

工程指示 / 要求簡箋(E.I.)

工程指示編號：EI / 2639 / 20

修改版次：E

工程編號：J - 852

工程名稱：亞皆老街中電

工程項目：趟門 樣板層 (3,5,6/F) T3

收件人：生統

發件人：Ant Yeung

日期：22/12/2020

要求提供 / 確認 事項：

- | | | |
|------------------------------------|-------------------------------------|-------------------------------|
| <input type="checkbox"/> 初步鋁料 B.M. | <input type="checkbox"/> 加工拆圖，然後生產 | <input type="checkbox"/> 尺寸表 |
| <input type="checkbox"/> 正式鋁料 B.M. | <input type="checkbox"/> 技術上資料 / 指示 | <input type="checkbox"/> 報價 |
| <input type="checkbox"/> 配件 B.M. | <input type="checkbox"/> 樣辦或貨品說明書 | <input type="checkbox"/> 分判合約 |
- 內容：

E 版：請按修改加工圖生產，(只放行生產 T3(3,5,6/F)) 先送 T3,5/F 一層數量地盤安裝。放行 W7/T3A 請加工圖生產趟門

注意 1：T3 3,5,6,/F 出趟門框料，3 層

2：門玉 只出 5/F 1 層

3：廠內加做樣板 W1/T3C 和 T1/T3B 2 隻 (大貨和廠內樣板同時進行)

請在 2020.12.28 前完成上列要求。_

附：20頁

以上項目為：

- 原合約工程包 原合約工程加 / 減賬 新工程報價

原因：-

分發東莞各部門：

- | | | | |
|--|---|---|--|
| <input type="checkbox"/> 生產技術總監 <input type="checkbox"/> 連附件 | <input type="checkbox"/> 技術部 <input type="checkbox"/> 連附件 | <input type="checkbox"/> 生產部 <input type="checkbox"/> 連附件 | <input type="checkbox"/> 機械設計部 <input type="checkbox"/> 連附件 |
| <input type="checkbox"/> 採購部 <input type="checkbox"/> 連附件 | <input type="checkbox"/> 生產統籌部 <input type="checkbox"/> 連附件 | <input checked="" type="checkbox"/> 小羅&清 <input type="checkbox"/> 連附件 | |
| <input type="checkbox"/> 質檢部 <input type="checkbox"/> 連附件 | <input type="checkbox"/> 會計部 <input type="checkbox"/> 連附件 | <input type="checkbox"/> 報關組 <input type="checkbox"/> 連附件 | <input type="checkbox"/> 其他 楊榮輝 <input type="checkbox"/> 連附件 |

分發其他分判：

- 水洪 連附件

分發香港各部門：


- | | | | |
|---|--|---|---|
| <input type="checkbox"/> 行政部 <input type="checkbox"/> 連附件 | <input type="checkbox"/> 會計部 <input type="checkbox"/> 連附件 | <input type="checkbox"/> 統籌部 <input type="checkbox"/> 連附件 | <input checked="" type="checkbox"/> 工程部地盤科文 <input type="checkbox"/> 連附件 祥哥 |
| <input type="checkbox"/> 採購部 <input type="checkbox"/> 連附件 | <input type="checkbox"/> QS 部 <input type="checkbox"/> 連附件 | <input type="checkbox"/> 維修部 <input type="checkbox"/> 連附件 | <input type="checkbox"/> 其他 _____ <input type="checkbox"/> 連附件 |

傳遞編號：

HK 2932 / 20




發件人簽署：

項目經理簽署：

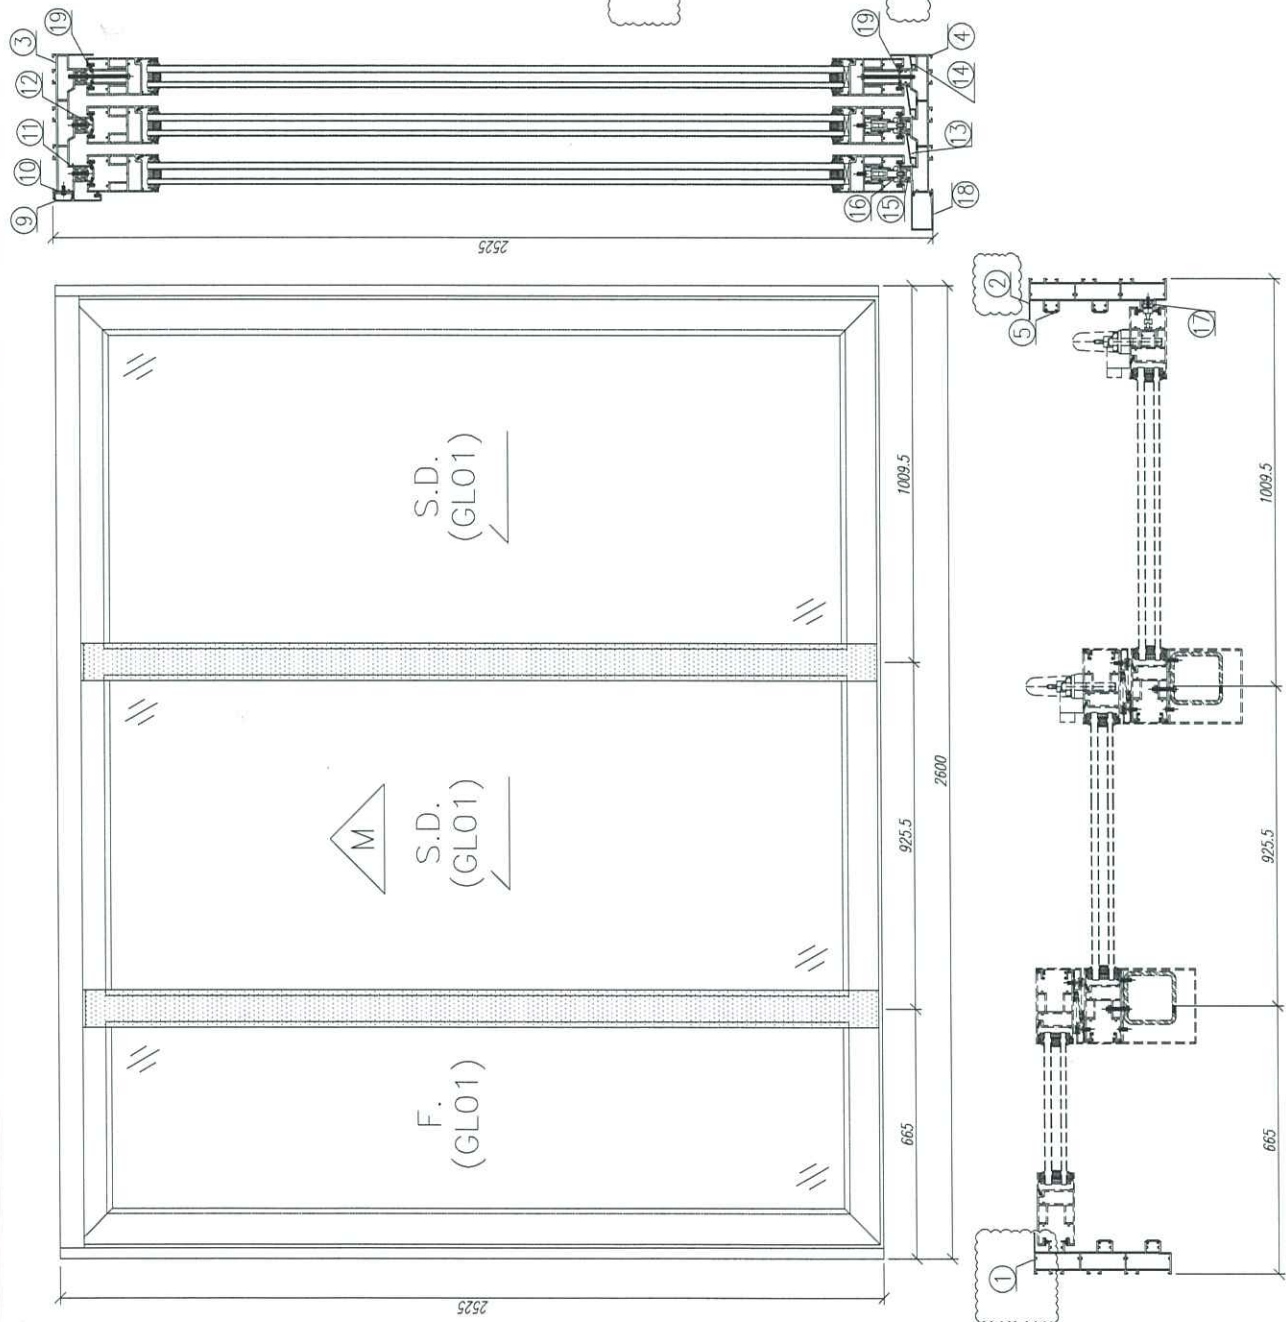

序號	材料編號	材料名稱	加工圖號	長度 L (MM)	單位	數量	
						單位	小計
1	X85879	趟門邊框料	SD03-01R	2525	支	1	18
2	X85879	趟門邊框料	SD03-02	2525	支	1	18
3	X85880	趟門頂框料	SD03-03	2540	支	1	18
4	X85881	趟門底框料	SD03-04	2510	支	1	18
5	X85913	趟門邊企蓋料	直口開料	2125	支	5	90
6	X85913	趟門邊企蓋料	直口開料	508.5	支	1	18
7	X85913	趟門邊企蓋料	直口開料	1612	支	1	18
8	X85913	趟門邊企蓋料	直口開料	234.5	支	1	18
9	X85885	趟門頂外蓋	直口開料	2600	支	1	18
10	X85886	趟門頂外蓋底條	SD03-05	2600	支	1	18
11	X85887	趟門頂蓋底槽	SD03-06	2510	支	3	54
12	X85913	趟門頂蓋封口片	直口開料	2510	支	2	36
13	X85888	趟門底防水蓋1	SD03-07	2539	支	2	36
14	X85889	趟門底防水蓋2	SD03-08	2539	支	1	18
15	X85890	趟門清軌槽	直口開料	2539	支	3	54
16	X85891	趟門清軌槽	直口開料	2539	支	3	54
17	X85887	趟門企外蓋底槽	SD03-09	2125	支	1	18
18	X85878	趟門底外蓋	SD03-10	2600	支	1	18
19	X85913	趟門頂蓋封口片	SD03-11	2510	支	2	36


數量: 17	材料: 详见本图附表	表面处理: UCT806812XL-3	工程名称: 亞皆老街 / 后装門
制图: 郭上軍	日期: 2020.07.26	修改/2020.12.21	图号: W6/T1B
		校核: WSH	Rev.A
		美特鋁質有限公司 MIDI Aluminium Fabricator Ltd.	图名: W6/T1B組裝圖

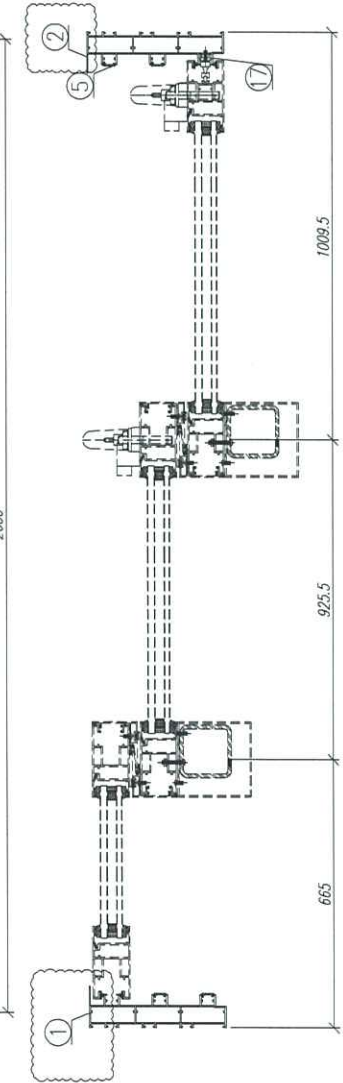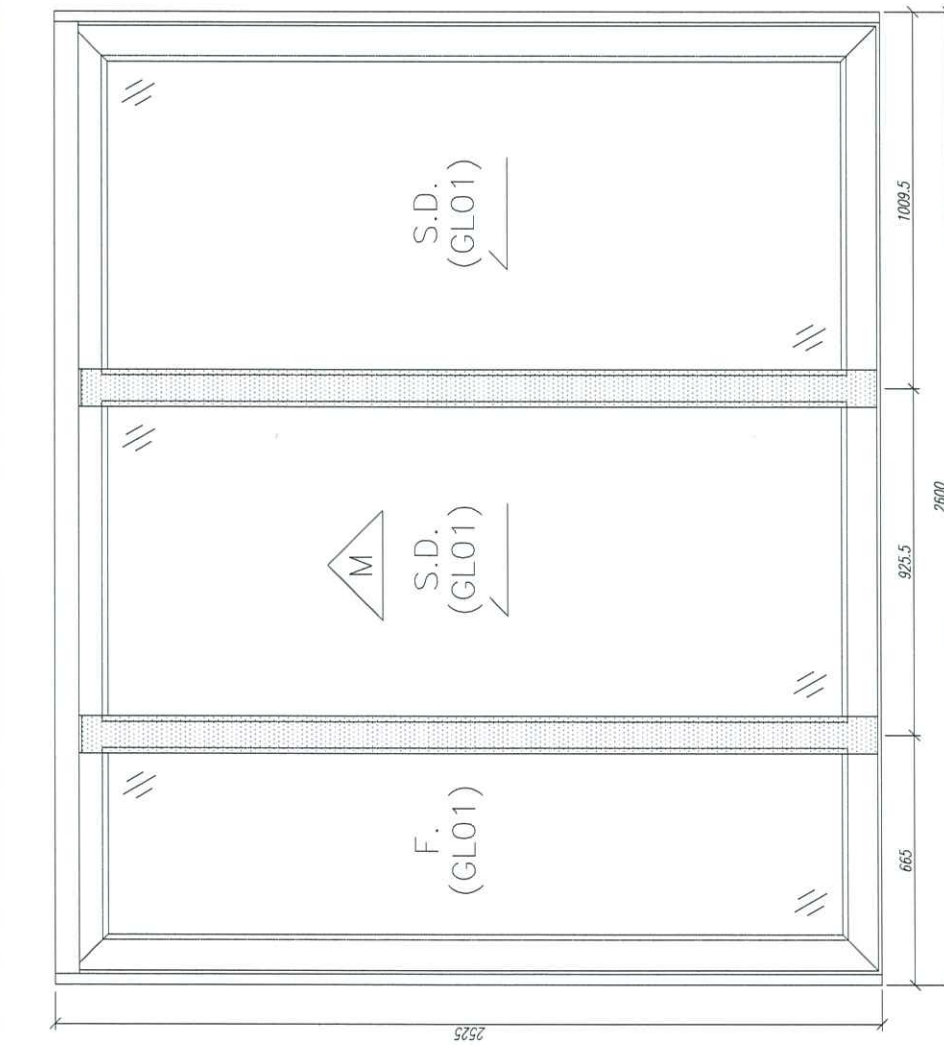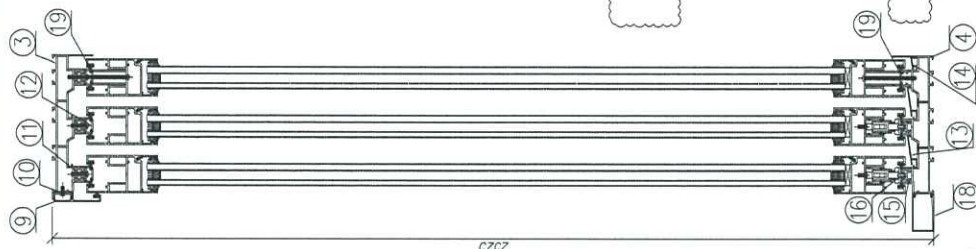


序號	材料編號	材料名稱	加工圖號	長度 L(W)	單位	數量	
						單樁	小計
1	X85879	趟門邊框料	SD03-01R	2525	支	1	18
2	X85879	趟門邊框料	SD03-02	2525	支	1	18
3	X85880	趟門頂框料	SD03-03	2540	支	1	18
4	X85881	趟門底框料	SD03-04	2540	支	1	18
5	X85913	趟門邊企蓋料	直口開料	2425	支	5	90
6	X85913	趟門邊企蓋料	直口開料	508.5	支	1	18
7	X85913	趟門邊企蓋料	直口開料	1612	支	1	18
8	X85913	趟門邊企蓋料	直口開料	234.5	支	1	18
9	X85885	趟門頂外蓋	直口開料	2600	支	1	18
10	X85886	趟門頂外蓋底框	SD03-05	2600	支	1	18
11	X85887	趟門頂蓋底槽	SD03-06	2510	支	3	54
12	X85913	趟門頂蓋封口片	直口開料	2510	支	2	36
13	X85888	趟門底防水蓋1	SD03-07	2539	支	2	36
14	X85889	趟門底防水蓋2	SD03-08	2539	支	1	18
15	X85890	趟門滑軌槽	直口開料	2539	支	3	54
16	X85891	趟門滑軌槽	直口開料	2539	支	3	54
17	X85887	趟門企外蓋底槽	SD03-09	2425	支	1	18
18	X85878	趟門底外蓋	SD03-10	2600	支	1	18
19	X85913	趟門頂蓋封口片	SD03-11	2510	支	2	36

數量: 17	材料: 詳見本圖附表	表面處理: UCT806812XL-3	工程名稱: 亞皆老街 / 后裝門
制圖: 郭上覃	日期: 2020.07.26	修改/2020.12.21	圖名: W6/T2A組裝圖
	校核: WSH	Rev: A	圖號: W6/T2A

美特鋁質有限公司
MIDI Aluminium Fabricator Ltd.



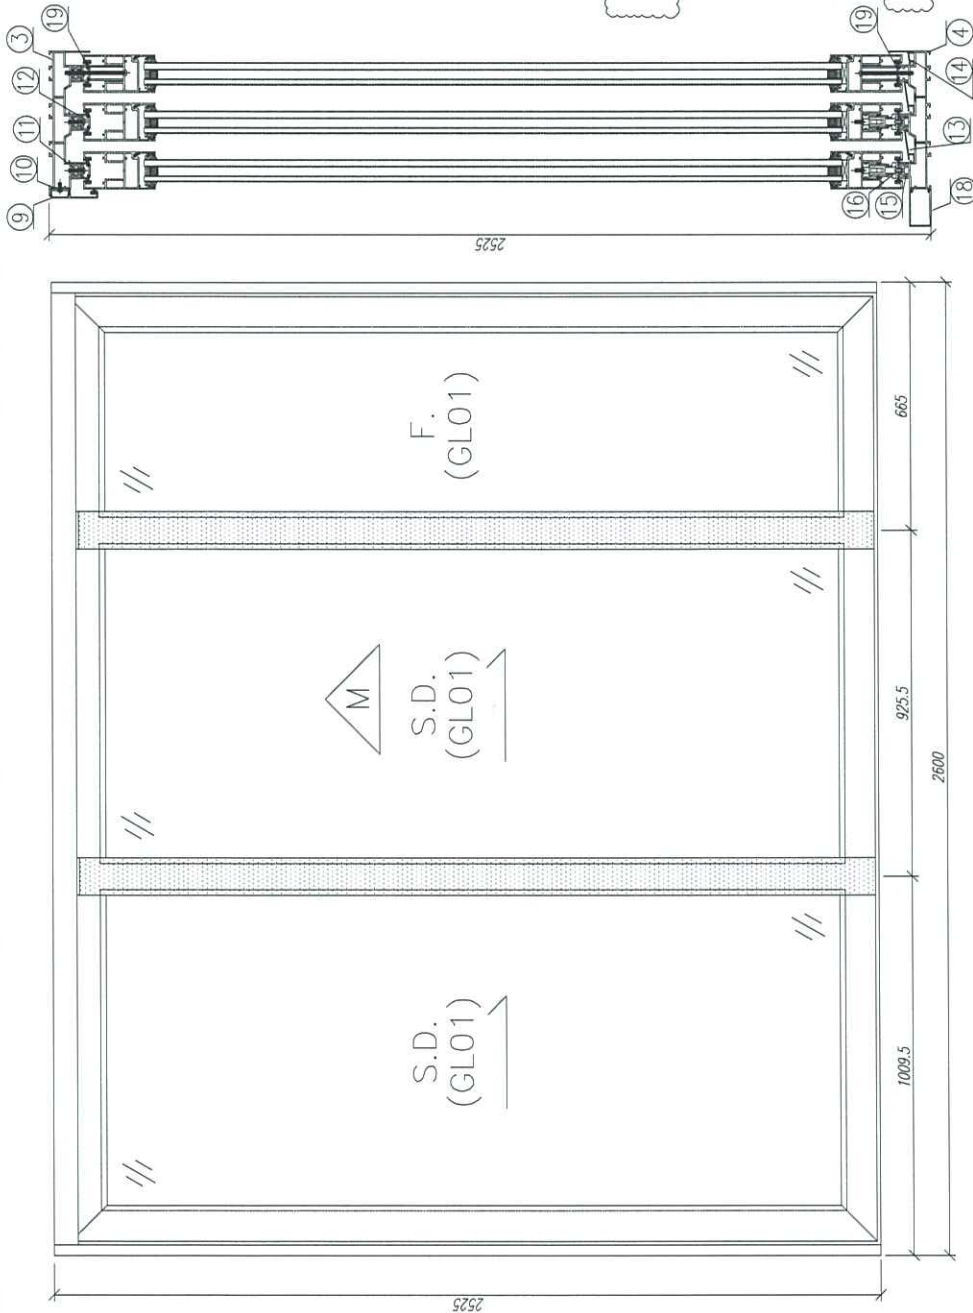


序號	材料編號	材料名稱	加工圖號	長度 L (MM)	單位	數量	
						單樁	小計
1	X85879	趟門邊框料	SD03-01	2525	支	1	18
2	X85879	趟門邊框料	SD03-02R	2525	支	1	18
3	X85880	趟門頂框料	SD03-03	2540	支	1	18
4	X85881	趟門底框料	SD03-04	2540	支	1	18
5	X85913	趟門邊企蓋料	直口開料	2425	支	5	90
6	X85913	趟門邊企蓋料	直口開料	508.5	支	1	18
7	X85913	趟門邊企蓋料	直口開料	1612	支	1	18
8	X85913	趟門邊企蓋料	直口開料	234.5	支	1	18
9	X85885	趟門頂外蓋	直口開料	2600	支	1	18
10	X85886	趟門頂外蓋底座	SD03-05	2600	支	1	18
11	X85887	趟門頂蓋密封片	SD03-06	2510	支	3	54
12	X85913	趟門頂蓋密封片	直口開料	2510	支	2	36
13	X85888	趟門底防水蓋1	SD03-07	2539	支	2	36
14	X85889	趟門底防水蓋2	SD03-08	2539	支	1	18
15	X85890	趟門滑軌槽	直口開料	2539	支	3	54
16	X85891	趟門滑軌槽	直口開料	2539	支	3	54
17	X85887	趟門企外蓋底座	SD03-09	2425	支	1	18
18	X85878	趟門底外蓋	SD03-10	2600	支	1	18
19	X85913	趟門蓋密封片	SD03-11	2510	支	2	36

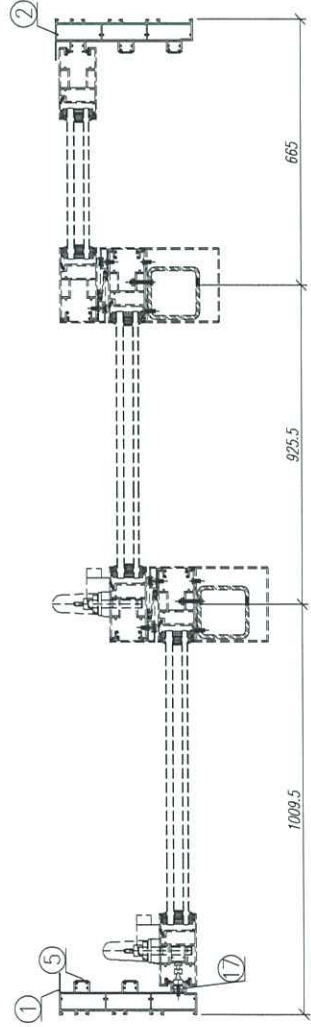

數量: 17	材料: 详见本图附表	表面处理: UCT806812XL-3	工程名称: 亞皆老街 / 后裝門
制图: 郭上軍	日期: 2020.07.26	修改/2020.12.21	图名: W6/T2B組裝圖
	校核: WSH	Rev: B	图号: W6/T2B



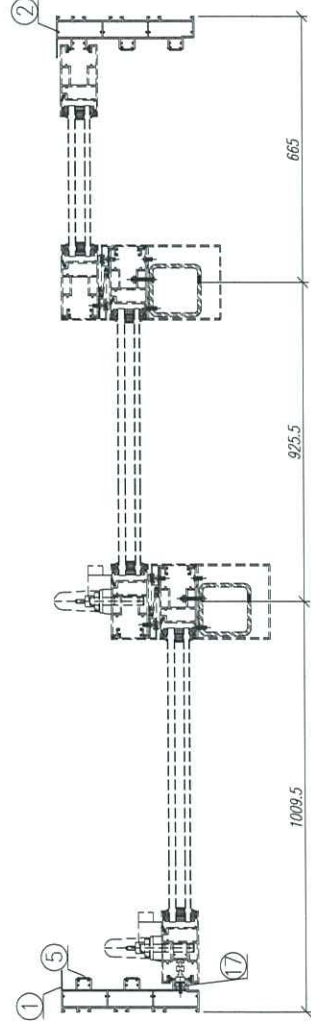
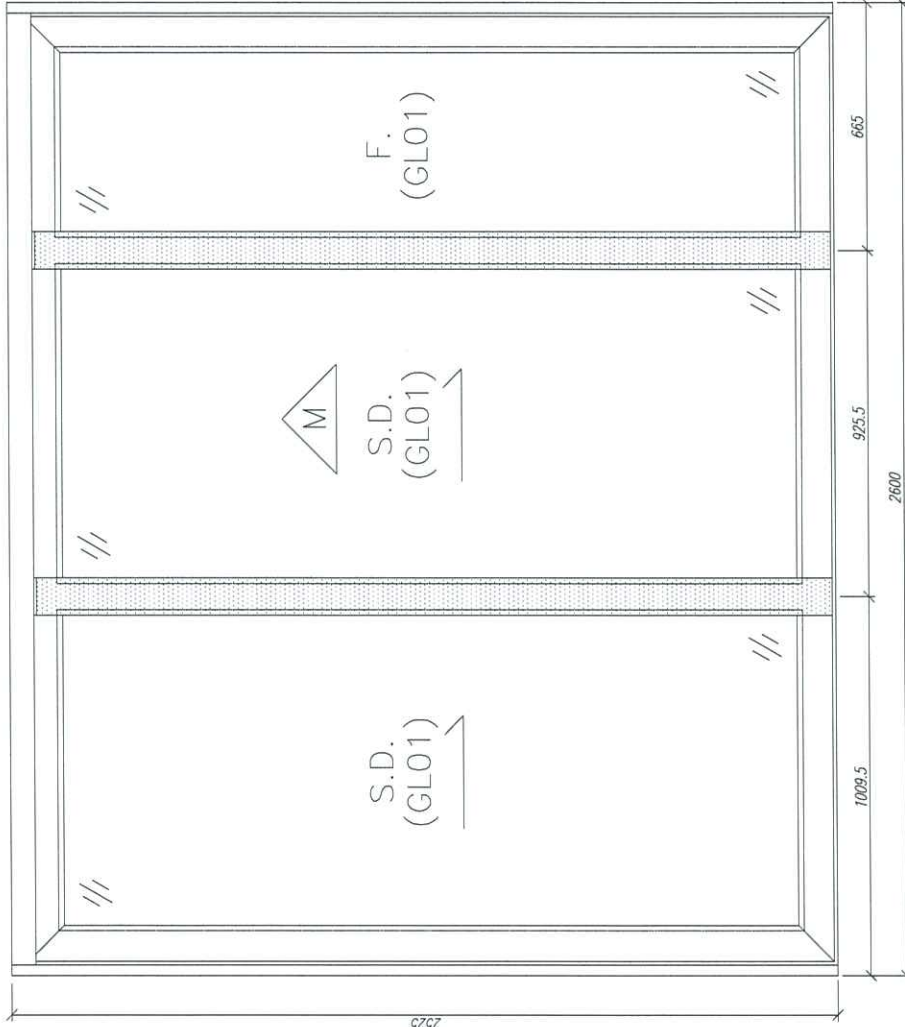
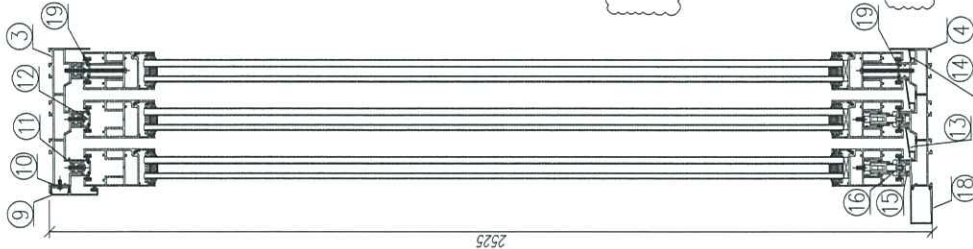


序號	材料編號	材料名稱	加工圖號	長度 L(AW)	單位	數量	
						單樁	小計
1	X85879	趟門邊框料	SD03-01	2525	支	1	18
2	X85879	趟門邊框料	SD03-02R	2525	支	1	18
3	X85880	趟門頂框料	SD03-03	2540	支	1	18
4	X85881	趟門底框料	SD03-04	2540	支	1	18
5	X85913	趟門邊企蓋料	直口開料	2425	支	5	90
6	X85913	趟門邊企蓋料	直口開料	508.5	支	1	18
7	X85913	趟門邊企蓋料	直口開料	1612	支	1	18
8	X85913	趟門邊企蓋料	直口開料	234.5	支	1	18
9	X85885	趟門頂外蓋	直口開料	2600	支	1	18
10	X85886	趟門頂外蓋底座	SD03-05	2600	支	1	18
11	X85887	趟門頂蓋底槽	SD03-06	2510	支	3	54
12	X85913	趟門頂蓋封口片	直口開料	2510	支	2	36
13	X85888	趟門底防水蓋1	SD03-07	2539	支	2	36
14	X85889	趟門底防水蓋2	SD03-08	2539	支	1	18
15	X85890	趟門滑軌槽	直口開料	2539	支	3	54
16	X85891	趟門滑軌槽	直口開料	2539	支	3	54
17	X85887	趟門企外蓋底槽	SD03-09	2425	支	1	18
18	X85878	趟門底外蓋	SD03-10	2600	支	1	18
19	X85913	趟門蓋封口片	SD03-11	2510	支	2	36

數量: 17
 材料: 詳見本圖附表
 表面處理: UCT806812XL-3
 日期: 2020.07.26
 製圖: 郭上軍
 校核: WSH
 修改: 2020.12.21
 Rev: A

工程名稱: 亞皆老街 / 后裝門
 圖名: W6/T3B組裝圖
 圖號: W6/T3B


 美特鋁質 有限公司
 MIDI Aluminium Fabricator Ltd.

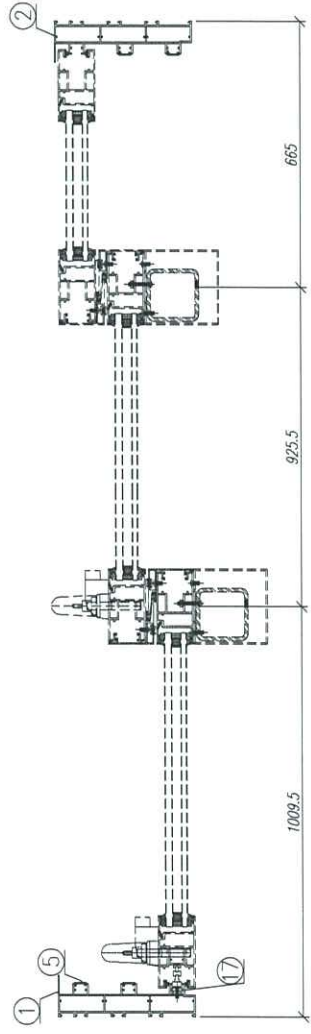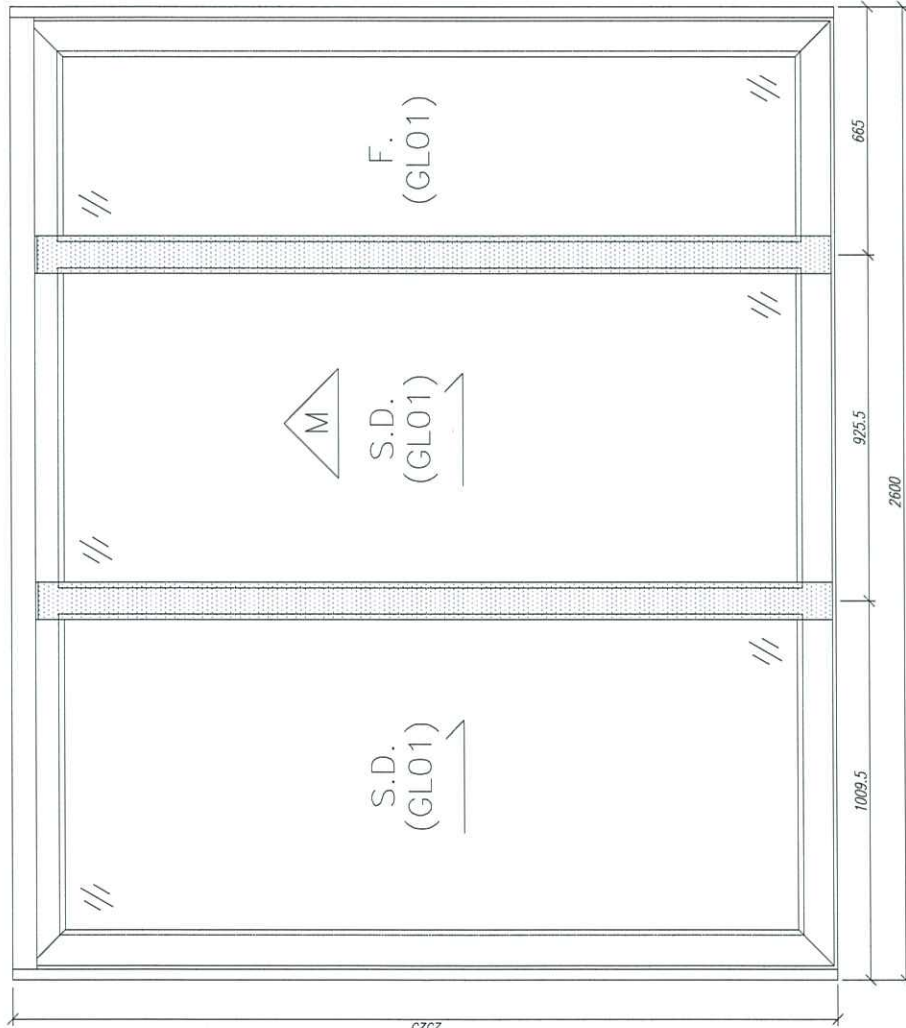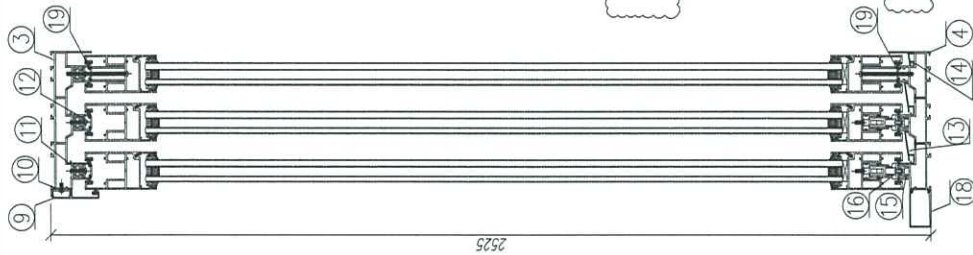


序號	材料編號	材料名稱	加工圖號	長度 L(MM)	單位	數量	
						單	小計
1	X85879	趟門邊框料	SD03-01	2525	支	1	18
2	X85879	趟門邊框料	SD03-02R	2525	支	1	18
3	X85880	趟門頂框料	SD03-03	2540	支	1	18
4	X85881	趟門底框料	SD03-04	2540	支	1	18
5	X85913	趟門邊企蓋料	直口開料	2425	支	5	90
6	X85913	趟門邊企蓋料	直口開料	508.5	支	1	18
7	X85913	趟門邊企蓋料	直口開料	1612	支	1	18
8	X85913	趟門邊企蓋料	直口開料	234.5	支	1	18
9	X85885	趟門頂外蓋	直口開料	2600	支	1	18
10	X85886	趟門頂外蓋底座	SD03-05	2600	支	1	18
11	X85887	趟門頂蓋底槽	SD03-06	2510	支	3	54
12	X85913	趟門頂蓋封口片	直口開料	2510	支	2	36
13	X85888	趟門底防水蓋1	SD03-07	2539	支	2	36
14	X85889	趟門底防水蓋2	SD03-08	2539	支	1	18
15	X85890	趟門滑軌槽	直口開料	2539	支	3	54
16	X85891	趟門滑軌槽	直口開料	2539	支	3	54
17	X85887	趟門企外蓋底座	SD03-09	2425	支	1	18
18	X85878	趟門底外蓋	SD03-10	2600	支	1	18
19	X85913	趟門蓋封口片	SD03-11	2510	支	2	36

數量: 18	材料: 詳見本圖附表	表面處理: UCT806812XL-3	工程名稱: 亞皆老街 / 后裝門
日期: 2020.07.26	日期: 2020.12.21	修改: WSH	圖名: W7/T1A組裝圖
校核: WSH	Rev: B	圖號: W7/T1A	圖號: W7/T1A



美特鋁質有限公司
MIDI Aluminium Fabricator Ltd.

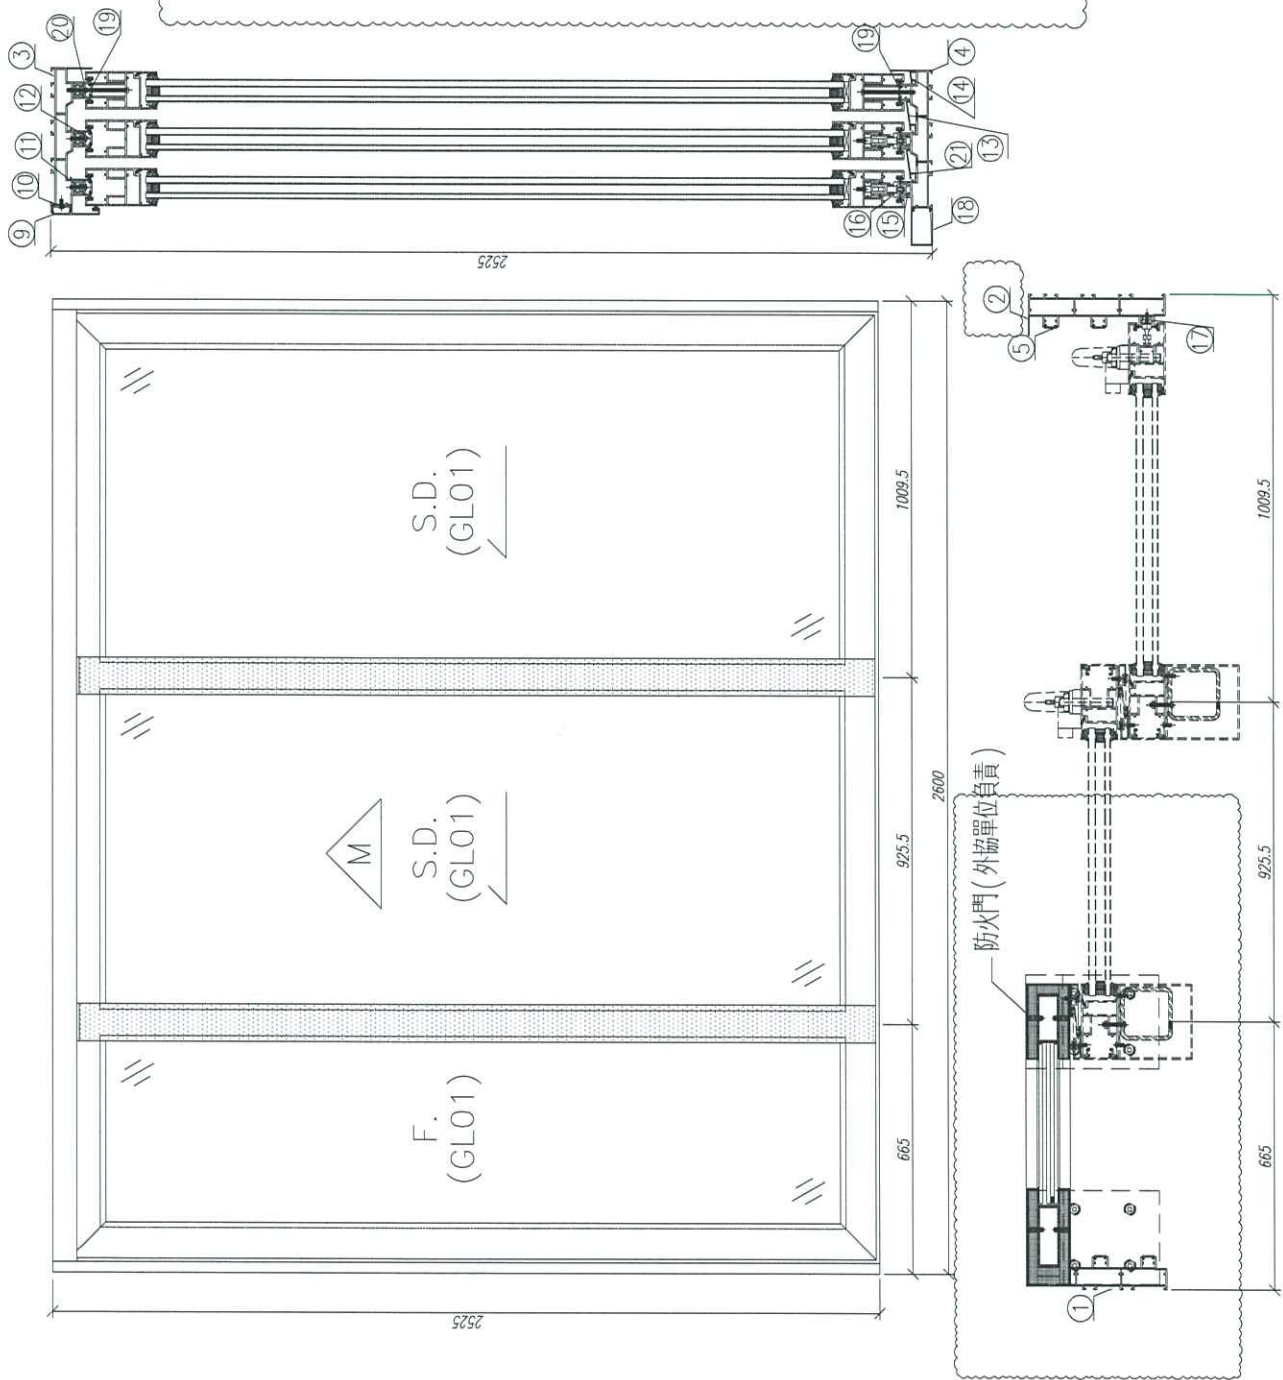

序號	材料編號	材料名稱	加工圖號	長度 L (MM)	單位	編數	
						單樁	小計
1	X85879	趟門邊框料	SD03-01RA	2525	支	1	18
2	X85879	趟門邊框料	SD03-02	2525	支	1	18
3	X85880	趟門頂框料	SD03-03A	2510	支	1	18
4	X85881	趟門底框料	SD03-04A	2510	支	1	18
5	X85913	趟門邊企蓋料	直口開料	2425	支	5	90
6	X85913	趟門邊企蓋料	直口開料	508.5	支	1	18
7	X85913	趟門邊企蓋料	直口開料	1612	支	1	18
8	X85913	趟門邊企蓋料	直口開料	234.5	支	1	18
9	X85885	趟門頂外蓋	直口開料	2600	支	1	18
10	X85886	趟門頂外蓋底框	SD03-05	2600	支	1	18
11	X85887	趟門頂蓋底槽	SD03-06	2510	支	2	36
12	X85913	趟門頂蓋封口片	直口開料	2510	支	2	36
13	X85888	趟門底防水蓋1	SD03-07	2539	支	1	18
14	X85889	趟門底防水蓋2	SD03-08	2539	支	1	18
15	X85890	趟門滑軌槽	直口開料	2539	支	2	36
16	X85891	趟門滑軌槽	直口開料	2539	支	2	36
17	X85887	趟門企外蓋底槽	SD03-09	2125	支	1	18
18	X85878	趟門底外蓋	SD03-10	2600	支	1	18
19	X85913	趟門頂蓋封口片	直口開料	1838.5	支	2	36
20	X85887	趟門頂蓋底槽	SD03-06A	1838.5	支	1	18
21	X85888	趟門底防水蓋1	SD03-07A	2539	支	1	18

數量: 18	材料: 詳見本圖附表	表面處理: UCT806812XL-3	工程名稱: 亞皆老街 / 后裝門
制圖: 郭上軍	日期: 2020.07.26	修改/2020.12.21	圖名: W7/T3A組裝圖
	校核: WSH	Rev.: A	圖號: W7/T3A






美特鋁質有限公司
MIDI Aluminium Fabricator Ltd.



美特鋁質 有限公司
MIDI Aluminium Fabricator Ltd.

工程號 J852 地盤 亞皆老街

窗號	數量 (支)
W6/T1B	18
W6/T2A	18
合計	36

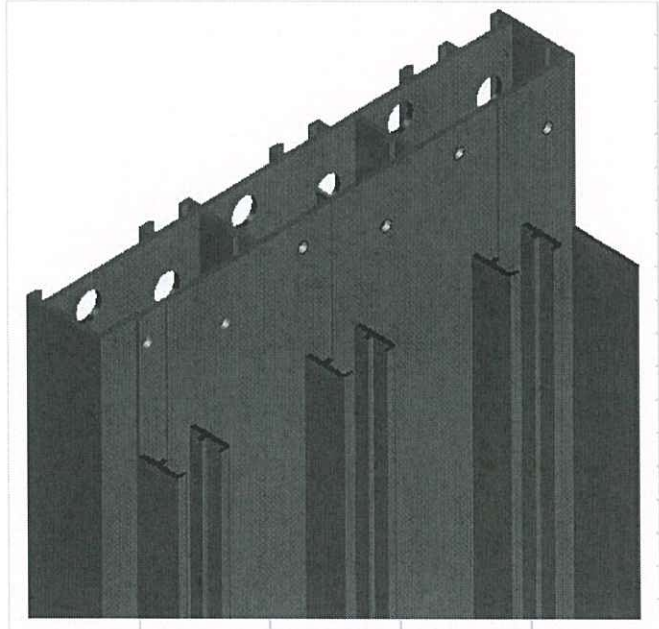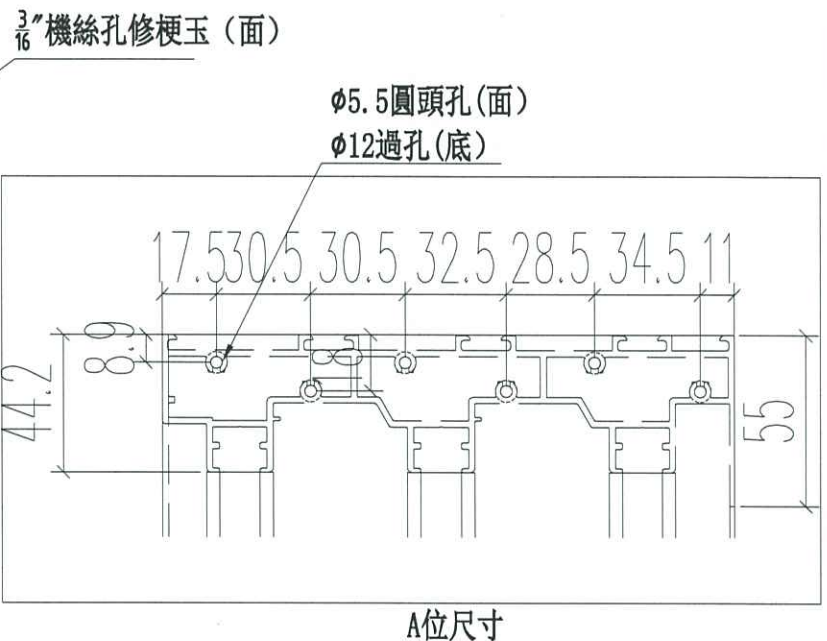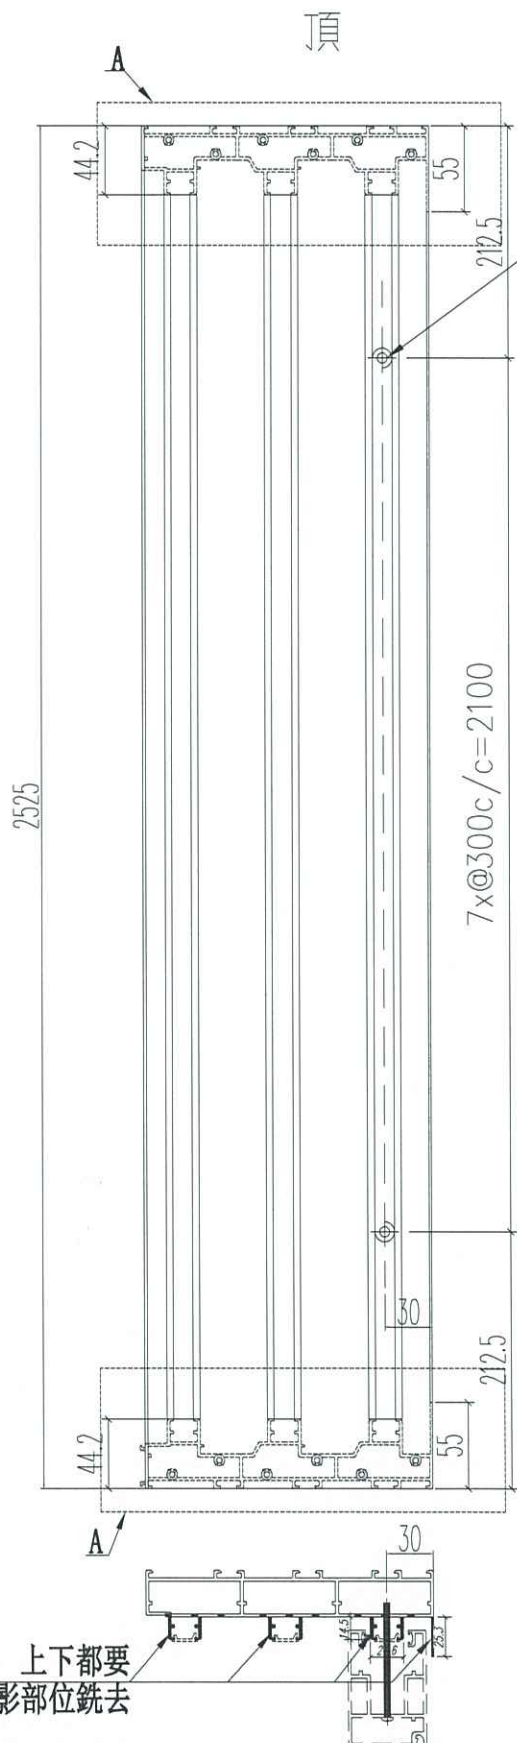

上下都要
陰影部位銑去



名稱	提升推拉門左邊框	制圖	JASON 2020.09.26	修改	A		
材料	X85879	復核	WHS	日期	2020.12.21		
顏色	UCT806812XL-3	批准		圖號	SD03-01R		




工程號	J852	地盤	亞皆老街
-----	------	----	------

窗號	L (MM)	數量 (支)	備註
W7/T3A	2525	18	

新增圖

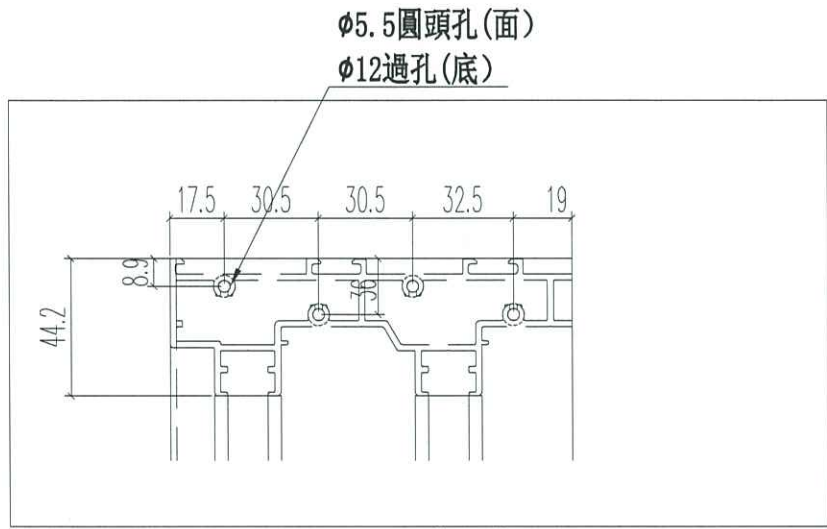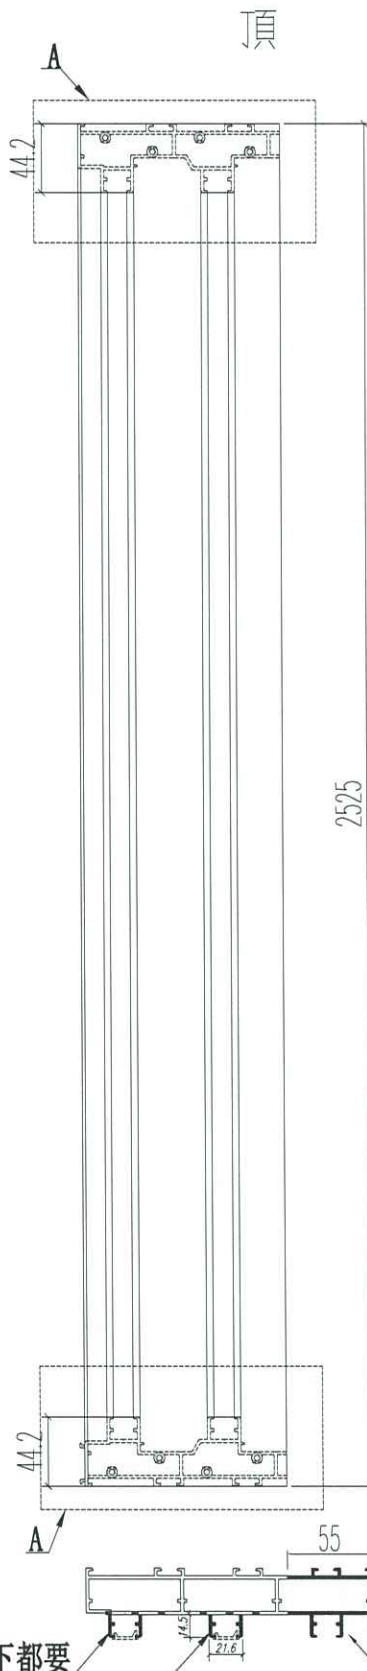

A位尺寸

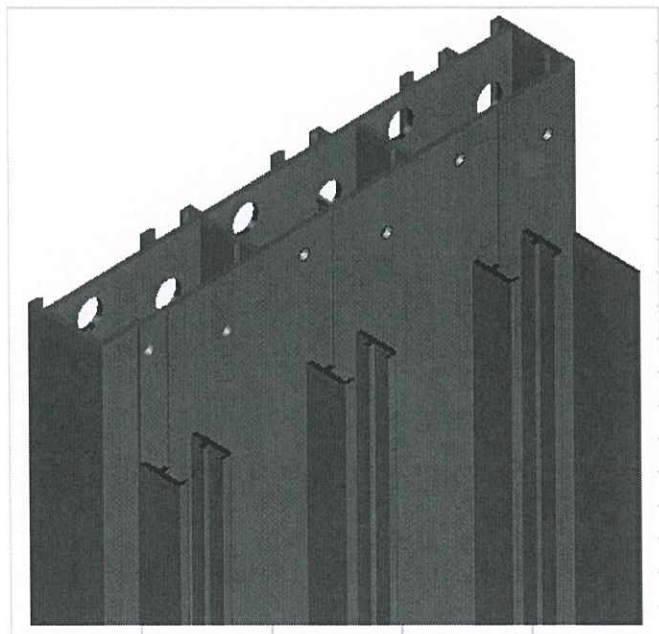

上下都要
陰影部位銼去



此位削去55*55 (整支)/地盤安裝防火門

名稱	提升推拉門左邊框	制圖	JASON	2020.09.26	修改	-	
材料	X85879	復核	WHS		日期	-	
顏色	UCT806812XL-3	批准			圖號	SD03-01RA	




工程號	J852	地盤	亞皆老街
-----	------	----	------

窗號	數量 (支)
W6/T1B	18
W6/T2A	18
W7/T3A	18
合計	54

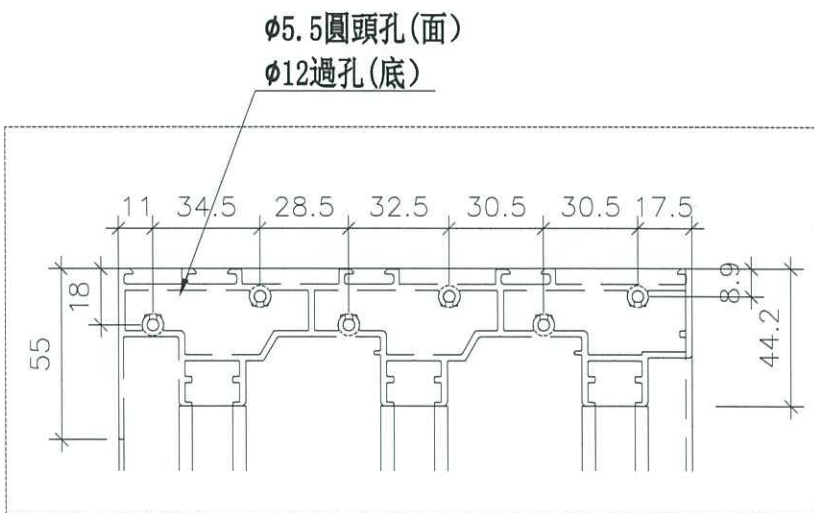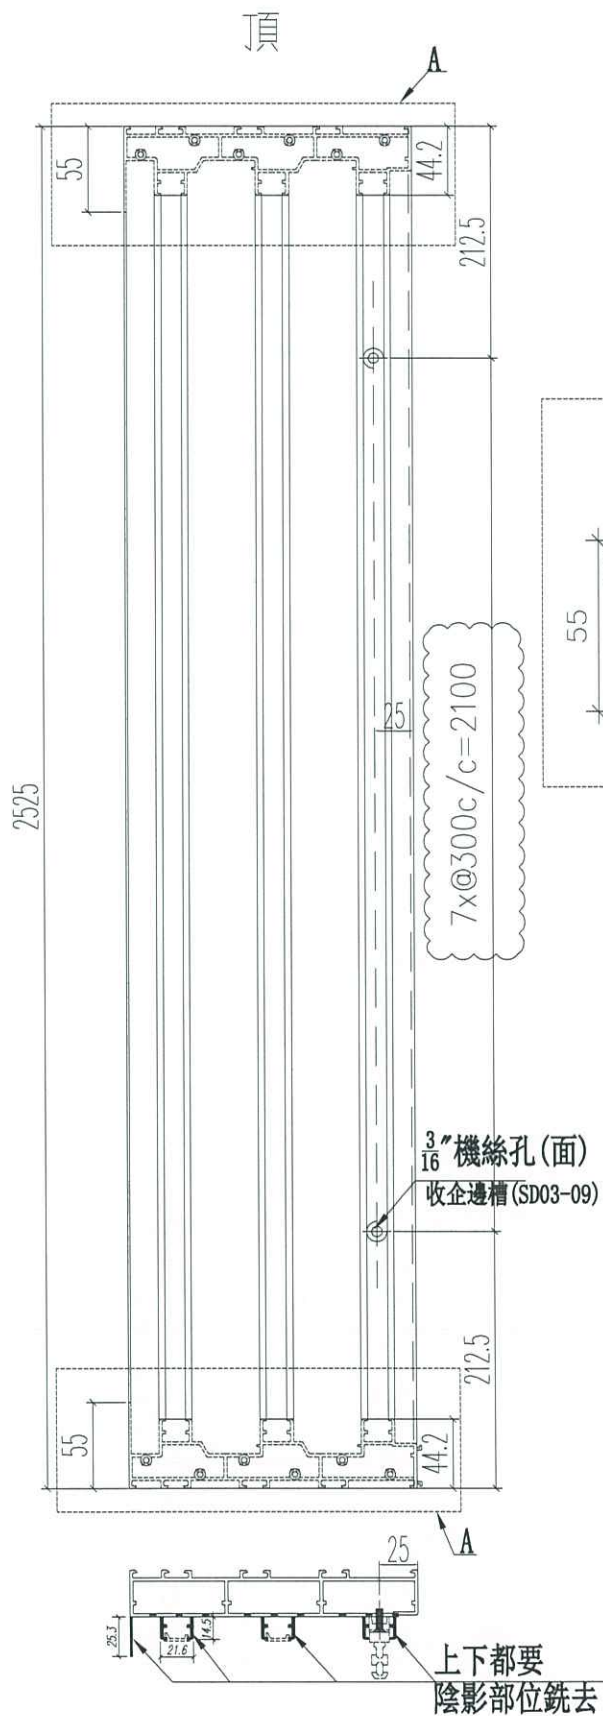

A位尺寸

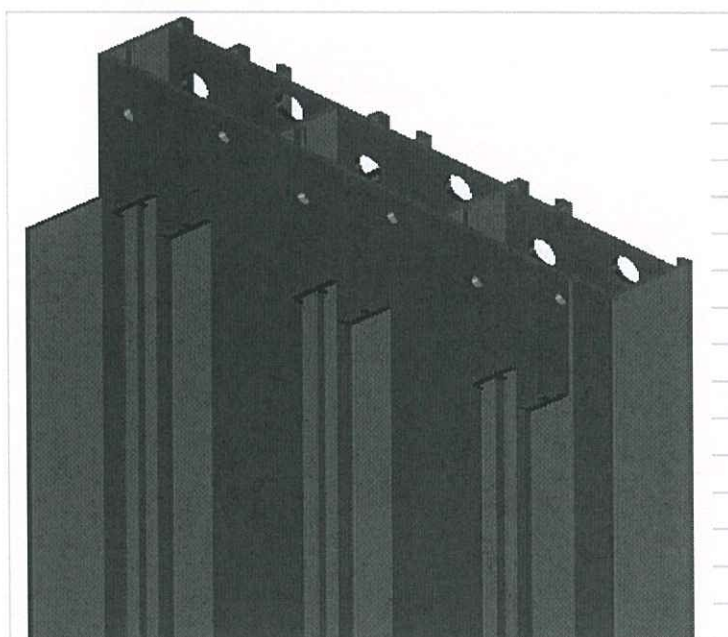




名稱	提升推拉門右邊框	制圖	JASON	2020.09.26	修改	A	
材料	X85879	復核	WHS		日期	2020.11.03	
顏色	UCT806812XL-3	批准			圖號	SD03-02	



美特鋁質 有限公司
MIDI Aluminium Fabricator Ltd.

工程號 J852 地盤 亞皆老街

窗號	L尺寸 (MM)	數量 (支)	備註
W7/T1A	2540	18	
W6/T1B	2540	18	
W6/T2A	2540	18	
W6/T2B	2540	18	
W6/T3B	2540	18	
	合計	90	

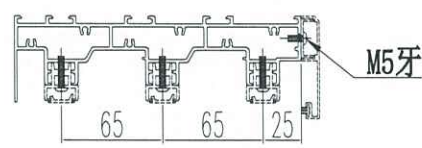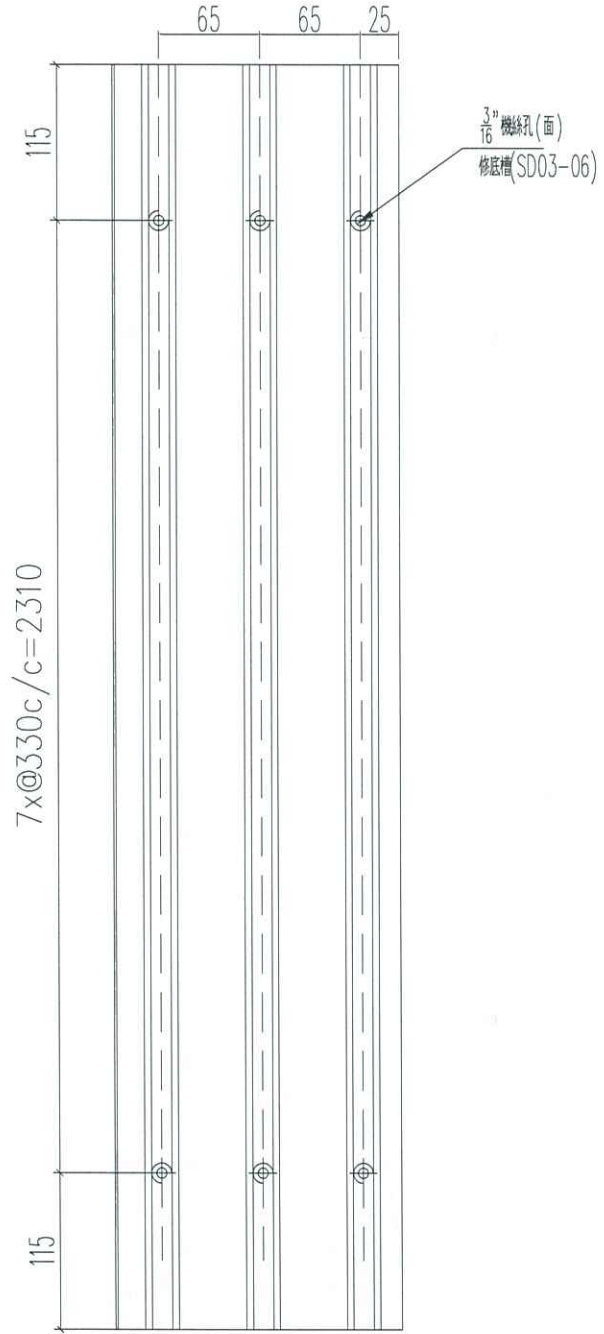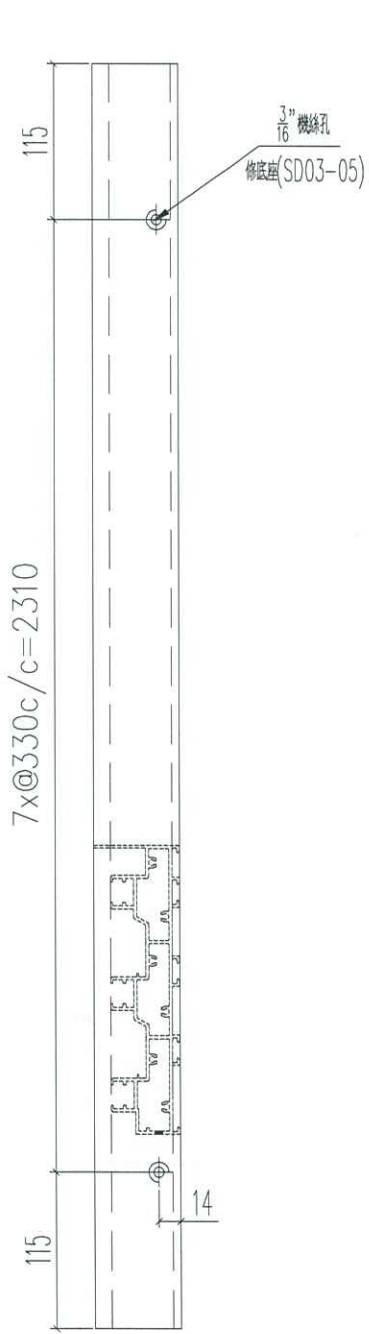


名稱	提升推拉門頂框料	制圖	JASON	2020.09.26	修改	A	
材料	X85880	復核	WHS		日期	2020.11.03	
顏色	UCT806812XL-3	批准			圖號	SD03-03	



窗號	L尺寸 (MM)	數量 (支)	備註
W7/T3A	2540	18	

新增圖


左

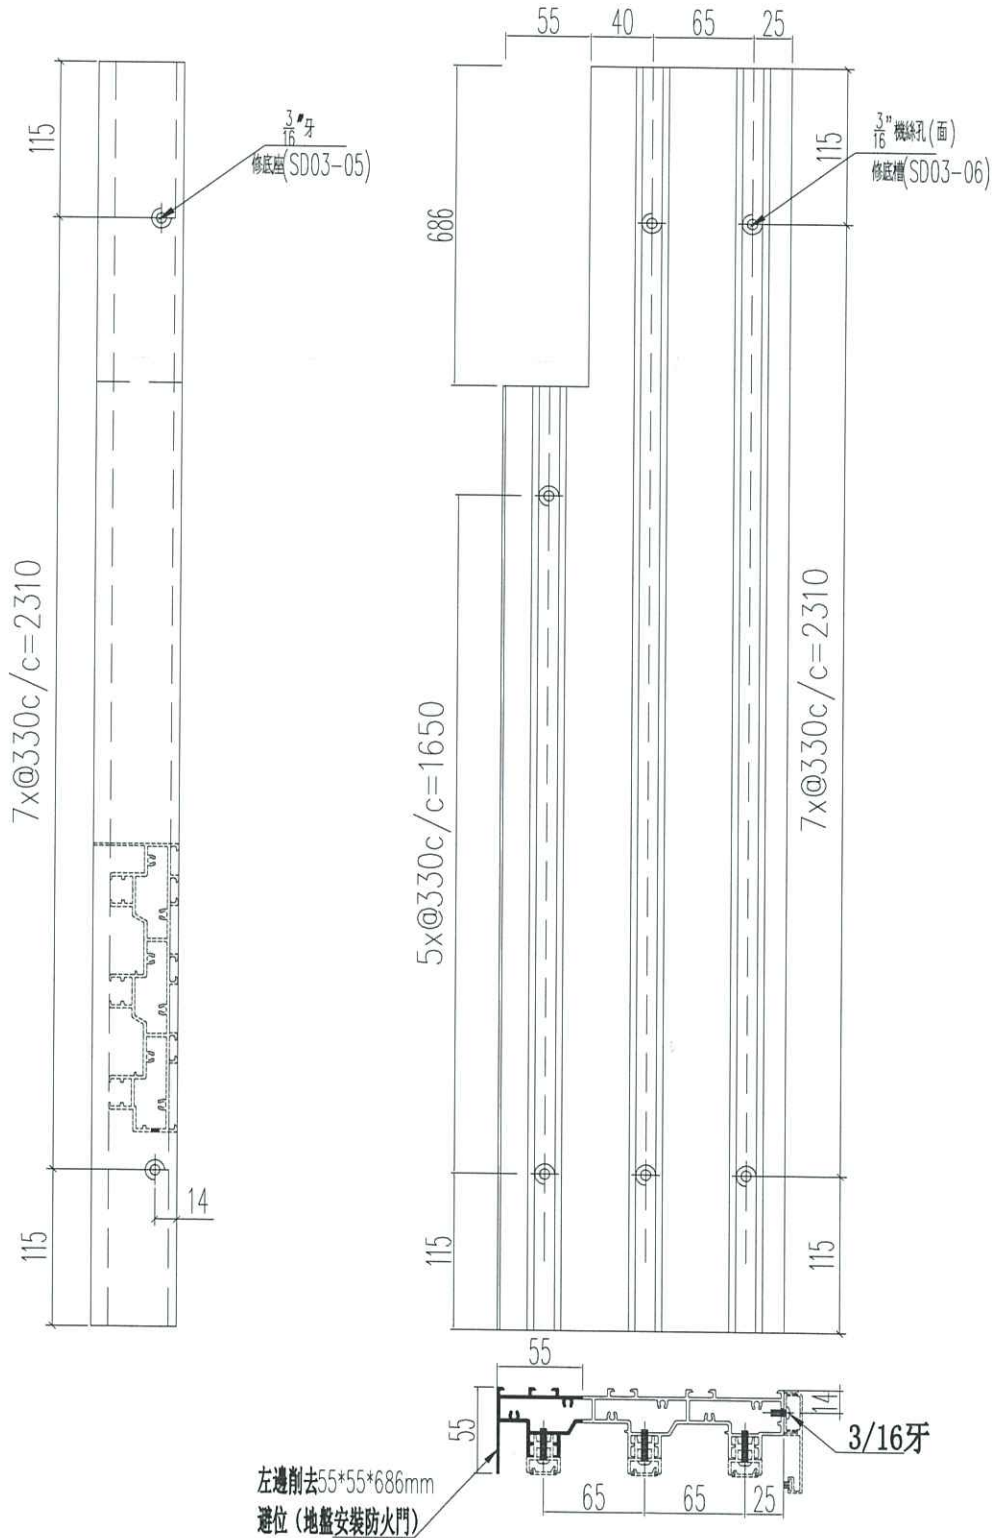


名稱	提升推拉門頂框料	制圖	JASON 2020.09.26	修改	-		
材料	X85880	復核	WHS	日期	-		
顏色	UCT806812XL-3	批准		圖號	SD03-03A		



窗號	L尺寸 (MM)	數量 (支)
W7/T1A	2540	18
W6/T1B	2540	18
W6/T2A	2540	18
W6/T2B	2540	18
W6/T3B	2540	18
	合計	90

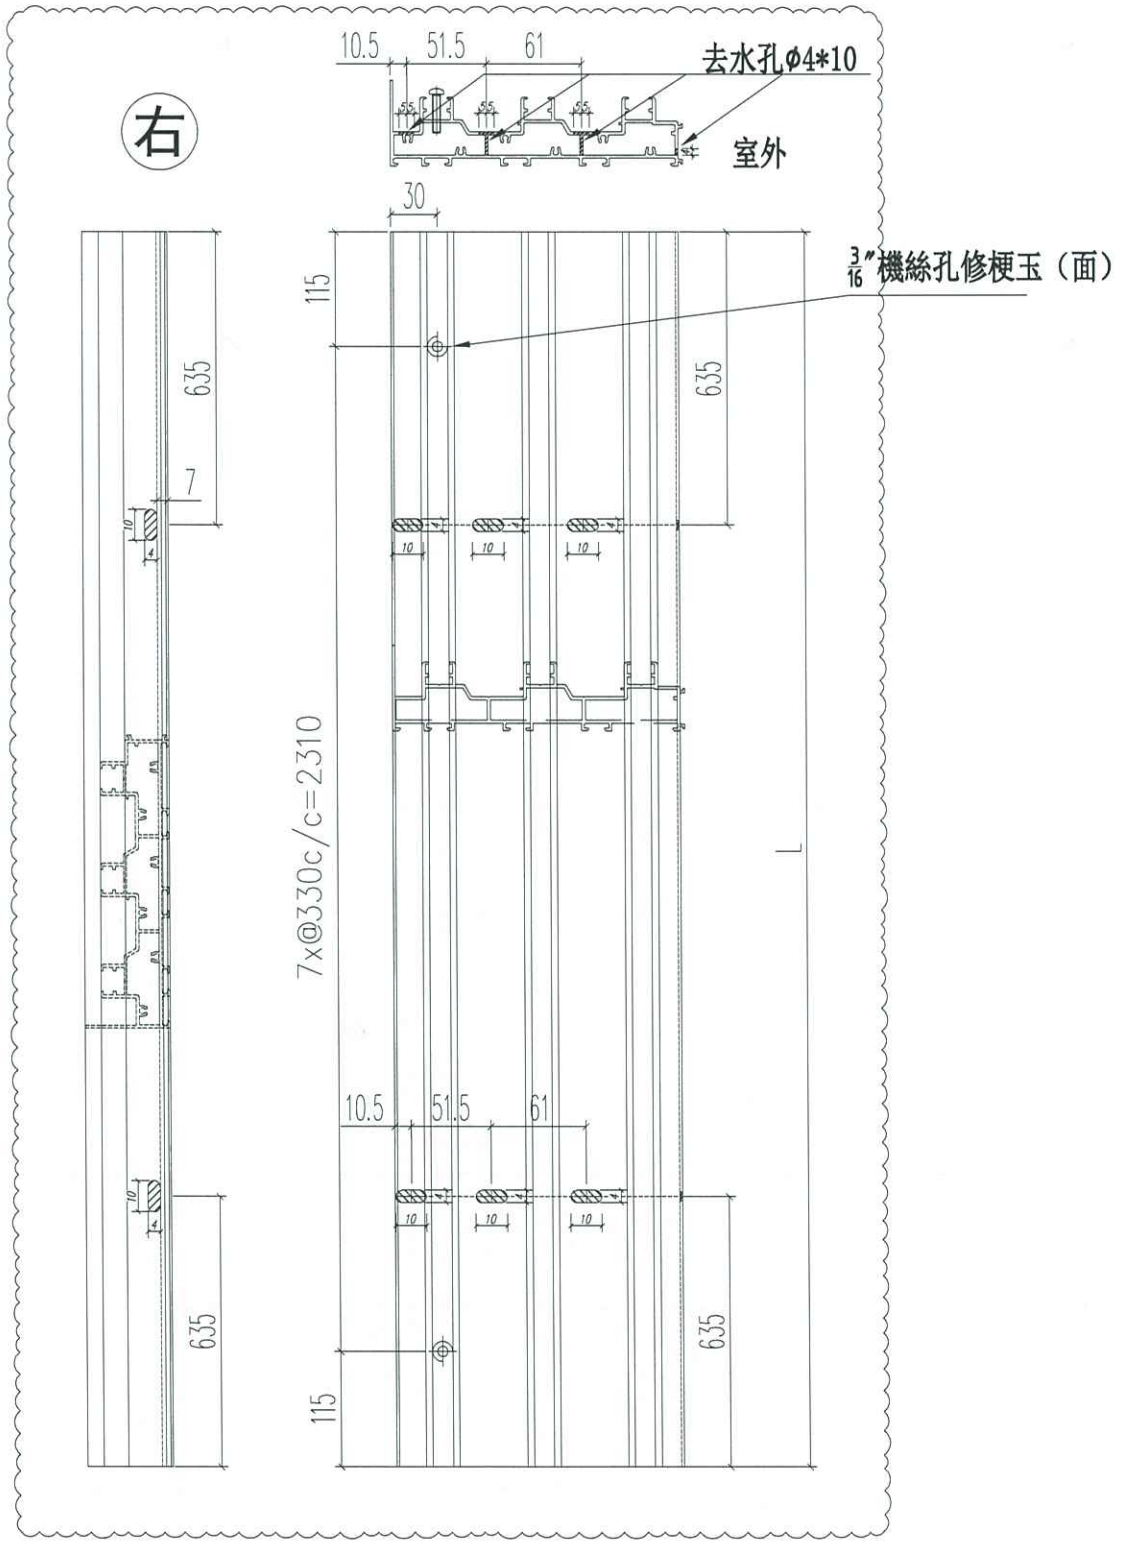

名稱	提升推拉門底框料	制圖	JASON 2020.09.26	修改	A	B
材料	X85881	復核	WHS	日期	2020.11.03	2020.12.21
顏色	UCT806812XL-3	批准		圖號	SD03-04	


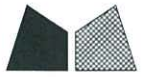


窗號	L尺寸 (MM)	數量 (支)
W7/T3A	2540	18


新增圖

左邊削去55*55*686mm
避位 (地盤安裝防火門)

右

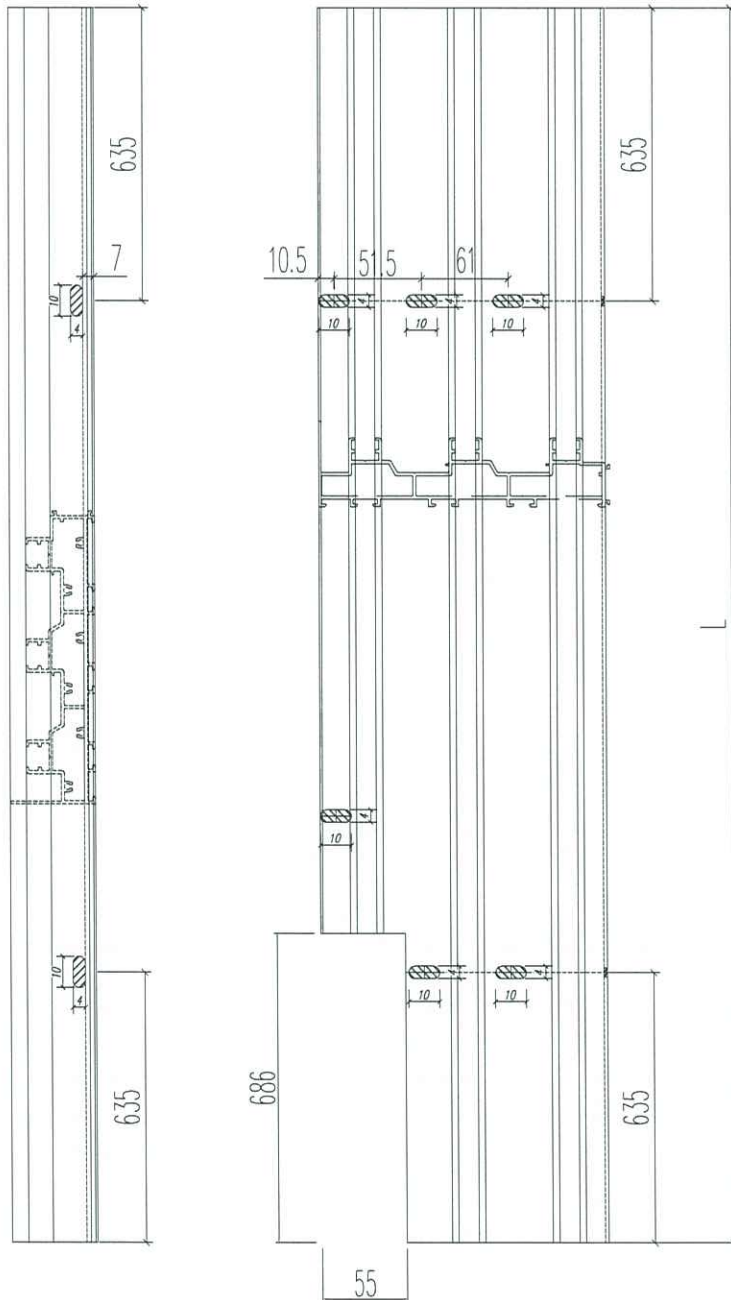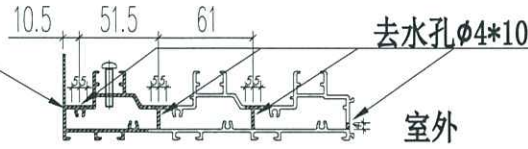


名稱	提升推拉門底框料	制圖	JASON 2020.09.26	修改	-	-	
材料	X85881	復核	WHS	日期	-	-	
顏色	UCT806812XL-3	批准		圖號	SD03-04A		

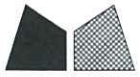

美特鋁質 有限公司
MIDI Aluminium Fabricator Ltd.

工程號	J852	地盤	亞皆老街
-----	------	----	------

窗號	數量 (支)
W7/T1A	18
W6/T1B	18
W6/T2A	18
W6/T2B	18
W7/T3A	18
W6/T3B	18
合計	108

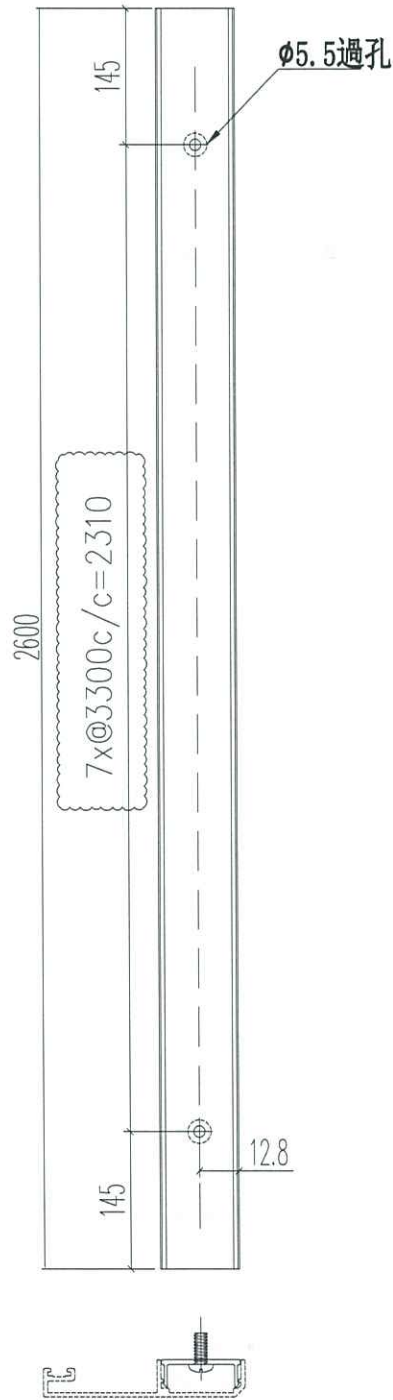


名稱	提升推拉門頂外蓋底座	制圖	JASON	2020.09.26	修改	A		
材料	X85886	復核	WHS		日期	2020.12.21		
顏色	MILL	批准			圖號	SD03-05		



美特鋁質 有限公司
MIDI Aluminium Fabricator Ltd.

工程號 J852 地盤 亞皆老街

窗號	數量 (支)
W7/T1A	54
W6/T1B	54
W6/T2A	54
W6/T2B	54
W7/T3A	36
W6/T3B	54
合計	306

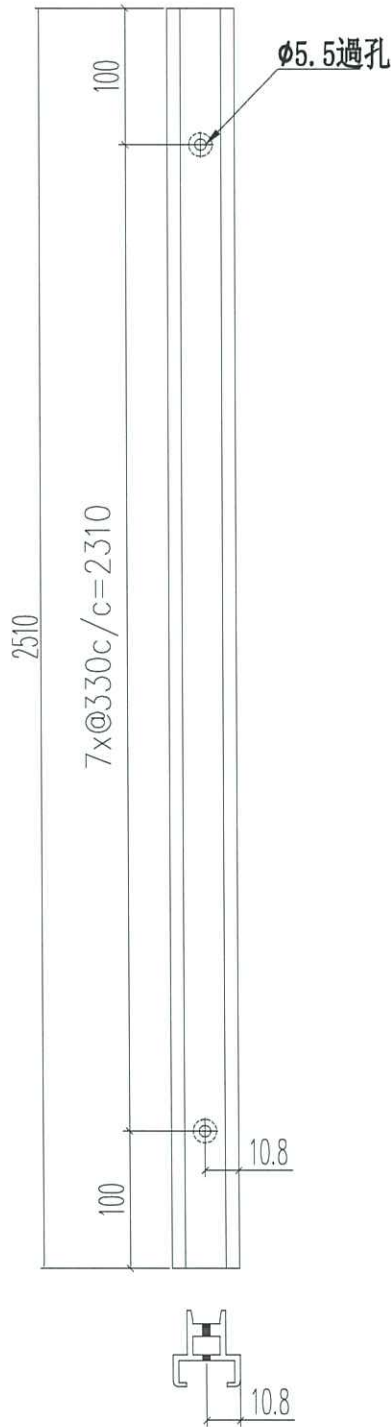

名稱	提升推拉門頂蓋底座	制圖	JASON 2020.09.26	修改	A	B	
材料	X85887	復核	WHS	日期	2020.11.03	2020.12.21	
顏色	UCT806812XL-3	批准		圖號	SD03-06		




美特鋁質 有限公司
MIDI Aluminium Fabricator Ltd.

工程號	J852	地盤	亞皆老街
-----	------	----	------

新增圖


窗號	數量 (支)
W7/T3A	18

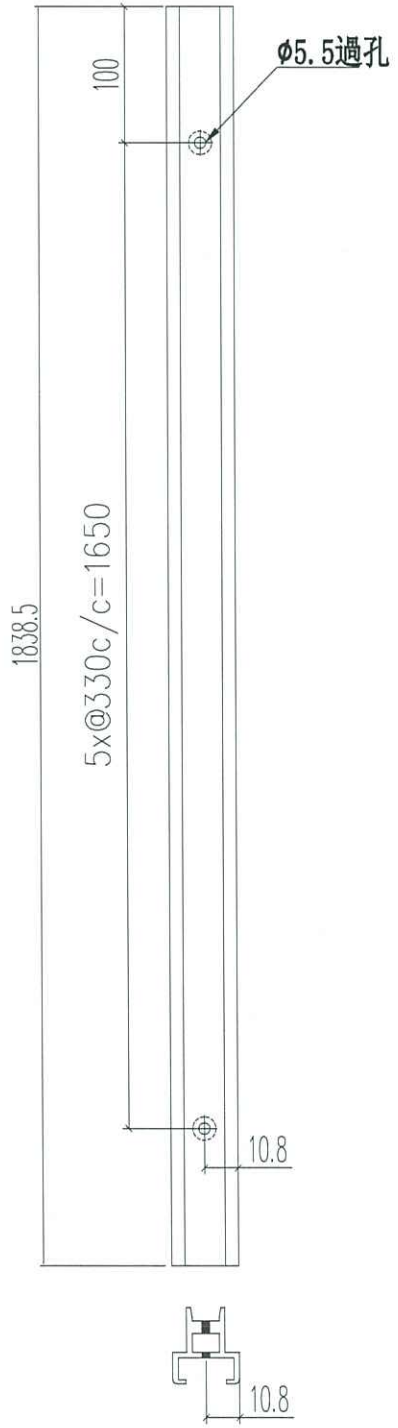


名稱	提升推拉門頂蓋底座	制圖	JASON	2020.09.26	修改	-	-
材料	X85887	復核	WHS		日期	-	-
顏色	UCT806812XL-3	批准			圖號	SD03-06A	



工程號 J852 地盤 亞皆老街

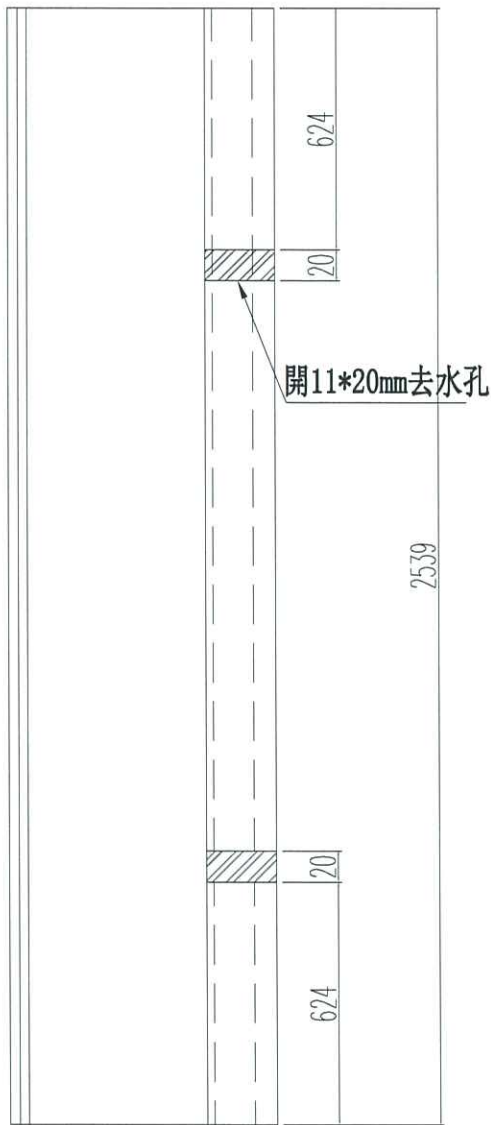

窗號	數量 (支)
W7/T1A	36
W6/T1B	36
W6/T2A	36
W6/T2B	36
W7/T3A	18
W6/T3B	36
合計	198

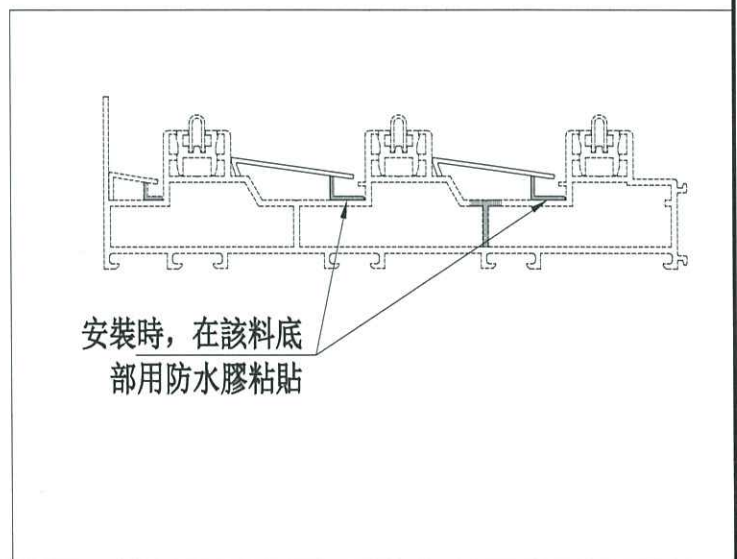




名稱	提升推拉門底橫防水蓋1	制圖	JASON	2020.09.26	修改	A		
材料	X85888	復核	WHS		日期	2020.12.21		
顏色	UCT806812XL-3	批准			圖號	SD03-07		



工程號	J852	地盤	亞皆老街
-----	------	----	------

新增圖

窗號	數量 (支)
W7/T3A	18

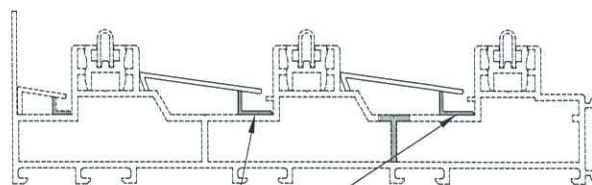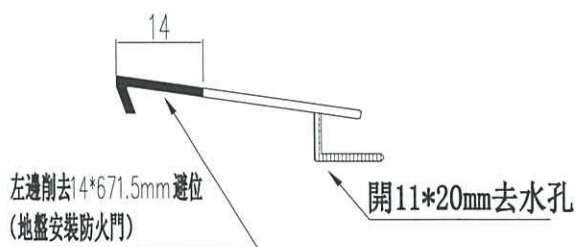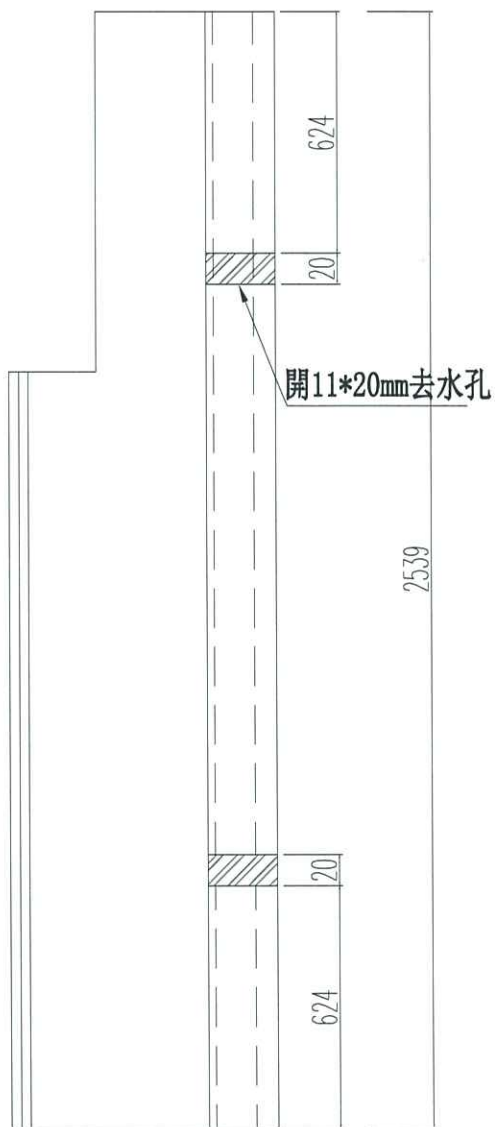



安裝時，在該料底部用防水膠粘貼

名稱	提升推拉門底橫防水蓋1	制圖	JASON	2020.09.26	修改	-	
材料	X85888	復核	WHS		日期	-	
顏色	UCT806812XL-3	批准			圖號	SD03-07A	



工程號 J852 地盤 亞皆老街

窗號	數量 (支)
W7/T1A	18
W6/T1B	18
W6/T2A	18
W6/T2B	18
W7/T3A	18
W6/T3B	18
合計	108

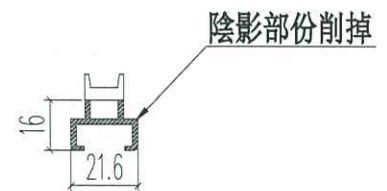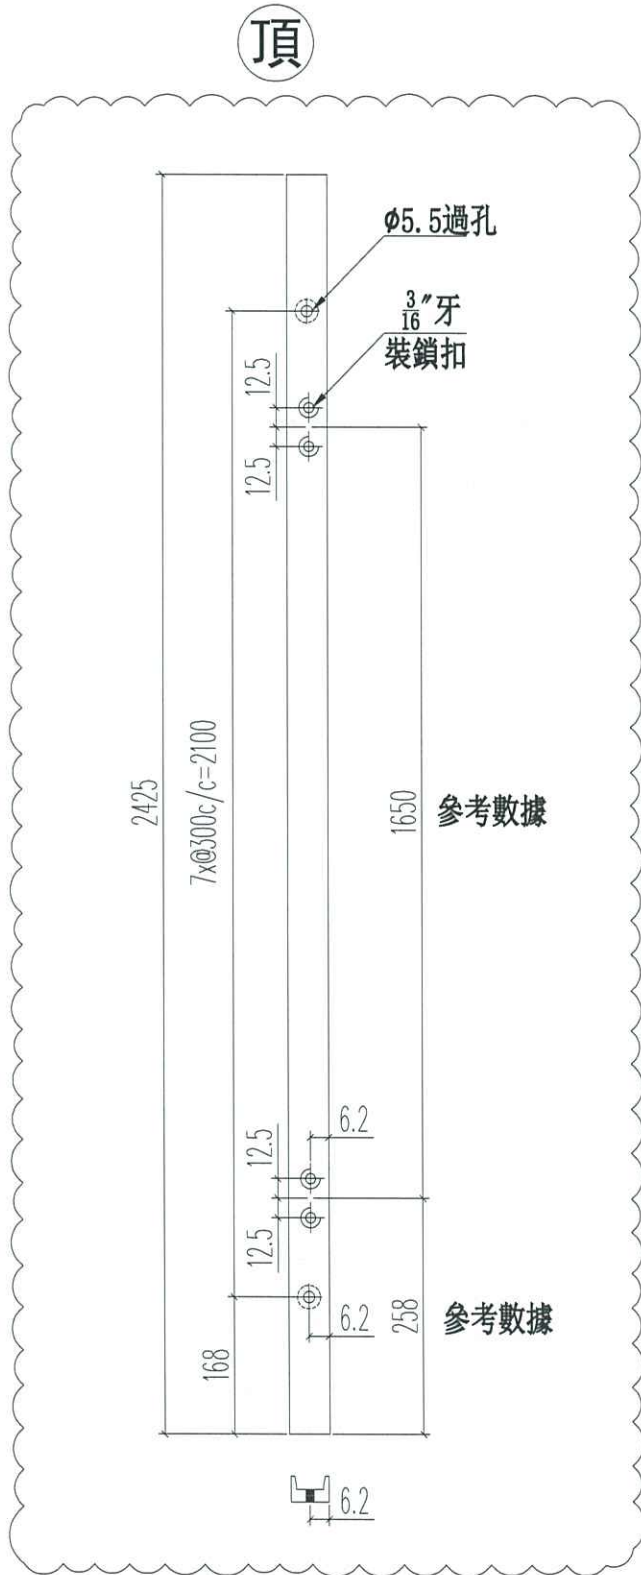


名稱	提升推拉門企蓋底座	制圖	JASON	2020.09.26	修改	A	B
材料	用X85887削成	復核	WHS		日期	2020.11.03	2020.12.21
顏色	UCT806812XL-3	批准			圖號	SD03-09	



工程號 J852 地盤 亞皆老街

新增圖

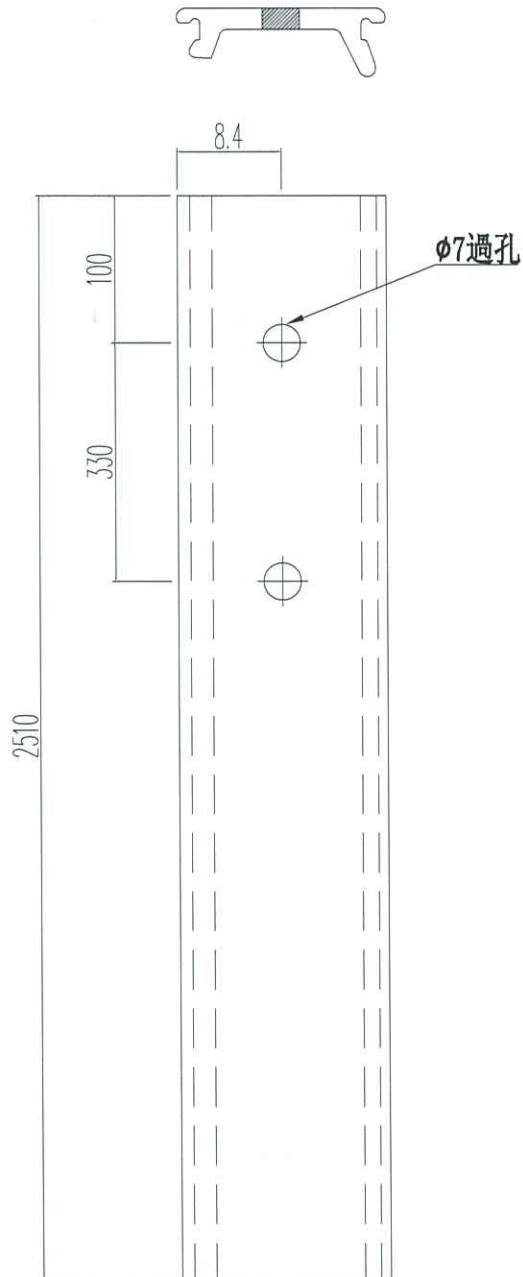

窗號	數量 (支)
W7/T1A	36
W6/T1B	36
W6/T2A	36
W6/T2B	36
W6/T3B	36
合計	180

名稱	趟門橫頂底蓋	制圖	JASON 2020.09.26	修改	-		
材料	X85913	復核	WHS	日期	-		
顏色	UCT806812XL-3	批准		圖號	SD03-11		