

工程指示 / 要求簡箋(E.I.)

工程指示編號：EI / 2690 / 20

修改版次：C

工程編號：J - 852

工程名稱：亞皆老街中電

工程項目：亞皆老街中電 回覆王良幕牆組裝問題(窗外蓋)

收件人：生統 / 王良

發件人：Ant Yeung

日期：24/02/2021

要求提供 / 確認 事項：

- | | | |
|------------------------------------|-------------------------------------|-------------------------------|
| <input type="checkbox"/> 初步鋁料 B.M. | <input type="checkbox"/> 加工拆圖，然後生產 | <input type="checkbox"/> 尺寸表 |
| <input type="checkbox"/> 正式鋁料 B.M. | <input type="checkbox"/> 技術上資料 / 指示 | <input type="checkbox"/> 報價 |
| <input type="checkbox"/> 配件 B.M. | <input type="checkbox"/> 樣辦或貨品說明書 | <input type="checkbox"/> 分判合約 |
| <input type="checkbox"/> 其他：_____ | | |

內容：

(顧問批, 要地盤印膠)

C 版: 按照 B 版本做法, FD 門位置的室外蓋同樣改在地盤安裝及唧膠

廠請留意, 所有要求地盤裝的室外蓋, 廠已做的, 需要割膠拆除, 跟副框一同打紮出貨

B 版: 按顧問現場檢查後要求, 此窗外蓋需由地盤安裝及唧膠

廠請留意, 未安裝的改地盤裝, 與副框一同打紮出貨

地盤請留意, 要唧膠, 否則漏水

謝謝。

請在 2021.02.26 前完成上列要求。

附：2 頁

以上項目為：

- 原合約工程包 原合約工程加 / 減賬 新工程報價

原因：-

分發東莞各部門：

- | | | | |
|--|--|--|---|
| <input type="checkbox"/> 生產技術總監 <input type="checkbox"/> 連附件 | <input type="checkbox"/> 技術部 <input type="checkbox"/> 連附件 | <input type="checkbox"/> 生產部 <input type="checkbox"/> 連附件 | <input type="checkbox"/> 機械設計部 <input type="checkbox"/> 連附件 |
| <input type="checkbox"/> 採購部 <input type="checkbox"/> 連附件 | <input checked="" type="checkbox"/> 生產統籌部 <input type="checkbox"/> 連附件 | <input type="checkbox"/> 小羅 & 清 <input type="checkbox"/> 連附件 | |
| <input checked="" type="checkbox"/> 質檢部 <input type="checkbox"/> 連附件 | <input type="checkbox"/> 會計部 <input type="checkbox"/> 連附件 | <input type="checkbox"/> 報關組 <input type="checkbox"/> 連附件 | <input type="checkbox"/> 其他 <u>楊榮輝</u> <input type="checkbox"/> 連附件 |

分發其他分判：

- 水洪 連附件

分發香港各部門：

- | | | | |
|---|--|---|--|
| <input type="checkbox"/> 行政部 <input type="checkbox"/> 連附件 | <input type="checkbox"/> 會計部 <input type="checkbox"/> 連附件 | <input type="checkbox"/> 統籌部 <input type="checkbox"/> 連附件 | <input checked="" type="checkbox"/> 工程部地盤科文 <input type="checkbox"/> 連附件 <u>祥哥</u> |
| <input type="checkbox"/> 採購部 <input type="checkbox"/> 連附件 | <input type="checkbox"/> QS 部 <input type="checkbox"/> 連附件 | <input type="checkbox"/> 維修部 <input type="checkbox"/> 連附件 | <input type="checkbox"/> 其他 _____ <input type="checkbox"/> 連附件 |


傳遞編號：

HK 355 / 21

發件人簽署：

項目經理簽署：

廠已裝外意需拆除

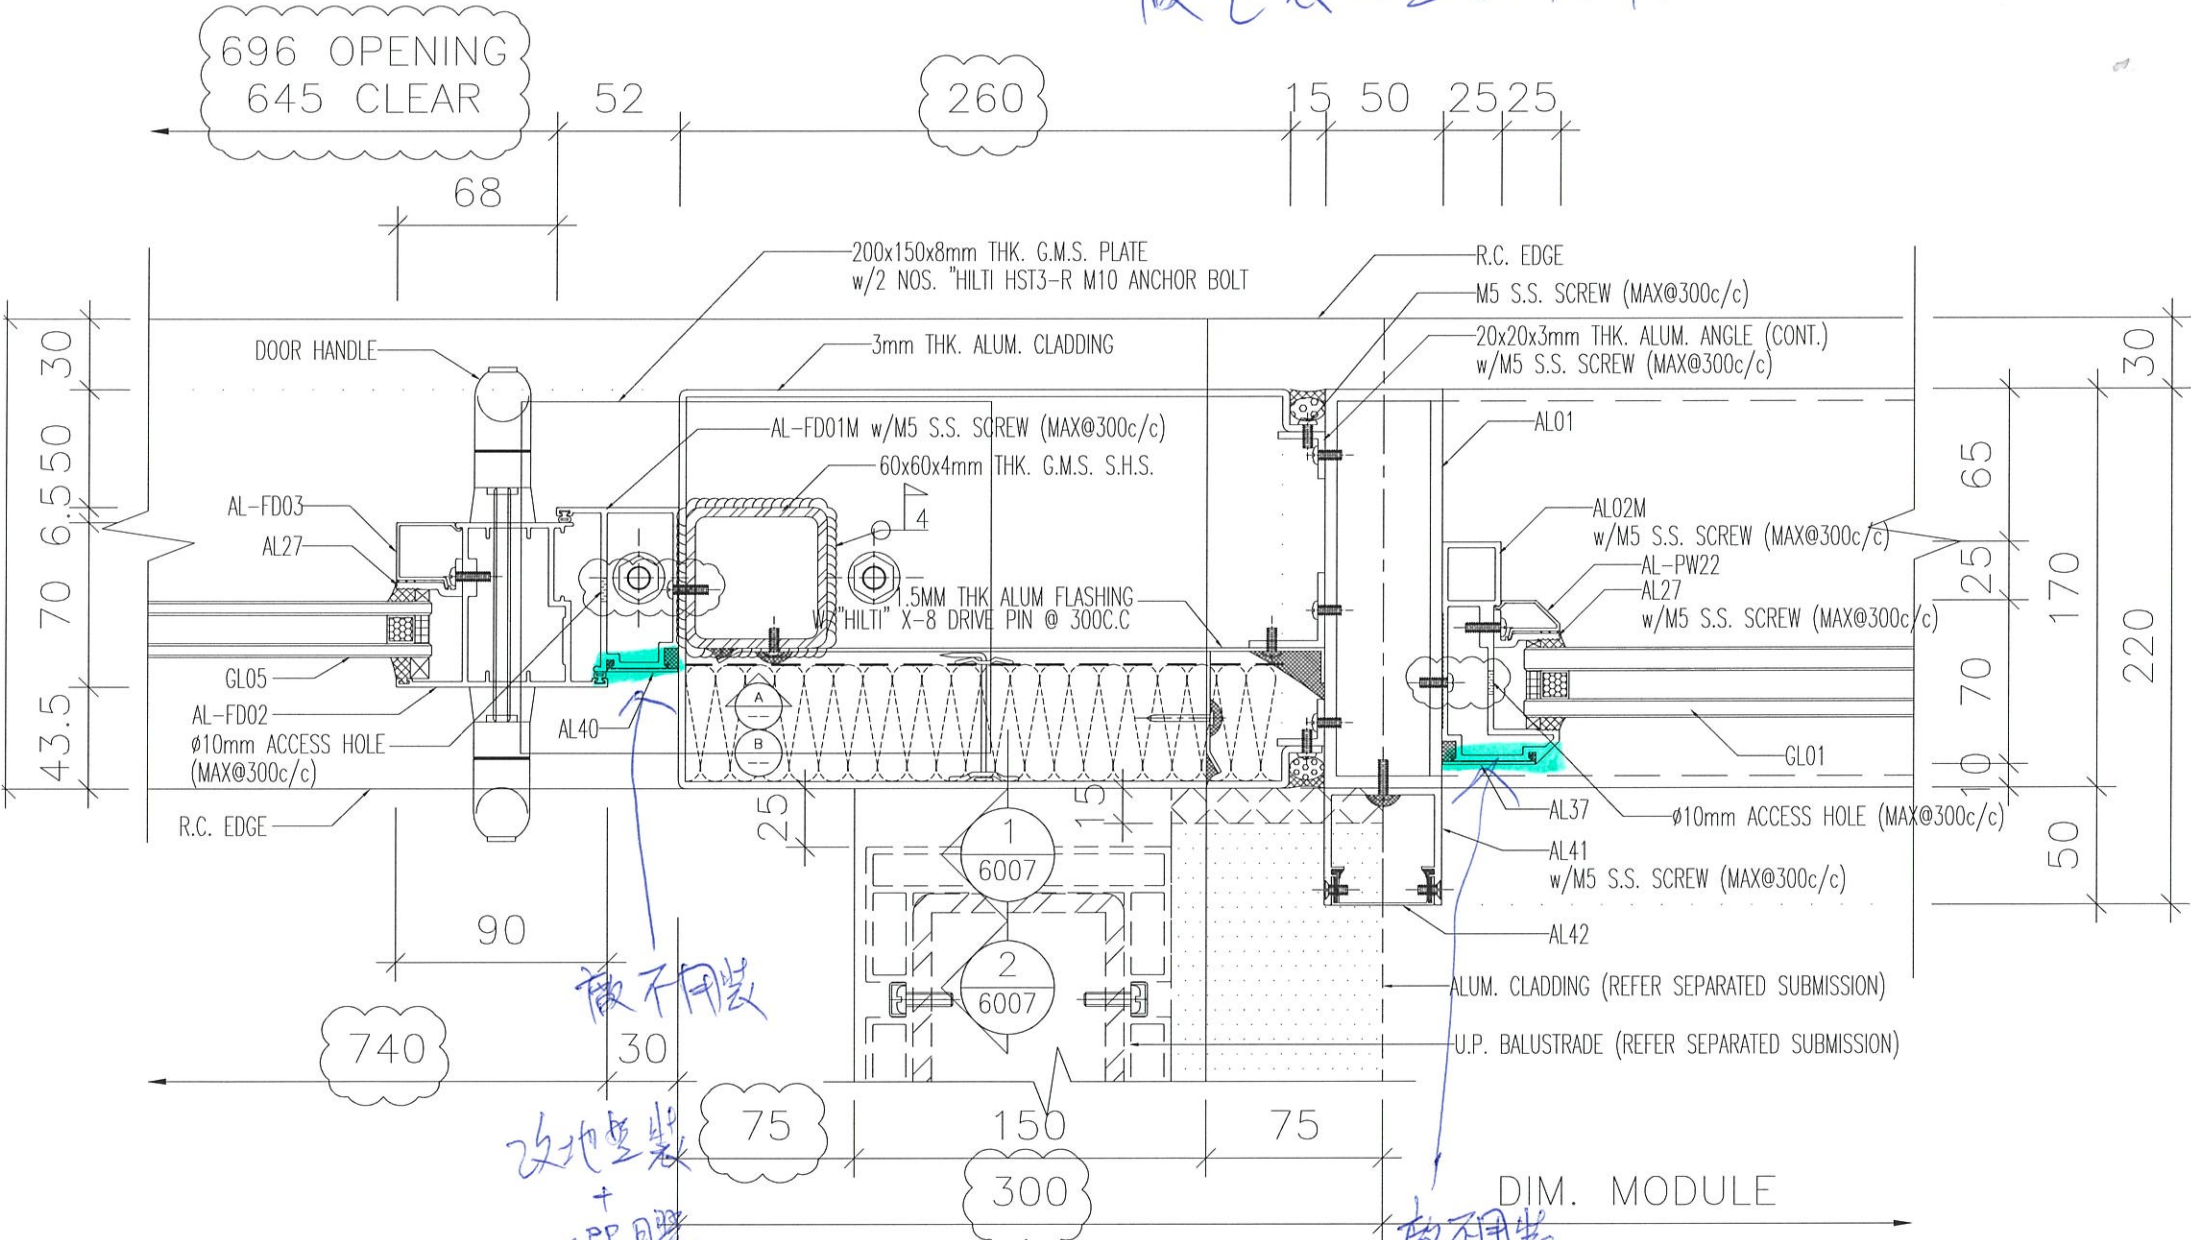

廠不用裝


改地盤裝
+ 唧膠

廠不用裝
改地盤裝 + 唧膠

725

地盤裝
廠裝


DIM. MODULE

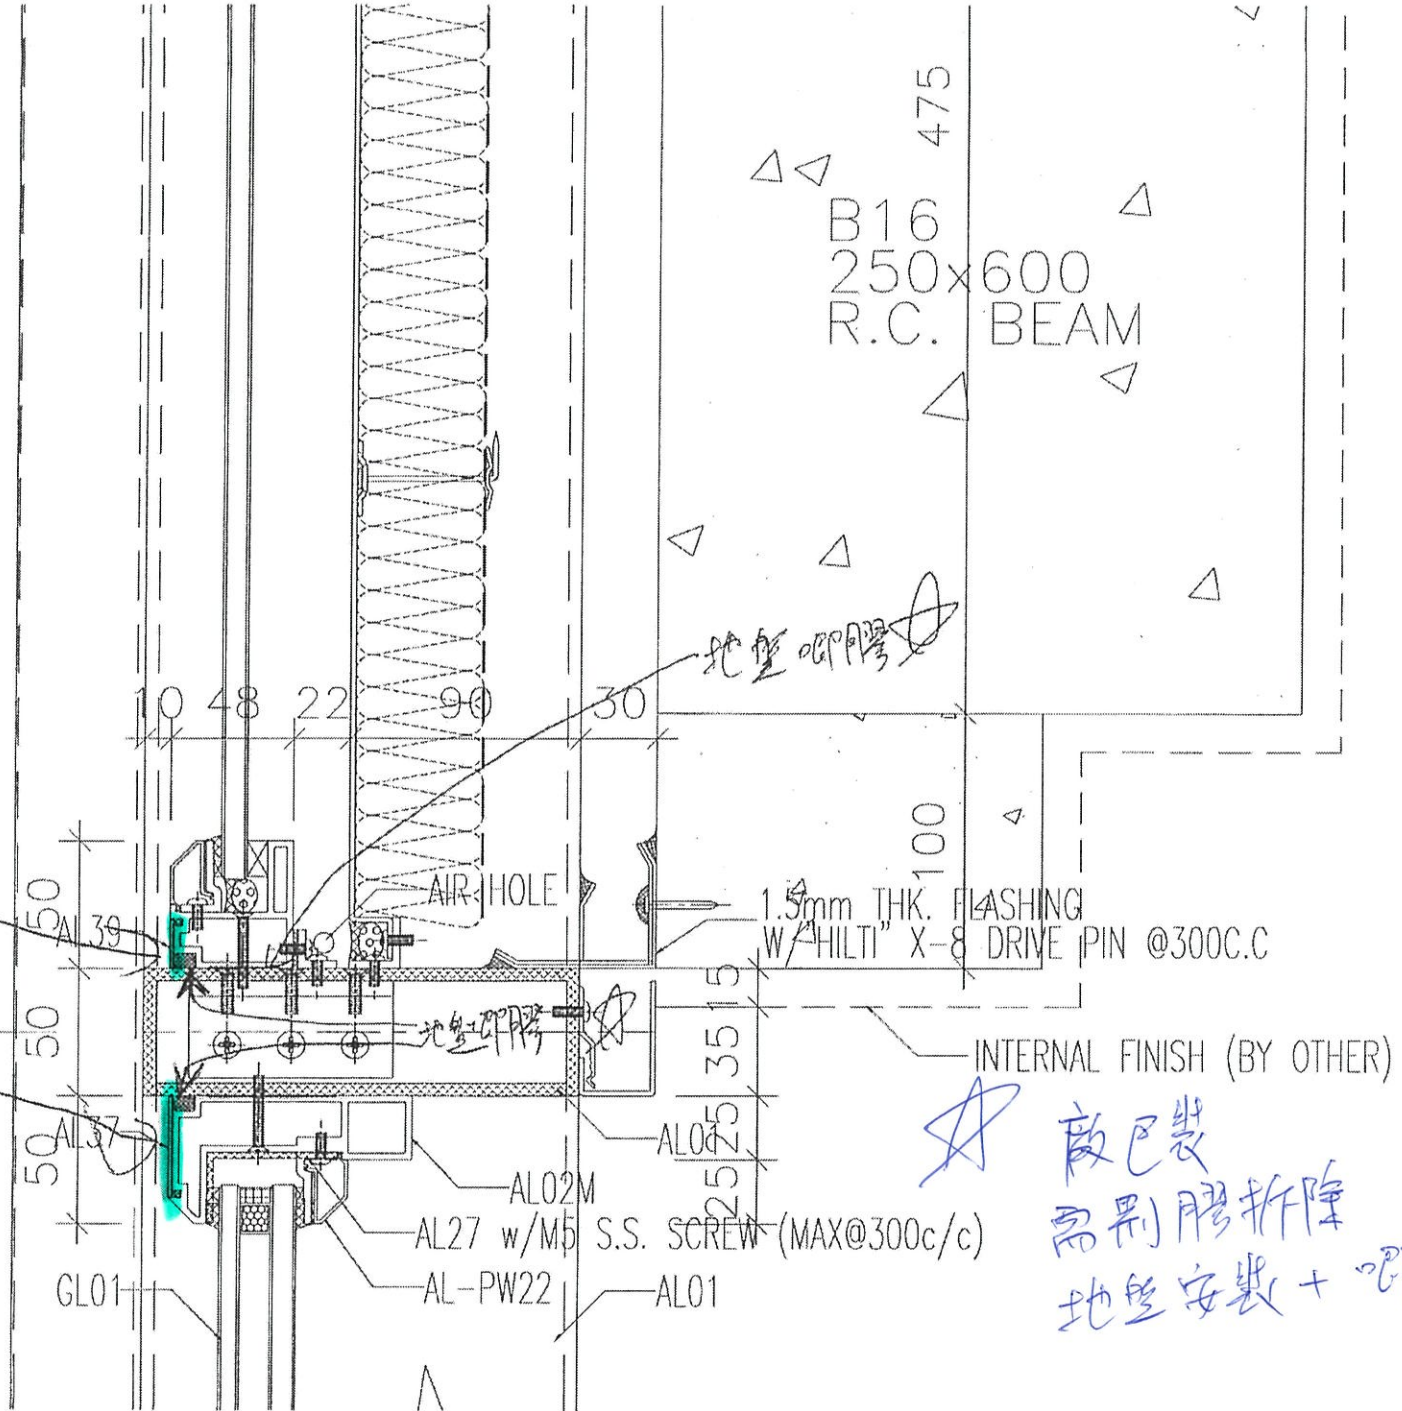

地盤印膠



廠已裝
需剝膠拆除
地盤安裝 + 印膠

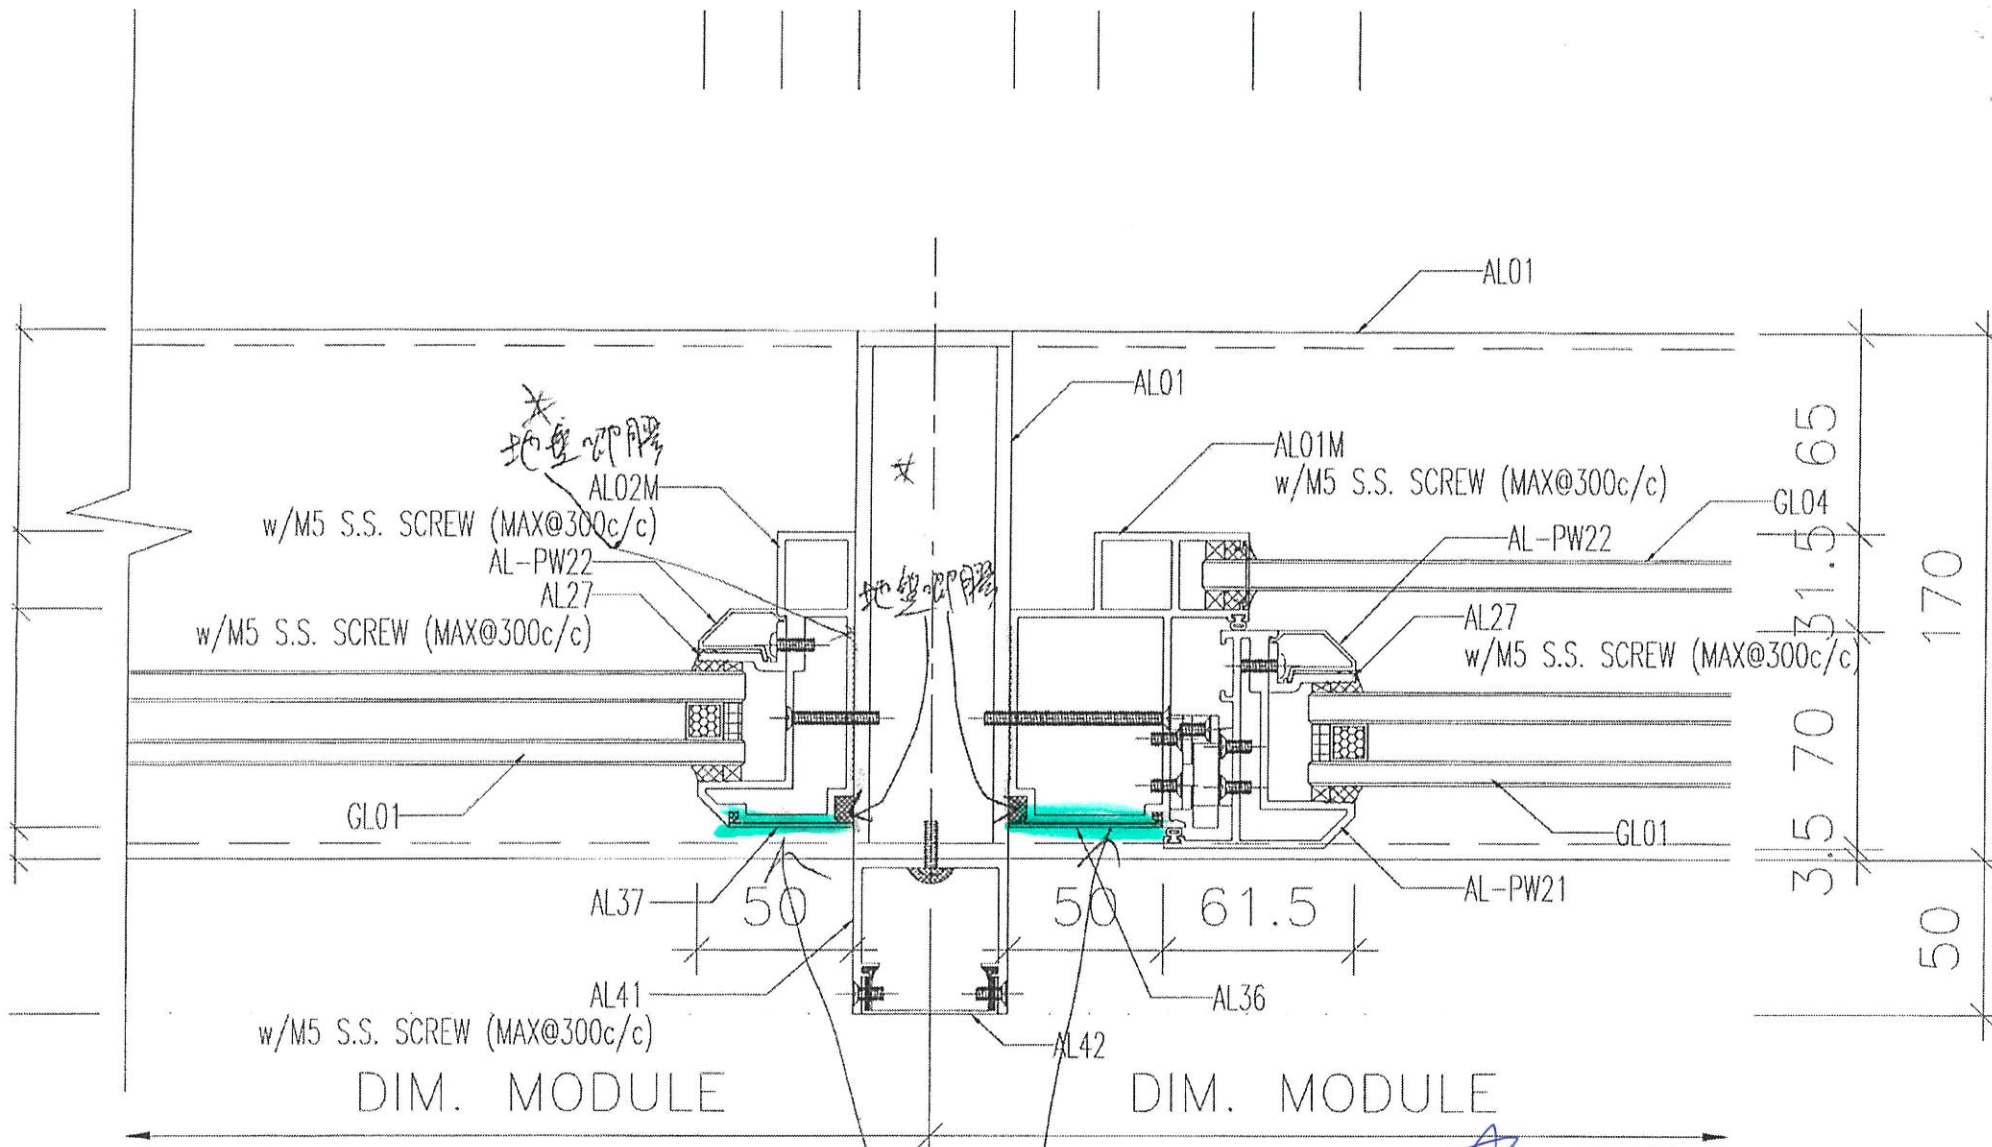

HORIZONTAL DETAIL

OUTSIDE