

工程指示 / 要求簡箋(E.I.)

工程指示編號：EI / 2698 / 20

修改版次：B

工程編號：J - 852

工程名稱：亞皆老街中電

工程項目：佛沙窗 特式層試模窗(22,23/F) (T1-3)

收件人：生統

發件人：Ant Yeung

日期：30/11/2020

要求提供 / 確認 事項：

- | | | |
|------------------------------------|-------------------------------------|-------------------------------|
| <input type="checkbox"/> 初步鋁料 B.M. | <input type="checkbox"/> 加工拆圖，然後生產 | <input type="checkbox"/> 尺寸表 |
| <input type="checkbox"/> 正式鋁料 B.M. | <input type="checkbox"/> 技術上資料 / 指示 | <input type="checkbox"/> 報價 |
| <input type="checkbox"/> 配件 B.M. | <input type="checkbox"/> 樣辦或貨品說明書 | <input type="checkbox"/> 分判合約 |
| <input type="checkbox"/> 其他：_____ | | |

內容：

B 版：已修改 22W1/T1A，22W14/T1A，23W5/T2A，23W8/T2A 和拆料圖

A 版：已修改 PW01-05, PW01-06 加工圖，請按修改加工圖生產

請按加工圖生產佛沙窗 (試模窗) 送佛沙廠安裝

請優先生產 T3 佛沙窗; T1 T2 試模窗待 T3 所有佛沙窗完成後再生產

試模窗用廠內餘料，可以駁料

請在 **2020.12.07** 完成上列要求。

附：2 頁

以上項目為：

- 原合約工程包 原合約工程加 / 減賬 新工程報價

原因：-

分發東莞各部門：

- | | | | |
|--|--|---|--|
| <input type="checkbox"/> 生產技術總監 <input type="checkbox"/> 連附件 | <input type="checkbox"/> 技術部 <input type="checkbox"/> 連附件 | <input type="checkbox"/> 生產部 <input type="checkbox"/> 連附件 | <input type="checkbox"/> 機械設計部 <input type="checkbox"/> 連附件 |
| <input type="checkbox"/> 採購部 <input type="checkbox"/> 連附件 | <input type="checkbox"/> 生產統籌部 <input type="checkbox"/> 連附件 | <input checked="" type="checkbox"/> 小羅&清 <input type="checkbox"/> 連附件 | |
| <input type="checkbox"/> 質檢部 <input type="checkbox"/> 連附件 | <input checked="" type="checkbox"/> 會計部 <input type="checkbox"/> 連附件 | <input type="checkbox"/> 報關組 <input type="checkbox"/> 連附件 | <input type="checkbox"/> 其他 _____ <input type="checkbox"/> 連附件 |

分發其他分判：

- 水洪 連附件

分發香港各部門：

- | | | | |
|---|--|---|--|
| <input type="checkbox"/> 行政部 <input type="checkbox"/> 連附件 | <input type="checkbox"/> 會計部 <input type="checkbox"/> 連附件 | <input type="checkbox"/> 統籌部 <input type="checkbox"/> 連附件 | <input type="checkbox"/> 工程部地盤科文 <input type="checkbox"/> 連附件 |
| <input type="checkbox"/> 採購部 <input type="checkbox"/> 連附件 | <input type="checkbox"/> QS 部 <input type="checkbox"/> 連附件 | <input type="checkbox"/> 維修部 <input type="checkbox"/> 連附件 | <input type="checkbox"/> 其他 _____ <input type="checkbox"/> 連附件 |



傳遞編號：

HK 2731 / 20

發件人簽署：

項目經理簽署：



適用窗： 22W1/T1A. 22W3/T2A. 22W3/T2B

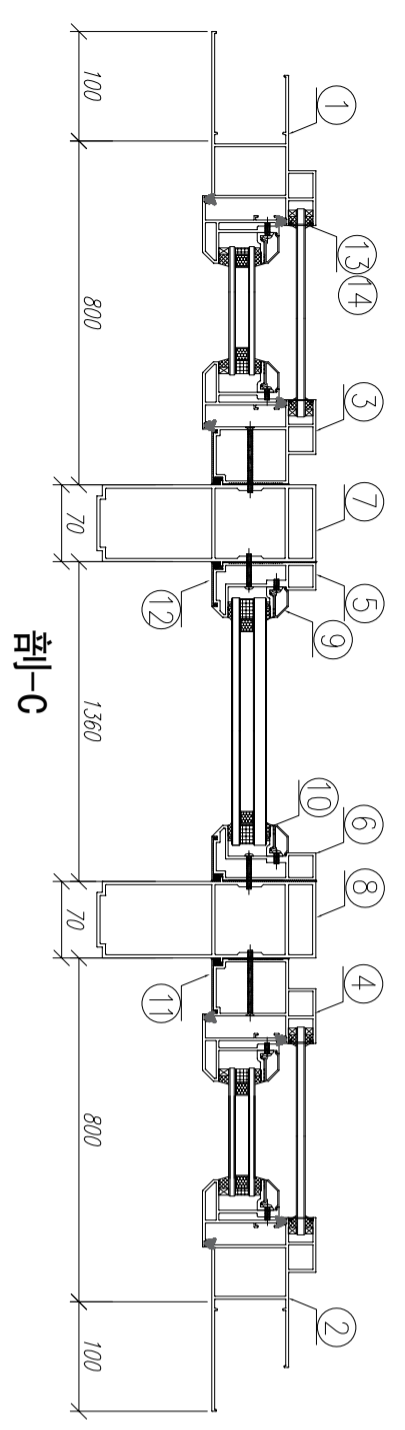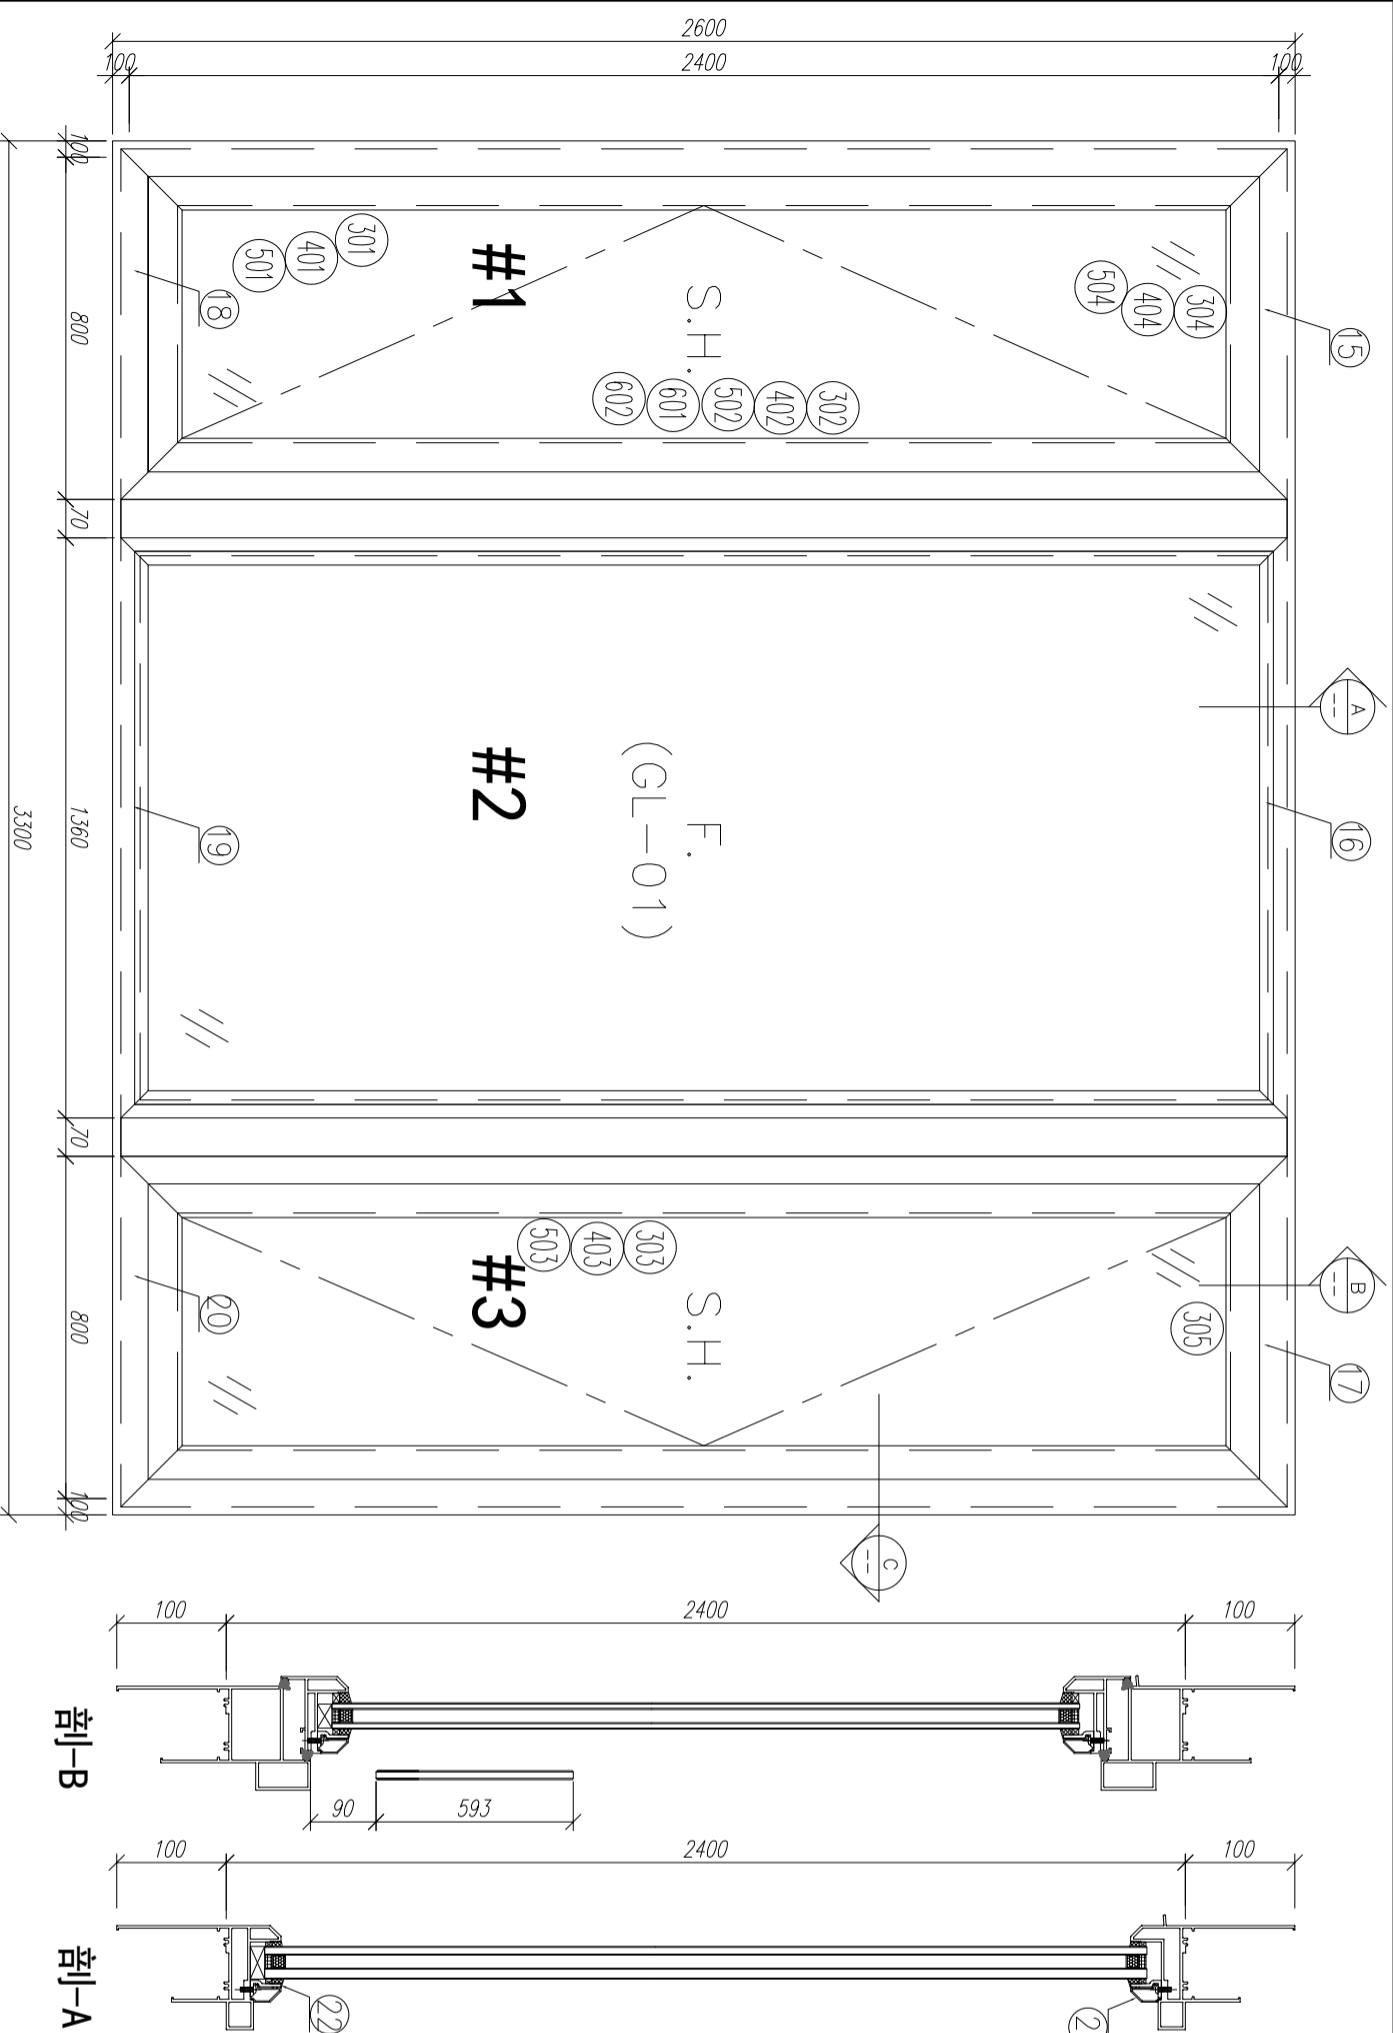

序號	材料編號	材料名稱	加工圖號	長度 L (MM)	單位	幅數	
						單樞	小計
1	X85759	70生窗邊框	PW01-01	2600	支	1	1
2	X85759	70生窗邊框	PW01-02	2600	支	1	1
3	X85760	70生窗中企框	PW01-08	2400	支	1	1
4	X85760	70生窗中企框	PW01-07	2400	支	1	1
5	X85769	70樑窗中企框	PW01-11	2400	支	1	1
6	X85769	70樑窗中企框	PW01-12	2400	支	1	1
7	X85771	70窗200mm夾通	PW01-15	2700	支	1	1
8	X85771	70窗200mm夾通	PW01-15	2700	支	1	1
9	X85768	70生窗玻璃線	斜口開料	2318	支	2	2
10	X85834	70窗玻璃夾角	PW01-36	2298	支	2	2
11	X85819	70生窗主企框外蓋	兩頭45度切	2400	支	2	2
12	X85820	70樑窗主企框外蓋	兩頭45度切	2400	支	2	2
13	X85764	70窗拍蓋	直接開料	89.5	支	4	4
14	X85764	70窗拍蓋	直接開料	1562.5	支	4	4
15	X85761	70生窗頂框	PW01-16	900	支	1	1
16	X85766	70樑窗頂框	PW01-18	1360	支	1	1
17	X85761	70生窗頂框	PW01-17	900	支	1	1
18	X85762	70生窗底框	PW01-21	900	支	1	1
19	X85763	70樑窗底框	PW01-29	1360	支	1	1
20	X85762	70生窗底框	PW01-20	900	支	1	1
21	X85768	70生窗玻璃線	直接開料	1309	支	2	2
22	X85834	70窗玻璃夾角	PW01-36	1309	支	2	2
如下為生玉/樑玉料							
301	X85767	70生窗玉企	PW02-01	2300	支	2	2
302	X85767	70生窗玉企	PW02-01	2300	支	1	1
303	X85767	70生窗玉企	PW02-01	2300	支	1	1
304	X85767	70生窗玉橫頂/底	PW02-01	700	支	2	2
305	X85767	70生窗玉橫頂/底	PW02-01	700	支	2	2
401	X85834	70窗玻璃夾角企	PW02-02	2226	支	2	2
402	X85834	70窗玻璃夾角企	PW02-02	2226	支	1	1
403	X85834	70窗玻璃夾角企	PW02-02	2226	支	1	1
404	X85834	70窗玻璃夾角橫	PW02-02	575	支	4	4
501	X85768	70窗玻璃線企	直口開料	2226	支	2	2
502	X85768	70窗玻璃線企	直口開料	2226	支	1	1
503	X85768	70窗玻璃線企	直口開料	2226	支	1	1
504	X85768	70窗玻璃線橫	斜口開料	595	支	4	4
601	X85824	多點鎖拉巴	PW02-11	943	支	0	0
602	X85824	多點鎖拉巴	PW02-11	849	支	0	0

数量： 1	材料： 详见本图附表	表面处理： UCT806812XL-3
制图： 郭上軍	日期： 2020.08.05	审核： WSH
	日期： 2020.08.05	Rev: B
工程名称： 亞皆老街 / 佛沙窗	图名： 22W1/T1A組裝圖	图号： 22W1/T1A

適用窗： 22W14/T1A. 23W14/T1A
22W14/T3A. 23W14/T3A

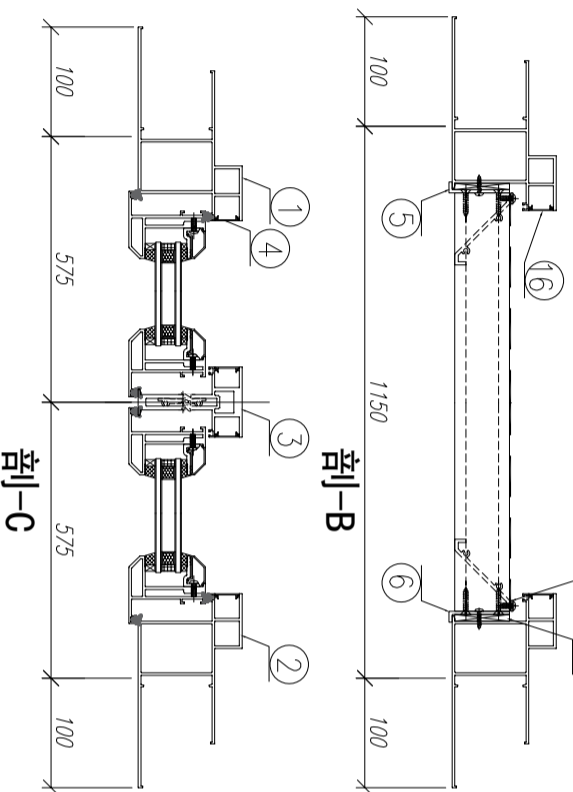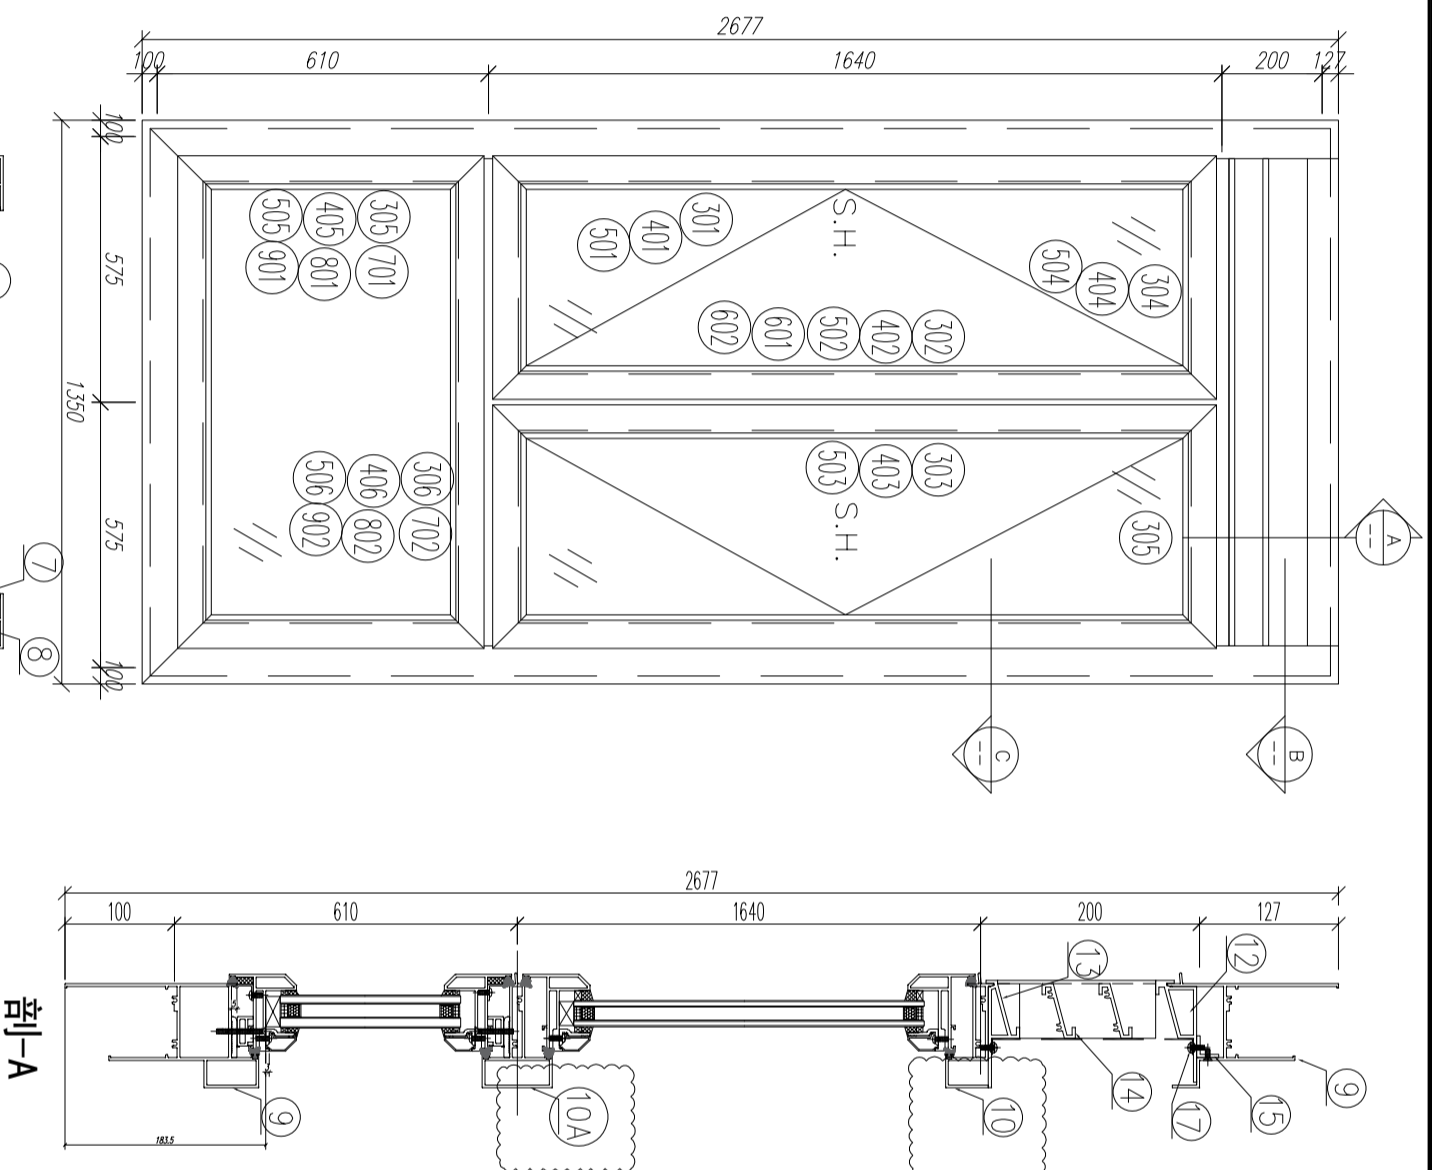

序號	材料編號	材料名稱	加工圖號	長度 L (MM)	單位	幅數 單樞	小計
1	X85759	70生窗邊框	PW01-03	2677	支	1	1
2	X85759	70生窗邊框	PW01-04	2677	支	1	1
3	X85773	70生窗中企框	PW01-32A	1626	支	1	1
4	X85764	70生窗拍蓋	直口開料	1576	支	4	4
5	20*56*10*3mm	百頁玉企鋁折角	PW01-AL01	144	支	1	1
6	20*56*10*3mm	百頁玉企鋁折角	PW01-AL02	144	支	1	1
7	15*1.6mm巴	雀仔網壓巴	PW01-44	171.5	支	0	0
8	50*5mm巴	百頁玉墊巴	PW01-43	120	支	2	2
9	X85761	70生窗頂框	PW01-19	1052	支	1	1
10	X85775	70上生下生中橫	PW01-34B	1052	支	1	1
10A	X85775	70上生下生中橫	PW01-33B	1052	支	1	1
11	X85762	70生窗底框	PW01-22	1350	支	1	1
12	X85840	百頁框頂	PW01-41	1052	支	1	1
13	X85839	百頁框底	PW01-42	1052	支	1	1
14	X85838	百葉片	直口開料	1029	支	2	2
15	20*20*3	百頁框頂鋁角	PW01-39	1034	支	1	1
16	X85764	70生窗拍蓋	直口開料	165	支	4	4
17	15*1.6mm巴	雀仔網壓巴	PW01-44	1026	支	0	0

如下為生玉/梗玉料

301	X85767	70生窗玉企	PW02-01	1630	支	2	2
302	X85767	70生窗玉企	PW02-01	1630	支	1	1
303	X85767	70生窗玉企	PW02-01	1630	支	1	1
304	X85767	70生窗玉橫頂/底	PW02-01	520	支	2	2
401	X85767	70生窗玉橫頂/底	PW02-01	520	支	2	2
402	X85834	70窗玻璃夾角企	PW02-02	1556	支	2	2
403	X85834	70窗玻璃夾角企	PW02-02	1556	支	1	1
404	X85834	70窗玻璃夾角企	PW02-02	1556	支	1	1
501	X85834	70窗玻璃夾角企	PW02-02	1556	支	1	1
502	X85834	70窗玻璃夾角橫	PW02-02	395	支	4	4
503	X85768	70窗玻璃線企	直口開料	1556	支	2	2
601	X85768	70窗玻璃線企	直口開料	1556	支	1	1
602	X85768	70窗玻璃線企	直口開料	1556	支	1	1
504	X85768	70窗玻璃線橫	斜口開料	415	支	4	4
601	X85824	多點鎖拉巴	PW04-10	100	支	0	0
602	X85824	多點鎖拉巴	PW04-10	988	支	0	0

如下為生變硬玉料



305	X85767	70生窗玉企	PW01-35	555	支	2	2
306	X85767	70生窗橫企	PW01-35	1050	支	2	2
405	X85834	70窗玻璃夾角企	PW01-36	430	支	2	2
406	X85834	70窗玻璃夾角頂	PW01-36	976	支	2	2
505	X85768	70窗玻璃線企	斜口開料	450	支	2	2
506	X85768	70窗玻璃線頂	直口開料	976	支	2	2
701	X85785	生窗變硬玉扣(玉)	PW01-40	495	支	0	0
702	X85785	生窗變硬玉扣(玉)	PW01-40	990	支	0	0
801	X85786	生窗變硬玉扣(框)	PW01-37	495	支	0	0
802	X85786	生窗變硬玉扣(框)	PW01-37	990	支	0	0
901	15*13*1.6角	擋膠角企	PW01-38	535	支	0	0
902	15*13*1.6角	擋膠角橫	PW01-38	1030	支	0	0

數量： 1
材料： 详见本图附表
表面处理： UCT806812XL-3
制图： 郭上軍
日期： 2020.08.05
审核： WSH

Rev: B
美特铝質 有限公司
MIDI Aluminium Fabricator Ltd.

工程名称： 亞皆老街 / 佛沙窗
图名：22W14/T1A組裝圖
图号： 22W14/T1A

新增!

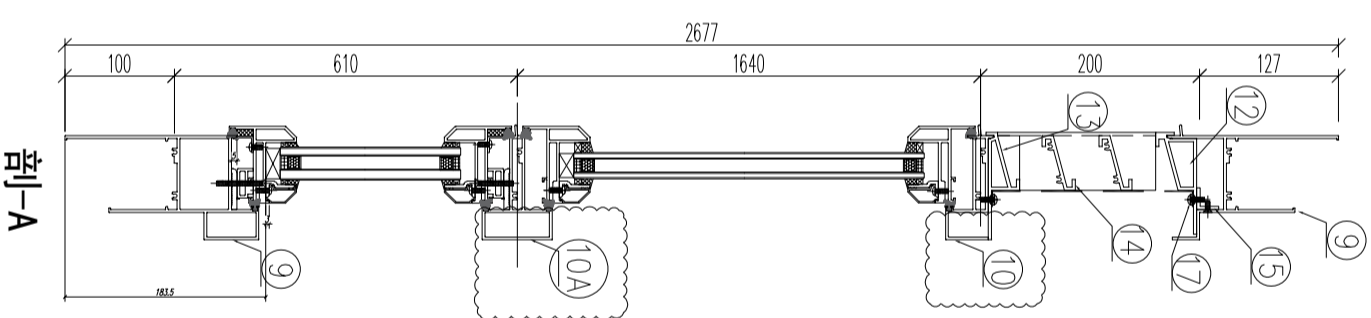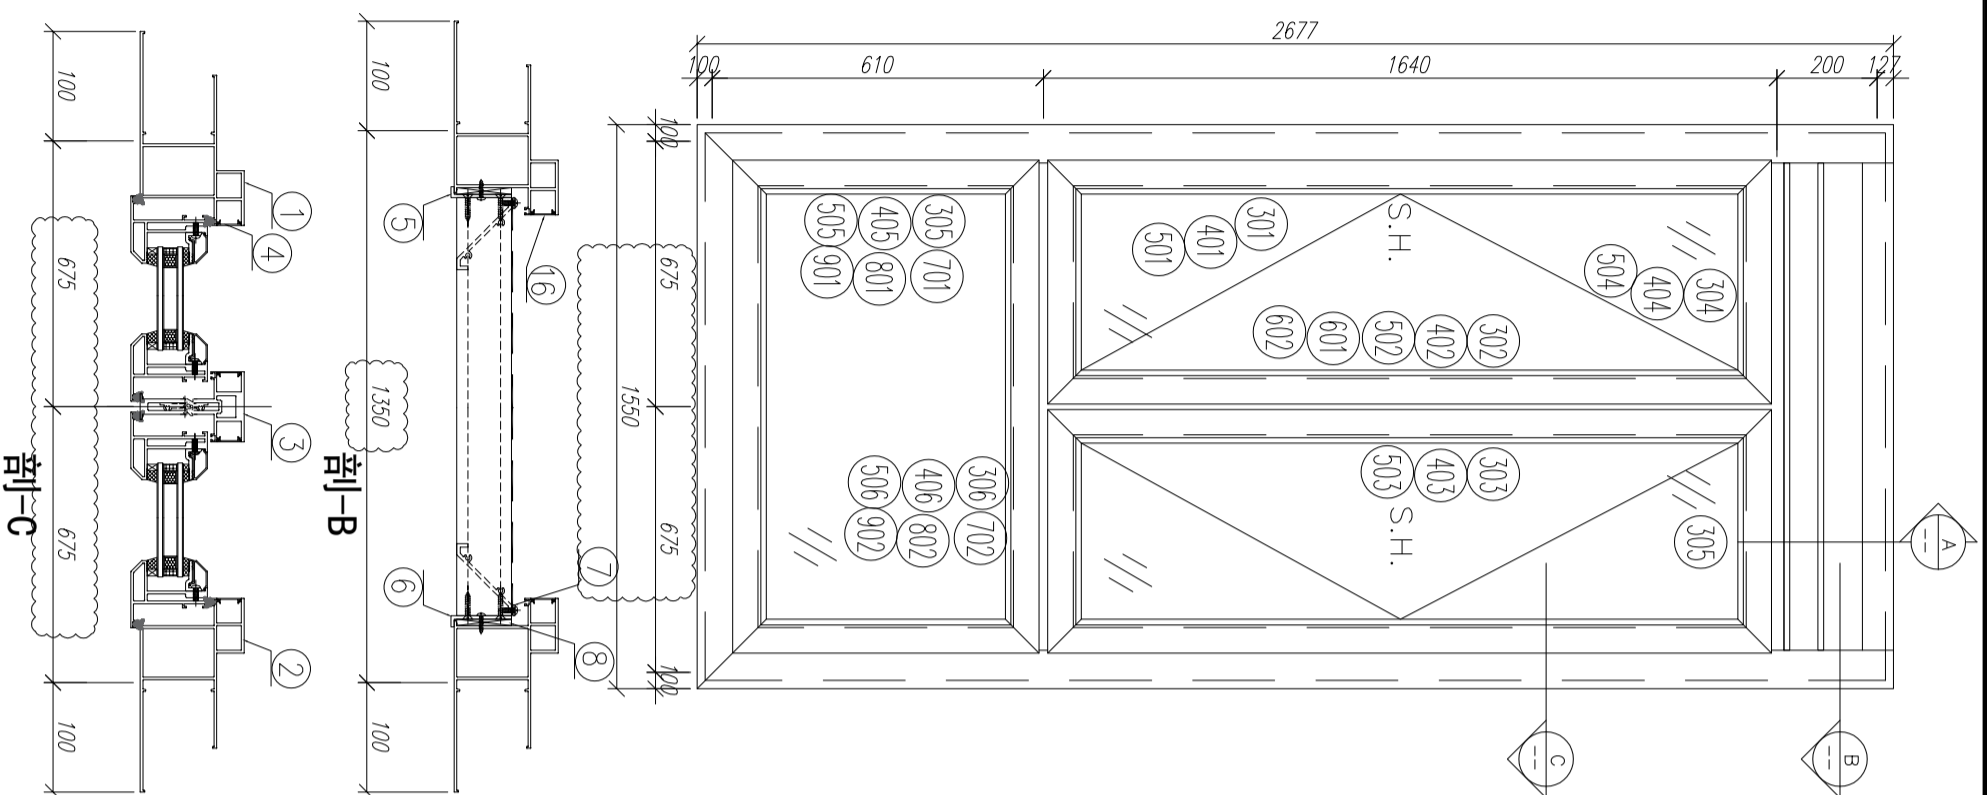

序號	材料編號	材料名稱	加工圖號	長度 L (MM)	單位	幅數 單樞	小計
1	X85759	70生窗邊框	PW01-03	2677	支	1	1
2	X85759	70生窗邊框	PW01-04	2677	支	1	1
3	X85773	70生窗中企框	PW01-32A	1626	支	1	1
4	X85764	70生窗拍蓋	直口開料	1576	支	4	4
5	20*56*10*3mm	百頁玉企鋁折角	PW01-AL01	144	支	1	1
6	20*56*10*3mm	百頁玉企鋁折角	PW01-AL02	144	支	1	1
7	15*1.6mm巴	雀仔網壓巴	PW01-44	171.5	支	0	0
8	50*5mm巴	百頁玉墊巴	PW04-48	120	支	2	2
9	X85761	70生窗頂框	PW01-19	1252	支	1	1
10	X85775	70上生下生中橫	PW01-34B	1252	支	1	1
10A	X85775	70上生下生中橫	PW01-33B	1252	支	1	1
11	X85762	70生窗底框	PW01-22	1550	支	1	1
12	X85840	百頁框頂	PW01-41	1252	支	1	1
13	X85839	百頁框底	PW01-42	1252	支	1	1
14	X85838	百葉片	直口開料	1229	支	2	2
15	20*20*3	百頁框頂鋁角	PW01-39	1234	支	1	1
16	X85764	70生窗拍蓋	直口開料	165	支	4	4
17	15*1.6mm巴	雀仔網壓巴	PW01-44	1226	支	0	0


如下為生玉/梗玉料

301	X85767	70生窗玉企	PW02-01	1630	支	2	2
302	X85767	70生窗玉企	PW02-01	1630	支	1	1
303	X85767	70生窗玉企	PW02-01	1630	支	1	1
304	X85767	70生窗玉橫頂/底	PW02-01	620	支	2	2
401	X85767	70生窗玉橫頂/底	PW02-01	620	支	2	2
402	X85834	70窗玻璃夾角企	PW02-02	1556	支	2	2
403	X85834	70窗玻璃夾角企	PW02-02	1556	支	1	1
501	X85834	70窗玻璃夾角企	PW02-02	1556	支	1	1
502	X85834	70窗玻璃夾角橫	PW02-02	495	支	4	4
503	X85768	70窗玻璃線企	直口開料	1556	支	2	2
601	X85768	70窗玻璃線企	直口開料	1556	支	1	1
602	X85768	70窗玻璃線企	直口開料	1556	支	1	1
504	X85768	70窗玻璃線橫	斜口開料	515	支	4	4
601	X85824	多點鎖拉巴	PW04-10	100	支	0	0
602	X85824	多點鎖拉巴	PW04-10	988	支	0	0

如下為生變硬玉料


305	X85767	70梗窗玉企	PW01-35	555	支	2	2
306	X85767	70梗窗玉橫	PW01-35	1250	支	2	2
405	X85834	70窗玻璃夾角企	PW01-36	430	支	2	2
406	X85834	70窗玻璃夾角頂	PW01-36	1176	支	2	2
505	X85768	70窗玻璃線企	斜口開料	450	支	2	2
506	X85768	70窗玻璃線頂	直口開料	1176	支	2	2
701	X85785	生窗變硬玉扣(玉)	PW01-40	495	支	0	0
702	X85785	生窗變硬玉扣(玉)	PW01-40	1190	支	0	0
801	X85786	生窗變硬玉扣(框)	PW01-37	495	支	0	0
802	X85786	生窗變硬玉扣(框)	PW01-37	1190	支	0	0
901	15*13*1.6角	擋膠角企	PW01-38	535	支	0	0
902	15*13*1.6角	擋膠角橫	PW01-38	1230	支	0	0

数量: 1
 材料: 详见本图附表
 表面处理: UCT806812XL-3
 日期: 2020.08.05
 审核: WSH
 Rev: B
 工程名称: 亞皆老街 / 佛沙窗
 图名: 23W8/72A組裝圖
 图号: 23W8/72A
 美特鋁質有限公司
 MIDI Aluminium Fabricator Ltd.

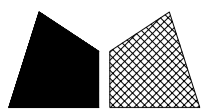


頂

窗號	尺寸 (MM)	數量 (支)
22W6/T1C	2077	1
23W5/T2A	2077	1

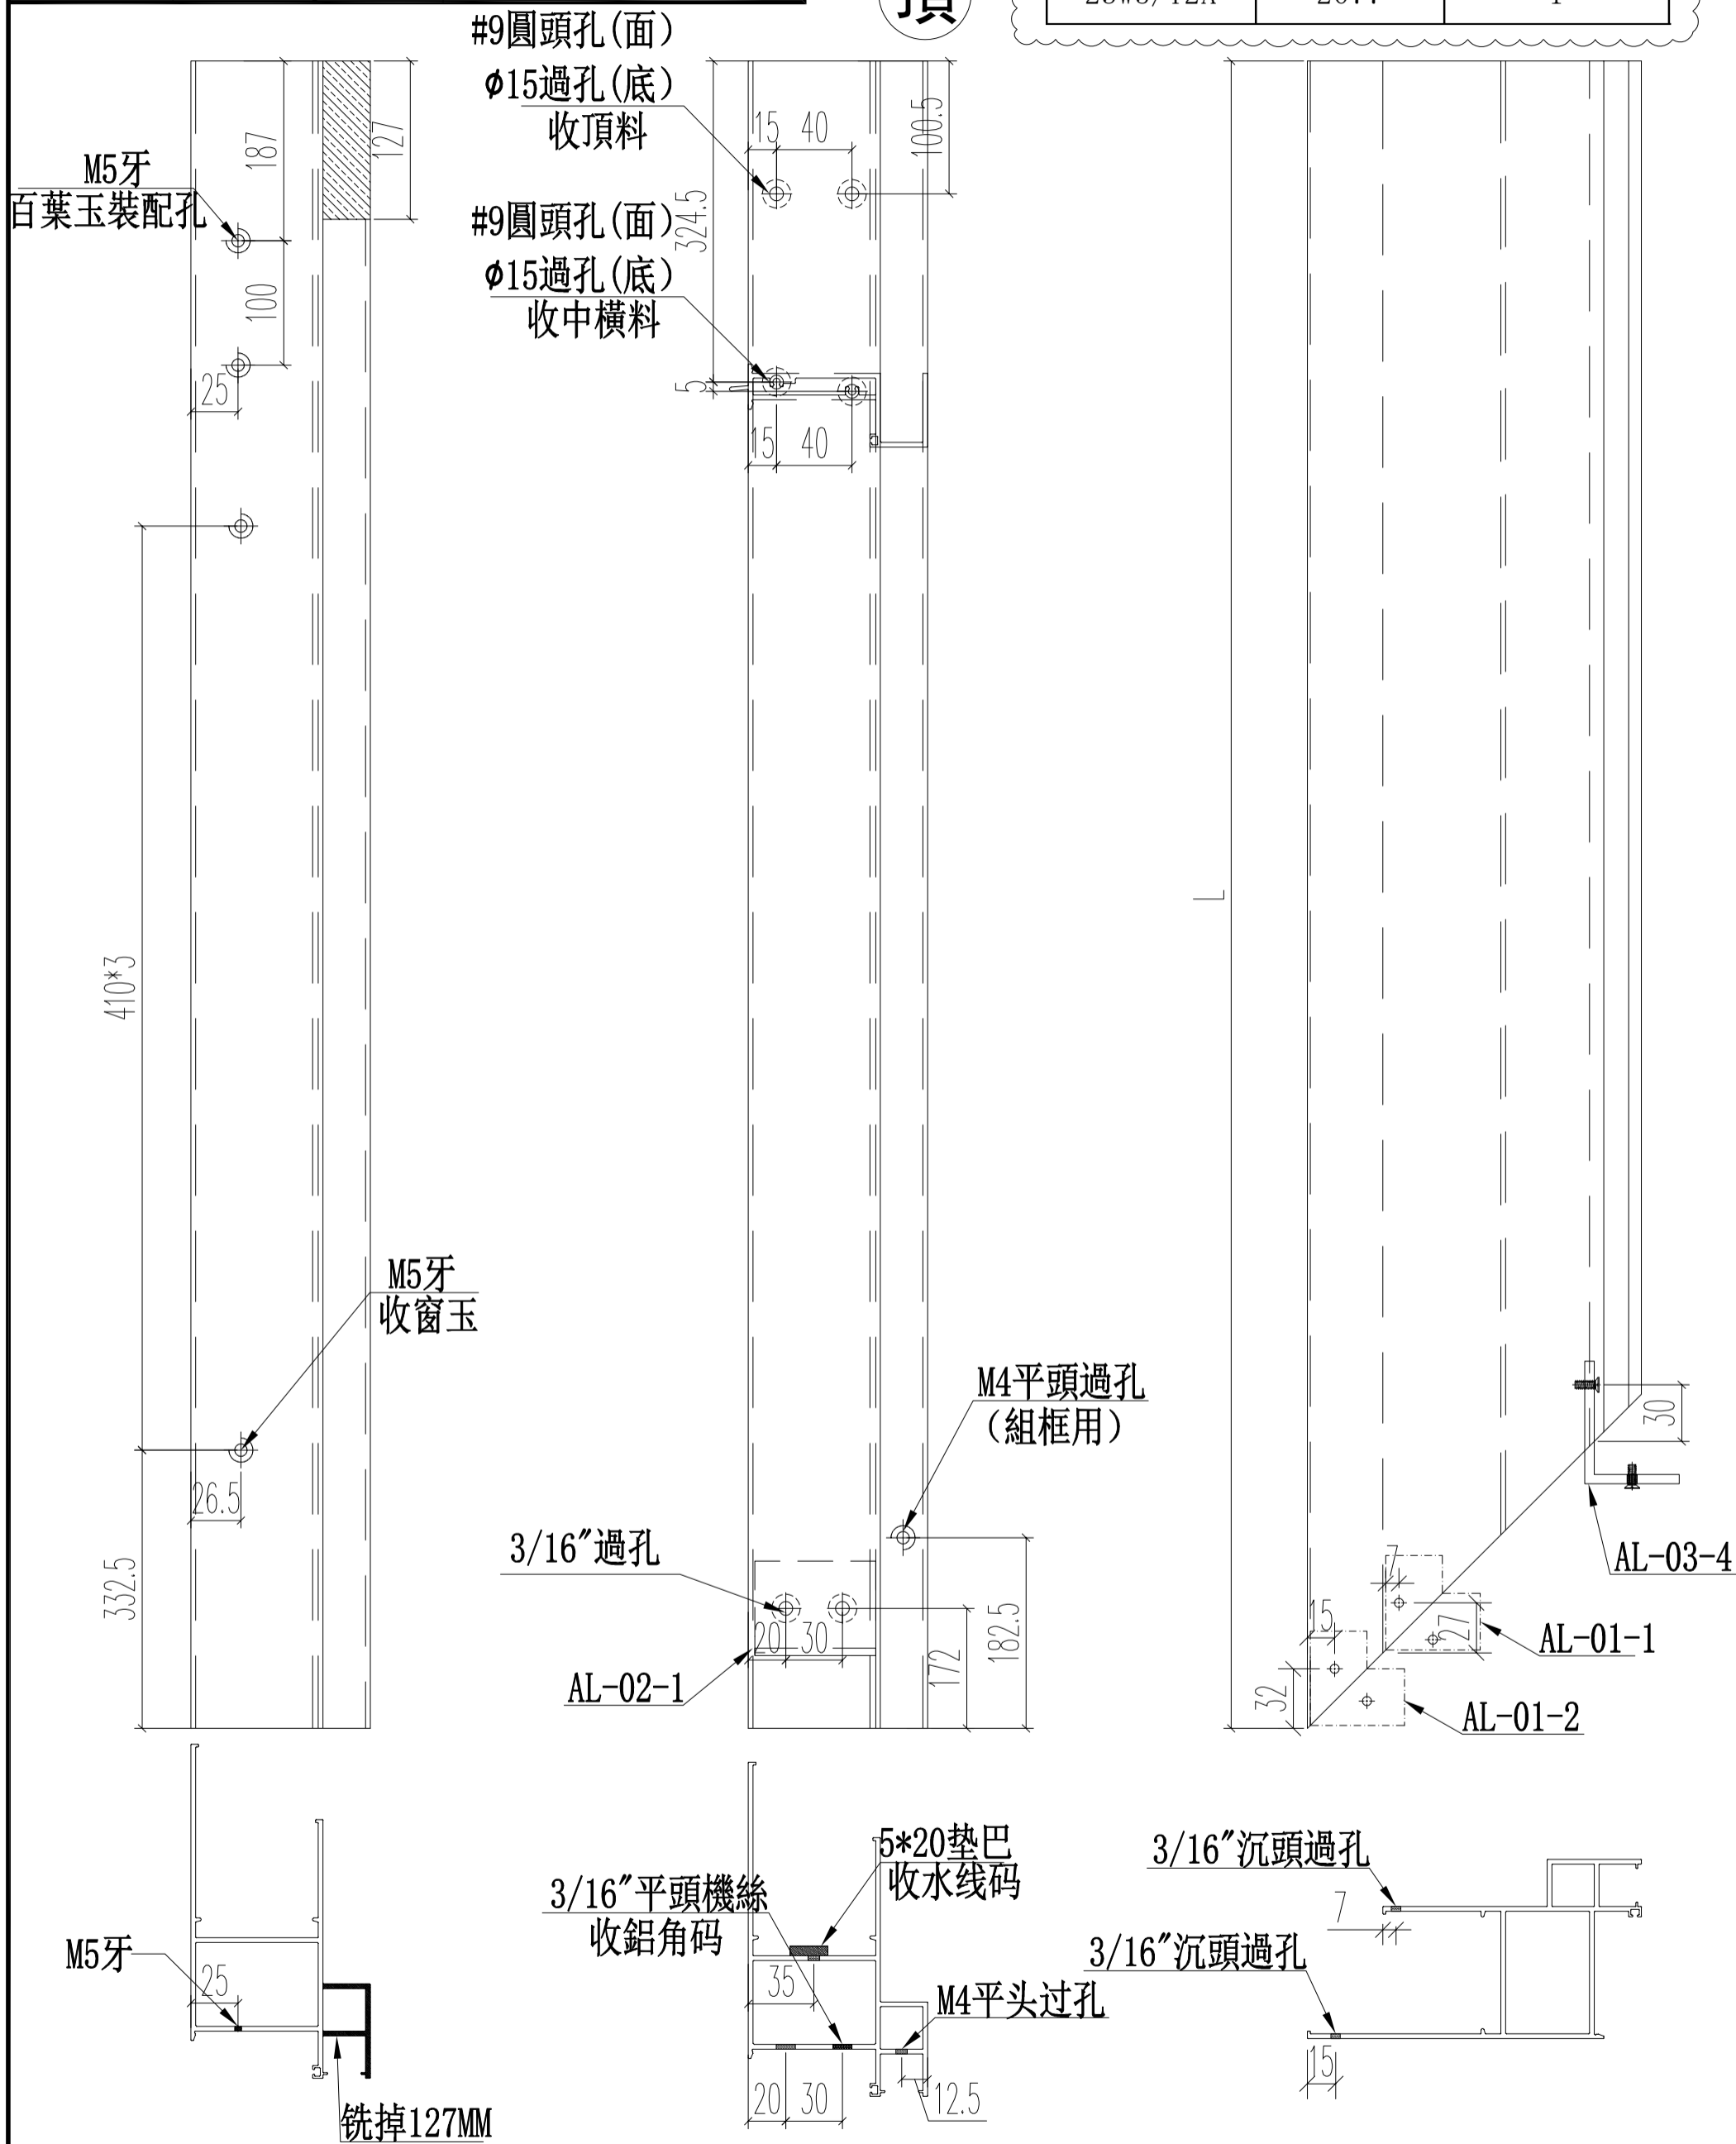

名稱	70生窗邊框	制圖	JASON	2020.06.22	修改	A	B
材料	X85759	復核	WHS		日期	2020.10.19	2020.11.26
顏色	UCT806812XL-3	批准			圖號	PW01-03A	

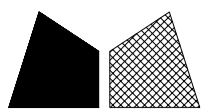


美特鋁質 有限公司
MIDI Aluminium Fabricator Ltd.


工程號 J852 地盤 亞皆老街

頂

窗號	尺寸 (MM)	數量 (支)
22W6/T1C	2077	1
23W5/T2A	2077	1

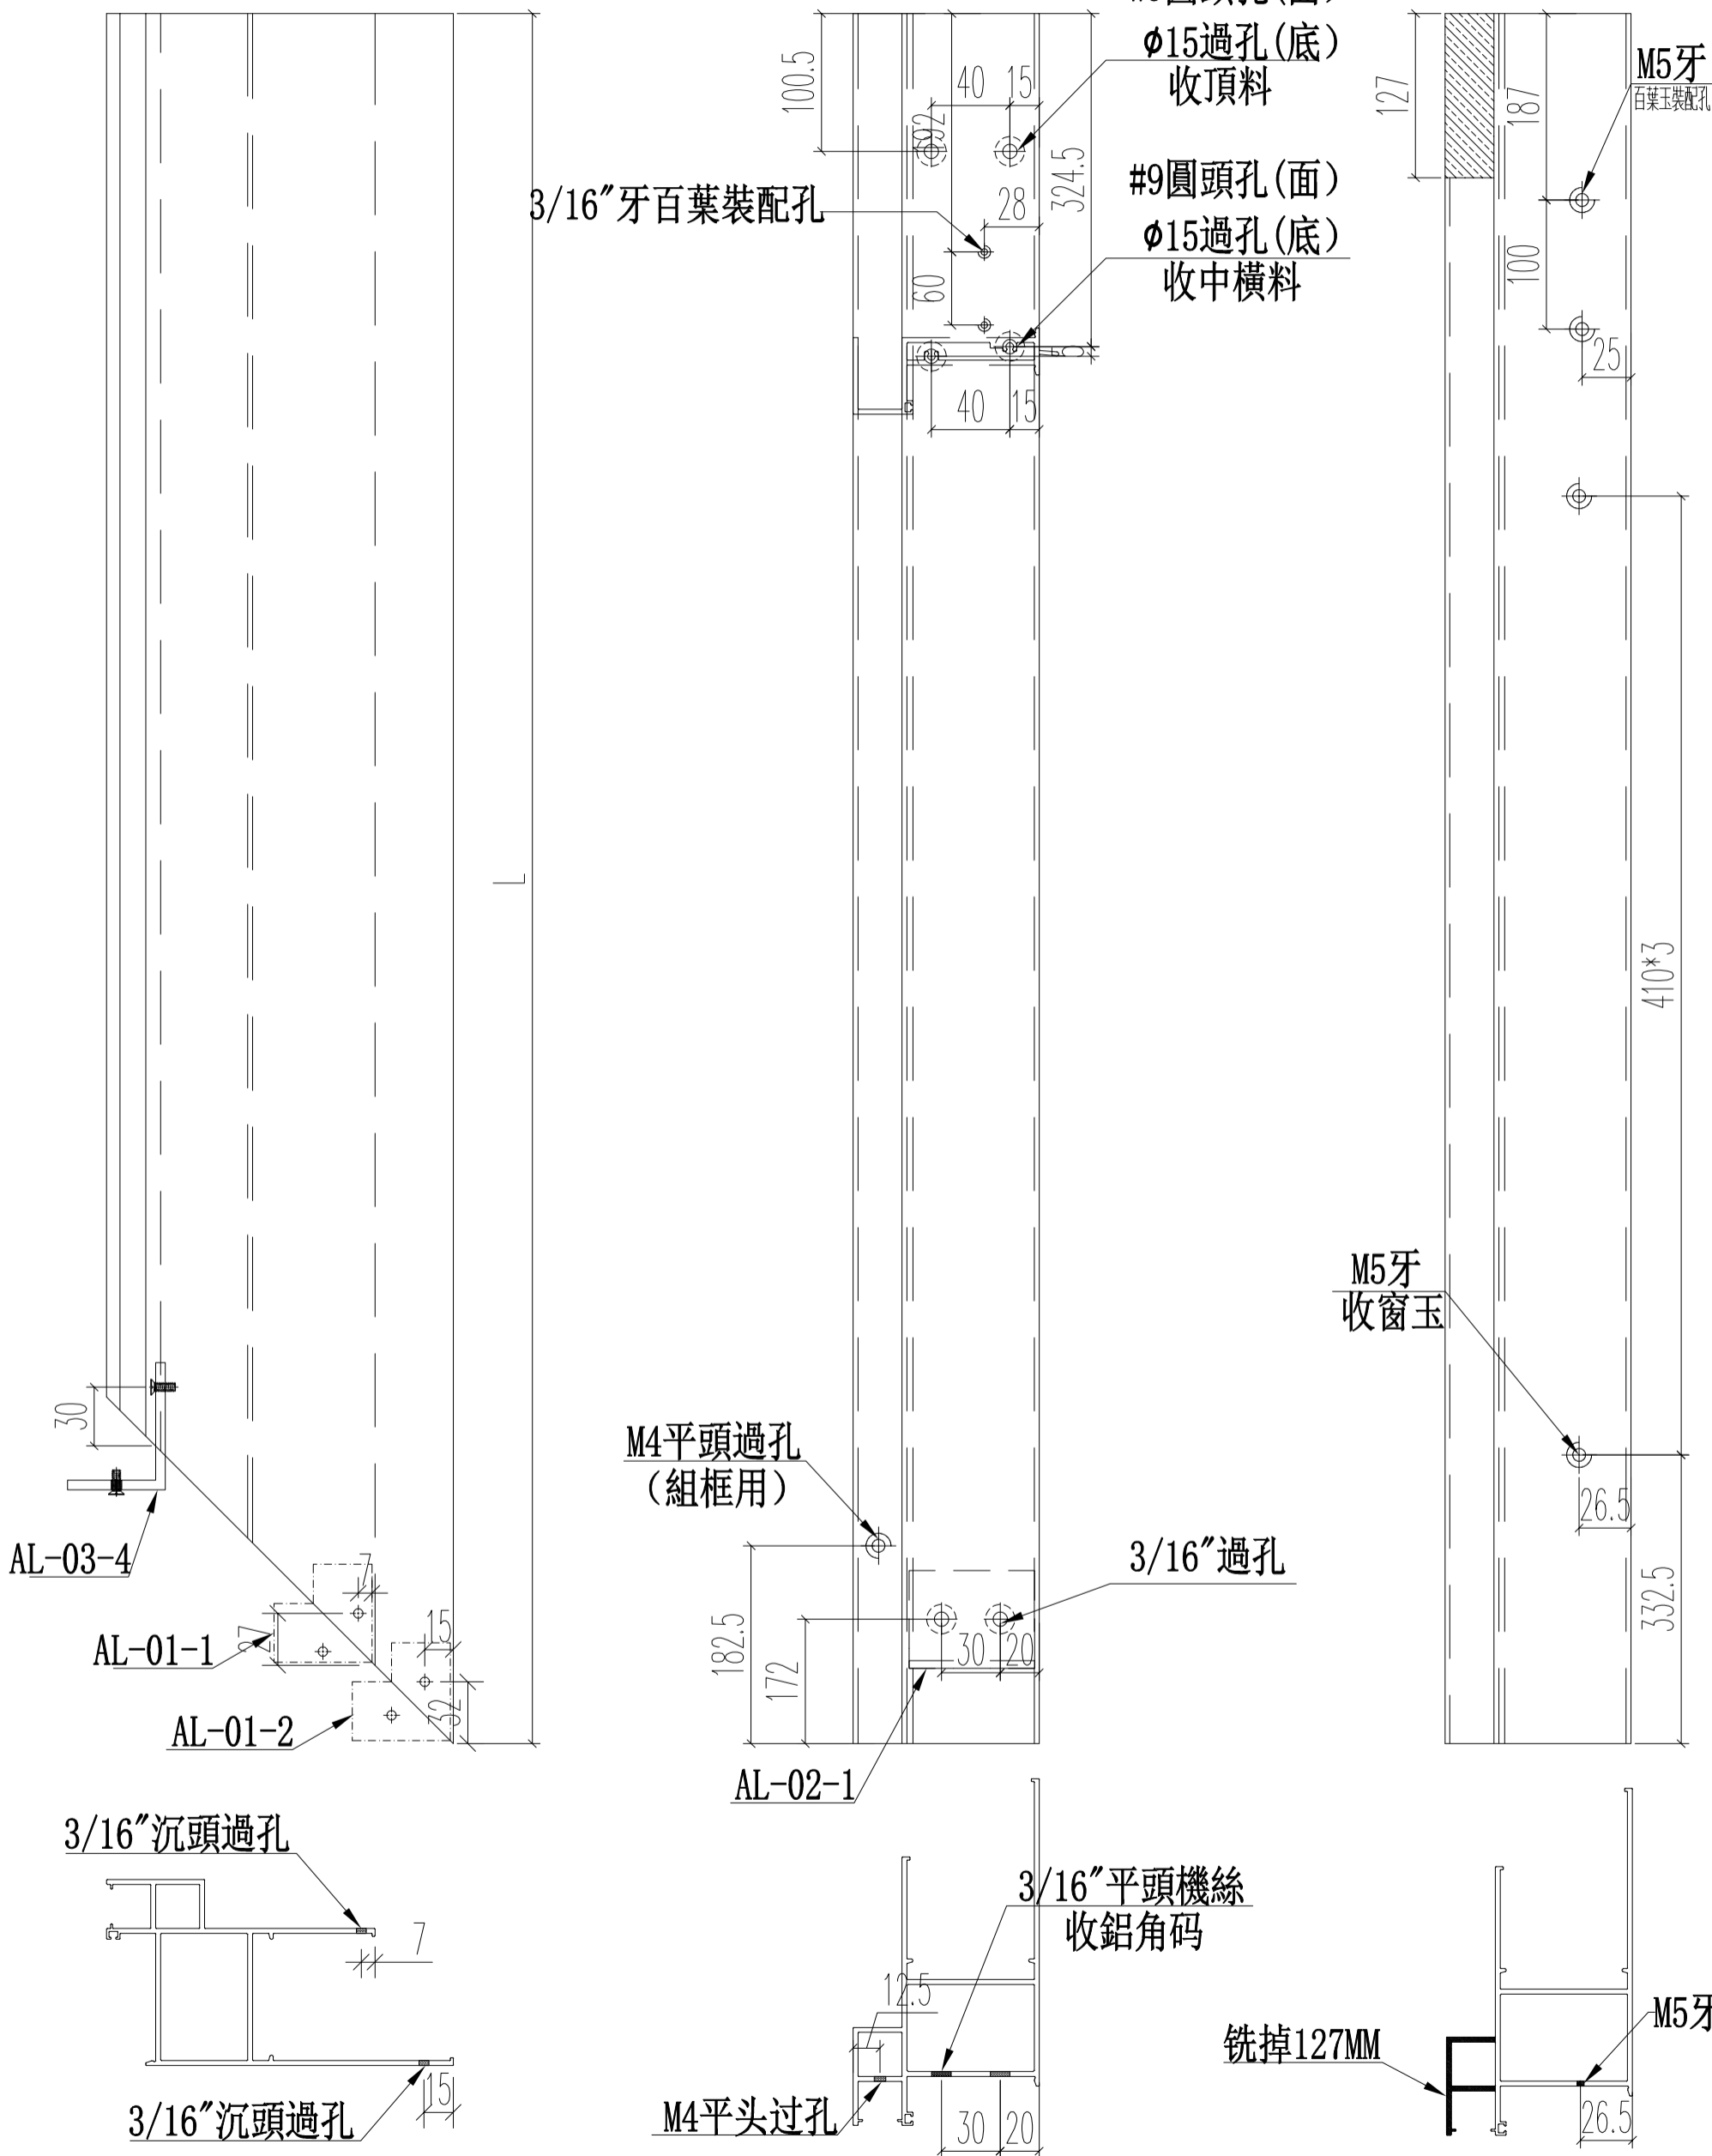

名稱	70生窗邊框	制圖	JASON 2020.06.22	修改	A	B	
材料	X85759	復核	WHS	日期	2020.10.19	2020.11.26	
顏色	UCT806812XL-3	批准		圖號	PW01-04A		

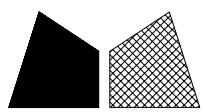


美特鋁質 有限公司
MIDI Aluminium Fabricator Ltd.

工程號 J852 地盤 亞皆老街

窗號	尺寸 (MM)	數量 (支)	備註
23W1/T3A	2700	2	
22W2/T1A	2700	2	
22W5/T1A	2700	2	
22W7/T2A	2700	2	
合計:		8	


頂底各開20*20MM凹位
室外面開

頂

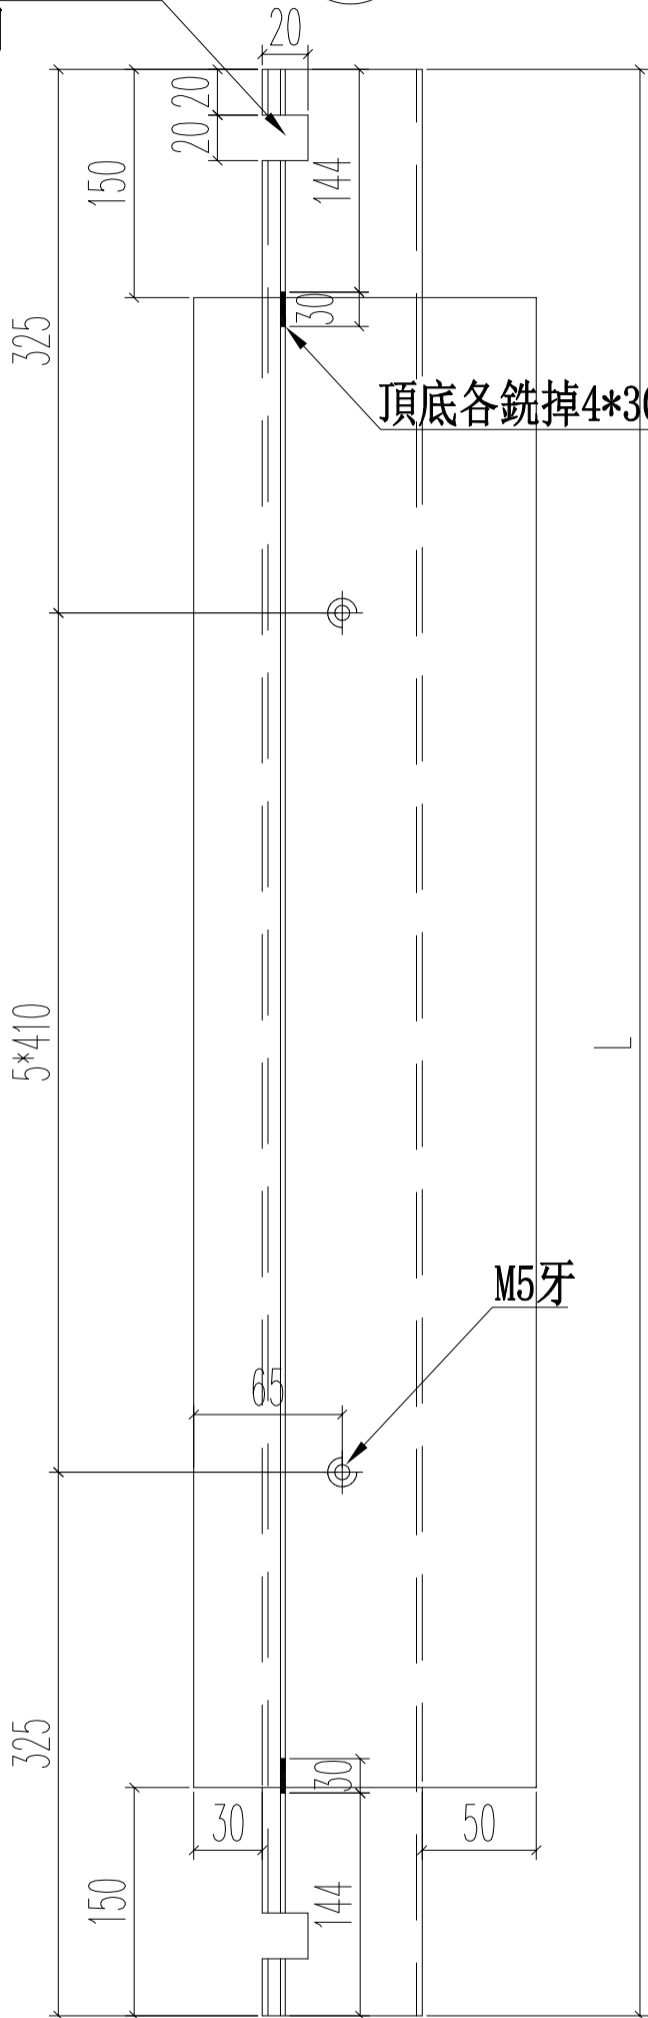


頂底各銑掉4*30MM長避位(双面)

M5牙


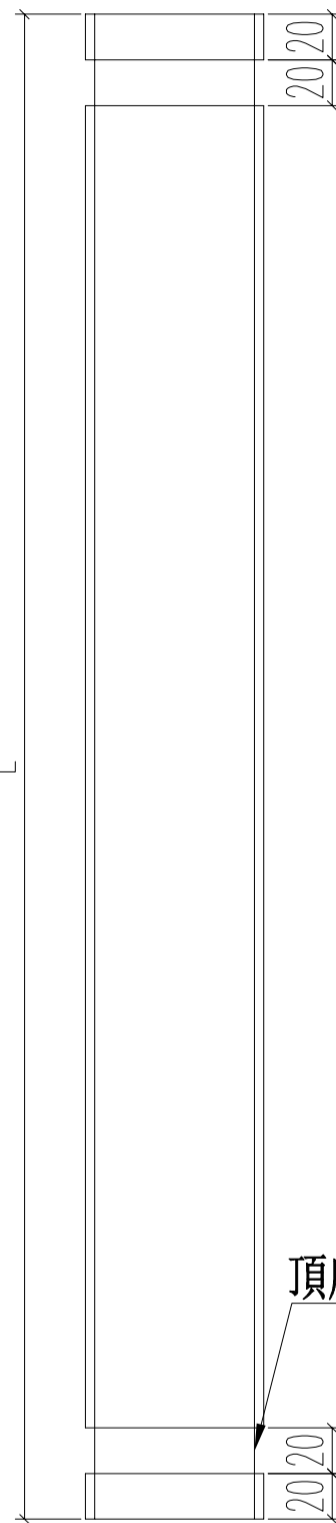


頂底各開20*20MM凹位


頂底各銑掉150MM長

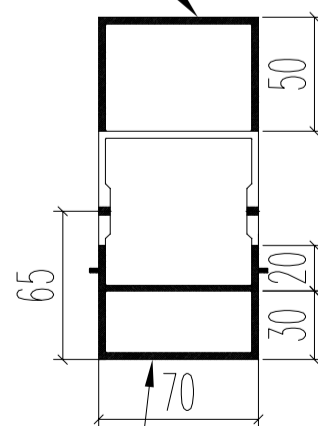



頂底各銑掉150MM長

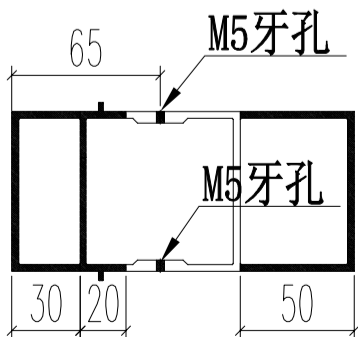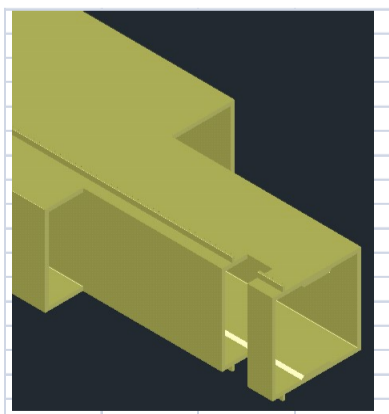

名稱	70窗150夾通	制圖	JASON 2020.06.22	修改	A	B
材料	X85772	復核	WHS	日期	2020.09.11	2020.11.26
顏色	UCT806812XL-3	批准		圖號	PW01-13	

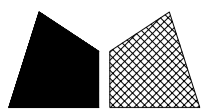


工程號 J852 地盤 亞皆老街

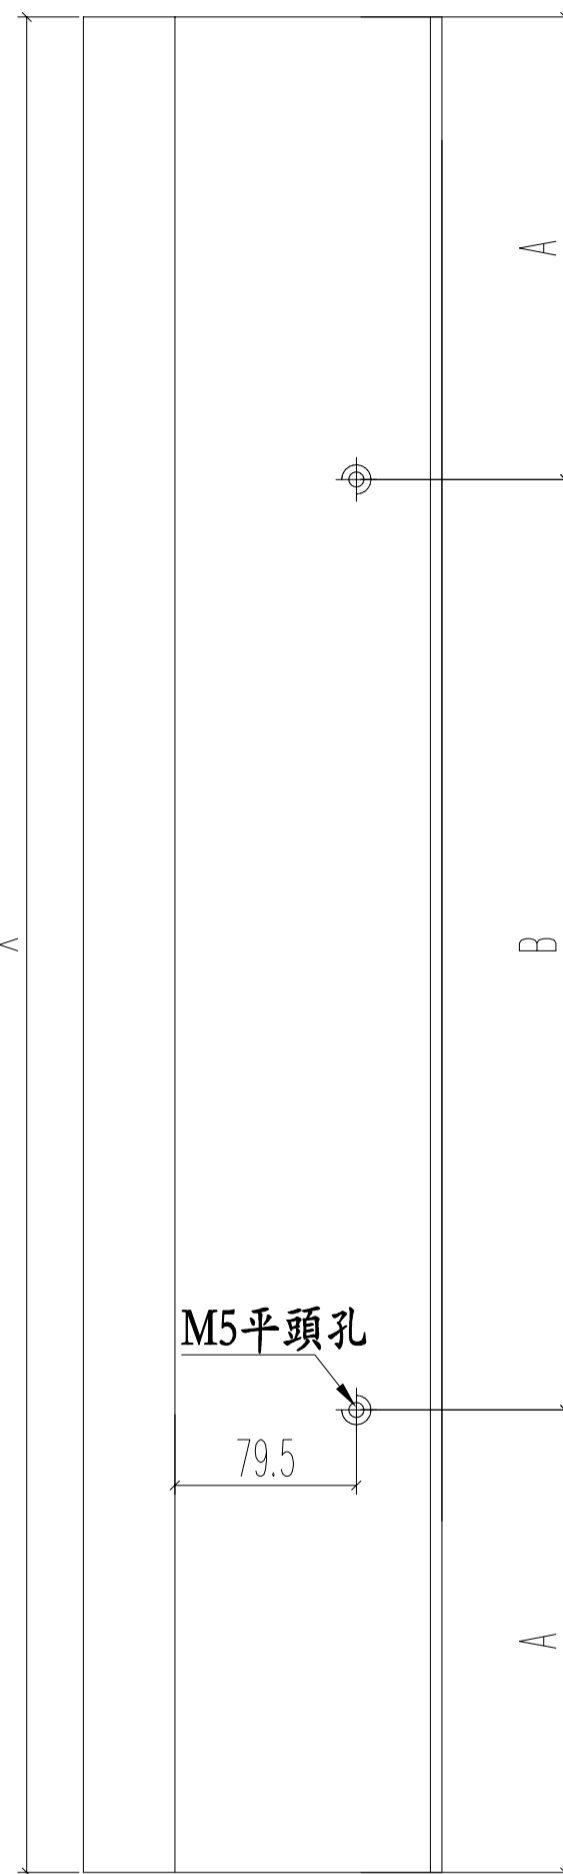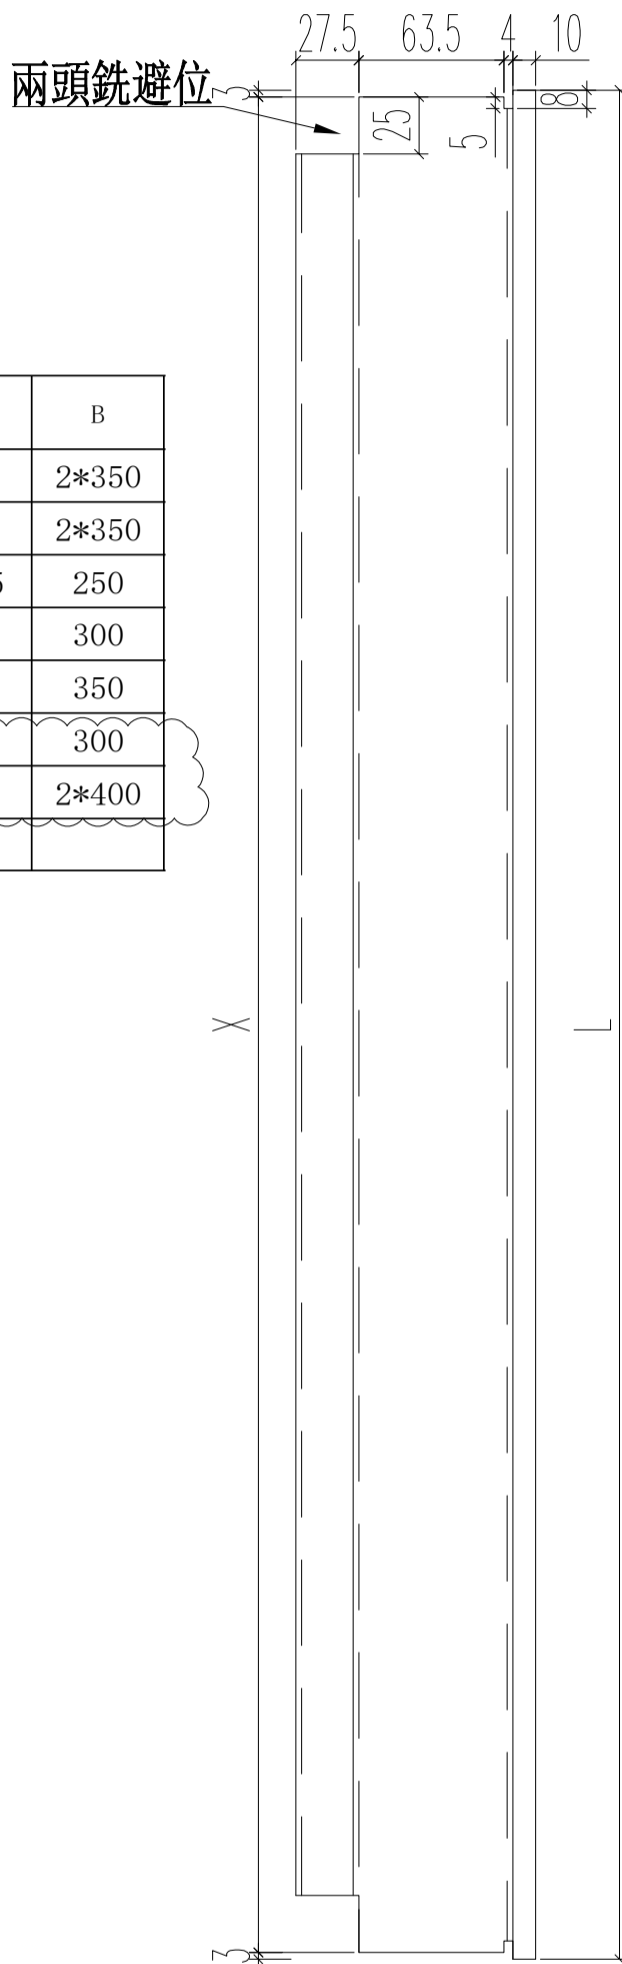


窗號	L	數量	X	A	B
22W6/T1C	902	1	896	98	2*350
22W14/T1A	1052	1	1046	173	2*350
22W4/T2A	347	1	341	45.5	250
22W5/T2A	422	1	416	58	300
23W5/T2A	622	2	616	133	350
23W5/T2A	472	1	466	83	300
23W8/T2A	1252	1	1246	223	2*400
合計:		8			


陰影部位銑去

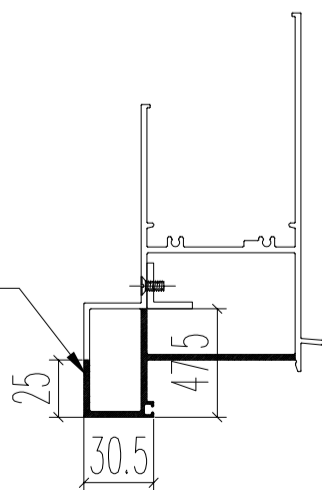

M5平頭機絲


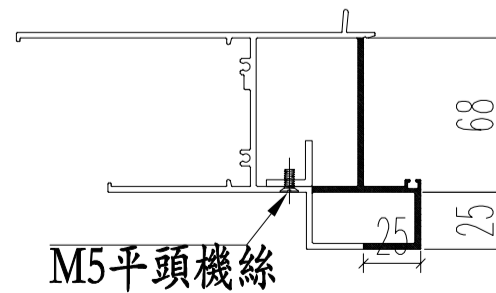


名稱	70生窗頂框	制圖	JASON	2020.06.22	修改	A	
材料	X85761	復核	WHS		日期	2020.11.26	
顏色	UCT806812XL-3	批准			圖號	PW01-19	

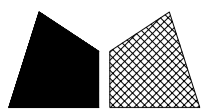

工程號 J852 地盤 亞皆老街




窗號	L	數量	X	A	M	N
22W14/T1A	1350	1	996	225	300	3
22W4/T2A	645	1	291	222.5	200	1
22W5/T2A	720	1	366	235	250	1
22W13/T1A	1250	1	896	250	250	3
23W8/T2A	1550	1	1196	250	350	3
合計:		5				

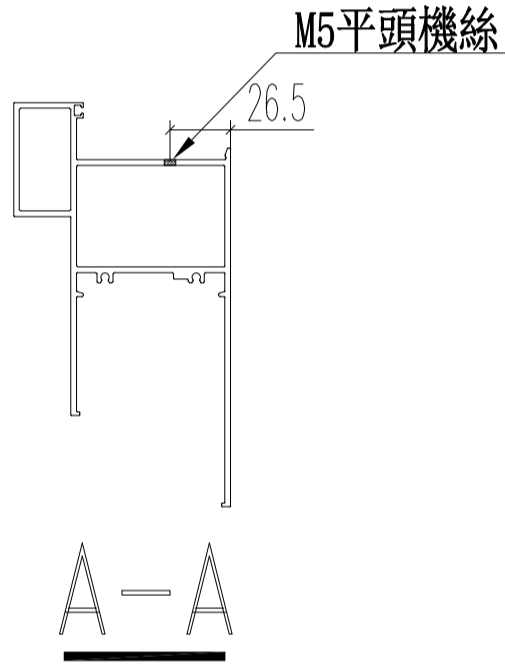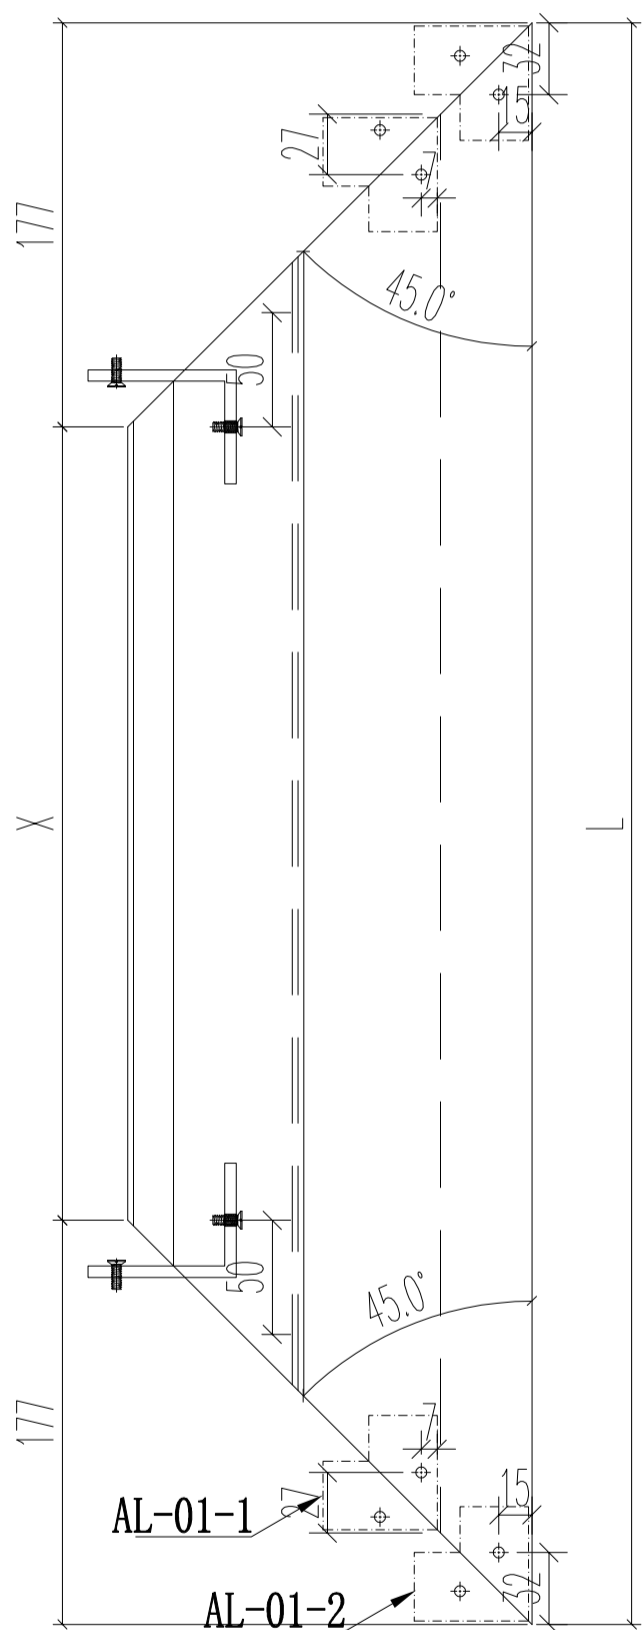


M4平頭過孔
(組框用)

M5牙
收固定框

3/16"過孔

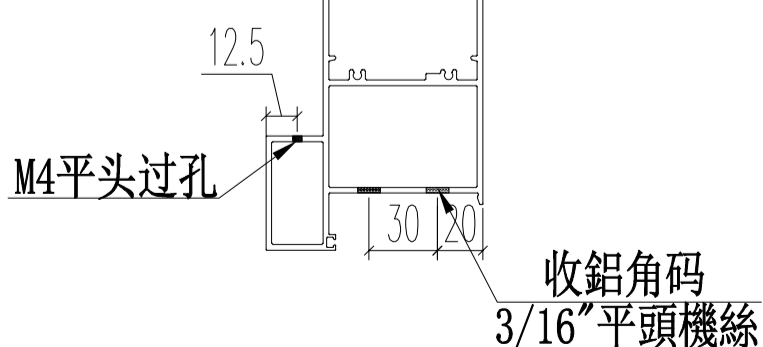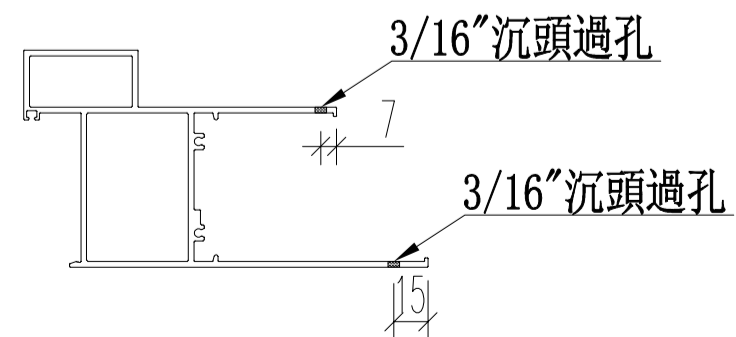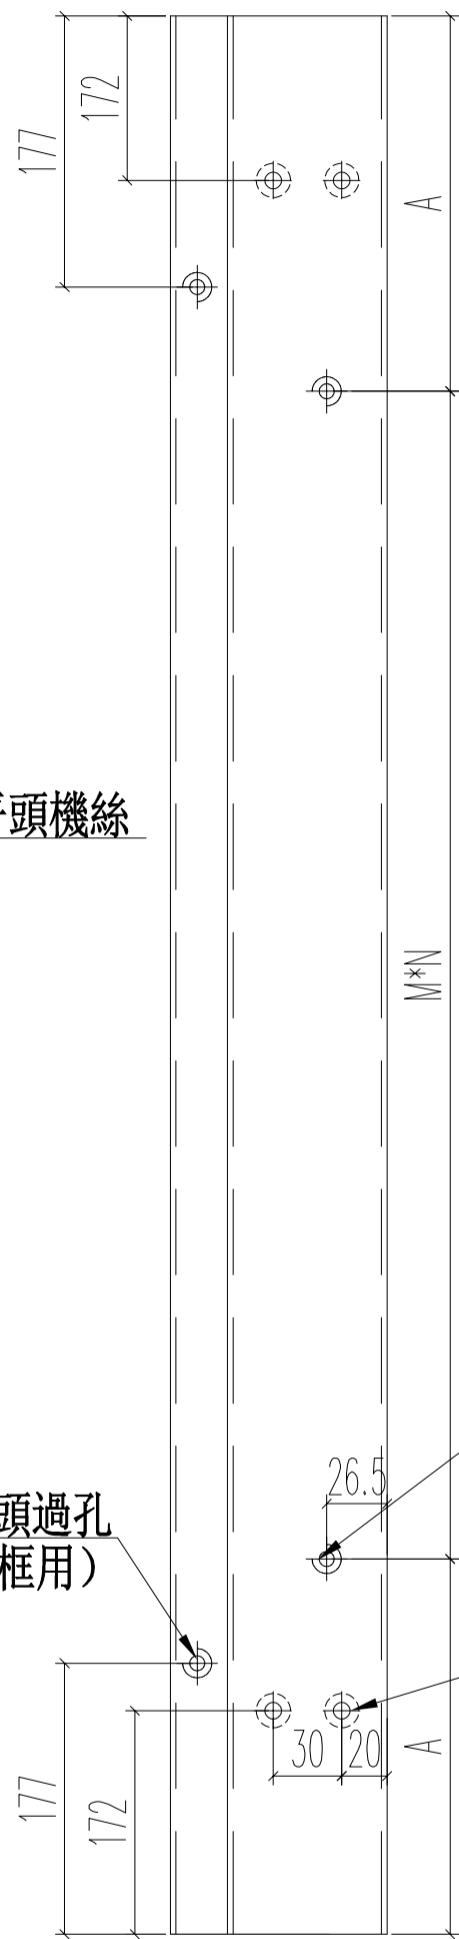



名稱	70生窗底框	制圖	JASON	2020.06.22	修改	A	
材料	X85762	復核	WHS		日期	2020.11.26	
顏色	UCT806812XL-3	批准			圖號	PW01-22	

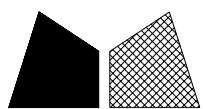


美特鋁質 有限公司
MIDI Aluminium Fabricator Ltd.

工程號 J852 地盤 亞皆老街

窗號	L	數量
22W4/T1A	463	2

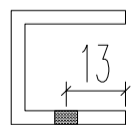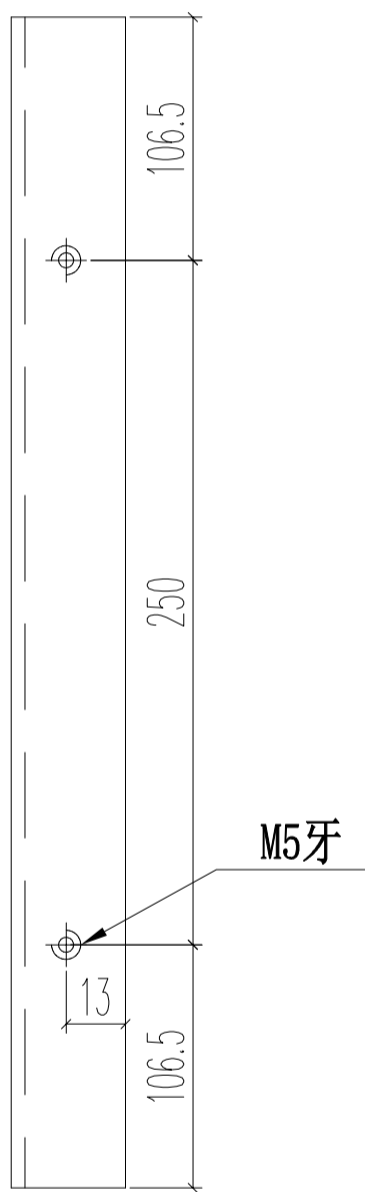


名稱	欄河槽	制圖	JASON	2020.06.22	修改	A	
材料	25*25*3槽	復核	WHS		日期	2020.11.26	
顏色	UCT806812XL-3	批准			圖號	PW01-27	

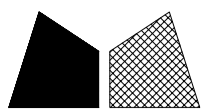


窗號	尺寸 (MM)	數量 (支)	X	A	B	C	D
22W4/T1C	1700	1	1346	849.2	850.8	247.5	250*2
22W5/T1C	1300	1	946	649.2	650.8	247.5	300


工程號 J852 地盤 亞皆老街

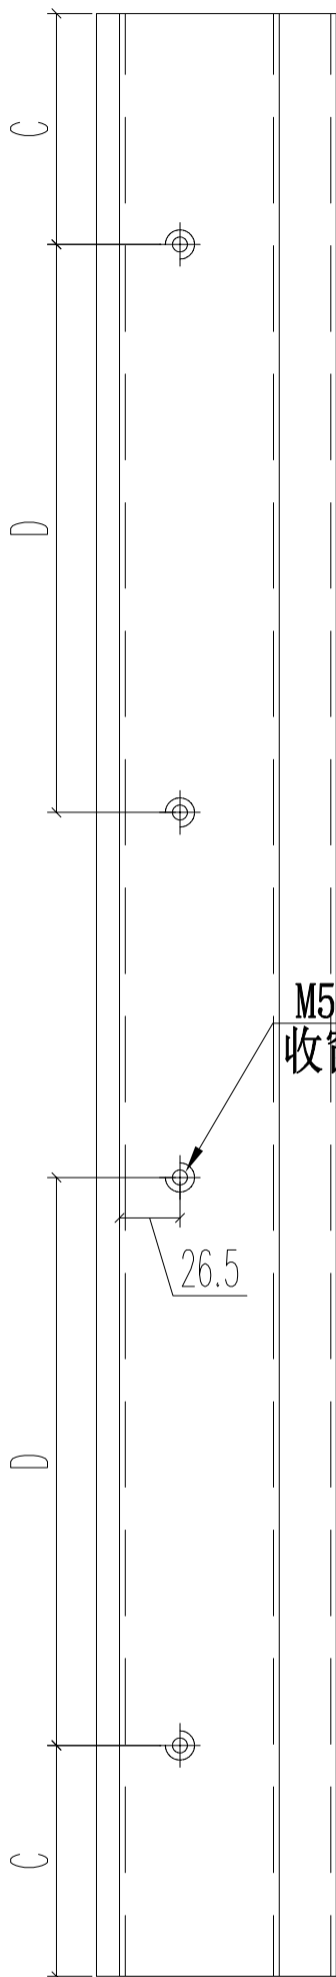

M5牙
收窗玉

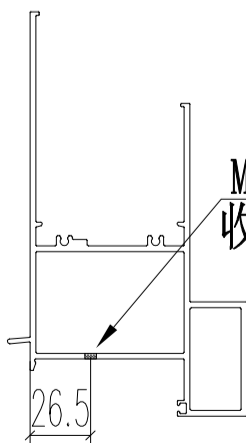

M5牙
收窗玉

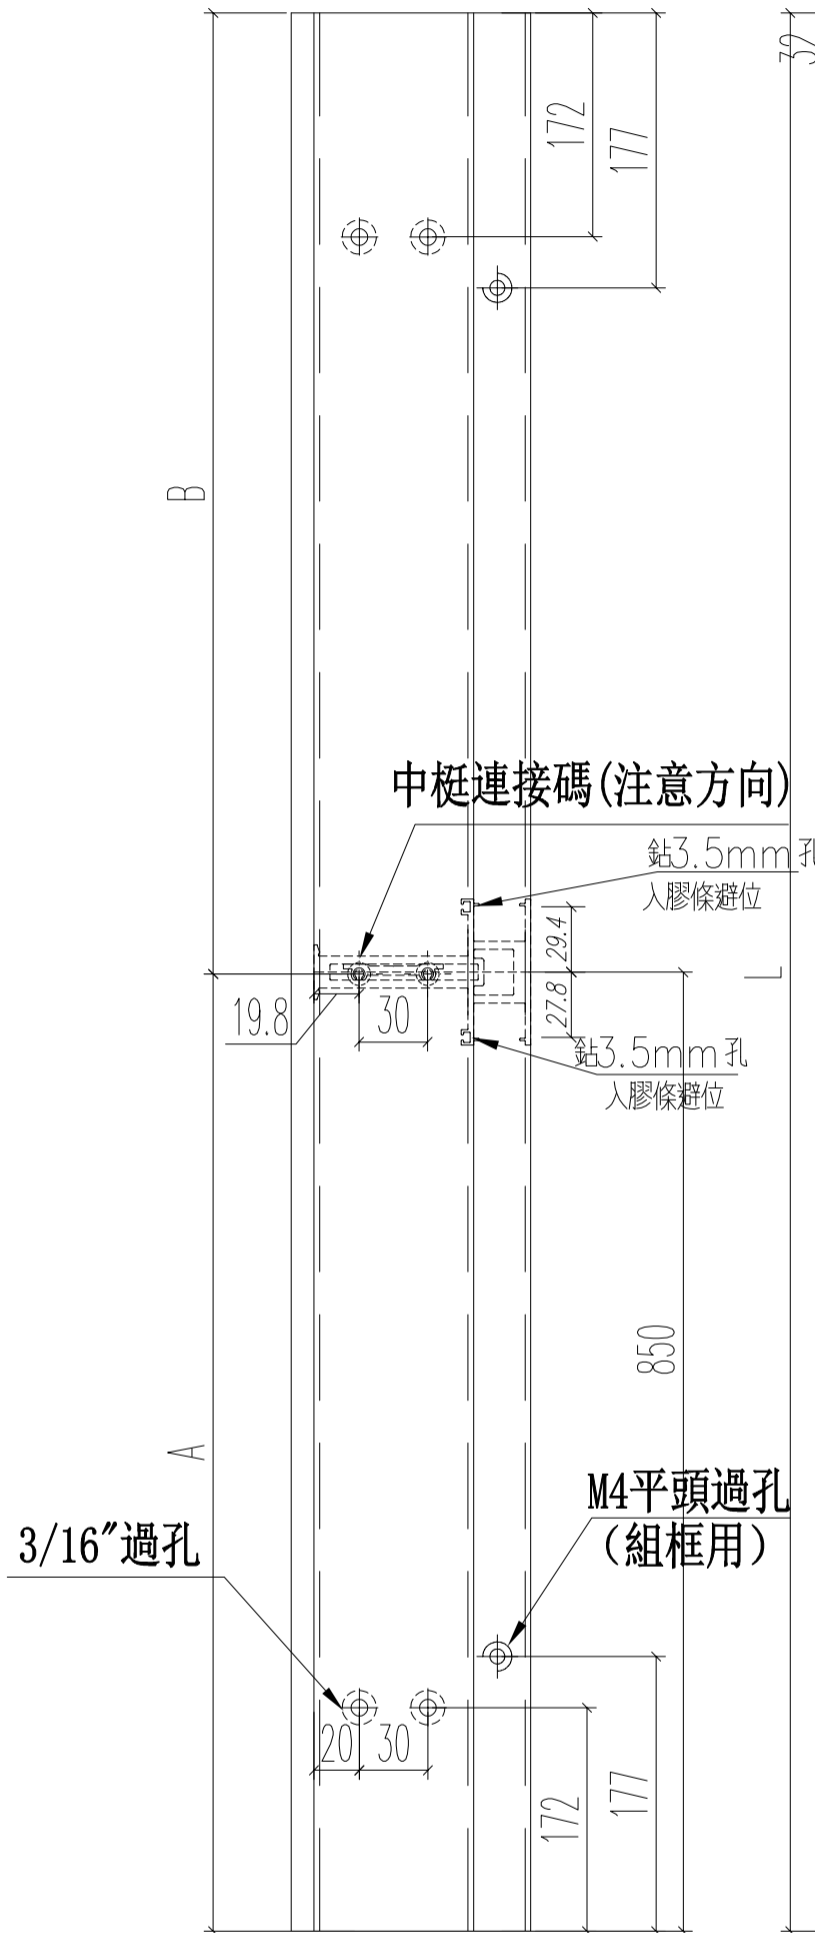


中樑連接碼(注意方向)

鑽3.5mm孔
入膠條避位

鑽3.5mm孔
入膠條避位


M4平頭過孔
(組框用)

3/16"過孔

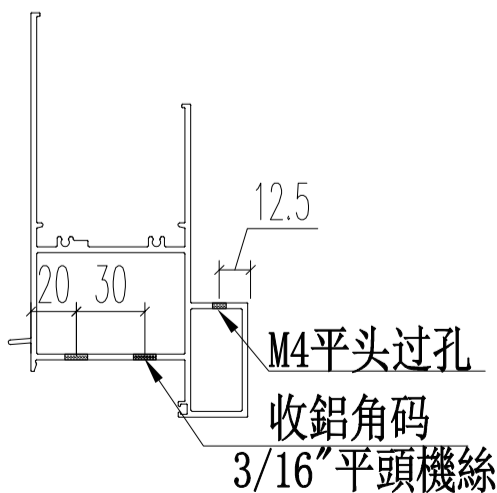

M4平頭過孔
收鋁角碼

3/16"平頭機絲

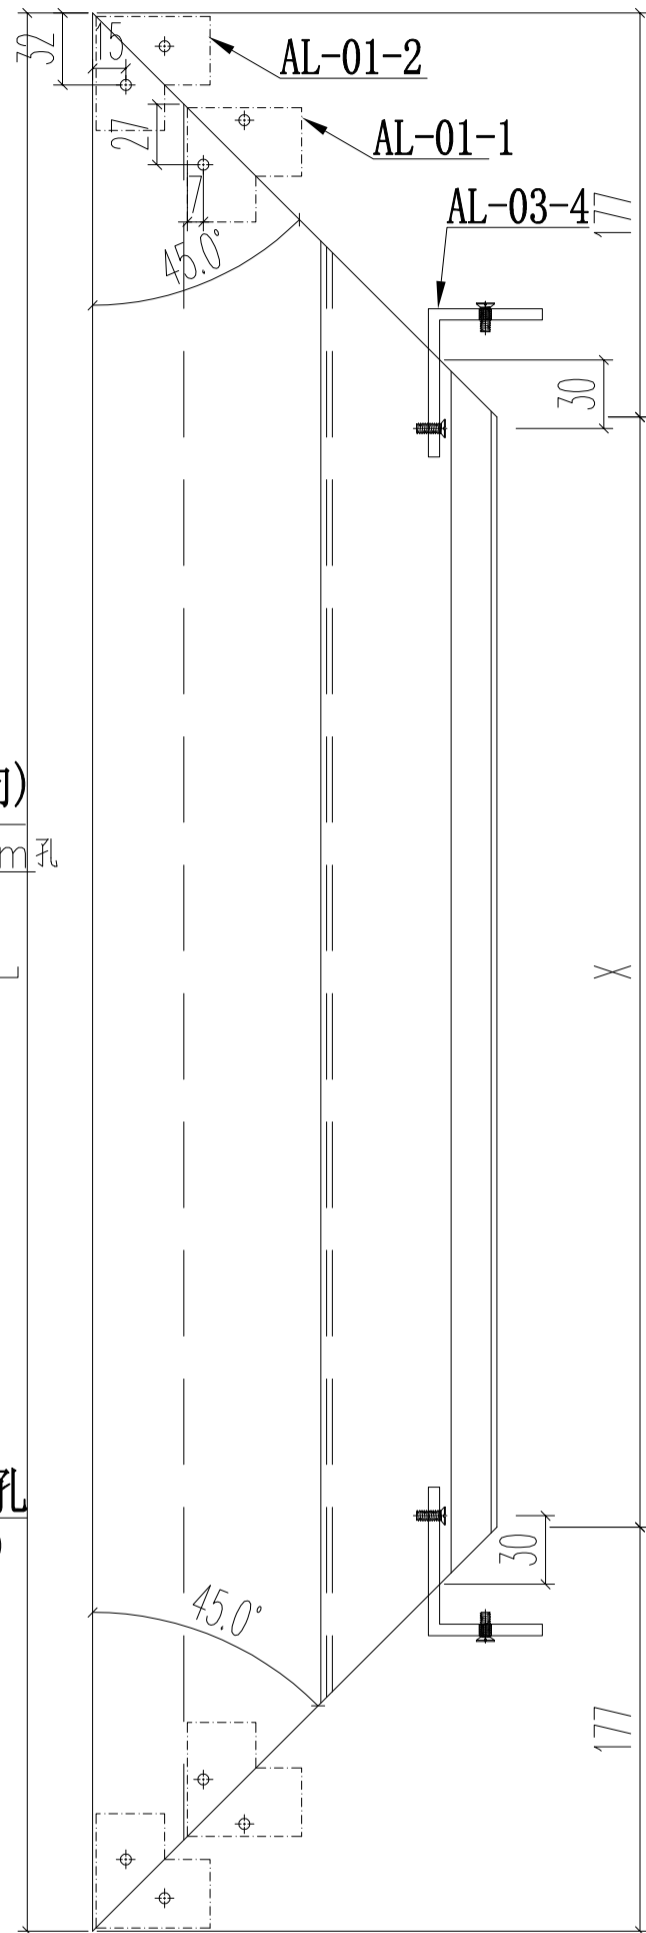

AL-01-2

AL-01-1


AL-03-4

45.0°

3/16"沉頭過孔

3/16"沉頭過孔







名稱	70生窗頂樑	制圖	JASON 2020.06.22	修改	A		
材料	X85761	復核	WHS	日期	2020.11.26		
顏色	UCT806812XL-3	批准		圖號	PW01-30		

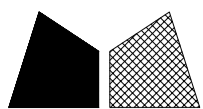


美特鋁質 有限公司
MIDI Aluminium Fabricator Ltd.

工程號 J852 地盤 亞皆老街

窗號	尺寸 (MM)	數量 (支)	X	A	B	C	D
22W4/T1C	1700	1	1346	849.2	850.8	247.5	250*2
22W5/T1C	1300	1	946	649.2	650.8	247.5	300
22W6/T1C	1200	1	846	599.2	600.8	247.5	250

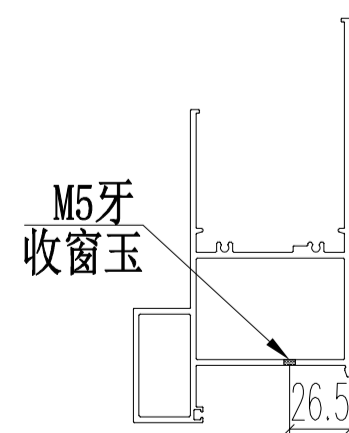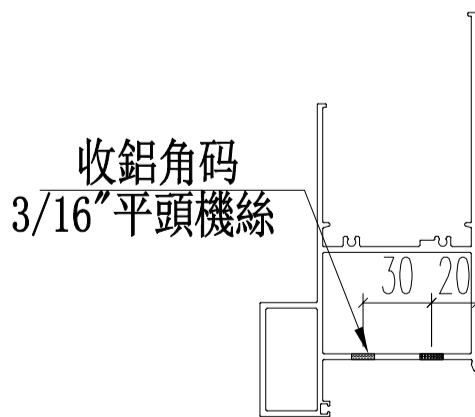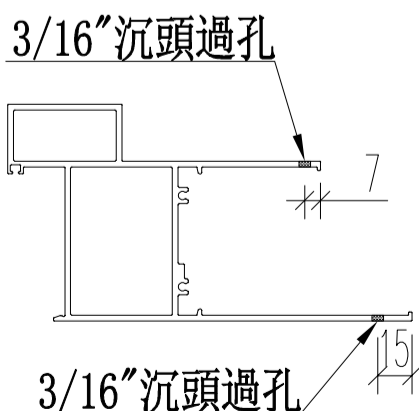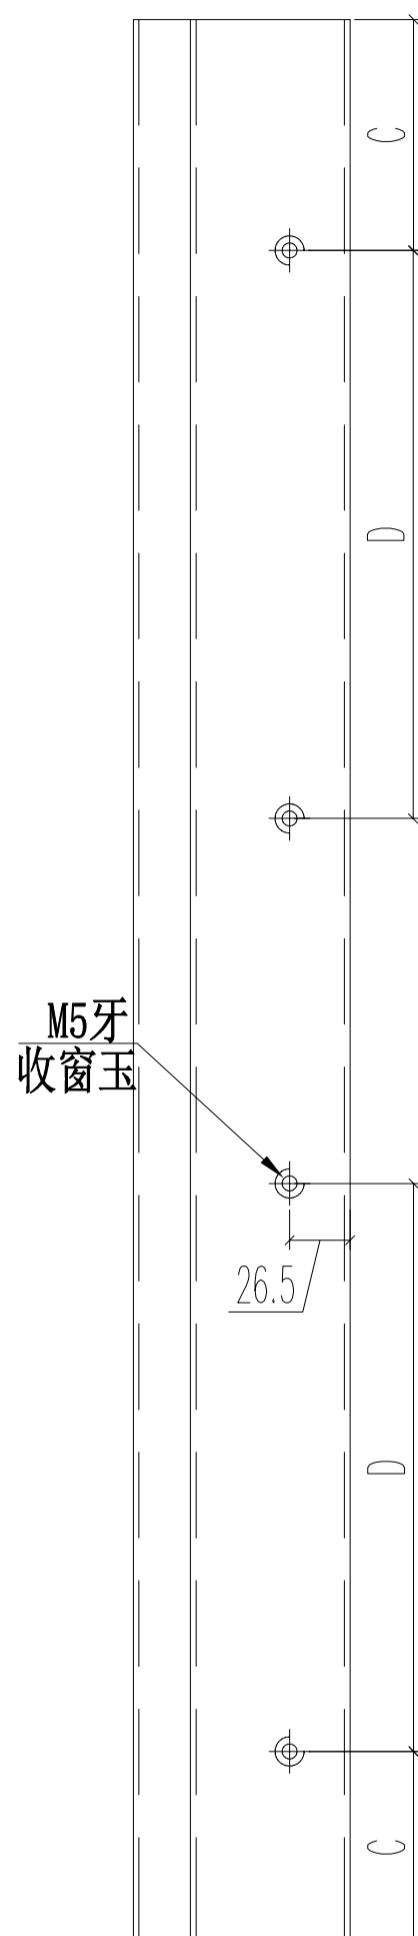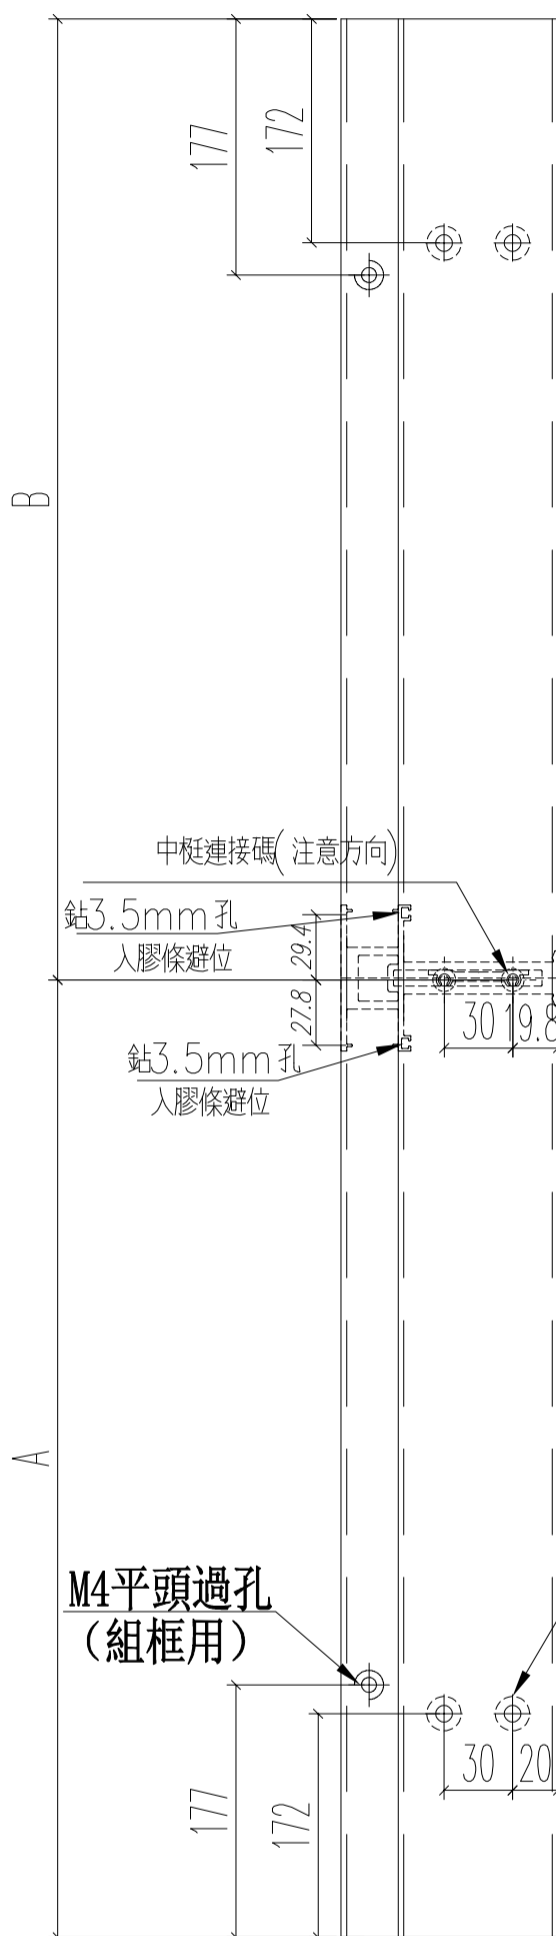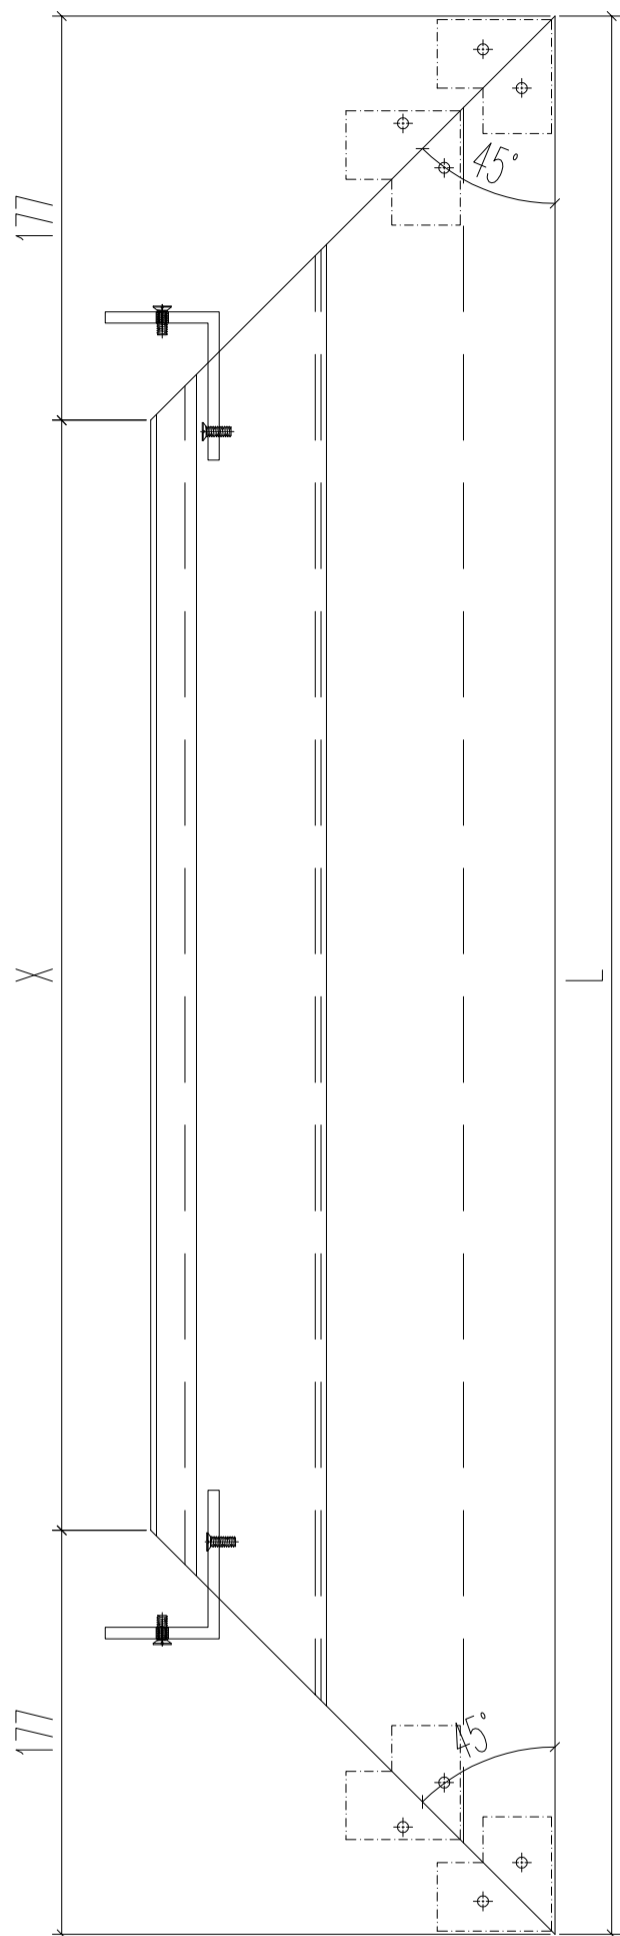

名稱	70生窗底框	制圖	JASON 2020.06.22	修改	A		
材料	X85762	復核	WHS	日期	2020.11.26		
顏色	UCT806812XL-3	批准		圖號	PW01-31		

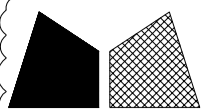


美特鋁質 有限公司
MIDI Aluminium Fabricator Ltd.


窗號	L	數量	X	A	B	C	M	N
22W14/T1A	1052	1	1046	525.2	526.8	76	300	3
23W8/T2A	1252	1	1246	625.2	626.8	176	300	3

工程號 J852 地盤 亞皆老街



M5牙收固定框

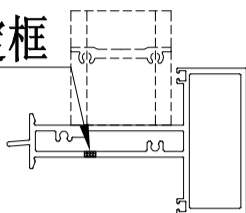

M5牙收窗玉

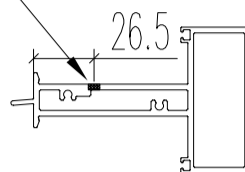

上下開避位

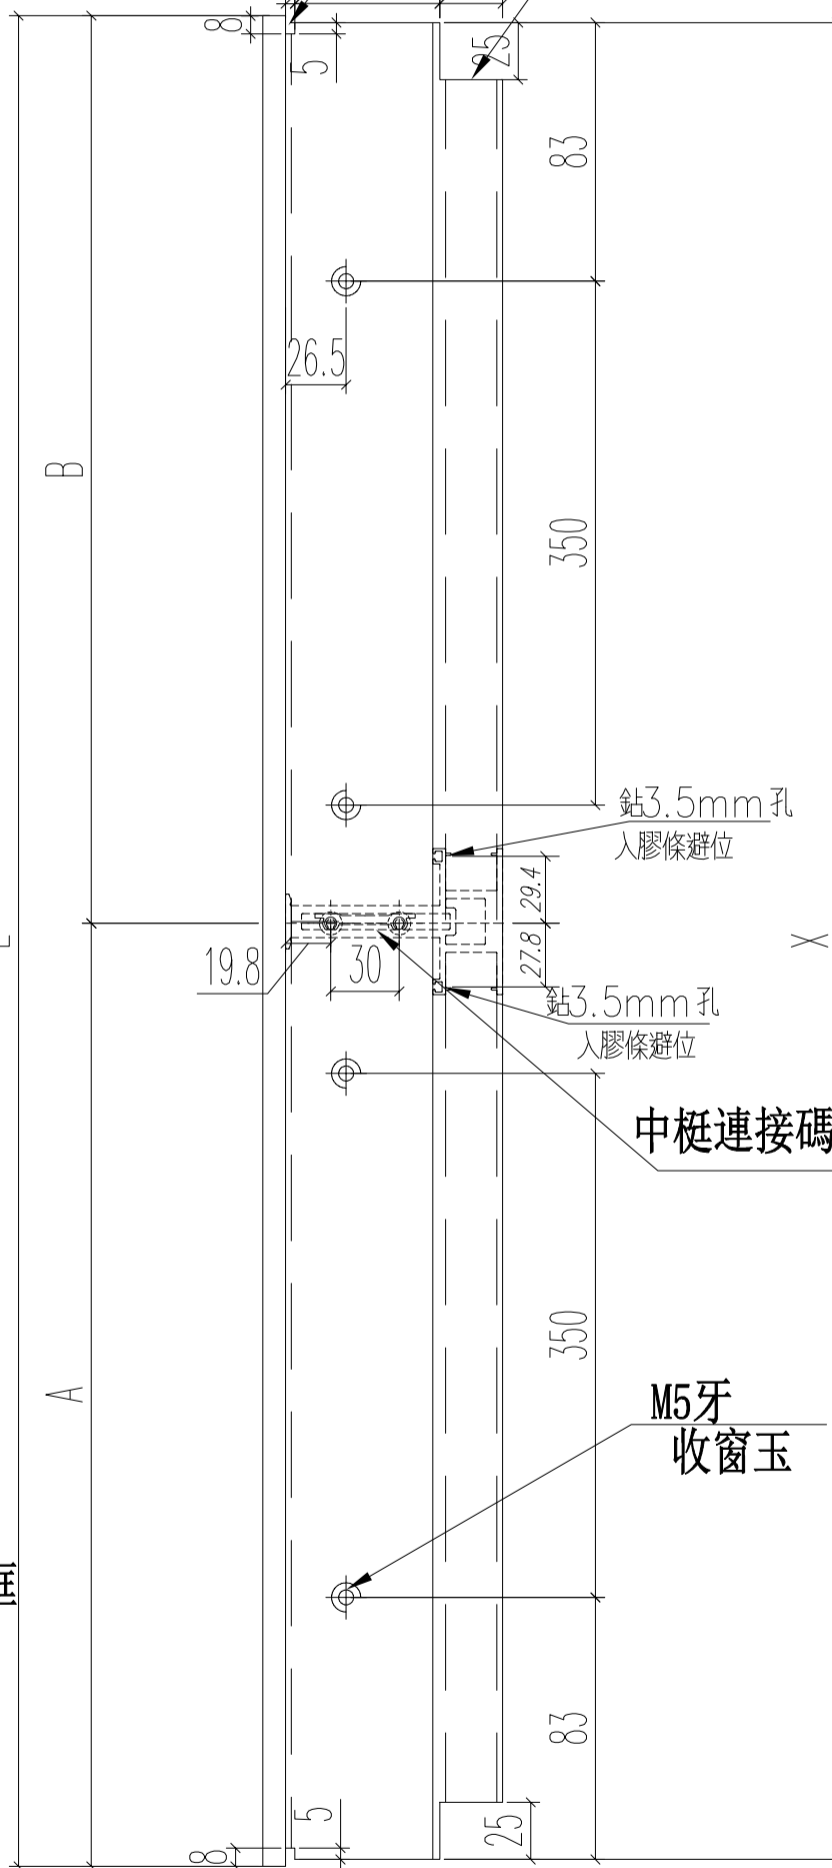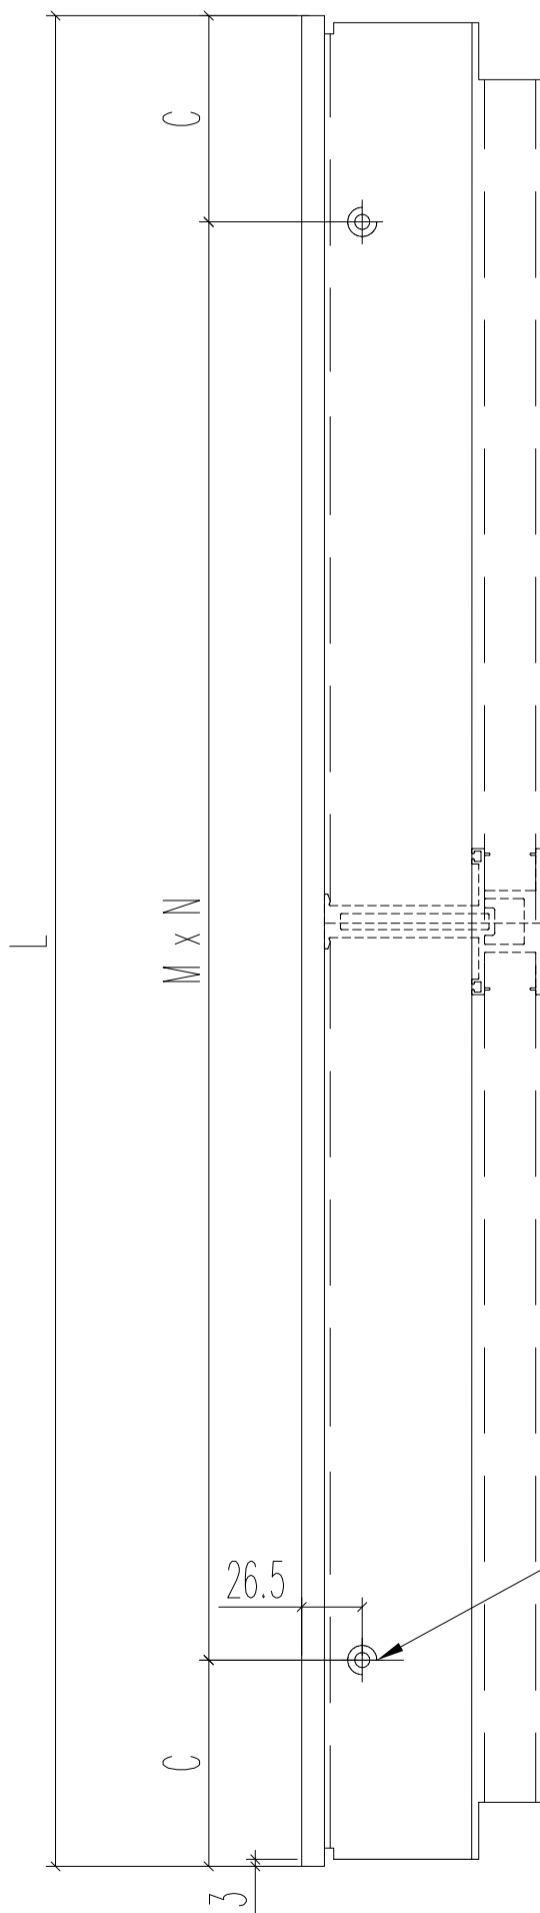


M5平頭機絲孔
(背面) 收固定框





中梃連接碼 (注意方向)

M5牙
收窗玉


名稱	70上生下生中橫	制圖	JASON 2020.06.22	修改	A	B	
材料	X85775	復核	WHS	日期	2020.09.23	2020.11.26	
顏色	UCT806812XL-3	批准		圖號	PW01-33B		

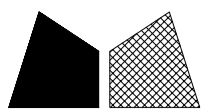

窗號	L	數量 (支)	X	A	B	C	M	N
22W6/T1C	902	1	896	450.2	451.8	128	320	2
22W14/T1A	1052	1	1046	525.2	526.8	73	300	3
23W8/T2A	1252	1	1246	625.2	626.8	173	300	3

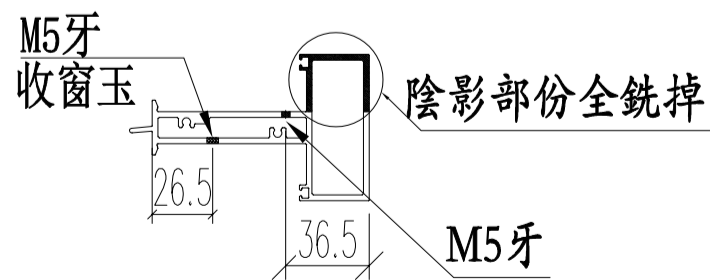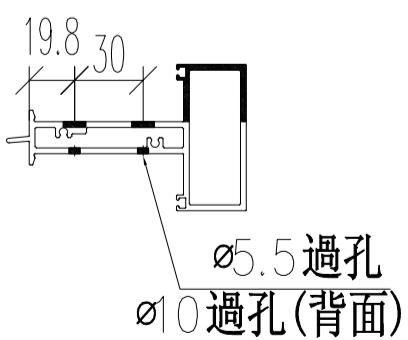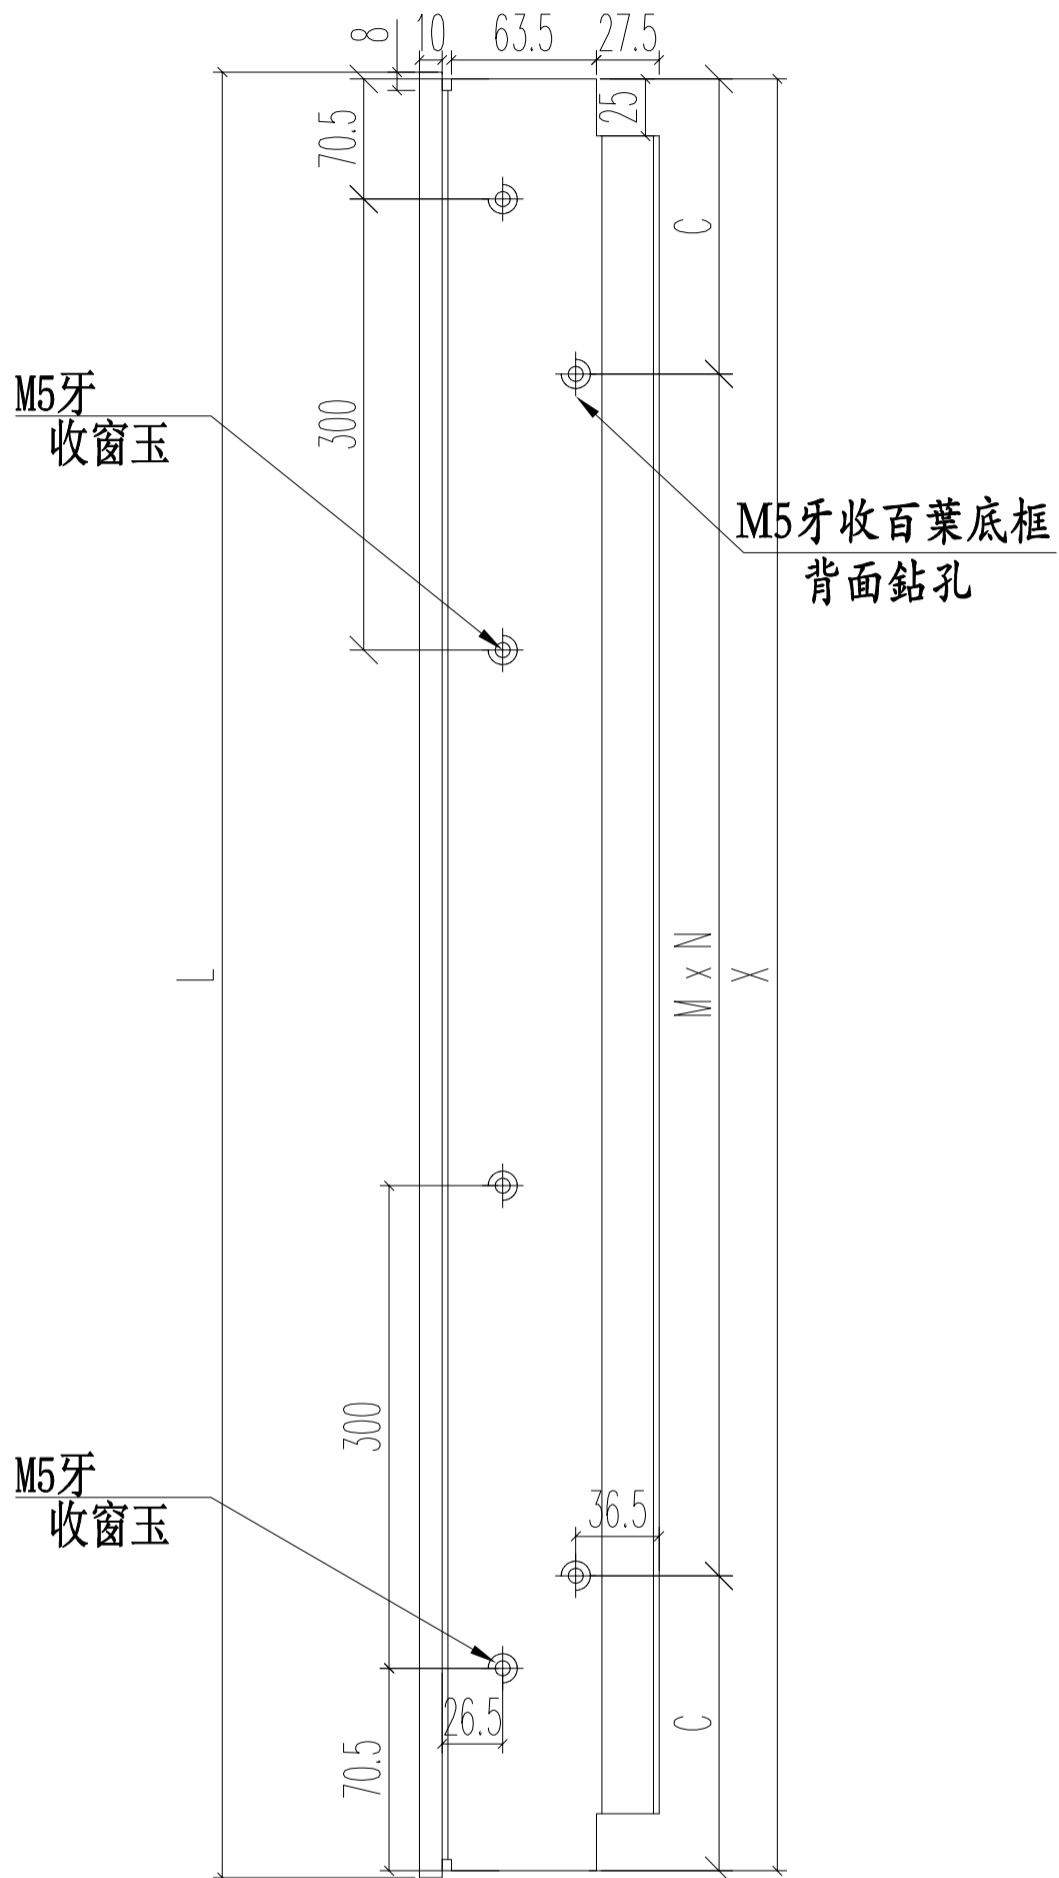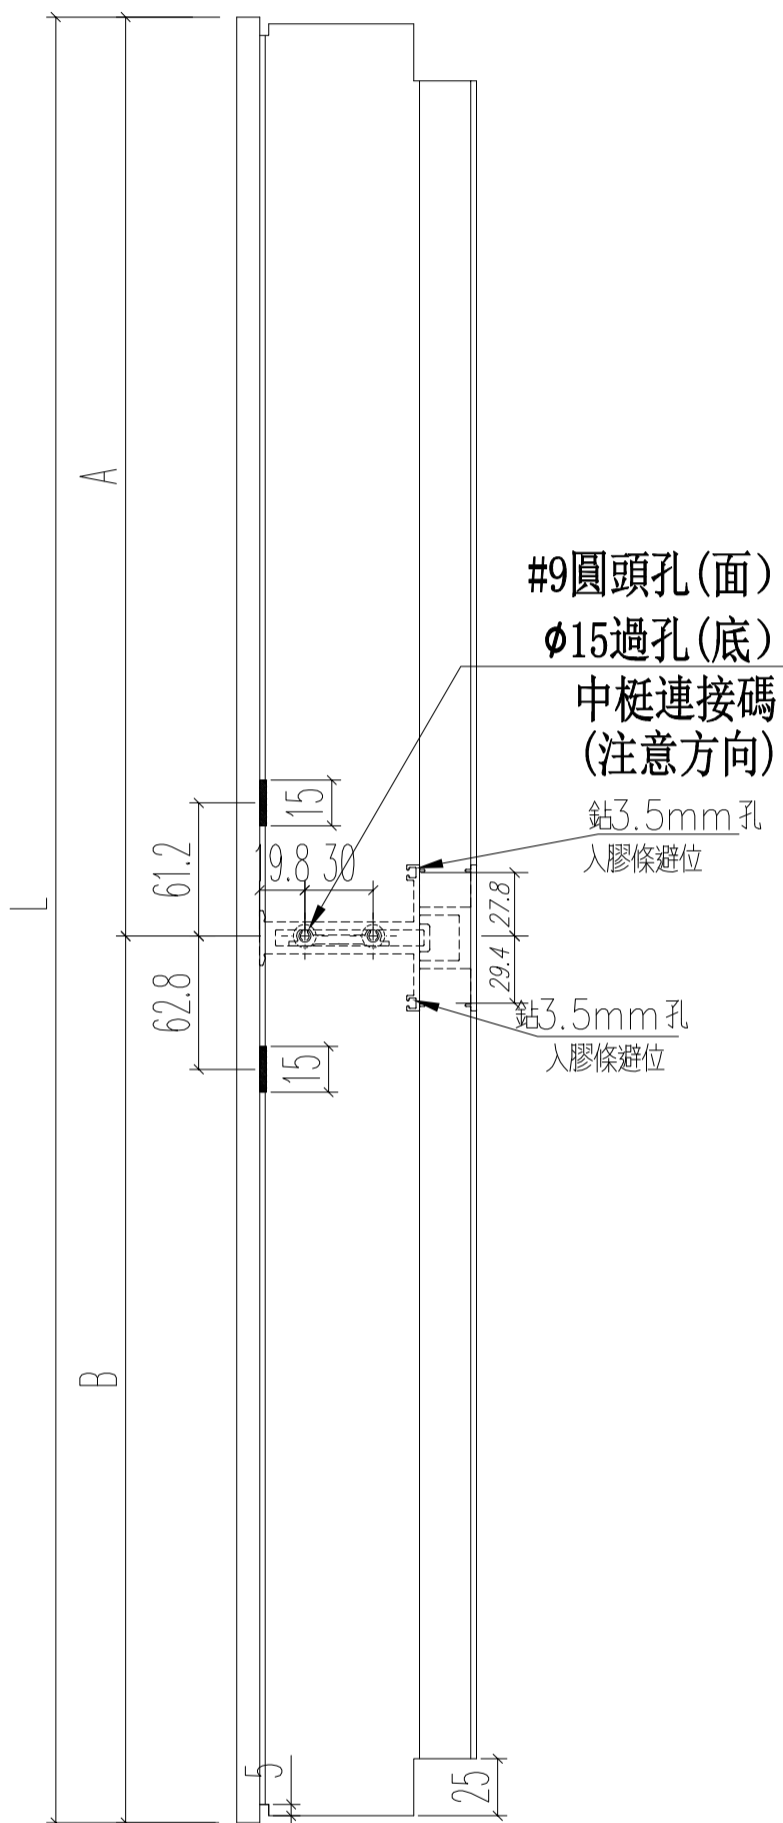


名稱	70上生下生中橫	制圖	JASON	2020.06.22	修改	A	
材料	X85775	復核	WHS		日期	2020.11.26	
顏色	UCT806812XL-3	批准			圖號	PW01-34B	

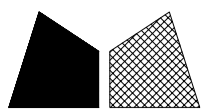


美特鋁質 有限公司
MIDI Aluminium Fabricator Ltd.

工程號 J852 地盤 亞皆老街

序号	窗號	數量	L	A	B	C	D
1	22W14/T1A	2	1050	125	2*400	75	3*300
2	22W14/T1A	2	555	102.5	350	127.5	300
3	22W4/T2A	2	345	47.5	250	72.5	200
4	22W4/T2A	2	555	102.5	350	127.5	300
5	22W5/T2A	2	420	60	300	85	250
6	22W5/T2A	2	555	102.5	350	127.5	300
7	22W13/T1A	2	950	125	2*350	100	3*250
8	22W13/T1A	2	555	102.5	350	127.5	300
9	23W5/T2A	2	470	85	300	60	350
10	23W5/T2A	2	1595	97.5	4*350	122.5	3*450
11	23W8/T2A	2	1250	225	2*400	175	3*300
12	23W8/T2A	2	555	102.5	350	127.5	300
合計:		24					

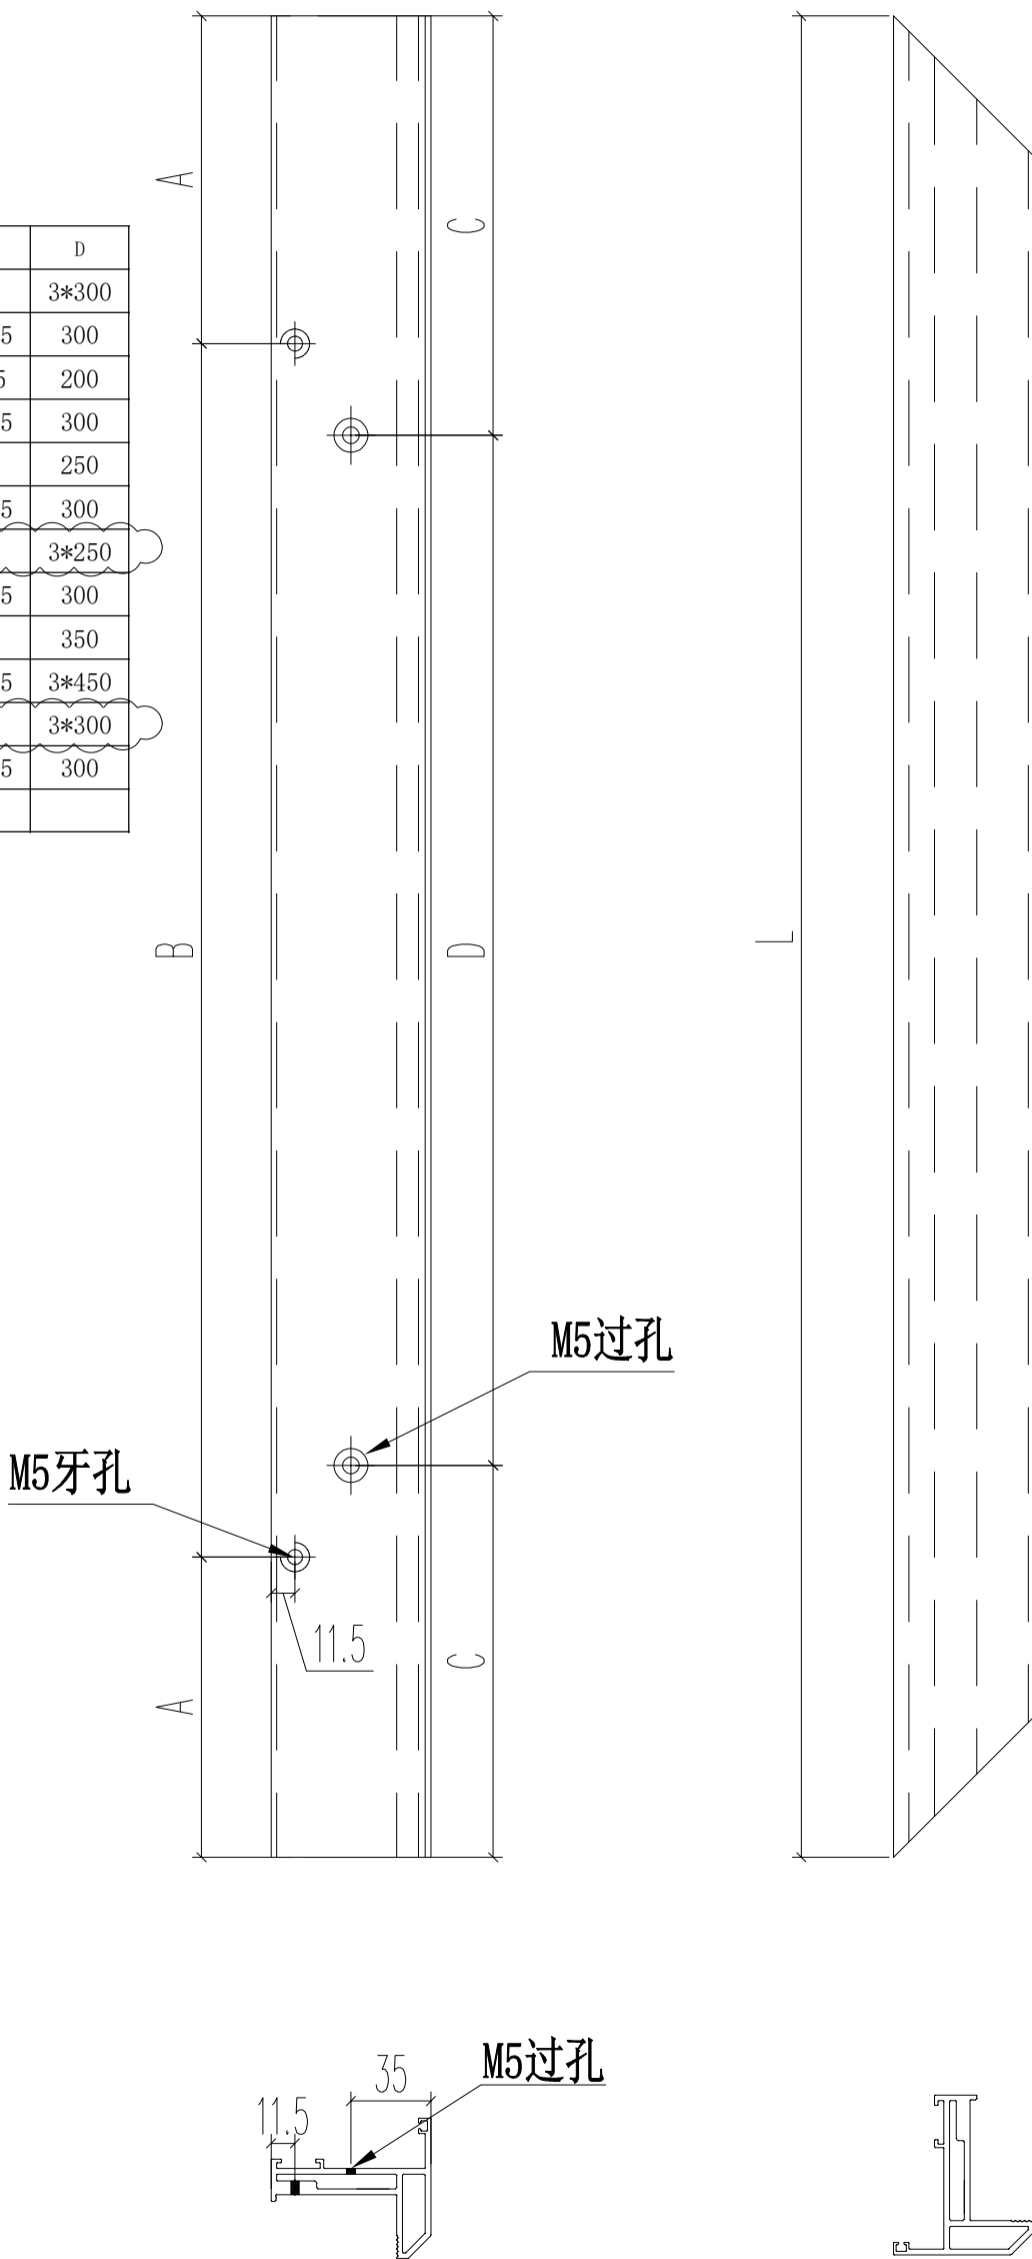



名稱	70生窗玉	制圖	JASON	2020.06.22	修改	A	B
材料	X85767	復核	WHS		日期	2020.09.23	2020.11.26
顏色	UCT806812XL-3	批准			圖號	PW01-35	

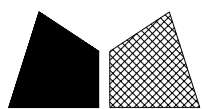


美特鋁質 有限公司
MIDI Aluminium Fabricator Ltd.

工程號 J852 地盤 亞皆老街

序号	窗號	數量	L	A	B
1	22W14/T1A	2	976	88	2*400
2	22W14/T1A	2	430	40	350
3	22W4/T2A	2	271	10.5	250
4	22W4/T2A	2	430	40	350
5	22W5/T2A	2	346	23	300
6	22W5/T2A	2	430	40	350
7	22W13/T1A	2	876	88	2*350
8	22W13/T1A	2	430	40	350
9	23W1/T3A	2	1309	129.5	3*350
10	23W1/T3A	2	2298	124	5*410
11	22W1/T1A	2	1309	129.5	3*350
12	22W1/T1A	2	2298	124	5*410
13	22W2/T1A	2	909	104.5	2*350
14	22W2/T1A	2	2298	124	5*410
15	22W5/T1A	2	2109	94.5	6*320
16	22W5/T1A	2	2298	124	5*410
17	22W7/T2A	2	519	84.5	350
18	22W7/T2A	2	2298	124	5*410
19	23W5/T2A	2	396	48	300
20	23W5/T2A	2	1470	35	4*350
21	23W8/T2A	2	1176	188	2*400
22	23W8/T2A	2	430	40	350
合計		44			

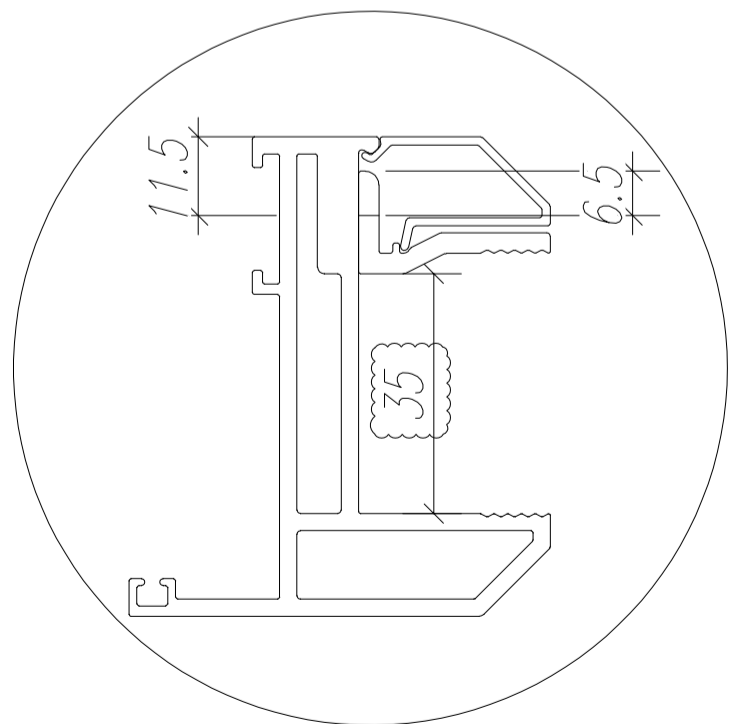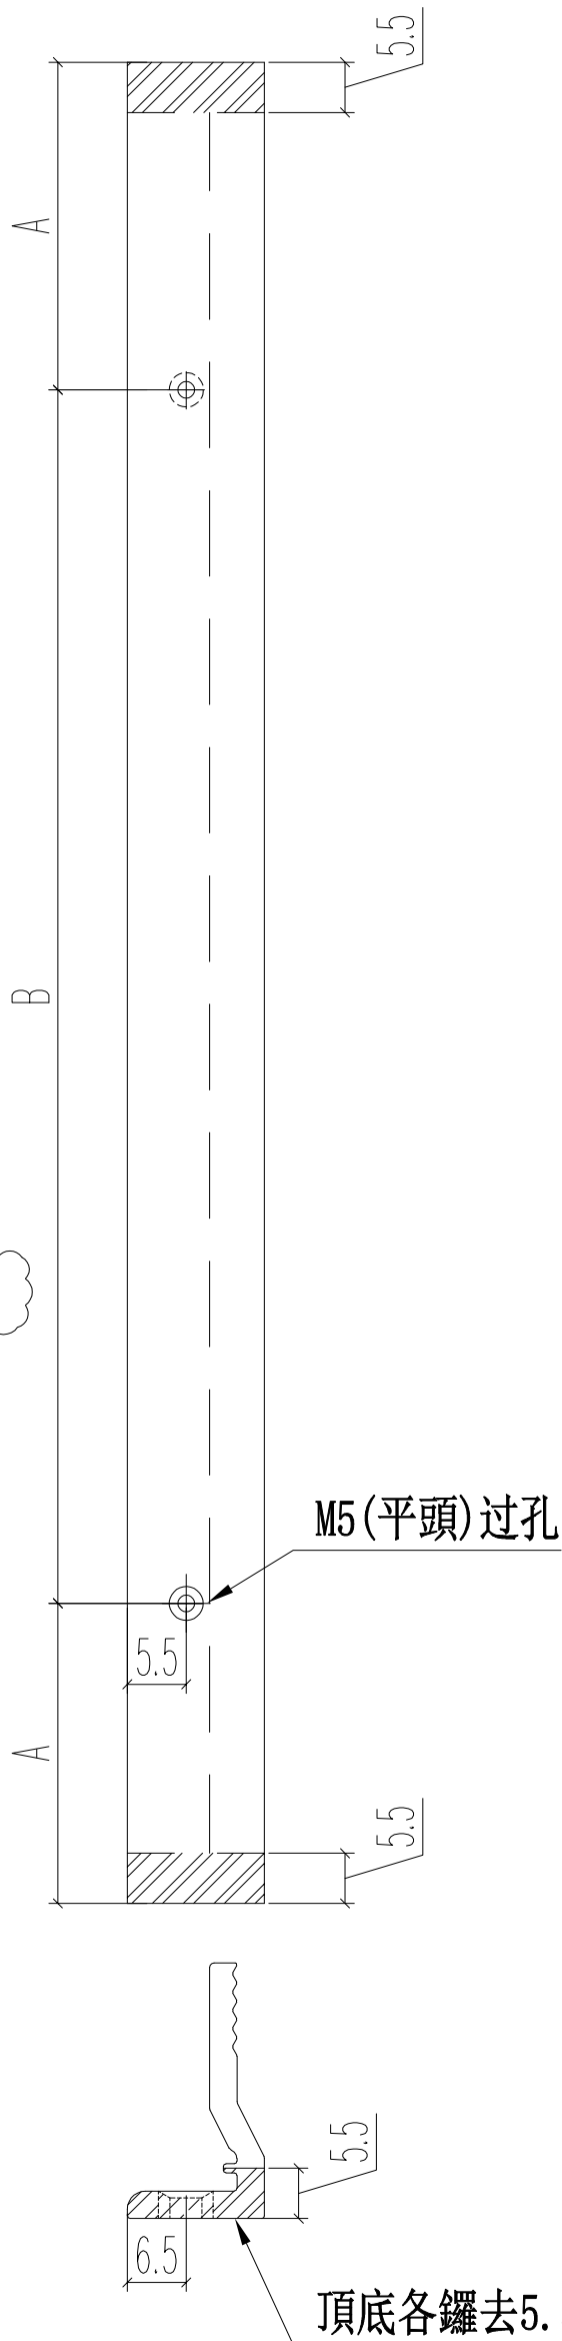


名稱	70窗玻璃夾角	制圖	JASON	2020.06.22	修改	A	B	C
材料	X85834	復核	WHS		日期	2020.09.23	2020.10.14	2020.11.26
顏色	UCT806812XL-3	批准			圖號	PW01-36		

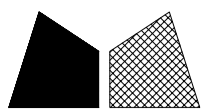


美特鋁質 有限公司
MIDI Aluminium Fabricator Ltd.

工程號 J852 地盤 亞皆老街

窗號	总尺寸 (mm)	數量 (支)	A	B	C	D
22W6/T1C	884	1	92	2*350	122	2*320
22W14/T1A	1034	1	117	2*400	137	2*380
22W4/T2A	329	1	39.5	250	64.5	200
22W5/T2A	404	1	52	300	77	250
23W5/T2A	604	2	127	350	142	320
23W5/T2A	452	1	76	300	101	250
23W8/T2A	1234	1	217	2*400	237	2*380
合計:		8				

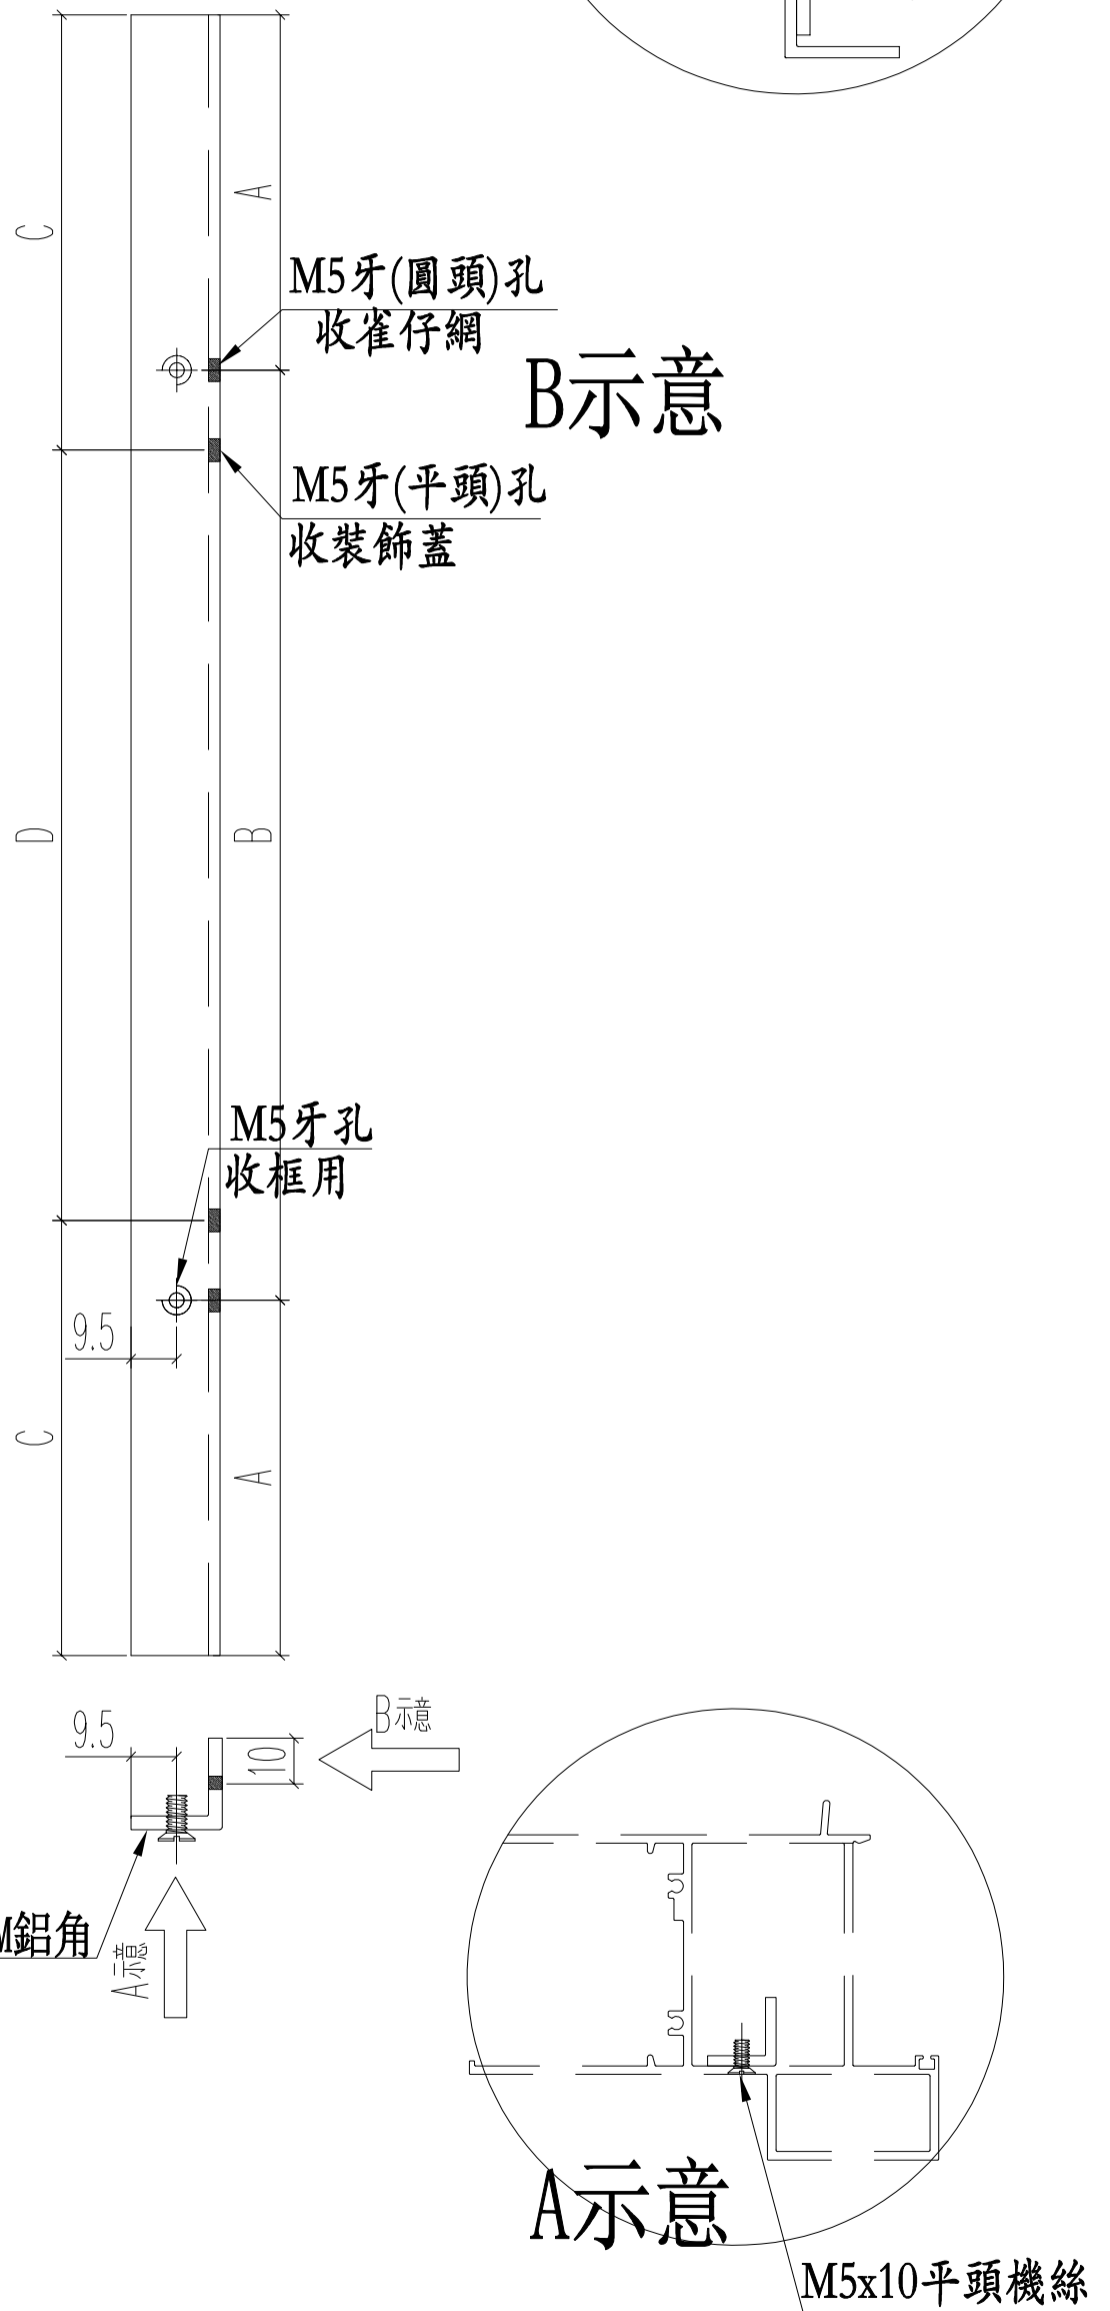



名稱	百葉窗頂部	制圖	JASON	2020.07.13	修改	A	B
材料	20*20*3鋁角	復核	WHS		日期	2020.09.23	2020.11.26
顏色	光身	批准			圖號	PW01-39	

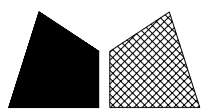


美特鋁質 有限公司
MIDI Aluminium Fabricator Ltd.

工程號 J852 地盤 亞皆老街

窗號	L尺寸 (mm)	數量 (支)	X	A	B	C	D
22W6/T1C	902	1	885	92.5	2*350	122.5	2*320
22W14/T1A	1052	1	1035	117.5	2*400	137.5	2*380
22W4/T2A	347	1	330	40	250	65	200
22W5/T2A	422	1	405	52.5	300	77.5	250
23W5/T2A	622	2	605	127.5	350	142.5	320
23W5/T2A	472	1	455	77.5	300	102.5	250
23W8/T2A	1252	1	1235	217.5	2*400	237.5	2*380
合計:		8					

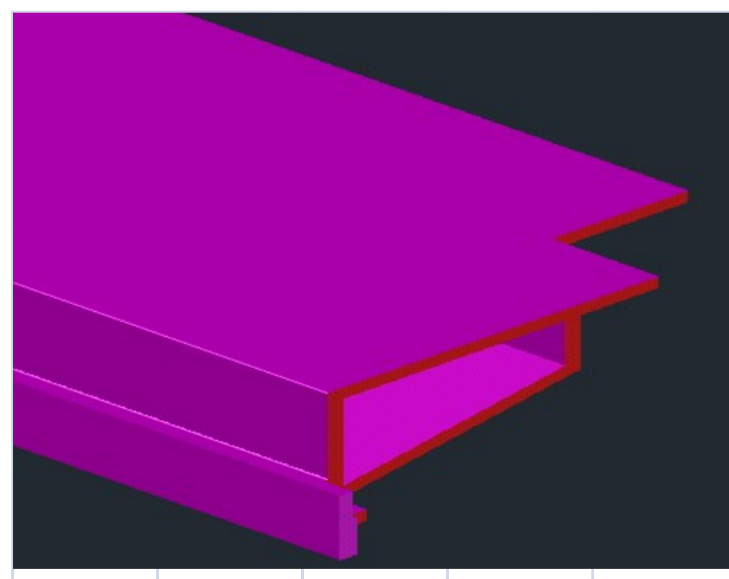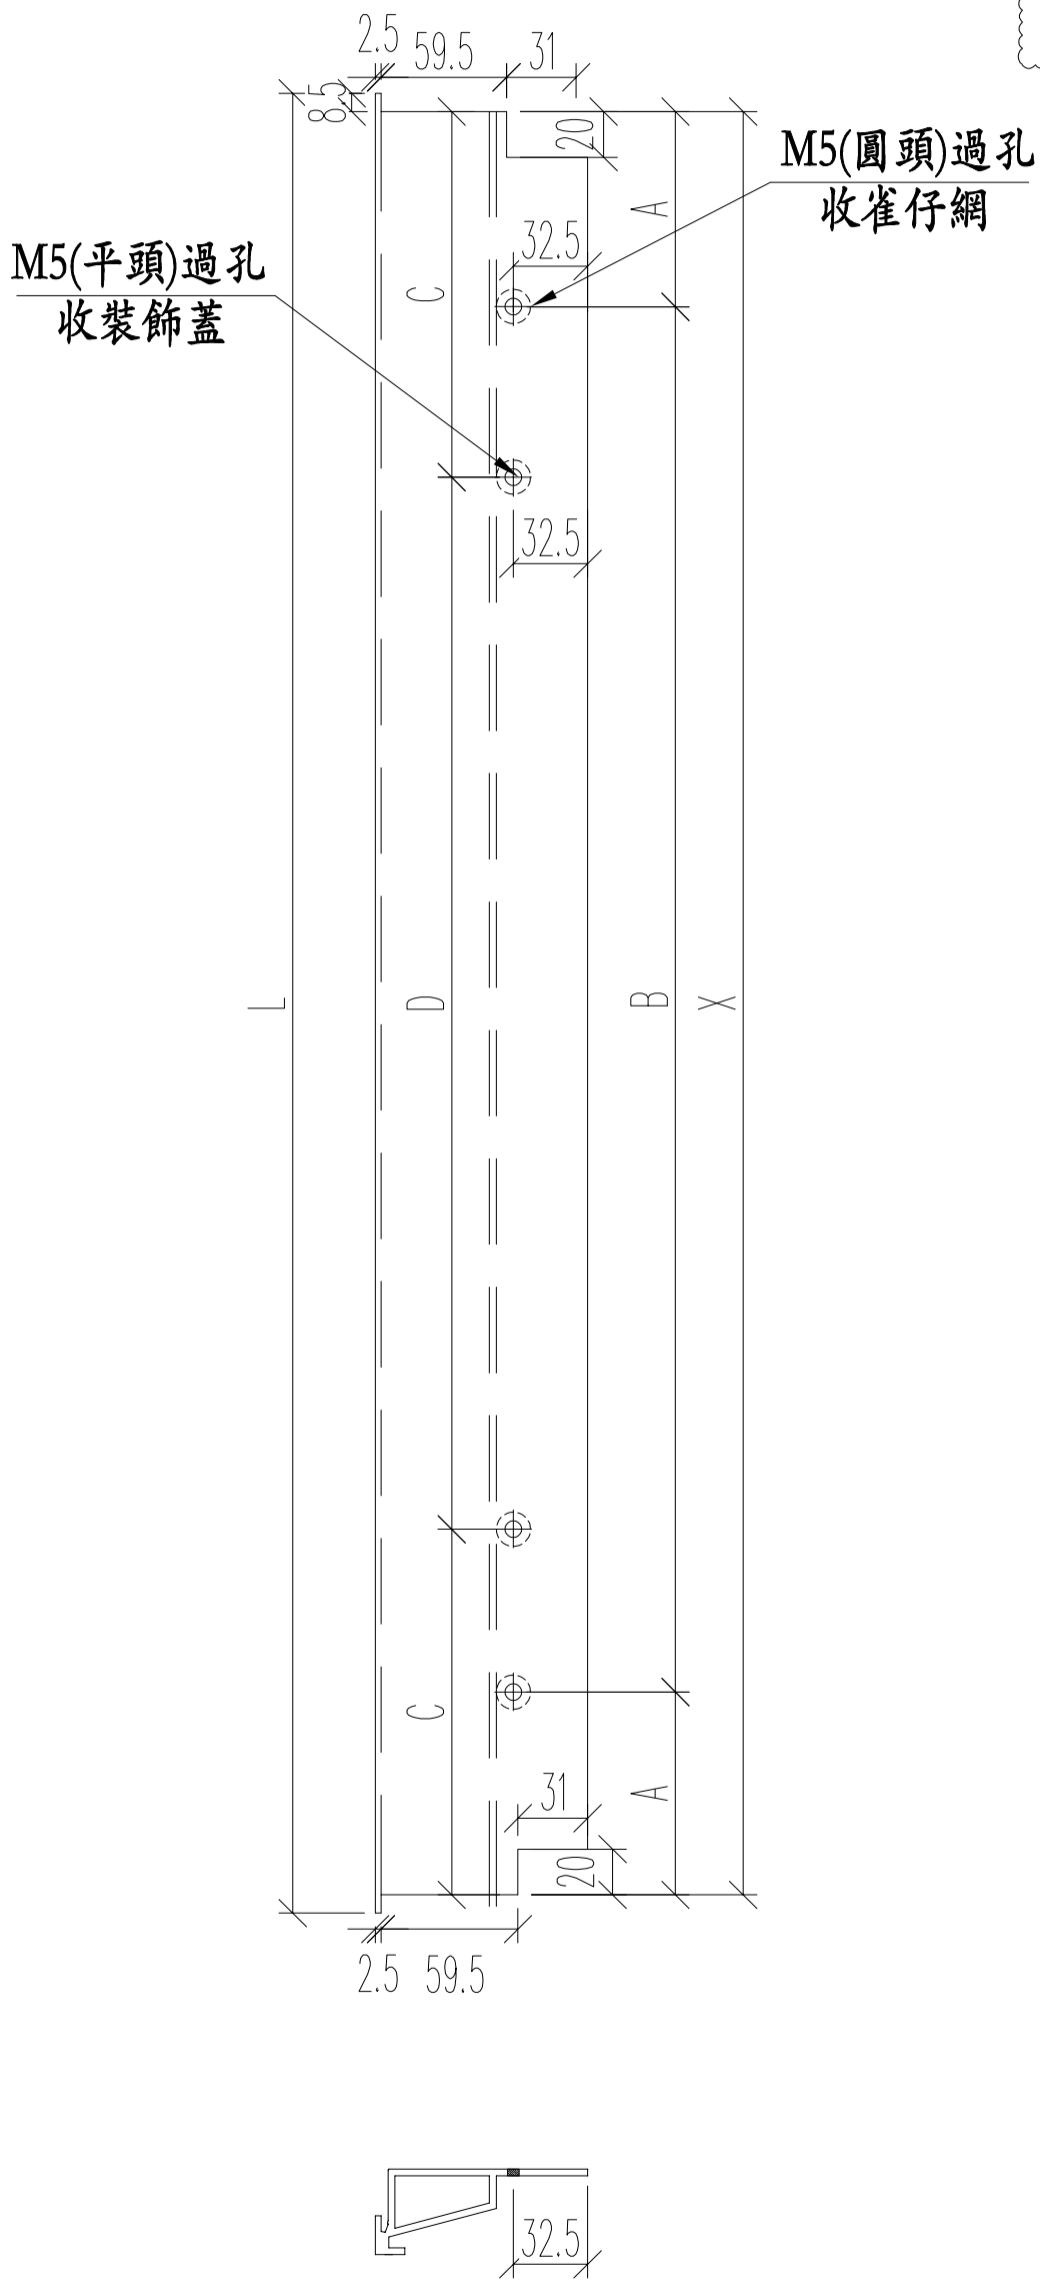



名稱	百葉框頂	制圖	JASON	2020.07.13	修改	A	B
材料	X85840	復核	WHS		日期	2020.09.23	2020.11.26
顏色	UCT806812XL-3	批准			圖號	PW01-41	

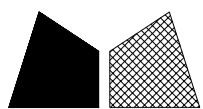


美特鋁質 有限公司
MIDI Aluminium Fabricator Ltd.

工程號 J852 地盤 亞皆老街

窗號	L尺寸 (mm)	數量 (支)	X	A	B	C	D
22W6/T1C	902	1	885	92.5	2*350	122.5	2*320
22W14/T1A	1052	1	1035	117.5	2*400	137.5	2*380
22W4/T2A	347	1	330	40	250	65	200
22W5/T2A	422	1	405	52.5	300	77.5	250
23W5/T2A	622	2	605	127.5	350	142.5	320
23W5/T2A	472	1	455	77.5	300	102.5	250
23W8/T2A	1252	1	1235	217.5	2*400	237.5	2*380
	合計:	8					

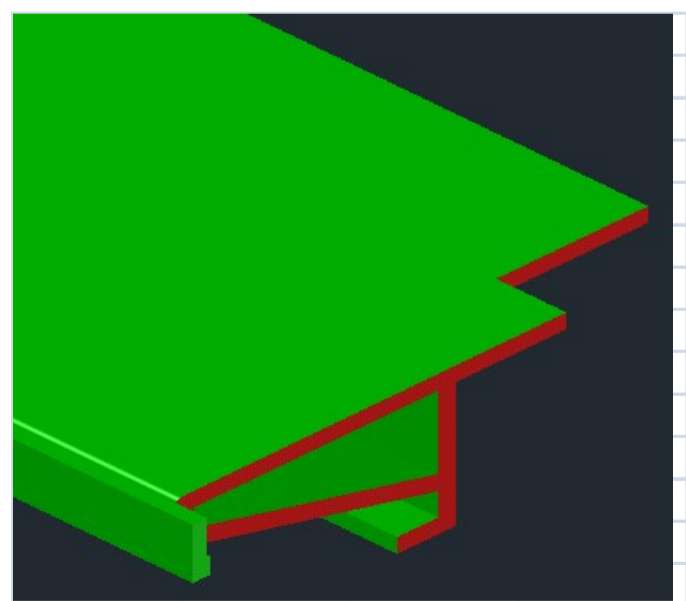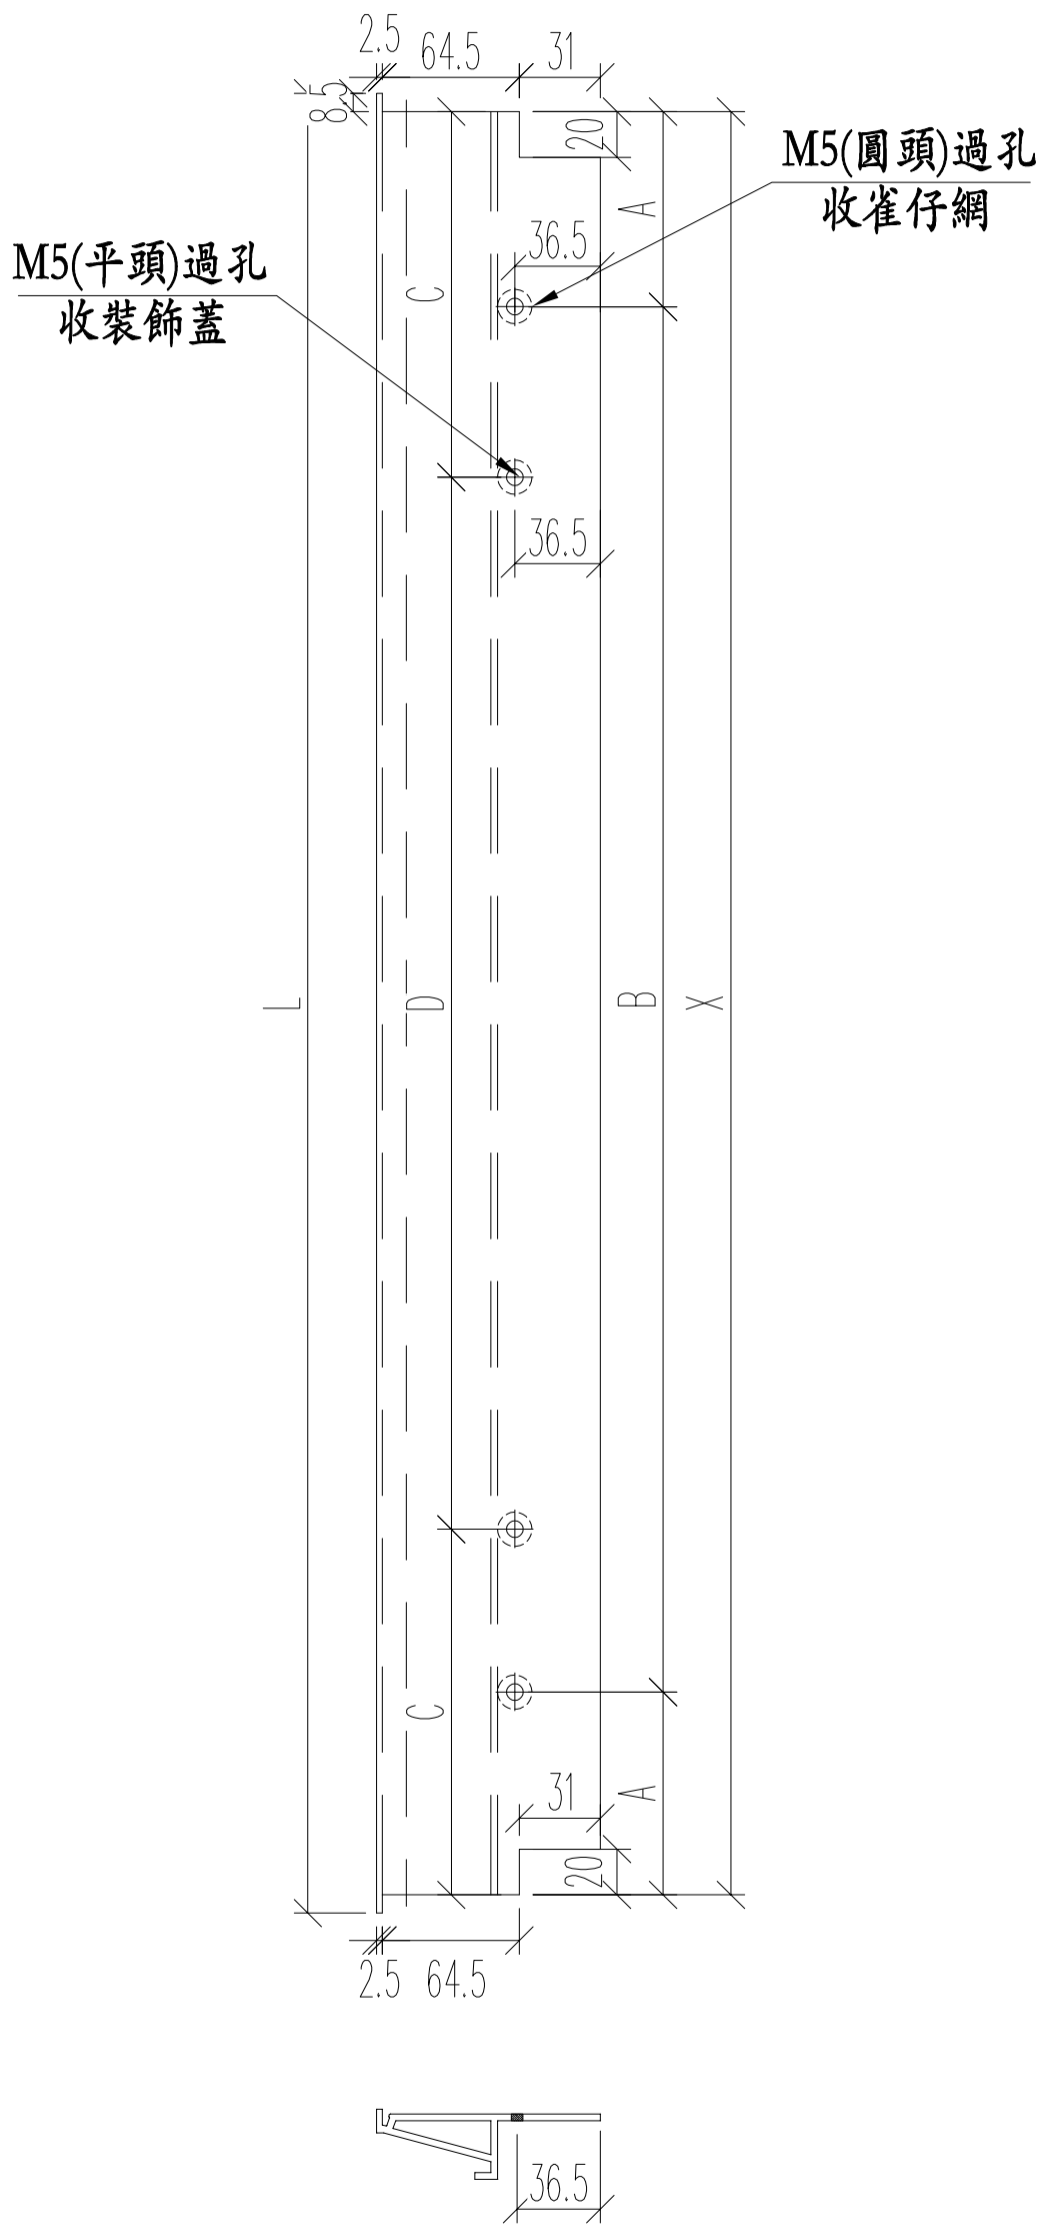


名稱	百葉框底	制圖	JASON	2020.07.13	修改	A	A
材料	X85839	復核	WHS		日期	2020.09.23	2020.11.26
顏色	UCT806812XL-3	批准			圖號	PW01-42	

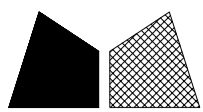


美特鋁質 有限公司
MIDI Aluminium Fabricator Ltd.

工程號 J852 地盤 亞皆老街

頂

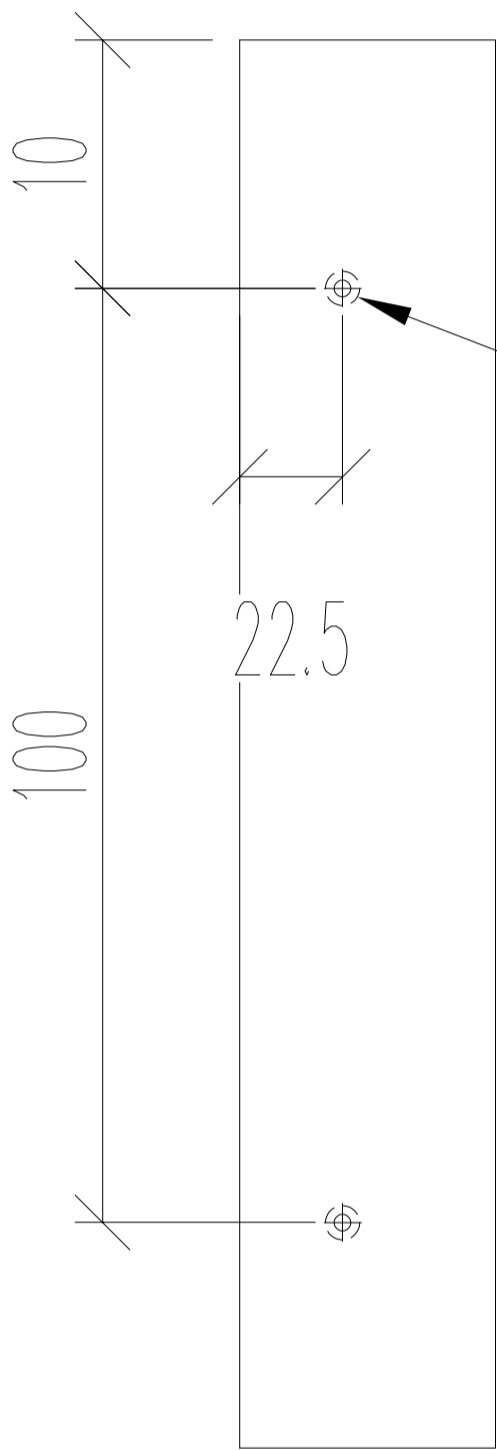


M5過孔
百葉玉裝配孔

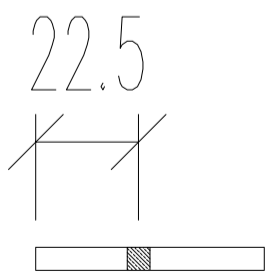

窗號	总尺寸 (mm)	數量 (支)
22W6/T1C	120	2
22W14/T1A	120	2
22W4/T2A	120	2
22W5/T2A	120	2
23W5/T2A	120	6
23W5/T2A	120	2
23W8/T2A	120	2
	合計:	18





名稱	百葉玉墊巴	制圖	JASON 2020.07.13	修改	A	B
材料	50*5MM巴	復核	WHS	日期	2020.09.23	2020.11.26
顏色	光身	批准		圖號	PW01-43	

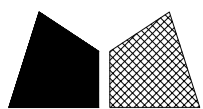

美特鋁質 有限公司
MIDI Aluminium Fabricator Ltd.


工程號 J852 地盤 亞皆老街

L (mm)	數量	A	B	C	M	N
2300	28	100	125	410*5	350	6
1630	12	115	200	410*3	350	4
1595	8	97.5	182.5	410*3	350	4
1585	2	92.5	177.5	410*3	350	4
950	2	125	75	350*2	350	2
345	2	72.5	47.5	250	200	1
420	2	85	60	300	250	1
445	4	97.5	72.5	300	250	1
520	4	135	110	300	250	1
620	8	135	60	250*2	350	1
495	4	122.5	97.5	300	250	1
695	4	97.5	97.5	250*2	250	2
700	16	110	110	250*2	250	2
620	4	135	60	250*2	350	1
合計:	100					

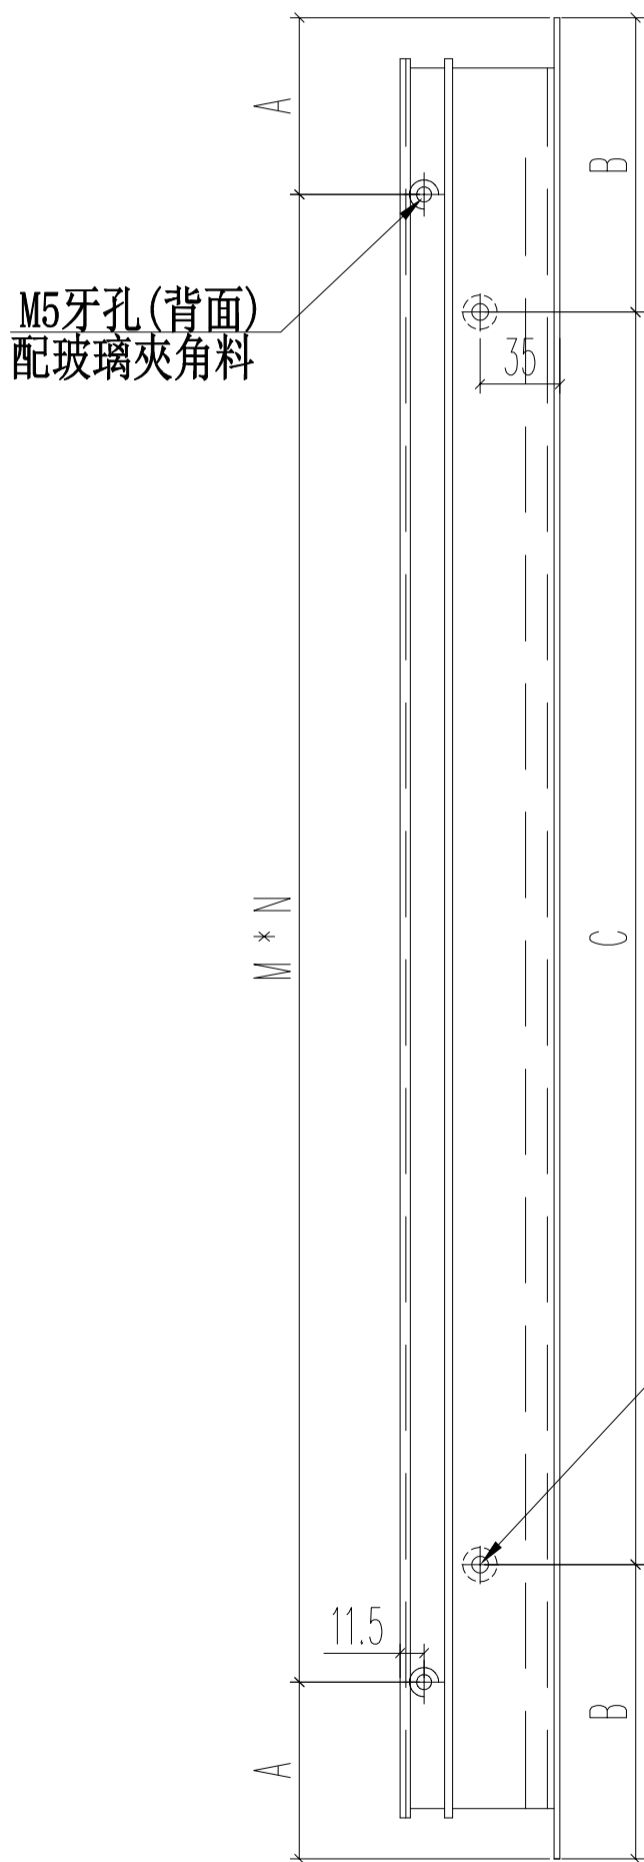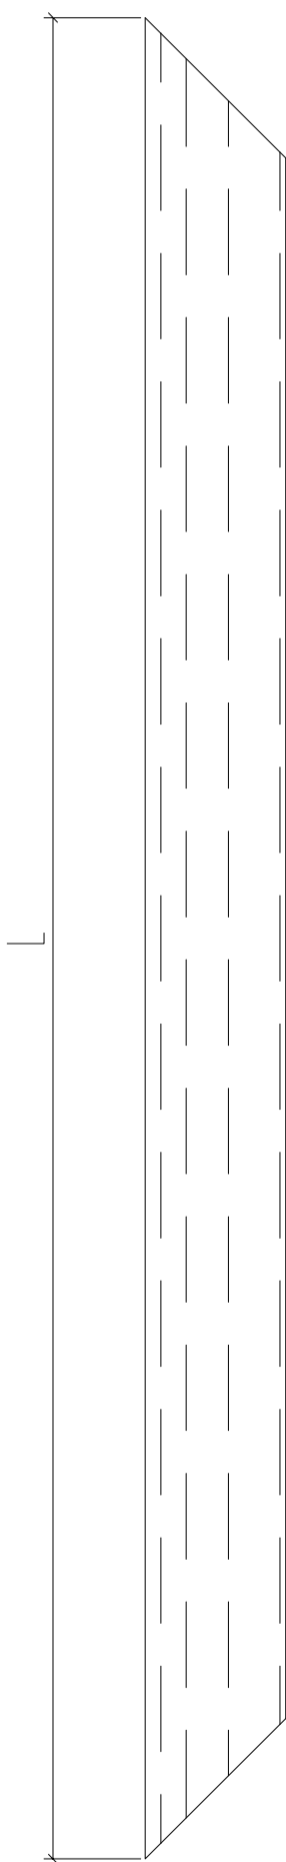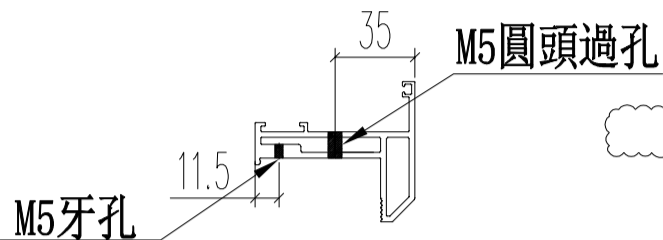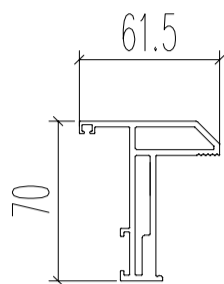

M5圓頭過孔



名稱	70生窗窗玉	制圖	JASON 2020.06.22	修改	A	B	C
材料	X85767	復核	WHS	日期	2020.09.11	2020.10.14	2020.11.26
顏色	UCT806812XL-3	批准		圖號	PW02-01		

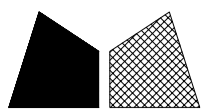

工程號 J852 | 地盤 亞皆老街

L	數量	A	M	N
2226	28	63	350	6
1556	8	78	350	4
1505	4	52.5	350	4
1521	8	60.5	350	4
1460	2	30	350	4
876	2	88	350	2
271	2	35.5	200	1
346	2	48	250	1
320	4	35	250	1
395	4	72.5	250	1
495	8	72.5	350	1
370	4	60	250	1
570	4	35	250	2
575	16	37.5	250	2
495	4	72.5	350	1

合計： 100

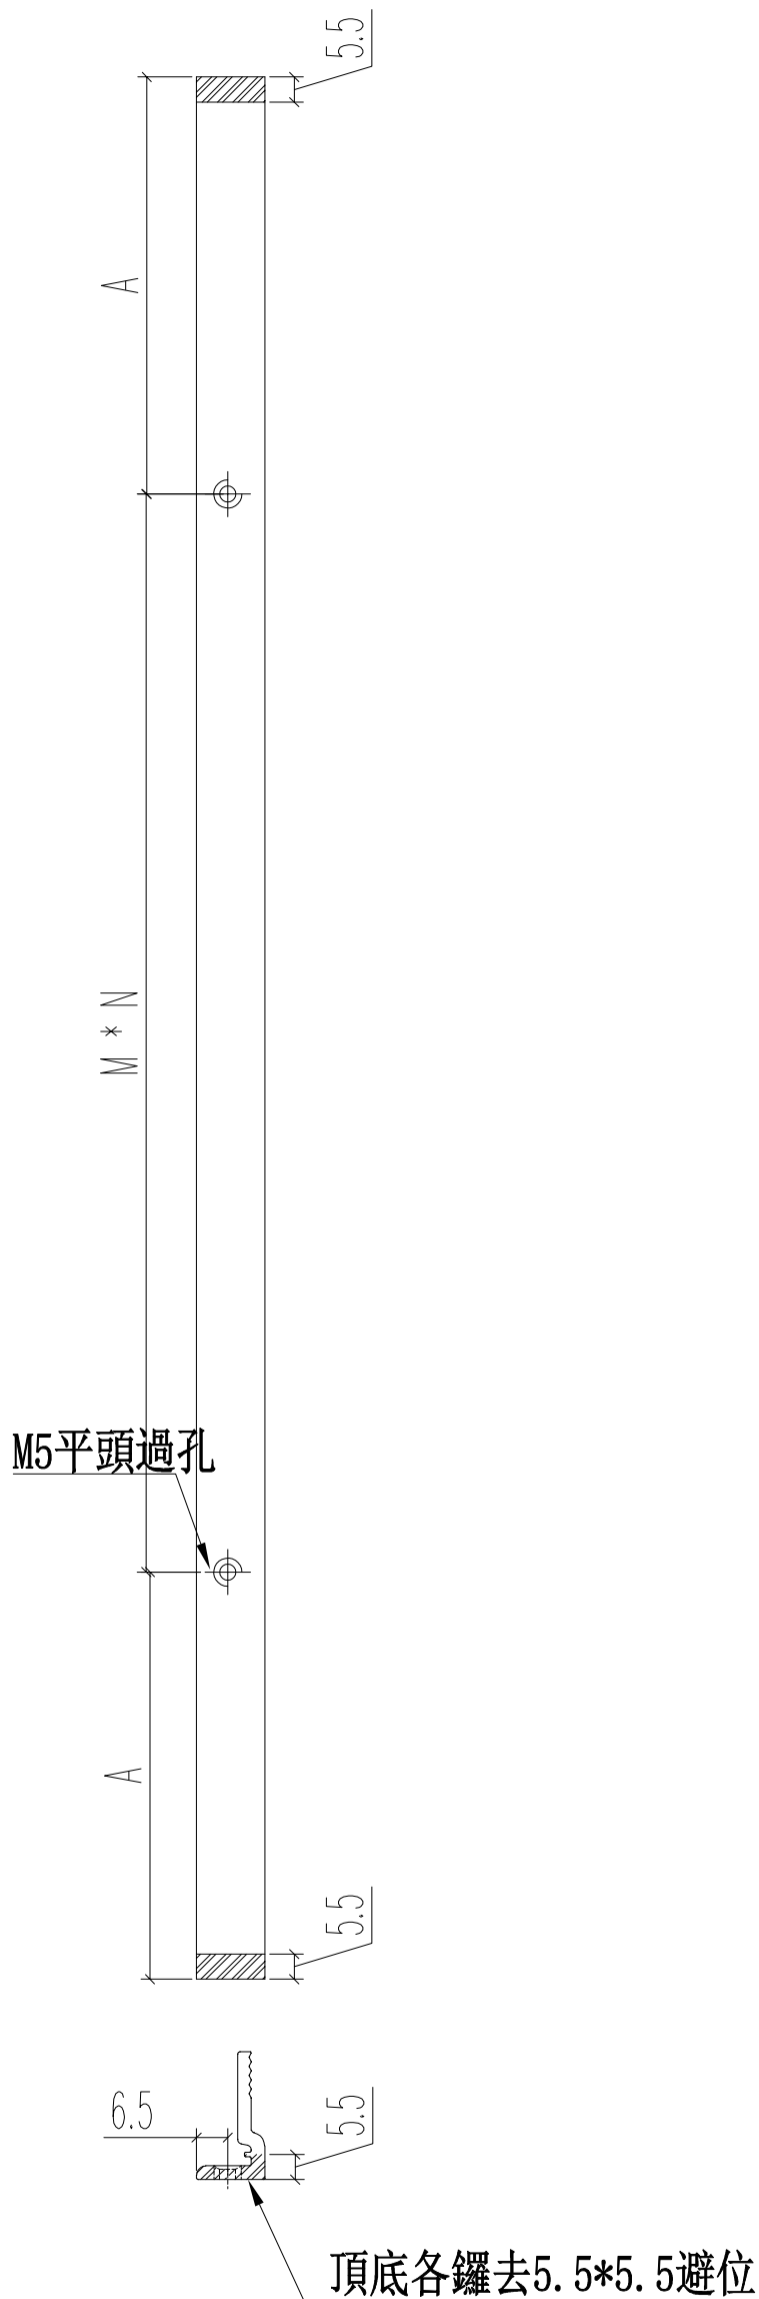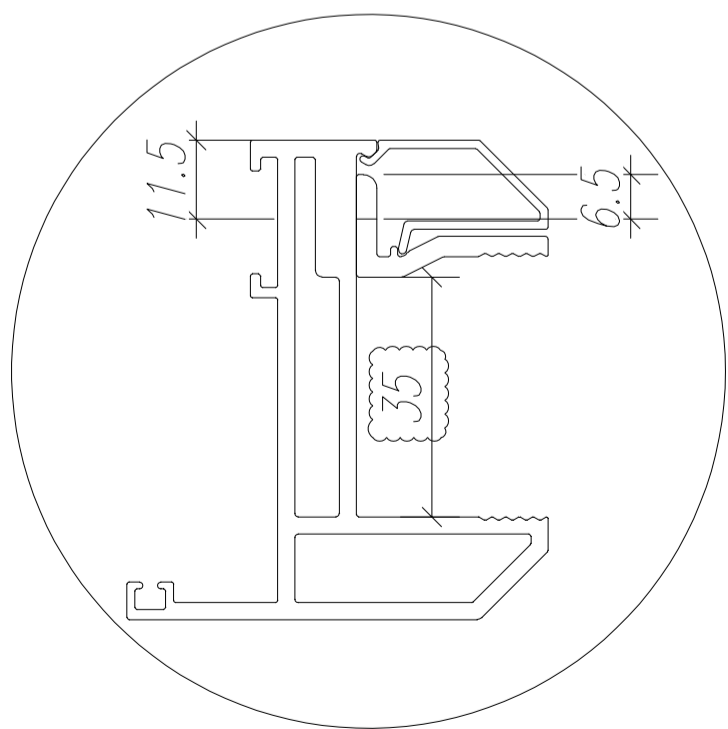

名稱	70窗玻璃夾角	制圖	JASON	2020.06.22	修改	A	B	C
材料	X85834	復核	WHS		日期	2020.09.11	2020.10.14	2020.11.26
顏色	UCT806812XL-3	批准			圖號	PW02-02		

鋁材開料總表

工程號碼: J852 工程名稱: 佛沙窗高層試模窗扇-20201127修改

序號	鋁料編號	名稱	表面處理		開料長度	實用長料總數量		浪費率(%)
			顏色	層厚		支數	長度	
1	20x20x3角	尺寸有修改			5800	1	5800	3.05
2	25x25x3槽				5000	1	5000	80.64
3	50x5巴				5800	1	5800	64.72
4	X85680				5150	2	10300	42.78
5	X85693				5150	2	10300	46.23
6	X85767	尺寸有修改			5800	27	156600	4.31
7	X85768	尺寸有修改			5800	32	185600	3.93
8	X85834	尺寸有修改			5800	32	185600	4.73
9	X85838	尺寸有修改			5800	2	11600	3.81
10	X85839	尺寸有修改			5800	1	5800	0.53
11	X85840	尺寸有修改			5800	1	5800	0.53

送至: _____

由: _____

日期: _____

簡短說明: _____

共11頁 第1頁

打印日期: 27/11/2020 打印時間: 11:22

鋁材開料清單 X85840

窗號	編號(用料狀況)	實用長度(長料開數)	需要 支數	開料 支數	長料 支數	餘料 支數	編號(剩餘長度)
23W8/T2A	1	1252.0	1	1	1	0	1@(4512)x1
22W14/T1A	(餘料)1	1052.0	1	1	0	1	1@(3454)x1
22W6/T1C	(餘料)1	902.0	1	1	0	1	1@(2546)x1
23W5/T2A	(餘料)1	622.0	2	2	0	1	1@(1290)x1
23W5/T2A	(餘料)1	472.0	1	1	0	1	1@(812)x1
22W5/T2A	(餘料)1	422.0	1	1	0	1	1@(384)x1
22W4/T2A	(餘料)1	347.0	1	1	0	1	1@(31)x1

鋁材開料清單 X85839

窗號	編號(用料狀況)	實用長度(長料開數)	需要 支數	開料 支數	長料 支數	餘料 支數	編號(剩餘長度)
23W8/T2A	1	1252.0	1	1	1	0	1@(4512)x1
22W14/T1A	(餘料)1	1052.0	1	1	0	1	1@(3454)x1
22W6/T1C	(餘料)1	902.0	1	1	0	1	1@(2546)x1
23W5/T2A	(餘料)1	622.0	2	2	0	1	1@(1290)x1
23W5/T2A	(餘料)1	472.0	1	1	0	1	1@(812)x1
22W5/T2A	(餘料)1	422.0	1	1	0	1	1@(384)x1
22W4/T2A	(餘料)1	347.0	1	1	0	1	1@(31)x1

鋁材開料清單 X85838

窗號	編號(用料狀況)	實用長度(長料開數)	需要 支數	開料 支數	長料 支數	餘料 支數	編號(剩餘長度)
23W8/T2A	1	1229.0	2	2	1	0	1@(3300)x1
22W14/T1A	(餘料)1	1029.0	2	2	0	1	1@(1230)x1
22W6/T1C	2	879.0	2	1	1	0	2@(4885)x1
22W6/T1C	(餘料)1	879.0		1	0	1	1@(345)x1
23W5/T2A	(餘料)2	597.0	4	4	0	1	2@(2473)x1
23W5/T2A	(餘料)2	447.0	2	2	0	1	2@(1567)x1
22W5/T2A	(餘料)2	399.0	2	2	0	1	2@(757)x1
22W4/T2A	(餘料)1-2	324.0	2	2	0	2	1@(15)x1 2@(427)x1

鋁材開料清單 X85834

窗號	編號(用料狀況)	實用長度(長料開數)	需要支數	開料支數	長料支數	餘料支數	編號(剩餘長度)
22W1/T1A, 22W2/T1A, 22W5/T1A, 22W7/T2A, 23W1/T3A	1-5	2298.0	10	10	5	0	1-5@(1162)x5
22W1/T1A, 22W2/T1A, 22W4/T1C, 22W5/T1A, 22W5/T1C, 22W7/T2A, 23W1/T3A	6-19	2226.0	28	21	14	0	6@(1306)x1 7@(3538)x1 8@(1306)x1 9@(3538)x1 10@(1306)x1 11@(3538)x1 12@(1306)x1 13@(3538)x1 14@(1306)x1 15@(3538)x1 16@(1306)x1 17@(3538)x1 18@(1306)x1 19@(3538)x1
22W1/T1A, 22W2/T1A, 22W4/T1C, 22W5/T1A, 22W5/T1C, 22W7/T2A, 23W1/T3A	(餘料)7, 9, 11, 13, 15, 17, 19	2226.0		7	0	7	7@(1306)x1 9@(1306)x1 11@(1306)x1 13@(1306)x1 15@(1306)x1 17@(1306)x1 19@(1306)x1
22W5/T1A	20	2109.0	2	2	1	0	20@(1540)x1
22W14/T1A, 23W8/T2A	21-23	1556.0	8	4	3	0	21@(2646)x1 22-23@(4208)x2
22W14/T1A, 23W8/T2A	(餘料)21-23	1556.0		4	0	3	21-22@(1084)x2 23@(2646)x1
22W6/T1C, 23W5/T2A	24-25	1521.0	8	2	2	0	24-25@(4243)x2
22W6/T1C, 23W5/T2A	(餘料)20, 23-24, 24-25, 25	1521.0		6	0	6	20@(13)x1 23@(1119)x1 24@(2716)x1 24@(1189)x1 25@(2716)x1 25@(1189)x1
22W4/T2A, 22W5/T2A	26-27	1505.0	4	3	2	0	26@(2748)x1 27@(4259)x1
22W5/T2A	(餘料)26	1505.0		1	0	1	26@(1237)x1
23W5/T2A	28	1470.0	4	2	1	0	28@(2818)x1
23W5/T2A	(餘料)27	1470.0		2	0	1	27@(1307)x1
22W13/T1A	29	1460.0	2	1	1	0	29@(4304)x1
22W13/T1A	(餘料)28	1460.0		1	0	1	28@(1352)x1
22W1/T1A, 23W1/T3A	(餘料)28-29, 29	1309.0	4	4	0	3	28@(37)x1 29@(2989)x1 29@(359)x1
23W8/T2A	(餘料)6-7	1176.0	2	2	0	2	6-7@(124)x2
22W14/T1A	(餘料)1-2	976.0	2	2	0	2	1-2@(180)x2
22W2/T1A	(餘料)3-4	909.0	2	2	0	2	3-4@(247)x2
22W13/T1A	(餘料)5, 8-10	876.0	4	4	0	4	5@(280)x1 8-10@(424)x3
22W1/T1A, 22W2/T1A, 22W5/T1A, 23W1/T3A	(餘料)11-18	575.0	16	16	0	8	11-18@(144)x8
22W4/T1C	(餘料)19, 21-22	570.0	4	4	0	3	19@(154)x1 21-22@(508)x2
22W7/T2A	(餘料)23	519.0	2	2	0	1	23@(69)x1
23W8/T2A	30	495.0	12	2	1	0	30@(4768)x1

鋁材開料清單 X85834

窗號	編號(用料狀況)	實用長度(長料開數)	需要支數	開料支數	長料支數	餘料支數	編號(剩餘長度)
22W7/T2A, 23W5/T2A, 23W8/T2A	(餘料)21-22, 24-27	495.0		10	0	6	21-22@(7)x2 24-25@(187)x2 26@(235)x1 27@(305)x1
22W13/T1A, 22W14/T1A, 22W4/T2A, 22W5/T2A, 23W8/T2A	(餘料)30, 30, 30, 30, 30	430.0	10	10	0	5	30@(3896)x1 30@(3024)x1 30@(2152)x1 30@(1280)x1 30@(408)x1
23W5/T2A	(餘料)8-10, 30	396.0	4	4	0	4	8-10@(22)x3 30@(6)x1
22W14/T1A	31	395.0	4	4	1	0	31@(4166)x1
22W5/T1C	(餘料)31	370.0	4	4	0	1	31@(2662)x1
22W5/T2A	(餘料)29, 31, 31	346.0	4	4	0	3	29@(7)x1 31@(2310)x1 31@(1606)x1
22W6/T1C	(餘料)31	320.0	4	4	0	1	31@(302)x1
22W4/T2A	32	271.0	4	1	1	0	32@(5493)x1
22W4/T2A	(餘料)5, 27, 31	271.0		3	0	3	5@(3)x1 27@(28)x1 31@(25)x1

鋁材開料清單 X85768

窗號	編號(用料狀況)	實用長度(長料開數)	需要 支數	開料 支數	長料 支數	餘料 支數	編號(剩餘長度)
22W1/T1A, 22W2/T1A, 22W5/T1A, 22W7/T2A, 23W1/T3A	1-5	2318.0	10	10	5	0	1-5@(1122)x5
22W1/T1A, 22W2/T1A, 22W4/T1C, 22W5/T1A, 22W5/T1C, 22W7/T2A, 23W1/T3A	6-19	2226.0	28	21	14	0	6@(1306)x1 7@(3538)x1 8@(1306)x1 9@(3538)x1 10@(1306)x1 11@(3538)x1 12@(1306)x1 13@(3538)x1 14@(1306)x1 15@(3538)x1 16@(1306)x1 17@(3538)x1 18@(1306)x1 19@(3538)x1
22W1/T1A, 22W2/T1A, 22W4/T1C, 22W5/T1A, 22W5/T1C, 22W7/T2A, 23W1/T3A	(餘料)7, 9, 11, 13, 15, 17, 19	2226.0		7	0	7	7@(1306)x1 9@(1306)x1 11@(1306)x1 13@(1306)x1 15@(1306)x1 17@(1306)x1 19@(1306)x1
22W5/T1A	20	2109.0	2	2	1	0	20@(1540)x1
22W14/T1A, 23W8/T2A	21-23	1556.0	8	4	3	0	21@(2646)x1 22-23@(4208)x2
22W14/T1A, 23W8/T2A	(餘料)21-23	1556.0		4	0	3	21-22@(1084)x2 23@(2646)x1
22W5/T2A	24	1525.0	4	2	1	0	24@(2708)x1
22W4/T2A	(餘料)20, 23	1525.0		2	0	2	20@(9)x1 23@(1115)x1
22W6/T1C, 23W5/T2A	25-27	1521.0	8	4	3	0	25@(4243)x1 26@(2716)x1 27@(4243)x1
22W6/T1C, 23W5/T2A	(餘料)24-25, 25-26	1521.0		4	0	4	24@(1181)x1 25@(2716)x1 25-26@(1189)x2
23W5/T2A	28	1490.0	4	2	1	0	28@(2778)x1
23W5/T2A	(餘料)27	1490.0		2	0	1	27@(1251)x1
22W13/T1A	29	1480.0	2	1	1	0	29@(4284)x1
22W13/T1A	(餘料)28	1480.0		1	0	1	28@(1292)x1
23W1/T3A	30	1309.0	4	1	1	0	30@(4455)x1
22W1/T1A, 23W1/T3A	(餘料)29, 29	1309.0		3	0	2	29@(1654)x1 29@(339)x1
23W8/T2A	(餘料)6-7	1176.0	2	2	0	2	6-7@(124)x2
22W14/T1A	(餘料)1-2	976.0	2	2	0	2	1-2@(140)x2
22W2/T1A	(餘料)3-4	909.0	2	2	0	2	3-4@(207)x2
22W13/T1A	(餘料)5, 8-10	876.0	4	4	0	4	5@(240)x1 8-10@(424)x3
22W1/T1A, 22W2/T1A, 22W5/T1A, 23W1/T3A	(餘料)11-18	595.0	16	16	0	8	11-18@(104)x8
22W4/T1C	(餘料)19, 21-22	590.0	4	4	0	3	19@(114)x1 21-22@(488)x2
22W7/T2A	(餘料)23	519.0	2	2	0	1	23@(65)x1

鋁材開料清單 X85768

窗號	編號(用料狀況)	實用長度(長料開數)	需要支數	開料支數	長料支數	餘料支數	編號(剩餘長度)
22W7/T2A, 23W5/T2A, 23W8/T2A	(餘料)24-28, 30	515.0	12	12	0	6	24@(139)x1 25-26@(147)x2 27@(209)x1 28@(250)x1 30@(3413)x1
23W8/T2A	31	450.0	10	1	1	0	31@(5314)x1
22W13/T1A, 22W14/T1A, 22W4/T2A, 22W5/T2A, 23W8/T2A	(餘料)21-22, 30, 30, 30, 30	450.0		9	0	6	21-22@(32)x2 30@(2501)x1 30@(1589)x1 30@(677)x1 30@(221)x1
22W14/T1A	(餘料)8-10, 31	415.0	4	4	0	4	8-10@(3)x3 31@(4893)x1
23W5/T2A	(餘料)31, 31	396.0	4	4	0	2	31@(4089)x1 31@(3285)x1
22W5/T1C	(餘料)31	390.0	4	4	0	1	31@(1701)x1
22W5/T2A	(餘料)31, 31, 31	346.0	4	4	0	3	31@(1349)x1 31@(997)x1 31@(293)x1
22W6/T1C	32	340.0	4	4	1	0	32@(4386)x1
22W4/T2A	(餘料)29, 31-32	271.0	4	4	0	3	29@(62)x1 31@(16)x1 32@(3832)x1

鋁材開料清單 X85767

窗號	編號(用料狀況)	實用長度(長料開數)	需要支數	開料支數	長料支數	餘料支數	編號(剩餘長度)
22W1/T1A, 22W2/T1A, 22W4/T1C, 22W5/T1A, 22W5/T1C, 22W7/T2A, 23W1/T3A	1-14	2300.0	28	21	14	0	1@(1158)x1 2@(3464)x1 3@(1158)x1 4@(3464)x1 5@(1158)x1 6@(3464)x1 7@(1158)x1 8@(3464)x1 9@(1158)x1 10@(3464)x1 11@(1158)x1 12@(3464)x1 13@(1158)x1 14@(3464)x1
22W1/T1A, 22W2/T1A, 22W4/T1C, 22W5/T1A, 22W5/T1C, 22W7/T2A, 23W1/T3A	(餘料)2, 4, 6, 8, 10, 12, 14	2300.0		7	0	7	2@(1158)x1 4@(1158)x1 6@(1158)x1 8@(1158)x1 10@(1158)x1 12@(1158)x1 14@(1158)x1
22W14/T1A, 22W5/T2A, 23W8/T2A	15-18	1630.0	12	5	4	0	15@(2498)x1 16-18@(4134)x3
22W14/T1A, 22W4/T2A, 22W5/T2A, 23W8/T2A	(餘料)15-16, 16-17, 17- 18, 18	1630.0		7	0	7	15@(862)x1 16@(2498)x1 16@(862)x1 17@(2498)x1 17@(862)x1 18@(2498)x1 18@(862)x1
22W6/T1C, 23W5/T2A	19-22	1595.0	10	5	4	0	19@(2568)x1 20-22@(4169)x3
22W6/T1C, 23W5/T2A	(餘料)19-21, 21	1595.0		5	0	4	19-20@(967)x2 21@(2568)x1 21@(967)x1
22W13/T1A	(餘料)22, 22	1585.0	2	2	0	2	22@(2578)x1 22@(987)x1
23W8/T2A	23	1250.0	2	2	1	0	23@(3258)x1
22W14/T1A	(餘料)1-2	1050.0	2	2	0	2	1-2@(102)x2
22W13/T1A	(餘料)3-6	950.0	4	4	0	4	3-6@(202)x4
22W1/T1A, 22W2/T1A, 22W5/T1A, 23W1/T3A	(餘料)7-22	700.0	16	16	0	16	7-14@(452)x8 15-18@(156)x4 19-21@(261)x3 22@(281)x1
22W4/T1C	(餘料)23, 23	695.0	4	4	0	2	23@(1856)x1 23@(454)x1
22W7/T2A, 23W8/T2A	24-25	620.0	12	3	2	0	24@(4518)x1 25@(5144)x1
22W7/T2A, 23W5/T2A, 23W8/T2A	(餘料)24, 24, 24, 24-25	620.0		9	0	5	24@(3266)x1 24@(2014)x1 24@(762)x1 24@(136)x1 25@(3892)x1
22W5/T2A	26	555.0	10	2	1	0	26@(4648)x1
22W13/T1A, 22W14/T1A, 22W4/T2A, 23W8/T2A	(餘料)25, 25, 25-26	555.0		8	0	4	25@(2770)x1 25@(1648)x1 25@(526)x1 26@(3526)x1

工程號碼:J852, 工程名稱:佛沙窗高層試模窗扇-20201127修改
開料長度:5800, 總長料支數:27, 總開料支數:124
鋸片厚度(mm):6, 料頭尾總切除(mm):30, 浪費率(%):4.31

鋁材開料清單 X85767

窗號	編號(用料狀況)	實用長度(長料開數)	需要 支數	開料 支數	長料 支數	餘料 支數	編號(剩餘長度)
22W14/T1A	(餘料)25-26, 26	520.0	4	4	0	3	25@(0)x1 26@(3000)x1 26@(1948)x1
22W5/T1C	27	495.0	4	1	1	0	27@(5269)x1
22W5/T1C	(餘料)26, 26	495.0		3	0	2	26@(946)x1 26@(445)x1
23W5/T2A	(餘料)27	470.0	2	2	0	1	27@(4317)x1
22W6/T1C	(餘料)7-10	445.0	4	4	0	4	7-10@(1)x4
22W5/T2A	(餘料)11-14	420.0	4	4	0	4	11-14@(26)x4
22W4/T2A	(餘料)23, 26-27	345.0	4	4	0	3	23@(103)x1 26@(94)x1 27@(3615)x1

鋁材開料清單 20x20x3角

窗號	編號(用料狀況)	實用長度(長料開數)	需要 支數	開料 支數	長料 支數	餘料 支數	編號(剩餘長度)
23W8/T2A	1	1234.0	1	1	1	0	1@(4530)x1
22W14/T1A	(餘料)1	1034.0	1	1	0	1	1@(3490)x1
22W6/T1C	(餘料)1	884.0	1	1	0	1	1@(2600)x1
23W5/T2A	(餘料)1	604.0	2	2	0	1	1@(1380)x1
23W5/T2A	(餘料)1	452.0	1	1	0	1	1@(922)x1
22W5/T2A	(餘料)1	404.0	1	1	0	1	1@(512)x1
22W4/T2A	(餘料)1	329.0	1	1	0	1	1@(177)x1

鋁材開料總表

工程號碼: J852 工程名稱: 高層試模窗框項目-20201127修改

序號	鋁料編號	名稱	表面處理		開料長度	實用長料總數量		浪費率(%)
			顏色	層厚		支數	長度	
1	X85679				5150	1	5150	1.90
2	X85685				5000	1	5000	89.56
3	X85687				5000	1	5000	89.80
4	X85759				5500	14	77000	7.00
5	X85760				5300	7	37100	13.20
6	X85761	尺寸有修改			5650	4	22600	15.46
7	X85762	尺寸有修改			5800	4	23200	9.44
8	X85763				5650	2	11300	42.48
9	X85764				5850	17	99450	8.38
10	X85766				5050	2	10100	35.64
11	X85769				5350	5	26750	9.50
12	X85771				5600	1	5600	2.82
13	X85772				5600	5	28000	6.75
14	X85773				4850	3	14550	34.33
15	X85775	尺寸有修改			4050	3	12150	18.65
16	X85819				5300	6	31800	11.30
17	X85820				5350	6	32100	12.13

送至: _____

由: _____

日期: _____

簡短說明: _____

共4頁 第1頁

打印日期: 27/11/2020 打印時間: 11:13

鋁材開料清單 X85775

窗號	編號(用料狀況)	實用長度(長料開數)	需要 支數	開料 支數	長料 支數	餘料 支數	編號(剩餘長度)
23W8/T2A	1	1252.0	2	2	1	0	1@(1504)x1
22W14/T1A	2	1052.0	2	1	1	0	2@(2962)x1
22W14/T1A	(餘料)1	1052.0		1	0	1	1@(446)x1
22W13/T1A	(餘料)2	952.0	1	1	0	1	2@(2004)x1
22W6/T1C	(餘料)2	902.0	1	1	0	1	2@(1096)x1
23W5/T2A	3	622.0	2	1	1	0	3@(3392)x1
23W5/T2A	(餘料)2	622.0		1	0	1	2@(468)x1
23W5/T2A	(餘料)3	472.0	1	1	0	1	3@(2914)x1
22W5/T2A	(餘料)1-2	422.0	2	2	0	2	1@(18)x1 2@(40)x1
22W4/T2A	(餘料)3, 3	347.0	2	2	0	2	3@(2561)x1 3@(2208)x1

鋁材開料清單 X85762

窗號	編號(用料狀況)	實用長度(長料開數)	需要支數	開料支數	長料支數	餘料支數	編號(剩餘長度)
22W4/T1C	1	1700.0	1	1	1	0	1@(4064)x1
23W8/T2A	(餘料)1	1550.0	1	1	0	1	1@(2508)x1
22W14/T1A	(餘料)1	1350.0	1	1	0	1	1@(1152)x1
22W5/T1C	2	1300.0	1	1	1	0	2@(4464)x1
22W13/T1A	(餘料)2	1250.0	1	1	0	1	2@(3208)x1
22W6/T1C	(餘料)2	1200.0	1	1	0	1	2@(2002)x1
22W2/T1A	3	900.0	8	1	1	0	3@(4864)x1
22W1/T1A, 22W2/T1A, 22W5/T1A, 23W1/T3A	(餘料)1-2, 2-3, 3, 3, 3	900.0		7	0	7	1@(246)x1 2@(1096)x1 2@(190)x1 3@(3958)x1 3@(3052)x1 3@(2146)x1 3@(1240)x1
22W7/T2A	4	820.0	4	1	1	0	4@(4944)x1
22W7/T2A, 23W5/T2A	(餘料)3-4, 4	820.0		3	0	3	3@(414)x1 4@(4118)x1 4@(3292)x1
22W5/T2A	(餘料)4	720.0	1	1	0	1	4@(2566)x1
22W4/T2A	(餘料)4	645.0	1	1	0	1	4@(1915)x1
23W5/T2A	(餘料)4	570.0	1	1	0	1	4@(1339)x1

鋁材開料清單 X85761

窗號	編號(用料狀況)	實用長度(長料開數)	需要 支數	開料 支數	長料 支數	餘料 支數	編號(剩餘長度)
22W4/T1C	1	1700.0	1	1	1	0	1@(3894)x1
22W5/T1C	(餘料)1	1300.0	1	1	0	1	1@(2588)x1
23W8/T2A	(餘料)1	1252.0	1	1	0	1	1@(1330)x1
22W13/T1A	(餘料)1	1250.0	1	1	0	1	1@(74)x1
22W14/T1A	2	1052.0	1	1	1	0	2@(4542)x1
22W6/T1C	(餘料)2	902.0	1	1	0	1	2@(3634)x1
22W5/T1A	3	900.0	8	1	1	0	3@(4694)x1
22W1/T1A, 22W2/T1A, 22W5/T1A, 23W1/T3A	(餘料)2, 2, 2, 2-3, 3, 3	900.0		7	0	7	2@(2728)x1 2@(1822)x1 2@(916)x1 2@(10)x1 3@(3788)x1 3@(2882)x1 3@(1976)x1
22W7/T2A	(餘料)3, 3	820.0	2	2	0	2	3@(1150)x1 3@(324)x1
23W5/T2A	4	622.0	2	1	1	0	4@(4972)x1
23W5/T2A	(餘料)4	622.0		1	0	1	4@(4344)x1
23W5/T2A	(餘料)4	472.0	1	1	0	1	4@(3866)x1
22W5/T2A	(餘料)4	422.0	1	1	0	1	4@(3438)x1
22W4/T2A	(餘料)4	347.0	1	1	0	1	4@(3085)x1