

工程指示 / 要求簡箋(E.I.)

工程指示編號：EI / 2698 / 20 修改版次：D
 工程編號 ：J - 852 工程名稱 ：亞皆老街中電
 工程項目 ：佛沙窗 特式層試模窗(22,23/F) (T1-3)
 收件人 ：生統 發件人 ：Ant Yeung 日期：02/12/2020

要求提供 / 確認 事項：

- | | | |
|------------------------------------|-------------------------------------|-------------------------------|
| <input type="checkbox"/> 初步鋁料 B.M. | <input type="checkbox"/> 加工拆圖，然後生產 | <input type="checkbox"/> 尺寸表 |
| <input type="checkbox"/> 正式鋁料 B.M. | <input type="checkbox"/> 技術上資料 / 指示 | <input type="checkbox"/> 報價 |
| <input type="checkbox"/> 配件 B.M. | <input type="checkbox"/> 樣辦或貨品說明書 | <input type="checkbox"/> 分判合約 |
| <input type="checkbox"/> 其他：_____ | | |

內容：

D 版：已修改 22W4/T1A, 22W4/T1C

C 版：已修改 23W5/T2A， PW01-32A， PW01-43

B 版：已修改 22W1/T1A， 22W14/T1A， 23W5/T2A， 23W8/T2A 和拆料圖

A 版：已修改 PW01-05, PW01-06 加工圖，請按修改加工圖生產

請按加工圖生產佛沙窗 (試模窗) 送佛沙廠安裝

請優先生產 T3 佛沙窗; T1 T2 試模窗待 T3 所有佛沙窗完成後再生產

試模窗用廠內餘料，可以駁料

請在 2020 / 12 / 07 前完成上列要求。

附：2頁

以上項目為：

- 原合約工程包 原合約工程加 / 減賬 新工程報價

原因：-

分發東莞各部門：

- | | | | |
|--|---|--|--|
| <input type="checkbox"/> 生產技術總監 <input type="checkbox"/> 連附件 | <input type="checkbox"/> 技術部 <input type="checkbox"/> 連附件 | <input type="checkbox"/> 生產部 <input type="checkbox"/> 連附件 | <input type="checkbox"/> 機械設計部 <input type="checkbox"/> 連附件 |
| <input type="checkbox"/> 採購部 <input type="checkbox"/> 連附件 | <input checked="" type="checkbox"/> 生產統籌部 <input checked="" type="checkbox"/> 連附件 | <input checked="" type="checkbox"/> 小羅&清 <input checked="" type="checkbox"/> 連附件 | |
| <input type="checkbox"/> 質檢部 <input type="checkbox"/> 連附件 | <input type="checkbox"/> 會計部 <input type="checkbox"/> 連附件 | <input type="checkbox"/> 報關組 <input type="checkbox"/> 連附件 | <input type="checkbox"/> 其他 _____ <input type="checkbox"/> 連附件 |

分發其他分判：

- 水洪 連附件

分發香港各部門：




- | | | | |
|---|--|---|--|
| <input type="checkbox"/> 行政部 <input type="checkbox"/> 連附件 | <input type="checkbox"/> 會計部 <input type="checkbox"/> 連附件 | <input type="checkbox"/> 統籌部 <input type="checkbox"/> 連附件 | <input type="checkbox"/> 工程部地盤科文 <input type="checkbox"/> 連附件 |
| <input type="checkbox"/> 採購部 <input type="checkbox"/> 連附件 | <input type="checkbox"/> QS 部 <input type="checkbox"/> 連附件 | <input type="checkbox"/> 維修部 <input type="checkbox"/> 連附件 | <input type="checkbox"/> 其他 _____ <input type="checkbox"/> 連附件 |

傳遞編號：

HK 273 / 20

發件人簽署：

項目經理簽署：

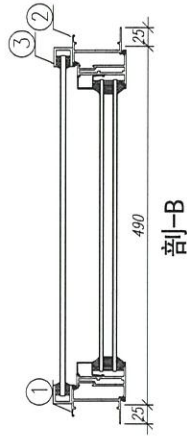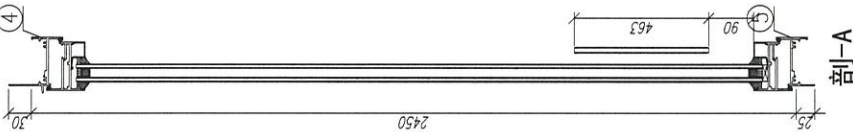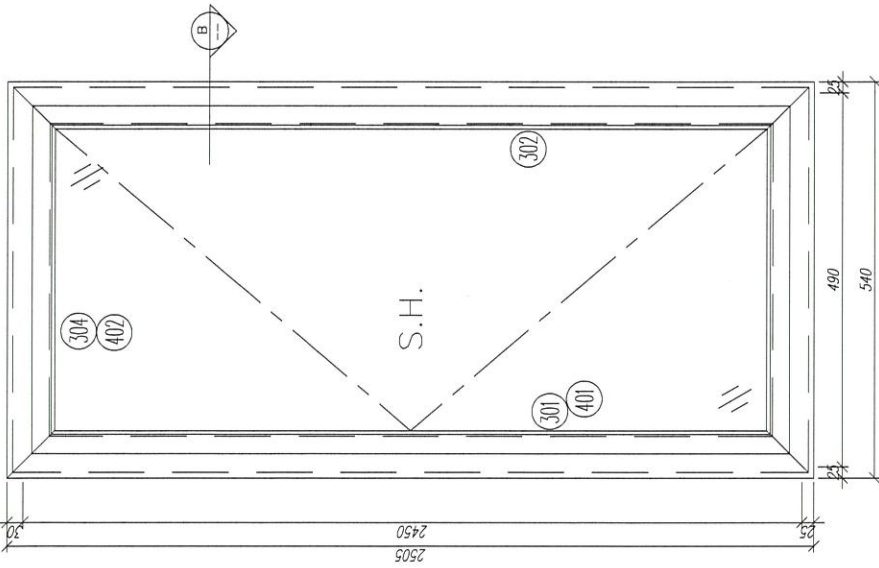


適用窗：22W4/T1A. 23W4/T1A. 23W15/T2A. 22W15/T3A. 23W15/T3A

| 序號 | 材料編號 | 材料名稱 | 加工圖號 | 長度 L(MM) | 單位 | 幅數 | |
|-----------|-----------|------------|---------|-------------|----|----|----|
| | | | | | | 單樁 | 小計 |
| 1 | X85679(0) | 65生窗邊框 | PW01-24 | 2505 | 支 | 1 | 1 |
| 2 | X85679(0) | 65生窗邊框 | PW01-24 | 2505 | 支 | 1 | 1 |
| 3 | 鋁槽 | 25*25*3攔河槽 | PW01-27 | 463 | 支 | 2 | 2 |
| 4 | X85685(0) | 65生窗頂框 | PW01-25 | 486 | 支 | 1 | 1 |
| 5 | X85687(0) | 65生窗底框 | PW01-26 | 474 | 支 | 1 | 1 |
| 如下為生玉/梗玉料 | | | | | | | |
| 301 | X85680(4) | 65生窗玉企 | PW03-01 | 2425 | 支 | 1 | 1 |
| 302 | X85680(4) | 65生窗玉企 | PW03-01 | 2425 | 支 | 1 | 1 |
| 304 | X85680(4) | 65生窗玉橫頂 | PW03-01 | 480 | 支 | 1 | 1 |
| 304 | X85680(4) | 65生窗玉橫底 | PW03-01 | 480 | 支 | 1 | 1 |
| 401 | X85693(0) | 65窗玻璃線企 | 直口開料 | 2352 | 支 | 1 | 1 |
| 401 | X85693(0) | 65窗玻璃線企 | 直口開料 | 2352 | 支 | 1 | 1 |
| 402 | X85693(0) | 65窗玻璃線橫 | 直口開料 | 375 | 支 | 2 | 2 |
| 403 | X85824 | 多點鎖拉巴 | PW01-55 | 474 | 支 | 0 | 0 |
| 404 | X85824 | 多點鎖拉巴 | PW01-55 | 1445 | 支 | 0 | 0 |



| | | | |
|---------|----------------|---------------------|------------------|
| 數量： 1 | 材料： 詳見本圖附表 | 表面處理： UC1806612XL-3 | 工程名稱： 亞皆老街 / 佛沙窗 |
| 制圖： 郭上軍 | 日期： 2020.08.05 | 校核： WSH | 圖名： 22W4/T1A組裝圖 |
| | 審核： | Rev: B | 圖号： 22W4/T1A |

美特鋁質 有限公司
 MID Aluminum Fabricator Ltd.

適用窗： 22W4/T1C. 22W3/T1C. 23W4/T1C. 23W3/T1C. 22W4/T2C. 22W3/T2C. 23W9/T2A. 23W8/T2A. 23W4/T2C. 23W3/T2C. 22W4/T3C. 22W3/T3C. 23W4/T3C. 23W3/T3C. 23W4/T2A

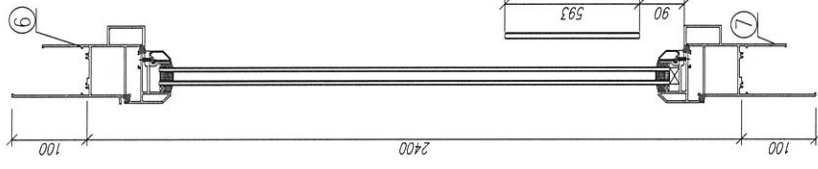

剖-A

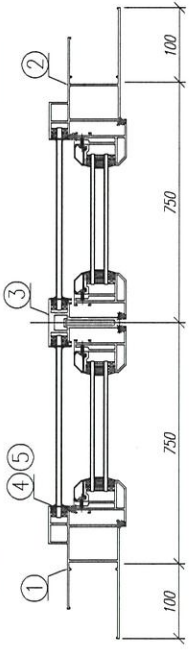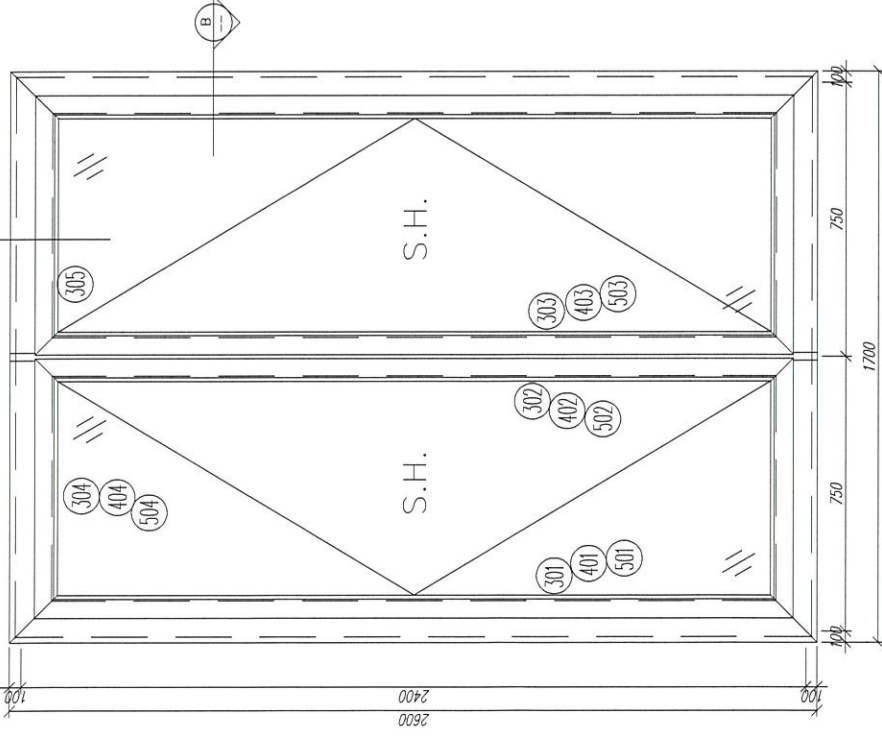

剖-B

| 序號 | 材料編號 | 材料名稱 | 加工圖號 | 長度 L(MM) | 單位 | 幅數 單樁小計 |
|-----------|--------|-----------|---------|-------------|----|------------|
| 1 | X85759 | 70生窗邊框 | PW01-01 | 2600 | 支 | 1 |
| 2 | X85759 | 70生窗邊框 | PW01-02 | 2600 | 支 | 1 |
| 3 | X85773 | 70生窗中企框 | PW01-32 | 2296 | 支 | 1 |
| 4 | X85764 | 70生窗拍蓋 | 直口開料 | 89.5 | 支 | 4 |
| 5 | X85764 | 70生窗拍蓋 | 直口開料 | 1562.5 | 支 | 4 |
| 6 | X85761 | 70生窗頂框 | PW01-30 | 1700 | 支 | 1 |
| 7 | X85762 | 70生窗底框 | PW01-31 | 1700 | 支 | 1 |
| 如下為生玉/梗玉料 | | | | | | |
| 301 | X85767 | 70生窗玉企 | PW02-01 | 2300 | 支 | 2 |
| 302 | X85767 | 70生窗玉企 | PW02-01 | 2300 | 支 | 1 |
| 303 | X85767 | 70生窗玉企 | PW02-01 | 2300 | 支 | 1 |
| 304 | X85767 | 70生窗玉橫頂/底 | PW02-01 | 695 | 支 | 2 |
| 305 | X85767 | 70生窗玉橫頂/底 | PW02-01 | 695 | 支 | 2 |
| 401 | X85834 | 70窗玻璃夾角企 | PW02-02 | 2226 | 支 | 2 |
| 402 | X85834 | 70窗玻璃夾角企 | PW02-02 | 2226 | 支 | 1 |
| 403 | X85834 | 70窗玻璃夾角企 | PW02-02 | 2226 | 支 | 1 |
| 404 | X85834 | 70窗玻璃夾角企 | PW02-02 | 570 | 支 | 4 |
| 501 | X85768 | 70窗玻璃線企 | 直口開料 | 2226 | 支 | 2 |
| 502 | X85768 | 70窗玻璃線企 | 直口開料 | 2226 | 支 | 1 |
| 503 | X85768 | 70窗玻璃線企 | 直口開料 | 2226 | 支 | 1 |
| 504 | X85768 | 70窗玻璃線企 | 斜口開料 | 590 | 支 | 4 |
| 601 | X85824 | 多點鎖拉巴 | PW02-11 | 849 | 支 | 0 |
| 602 | X85824 | 多點鎖拉巴 | PW02-11 | 943 | 支 | 0 |

| | | | |
|---|----------------|---------------------|------------------|
| 數量： 1 | 材料： 詳見本圖附表 | 表面處理： UCT806812XL-3 | 工程名稱： 亞皆老街 / 佛沙窗 |
| 制圖： 郭上軍 | 日期： 2020.08.05 | 校核： WSH | 圖名： 22W4/T1C組裝圖 |
| | 審核： | Rev:A | 圖号： 22W4/T1C |
| 美特鋁質 有限公司 MIDI Aluminium Fabricator Ltd. | | | |