

## 工程指示 / 要求簡箋(E.I.)

工程指示編號：EI / 2698 / 20

修改版次：G

工程編號：J - 852

工程名稱：亞皆老街中電

工程項目：佛沙窗 特式層試模窗(22,23/F) (T1-3)

收件人：生統

發件人：Ant Yeung

日期：22/12/2020

□要求提供 / □確認 事項：

- |                                    |                                     |                               |
|------------------------------------|-------------------------------------|-------------------------------|
| <input type="checkbox"/> 初步鋁料 B.M. | <input type="checkbox"/> 加工拆圖，然後生產  | <input type="checkbox"/> 尺寸表  |
| <input type="checkbox"/> 正式鋁料 B.M. | <input type="checkbox"/> 技術上資料 / 指示 | <input type="checkbox"/> 報價   |
| <input type="checkbox"/> 配件 B.M.   | <input type="checkbox"/> 樣辦或貨品說明書   | <input type="checkbox"/> 分判合約 |
| <input type="checkbox"/> 其他：_____  |                                     |                               |

內容：

**G 版：已修改 22W4/T1A 及此窗號加工圖****F 版：已修改加工圖 x 16. 如工廠已鑽孔+安裝窗玉/夾角料時孔位不對,請用自攻釘固定便可.****E 版：派窗表: 新增試模窗編號. 已修改 22W1/ T1A, 23W1/T3A****D 版：已修改 22W4/T1A, 22W4/T1C****C 版：已修改 23W5/T2A， PW01-32A， PW01-43****B 版：已修改 22W1/T1A， 22W14/T1A， 23W5/T2A， 23W8/T2A 和拆料圖****A 版：已修改 PW01-05, PW01-06 加工圖, 請按修改加工圖生產**請在 2020 / 12 / 28 前完成上列要求。

附：1 頁組裝圖 + 7 頁加工圖

以上項目為：

- |                                 |                                      |                                |
|---------------------------------|--------------------------------------|--------------------------------|
| <input type="checkbox"/> 原合約工程包 | <input type="checkbox"/> 原合約工程加 / 減賬 | <input type="checkbox"/> 新工程報價 |
|---------------------------------|--------------------------------------|--------------------------------|

原因：-

分發東莞各部門：

- |                                 |                              |   |   |  |   |                                |                              |
|---------------------------------|------------------------------|---|---|--|---|--------------------------------|------------------------------|
| <input type="checkbox"/> 生產技術總監 | <input type="checkbox"/> 連附件 | <input type="checkbox"/> 技術部              | <input type="checkbox"/> 連附件            | <input type="checkbox"/> 生產部             | <input type="checkbox"/> 連附件            | <input type="checkbox"/> 機械設計部 | <input type="checkbox"/> 連附件 |
| <input type="checkbox"/> 採購部    | <input type="checkbox"/> 連附件 | <input checked="" type="checkbox"/> 生產統籌部 | <input checked="" type="checkbox"/> 連附件 | <input checked="" type="checkbox"/> 小羅&清 | <input checked="" type="checkbox"/> 連附件 | <input type="checkbox"/> 其他    | <input type="checkbox"/> 連附件 |
| <input type="checkbox"/> 質檢部    | <input type="checkbox"/> 連附件 | <input type="checkbox"/> 會計部              | <input type="checkbox"/> 連附件            | <input type="checkbox"/> 報關組             | <input type="checkbox"/> 連附件            | <input type="checkbox"/> 其他    | <input type="checkbox"/> 連附件 |

分發其他分判：

- |  |   |
|--|---|
| <input checked="" type="checkbox"/> 水洪 | <input checked="" type="checkbox"/> 連附件 |
|--|---|

分發香港各部門：


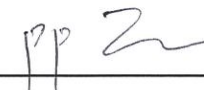
- |                              |                              |                               |                              |                              |                              |                                  |                              |
|------------------------------|------------------------------|-------------------------------|------------------------------|------------------------------|------------------------------|----------------------------------|------------------------------|
| <input type="checkbox"/> 行政部 | <input type="checkbox"/> 連附件 | <input type="checkbox"/> 會計部  | <input type="checkbox"/> 連附件 | <input type="checkbox"/> 統籌部 | <input type="checkbox"/> 連附件 | <input type="checkbox"/> 工程部地盤科文 | <input type="checkbox"/> 連附件 |
| <input type="checkbox"/> 採購部 | <input type="checkbox"/> 連附件 | <input type="checkbox"/> QS 部 | <input type="checkbox"/> 連附件 | <input type="checkbox"/> 維修部 | <input type="checkbox"/> 連附件 | <input type="checkbox"/> 其他      | <input type="checkbox"/> 連附件 |

傳遞編號：

HK 2929 / 20



發件人簽署：

項目經理簽署：

212698g/HK2929

適用窗：22W4/T1A. 23W4/T1A. 23W15/T2A. 22W15/T3A. 23W15/T3A

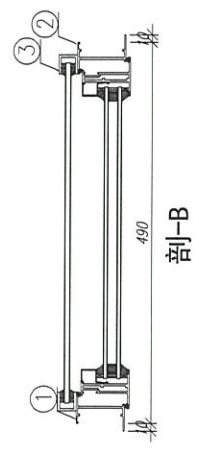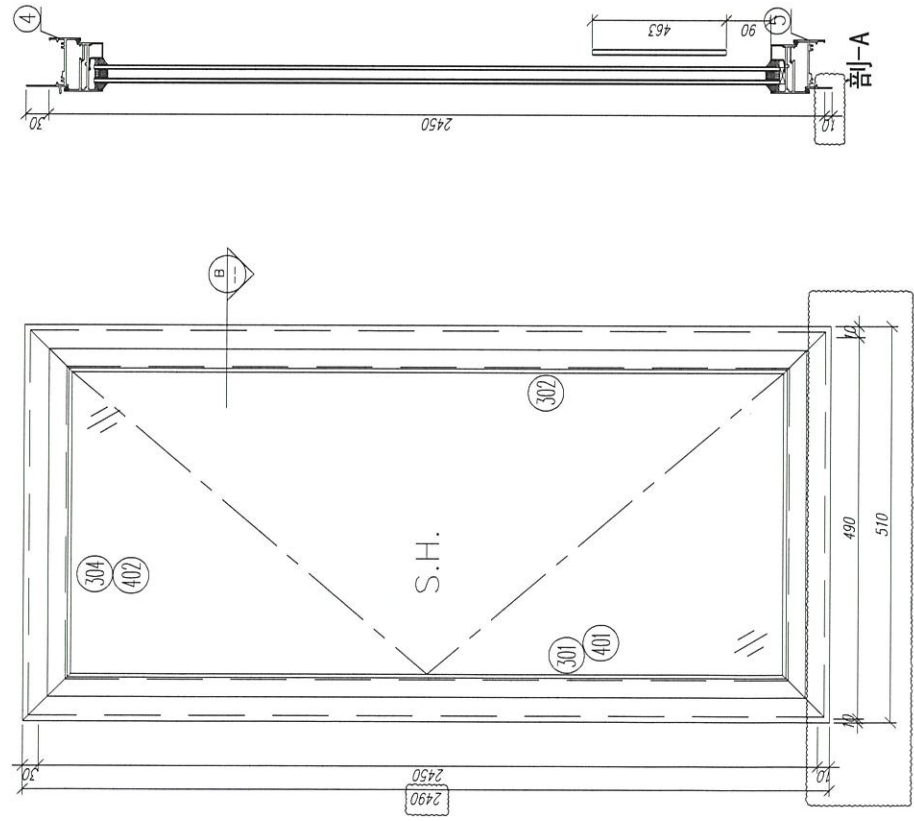

序號	材料編號	材料名稱	加工圖號	長度 L (MM)	單位	幅數	
						單樑	小計
1	X85679 (0)	65生窗邊框	PW01-24	2490	支	1	1
2	X85679 (0)	65生窗邊框	PW01-24R	2490	支	1	1
3	鋁槽	25*25*3攔河槽	PW01-27/27R	474	支	2	2
4	X85685 (0)	65生窗頂框	PW01-25	452	支	1	1
5	X85687 (0)	65生窗底框	PW01-26	444	支	1	1
如下為生玉/梗玉料							
301	X85680 (4)	65生窗玉企	PW03-01	2410	支	1	1
302	X85680 (4)	65生窗玉企	PW03-01	2410	支	1	1
304	X85680 (4)	65生窗玉橫頂	PW03-01	450	支	1	1
304	X85680 (4)	65生窗玉橫底	PW03-01	450	支	1	1
401	X85693 (0)	65窗玻璃線企	直口開料	2337	支	1	1
401	X85693 (0)	65窗玻璃線企	直口開料	2337	支	1	1
402	X85693 (0)	65窗玻璃線橫	直口開料	345	支	2	2
403	X85824	多點鎖拉巴	PW01-55	474	支	0	0
404	X85824	多點鎖拉巴	PW01-55	1445	支	0	0

數量：1	材料：詳見本圖附表	表面處理：UCT806812XL-3	審核：	Rev: C	 <b>美特鋁質有限公司</b> MIDI Aluminium Fabricator Ltd.
制圖：郭上單	日期：2020.08.05	校核：WSH	工程名稱：亞皆老街 / 佛沙窗 圖名：22W4/T1A組裝圖 圖號：22W4/T1A		






美特鋁質 有限公司  
MIDI Aluminium Fabricator Ltd.

工程號 J852 地盤 亞皆老街

窗號	L	數量
22W4/T1A	2490	1

頂


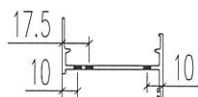
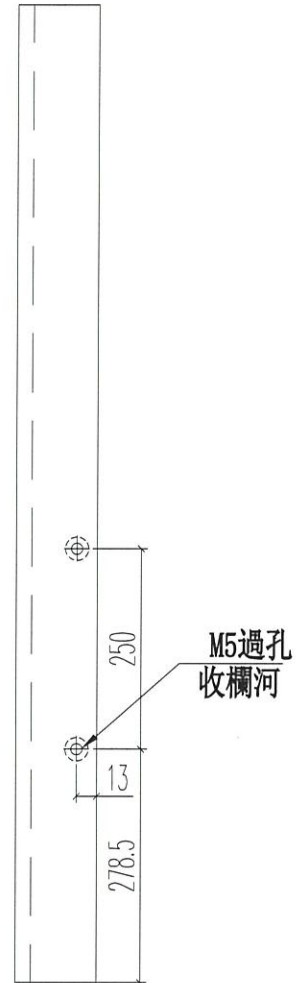
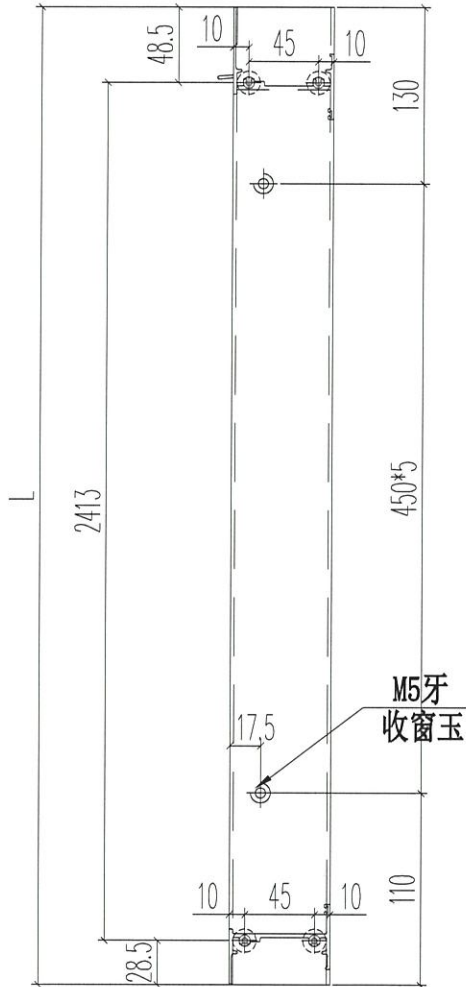


名稱	65生窗邊框	制圖	JASON 2020.06.22	修改	A	
材料	X85679(0)	復核	WHS	日期	2020.12.21	
顏色	UCT806812XL-3	批准		圖號	PW01-24	



窗號	L	數量
22W4/T1A	2490	1

頂

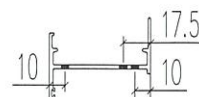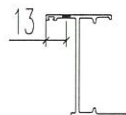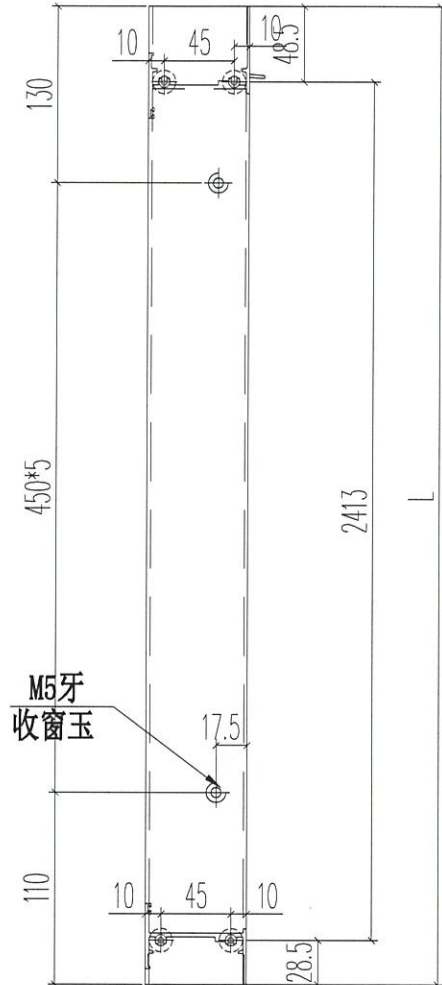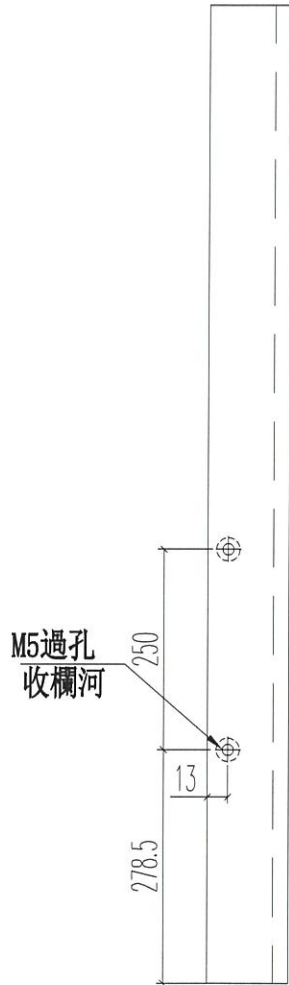

新增圖


名稱	65生窗邊框	制圖	JASON	2020.06.22	修改	-		
材料	X85679(0)	復核	WHS		日期	-		
顏色	UCT806812XL-3	批准			圖號	PW01-24R		



美特鋁質 有限公司  
MIDI Aluminium Fabricator Ltd.

工程號 J852 地盤 亞皆老街

窗號	L	數量
22W4/T1A	474	1

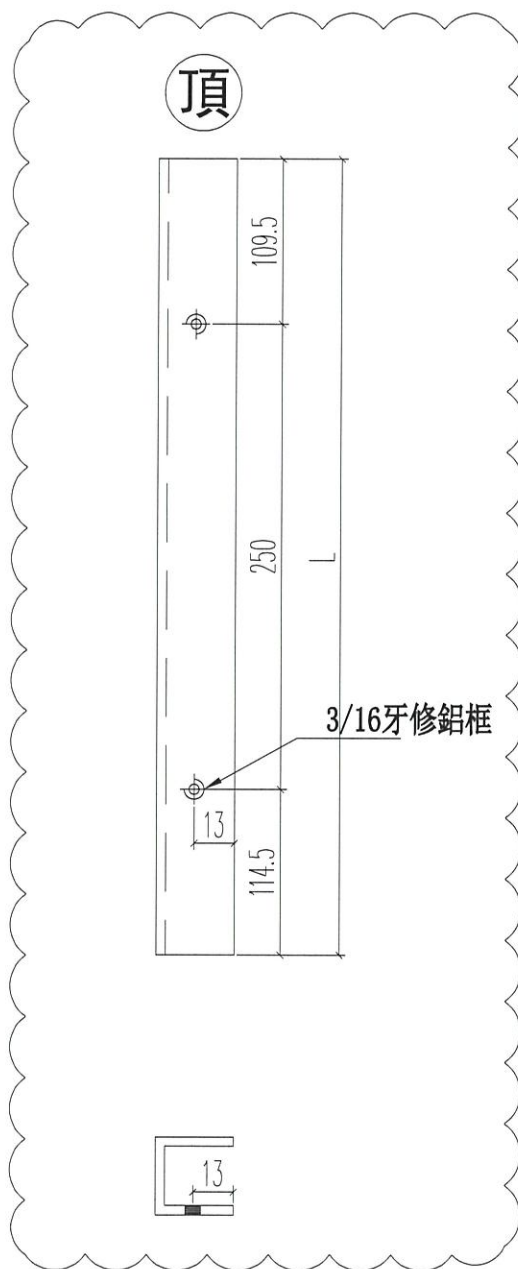

名稱	欄河槽	制圖	JASON	2020.06.22	修改	A	B
材料	25*25*3槽	復核	WHS		日期	2020.11.26	2020.12.21
顏色	UCT806812XL-3	批准			圖號	PW01-27	




美特鋁質 有限公司  
MIDI Aluminium Fabricator Ltd.

工程號 J852 地盤 亞皆老街

窗號	L	數量
22W4/T1A	474	1

頂

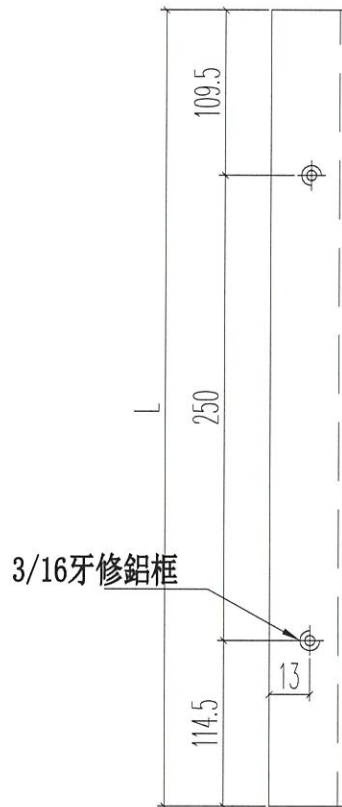

新增圖


名稱	欄河槽	制圖	JASON	2020.06.22	修改	-	-	
材料	25*25*3槽	復核	WHS		日期	-	-	
顏色	UCT806812XL-3	批准			圖號	PW01-27R		



美特鋁質 有限公司  
MIDI Aluminium Fabricator Ltd.

工程號 J852 地盤 亞皆老街

窗號	L	數量
22W4/T1A	486	1

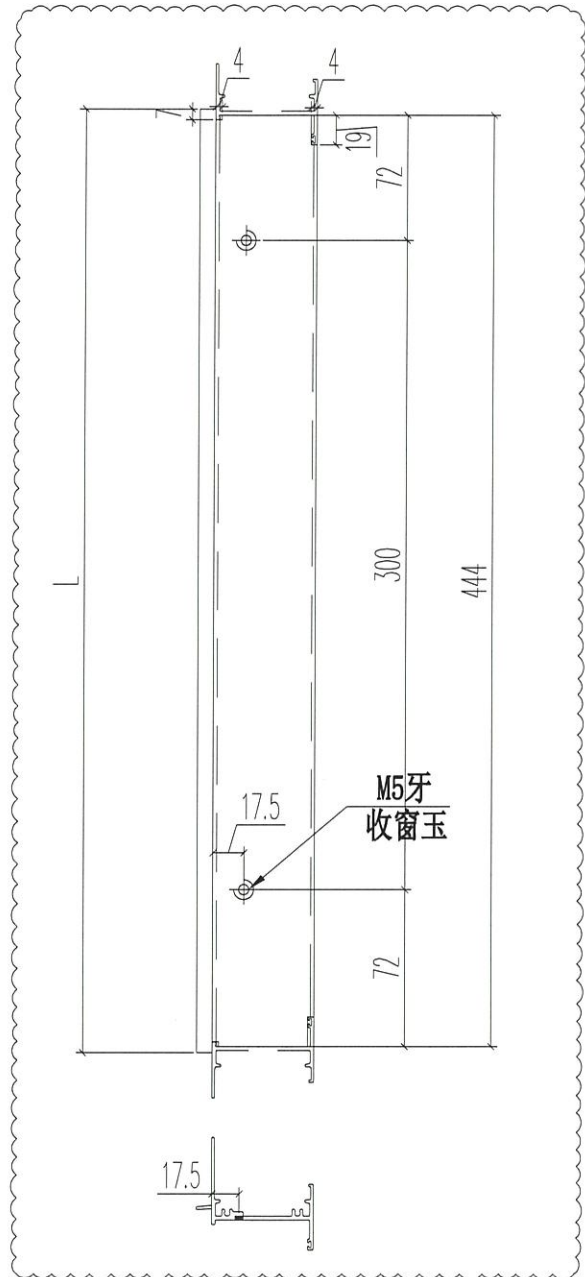


名稱	65生窗頂框	制圖	JASON	2020.06.22	修改	A		
材料	X85685(0)	復核	WHS		日期	2020.12.21		
顏色	UCT806812XL-3	批准			圖號	PW01-25		



美特鋁質 有限公司  
MIDI Aluminium Fabricator Ltd.

工程號 J852 地盤 亞皆老街

窗號	L	數量
22W4/T1A	486	1

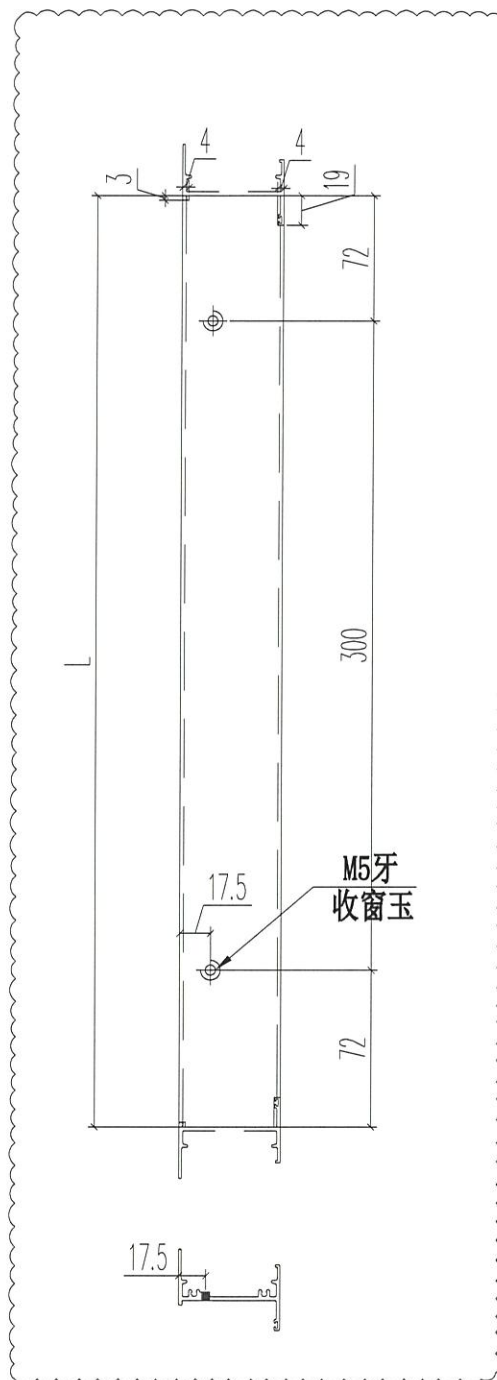





名稱	65生窗底框	制圖	JASON	2020.06.22	修改	A	B
材料	X85687(0)	復核	WHS		日期	2020.10.16	2020.12.21
顏色	UCT806812XL-3	批准			圖號	PW01-26	



美特鋁質 有限公司  
MIDI Aluminium Fabricator Ltd.

工程號 J852 地盤 亞皆老街

L (mm)	數量	A	B
2410	2	450*5	80
450	2	300	75

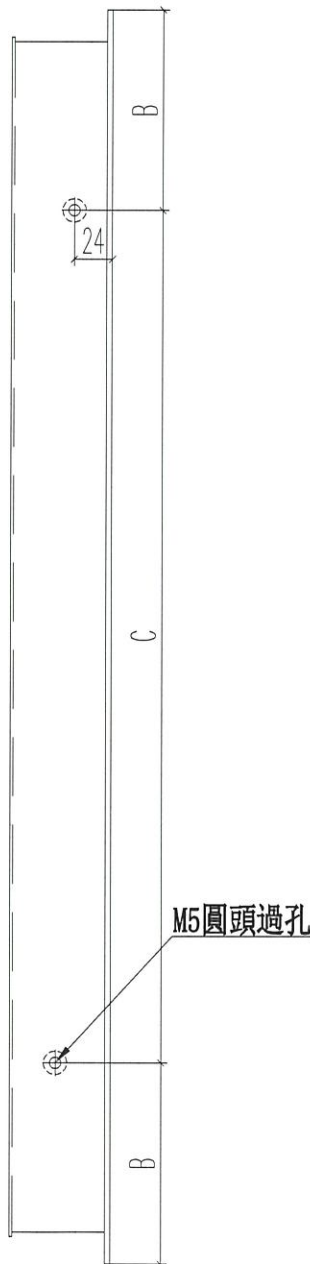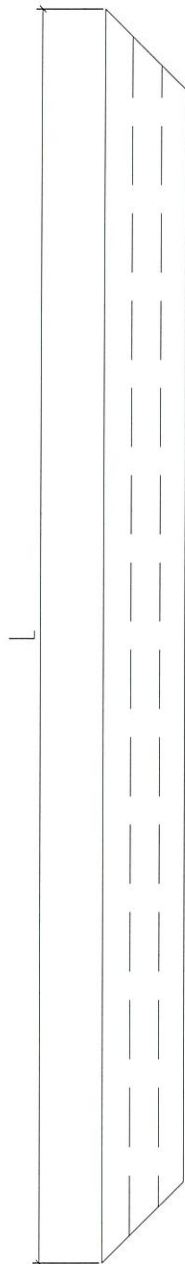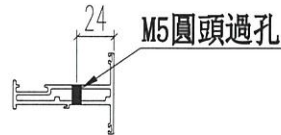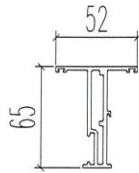

名稱	65生窗窗玉	制圖	JASON	2020.06.22	修改	A	B	
材料	X85680(4)	復核	WHS		日期	2020.10.19	2020.12.21	
顏色	UCT806812XL-3	批准			圖號	PW03-01		