

工程指示 / 要求簡箋(E.I.)

工程指示編號：EI / 2699 / 20

修改版次：A

工程編號：J - 852

工程名稱：亞皆老街中電

工程項目：鋁柵格 AC Grille T1-T3 (3,5,6/F) (B 單位) 地盆用鋁料

收件人：生統

發件人：Ant Yeung

日期：02/12/2020

要求提供 /  確認 事項：

- |                                    |                                     |                               |
|------------------------------------|-------------------------------------|-------------------------------|
| <input type="checkbox"/> 初步鋁料 B.M. | <input type="checkbox"/> 加工拆圖，然後生產  | <input type="checkbox"/> 尺寸表  |
| <input type="checkbox"/> 正式鋁料 B.M. | <input type="checkbox"/> 技術上資料 / 指示 | <input type="checkbox"/> 報價   |
| <input type="checkbox"/> 配件 B.M.   | <input type="checkbox"/> 樣辦或貨品說明書   | <input type="checkbox"/> 分判合約 |

內容：

**A 版：請按修改加工圖 (J852-ACG-FAB-02/ 03) 生產鋁柵格**

**請按加工圖生產 AC Grille 鋁柵格 柵格玉 鋁料供地盆冷氣機台安裝。**

**請留意：1) 請優先生產 T3 5/F 數量，供樣板層使用**

**2) 放行 T1-3 (3,5,6/F)**

**3) 先出企橫，後出柵格玉**

**4) 按單位打扎，6 企 5 橫，8 柵格玉**

謝謝

請在 2020.12.07 前完成上列要求。

附：2 頁

以上項目為：

- 原合約工程包                       原合約工程加 / 減賬                       新工程報價

原因：-

分發東莞各部門：

- |  |   |  |  |
|--|---|--|--|
| <input type="checkbox"/> 生產技術總監 <input type="checkbox"/> 連附件 | <input type="checkbox"/> 技術部 <input type="checkbox"/> 連附件                         | <input type="checkbox"/> 生產部 <input type="checkbox"/> 連附件                          | <input type="checkbox"/> 機械設計部 <input type="checkbox"/> 連附件    |
| <input type="checkbox"/> 採購部 <input type="checkbox"/> 連附件    | <input checked="" type="checkbox"/> 生產統籌部 <input checked="" type="checkbox"/> 連附件 | <input checked="" type="checkbox"/> 小羅 & 清 <input checked="" type="checkbox"/> 連附件 |  |
| <input type="checkbox"/> 質檢部 <input type="checkbox"/> 連附件    | <input type="checkbox"/> 會計部 <input type="checkbox"/> 連附件                         | <input type="checkbox"/> 報關組 <input type="checkbox"/> 連附件                          | <input type="checkbox"/> 其他 _____ <input type="checkbox"/> 連附件 |

分發其他分判：

- 水洪  連附件

分發香港各部門：

- |   |  |   |  |
|---|--|---|--|
| <input type="checkbox"/> 行政部 <input type="checkbox"/> 連附件 | <input type="checkbox"/> 會計部 <input type="checkbox"/> 連附件  | <input type="checkbox"/> 統籌部 <input type="checkbox"/> 連附件 | <input checked="" type="checkbox"/> 工程部地盤科文 <input checked="" type="checkbox"/> 連附件 祥哥 |
| <input type="checkbox"/> 採購部 <input type="checkbox"/> 連附件 | <input type="checkbox"/> QS 部 <input type="checkbox"/> 連附件 | <input type="checkbox"/> 維修部 <input type="checkbox"/> 連附件 | <input type="checkbox"/> 其他 _____ <input type="checkbox"/> 連附件                         |

傳遞編號：

HK 270 / 20

發件人簽署：

項目經理簽署：





美特鋁質 有限公司  
MIDI Aluminium Fabricator Ltd.

序號	物料編號	數量	樓層
01	X85909-02	57	2~23/F

工程號	J852	地盤	亞皆老街
-----	------	----	------

工廠用

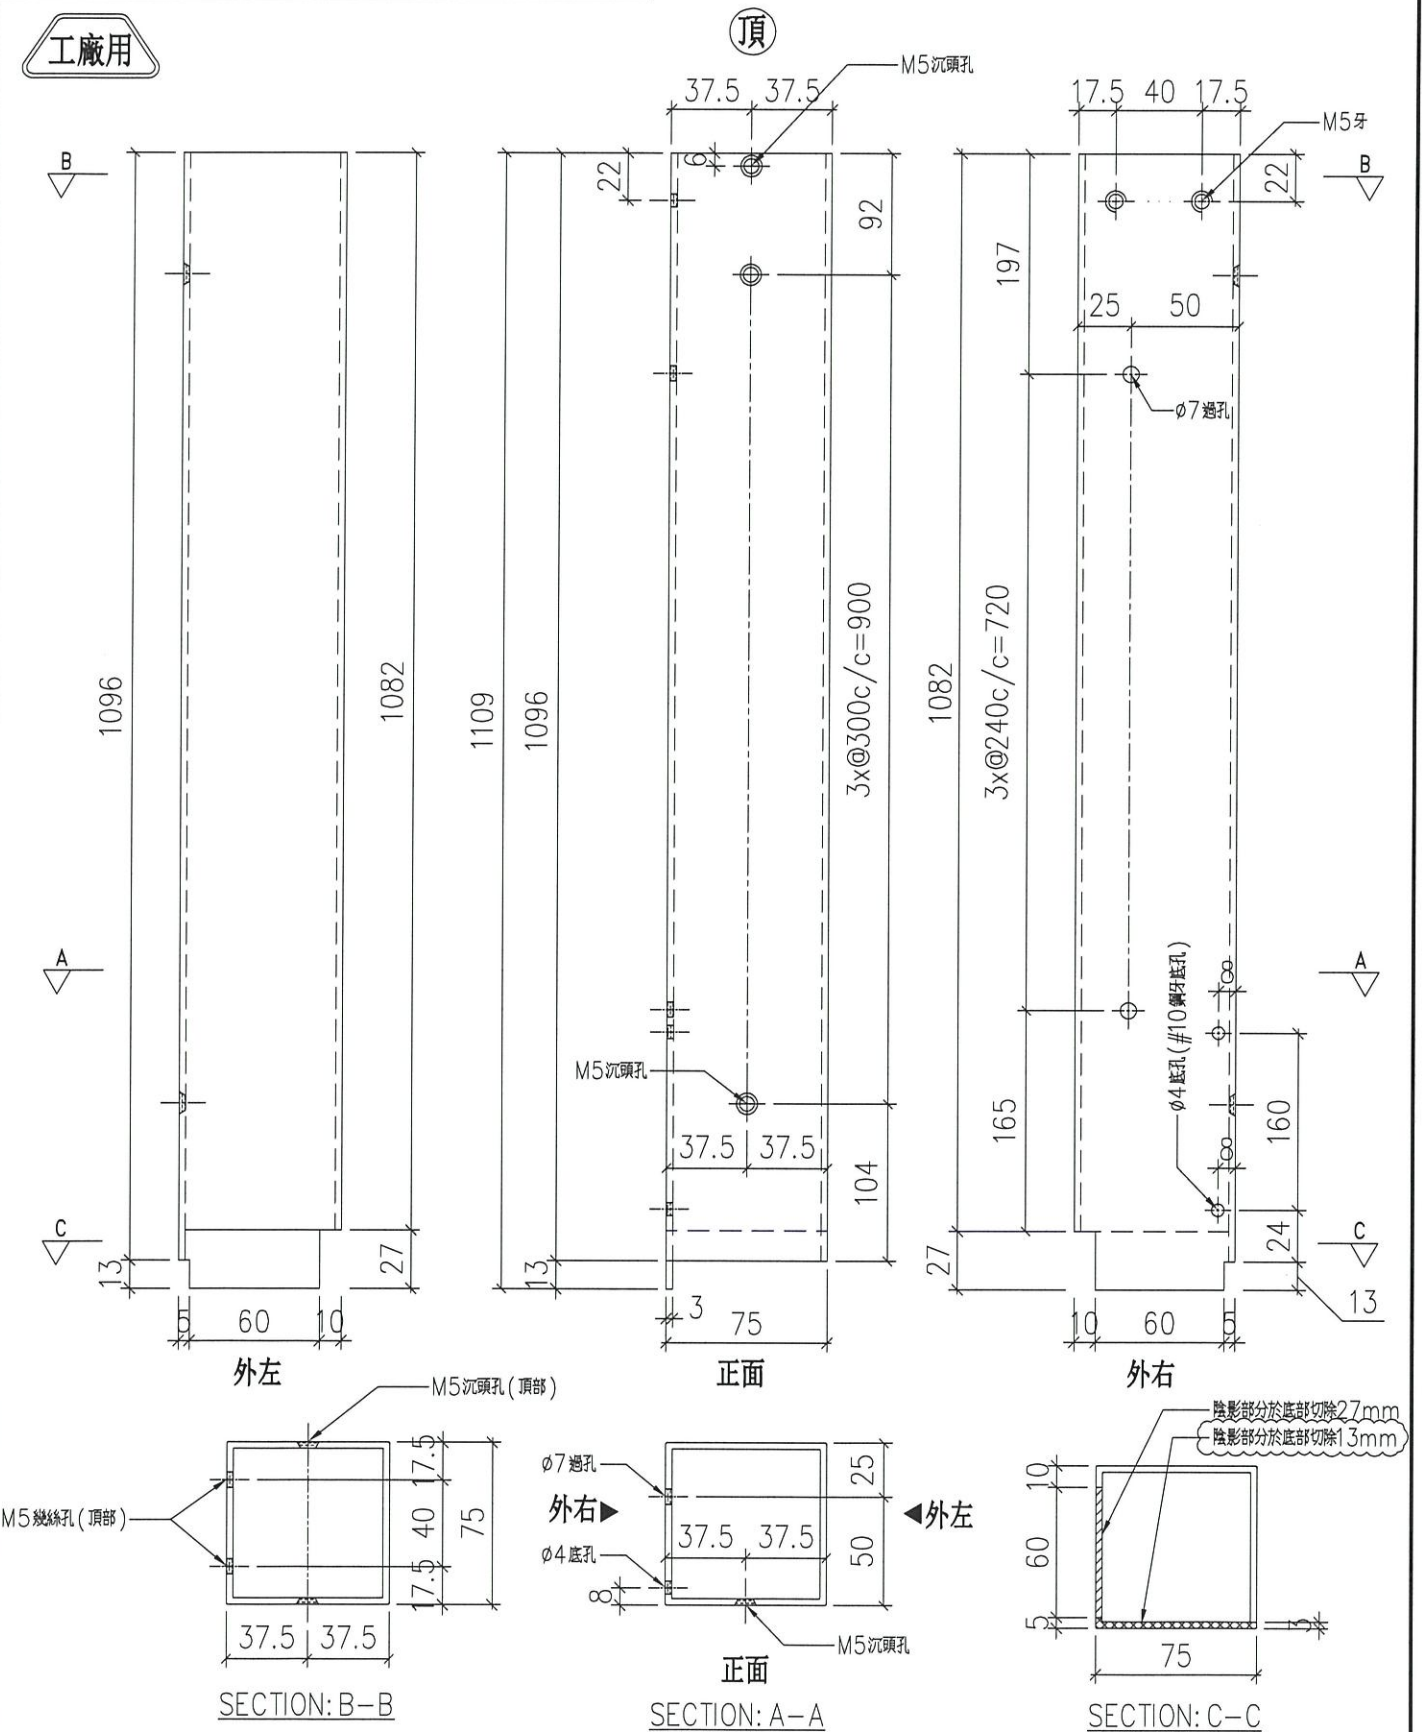


名稱	75X75X3 鋁通	制圖	LHR	2020.10.27	修改	A	
材料	PE00E3021	復核	-	-	日期	2020.12.02	
顏色	UCT806812XL-3	批准			圖號	J852-ACG-FAB-02	



美特鋁質有限公司  
MIDI Aluminium Fabricator Ltd.

序號	物料編號	數量	樓層
01	X85909-03	57	2~23/F

工程號	J852	地盤	亞皆老街
-----	------	----	------

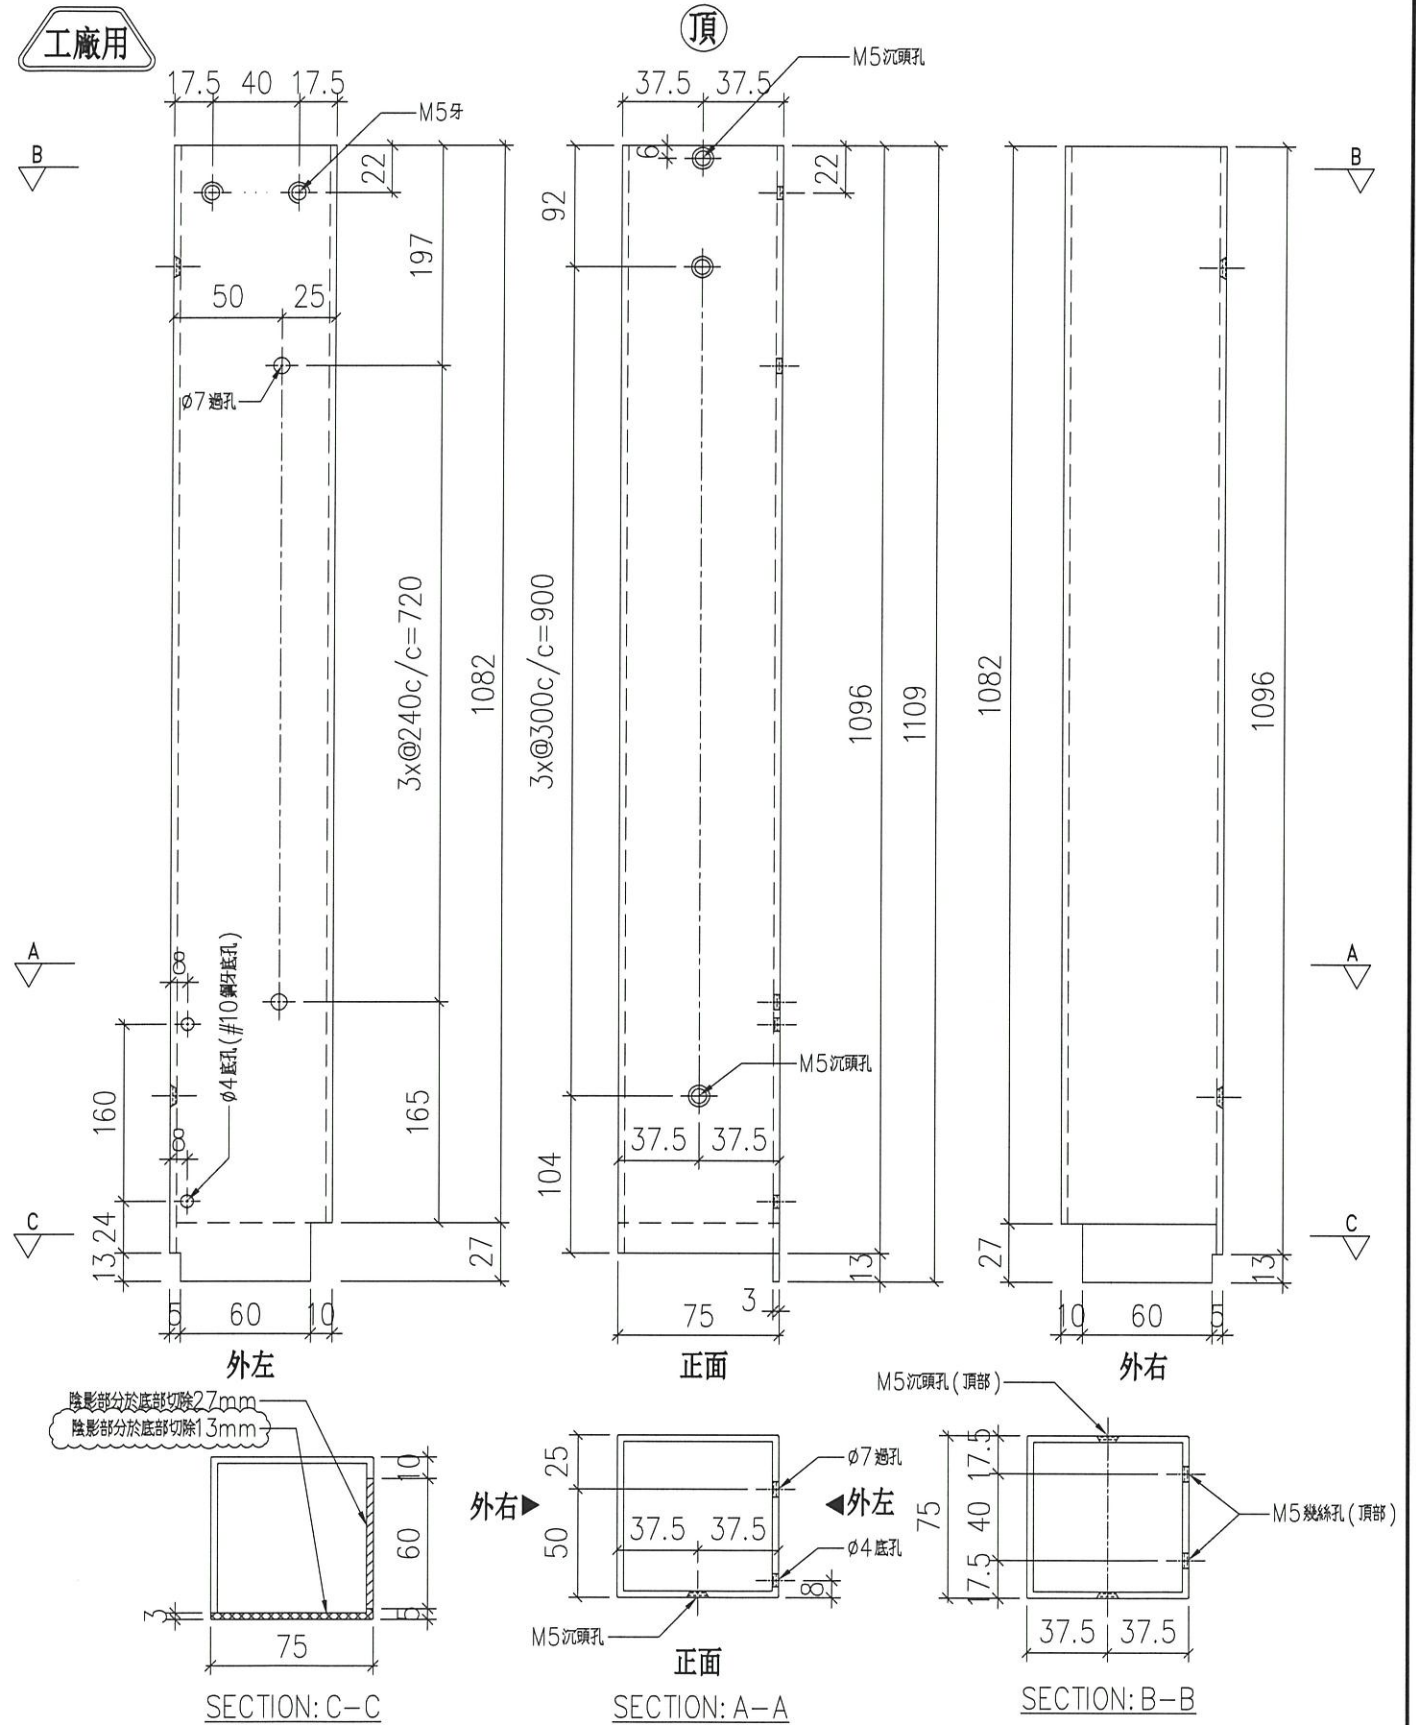

名稱	75X75X3鋁通	制圖	LHR	2020.10.27	修改	A	
材料	PE00E3021	復核	-	-	日期	2020.12.02	
顏色	UCT806812XL-3	批準			圖號	J852-ACG-FAB-03	