

工程指示 / 要求簡箋(E.I.)

工程指示編號：EI / 2699 / 20

修改版次：C

工程編號：J - 852

工程名稱：亞皆老街中電

工程項目：鋁柵格 AC Grille T1-T3 (3,5,6/F) (B 單位) 地盆用鋁料

Ant Yeung

收件人：生統

發件人：Ant Yeung

日期：30/12/2020

要求提供 / 確認 事項：

- | | | |
|------------------------------------|-------------------------------------|-------------------------------|
| <input type="checkbox"/> 初步鋁料 B.M. | <input type="checkbox"/> 加工拆圖，然後生產 | <input type="checkbox"/> 尺寸表 |
| <input type="checkbox"/> 正式鋁料 B.M. | <input type="checkbox"/> 技術上資料 / 指示 | <input type="checkbox"/> 報價 |
| <input type="checkbox"/> 配件 B.M. | <input type="checkbox"/> 樣辦或貨品說明書 | <input type="checkbox"/> 分判合約 |

內容：

C 版：只出貨 T3 用。

請暫停生產 + 不出貨：^{T1} T1-ACG-G01, T1-ACG-06, T1-ACG-G04, ^{T2} T2-ACG-G02, T2-ACG-07, T2-ACG-G05, ^{T3} T3-ACG-G01, T3-ACG-06, T3-ACG-G04

請在 2020.12.31 前完成上列要求。

附：3頁位置圖 + 1頁

以上項目為：

- 原合約工程包 原合約工程加 / 減賬 新工程報價

原因：-

分發東莞各部門：

- | | | | |
|--|---|--|--|
| <input type="checkbox"/> 生產技術總監 <input type="checkbox"/> 連附件 | <input type="checkbox"/> 技術部 <input type="checkbox"/> 連附件 | <input type="checkbox"/> 生產部 <input type="checkbox"/> 連附件 | <input type="checkbox"/> 機械設計部 <input type="checkbox"/> 連附件 |
| <input type="checkbox"/> 採購部 <input type="checkbox"/> 連附件 | <input checked="" type="checkbox"/> 生產統籌部 <input checked="" type="checkbox"/> 連附件 | <input checked="" type="checkbox"/> 小羅 & 清 <input checked="" type="checkbox"/> 連附件 | |
| <input type="checkbox"/> 質檢部 <input type="checkbox"/> 連附件 | <input type="checkbox"/> 會計部 <input type="checkbox"/> 連附件 | <input type="checkbox"/> 報關組 <input type="checkbox"/> 連附件 | <input type="checkbox"/> 其他 _____ <input type="checkbox"/> 連附件 |

分發其他分判：

- (v) 水洪 連附件

分發香港各部門：

- | | | | |
|---|--|---|--|
| <input type="checkbox"/> 行政部 <input type="checkbox"/> 連附件 | <input type="checkbox"/> 會計部 <input type="checkbox"/> 連附件 | <input type="checkbox"/> 統籌部 <input type="checkbox"/> 連附件 | <input checked="" type="checkbox"/> 工程部地盤科文 <input checked="" type="checkbox"/> 連附件 祥哥 |
| <input type="checkbox"/> 採購部 <input type="checkbox"/> 連附件 | <input type="checkbox"/> QS 部 <input type="checkbox"/> 連附件 | <input type="checkbox"/> 維修部 <input type="checkbox"/> 連附件 | <input type="checkbox"/> 其他 _____ <input type="checkbox"/> 連附件 |

傳遞編號：

HK 2986 / 20

發件人簽署：*Ant Yeung*


項目經理簽署：*P. PM*



美特鋁質有限公司
MIDI Aluminium Fabricator Ltd.

工程號 J852 地盤 亞皆老街

送工地

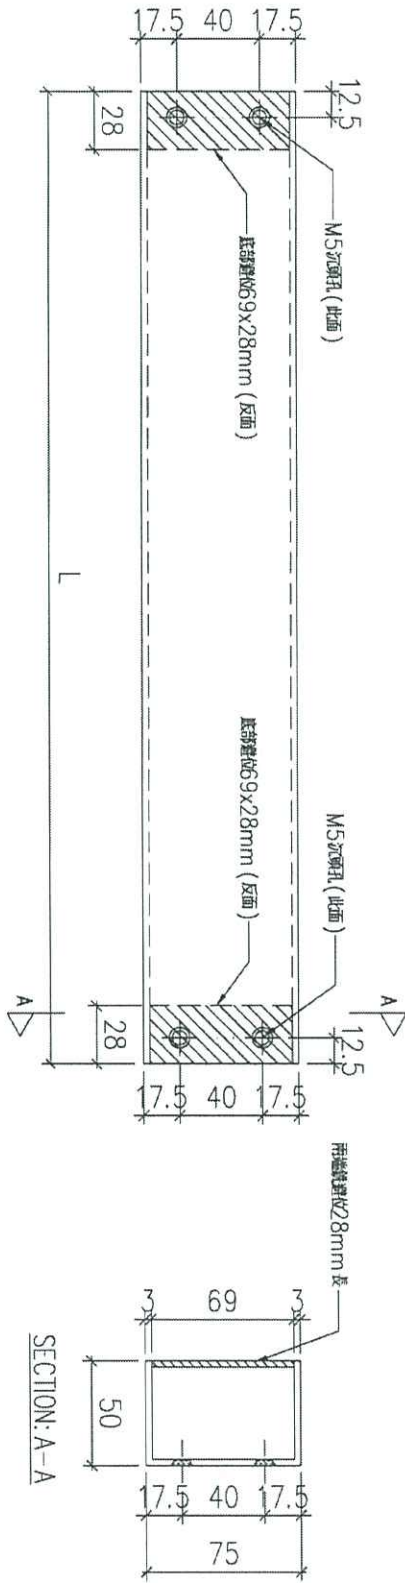

暫停出貨

序號	物料編號	分格尺寸	L	數量	使用位置	樓層
01	T1-ACG-06	995	920	38	見派位圖	2~23/F
02	T1-ACG-06	1032.5	920	38	見派位圖	2~23/F
03	T1-ACG-07	862.5	712.5	38	見派位圖	2~23/F
04	T2-ACG-06	750	675	19	見派位圖	2~23/F
05	T2-ACG-07	790	677.5	38	見派位圖	2~23/F
06	T2-ACG-08	862.5	712.5	38	見派位圖	2~23/F
07	T3-ACG-06	995	920	38	見派位圖	2~23/F
08	T3-ACG-06	1032.5	920	38	見派位圖	2~23/F
09	T3-ACG-07	862.5	712.5	38	見派位圖	2~23/F

名稱	75X50X3鋁通	制圖	LHR	2020.10.27	修改	-
材料	ME0000565	復核	-	-	日期	-
顏色	UCT806812XL-3	批準			圖號	J852-ACG-FAB-10



美特鋁質有限公司
MIDI Aluminium Fabricator Ltd.

工程號 J852 地盤 亞皆老街



序號	物料編號	數量	使用位置	樓層
01	T1-ACG-G01	57	見派位圖	2~23/F
02	T3-ACG-G01	57	見派位圖	2~23/F

送工地

組裝圖

暫停出貨

室外

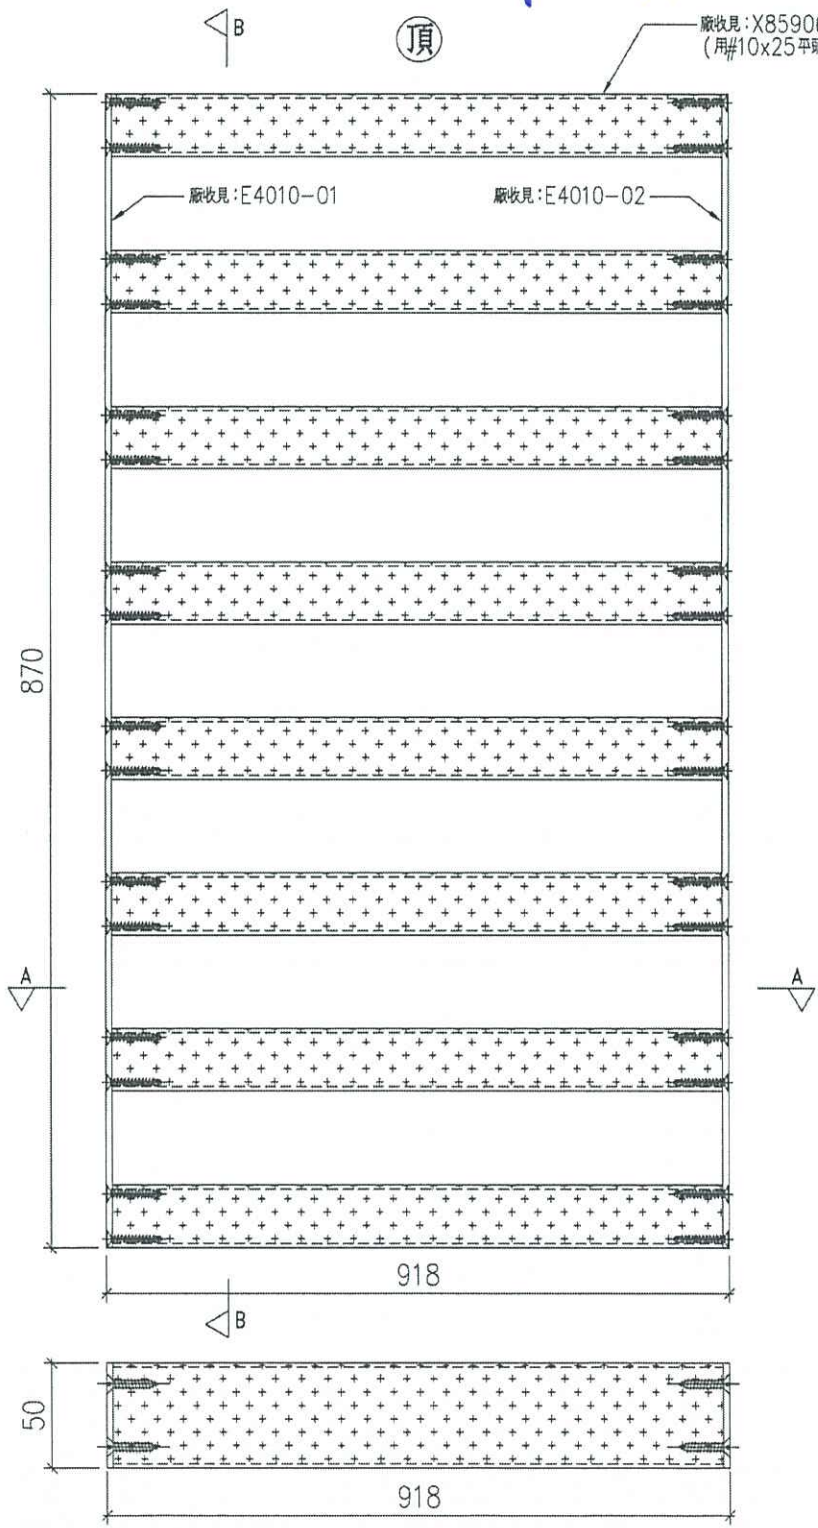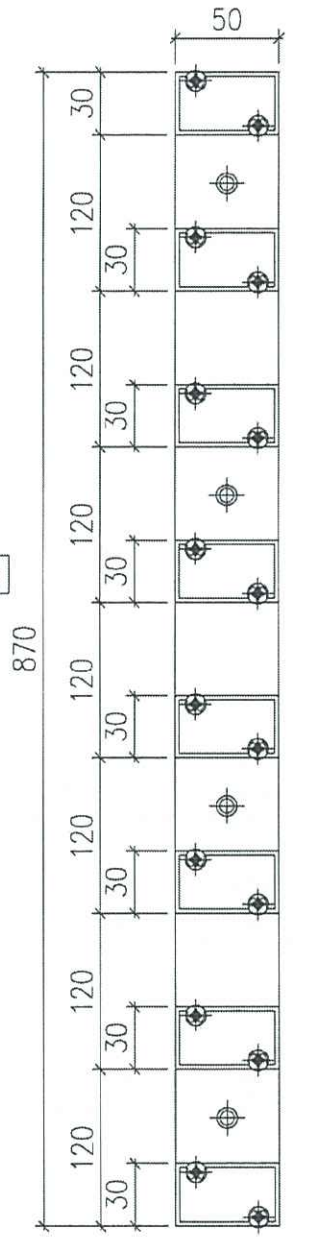

廠收見: X85906-01
(用#10x25平頭螺牙)

名稱	鋁柵格玉組裝圖	制圖	LHR	2020.10.27	修改	-	
材料	-	復核	-	-	日期	-	
顏色	UCT806812XL-3	批准			圖號	J852-ACG-ASS1-06	



美特鋁質 有限公司
MIDI Aluminium Fabricator Ltd.

工程號 J852 地盤 亞答老街


序號	物料編號	數量	使用位置	樓層
01	T2-ACG-G02	38	見派位圖	2~23/F

暫停出貨


送工地

組裝圖

室外

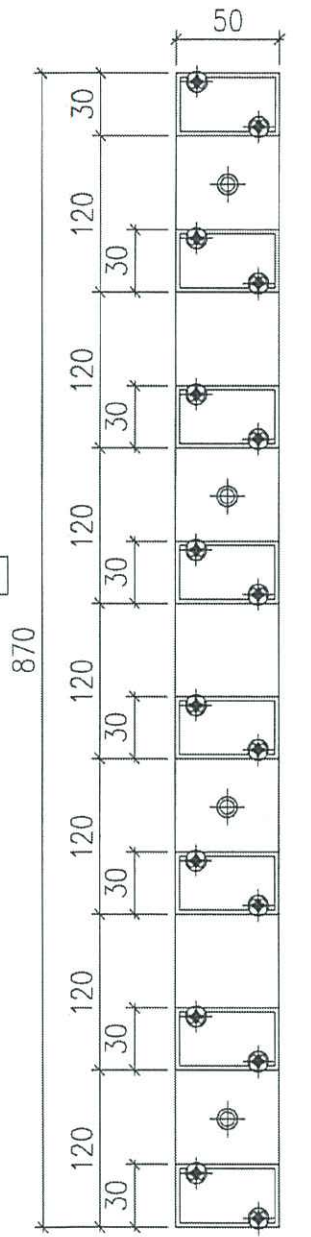

SECTION: B-B

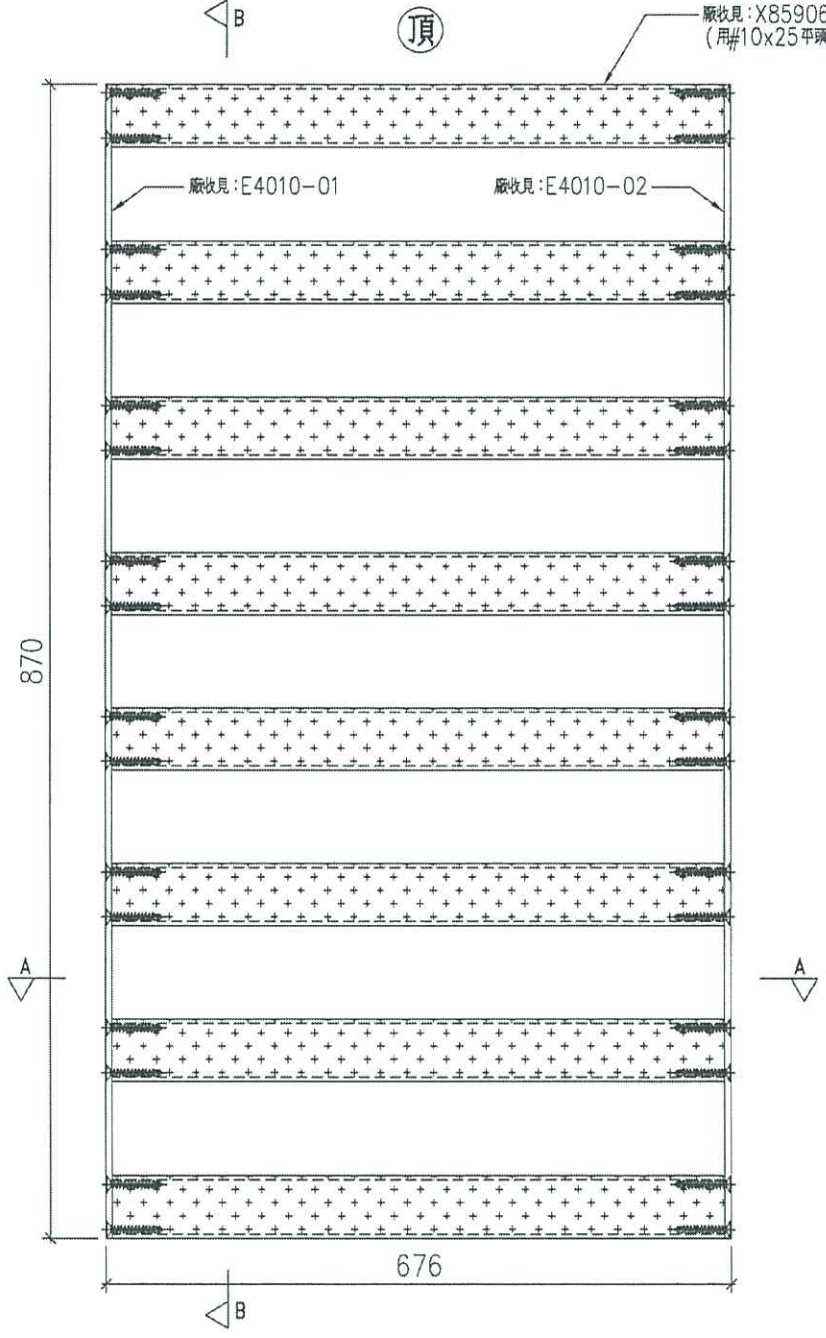


SECTION: A-A

廠收見: X85906-03
(用#10x25平頭鋼牙)

廠收見: E4010-01

廠收見: E4010-02

名稱	鋁柵格玉組裝圖	制圖	LHR	2020.10.27	修改	-		
材料	-	復核	-	-	日期	-		
顏色	UCT806812XL-3	批準			圖號	J852-ACG-ASS1-08		

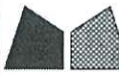

美特鋁質有限公司
MIDI Aluminium Fabricator Ltd.


工程號 J852 地盤 亞皆老街

序號	物料編號	數量	使用位置	樓層
01	T1-ACG-G04	38	見派位圖	2~23/F
02	T3-ACG-G04	38	見派位圖	2~23/F

送工地

組裝圖

暫停出貨

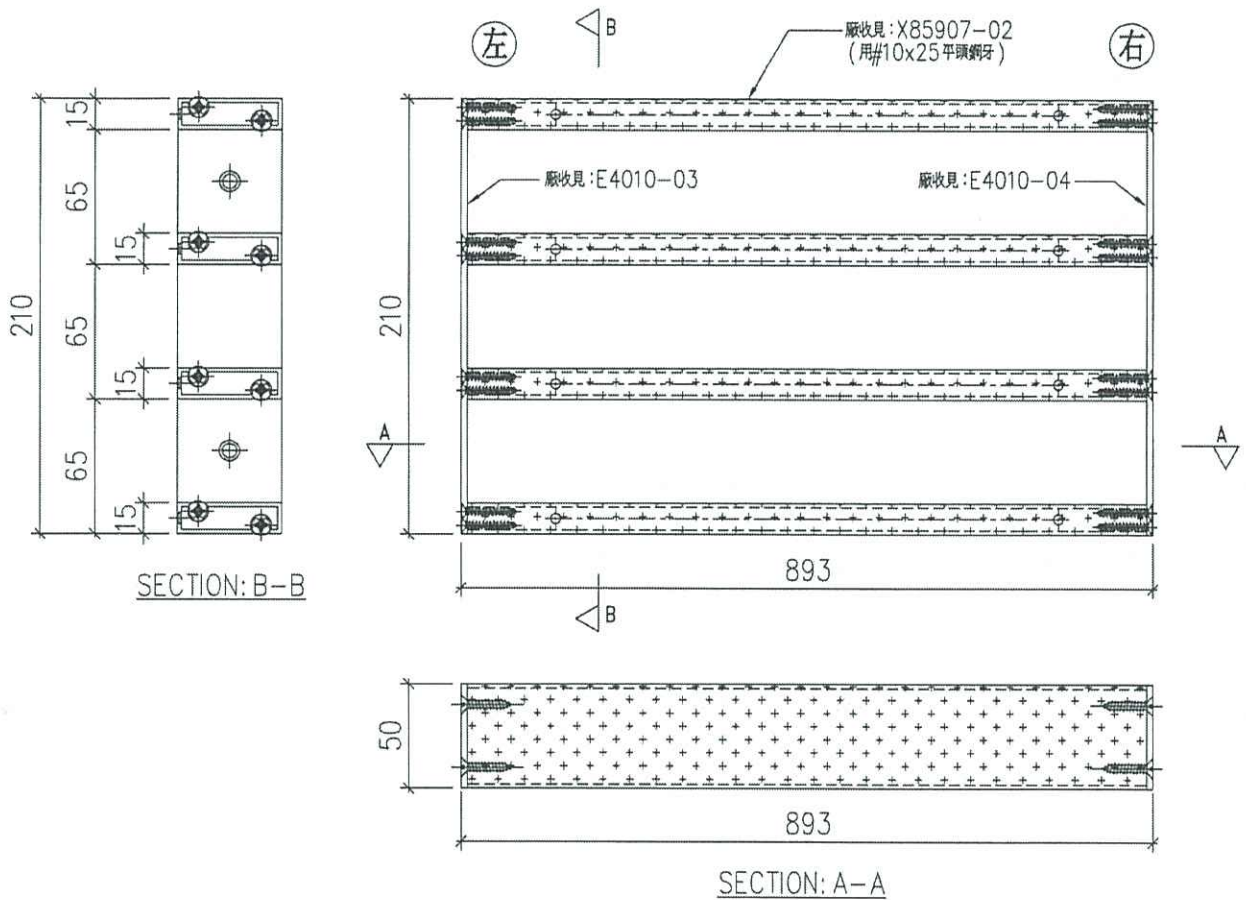

名稱	鋁柵格玉組裝圖	制圖	LHR	2020.10.27	修改	-		
材料	-	復核	-	-	日期	-		
顏色	UCT806812XL-3	批准			圖號	J852-ACG-ASS1-11		



美特鋁質有限公司
MIDI Aluminium Fabricator Ltd.


工程號 J852 地盤 亞皆老街

序號	物料編號	數量	使用位置	樓層
01	T2-ACG-G05	38	見派位圖	2~23/F

送工地

組裝圖

暫停出貨

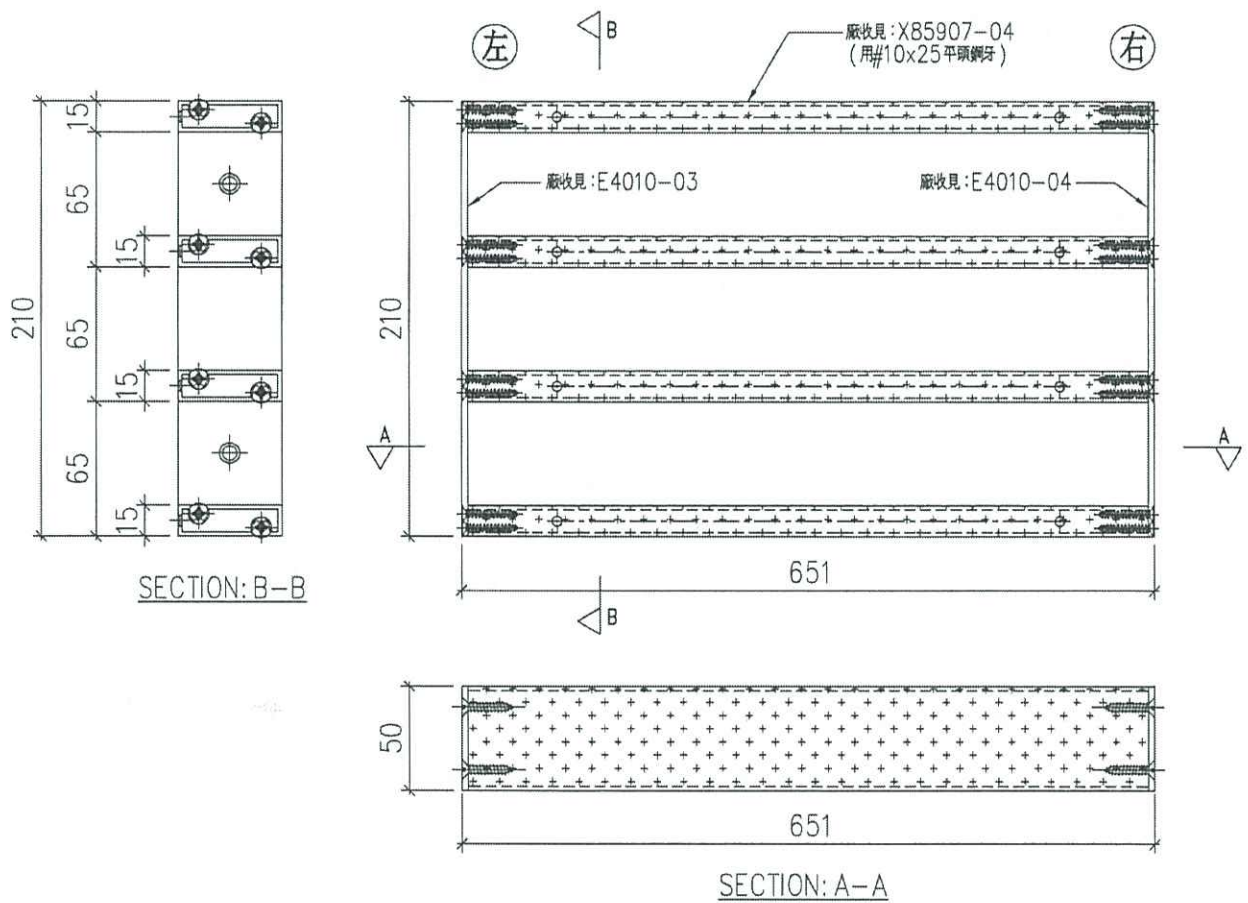

名稱	鋁柵格玉組裝圖	制圖	LHR	2020.10.27	修改	-		
材料	-	復核	-	-	日期	-		
顏色	UCT806812XL-3	批準			圖號	J852-ACG-ASS1-13		