

工程指示 / 要求簡箋(E.I.)

工程指示編號：EI / 2714 / 20

修改版次：-

工程編號：J - 852

工程名稱：亞皆老街中電

工程項目：欄河 鐵花 ABC 單位 (UP) 生產預算

收件人：Maggie

發件人：Ant Yeung

日期：19/11/2020

要求提供 / 確認 事項：

- () 初步鋁料 B.M.
- () 加工拆圖，然後生產
- () 尺寸表
- () 正式鋁料 B.M.
- () 技術上資料 / 指示
- () 報價
- () 配件 B.M.
- () 樣辦或貨品說明書
- () 分判合約
- () 其他：_____

內容：

有關欄河鐵花，生產工序較多。生產期較長。涉及 Butt Weld，驗焊，磨焊，組裝，噴 4 塗油。需要預先計劃加工生產和測試等工序。現附上資料。

數量：組裝計=1070 組

噴 4 塗油位置。頂底橫鐵，和鐵花。

此物料跟玻璃期，4 月頭開始出貨，第一批先到 T3 用，然後 T1,T2。

地盆注意：此項物料跟玻璃一樣，要預算存貨空間和及早計劃到貨。

謝謝

拆圖注意：12 月 15，請給拆圖和 B M 作備料之用。

謝謝

請在 2020.11.30 前完成上列要求。

附：頁

原合約工程包

原合約工程加 / 減賬

新工程報價

原因：-

分發東莞各部門：

- () 生產技術總監 連附件
- () 技術部 連附件
- () 生產部 連附件
- () 機械設計部 連附件
- () 採購部 連附件
- () 生產統籌部 連附件
- () 小羅 & 清 連附件
- () 質檢部 連附件
- () 會計部 連附件
- () 報關組 連附件
- () 其他 楊榮輝 連附件

分發其他分判：

- (v) 水洪 連附件

分發香港各部門：

- () 行政部 連附件
- () 會計部 連附件
- () 統籌部 連附件
- () 工程部地盤科文 連附件 祥哥
- () 採購部 連附件
- () QS 部 連附件
- () 維修部 連附件
- () 其他 _____ 連附件

傳遞編號：

HK / 20

發件人簽署：

項目經理簽署：

Mteal Grille on Balustrade			Floor	UP/BAL	no	no		Total	安組數言	no		Total
T3	5001A	C	1/F	UP	13	1	13		5組	1	5	
T3	5002A	A	1/F	UP	16	1	16		7組	1	7	
T3	5002	B	1/F	UP	16	1	16		7組	1	7	
T3	5001B	C	2,20,21/F	UP	13	3	39		5組	3	15	
T3	5002B	A	2,20,21/F	UP	16	3	48		7組	3	21	
T3	5002B	B	2,20,21/F	UP	16	3	48		7組	3	21	
T3	5001B	C	TYP	UP	13	14	182		5組	14	70	
T3	5002B	A	TYP	UP	16	14	224		7組	14	98	
T3	5002B	B	TYP	UP	16	14	224		7組	14	98	
T3	5001B	C	22/F	UP	13	1	13		5組	1	5	
T3	5001B	C	23/F	UP	13	1	13	836	5組	1	5	352組
T2	5001	C	1/F	UP	13	1	13		5組	1	5	
T2	5002A	A	1/F	UP	16	1	16		7組	1	7	
T2	5002A	B	1/F	UP	16	1	16		7組	1	7	
T2	5001B	C	2,20,21/F	UP	13	3	39		5組	3	15	
T2	5002B	A	2,20,21/F	UP	16	3	48		7組	3	21	
T2	5002B	B	2,20,21/F	UP	16	3	48		7組	3	21	
T2	5001B	C	TYP	UP	13	14	182		5組	14	70	
T2	5002B	A	TYP	UP	16	14	224		7組	14	98	
T2	5002B	B	TYP	UP	16	14	224		7組	14	98	
T2	5001B	C	22/F	UP	13	1	13		5組	1	5	
T2	5002B	A	22/F	UP	16	1	16		7組	1	7	
T2	5002B	B	22/F	UP	16	1	16		7組	1	7	
T2	5001B	C	23/F	UP	13	1	13	868	5組	1	5	366組
T1	5001	C	1/F	UP	13	1	13		5組	1	5	
T1	5002A	A	1/F	UP	16	1	16		7組	1	7	
T1	5002A	B	1/F	UP	16	1	16		7組	1	7	
T1	5001B	C	2,20,21/F	UP	13	3	39		5組	3	15	
T1	5002B	A	2,20,21/F	UP	16	3	48		7組	3	21	
T1	5002B	B	2,20,21/F	UP	16	3	48		7組	3	21	
T1	5001B	C	TYP	UP	13	14	182		5組	14	70	
T1	5002B	A	TYP	UP	16	14	224		7組	14	98	
T1	5002B	B	TYP	UP	16	14	224		7組	14	98	
T1	5001B	C	22/F	UP	13	1	13		5組	1	5	
T1	5001B	C	23/F	UP	13	1	13	836	5組	1	5	352組

1070組


未加樣物層



美特鋁質有限公司
MIDI Aluminium Fabricator Ltd.

工程號 J-852 地盤 亞皆老街 / 擱河

② 鐵噴包 (四邊) 頂底樓 + 鐵架

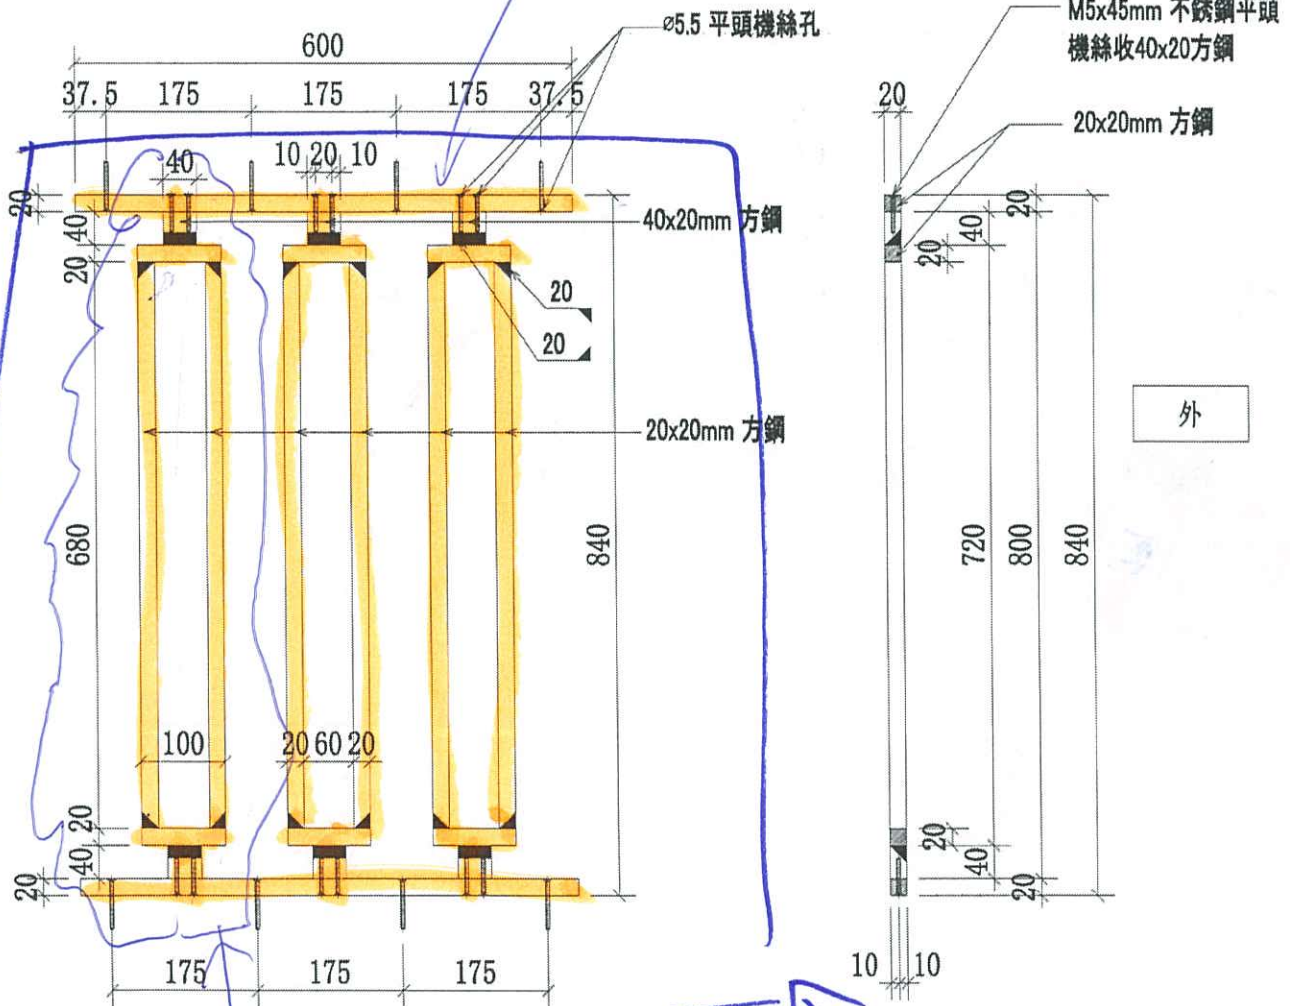

此架使①

此為一組

序號	物料編號	數量	使用位置	樓層
01	51B-GJ-J01	3	51B-MS01-Z01	T1/(3F~6F)
02	51B-GJ-J01	3	51B-MS01-Z01	T2/(3F~6F)
03	51B-GJ-J01	3	51B-MS01-Z01	T3/(3F~6F)


名稱	擱河鋼格柵組合拼裝圖	制圖	CJM	2020.9.15	修改		
材料	20x20(40x20)方鋼	復核	SHUI	2020.09.20	日期		
顏色	CSC20200514-4	批准			圖號	J852-GJ-J01	



美特鋁質有限公司
MIDI Aluminium Fabricator Ltd.

工程號 J-852 地盤 亞皆老街 / 欄河

發貨時：一個完整露臺的鋼件
打包成一扎，同時出貨到地盤

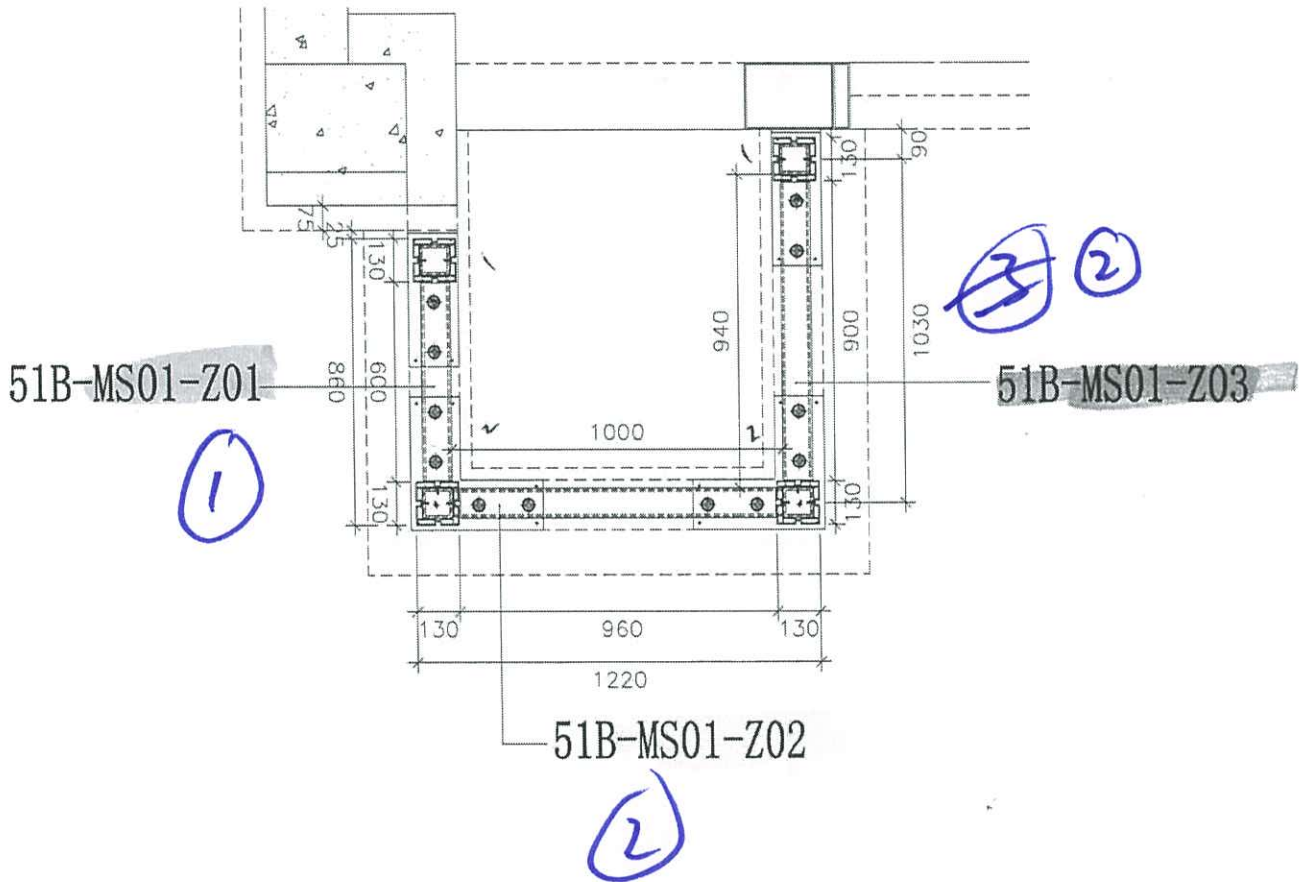


鋼件位置圖

CUP


5組

5001B=9檯

名稱	5001B 欄河鋼格柵位置圖	制圖	CJM	2020.9.15	修改			
材料	20x20(40x20)方鋼	復核	SHUI	2020.09.20	日期			
顏色		批准			圖號	5001B-GP		

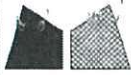

發貨時：一個完整露臺的鋼件
打包成一扎，同時出貨到地盤

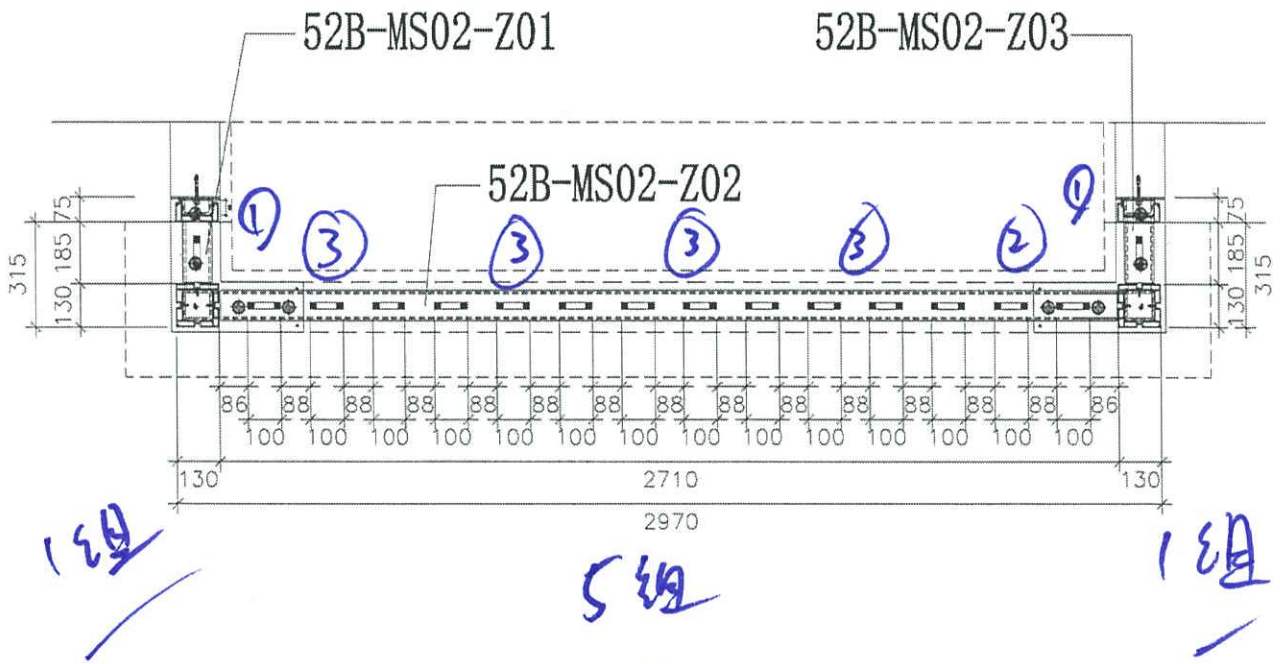

鋼件位置圖

7組

ABUP

5002B=18檔

名稱	5002B 欄河鋼柵位置圖	制圖	CJM	2020.9.15	修改		
材料	20x20(40x20)方鋼	復核	SHUI	2020.09.20	日期		
顏色		批準			圖號	5002B-GP	