



工程指示 / 要求簡箋(E.I.)

工程指示編號：EI / 2715 / 20 修改版次：D
 工程編號 ：J - 852 工程名稱 ：亞皆老街中電
 工程項目 ：平台 百葉 (10 隻)(電制房)
 收件人 ：生統 發件人 ： Ant Yeung 日期 ： 04/12/2020

要求提供 / 確認 事項：

- | | | |
|------------------------------------|-------------------------------------|-------------------------------|
| <input type="checkbox"/> 初步鋁料 B.M. | <input type="checkbox"/> 加工拆圖，然後生產 | <input type="checkbox"/> 尺寸表 |
| <input type="checkbox"/> 正式鋁料 B.M. | <input type="checkbox"/> 技術上資料 / 指示 | <input type="checkbox"/> 報價 |
| <input type="checkbox"/> 配件 B.M. | <input type="checkbox"/> 樣辦或貨品說明書 | <input type="checkbox"/> 分判合約 |
| <input type="checkbox"/> 其他：_____ | | |

內容：

D 版： 暫停有中企的百葉片組裝。(4 幅百葉) 502, 502a, 602, 602a

C 版： 補回噴黑位置(只 1 面) M03 料，要噴黑色。TUC40577-3 噴噴黑色!!

B 版： 拆圖覆核，修改加工圖 J852-LVA-FAB1-05,17

A 版： 拆圖覆核，修改加工圖 J852-LVA-FAB1-03, J852-LVA-UN2-03

請按此生產 10 隻百頁 (501a, 501b, 502, 502a, 601a, 601b, 601c, 601d, 602, 602a)，送地盤

謝謝

請在 2020 / 12 / 27 前完成上列要求。

附：2 頁

以上項目為：

- 原合約工程包 原合約工程加 / 減賬 新工程報價

原因：-

分發東莞各部門：

- () 生產技術總監 連附件 () 技術部 連附件 () 生產部 連附件 () 機械設計部 連附件
 () 採購部 連附件 () 生產統籌部 連附件 () 小羅 & 清 連附件
 () 質檢部 連附件 () 會計部 連附件 () 報關組 連附件 () 其他 _____ 連附件

分發其他分判：

- (v) 水洪 連附件

分發香港各部門：

- () 行政部 連附件 () 會計部 連附件 () 統籌部 連附件 () 工程部地盤科文 連附件 祥哥
 () 採購部 連附件 () QS 部 連附件 () 維修部 連附件 () 其他 _____ 連附件

傳遞編號：

HK 2794 / 20

發件人簽署：

項目經理簽署：










美特鋁質有限公司
MIDI Aluminium Fabricator Ltd.

工程號 J852 地盤 亞皆老街

序號	百葉玉編號	數量	使用位置	樓層
01	502-UN01	1	AL-502	LG2
02	502a-UN01	1	AL-502a	LG2
03	602-UN01	1	AL-602	LG3
04	602a-UN01	1	AL-602a	LG3
合計:		4		

送工地 組裝圖

暫停
組裝

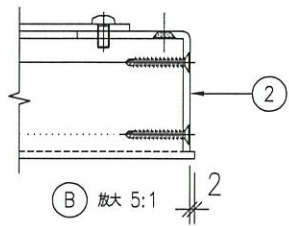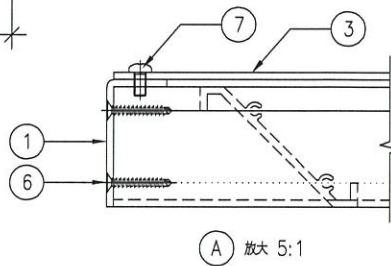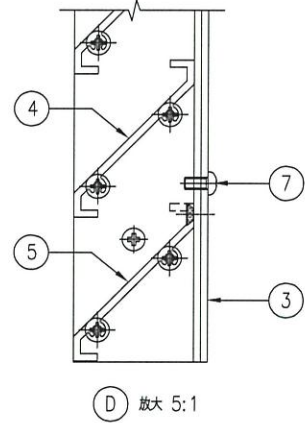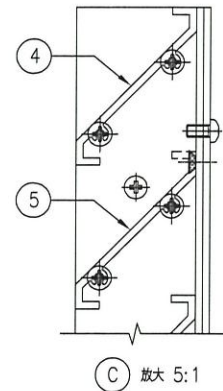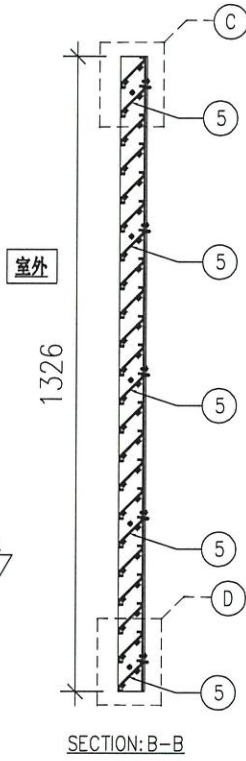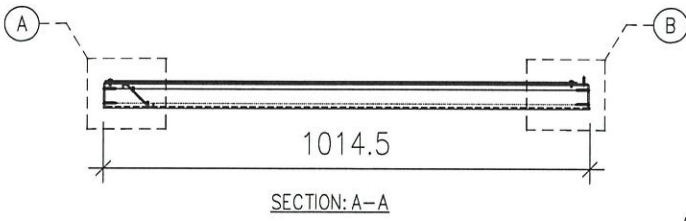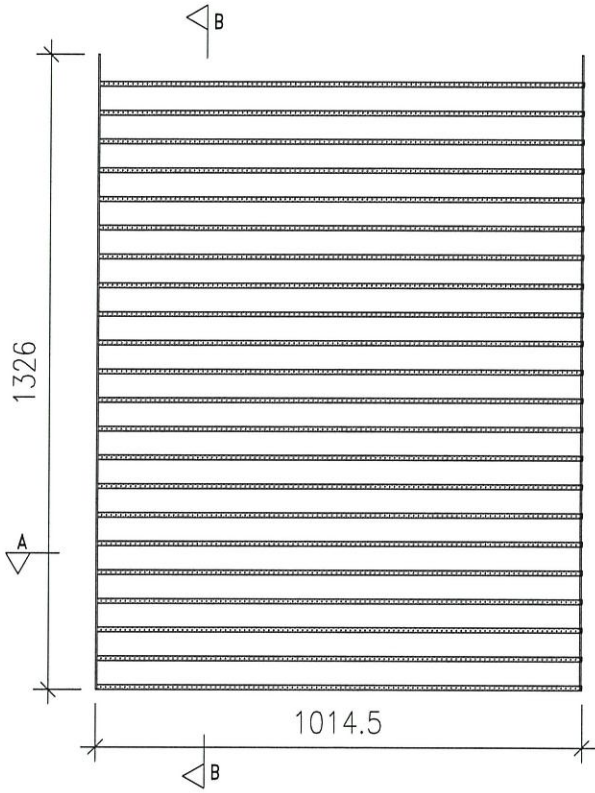

序號	物料編號/名稱	數量	備註
1	AP1-01-1	1	單帽數量
2	AP1-03-1	1	單帽數量
3	AP1-18-1	1	單帽數量
4	AL28-02	17	單帽數量
5	AL28-04	5	單帽數量
6	#10x25平頭螺絲	88	單帽數量
7	M5X10盤頭螺絲	10	單帽數量

名稱	百葉玉組裝圖	制圖	LHR	2020.11.18	修改	-		
材料	-	復核	-	-	日期	-		
顏色	UCT806812XL-3	批準			圖號	J852-LVA-UN2-06		



美特鋁質有限公司
MIDI Aluminium Fabricator Ltd.

工程號

J852

地盤







亞皆老街

序號	百葉玉編號	數量	使用位置	樓層
01	502-UN02	1	AL-502	LG2
02	502a-UN02	1	AL-502a	LG2
03	602-UN02	1	AL-602	LG3
04	602a-UN02	1	AL-602a	LG3
合計:		4		



組裝圖

暫停組裝

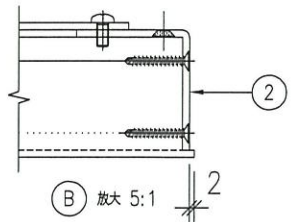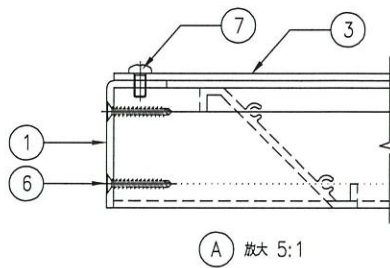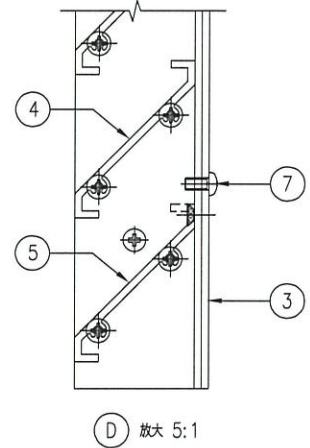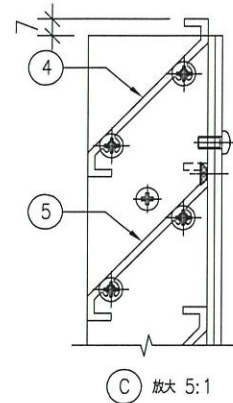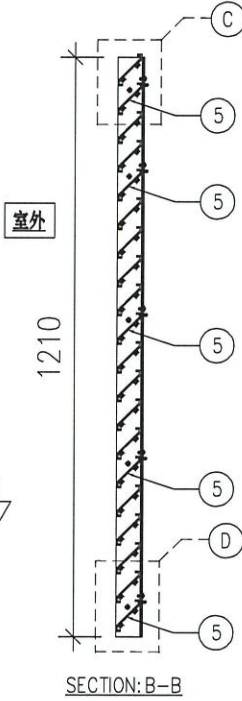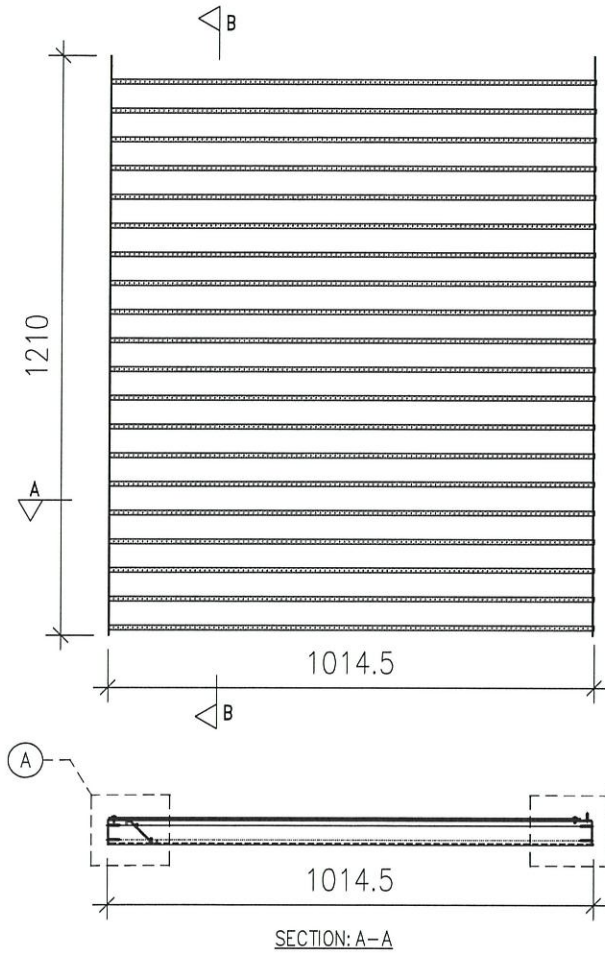

序號	物料編號/名稱	數量	備註
1	AP1-01-2	1	單帽數量
2	AP1-03-2	1	單帽數量
3	AP1-18-2	1	單帽數量
4	AL28-02	15	單帽數量
5	AL28-04	5	單帽數量
6	#10x25平頭螺絲	80	單帽數量
7	M5X10盤頭螺絲	10	單帽數量

名稱	百葉玉組裝圖	制圖	LHR	2020.11.18	修改	-	
材料	-	復核	-	-	日期	-	
顏色	UCT806812XL-3	批準			圖號	J852-LVA-UN2-07	



美特鋁質 有限公司
MIDI Aluminium Fabricator Ltd.

工程號

J852

地盤








亞皆老街

序號	百葉玉編號	數量	使用位置	樓層
01	502-UN03	1	AL-502	LG2
02	502a-UN03	1	AL-502a	LG2
03	602-UN03	1	AL-602	LG3
04	602a-UN03	1	AL-602a	LG3
合計:		4		

送工地


組裝圖

暫停組裝

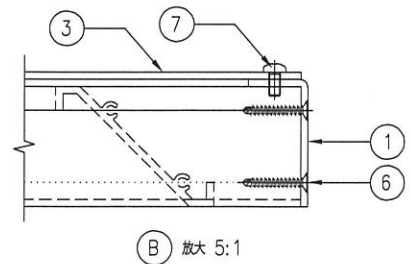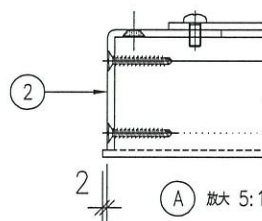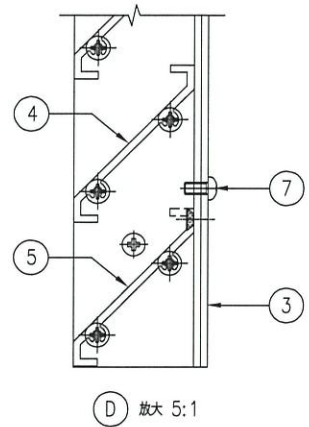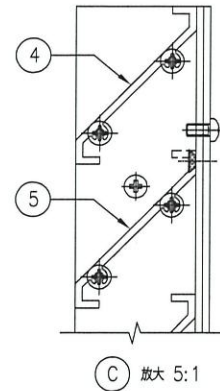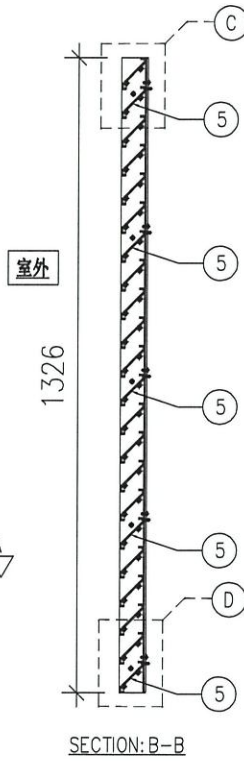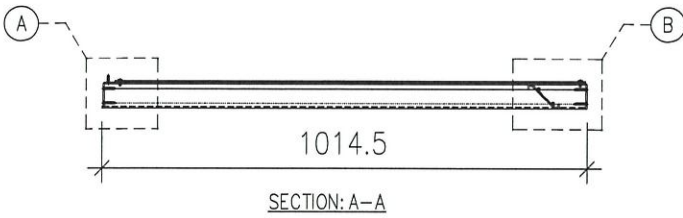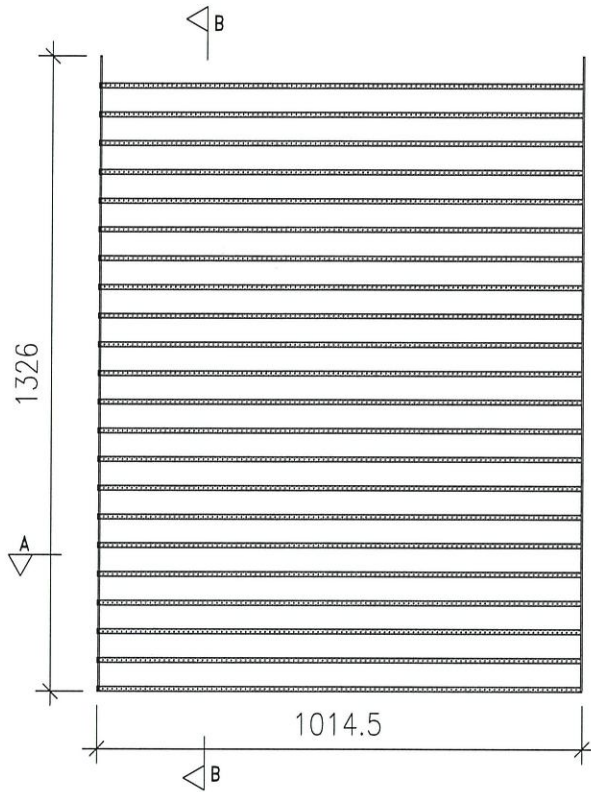

序號	物料編號/名稱	數量	備註
1	AP1-02-1	1	單帽數量
2	AP1-04-1	1	單帽數量
3	AP1-18-1	1	單帽數量
4	AL28-03	17	單帽數量
5	AL28-05	5	單帽數量
6	#10x25平頭螺絲	88	單帽數量
7	M5X10盤頭螺絲	10	單帽數量

名稱	百葉玉組裝圖	制圖	LHR	2020.11.18	修改	-		
材料	-	復核	-	-	日期	-		
顏色	UCT806812XL-3	批準			圖號	J852-LVA-UN2-08		

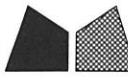

美特鋁質 有限公司
MIDI Aluminium Fabricator Ltd.







工程號 J852 地盤 亞皆老街

序號	百葉玉編號	數量	使用位置	樓層
01	502-UN04	1	AL-502	LG2
02	502a-UN04	1	AL-502a	LG2
03	602-UN04	1	AL-602	LG3
04	602a-UN04	1	AL-602a	LG3
合計:		4		



組裝圖

暫行圖表

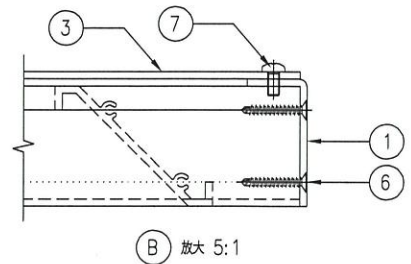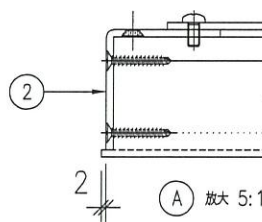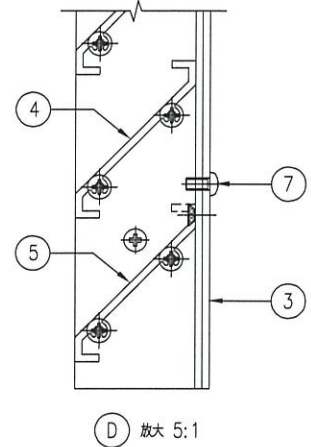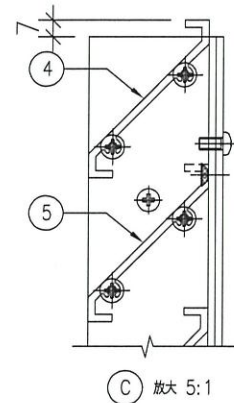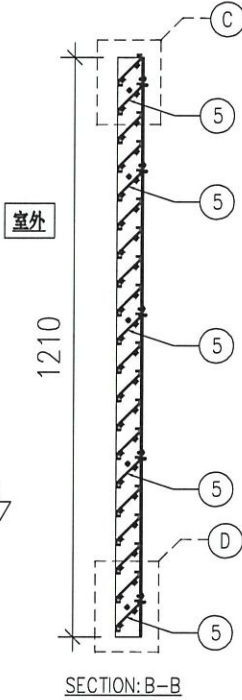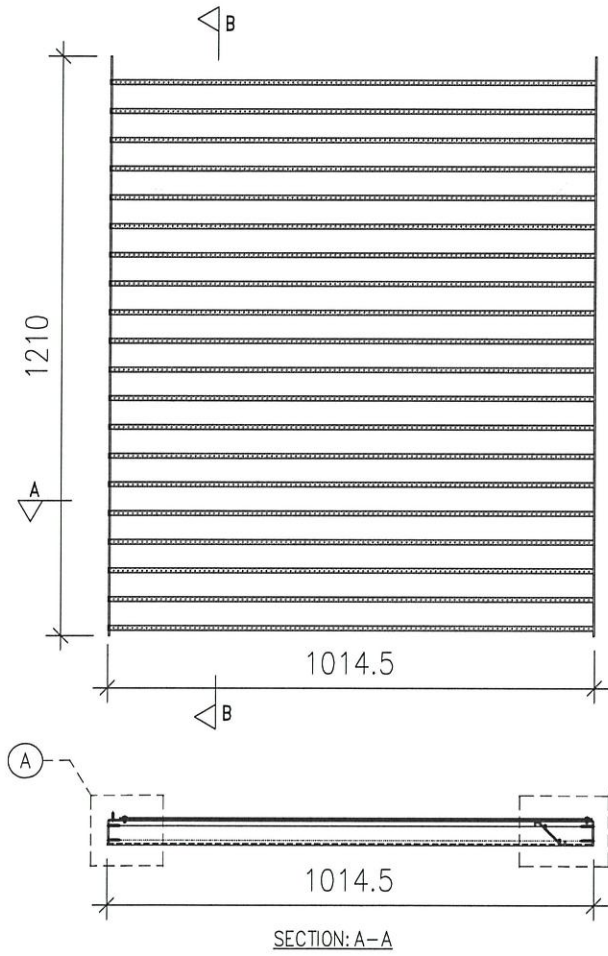


序號	物料編號/名稱	數量	備註
1	AP1-02-2	1	單幅數量
2	AP1-04-2	1	單幅數量
3	AP1-18-2	1	單幅數量
4	AL28-03	15	單幅數量
5	AL28-05	5	單幅數量
6	#10x25平頭螺絲	80	單幅數量
7	M5X10 盤頭螺絲	10	單幅數量

名稱	百葉玉組裝圖	制圖	LHR	2020.11.18	修改	-	
材料	-	復核	-	-	日期	-	
顏色	UCT806812XL-3	批準			圖號	J852-LVA-UN2-09	

派位圖


502-Q-1103

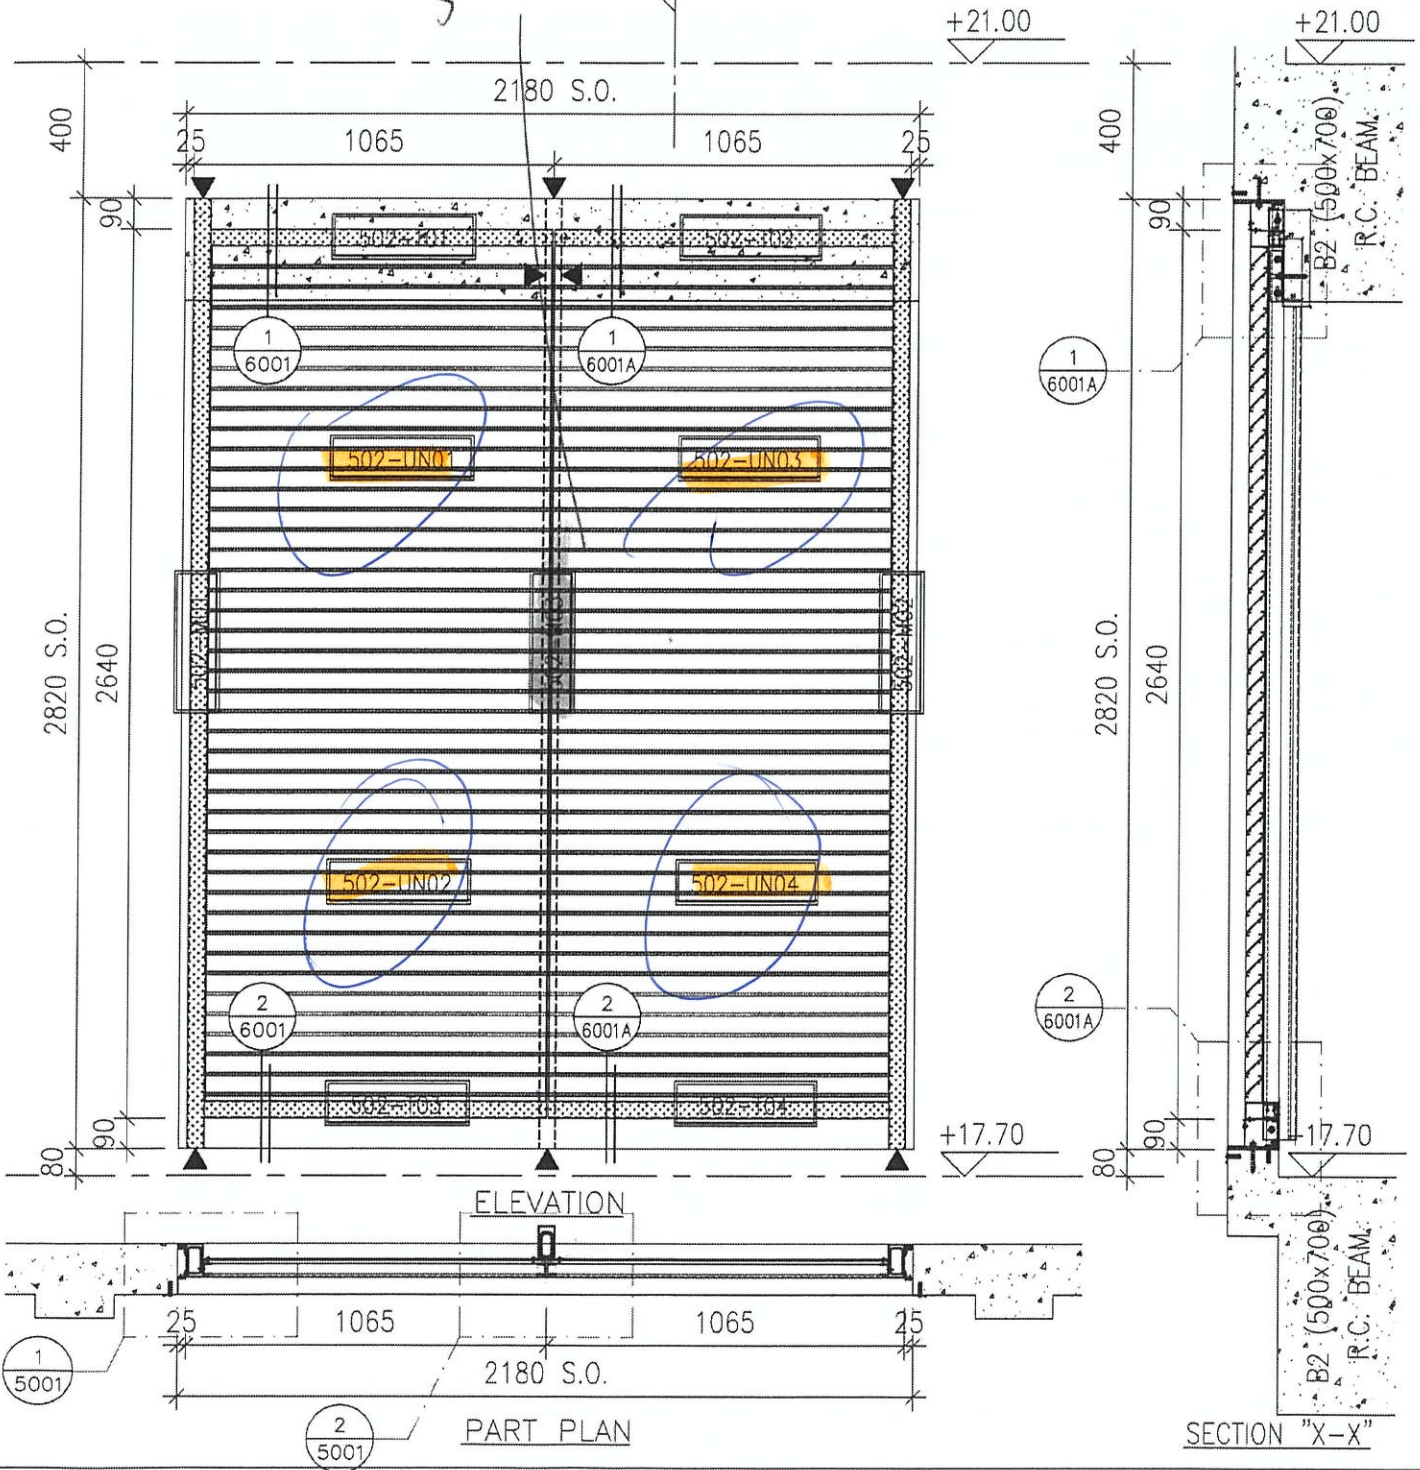

AL-502
 LG2/F
 EMERGENCY GENSET ROOM
 1
 WEATHERPROOF LOUVER (60% FREE AREA)

派位圖


502a Mo3

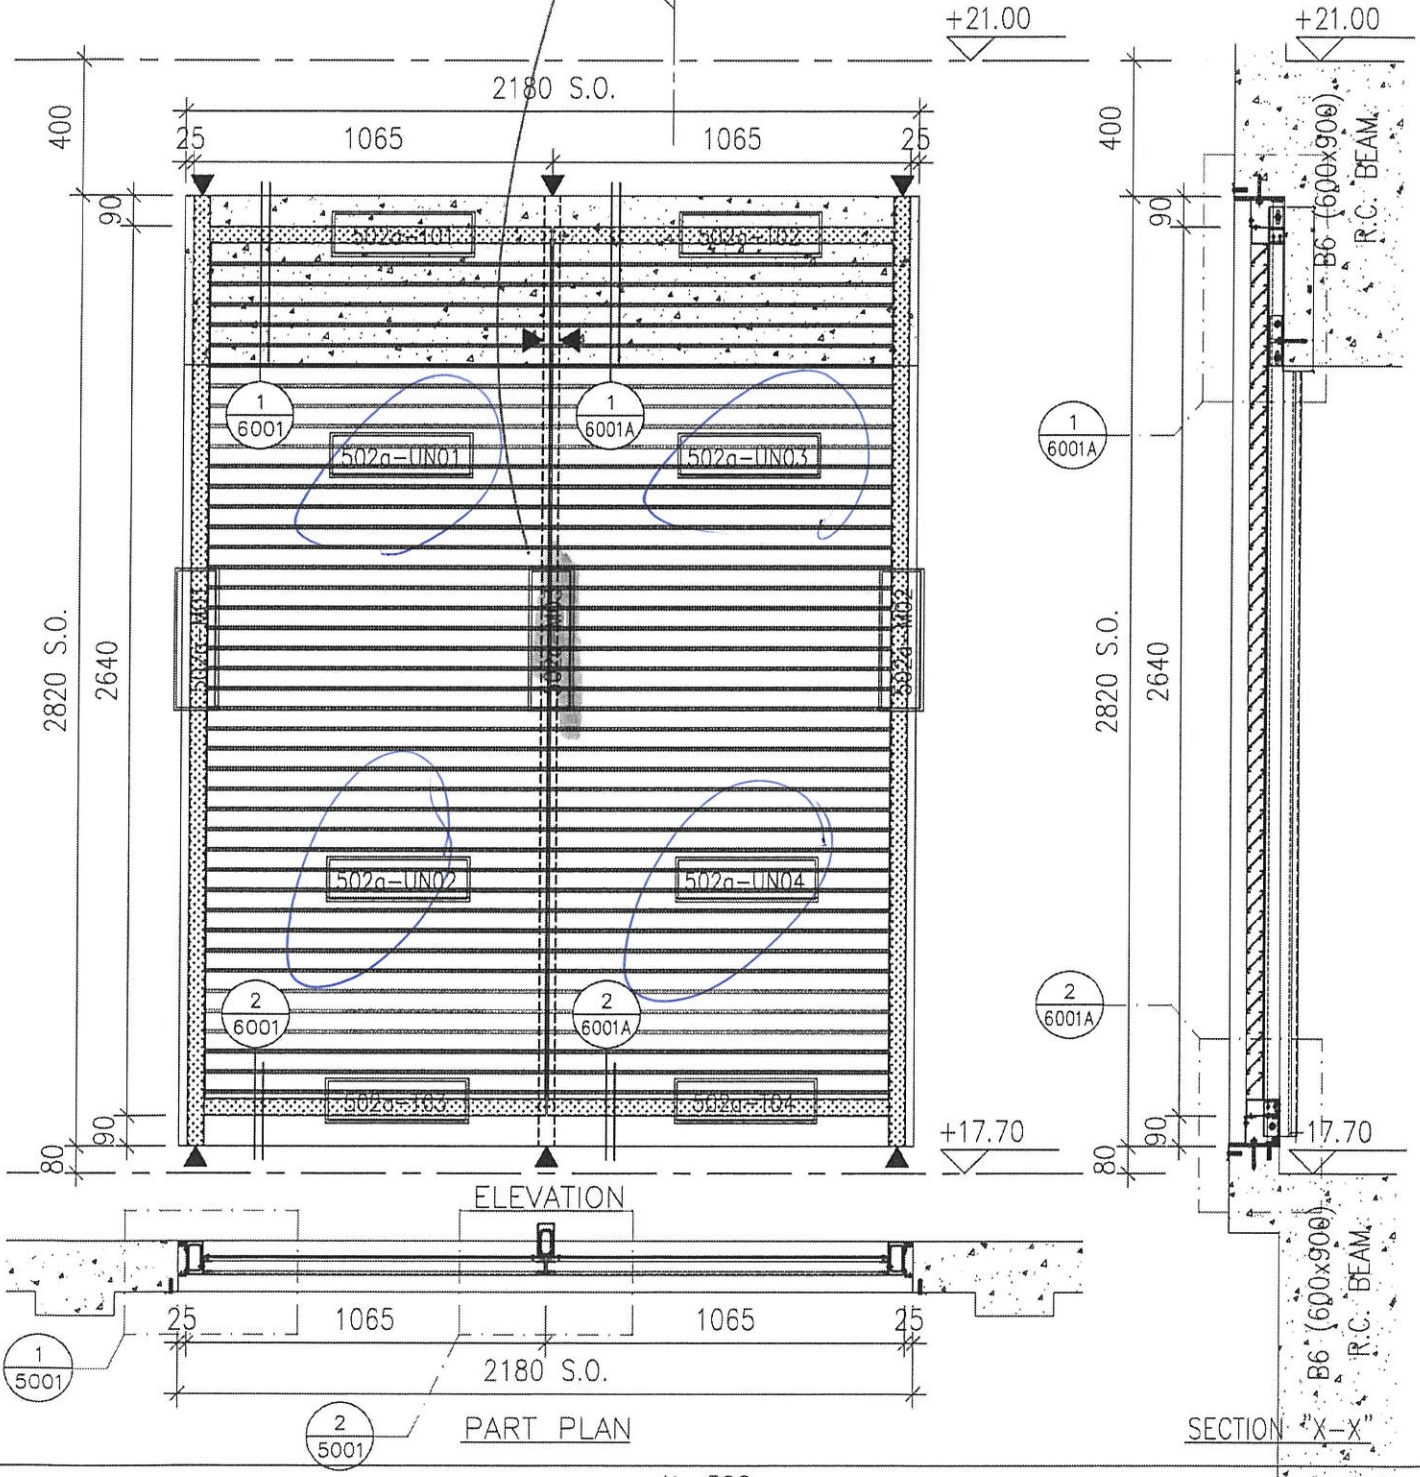

AL-502a
LG2/F
EMERGENCY GENSET ROOM
1
WEATHERPROOF LOUVER (60% FREE AREA)

派位圖


LG3/F M03

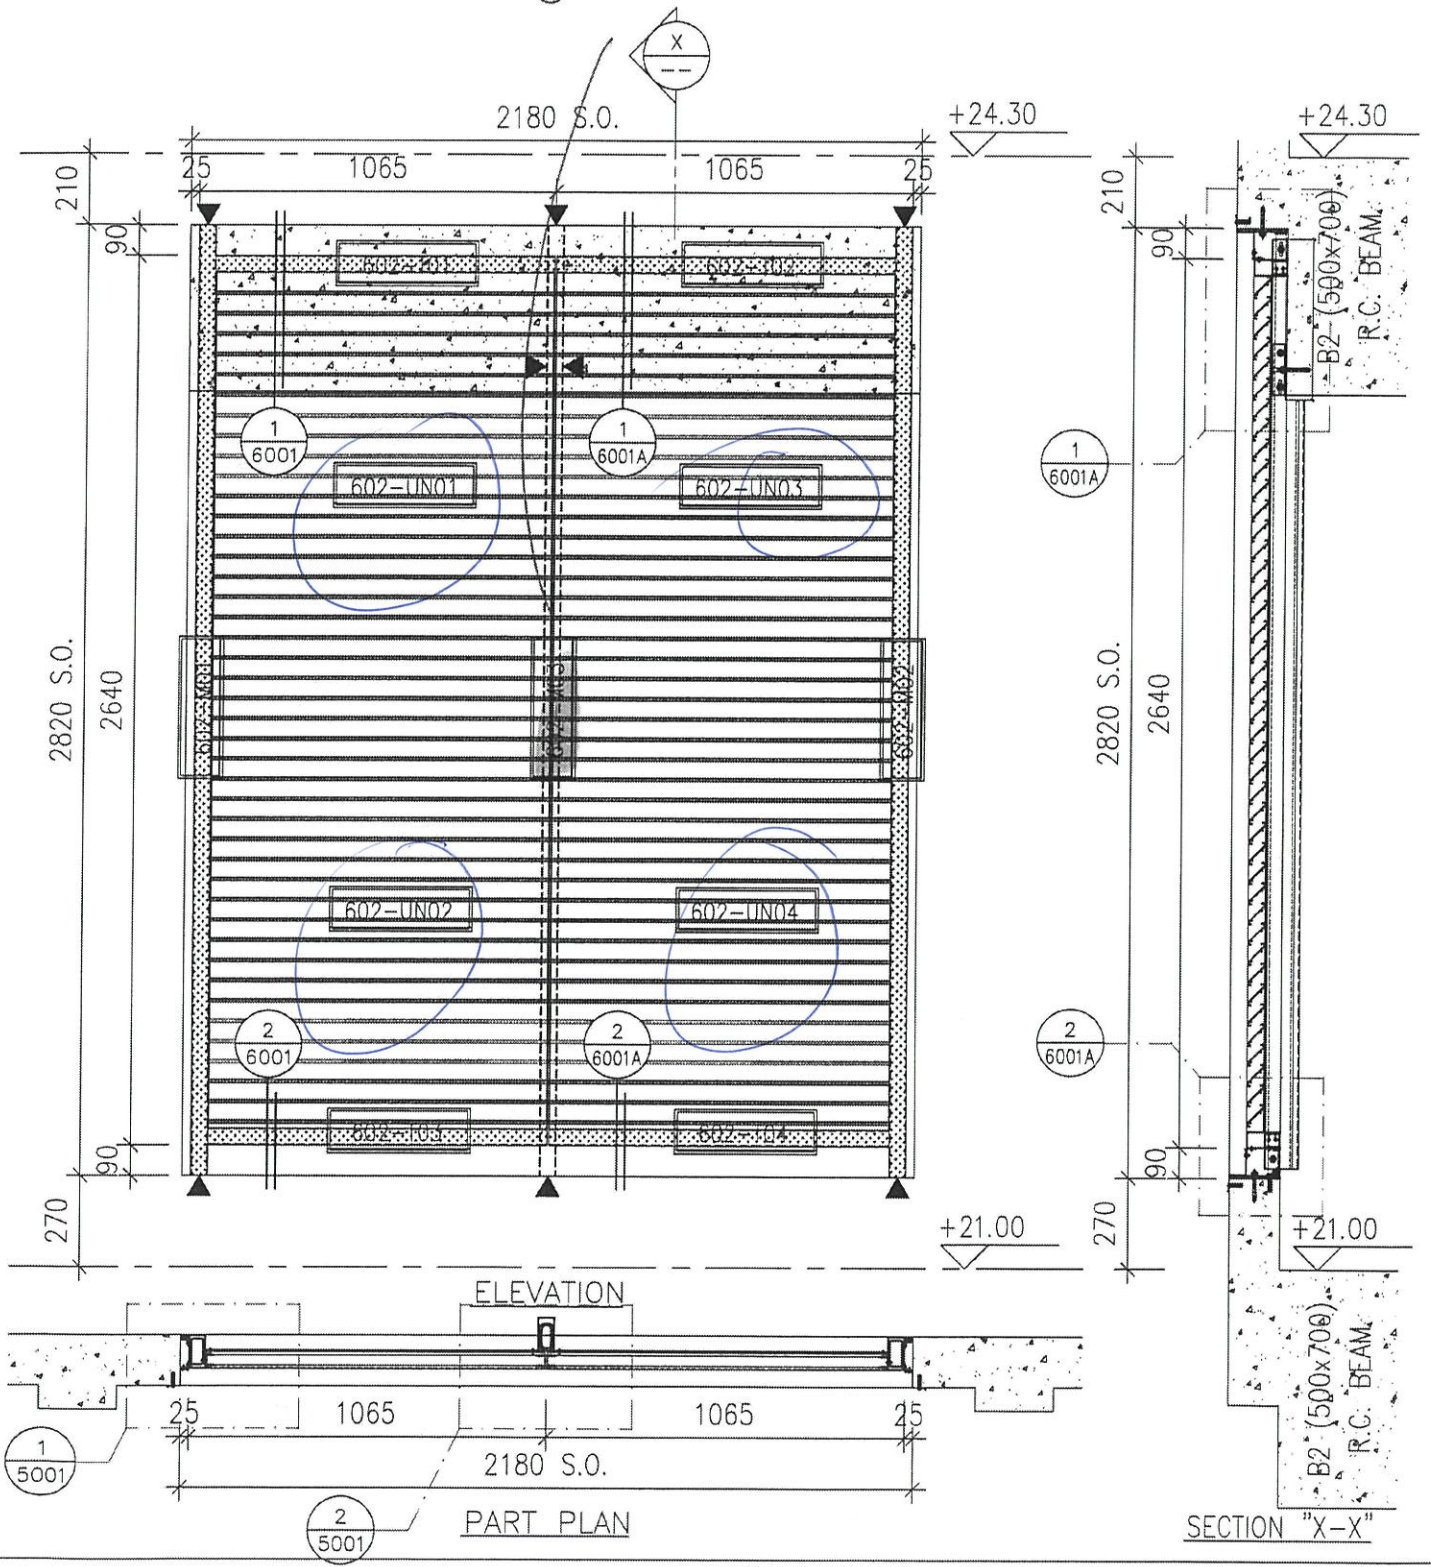

AL-602
LG3/F
UPPER PART OF EMERGENCY GENSET ROOM
1
WEATHERPROOF LOUVER (60% FREE AREA)

派位圖

602a - M03

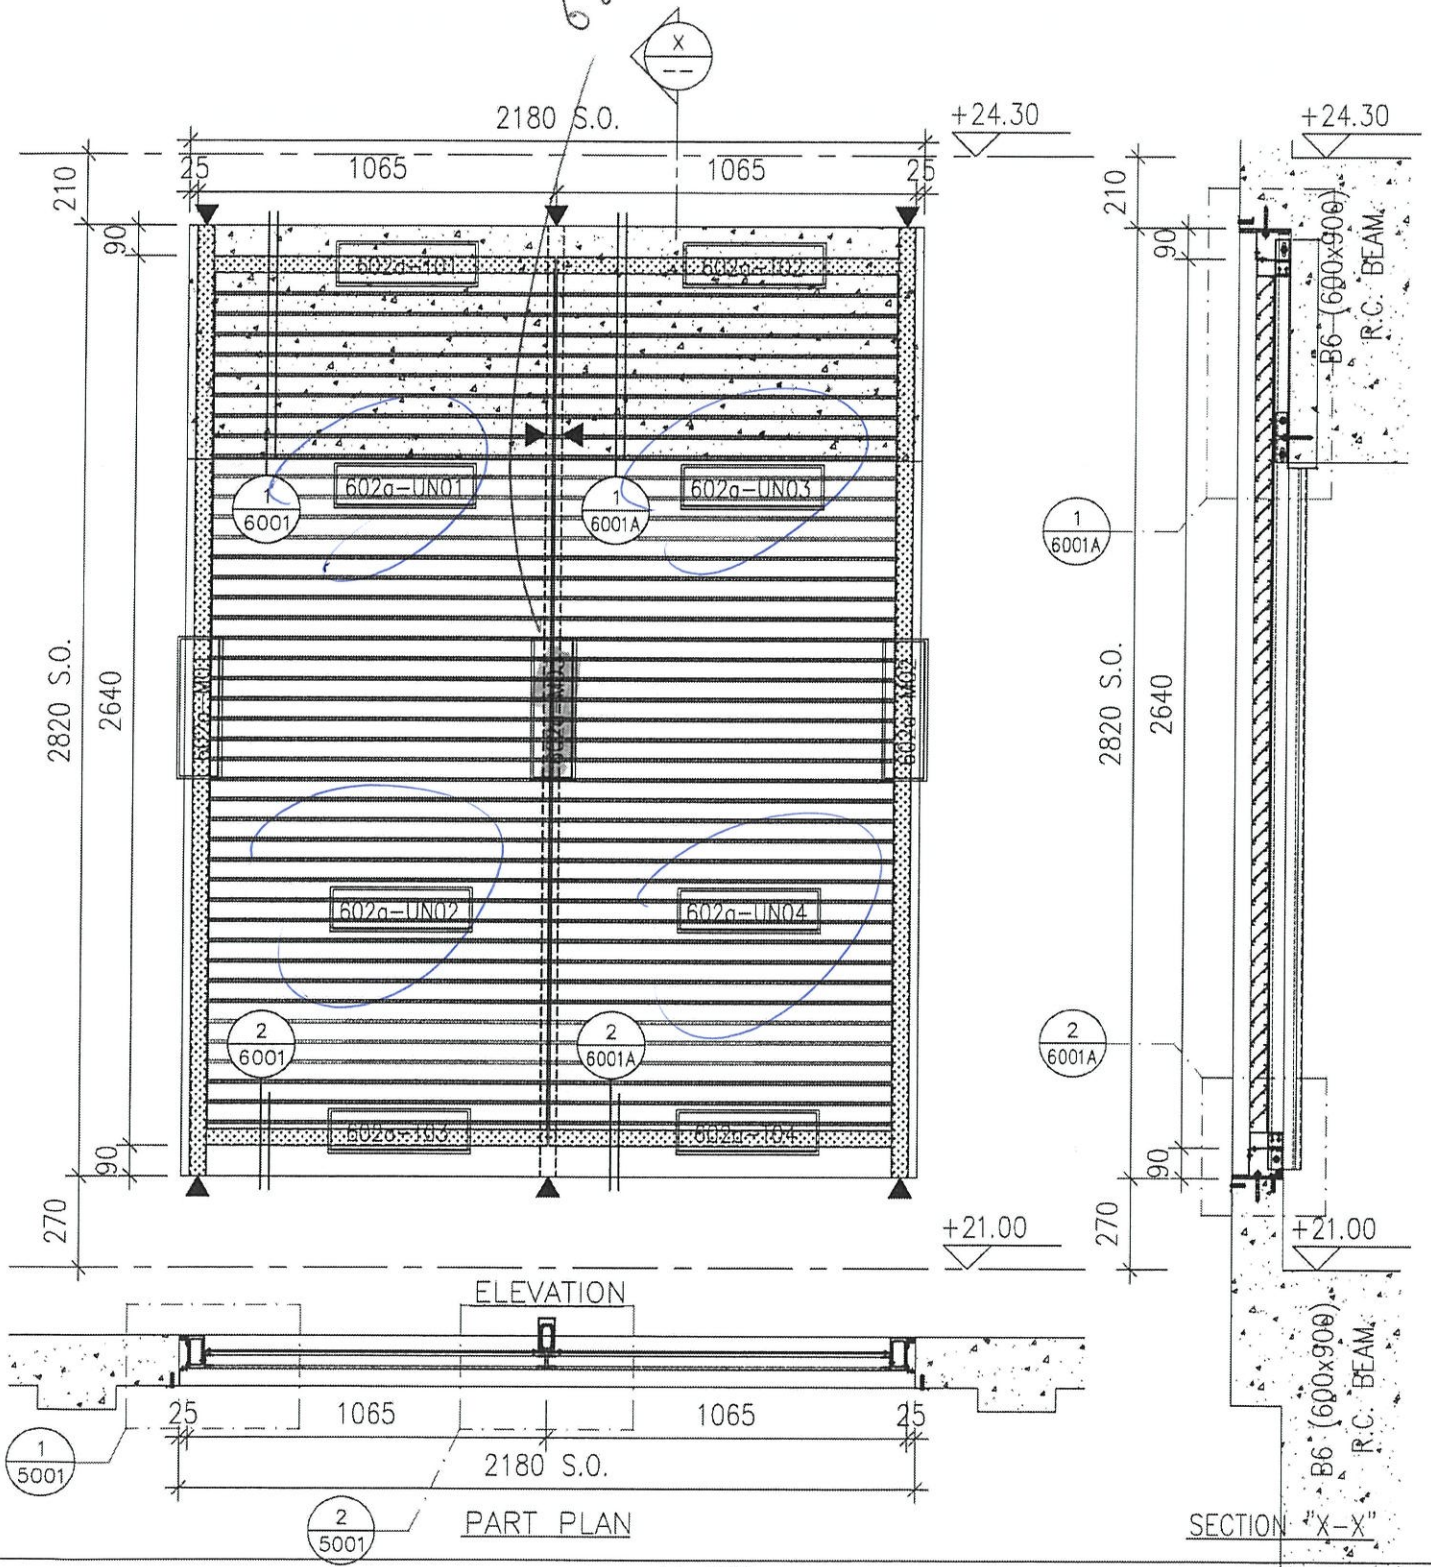

ELEVATION

PART PLAN

SECTION "X-X"

AL-602a

LG3/F

UPPER PART OF EMERGENCY GENSET ROOM

1

WEATHERPROOF LOUVER (60% FREE AREA)