

工程指示 / 要求簡箋(E.I.)

工程指示編號：EI / 2730 / 20

修改版次：D

工程編號：J - 852

工程名稱：亞皆老街中電

工程項目：佛沙窗 大貨 T3 AC 單位 (特式層 22, 23/F) (20 幅)

收件人：生統

發件人：Ant Yeung

日期：23/12/2020

要求提供 / 確認 事項：

- | | | |
|------------------------------------|-------------------------------------|-------------------------------|
| <input type="checkbox"/> 初步鋁料 B.M. | <input type="checkbox"/> 加工拆圖，然後生產 | <input type="checkbox"/> 尺寸表 |
| <input type="checkbox"/> 正式鋁料 B.M. | <input type="checkbox"/> 技術上資料 / 指示 | <input type="checkbox"/> 報價 |
| <input type="checkbox"/> 配件 B.M. | <input type="checkbox"/> 樣辦或貨品說明書 | <input type="checkbox"/> 分判合約 |
| <input type="checkbox"/> 其他：_____ | | |

內容：

D 版：修改窗高度至 2490 及修改加工圖

C 版：原 22W4-T3A 修改為 22W15-T3A；原 23W4-T3A 修改為 23W15-T3A

B 版：22W14-T3A, 23W14-T3A

A 版：已修改 PW01-10 加工圖，請按修改加工圖生產

請按加工圖生產佛沙窗 T3 AC 單位 20 幅送佛沙場 (特式層 22,23/F 用)

請在 2020.12.26 前完成上列要求。

附：28 頁

以上項目為：

- 原合約工程包 原合約工程加 / 減賬 新工程報價

原因：-

分發東莞各部門：

- | | | | |
|--|---|--|---|
| <input type="checkbox"/> 生產技術總監 <input type="checkbox"/> 連附件 | <input type="checkbox"/> 技術部 <input type="checkbox"/> 連附件 | <input type="checkbox"/> 生產部 <input type="checkbox"/> 連附件 | <input type="checkbox"/> 機械設計部 <input type="checkbox"/> 連附件 |
| <input type="checkbox"/> 採購部 <input type="checkbox"/> 連附件 | <input checked="" type="checkbox"/> 生產統籌部 <input checked="" type="checkbox"/> 連附件 | <input checked="" type="checkbox"/> 小羅 & 清 <input checked="" type="checkbox"/> 連附件 | |
| <input type="checkbox"/> 質檢部 <input type="checkbox"/> 連附件 | <input type="checkbox"/> 會計部 <input type="checkbox"/> 連附件 | <input type="checkbox"/> 報關組 <input type="checkbox"/> 連附件 | <input type="checkbox"/> 其他 <u>楊榮輝</u> <input type="checkbox"/> 連附件 |

分發其他分判：

- (v) 水洪 連附件

分發香港各部門：

- 行政部 連附件 會計部 連附件 統籌部 連附件 工程部地盤科文 連附件 祥哥
 採購部 連附件 QS 部 連附件 維修部 連附件 其他 _____ 連附件

傳遞編號：

HK 2941 / 20

發件人簽署：

項目經理簽署：

J-852 (亞皆老街) 工程佛沙窗項目之高層派窗表-T1~T3

鋁窗 編號	座號	構造	水線碼 位置	拍號	闊度 (mm)	高度 (mm)	單幅面積 (M ²)	總幅數 (幅)	總面積 (M ²)				
										22F	23F	幅數	面積
22W1/T1A (200夾通)	T1	左S 中梗 右S	左邊	#1	835	2400	2.00	1	2.00	1		1	2.00
				#2	1430	2400	3.43	1	3.43	1		1	3.43
				#3	835	2400	2.00	1	2.00	1		1	2.00
22W2/T1A (150夾通)	T1	左S 中梗 右S	左邊	#1	835	2400	2.00	1	2.00	1		1	2.00
				#2	1030	2400	2.47	1	2.47	1		1	2.47
				#3	835	2400	2.00	1	2.00	1		1	2.00
22W5/T1A (150夾通)	T1	左S 中梗 右S	右邊	#1	835	2400	2.00	1	2.00	1		1	2.00
				#2	2230	2400	5.35	1	5.35	1		1	5.35
				#3	835	2400	2.00	1	2.00	1		1	2.00
22W14/T1A	T1	上百頁 中左右S 下梗	右邊		1150	2450	2.82	1	2.82	1		1	2.82
22W13/T1A	T1	上T 下梗	左邊		1050	2250	2.36	1	2.36	1		1	2.36
22W6/T1C	T1	上百頁 下左右S	左邊		1000	1850	1.85	1	1.85	1		1	1.85
22W5/T1C	T1	左右S	左邊		1100	2400	2.64	1	2.64	1		1	2.64
22W4/T1C	T1	左右S	右邊		1500	2400	3.60	1	3.60	1		1	3.60
22W3/T1C	T1	左右S	左邊		1500	2400	3.60	1	3.60	1		1	3.60
22W4/T1A	T1	右S	左邊		490	2450	1.20	1	1.20	1		1	1.20
23W1/T1A (150夾通)	T1	左S 中梗 右S	左邊	#1	835	2400	2.00	1	2.00		1	1	2.00
				#2	1430	2400	3.43	1	3.43		1	1	3.43
				#3	835	2400	2.00	1	2.00		1	1	2.00
23W2/T1A (150夾通)	T1	左S 中梗 右S	左邊	#1	835	2400	2.00	1	2.00		1	1	2.00
				#2	1030	2400	2.47	1	2.47		1	1	2.47
				#3	835	2400	2.00	1	2.00		1	1	2.00
23W5/T1A (150夾通)	T1	左S 中梗 右S	右邊	#1	835	2400	2.00	1	2.00		1	1	2.00
				#2	2230	2400	5.35	1	5.35		1	1	5.35
				#3	835	2400	2.00	1	2.00		1	1	2.00
23W14/T1A	T1	上百頁 中左右S 下梗	右邊		1150	2450	2.82	1	2.82		1	1	2.82
23W13/T1A	T1	上T下梗	左邊		1050	2250	2.36	1	2.36		1	1	2.36
23W6/T1C	T1	上百頁 下左右S	左邊		1000	1850	1.85	1	1.85		1	1	1.85
23W5/T1C	T1	左右S	左邊		1100	2400	2.64	1	2.64		1	1	2.64
23W4/T1C	T1	左右S	右邊		1500	2400	3.60	1	3.60		1	1	3.60
23W3/T1C	T1	左右S	左邊		1500	2400	3.60	1	3.60		1	1	3.60

J-852 (亞皆老街) 工程佛沙窗項目之高層派窗表-T1~T3

鋁窗 編號	座號	構造	水線碼 位置	拍號	闊度 (mm)	高度 (mm)	單幅面積 (M ²)	總幅數 (幅)	總面積 (M ²)				
										22F	23F	幅數	面積
23W4/T1A	T1	右S	左邊		490	2450	1.20	1	1.20		1	1	1.20
22W3/T2A (200夾通)	T2	左S 中梗 右S	左邊	#1	835	2400	2.00	1	2.00	1		1	2.00
				#2	1430	2400	3.43	1	3.43	1		1	3.43
				#3	835	2400	2.00	1	2.00	1		1	2.00
22W2/T2A (150夾通)	T2	左S 中梗 右S	右邊	#1	835	2400	2.00	1	2.00	1		1	2.00
				#2	1030	2400	2.47	1	2.47	1		1	2.47
				#3	835	2400	2.00	1	2.00	1		1	2.00
22W2/T2B (150夾通)	T2	左S 中梗 右S	左邊	#1	835	2400	2.00	1	2.00	1		1	2.00
				#2	1030	2400	2.47	1	2.47	1		1	2.47
				#3	835	2400	2.00	1	2.00	1		1	2.00
22W3/T2B (200夾通)	T2	左S 中梗 右S	右邊	#1	835	2400	2.00	1	2.00	1		1	2.00
				#2	1430	2400	3.43	1	3.43	1		1	3.43
				#3	835	2400	2.00	1	2.00	1		1	2.00
22W6/T2C	T2	上百頁 下左右S	左邊		1000	1850	1.85	1	1.85	1		1	1.85
22W5/T2C	T2	左右S	左邊		1100	2400	2.64	1	2.64	1		1	2.64
22W4/T2C	T2	左右S	右邊		1500	2400	3.60	1	3.60	1		1	3.60
22W3/T2C	T2	左右S	左邊		1500	2400	3.60	1	3.60	1		1	3.60
22W4/T2A	T2	上百頁 中T下梗	右邊		445	2450	1.09	1	1.09	1		1	1.09
22W5/T2A	T2	上百頁 中T下梗	左邊		520	2450	1.27	1	1.27	1		1	1.27
22W4/T2B	T2	上百頁 中T下梗	左邊		445	2450	1.09	1	1.09	1		1	1.09
22W5/T2B	T2	上百頁 中T下梗	右邊		520	2450	1.27	1	1.27	1		1	1.27
22W7/T2A (150夾通)	T2	左S 中梗 右S	左邊	#1	755	2400	1.81	1	1.81	1		1	1.81
				#2	640	2400	1.54	1	1.54	1		1	1.54
				#3	755	2400	1.81	1	1.81	1		1	1.81
22W7/T2B (150夾通)	T2	左S 中梗 右S	右邊	#1	755	2400	1.81	1	1.81	1		1	1.81
				#2	640	2400	1.54	1	1.54	1		1	1.54
				#3	755	2400	1.81	1	1.81	1		1	1.81
23W10/T2A (150夾通)	T2	左S 中梗 右S	左邊	#1	835	2400	2.00	1	2.00		1	1	2.00
				#2	1430	2400	3.43	1	3.43		1	1	3.43
				#3	835	2400	2.00	1	2.00		1	1	2.00
23W11/T2A (150夾通)	T2	左S 中梗 右S	右邊	#1	835	2400	2.00	1	2.00		1	1	2.00
				#2	1030	2400	2.47	1	2.47		1	1	2.47
				#3	835	2400	2.00	1	2.00		1	1	2.00


J-852 (亞皆老街) 工程佛沙窗項目之高層派窗表-T1~T3

鋁窗 編號	座號	構造	水線碼 位置	拍號	闊度 (mm)	高度 (mm)	單幅面積 (M ²)	總幅數 (幅)	總面積 (M ²)				
										22F	23F	幅數	面積
23W2/T2A (150夾通)	T2	左S 中梗 右S	左邊	#1	835	2400	2.00	1	2.00		1	1	2.00
				#2	1030	2400	2.47	1	2.47		1	1	2.47
				#3	835	2400	2.00	1	2.00		1	1	2.00
23W3/T2A (150夾通)	T2	左S 中梗 右S	右邊	#1	835	2400	2.00	1	2.00		1	1	2.00
				#2	1430	2400	3.43	1	3.43		1	1	3.43
				#3	835	2400	2.00	1	2.00		1	1	2.00
23W8/T2A	T2	上百頁 中左右S 下梗	左邊		1350	2450	3.31	1	3.31		1	1	3.31
23W9/T2A	T2	左右S	右邊		1500	2400	3.60	1	3.60		1	1	3.60
23W4/T2A	T2	左右S	左邊		1500	2400	3.60	1	3.60		1	1	3.60
23W5/T2A (150夾通)	T2	上百頁下 S/上百頁 下梗/上 百頁下S	右邊	#1	755	1850	1.40	1	1.40		1	1	1.40
				#2	640	1850	1.18	1	1.18		1	1	1.18
				#3	755	1850	1.40	1	1.40		1	1	1.40
23W6/T2C	T2	上百頁 下左右S	左邊		1000	1850	1.85	1	1.85		1	1	1.85
23W5/T2C	T2	左右S	左邊		1100	2400	2.64	1	2.64		1	1	2.64
23W4/T2C	T2	左右S	右邊		1500	2400	3.60	1	3.60		1	1	3.60
23W3/T2C	T2	左右S	左邊		1500	2400	3.60	1	3.60		1	1	3.60
23W15/T2C	T2	右S	左邊		490	2450	1.20	1	1.20		1	1	1.20
23W14/T2C	T2	上百頁 中T下梗	左邊		520	2450	1.27	1	1.27		1	1	1.27
23W13/T2A	T2	上百頁 中T下梗	右邊		445	2450	1.09	1	1.09		1	1	1.09
22W5/T3A (150夾通)	T3	左S 中梗 右S	左邊	#1	835	2400	2.00	1	2.00	1		1	2.00
				#2	2230	2400	5.35	1	5.35	1		1	5.35
				#3	835	2400	2.00	1	2.00	1		1	2.00
22W2/T3A (150夾通)	T3	左S 中梗 右S	左邊	#1	835	2400	2.00	1	2.00	1		1	2.00
				#2	1030	2400	2.47	1	2.47	1		1	2.47
				#3	835	2400	2.00	1	2.00	1		1	2.00
22W1/T3A (200夾通)	T3	左S 中梗 右S	右邊	#1	835	2400	2.00	1	2.00	1		1	2.00
				#2	1430	2400	3.43	1	3.43	1		1	3.43
				#3	835	2400	2.00	1	2.00	1		1	2.00
22W14/T3A	T3	上百頁 中左右S 下梗	左邊		1150	2450	2.82	1	2.82	1		1	2.82
22W13/T3A	T3	上T下梗	右邊		1050	2250	2.36	1	2.36	1		1	2.36
22W6/T3C	T3	上百頁 下左右S	左邊		1000	1850	1.85	1	1.85	1		1	1.85


J-852 (亞皆老街) 工程佛沙窗項目之高層派窗表-T1~T3

鋁窗 編號	座號	構造	水線碼 位置	拍號	闊度 (mm)	高度 (mm)	單幅面積 (M ²)	總幅數	總面積				
								(幅)	(M ²)	22F	23F	幅數	面積
22W5/T3C	T3	左右S	左邊		1100	2400	2.64	1	2.64	1		1	2.64
22W4/T3C	T3	左右S	右邊		1500	2400	3.60	1	3.60	1		1	3.60
22W3/T3C	T3	左右S	左邊		1500	2400	3.60	1	3.60	1		1	3.60
22W15/T3A	T3	左S	右邊		490	2450	1.20	1	1.20	1		1	1.20
23W5/T3A (150夾通)	T3	左S 中梗 右S	左邊	#1	835	2400	2.00	1	2.00		1	1	2.00
				#2	2230	2400	5.35	1	5.35		1	1	5.35
				#3	835	2400	2.00	1	2.00		1	1	2.00
23W2/T3A (150夾通)	T3	左S 中梗 右S	左邊	#1	835	2400	2.00	1	2.00		1	1	2.00
				#2	1030	2400	2.47	1	2.47		1	1	2.47
				#3	835	2400	2.00	1	2.00		1	1	2.00
23W1/T3A (150夾通)	T3	左S 中梗 右S	右邊	#1	835	2400	2.00	1	2.00		1	1	2.00
				#2	1430	2400	3.43	1	3.43		1	1	3.43
				#3	835	2400	2.00	1	2.00		1	1	2.00
23W14/T3A	T3	上百頁 中左右S 下梗	左邊		1150	2450	2.82	1	2.82		1	1	2.82
23W13/T3A	T3	上T下梗	右邊		1050	2250	2.36	1	2.36		1	1	2.36
23W6/T3C	T3	上百頁 下左右S	左邊		1000	1850	1.85	1	1.85		1	1	1.85
23W5/T3C	T3	左右S	左邊		1100	2400	2.64	1	2.64		1	1	2.64
23W4/T3C	T3	左右S	右邊		1500	2400	3.60	1	3.60		1	1	3.60
23W3/T3C	T3	左右S	左邊		1500	2400	3.60	1	3.60		1	1	3.60
23W15/T3A	T3	左S	右邊		490	2450	1.20	1	1.20		1	1	1.20

115 278 58 57 115 277.6

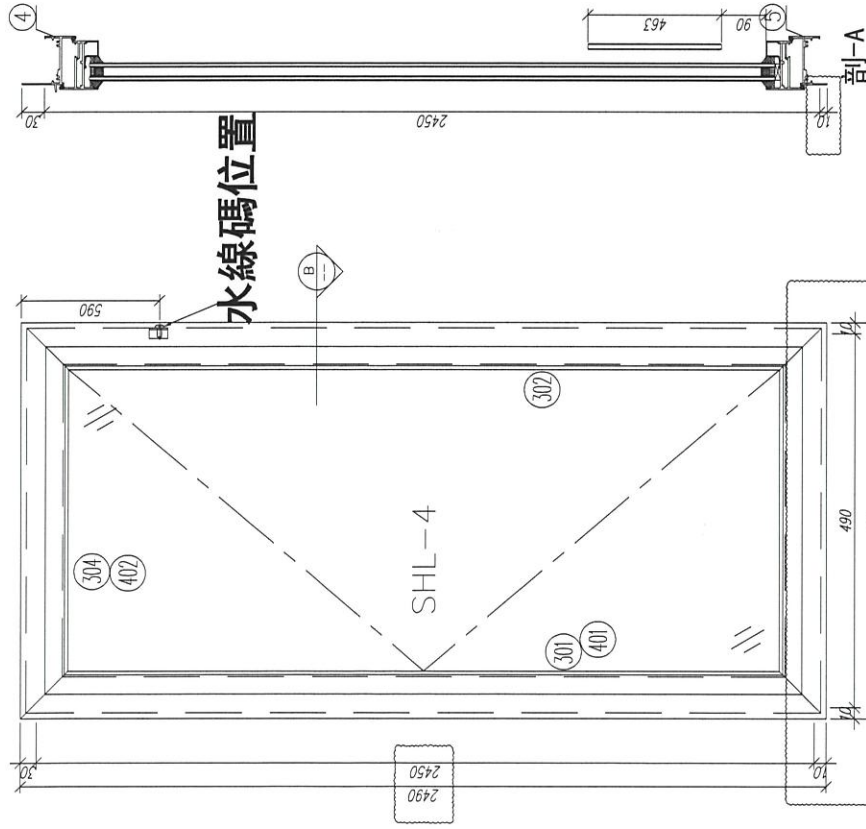

序號	材料編號	材料名稱	加工圖號	長度 L(MM)	單位	幅數	
						單樁	小計
1	X85679(0)	65生窗邊框	PW01-45	2490	支	1	1
2	X85679(0)	65生窗邊框	PW01-46	2490	支	1	1
3	鋁槽	25*25*3攔河槽	PW01-54/54R	474	支	2	2
4	X85685(0)	65生窗頂框	PW01-47	452	支	1	1
5	X85687(0)	65生窗底框	PW01-48	444	支	1	1
如下為生玉/梗玉料							
301	X85680(4)	65生窗玉企	PW01-49	2410	支	1	1
302	X85680(4)	65生窗玉企	PW01-50	2410	支	1	1
303	X85680(4)	65生窗玉橫頂	PW01-51	450	支	1	1
304	X85680(4)	65生窗玉橫底	PW01-52	450	支	1	1
401	X85693(0)	65窗玻璃線企/拉手	PW01-53	2337	支	1	1
402	X85693(0)	65窗玻璃線企	直口開料	2337	支	1	1
403	X85693(0)	65窗玻璃線橫	直口開料	345	支	2	2
501	X85824	多點鎖拉巴	PW01-55	734	支	1	1
502	X85824	多點鎖拉巴	PW01-55	1447	支	1	1

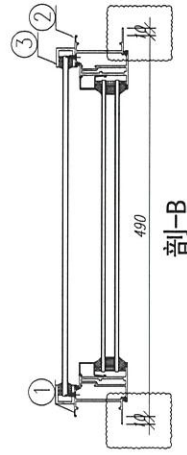


數量: 1 材料: 詳見本圖附表 表面處理: UC1806612XL-3

制圖: 郭上軍 日期: 2020.08.05 校核: WSH 日期: 2020.12.22

美特鋁質 有限公司
MIDI Aluminium Fabricator Ltd.


工程名稱: 亞皆老街 / 佛沙窗

圖名: J22W15/T3A組裝圖 圖號: 22W15/T3A

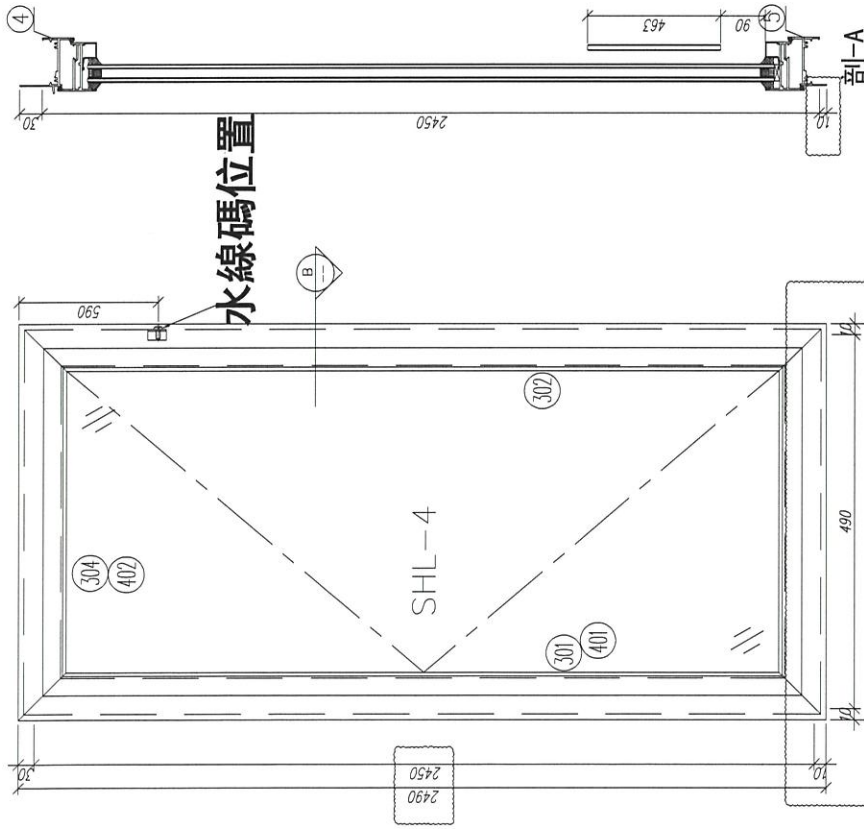

水線碼位置

序號	材料編號	材料名稱	加工圖號	長度 L(MM)	單位	幅數	
						單樁	小計
1	X85679 (0)	65生窗邊框	PW01-45	2490	支	1	1
2	X85679 (0)	65生窗邊框	PW01-46	2490	支	1	1
3	鋁槽	25*25*3攔河槽	PW01-54/54R	474	支	2	2
4	X85685 (0)	65生窗頂框	PW01-47	452	支	1	1
5	X85687 (0)	65生窗底框	PW01-48	444	支	1	1
如下為生玉/梗玉料							
301	X85680 (4)	65生窗玉企	PW01-49	2410	支	1	1
302	X85680 (4)	65生窗玉企	PW01-50	2410	支	1	1
303	X85680 (4)	65生窗玉橫頂	PW01-51	450	支	1	1
304	X85680 (4)	65生窗玉橫底	PW01-52	450	支	1	1
401	X85693 (0)	65窗玻璃線企/拉手	PW01-53	2337	支	1	1
402	X85693 (0)	65窗玻璃線企	直口開料	2337	支	1	1
403	X85693 (0)	65窗玻璃線橫	直口開料	345	支	2	2
501	X85824	多點鎖拉巴	PW01-55	734	支	1	1
502	X85824	多點鎖拉巴	PW01-55	1447	支	1	1

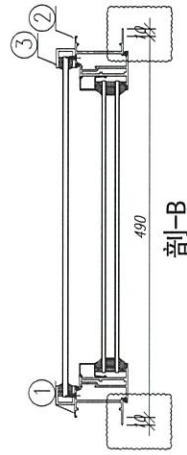

數量: 1

材料: 詳見本圖附表

表面處理: UCT806812XL-3

美特鋁質 有限公司
MIDI Aluminium Fabricator Ltd.

工程名稱: 亞皆老街 / 佛沙窗

制圖: 郭上軍

日期: 2020.08.05

校核: WSH

繪圖日期: 2020.12.22

Rev: B


圖名: J23W15/T3A組裝圖

圖號: 23W15/T3A



工程號	J852	地盤	亞皆老街
-----	------	----	------

窗號	L	數量
22W15/T3A	2490	1
23W15/T3A	2490	1

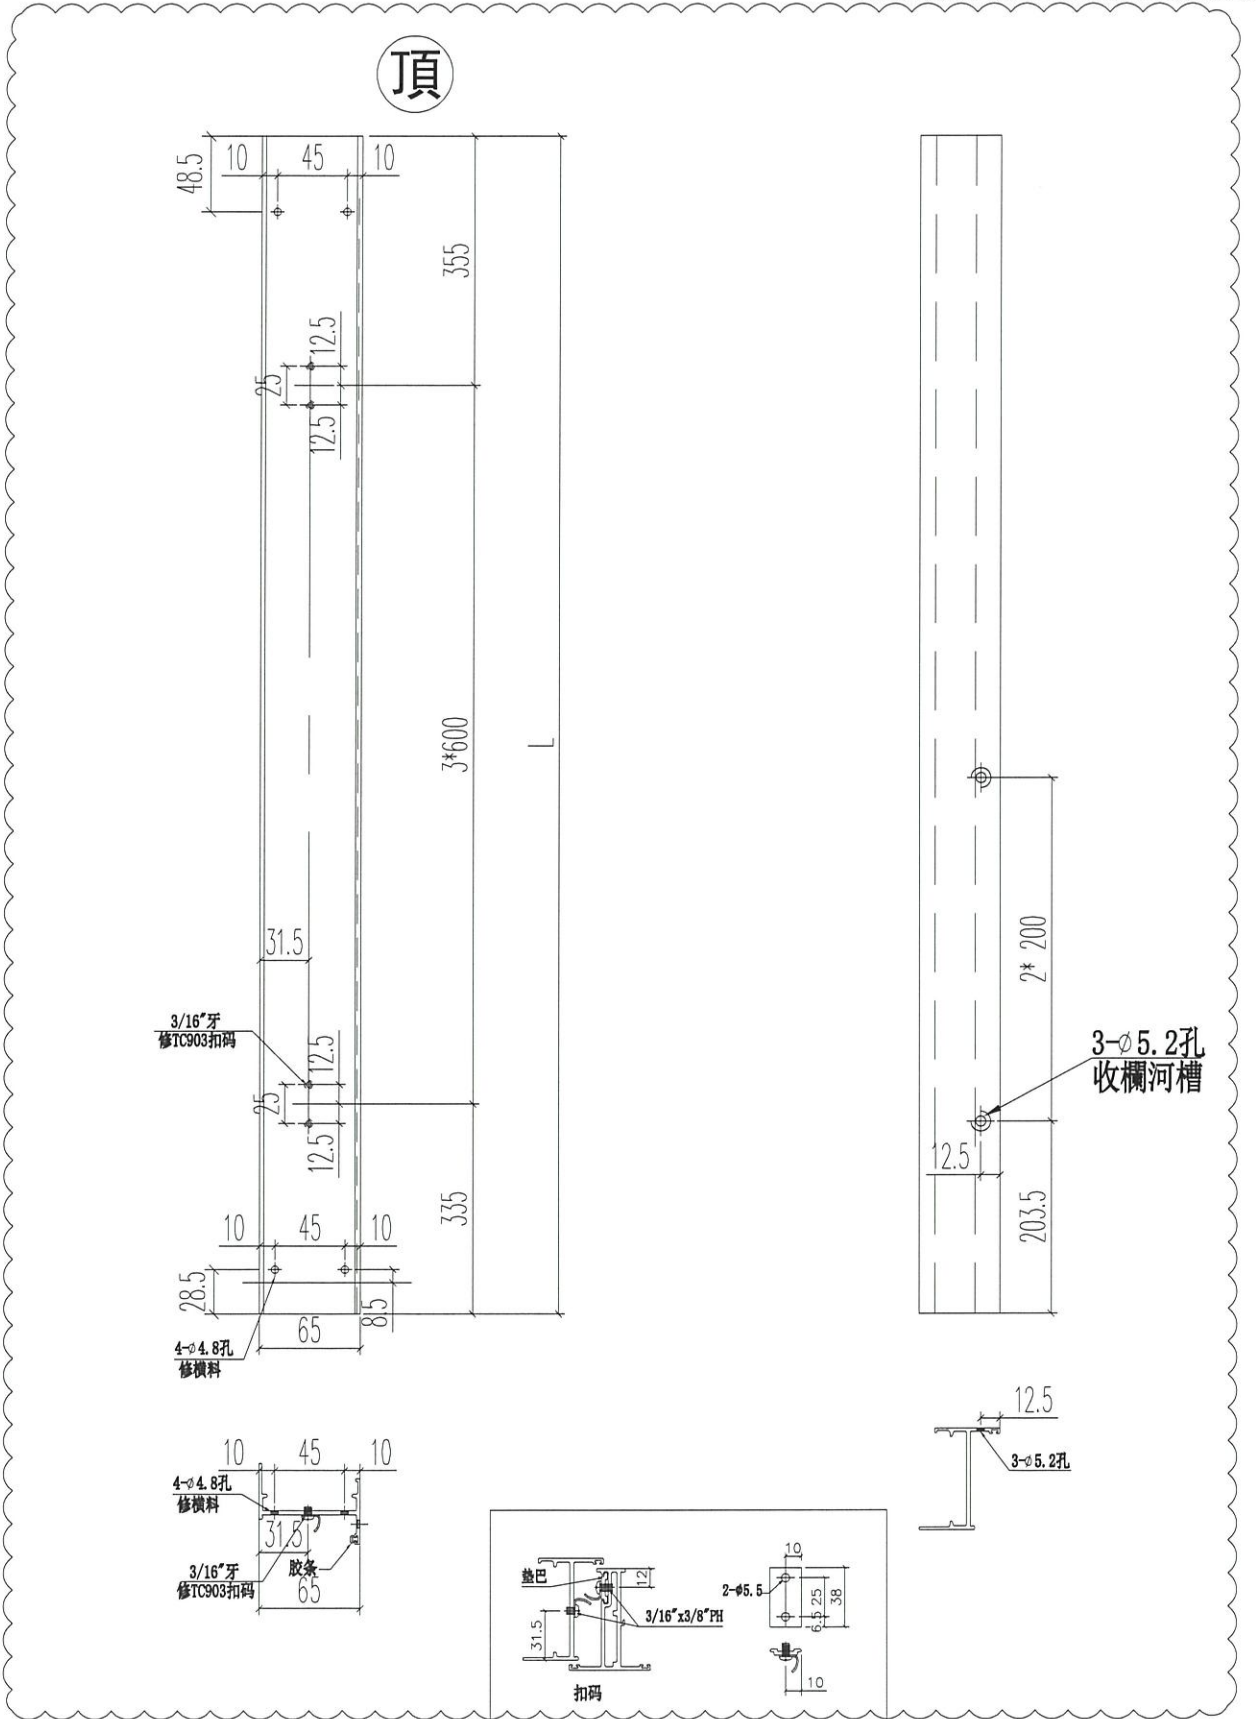

名稱	65生窗邊框	制圖	JASON	2020.06.22	修改	A	
材料	X85679(0)	復核	WHS		日期	2020.12.22	
顏色	UCT806812XL-3	批准			圖號	PW01-45	




美特鋁質 有限公司
MIDI Aluminium Fabricator Ltd.

工程號 J852 地盤 亞皆老街

窗號	L	數量
22W15/T3A	2490	1
23W15/T3A	2490	1

頂

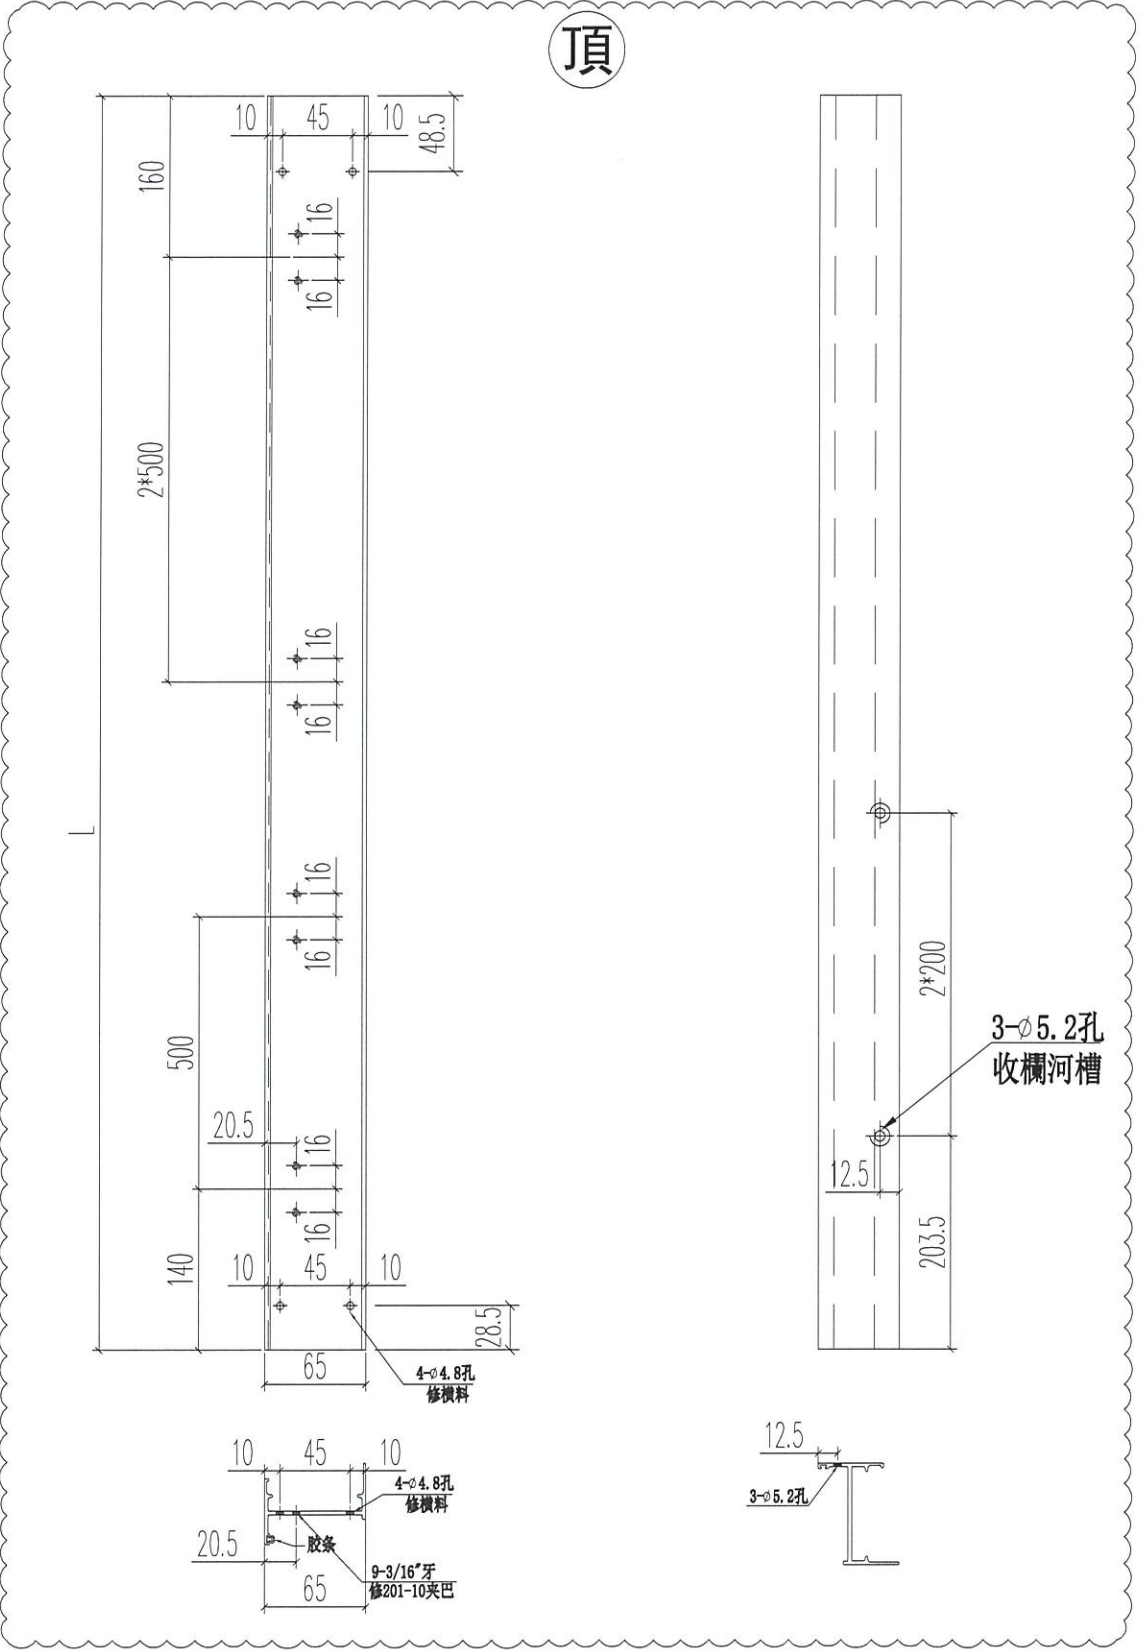





名稱	65生窗邊框	制圖	JASON 2020.06.22	修改	A		
材料	X85679(0)	復核	WHS	日期	2020.12.22		
顏色	UCT806812XL-3	批准		圖號	PW01-46		



美特鋁質 有限公司
MIDI Aluminium Fabricator Ltd.

工程號 J852 地盤 亞皆老街

窗號	L	L1	數量
22W15/T3A	452	444	1
23W15/T3A	452	444	1

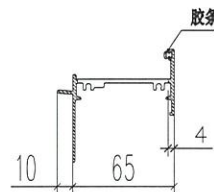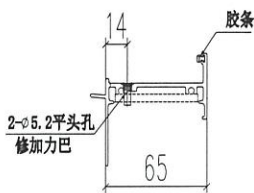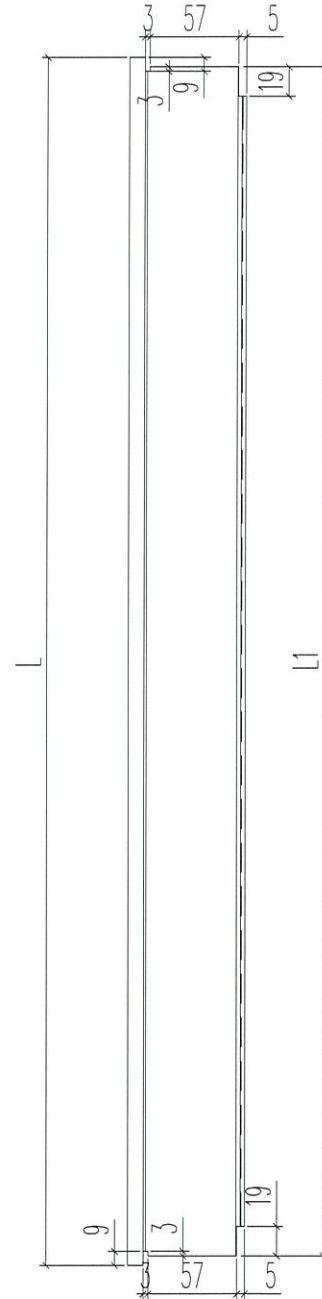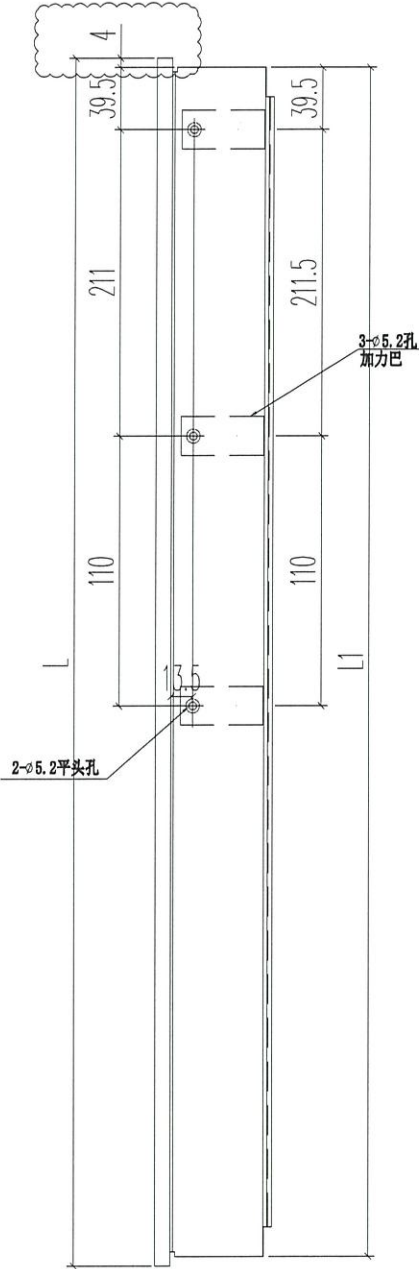




名稱	65生窗頂框	制圖	JASON	2020.06.22	修改	A	
材料	X85685(0)	復核	WHS		日期	2020.12.22	
顏色	UCT806812XL-3	批准			圖號	PW01-47	



美特鋁質 有限公司
MIDI Aluminium Fabricator Ltd.

工程號	J852	地盤	亞皆老街
-----	------	----	------

窗號	L	數量
22W15/T3A	444	1
23W15/T3A	444	1

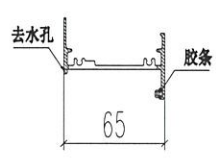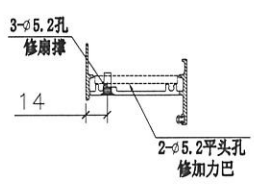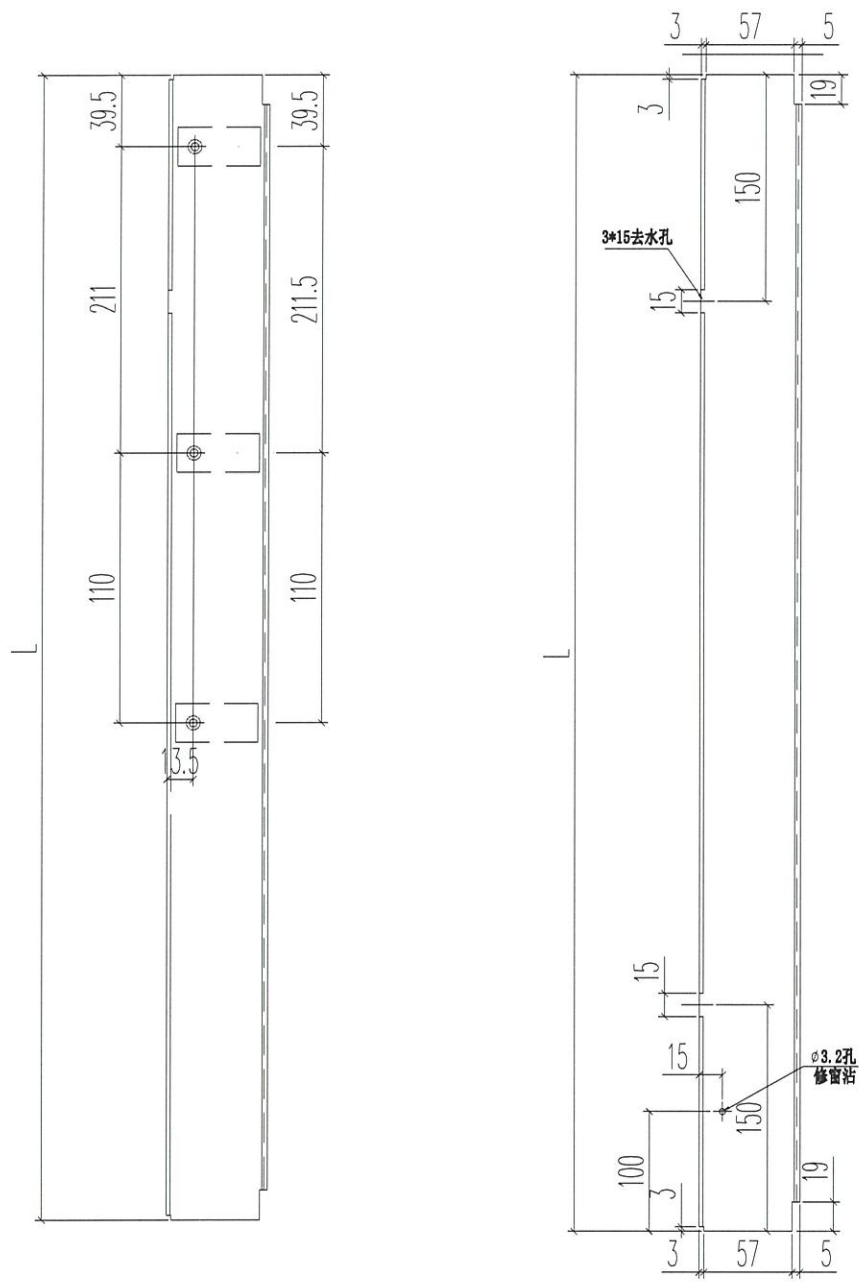





名稱	65生窗底框	制圖	JASON 2020.06.22	修改	A		
材料	X85687(0)	復核	WHS	日期	2020.12.22		
顏色	UCT806812XL-3	批准		圖號	PW01-48		



美特鋁質 有限公司
MIDI Aluminium Fabricator Ltd.

工程號 J852 | 地盤 亞皆老街

窗號	L	數量
22W15/T3A	2410	1
23W15/T3A	2410	1

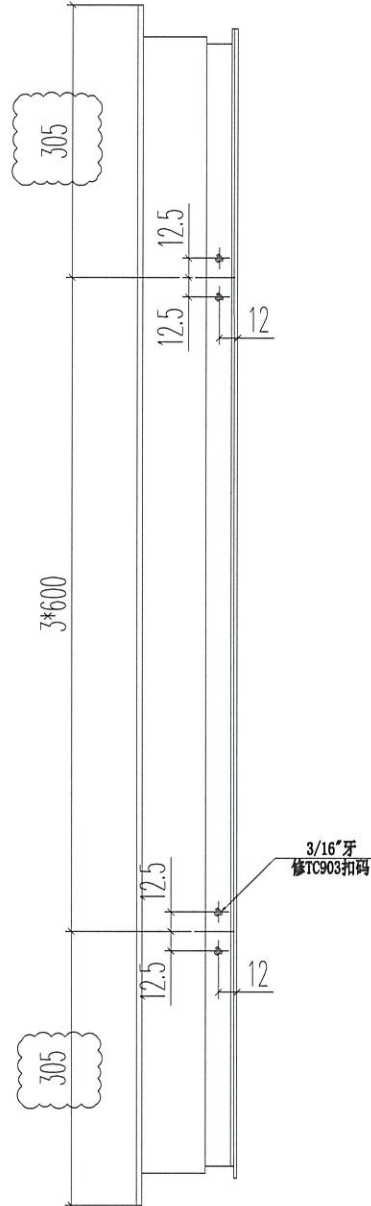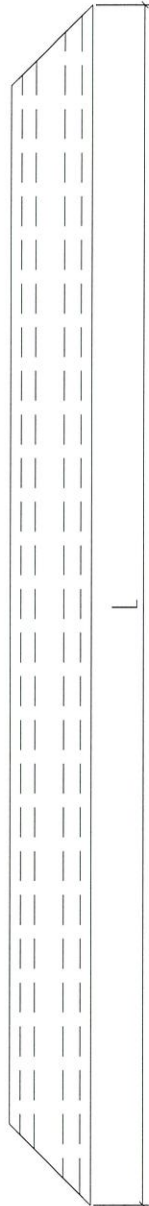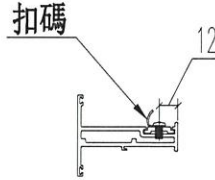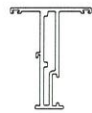


名稱	65生窗玉	制圖	JASON	2020.06.22	修改	A		
材料	X85680(0)	復核	WHS		日期	2020.12.22		
顏色	UCT806812XL-3	批准			圖號	PW01-49		



美特鋁質 有限公司
MIDI Aluminium Fabricator Ltd.

工程號 J852 地盤 亞皆老街

窗號	L	數量
22W15/T3A	2410	1
23W15/T3A	2410	1

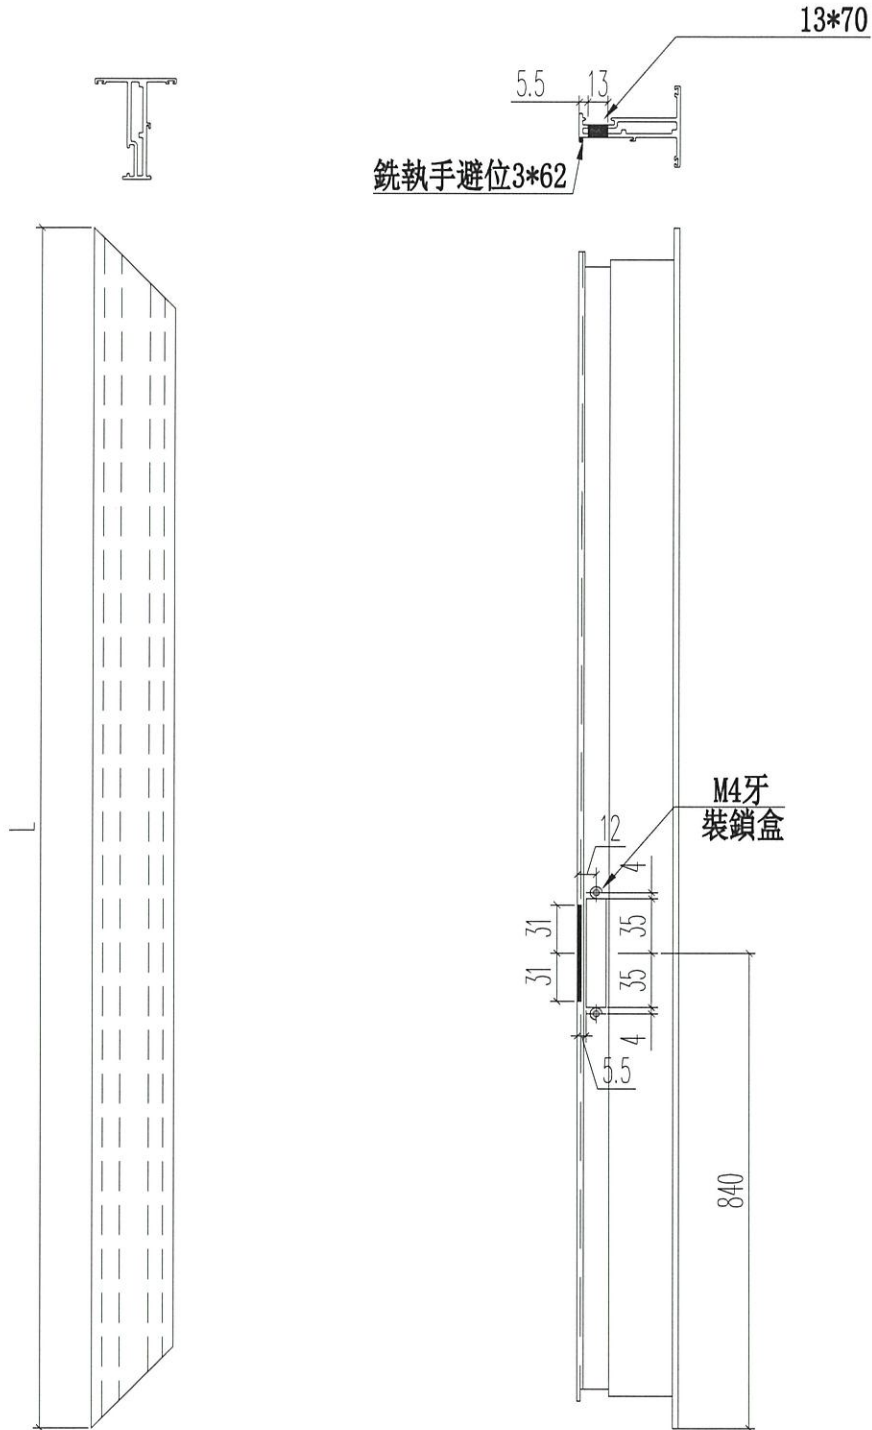



名稱	65生窗玉	制圖	JASON	2020.06.22	修改	A		
材料	X85680(4)	復核	WHS		日期	2020.12.22		
顏色	UCT806812XL-3	批准			圖號	PW01-50		



美特鋁質 有限公司
MIDI Aluminium Fabricator Ltd.

工程號 J852 地盤 亞皆老街

窗號	L	數量
22W15/T3A	450	1
23W15/T3A	450	1

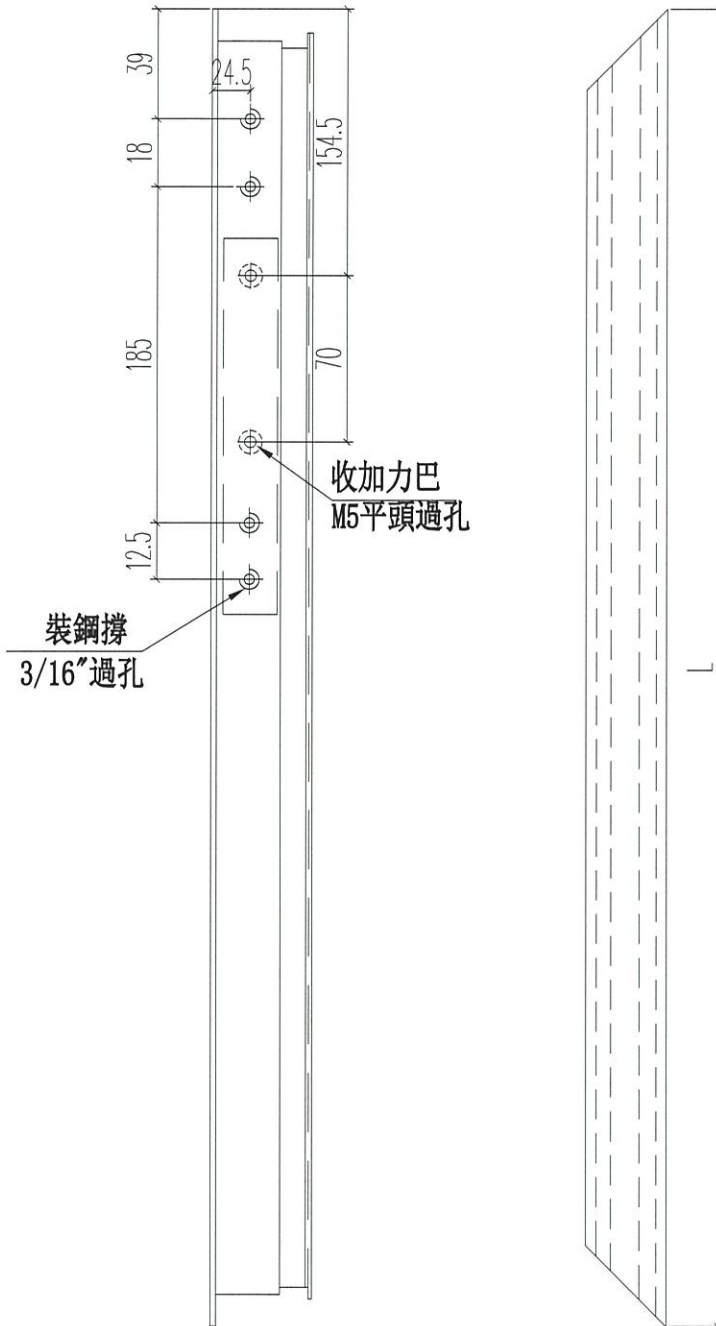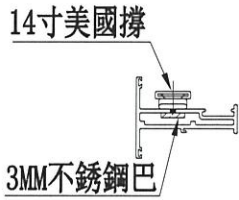



名稱	65生窗玉頂橫	制圖	JASON	2020.06.22	修改	A		
材料	X85680(4)	復核	WHS		日期	2020.12.22		
顏色	UCT806812XL-3	批准			圖號	PW01-51		



美特鋁質 有限公司
MIDI Aluminium Fabricator Ltd.

工程號 J852 | 地盤 亞皆老街

窗號	L	數量
22W15/T3A	450	1
23W15/T3A	450	1

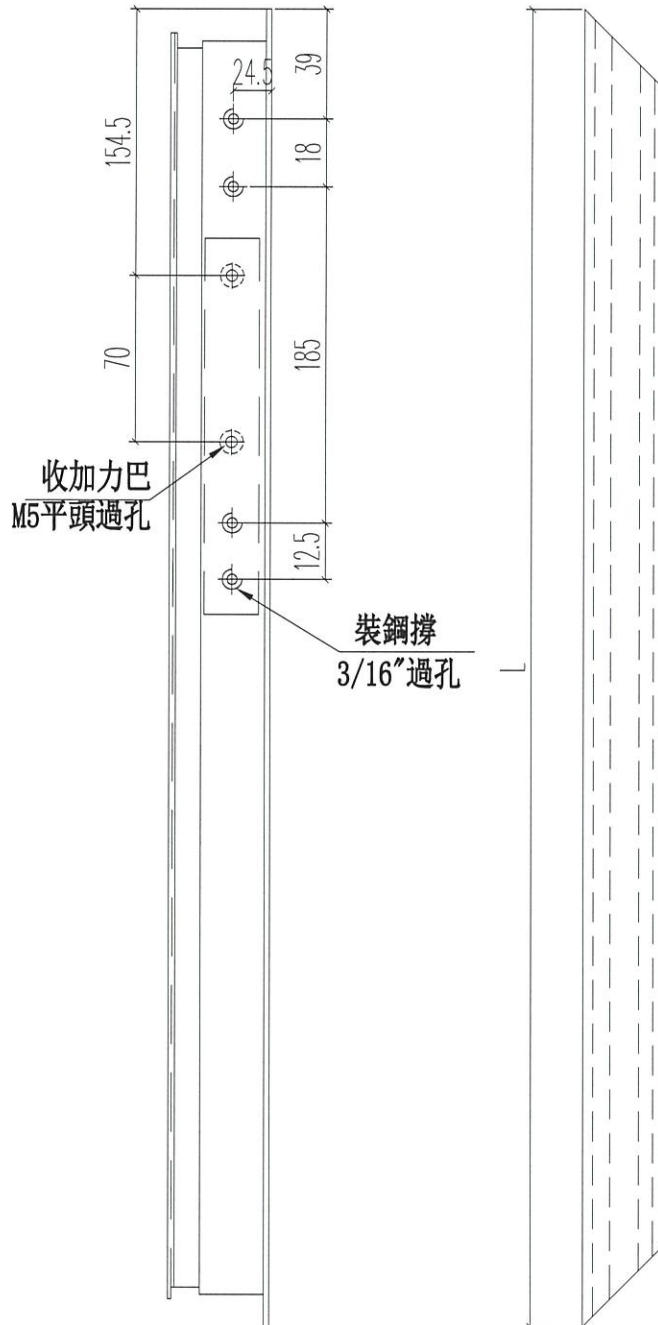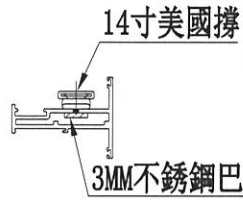


名稱	65生窗玉頂橫	制圖	JASON	2020.06.22	修改	A		
材料	X85680(4)	復核	WHS		日期	2020.12.22		
顏色	UCT806812XL-3	批准			圖號	PW01-52		



美特鋁質 有限公司
MIDI Aluminium Fabricator Ltd.

工程號	J852	地盤	亞皆老街
-----	------	----	------

窗號	L	數量
22W15/T3A	2337	1
23W15/T3A	2337	1

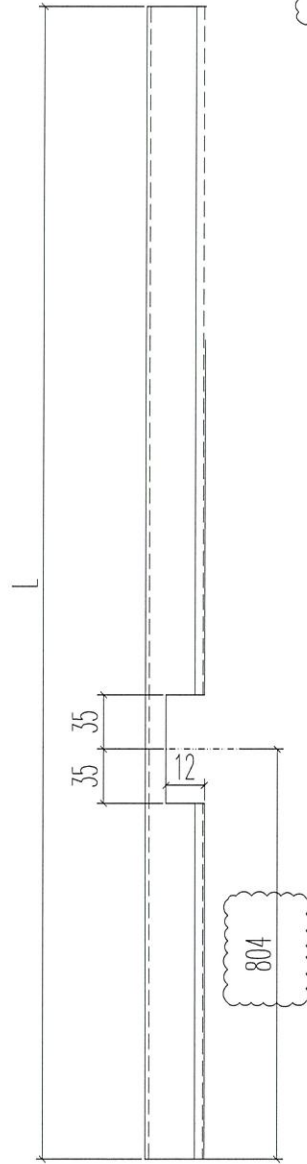


名稱	65窗玻璃線企	制圖	JASON	2020.06.22	修改	A		
材料	X85693(0)	復核	WHS		日期	2020.12.22		
顏色	UCT806812XL-3	批准			圖號	PW01-53		



美特鋁質 有限公司
MIDI Aluminium Fabricator Ltd.

窗號	L	數量
22W15/T3A	474	1
23W15/T3A	474	1
合計:		2


工程號 J852 地盤 亞皆老街

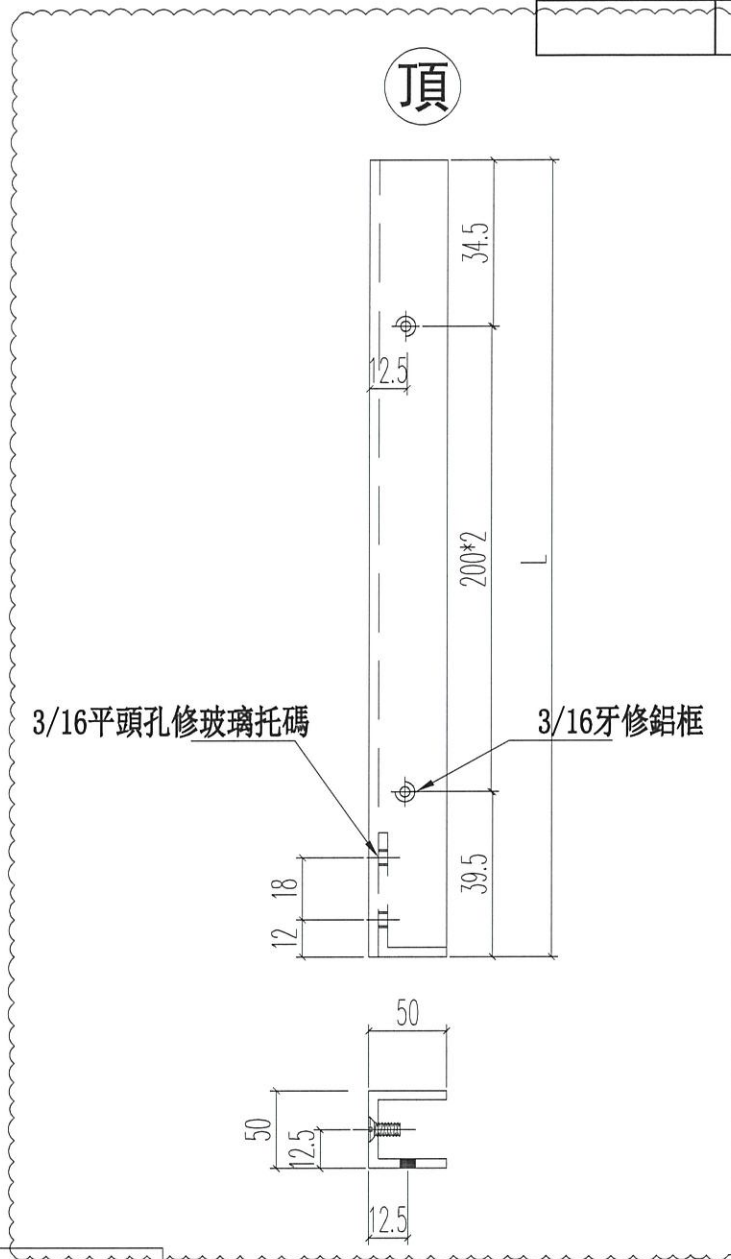


3/16平頭孔修玻璃托碼

3/16牙修鋁框

頂

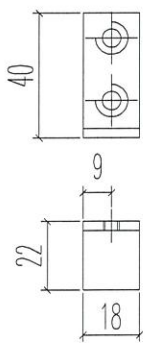


2-3/16"牙

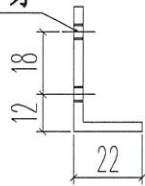

40*22*3鋁角L=18mm

數量: 14

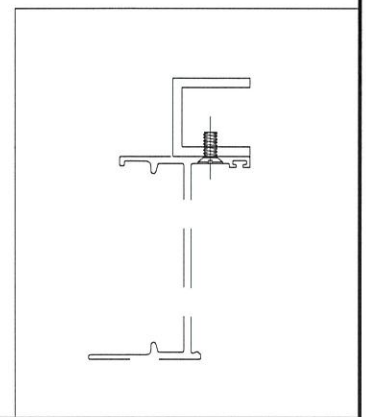

名稱	欄河槽	制圖	JASON	2020.06.22	修改	A	
材料	25x25x3mm	復核	WHS		日期	2020.12.22	
顏色	UCT806812XL-3	批准			圖號	PW01-54	





美特鋁質 有限公司
MIDI Aluminium Fabricator Ltd.

工程號 J852 地盤 亞皆老街

窗號	L	數量
22W15/T3A	474	1
23W15/T3A	474	1
合計:		2

新增圖

頂

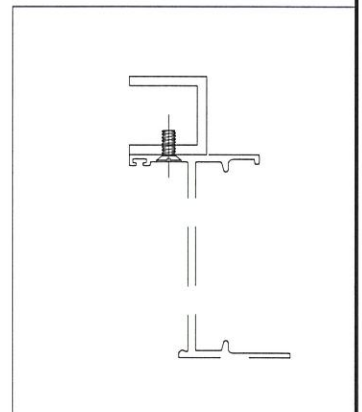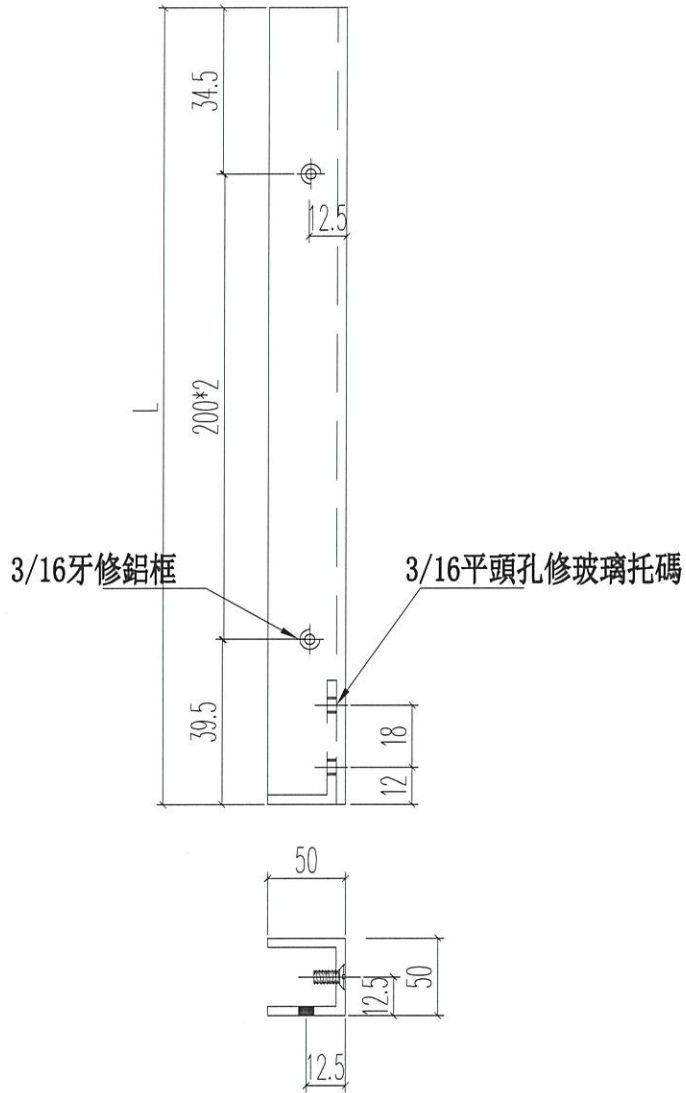


名稱	欄河槽	制圖	JASON	2020.06.22	修改		
材料	25x25x3mm	復核	WHS		日期		
顏色	UCT806812XL-3	批准			圖號	PW01-54R	




美特鋁質 有限公司
MIDI Aluminium Fabricator Ltd.

工程號 J852 地盤 亞皆老街

L1	數量	A	B
1447	2	387	500*2
734	2	174	500

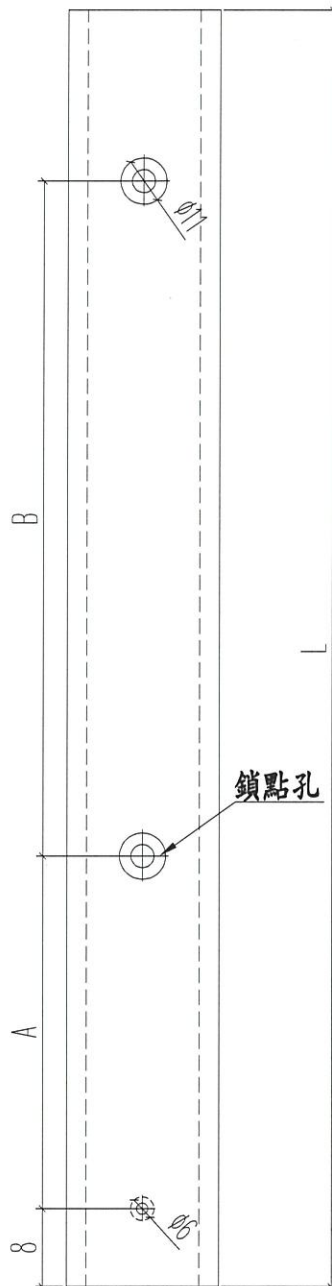

名稱	多點鎖拉巴	制圖	JASON	2020.06.22	修改	A		
材料	X85824	復核	WHS		日期	2020.12.22		
顏色	UCT806812XL-3	批准			圖號	PW01-55		

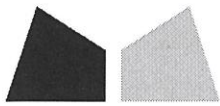

鋁材開料總表

工程號碼: J852 工程名稱: 高層佛沙窗(T3)-輔材-20201222修改

序號	鋁料編號	名稱	表面處理		開料長度	實用長料總數量		浪費率(%)
			顏色	層厚		支數	長度	
1	15x1.6巴				5800	2	11600	20.69
2	15x13x1.6角				5400	3	16200	24.04
3	20x20x3角				5800	1	5800	32.93
4	20x4鋁巴				5000	5	25000	10.30
5	20x5巴				5000	1	5000	30.40
6	25x25x3鋁槽	20201222修改			5000	1	5000	60.60
7	50x3鋁巴				5100	4	20400	0.59
8	50x50x5角				5800	7	40600	0.25
9	50x5鋁巴				5000	1	5000	79.24
10	65x65x5角				5000	3	15000	24.73
11	20x1.5巴				5000	7	35000	5.28
12	50x50x3角				5000	3	15000	9.80
13	50x16x3角				5000	1	5000	20.20

送至: _____

由: _____

日期: _____

簡短說明: _____

工程號碼: J852, 工程名稱: 高層佛沙窗(T3)-輔材-20201222修改
 開料長度: 5000, 總長料支數: 1, 總開料支數: 4
 鋸片厚度(mm): 6, 料頭尾總切除(mm): 50, 浪費率(%): 60.6

鋁材開料清單 25x25x3鋁槽

窗號	編號(用料狀況)	實用長度(長料開數)	需要支數	開料支數	長料支數	餘料支數	編號(剩餘長度)
22W15/T3A, 23W15/T3A	1, 1	474.0	4	4	1	1	1@(3990)x1 1@(3030)x1

23W15/T3A



鋁材開料總表

工程號碼: J852 工程名稱: 高層佛沙窗(T3)-窗扇-20201222修改

序號	鋁料編號	名稱	表面處理		開料長度	實用長料總數量		浪費率(%)
			顏色	層厚		支數	長度	
1	X85680	20201222修改			5150	3	15450	25.06
2	X85693	20201222修改			5150	3	15450	29.67
3	X85767				5800	36	208800	4.04
4	X85768				5800	41	237800	2.36
5	X85785				5400	3	16200	27.99
6	X85786				5500	3	16500	28.93
7	X85823				5800	4	23200	13.94
8	X85824	20201222修改			5700	15	85500	3.55
9	X85834				5800	41	237800	3.10
10	X85838				5800	2	11600	33.28
11	X85839				5800	1	5800	31.69
12	X85840				5800	1	5800	31.69

送至: _____

由: _____

日期: _____

簡短說明: _____

共4頁 第1頁

打印日期: 23/12/2020 打印時間: 9:53

工程號碼: J852, 工程名稱: 高層佛沙窗(T3)-窗扇-20201222修改
開料長度: 5700, 總長料支數: 15, 總開料支數: 412
鋸片厚度(mm): 6, 料頭尾總切除(mm): 30, 浪費率(%): 3.55

鋁材開料清單 X85824

窗號	編號(用料狀況)	實用長度(長料開數)	需要支數	開料支數	長料支數	餘料支數	編號(剩餘長度)
22W15/T3A	1	1447.0	2	1	1	0	1@(4217)x1
23W15/T3A	(餘料)1	1447.0		1	0	1	1@(2764)x1
22W6/T3C, 23W6/T3C	2-3	1258.0	8	4	2	0	2-3@(3142)x2
22W14/T3A, 23W14/T3A	(餘料)1-2	1258.0		4	0	2	1@(236)x1 2@(614)x1
22W2/T3A, 22W4/T3C, 22W5/T3C, 23W2/T3A, 23W4/T3C, 23W5/T3C	4-9	1213.0	24	12	6	0	4-9@(3232)x6
22W1/T3A, 22W3/T3C, 22W5/T3A, 23W1/T3A, 23W3/T3C, 23W5/T3A	(餘料)3-8	1213.0		12	0	6	3@(704)x1 4-8@(794)x5
22W2/T3A, 22W5/T3A, 23W2/T3A, 23W5/T3A	10-13	849.0	24	4	4	0	10-13@(4815)x4
22W1/T3A, 22W2/T3A, 22W3/T3C, 22W4/T3C, 22W5/T3A, 22W5/T3C, 23W1/T3A, 23W2/T3A, 23W3/T3C, 23W4/T3C, 23W5/T3A, 23W5/T3C	(餘料)9, 9-10, 10, 10- 11, 11, 11-12, 12, 12- 13	849.0		20	0	12	9@(1522)x1 9@(667)x1 10@(3105)x1 10@(1395)x1 10@(540)x1 11@(3105)x1 11@(1395)x1 11@(540)x1 12@(3105)x1 12@(1395)x1 12@(540)x1 13@(3105)x1
22W15/T3A, 23W15/T3A	23W15/T3A (餘料)4-5	734.0	2	2	0	2	4-5@(54)x2
22W13/T3A, 23W13/T3A	(餘料)2-3	367.0	2	2	0	2	2@(241)x1 3@(331)x1
22W13/T3A, 23W13/T3A	(餘料)6, 6	347.0	2	2	0	2	6@(441)x1 6@(88)x1
22W14/T3A, 23W14/T3A	(餘料)1-3	135.0	4	4	0	3	1@(95)x1 2@(100)x1 3@(49)x1
22W6/T3C, 23W6/T3C	(餘料)7, 7	100.0	4	4	0	2	7@(582)x1 7@(370)x1
J852-PW2-05	14-15	39.0	340	188	2	0	14@(0)x1 15@(2880)x1
J852-PW2-05	(餘料)1-13	39.0		152	0	13	1@(5)x1 2@(10)x1 3@(4)x1 4-5@(9)x2 6@(43)x1 7@(10)x1 8@(29)x1 9@(37)x1 10-13@(0)x4


鋁材開料清單 X85693

窗號	編號(用料狀況)	實用長度(長料開數)	需要支數	開料支數	長料支數	餘料支數	編號(剩餘長度)
22W15/T3A, 23W15/T3A	23W15/T3A 1-2	2337.0	4	2	2	0	1-2@(2777)x2
22W15/T3A, 23W15/T3A	(餘料)1-2	2337.0		2	0	2	1-2@(434)x2
23W15/T3A	23W15/T3A 3	345.0	4	2	1	0	3@(4418)x1
22W15/T3A	(餘料)1-2	345.0		2	0	2	1-2@(83)x2

工程號碼: J852, 工程名稱: 高層佛沙窗(T3)-窗扇-20201222修改
開料長度: 5150, 總長料支數: 3, 總開料支數: 8
鋸片厚度(mm): 6, 料頭尾總切除(mm): 30, 浪費率(%): 25.06

鋁材開料清單 X85680

窗號	編號(用料狀況)	實用長度(長料開數)	需要支數	開料支數	長料支數	餘料支數	編號(剩餘長度)
22W15/T3A, 23W15/T3A	23W15/T3A 1-2	2410.0	4	2	2	0	1-2@(2704)x2
22W15/T3A, 23W15/T3A	(餘料)1-2	2410.0		2	0	2	1-2@(288)x2
22W15/T3A	3	450.0	4	1	1	0	3@(4664)x1
22W15/T3A, 23W15/T3A	(餘料)3, 3, 3 23W15/T3A	450.0		3	0	3	3@(4208)x1 3@(3752)x1 3@(3296)x1

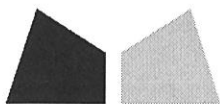

鋁材開料總表

工程號碼: J852 工程名稱: 高層佛沙窗(T3)-窗框-20201222修改

序號	鋁料編號	名稱	表面處理		開料長度	實用長料總數量		浪費率(%)
			顏色	層厚		支數	長度	
1	X85679	20201222修改			5150	2	10300	2.49
2	X85685	20201222修改			5000	1	5000	81.08
3	X85687	20201222修改			5000	1	5000	81.40
4	X85759				5500	18	99000	7.10
5	X85760				5300	6	31800	8.64
6	X85761				5650	5	28250	4.42
7	X85762				5800	6	34800	19.18
8	X85763				5650	2	11300	19.86
9	X85764				5850	21	122850	6.82
10	X85766				5050	2	10100	10.34
11	X85769				5350	6	32100	9.50
12	X85771				5600	1	5600	2.82
13	X85772				5600	5	28000	2.82
14	X85773				4850	5	24250	15.79
15	X85775				4050	3	12150	33.71
16	X85819				5300	6	31800	8.64
17	X85820				5350	6	32100	9.50

送至: _____

由: _____

日期: _____

簡短說明: _____

共4頁 第1頁

打印日期: 23/12/2020 打印時間: 9:40

工程號碼: J852, 工程名稱: 高層佛沙窗(T3)-窗框-20201222修改
 開料長度: 5000, 總長料支數: 1, 總開料支數: 2
 鋸片厚度(mm): 6, 料頭尾總切除(mm): 30, 浪費率(%): 81.4

鋁材開料清單 X85687

窗號	編號(用料狀況)	實用長度(長料開數)	需要 支數	開料 支數	長料 支數	餘料 支數	編號(剩餘長度)
22W15/T3A, 23W15/T3A	1, 1	444.0	2	2	1	1	1@(4520)x1 1@(4070)x1

23W15/T3A

工程號碼: J852, 工程名稱: 高層佛沙窗(T3)-窗框-20201222修改
 開料長度: 5000, 總長料支數: 1, 總開料支數: 2
 鋸片厚度(mm): 6, 料頭尾總切除(mm): 30, 浪費率(%): 81.08

鋁材開料清單 X85685

窗號	編號(用料狀況)	實用長度(長料開數)	需要 支數	開料 支數	長料 支數	餘料 支數	編號(剩餘長度)
22W15/T3A, 23W15/T3A	1, 1	452.0	2	2	1	1	1@(4512)x1 1@(4054)x1

23W15/T3A

鋁材開料清單 X85679

窗號	編號(用料狀況)	實用長度(長料開數)	需要 支數	開料 支數	長料 支數	餘料 支數	編號(剩餘長度)
22W15/T3A, 23W15/T3A , 22W15/T3A, 23W15/T3A	1-2, 1-2	2490.0	4	4	2	2	1-2@(2624)x2 1-2@(128)x2

23W15/T3A