

工程指示 / 要求簡箋(E.I.)

工程指示編號：EI / 2730 / 20 修改版次：E  
 工程編號：J - 852 工程名稱：亞皆老街中電  
 工程項目：佛沙窗 大貨 T3 AC 單位 (特式層 22, 23/F) (20 幅)  
 收件人：生統 發件人：Ant Yeung 日期：04/01/2021

要求提供 /  確認 事項：

- |                                    |                                     |                               |
|------------------------------------|-------------------------------------|-------------------------------|
| <input type="checkbox"/> 初步鋁料 B.M. | <input type="checkbox"/> 加工拆圖，然後生產  | <input type="checkbox"/> 尺寸表  |
| <input type="checkbox"/> 正式鋁料 B.M. | <input type="checkbox"/> 技術上資料 / 指示 | <input type="checkbox"/> 報價   |
| <input type="checkbox"/> 配件 B.M.   | <input type="checkbox"/> 樣辦或貨品說明書   | <input type="checkbox"/> 分判合約 |
| <input type="checkbox"/> 其他：_____  |                                     |                               |

內容：

**E 版：**修改窗玉主企加工圖，已加工的留來 T1 用。

**D 版：**修改窗高度至 2490 及修改加工圖

**C 版：**原 22W4-T3A 修改為 22W15-T3A；原 23W4-T3A 修改為 23W15-T3A

**B 版：**22W14-T3A, 23W14-T3A

**A 版：**已修改 PW01-10 加工圖，請按修改加工圖生產

請按加工圖生產佛沙窗 T3 AC 單位 20 幅送佛沙場 (特式層 22,23/F 用)

請在 2021.1.6 前完成上列要求。

附：| 頁

以上項目為：

- 原合約工程包  原合約工程加 / 減賬  新工程報價

原因：-\_\_\_\_\_

分發東莞各部門：

- |  |  |  |   |
|--|--|--|---|
| <input type="checkbox"/> 生產技術總監 <input type="checkbox"/> 連附件 | <input type="checkbox"/> 技術部 <input type="checkbox"/> 連附件              | <input type="checkbox"/> 生產部 <input type="checkbox"/> 連附件    | <input type="checkbox"/> 機械設計部 <input type="checkbox"/> 連附件         |
| <input type="checkbox"/> 採購部 <input type="checkbox"/> 連附件    | <input checked="" type="checkbox"/> 生產統籌部 <input type="checkbox"/> 連附件 | <input type="checkbox"/> 小羅 & 清 <input type="checkbox"/> 連附件 |   |
| <input type="checkbox"/> 質檢部 <input type="checkbox"/> 連附件    | <input type="checkbox"/> 會計部 <input type="checkbox"/> 連附件              | <input type="checkbox"/> 報關組 <input type="checkbox"/> 連附件    | <input type="checkbox"/> 其他 <u>楊榮輝</u> <input type="checkbox"/> 連附件 |

分發其他分判：

- (v) 水洪  連附件

分發香港各部門：

- |   |  |   |  |    |
|---|--|---|--|----|
| <input type="checkbox"/> 行政部 <input type="checkbox"/> 連附件 | <input type="checkbox"/> 會計部 <input type="checkbox"/> 連附件  | <input type="checkbox"/> 統籌部 <input type="checkbox"/> 連附件 | <input type="checkbox"/> 工程部地盤科文 <input type="checkbox"/> 連附件  | 祥哥 |
| <input type="checkbox"/> 採購部 <input type="checkbox"/> 連附件 | <input type="checkbox"/> QS 部 <input type="checkbox"/> 連附件 | <input type="checkbox"/> 維修部 <input type="checkbox"/> 連附件 | <input type="checkbox"/> 其他 _____ <input type="checkbox"/> 連附件 |    |

傳遞編號：

HK 0003 / 21

發件人簽署：

項目經理簽署：



美特鋁質 有限公司  
MIDI Aluminium Fabricator Ltd.


工程號 J852 地盤 亞皆老街

紅  
2730E

窗號	L	數量
22W15/T3A	2410	1
23W15/T3A	2410	1

請將已加工的兩支窗玉企料留用到T1座

頂

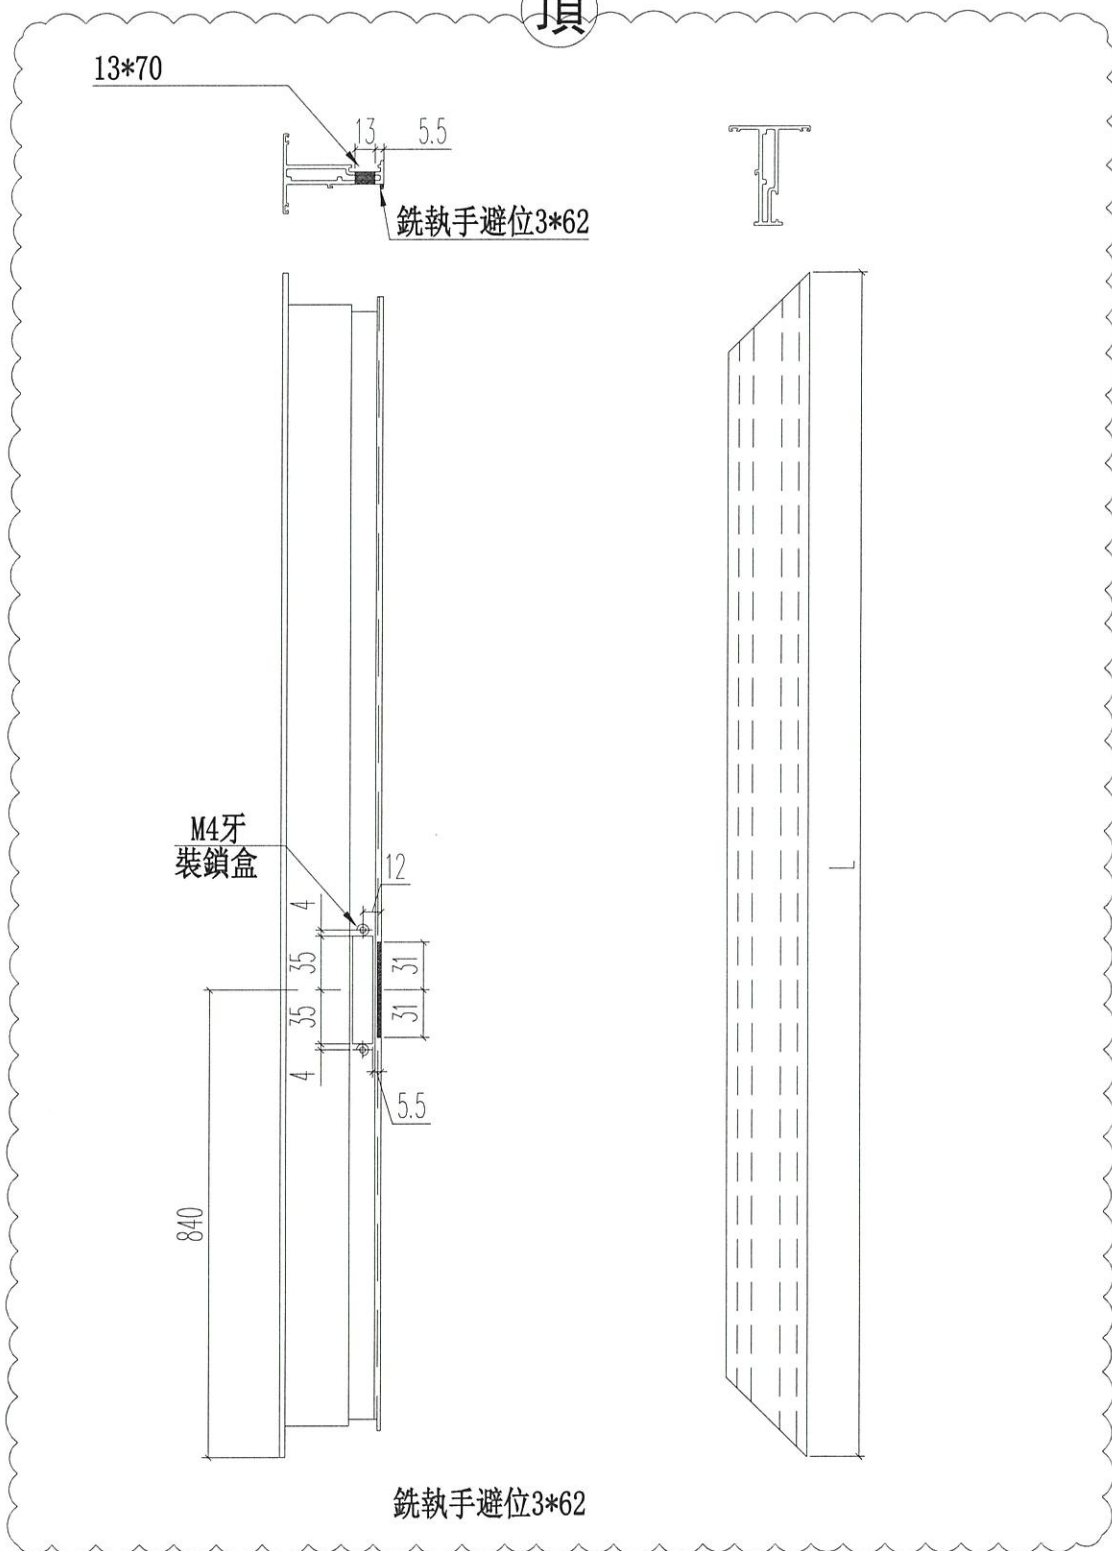

名稱	65生窗玉右企	制圖	JASON 2020.06.22	修改	A	B	
材料	X85680(4)	復核	WHS	日期	2020.12.22	2021.01.04	
顏色	UCT806812XL-3	批准		圖號	PW01-50		