



工程指示 / 要求簡箋(E.I.)

工程指示編號：EI / 2730 / 20

修改版次：F

工程編號：J - 852

工程名稱：亞皆老街中電

工程項目：佛沙窗 大貨 T3 AC 單位 (特式層 22, 23/F) (20 幅)

收件人：生統

發件人：Ant Yeung

日期：12/01/2021

要求提供 /  確認 事項：

- |                                    |                                     |                               |
|------------------------------------|-------------------------------------|-------------------------------|
| <input type="checkbox"/> 初步鋁料 B.M. | <input type="checkbox"/> 加工拆圖，然後生產  | <input type="checkbox"/> 尺寸表  |
| <input type="checkbox"/> 正式鋁料 B.M. | <input type="checkbox"/> 技術上資料 / 指示 | <input type="checkbox"/> 報價   |
| <input type="checkbox"/> 配件 B.M.   | <input type="checkbox"/> 樣辦或貨品說明書   | <input type="checkbox"/> 分判合約 |
| <input type="checkbox"/> 其他：_____  |                                     |                               |

內容：

**F 版：**窗玉主企不用開避位 (PW01-50)

**E 版：**修改窗玉主企加工圖，已加工的留來 T1 用。

**D 版：**修改窗高度至 2490 及修改加工圖

**C 版：**原 22W4-T3A 修改為 22W15-T3A; 原 23W4-T3A 修改為 23W15-T3A

**B 版：**22W14-T3A, 23W14-T3A

**A 版：**已修改 PW01-10 加工圖，請按修改加工圖生產

請按加工圖生產佛沙窗 T3 AC 單位 20 幅送佛沙場 (特式層 22,23/F 用)

請在 2021.01.15 前完成上列要求。

附：1 頁

以上項目為：

- 原合約工程包                       原合約工程加 / 減賬                       新工程報價

原因：-

分發東莞各部門：

- |  |  |  |   |
|--|--|--|---|
| <input type="checkbox"/> 生產技術總監 <input type="checkbox"/> 連附件 | <input type="checkbox"/> 技術部 <input type="checkbox"/> 連附件              | <input type="checkbox"/> 生產部 <input type="checkbox"/> 連附件                          | <input type="checkbox"/> 機械設計部 <input type="checkbox"/> 連附件         |
| <input type="checkbox"/> 採購部 <input type="checkbox"/> 連附件    | <input checked="" type="checkbox"/> 生產統籌部 <input type="checkbox"/> 連附件 | <input checked="" type="checkbox"/> 小羅 & 清 <input checked="" type="checkbox"/> 連附件 |   |
| <input type="checkbox"/> 質檢部 <input type="checkbox"/> 連附件    | <input type="checkbox"/> 會計部 <input type="checkbox"/> 連附件              | <input type="checkbox"/> 報關組 <input type="checkbox"/> 連附件                          | <input type="checkbox"/> 其他 <u>楊榮輝</u> <input type="checkbox"/> 連附件 |

分發其他分判：

- 水洪  連附件

分發香港各部門：

- |   |  |   |  |    |
|---|--|---|--|----|
| <input type="checkbox"/> 行政部 <input type="checkbox"/> 連附件 | <input type="checkbox"/> 會計部 <input type="checkbox"/> 連附件  | <input type="checkbox"/> 統籌部 <input type="checkbox"/> 連附件 | <input type="checkbox"/> 工程部地盤科文 <input type="checkbox"/> 連附件  | 祥哥 |
| <input type="checkbox"/> 採購部 <input type="checkbox"/> 連附件 | <input type="checkbox"/> QS 部 <input type="checkbox"/> 連附件 | <input type="checkbox"/> 維修部 <input type="checkbox"/> 連附件 | <input type="checkbox"/> 其他 _____ <input type="checkbox"/> 連附件 |    |

傳遞編號：

發件人簽署：

HK 0098 / 21

項目經理簽署：




美特鋁質 有限公司  
MIDI Aluminium Fabricator Ltd.

From:  
阮  
2930E

工程號 J852 地盤 亞皆老街

| 窗號        | L    | 數量 |
|-----------|------|----|
| 22W15/T3A | 2410 | 1  |
| 23W15/T3A | 2410 | 1  |

請將已加工的兩支窗玉企料留用到T1座

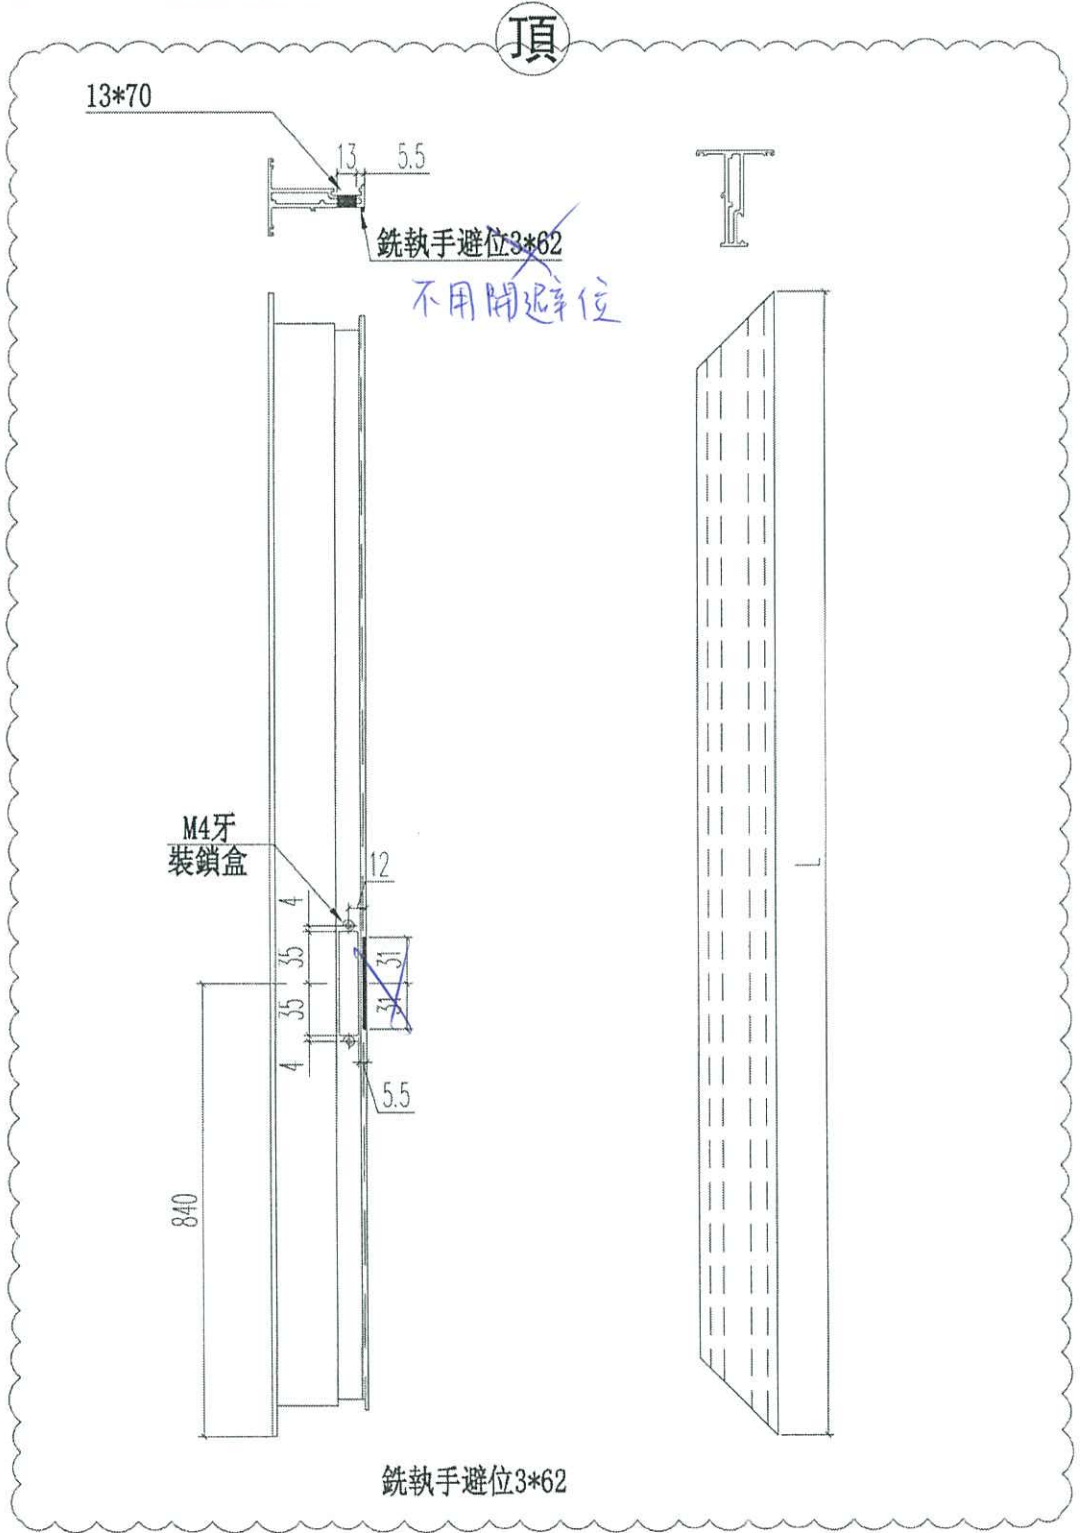

|    |               |    |                  |    |            |            |  |
|----|---------------|----|------------------|----|------------|------------|--|
| 名稱 | 65生窗玉右企       | 制圖 | JASON 2020.06.22 | 修改 | A          | B          |  |
| 材料 | X85680(4)     | 復核 | WHS              | 日期 | 2020.12.22 | 2021.01.04 |  |
| 顏色 | UCT806812XL-3 | 批准 |                  | 圖號 | PW01-50    |            |  |