



工程指示 / 要求簡箋(E.I.)

工程指示編號：EI / 2738 / 20

修改版次：A

工程編號：J - 852

工程名稱：亞皆老街中電

工程項目：佛沙窗 大貨 T2 ABC 單位 (特式層 22, 23/F) (29 幅)

收件人：生統

發件人：Ant Yeung

日期：29/01/2021

□要求提供 / □確認 事項：

- | | | |
|------------------------------------|-------------------------------------|-------------------------------|
| <input type="checkbox"/> 初步鋁料 B.M. | <input type="checkbox"/> 加工拆圖，然後生產 | <input type="checkbox"/> 尺寸表 |
| <input type="checkbox"/> 正式鋁料 B.M. | <input type="checkbox"/> 技術上資料 / 指示 | <input type="checkbox"/> 報價 |
| <input type="checkbox"/> 配件 B.M. | <input type="checkbox"/> 樣辦或貨品說明書 | <input type="checkbox"/> 分判合約 |
| <input type="checkbox"/> 其他：_____ | | |

內容：

A 版：現放行 23W8/T2A. 及已修改 23W15/T2C 窗號請先檢查鋁料數量是否足夠生產全部佛沙窗請先完成 T2 標準層；再按加工圖生產佛沙窗 T2 ABC 單位 29 幅送佛沙場 (特式層 22,23/F 用)暫停 23W8/T2A, 待改圖請在 2021.02.28 前完成上列要求。附：2頁組裝圖+28頁加工圖+29頁開料單

以上項目為：

- | | | |
|---------------------------------|--------------------------------------|--------------------------------|
| <input type="checkbox"/> 原合約工程包 | <input type="checkbox"/> 原合約工程加 / 減賬 | <input type="checkbox"/> 新工程報價 |
|---------------------------------|--------------------------------------|--------------------------------|

原因：-_____

分發東莞各部門：

- | | | | | | | | |
|---------------------------------|------------------------------|---|------------------------------|--|---|--------------------------------|---|
| <input type="checkbox"/> 生產技術總監 | <input type="checkbox"/> 連附件 | <input type="checkbox"/> 技術部 | <input type="checkbox"/> 連附件 | <input type="checkbox"/> 生產部 | <input type="checkbox"/> 連附件 | <input type="checkbox"/> 機械設計部 | <input type="checkbox"/> 連附件 |
| <input type="checkbox"/> 採購部 | <input type="checkbox"/> 連附件 | <input checked="" type="checkbox"/> 生產統籌部 | <input type="checkbox"/> 連附件 | <input checked="" type="checkbox"/> 小羅&清 | <input checked="" type="checkbox"/> 連附件 | | |
| <input type="checkbox"/> 質檢部 | <input type="checkbox"/> 連附件 | <input type="checkbox"/> 會計部 | <input type="checkbox"/> 連附件 | <input type="checkbox"/> 報關組 | <input type="checkbox"/> 連附件 | <input type="checkbox"/> 其他 | <u>楊榮輝</u> <input type="checkbox"/> 連附件 |

分發其他分判：

- | | |
|--|---|
| <input checked="" type="checkbox"/> (v) 水洪 | <input checked="" type="checkbox"/> 連附件 |
|--|---|

分發香港各部門：

- | | | | | | | | | |
|------------------------------|------------------------------|-------------------------------|------------------------------|------------------------------|------------------------------|----------------------------------|------------------------------|------------------------------|
| <input type="checkbox"/> 行政部 | <input type="checkbox"/> 連附件 | <input type="checkbox"/> 會計部 | <input type="checkbox"/> 連附件 | <input type="checkbox"/> 統籌部 | <input type="checkbox"/> 連附件 | <input type="checkbox"/> 工程部地盤科文 | <input type="checkbox"/> 連附件 | 祥哥 |
| <input type="checkbox"/> 採購部 | <input type="checkbox"/> 連附件 | <input type="checkbox"/> QS 部 | <input type="checkbox"/> 連附件 | <input type="checkbox"/> 維修部 | <input type="checkbox"/> 連附件 | <input type="checkbox"/> 其他 | _____ | <input type="checkbox"/> 連附件 |





傳遞編號：

HK 243 / 21


發件人簽署：

項目經理簽署：

水線碼位置

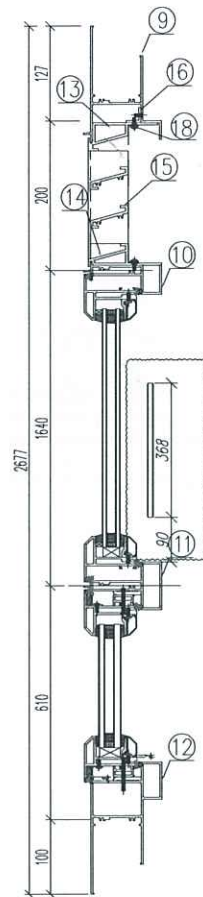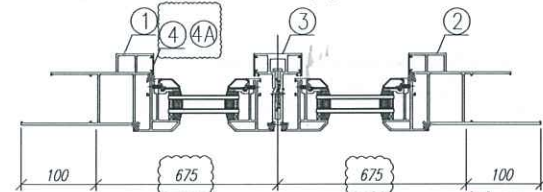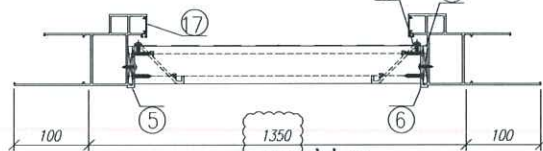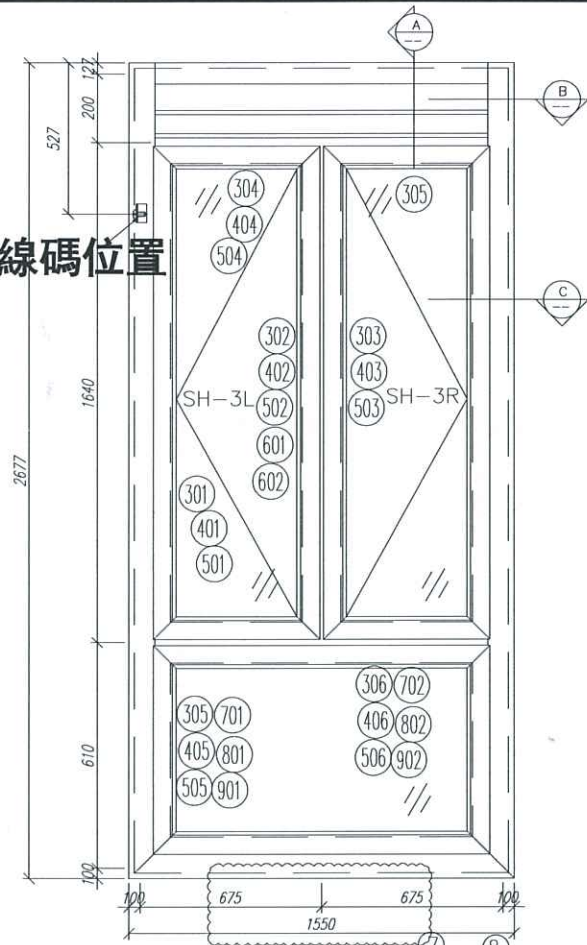

剖-A

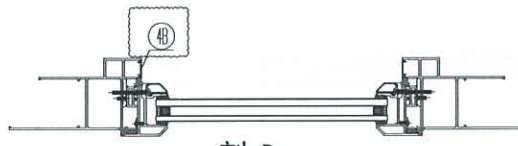

剖-D

序號	材料編號	材料名稱	加工圖號	長度 L(MM)	單位	幅數	1
						單樑	小計
1	X85759	70生窗邊框	PW01-03	2677	支	1	1
2	X85759	70生窗邊框	PW01-04	2677	支	1	1
3	X85773	70生窗中企框	PW01-32A	1626	支	1	1
4	X85764	70生窗拍蓋	直口開料	89.5	支	4	4
4A	X85764	70生窗拍蓋	直口開料	1117.5	支	4	4
4B	X85764	70生窗拍蓋	直口開料	500.5	支	2	2
5	20*56*10*3mm	百頁玉企鋁折角	PW01-AL01	144	支	1	1
6	20*56*10*3mm	百頁玉企鋁折角	PW01-AL02	144	支	1	1
7	15*1.6mm巴	雀仔網壓巴	PW01-44	171.5	支	2	2
8	50*5mm巴	百頁玉熱巴	PW01-43	120	支	2	2
9	X85761	70生窗頂樞	PW01-19	1252	支	1	1
10	X85775	70上生下生中橫	PW01-34	1252	支	1	1
11	X85775	70上生下生中橫	PW01-33A	1252	支	1	1
12	X85762	70生窗底樞	PW01-22	1550	支	1	1
13	X85840	百頁框頂	PW01-41	1252	支	1	1
14	X85839	百頁框底	PW01-42	1252	支	1	1
15	X85838	百葉片	直口開料	1229	支	2	2
16	20*20*3	百頁框頂鋁角	PW01-39	1234	支	1	1
17	X85764	70生窗拍蓋	直口開料	183	支	2	2
18	15*1.6mm巴	雀仔網壓巴	PW01-44	1226	支	2	2

如下為生玉/梗玉料

301	X85767	70生窗玉企	PW04-01	1630	支	2	2
302	X85767	70生窗玉企/拉手	PW04-02	1630	支	1	1
303	X85767	70生窗玉企/拉手	PW04-03	1630	支	1	1
304	X85767	70生窗玉橫頂/底	PW04-04	620	支	2	2
305	X85767	70生窗玉橫頂/底	PW04-05	620	支	2	2
401	X85834	70窗玻璃夾角企	PW02-06	1556	支	2	2
402	X85834	70窗玻璃夾角企	PW04-06	1556	支	1	1
403	X85834	70窗玻璃夾角企	PW04-07	1556	支	1	1
404	X85834	70窗玻璃夾角橫	PW02-06	495	支	4	4
501	X85768	70窗玻璃線企	直口開料	1556	支	2	2
502	X85768	70窗玻璃線企	PW04-08	1556	支	1	1
503	X85768	70窗玻璃線企	PW04-09	1556	支	1	1
504	X85768	70窗玻璃線橫	斜口開料	515	支	4	4
601	X85824	多點鎖拉巴	PW04-10	135	支	2	2
602	X85824	多點鎖拉巴	PW04-10	1258	支	2	2

如下為生變梗玉料



305	X85767	70生窗玉企	PW01-35	555	支	2	2
306	X85767	70生窗橫企	PW01-35	1250	支	2	2
405	X85834	70窗玻璃夾角企	PW01-36	430	支	2	2
406	X85834	70窗玻璃夾角橫	PW01-36	1176	支	2	2
505	X85768	70窗玻璃線企	斜口開料	450	支	2	2
506	X85768	70窗玻璃線橫	直口開料	1176	支	2	2
701	X85785	生窗變梗玉扣(玉)	PW01-40	495	支	2	2
702	X85785	生窗變梗玉扣(玉)	PW01-40	1190	支	2	2
801	X85786	生窗變梗玉扣(框)	PW01-37	495	支	2	2
802	X85786	生窗變梗玉扣(框)	PW01-37	1190	支	2	2
901	15*13*1.6角	擋膠角企	PW01-38	535	支	2	2
902	15*13*1.6角	擋膠角橫	PW01-38	1230	支	2	2

數量: 1	材料: 详见本图附表	表面处理: UCT806812XL-3
制图: 郭上軍	日期: 2020.08.05	修改日期: 2021.01.06
日期: 2020.08.05	日期: 2020.08.05	日期: 2020.08.05
日期: 2020.08.05	日期: 2020.08.05	日期: 2020.08.05

美特鋁質有限公司
MIDI Aluminium Fabricator Ltd.


工程名称: 亞皆老街 / 佛沙窗
图名: 23WB/T2A組裝圖 图号: 23WB/T2A

水線碼位置

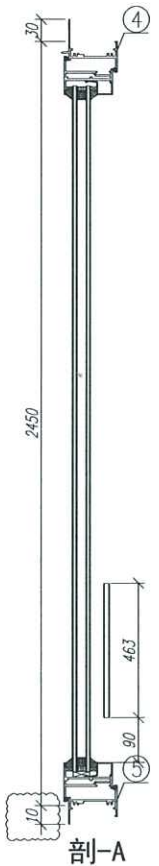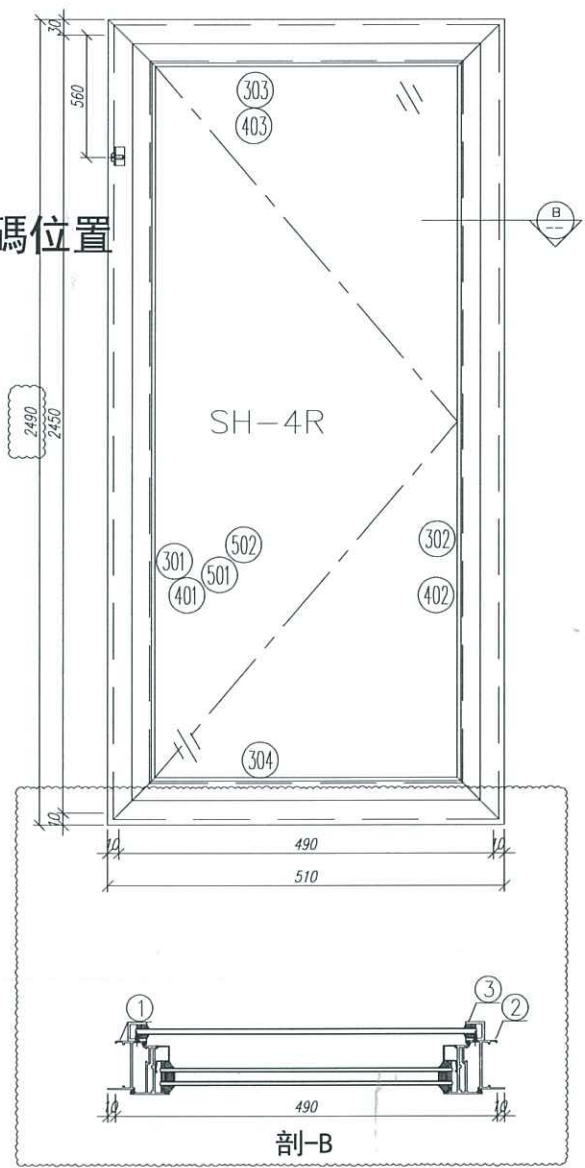


序號	材料編號	材料名稱	加工圖號	長度 L (MM)	單位	幅數 單樑	1 小計
1	X85679 (0)	65生窗邊框	PW01-45	2490	支	1	1
2	X85679 (0)	65生窗邊框	PW01-46	2490	支	1	1
3	鋁槽	25*25*3攔河槽	PW01-54/54R	474	支	2	2
4	X85685 (0)	65生窗頂框	PW01-47	452	支	1	1
5	X85687 (0)	65生窗底框	PW01-48	444	支	1	1
如下為生玉/梗玉料							
301	X85680 (4)	65生窗玉企	PW01-49	2410	支	1	1
302	X85680 (4)	65生窗玉企	PW01-50	2410	支	1	1
303	X85680 (4)	65生窗玉橫頂	PW01-51	450	支	1	1
304	X85680 (4)	65生窗玉橫底	PW01-52	450	支	1	1
401	X85693 (0)	65窗玻璃線企/拉手	PW01-53	2337	支	1	1
402	X85693 (0)	65窗玻璃線企	直口開料	2337	支	1	1
403	X85693 (0)	65窗玻璃線橫	直口開料	345	支	2	2
501	X85824	多點鎖拉巴	PW01-55	734	支	1	1
502	X85824	多點鎖拉巴	PW01-55	1447	支	1	1

數量: 1	材料: 详见本图附表	表面处理: UCT806812XL-3	 美特鋁質有限公司 MIDI Aluminium Fabricator Ltd.	工程名称: 亞皆老街 / 佛沙窗
制图: 郭上軍	日期: 2020.08.05	校核: WSH		修改日期: 2021.01.06
				图名: 23W15/T2C組裝圖 图号: 23W15/T2C


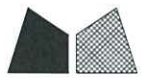


工程號 J852 地盤 亞皆老街


序号	窗號	數量	L	A	M	N
1	23W8/T2A	2	1230	90	350	3
2	23W8/T2A	2	535	92.5	350	1
3	22W4/T2A	2	325	37.5	250	1
4	22W4/T2A	2	535	92.5	350	1
5	22W4/T2B	2	325	37.5	250	1
6	22W4/T2B	2	535	92.5	350	1
7	23W13/T2C	2	325	37.5	250	1
8	23W13/T2C	2	535	92.5	350	1
9	22W5/T2A	2	400	50	300	1
10	22W5/T2A	2	535	92.5	350	1
11	22W5/T2B	2	400	50	300	1
12	22W5/T2B	2	535	92.5	350	1
13	23W14/T2C	2	400	50	300	1
14	23W14/T2C	2	535	92.5	350	1
15	23W5/T2A	2	450	75	300	1
16	23W5/T2A	2	1575	127.5	330	4
合計:		32				

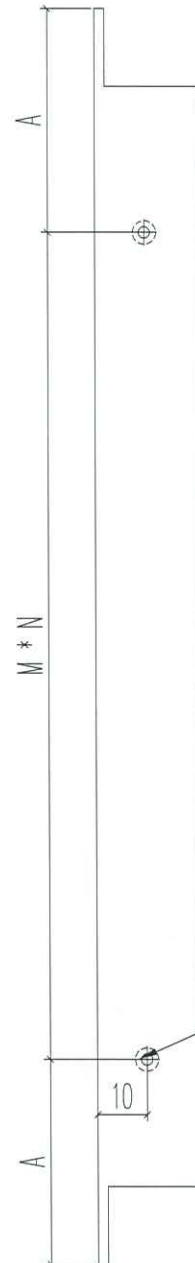


M5过孔

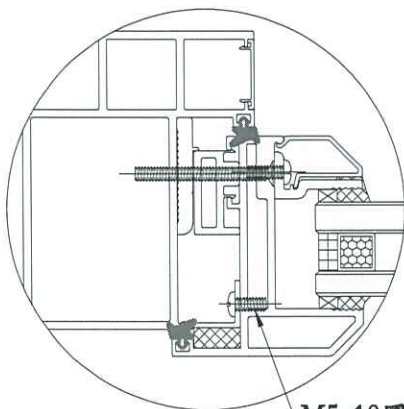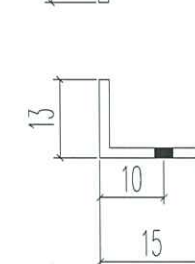





M5x10圓頭機絲

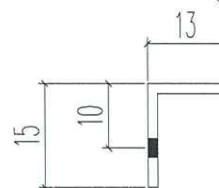

名稱	固定窗擋膠角	制圖	JASON	2020.06.22	修改	A	
材料	15*15*1.6 鋁角(削)	復核	WHS		日期	2021.01.06	
顏色	光身料	批准			圖號	PW01-38	

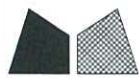

窗號	L	數量	X	A	M	N
23W8/T2A	1252	1	1246	98	350	3
22W6/T2C	902	1	896	98	350	2
23W6/T2C	902	1	896	98	350	2
22W4/T2B	347	1	341	45.5	250	1
23W13/T2C	347	1	341	45.5	250	1
22W4/T2A	347	1	341	45.5	250	1
22W5/T2A	422	1	416	58	300	1
23W14/T2C	422	1	416	58	300	1
22W5/T2B	422	1	416	58	300	1
23W5/T2A	622	1	616	133	350	1
23W5/T2A	472	1	466	83	300	1
23W5/T2A	622	1	616	133	350	1
合計:		12				


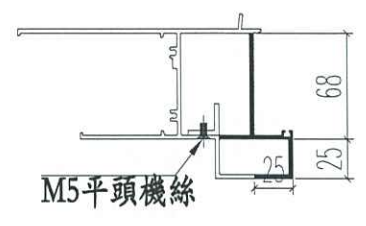
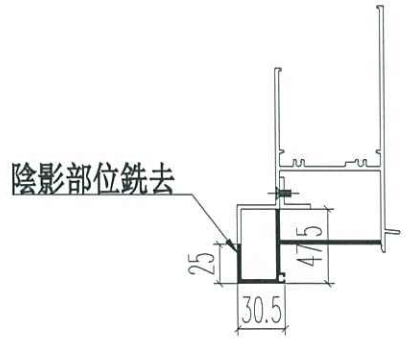
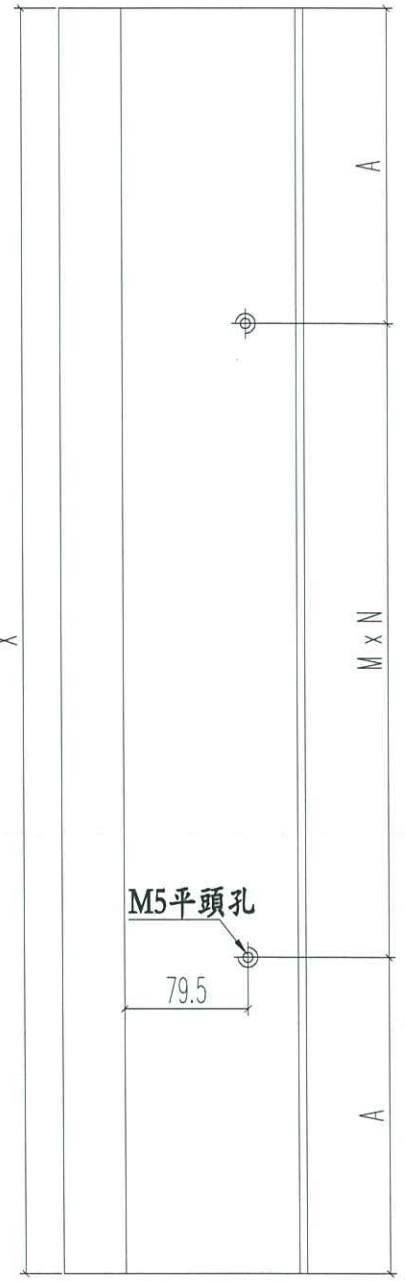
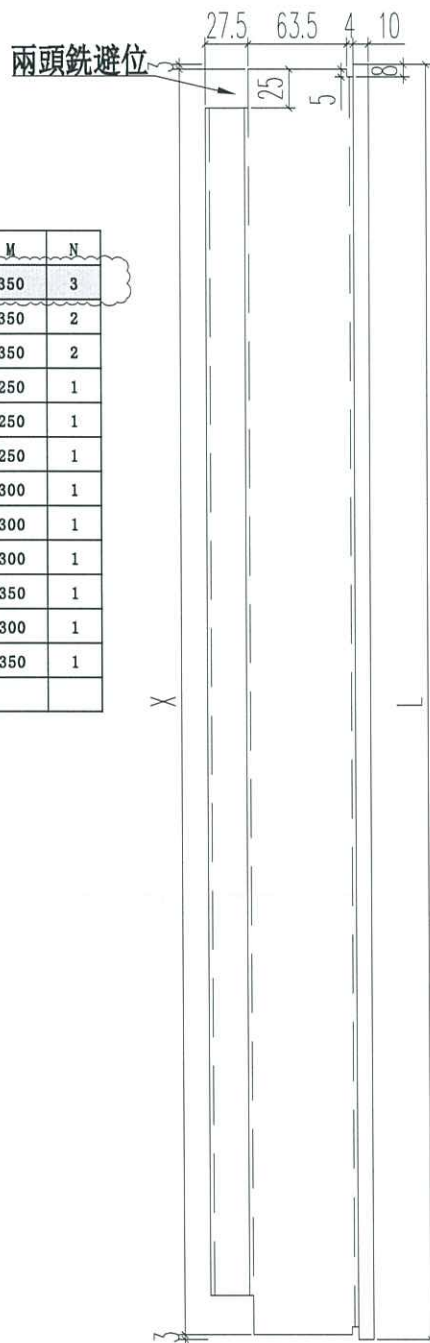


名稱	70生窗頂框	制圖	JASON 2020.06.22	修改	A	
材料	X85761	復核	WHS	日期	2021.01.06	
顏色	UCT806812XL-3	批准		圖號	PW01-19	



工程號 J852 地盤 亞皆老街

窗號	L	數量	X	A	M	N
23W8/T2A	1550	1	1196	205	380	3
22W4/T2A	645	1	291	222.5	200	1
22W4/T2B	645	1	291	222.5	200	1
22W13/T2A	645	1	291	222.5	200	1
22W5/T2A	720	1	366	235	250	1
22W5/T2B	720	1	366	235	250	1
22W14/T2A	720	1	366	235	250	1
合計:		7				

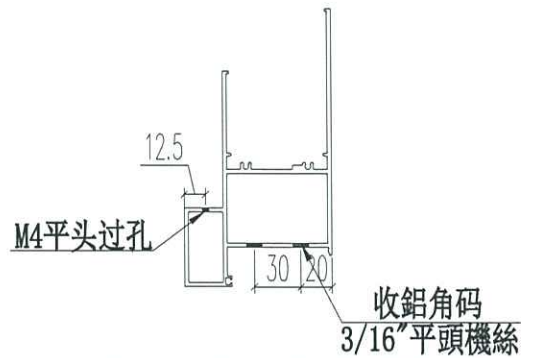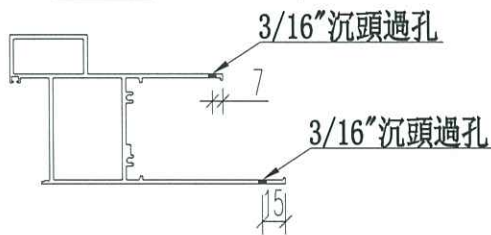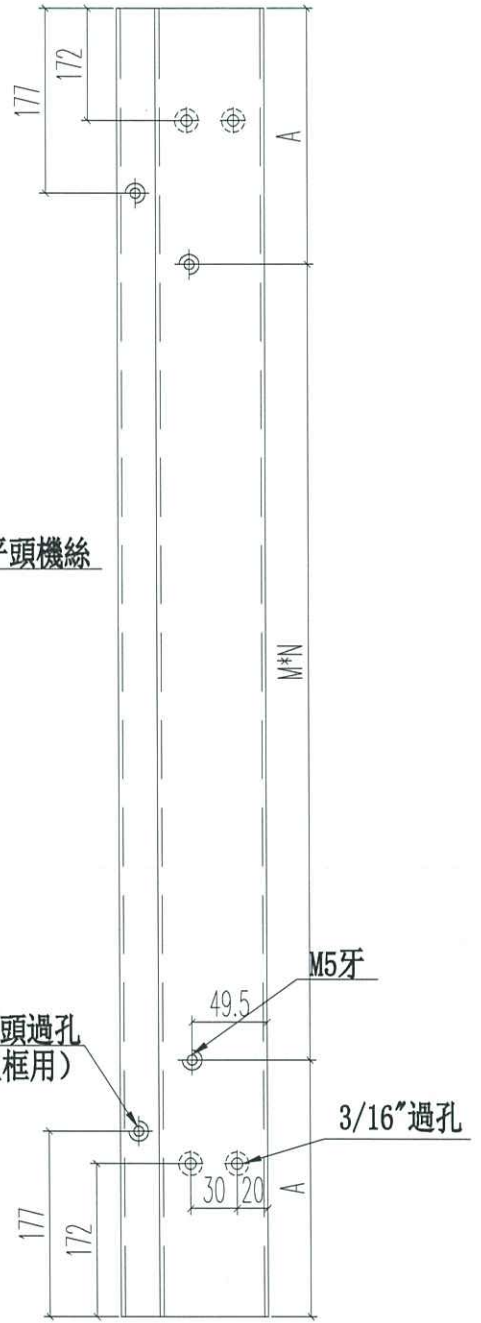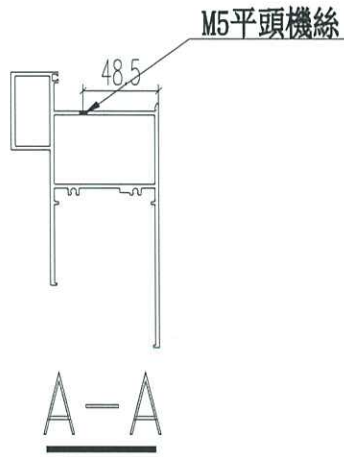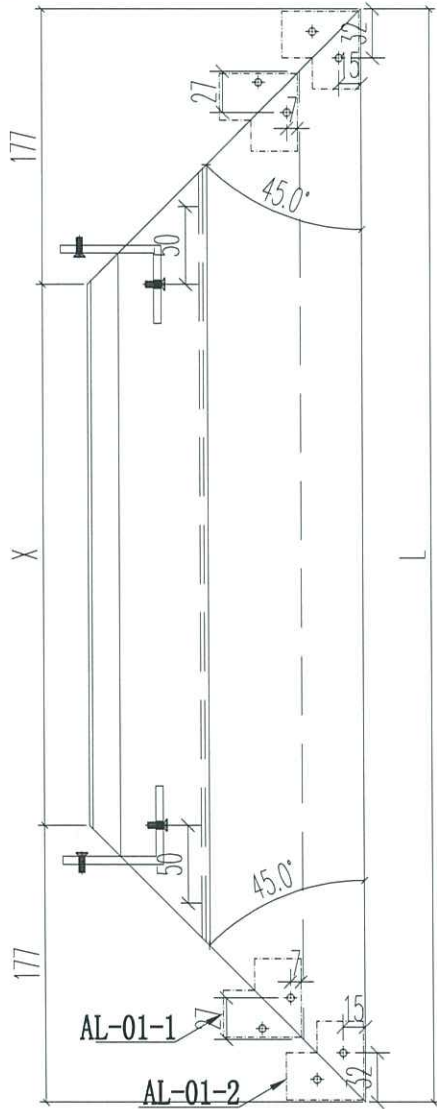


名稱	70生窗底框	制圖	JASON 2020.06.22	修改	A	
材料	X85762	復核	WHS	日期	2021.01.06	
顏色	UCT806812XL-3	批准		圖號	PW01-22	




窗號	尺寸 (MM)	數量 (支)
23W8/T2A	1252	1
合計:		1

5*15長方型去水孔

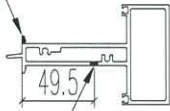


M5牙收固定框


16寸美國撐
3/16"鋼撐孔

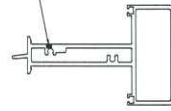

上下開避位




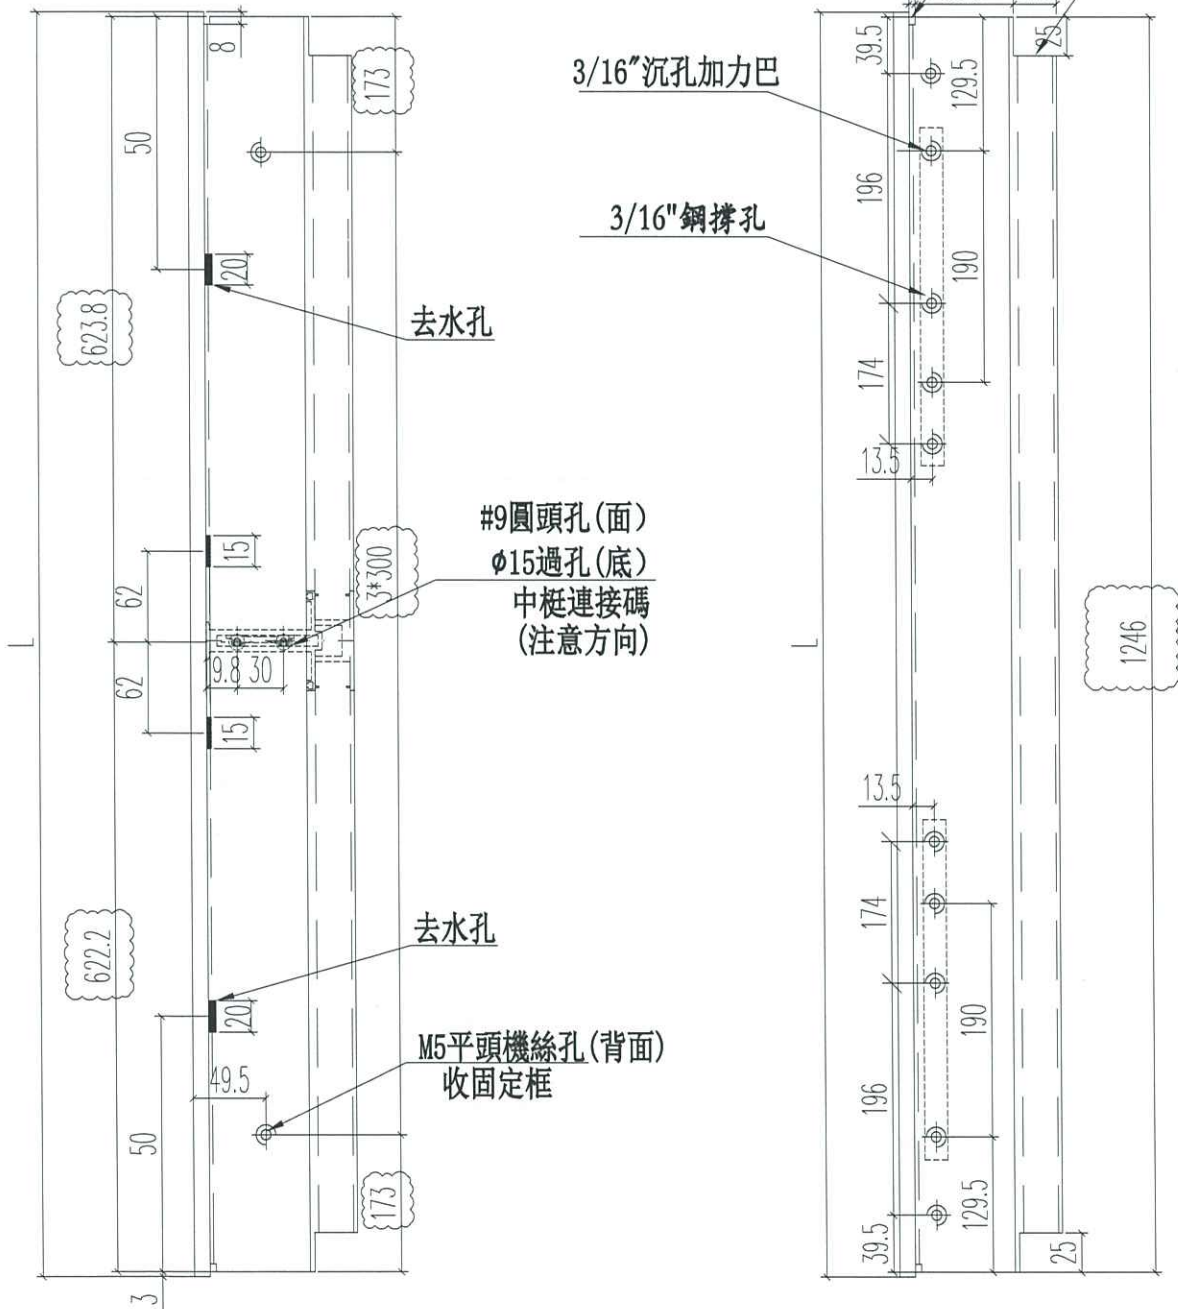


名稱	70上生下生中橫	制圖	JASON	2020.06.22	修改	A		
材料	X85775	復核	WHS		日期	2021.01.06		
顏色	UCT806812XL-3	批准			圖號	PW01-33A		

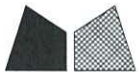

工程號 J852 地盤 亞皆老街

窗號	尺寸 (MM)	數量 (支)
23W8/T2A	1252	1
合計:		1

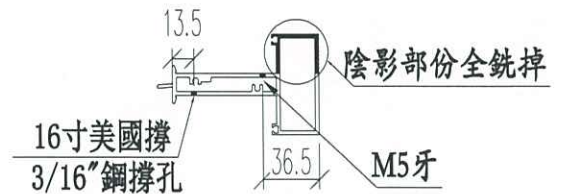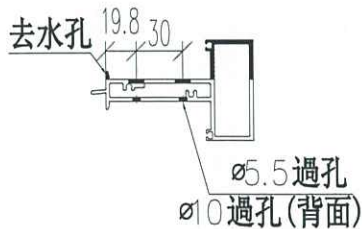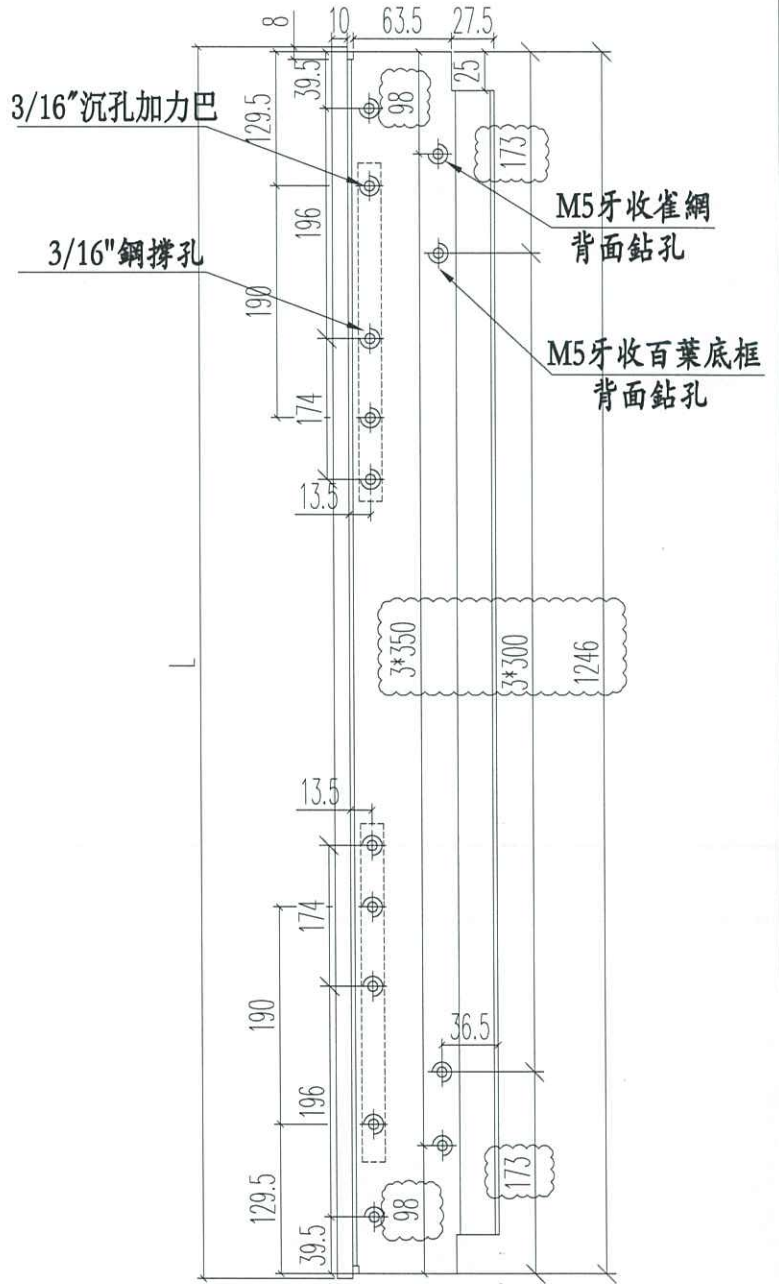
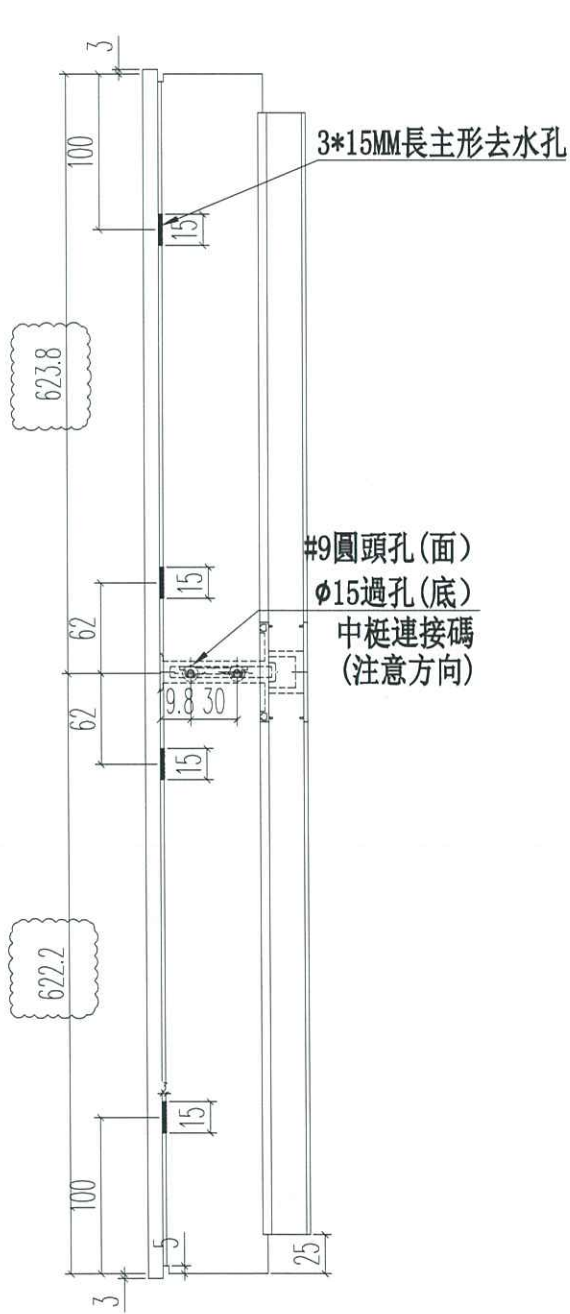


名稱	70上生下生中橫	制圖	JASON	2020.06.22	修改	A	
材料	X85775	復核	WHS		日期	2021.01.06	
顏色	UCT806812XL-3	批准			圖號	PW01-34	



工程號 J852 地盤 亞皆老街

序号	窗號	數量	L	A	B	C	D
1	23W8/T2A	2	1250	100	3*350	175	3*300
2	23W8/T2A	2	555	102.5	350	127.5	300
3	22W4/T2A	2	345	47.5	250	72.5	200
4	22W4/T2A	2	555	102.5	350	127.5	300
5	22W4/T2B	2	345	47.5	250	72.5	200
6	22W4/T2B	2	555	102.5	350	127.5	300
7	23W13/T2C	2	345	47.5	250	72.5	200
8	23W13/T2C	2	555	102.5	350	127.5	300
9	22W5/T2A	2	420	60	300	85	250
10	22W5/T2A	2	555	102.5	350	127.5	300
11	22W5/T2B	2	420	60	300	85	250
12	22W5/T2B	2	555	102.5	350	127.5	300
13	23W14/T2C	2	420	60	300	85	250
14	23W14/T2C	2	555	102.5	350	127.5	300
15	23W5/T2A	2	470	85	300	60	350
16	23W5/T2A	2	1595	137.5	4*330	97.5	4*350
合計:		32					

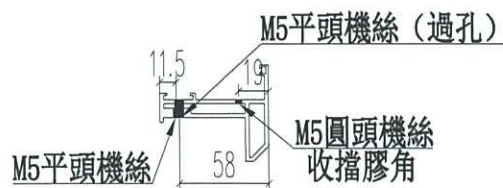
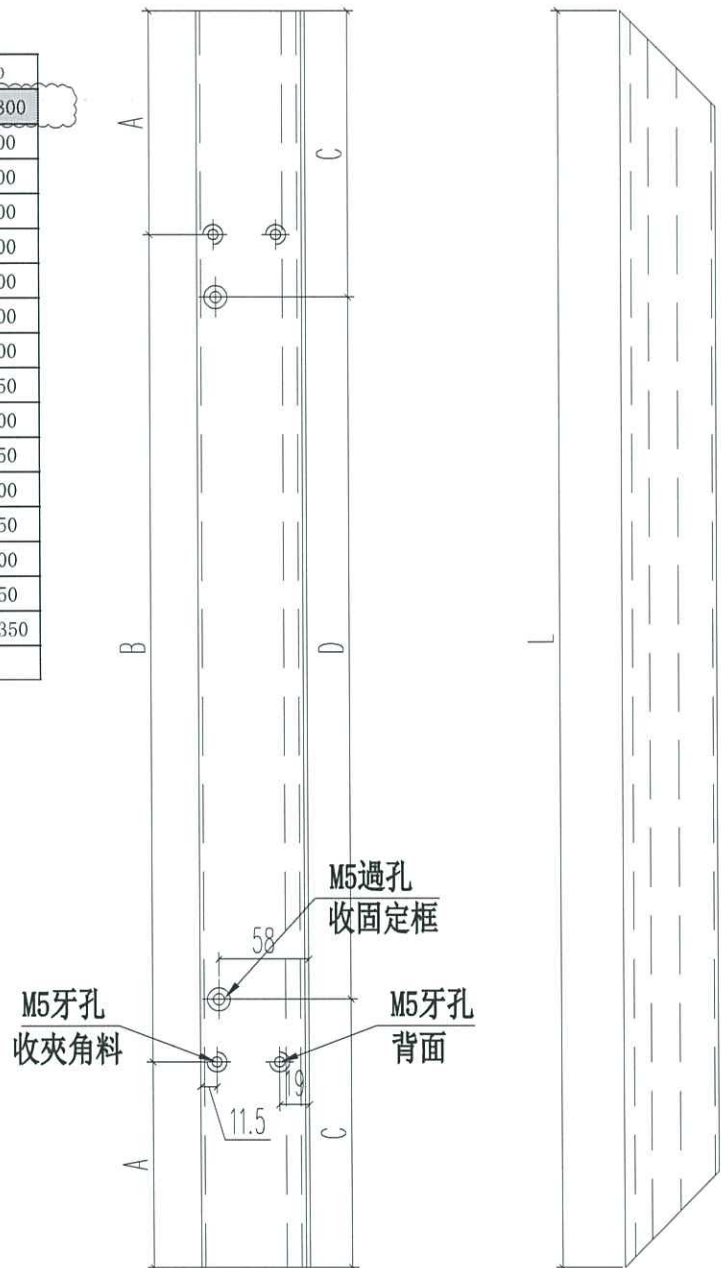


名稱	70生窗玉	制圖	JASON	2020.06.22	修改	A	
材料	X85767	復核	WHS		日期	2021.01.06	
顏色	UCT806812XL-3	批准			圖號	PW01-35	




工程號 J852 地盤 亞皆老街

序号	窗號	數量	L	A	B
1	23W8/T2A	2	1176	63	3*350
2	23W8/T2A	2	430	40	350
3	22W4/T2A	2	271	10.5	250
4	22W4/T2A	2	430	40	350
5	22W4/T2B	2	271	10.5	250
6	22W4/T2B	2	430	40	350
7	23W13/T2C	2	271	10.5	250
8	23W13/T2C	2	430	40	350
9	22W5/T2A	2	346	23	300
10	22W5/T2A	2	430	40	350
11	22W5/T2B	2	346	23	300
12	22W5/T2B	2	430	40	350
13	23W14/T2C	2	346	23	300
14	23W14/T2C	2	430	40	350
15	23W5/T2A	2	396	48	300
16	23W5/T2A	2	1470	75	4*330
17	23W10/T2A	2	1309	129.5	3*350
18	23W10/T2A	2	2298	99	5*420
19	23W3/T2A	2	1309	129.5	3*350
20	23W3/T2A	2	2298	99	5*420
21	22W2/T2A	2	909	104.5	2*350
22	22W2/T2A	2	2298	99	5*420
23	22W2/T2B	2	909	104.5	2*350
24	22W2/T2B	2	2298	99	5*420
25	23W11/T2A	2	909	104.5	2*350
26	23W11/T2A	2	2298	99	5*420
27	23W2/T2A	2	909	104.5	2*350
28	23W2/T2A	2	2298	99	5*420
29	22W3/T2A	2	1309	129.5	3*350
30	22W3/T2A	2	2298	99	5*420
31	22W3/T2B	2	1309	129.5	3*350
32	22W3/T2B	2	2298	99	5*420
33	22W7/T2A	2	519	84.5	350
34	22W7/T2A	2	2298	99	5*420
35	22W7/T2B	2	519	84.5	350
36	22W7/T2B	2	2298	99	5*420
合計		72			

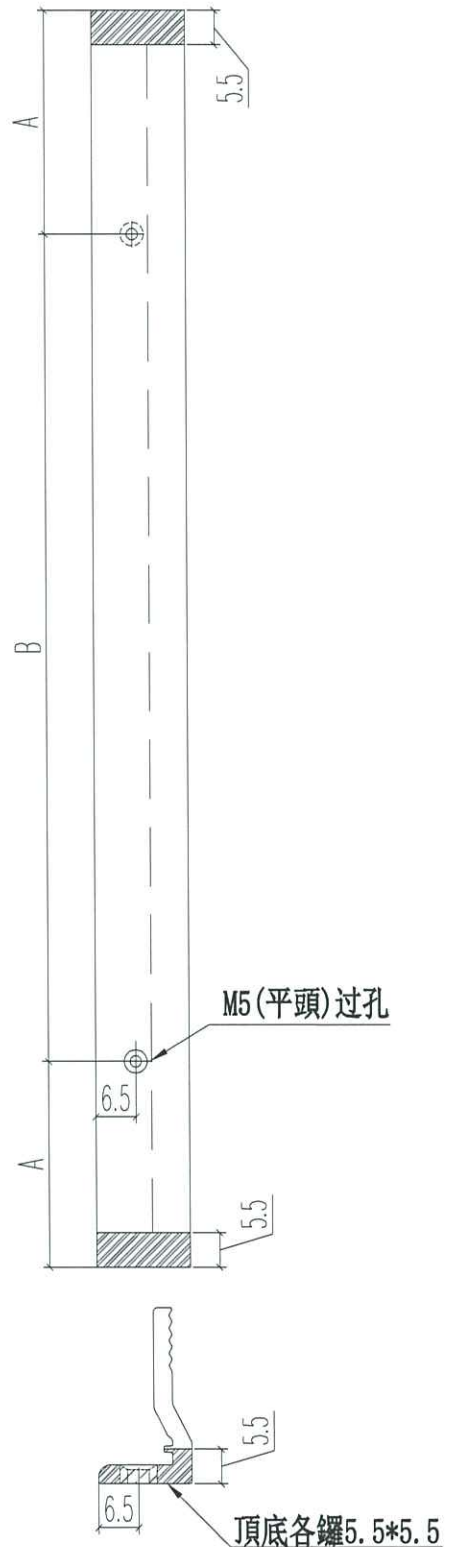
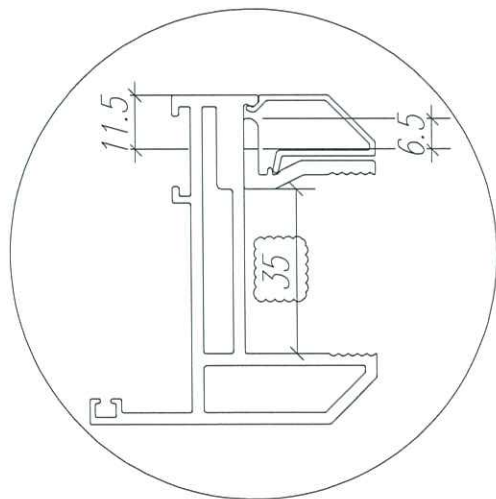


名稱	70窗玻璃夾角	制圖	JASON	2020.06.22	修改	A	B
材料	X85834	復核	WHS		日期	2020.08.24	2021.01.06
顏色	UCT806812XL-3	批准			圖號	PW01-36	

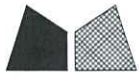

工程號 J852 地盤 亞皆老街

序号	窗號	數量	L	A	B
1	23W8/T2A	2	1190	145	3*300
2	23W8/T2A	2	495	97.5	300
3	22W4/T2A	2	285	42.5	200
4	22W4/T2A	2	495	97.5	300
5	22W4/T2B	2	285	42.5	200
6	22W4/T2B	2	495	97.5	300
7	23W13/T2C	2	285	42.5	200
8	23W13/T2C	2	495	97.5	300
9	22W5/T2A	2	360	55	250
10	22W5/T2A	2	495	97.5	300
11	22W5/T2B	2	360	55	250
12	22W5/T2B	2	495	97.5	300
13	23W14/T2C	2	360	55	250
14	23W14/T2C	2	495	97.5	300
15	23W5/T2A	2	410	30	350
16	23W5/T2A	2	1535	67.5	4*350
合计:		32			



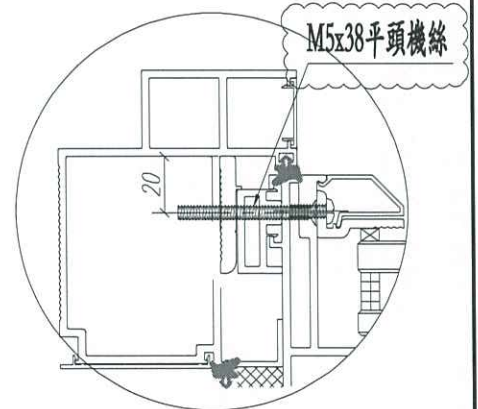
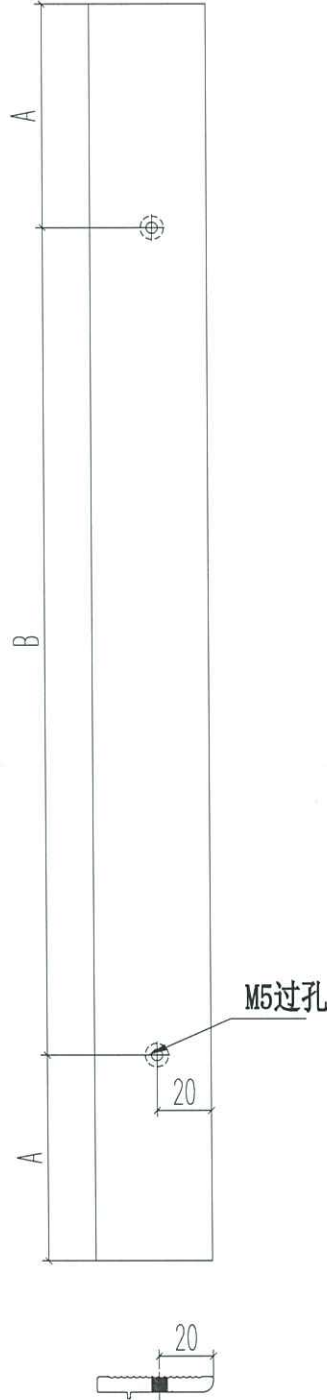


名稱	生窗變梗扣(框)	制圖	JASON 2020.06.22	修改	A	
材料	X85786	復核	WHS	日期	2021.01.06	
顏色	UCT806812XL-3	批准		圖號	PW01-37	



工程號 J852 地盤 亞皆老街

窗號	窗尺寸 (mm)	數量 (支)	A	B	C	D
23W8/T2A	1234	1	92	3*350	137	3*320
22W6/T2C	884	1	92	2*350	122	2*320
23W6/T2C	884	1	92	2*350	122	2*320
22W4/T2A	329	1	39.5	250	64.5	200
22W4/T2B	329	1	39.5	250	64.5	200
23W13/T2C	329	1	39.5	250	64.5	200
22W5/T2A	404	1	52	300	77	250
22W5/T2B	404	1	52	300	77	250
23W14/T2C	404	1	52	300	77	250
23W5/T2A	604	2	127	350	152	300
23W5/T2A	454	1	77	300	102	250
合計:		12				

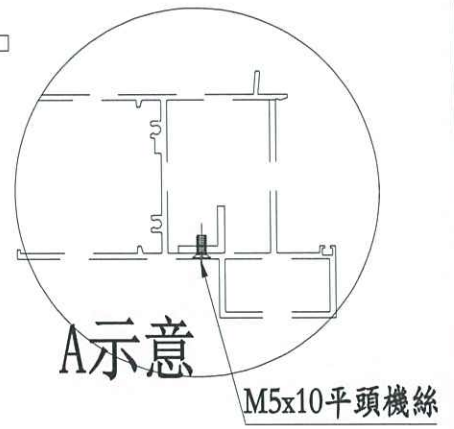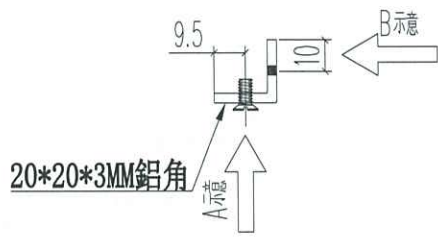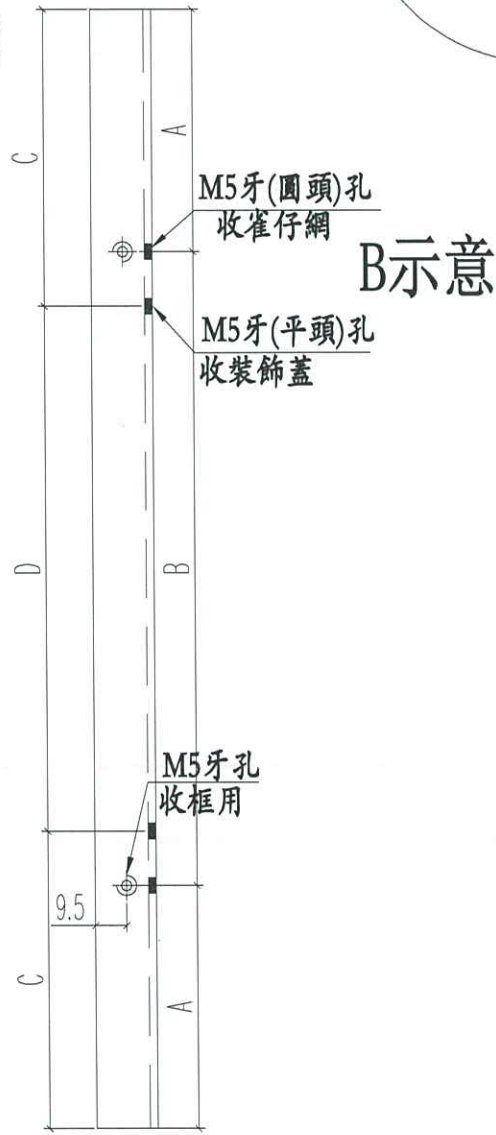
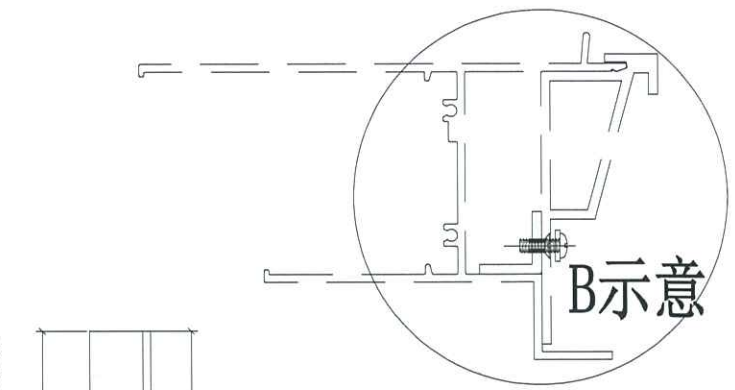


名稱	百葉窗頂部	制圖	JASON	2020.07.13	修改	A	
材料	20*20*3 鋁角	復核	WHS		日期	2021.01.06	
顏色	光身料	批准			圖號	PW01-39	



工程號 J852 | 地盤 亞皆老街

序号	窗號	數量	L	A	B
1	23W8/T2A	2	1190	145	3*300
2	23W8/T2A	2	495	97.5	300
3	22W4/T2A	2	285	42.5	200
4	22W4/T2A	2	495	97.5	300
5	22W4/T2B	2	285	42.5	200
6	22W4/T2B	2	495	97.5	300
7	23W13/T2C	2	285	42.5	200
8	23W13/T2C	2	495	97.5	300
9	22W5/T2A	2	360	55	250
10	22W5/T2A	2	495	97.5	300
11	22W5/T2B	2	360	55	250
12	22W5/T2B	2	495	97.5	300
13	23W14/T2C	2	360	55	250
14	23W14/T2C	2	495	97.5	300
15	23W5/T2A	2	410	30	350
16	23W5/T2A	2	1535	67.5	4*350
	合計:	32			

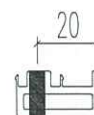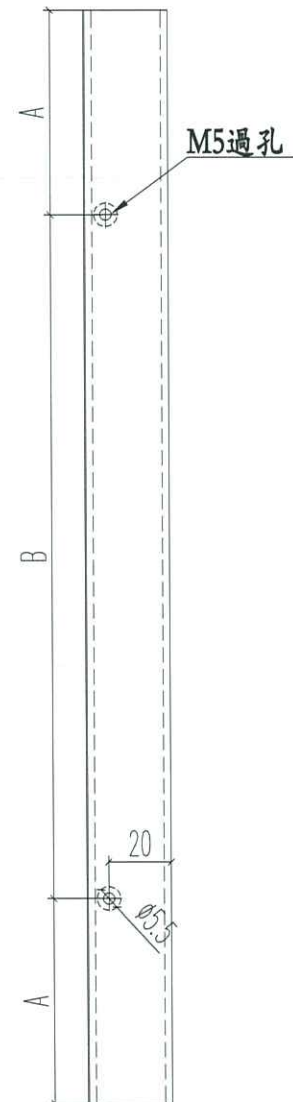



名稱	70生窗變梗扣(玉)	制圖	JASON	2020.06.22	修改	A	
材料	X85785	復核	WHS		日期	2021.01.06	
顏色	UCT806812XL-3	批准			圖號	PW01-40	



美特鋁質 有限公司
MIDI Aluminium Fabricator Ltd.

工程號 J852 地盤 亞皆老街

窗號	L尺寸 (mm)	數量 (支)	X	A	B/雀網	C	D/裝飾料
23W8/T2A	1252	1	1235	92.5	3*350	137.5	3*320
22W6/T2C	902	1	885	92.5	2*350	122.5	2*320
23W6/T2C	902	1	885	92.5	2*350	122.5	2*320
22W4/T2A	347	1	330	40	250	65	200
22W4/T2B	347	1	330	40	250	65	200
22W13/T2A	347	1	330	40	250	65	200
22W5/T2A	422	1	405	52.5	300	77.5	250
22W5/T2B	422	1	405	52.5	300	77.5	250
22W14/T2A	422	1	405	52.5	300	77.5	250
23W5/T2A	622	2	605	127.5	350	152.5	300
23W5/T2A	472	1	455	77.5	300	102.5	250
合計:		12					

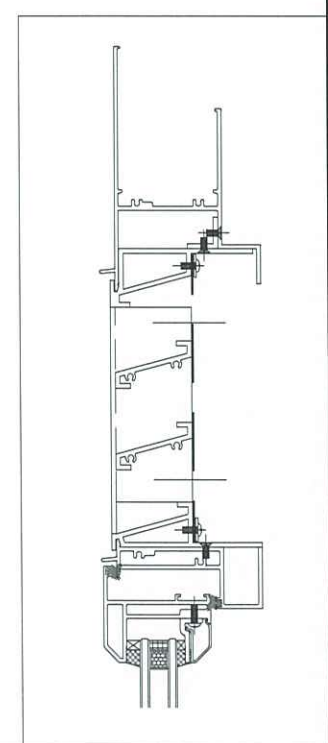
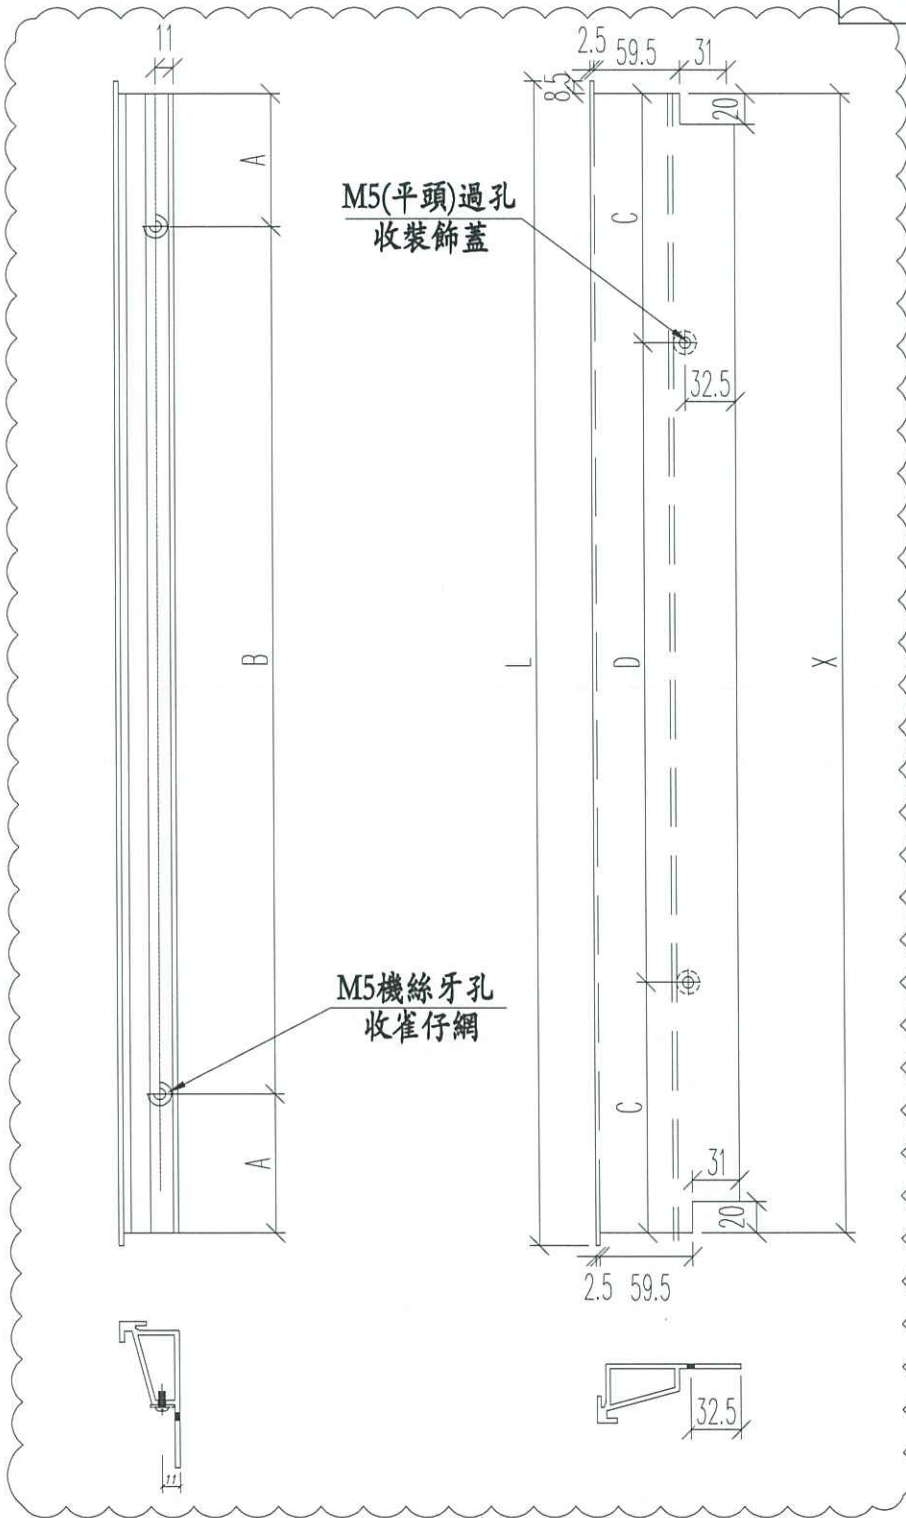


名稱	百葉框頂	制圖	JASON	2020.07.13	修改	A	B
材料	X85840	復核	WHS		日期	2020.11.26	2021.01.06
顏色	UCT806812XL-3	批准			圖號	PW01-41	



工程號 J852 地盤 亞皆老街

窗號	L尺寸 (mm)	數量 (支)	X	A	B/雀網	C	D/裝飾條
23W8/T2A	1252	1	1236	93	3*350	168	3*300
22W6/T2C	902	1	886	63	2*380	93	2*350
23W6/T2C	902	1	886	63	2*380	93	2*350
22W4/T2A	347	1	331	40.5	250	65.5	200
22W4/T2B	347	1	331	40.5	250	65.5	200
22W13/T2A	347	1	331	40.5	250	65.5	200
22W5/T2A	422	1	406	53	300	78	250
22W5/T2B	422	1	406	53	300	78	250
22W14/T2A	422	1	406	53	300	78	250
23W5/T2A	622	2	606	113	380	128	350
23W5/T2A	472	1	456	38	380	53	350
合計:		12					

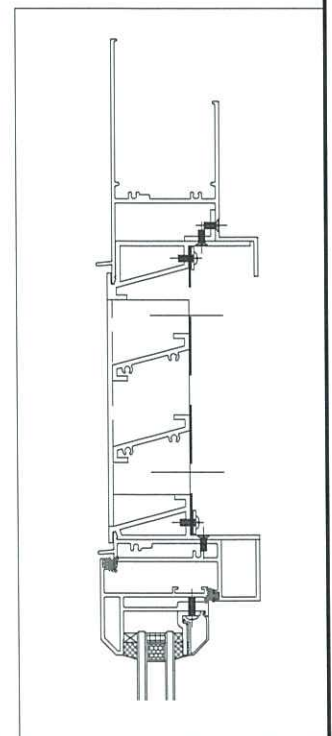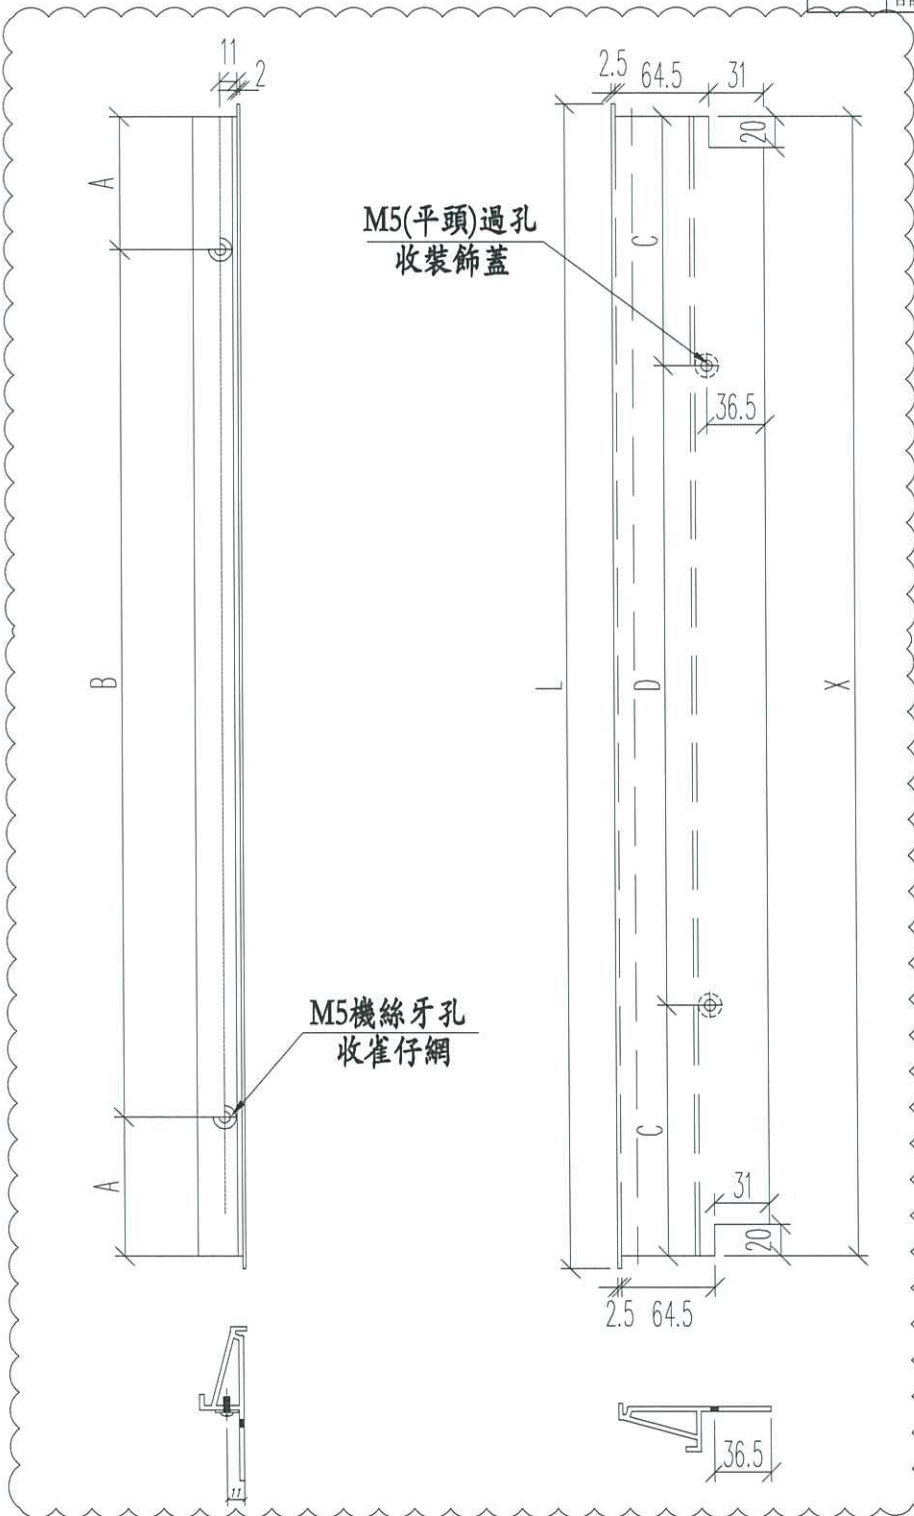

名稱	百葉框底	制圖	JASON	2020.07.13	修改	A	B
材料	X85839	復核	WHS		日期	2020.11.26	2021.01.06
顏色	UCT806812XL-3	批准			圖號	PW01-42	





美特鋁質 有限公司
MIDI Aluminium Fabricator Ltd.

工程號 J852 地盤 亞皆老街

窗號	L尺寸 (mm)	數量 (支)	A	M	N
23W8/T2A	171.5	2	0	0	0
22W6/T2C	171.5	2	0	0	0
23W6/T2C	171.5	2	0	0	0
22W4/T2A	171.5	2	0	0	0
22W4/T2B	171.5	2	0	0	0
22W13/T2C	171.5	2	0	0	0
22W5/T2A	171.5	2	0	0	0
22W5/T2B	171.5	2	0	0	0
23W14/T2C	171.5	2	0	0	0
23W5/T2A	171.5	6	0	0	0
23W8/T2A	1226	2	88	350	3
22W6/T2C	884	2	92	350	2
23W6/T2C	884	2	92	350	2
22W4/T2A	329	2	39.5	250	1
22W4/T2B	329	2	39.5	250	1
23W13/T2C	329	2	39.5	250	1
22W5/T2A	404	2	52	300	1
22W5/T2B	404	2	52	300	1
23W14/T2C	404	2	52	300	1
23W5/T2A	604	4	127	350	1
23W5/T2A	454	2	77	300	1
合計:		48			

頂

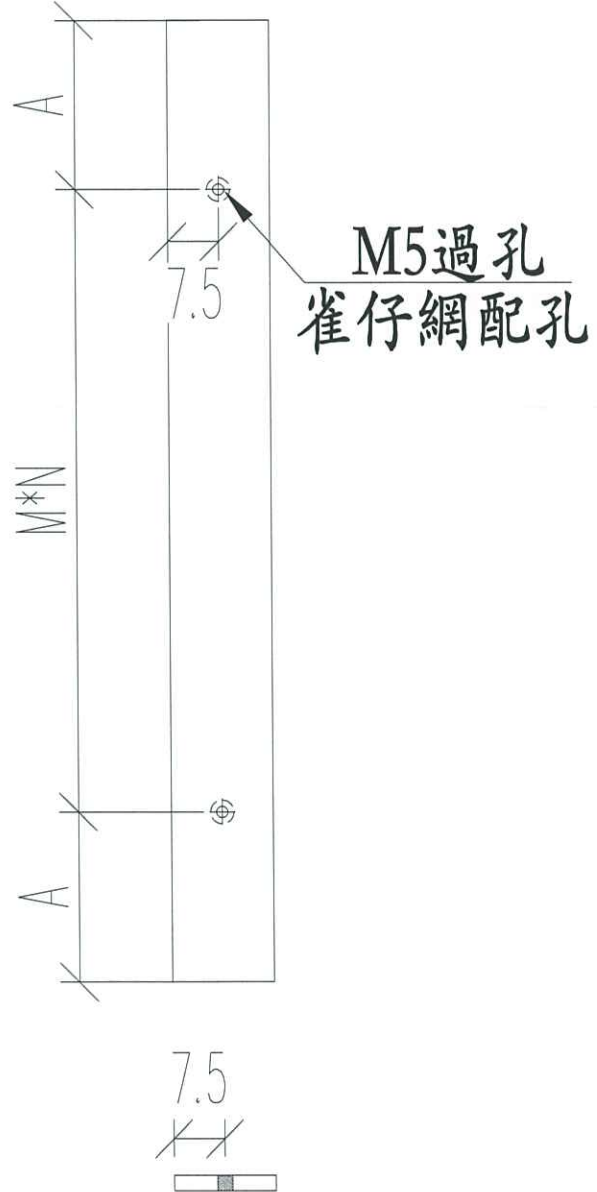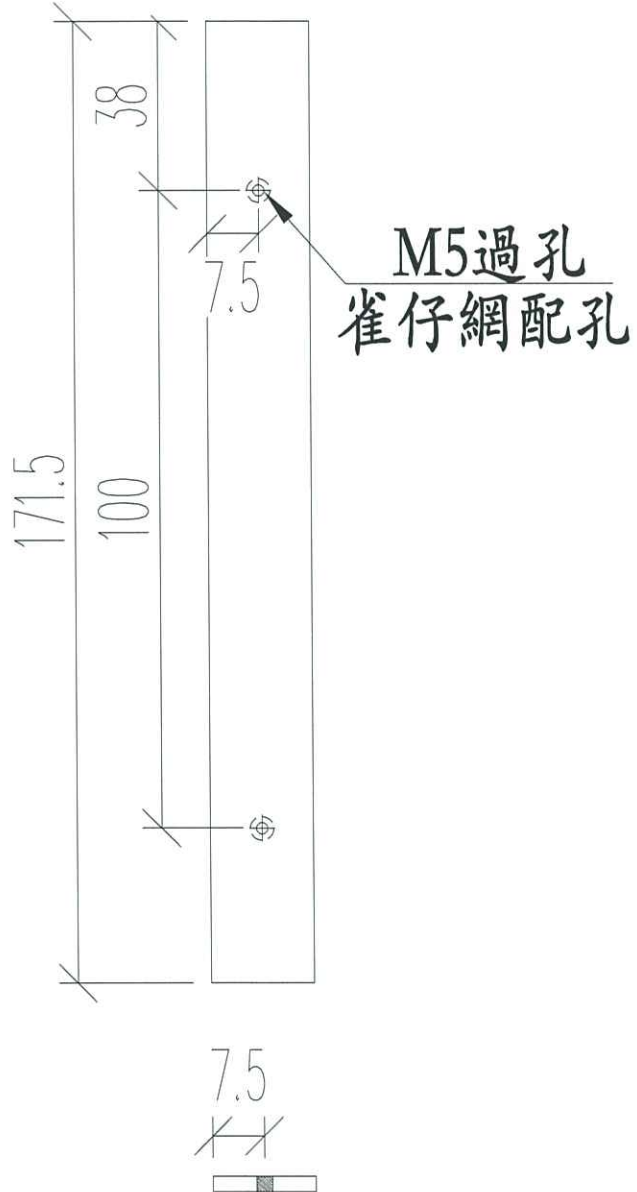




名稱	雀仔網壓巴	制圖	JASON	2020.07.13	修改	A	
材料	15*1.6MM巴	復核	WHS		日期	2021.01.06	
顏色	UCT806812XL-3	批准			圖號	PW01-44	



窗號	L	數量
23W15/T2C	2490	1

工程號	J852	地盤	亞皆老街
-----	------	----	------

頂

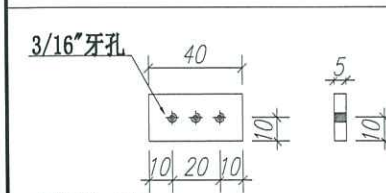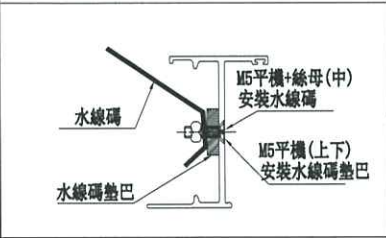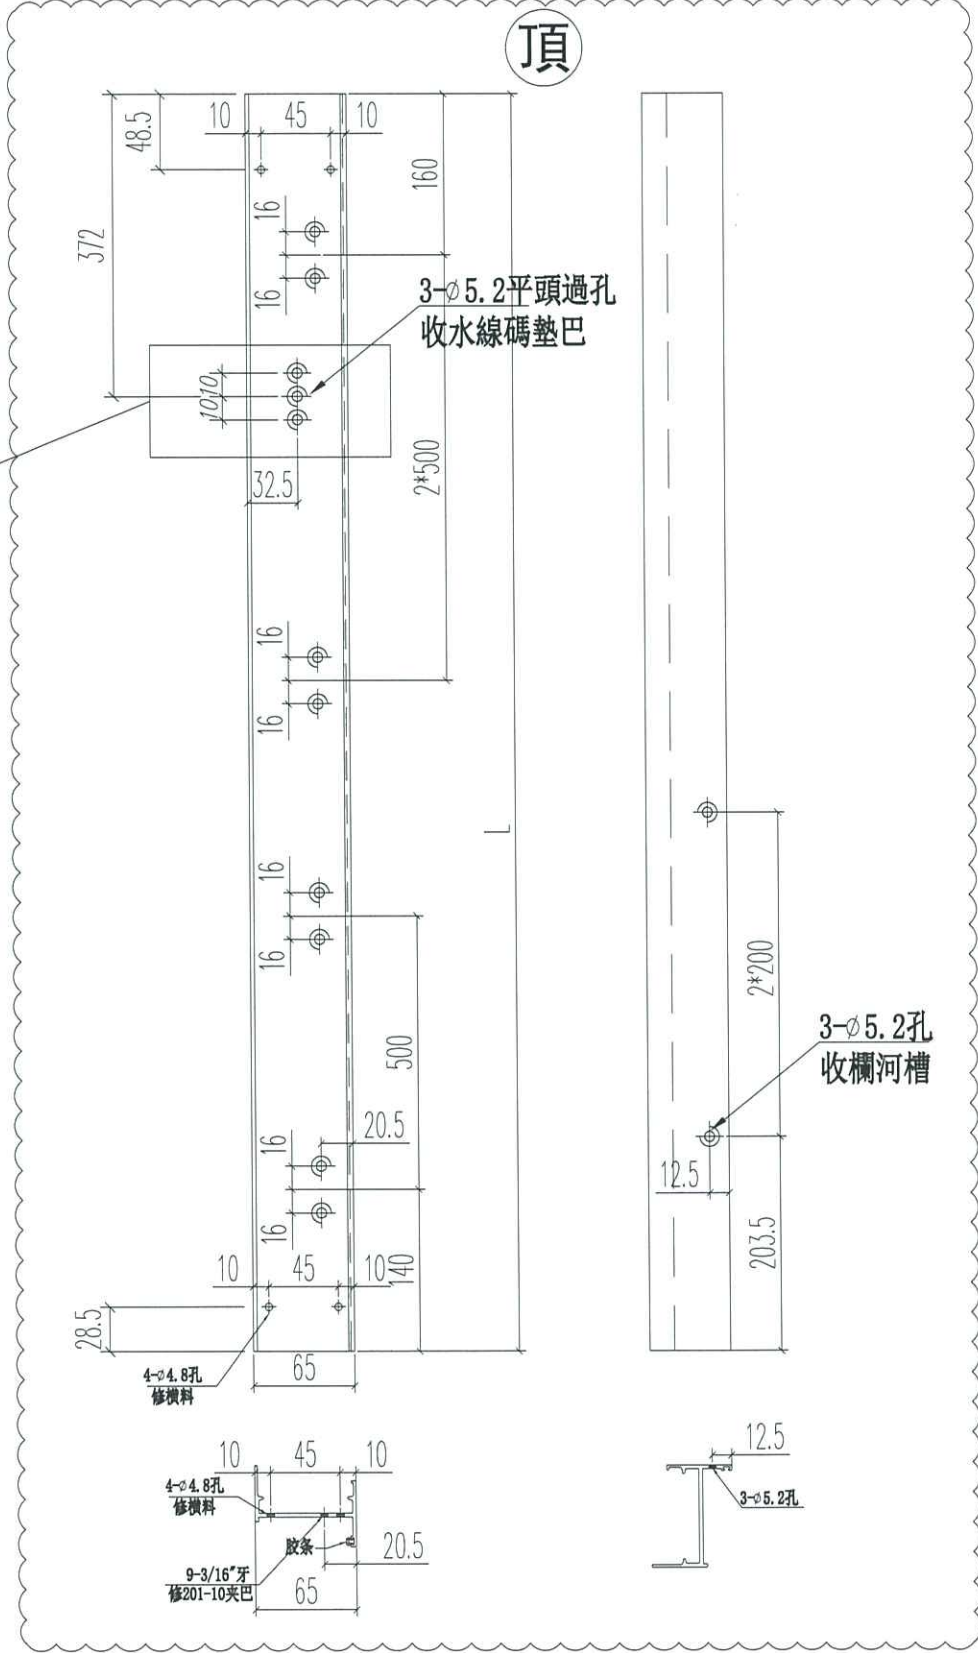


水線碼：1個

名稱	65生窗邊框	制圖	JASON	2020.06.22	修改	A	
材料	X85679(0)	復核	WHS		日期	2021.01.06	
顏色	UCT806812XL-3	批准			圖號	PW01-45	



窗號	L	數量
23W15/T2C	2490	1

工程號	J852	地盤	亞皆老街
-----	------	----	------

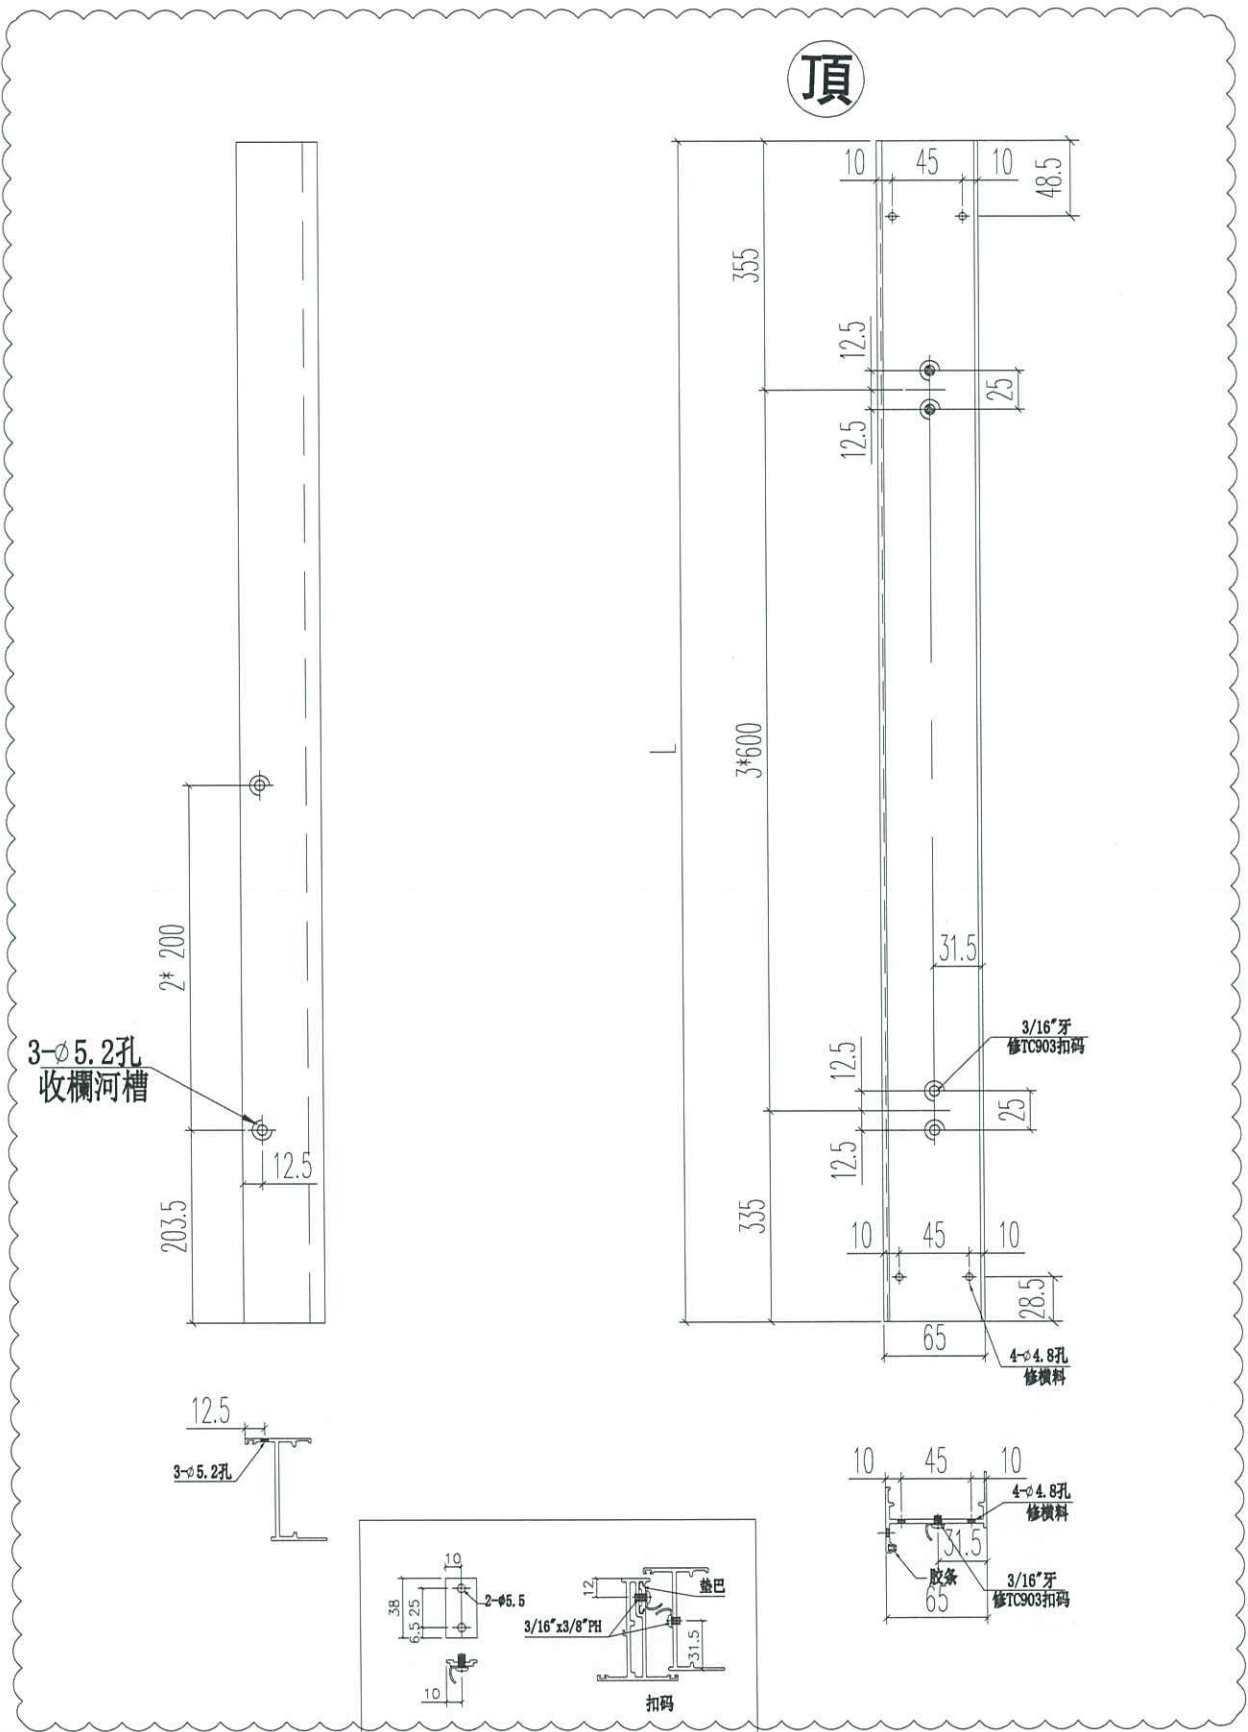


名稱	65生窗邊框	制圖	JASON	2020.06.22	修改	A	
材料	X85679(0)	復核	WHS		日期	2021.01.06	
顏色	UCT806812XL-3	批准			圖號	PW01-46	



美特鋁質 有限公司
MIDI Aluminium Fabricator Ltd.

工程號 J852 地盤 亞皆老街


窗號	L	L1	數量
23W15/T2C	452	444	1

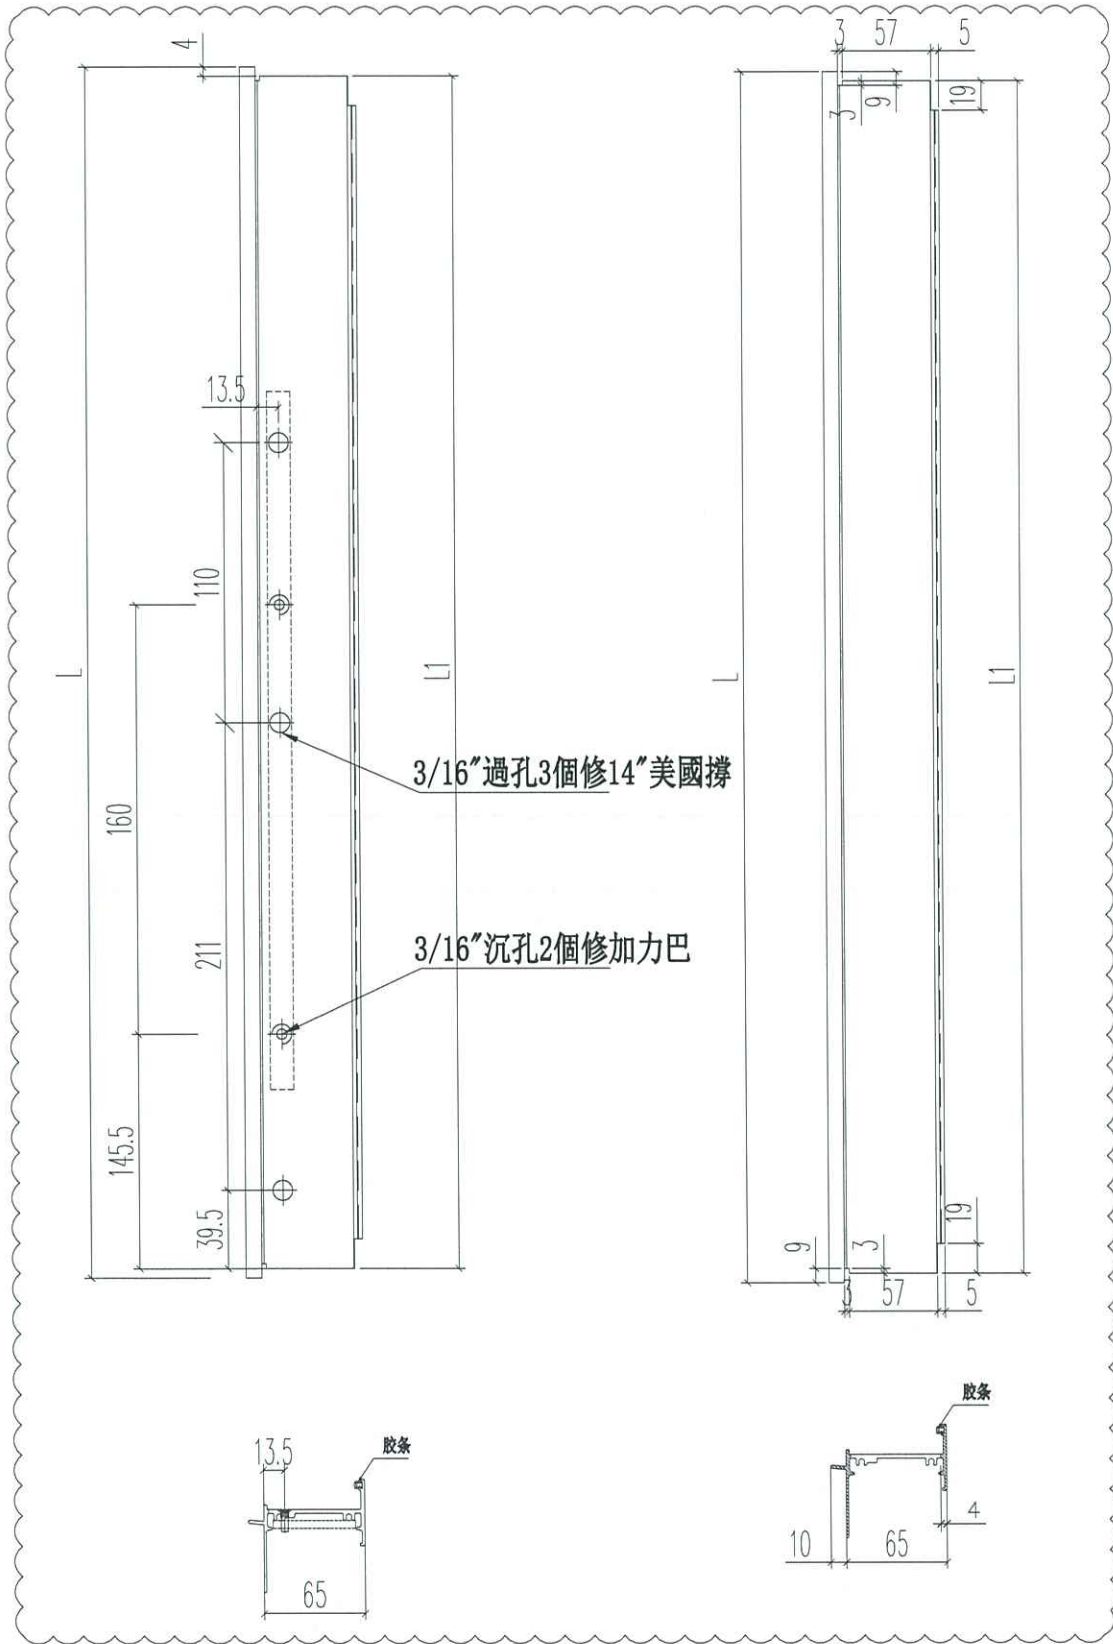

名稱	65生窗頂框	制圖	JASON	2020.06.22	修改	A		
材料	X85685(0)	復核	WHS		日期	2021.01.06		
顏色	UCT806812XL-3	批准			圖號	PW01-47		



窗號	L	數量
23W15/T2C	444	1




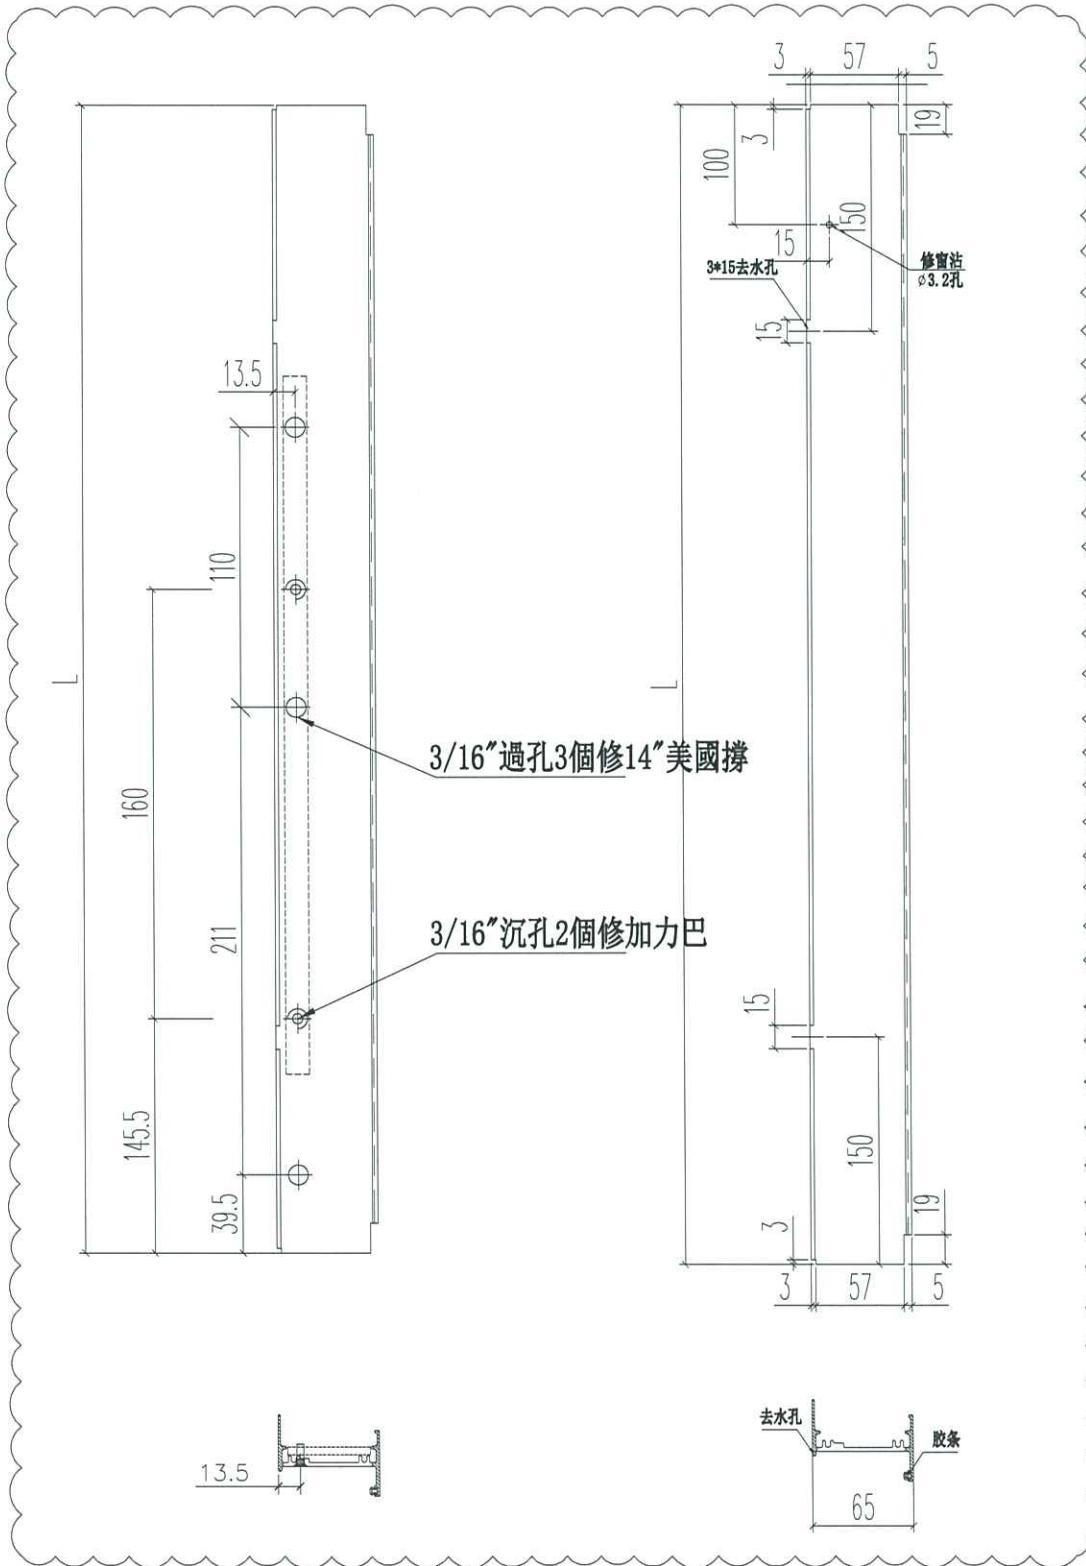


名稱	65生窗底框	制圖	JASON	2020.06.22	修改	A	
材料	X85687(0)	復核	WHS		日期	2021.01.06	
顏色	UCT806812XL-3	批准			圖號	PW01-48	



窗號	L	數量
23W15/T2C	2410	1

工程號	J852	地盤	亞皆老街
-----	------	----	------

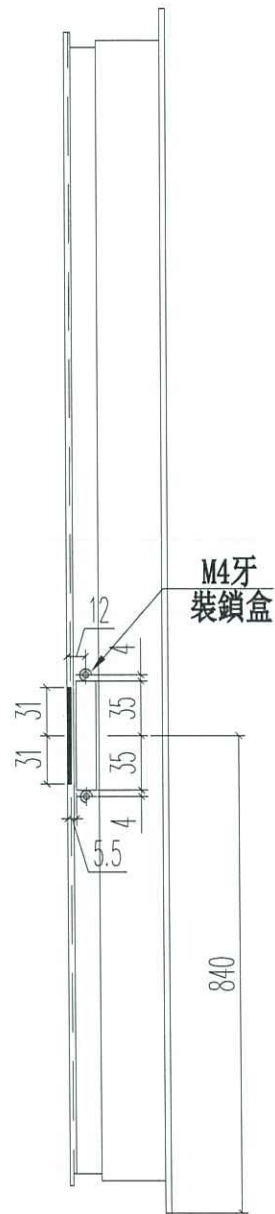
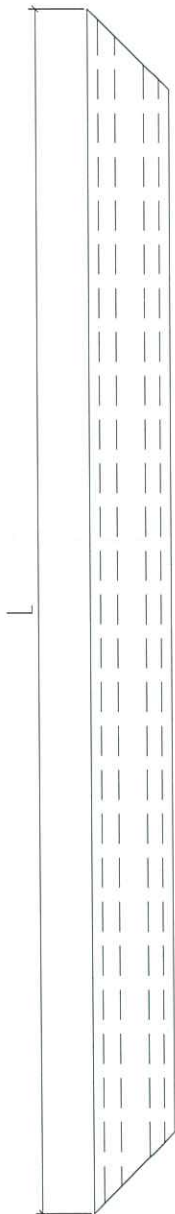
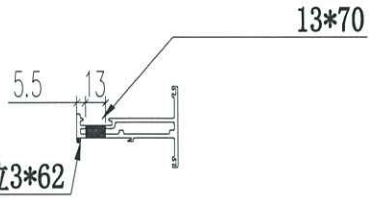
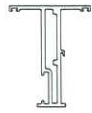


名稱	65生窗玉	制圖	JASON 2020.06.22	修改	A		
材料	X85680(4)	復核	WHS	日期	2021.01.06		
顏色	UCT806812XL-3	批准		圖號	PW01-49		



窗號	L	數量
23W15/T2C	2410	1

工程號	J852	地盤	亞皆老街
-----	------	----	------

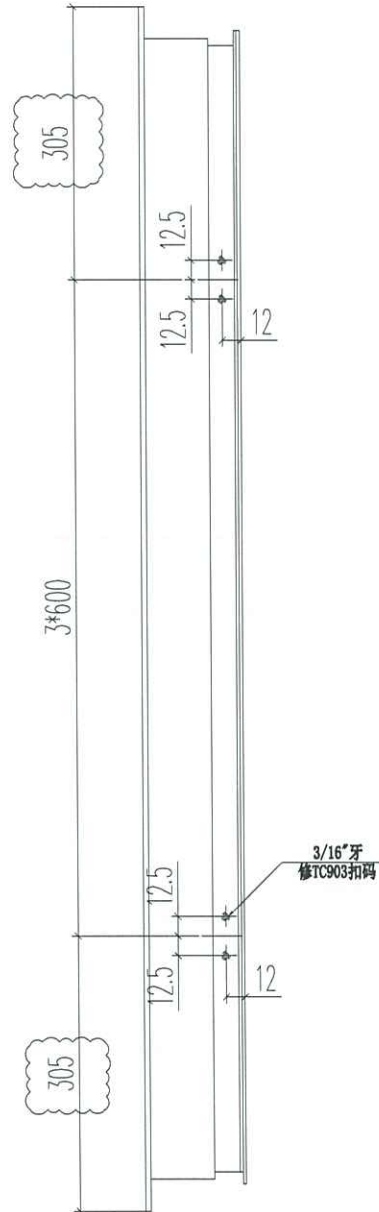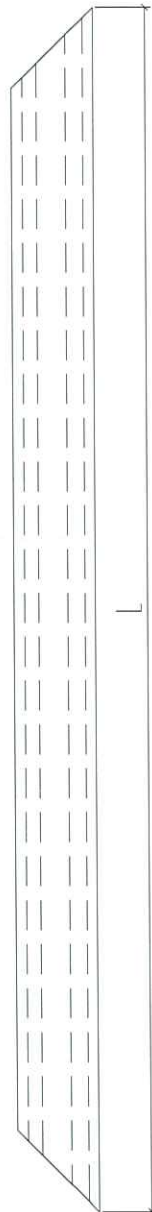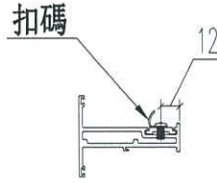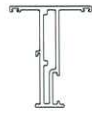


名稱	65生窗玉	制圖	JASON	2020.06.22	修改	A	
材料	X85680(0)	復核	WHS		日期	2021.01.06	
顏色	UCT806812XL-3	批准			圖號	PW01-50	




工程號	J852	地盤	亞皆老街
-----	------	----	------

窗號	L	數量
23W15/T2C	450	1

14寸美國撐

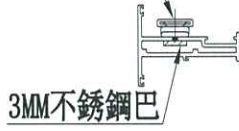



3MM不銹鋼巴

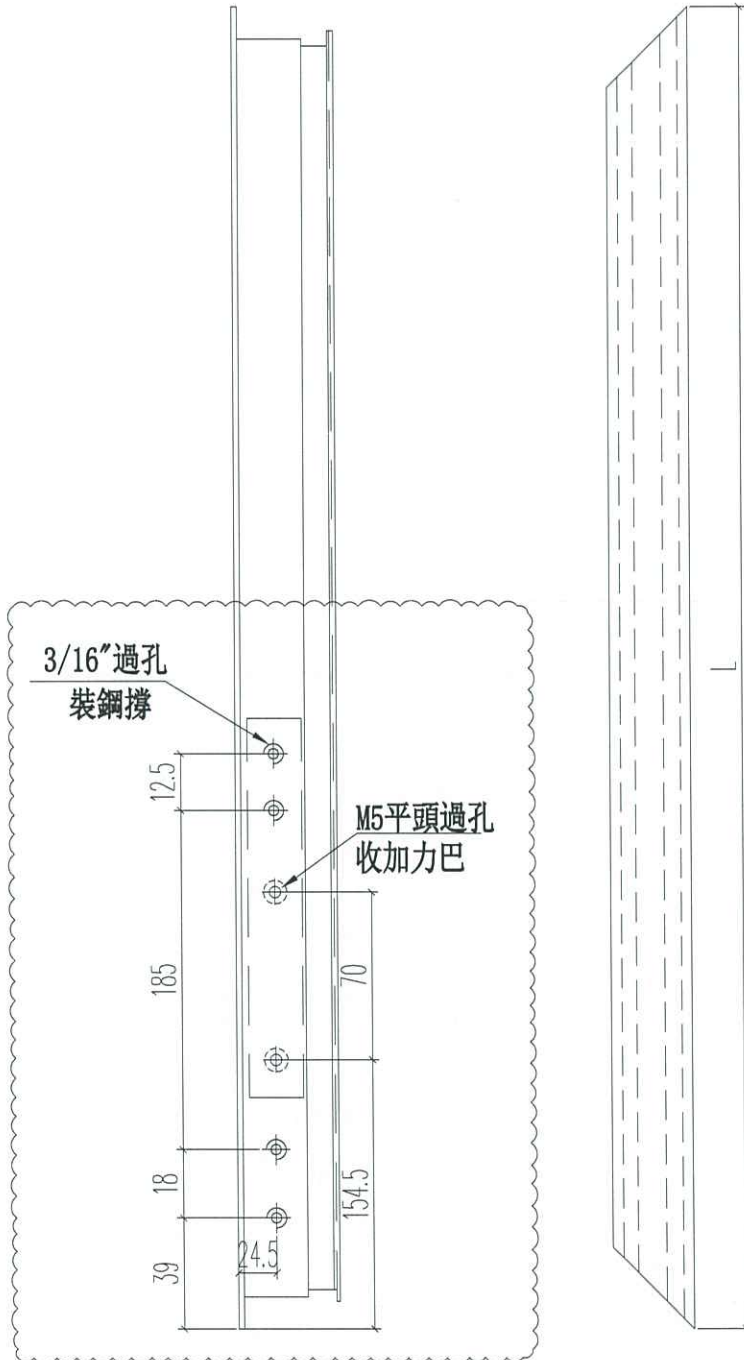

名稱	65生窗玉頂橫	制圖	JASON 2020.06.22	修改	A		
材料	X85680(4)	復核	WHS	日期	2021.01.06		
顏色	UCT806812XL-3	批准		圖號	PW01-51		



窗號	L	數量
23W15/T2C	450	1

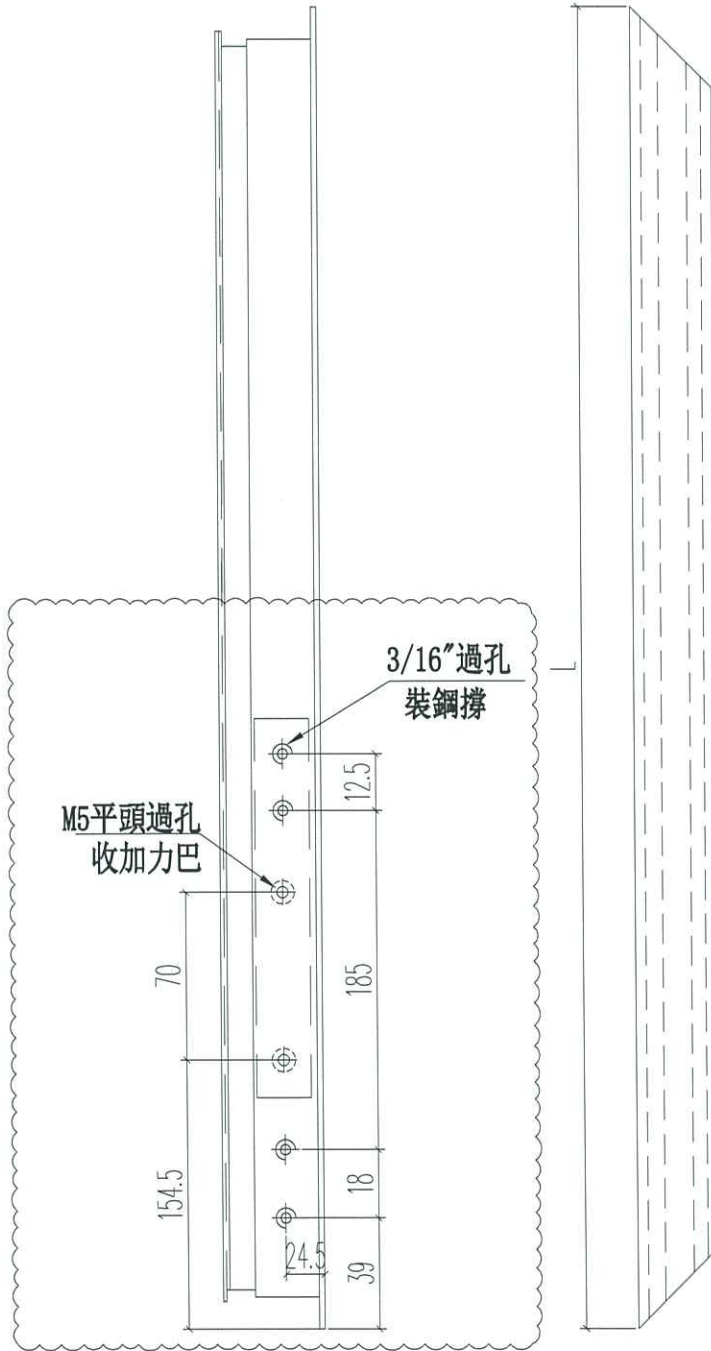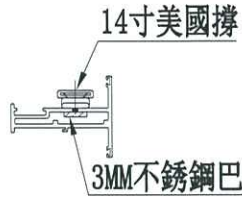


名稱	65生窗玉頂橫	制圖	JASON 2020.06.22	修改	A		
材料	X85680(4)	復核	WHS	日期	2020.12.22		
顏色	UCT806812XL-3	批准		圖號	PW01-52		



美特鋁質 有限公司
MIDI Aluminium Fabricator Ltd.

工程號 J852 地盤 亞皆老街

窗號	L	數量
23W15/T2C	2337	1



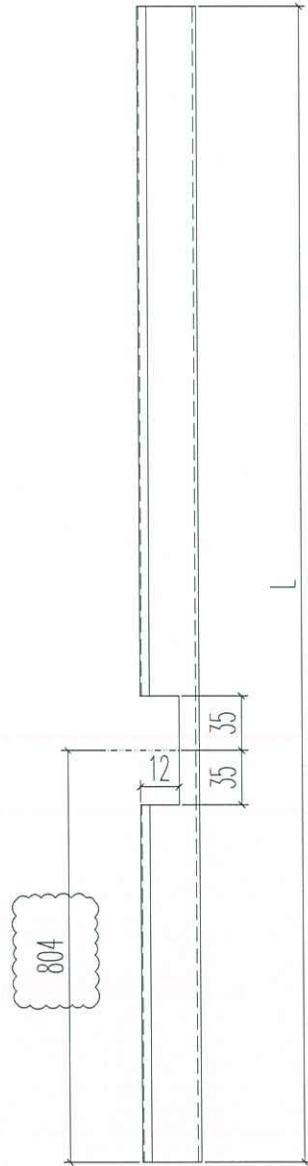


名稱	65窗玻璃線企	制圖	JASON	2020.06.22	修改	A		
材料	X85693(0)	復核	WHS		日期	2021.01.06		
顏色	UCT806812XL-3	批准			圖號	PW01-53		




窗號	L	數量
23W15/T2C	474	1

工程號	J852	地盤	亞皆老街
-----	------	----	------

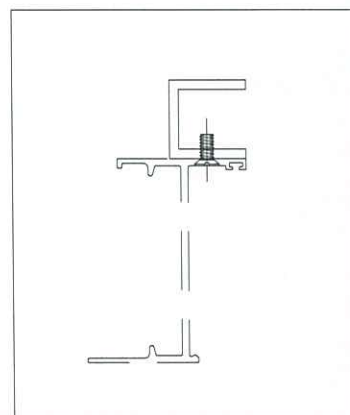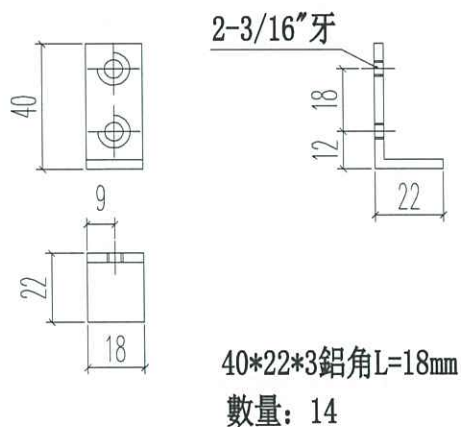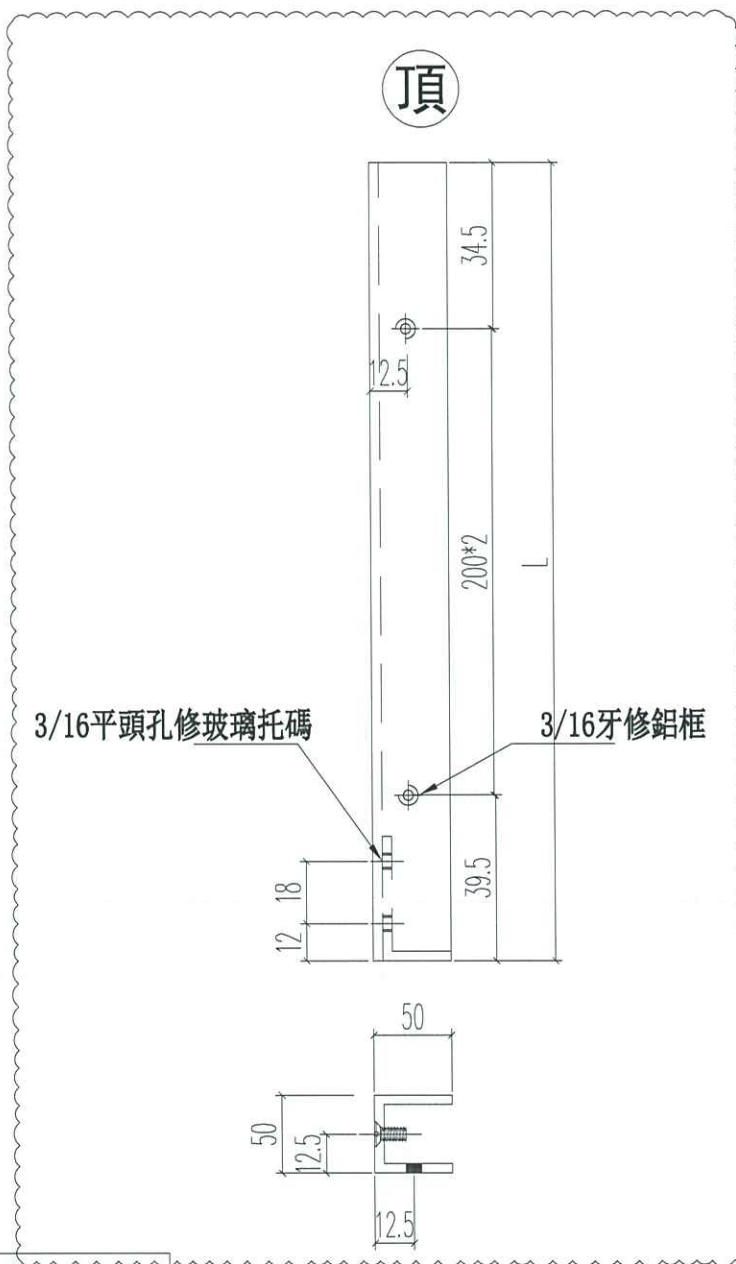

名稱	欄河槽	制圖	JASON	2020.06.22	修改	A	
材料	25x25x3mm	復核	WHS		日期	2021.01.06	
顏色	UCT806812XL-3	批准			圖號	PW01-54	


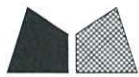


窗號	L	數量
23W15/T2C	474	1

工程號 J852 地盤 亞皆老街

新增圖

頂

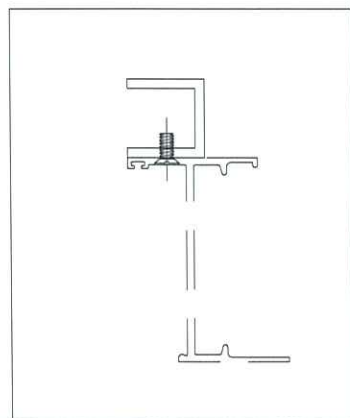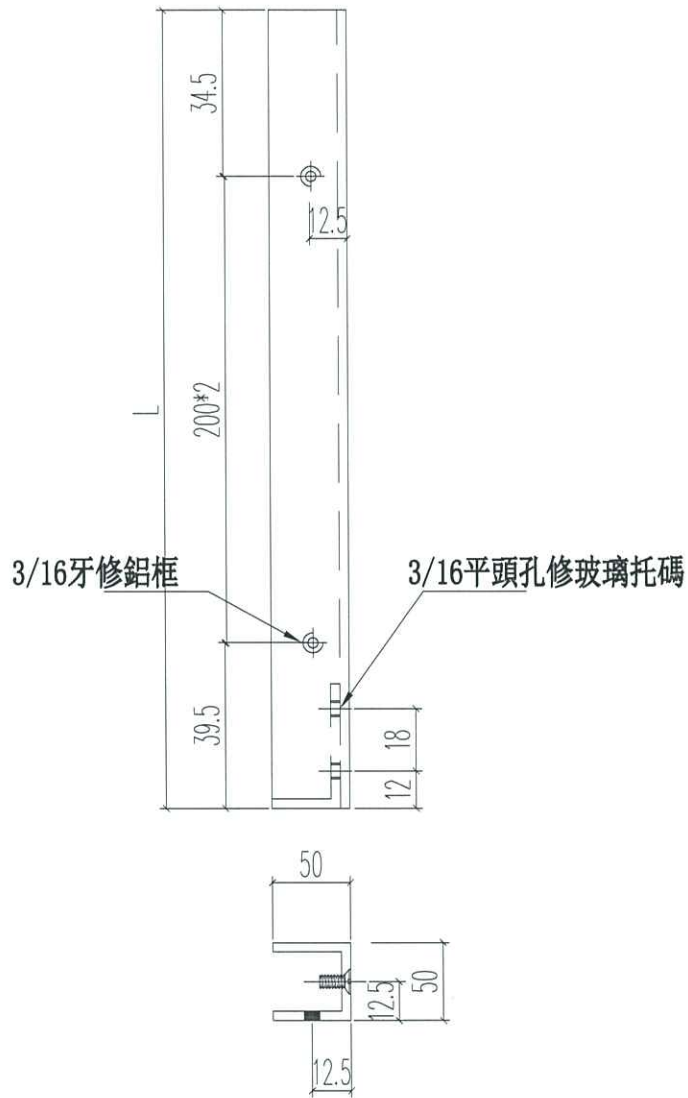


名稱	欄河槽	制圖	JASON	2020.06.22	修改		
材料	25x25x3mm	復核	WHS		日期		
顏色	UCT806812XL-3	批准			圖號	PW01-54R	



美特鋁質 有限公司
MIDI Aluminium Fabricator Ltd.

工程號 J852 地盤 亞皆老街

L1	數量	A	B
1447	1	387	500*2
734	1	174	500

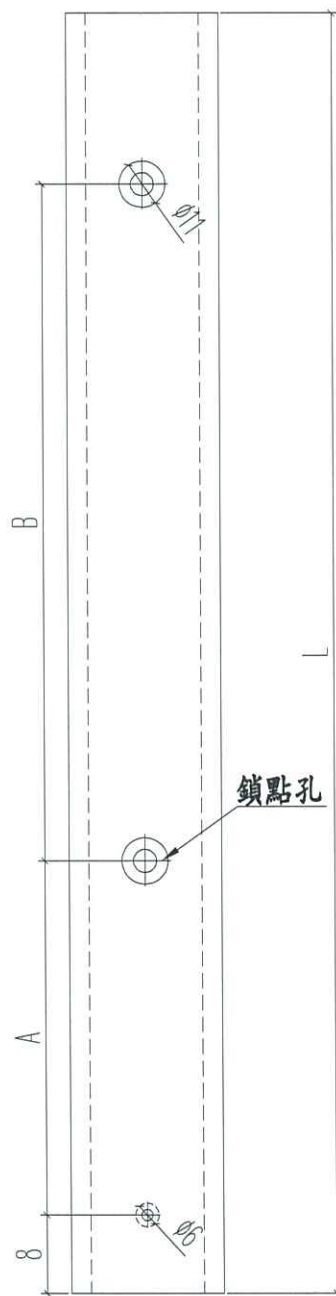



名稱	多點鎖拉巴	制圖	JASON	2020.06.22	修改	A		
材料	X85824	復核	WHS		日期	2021.01.06		
顏色	UCT806812XL-3	批准			圖號	PW01-55		



工程號 J852 地盤 亞皆老街

L	數量	A	M	N
2226	36	113	400	5
1556	2	208	380	3
1521	6	190.5	380	3
271	3	10.5	250	1
346	3	23	300	1
370	8	35	300	1
320	8	35	250	1
575	32	37.5	250	2
570	24	35	250	2
1505	12	227.5	350	3
495	12	47.5	200	2
495	12	47.5	200	2

合計： 158

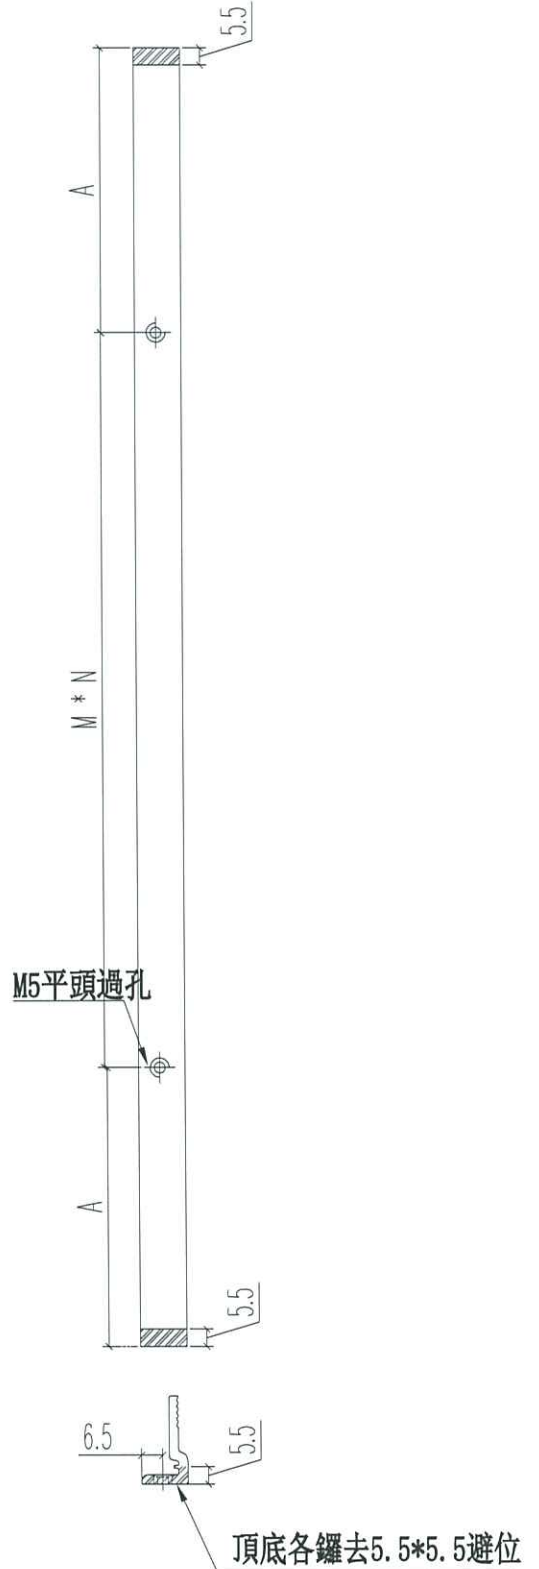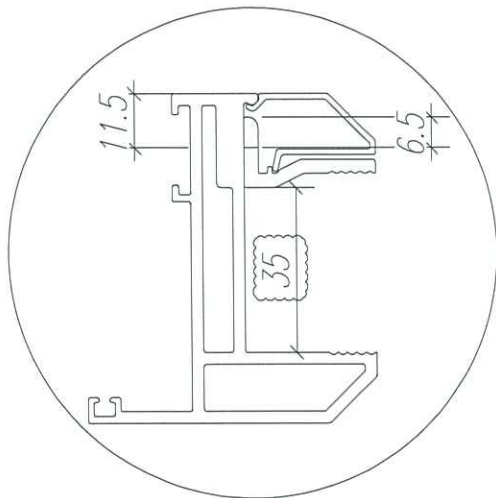




名稱	70窗玻璃夾角	制圖	JASON	2020.06.22	修改	A		
材料	X85834	復核	WHS		日期	2021.01.06		
顏色	UCT806812XL-3	批准			圖號	PW02-06		



美特鋁質 有限公司
MIDI Aluminium Fabricator Ltd.

工程號 J852 地盤 亞皆老街

L(mm)	數量	A	M	N
445	4	72.5	150	2
620	2	110	200	2
合計:	6			

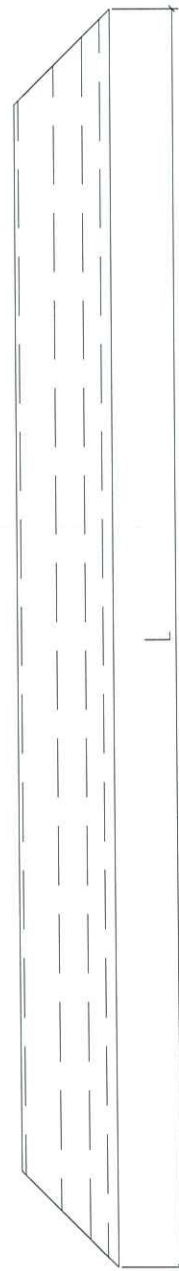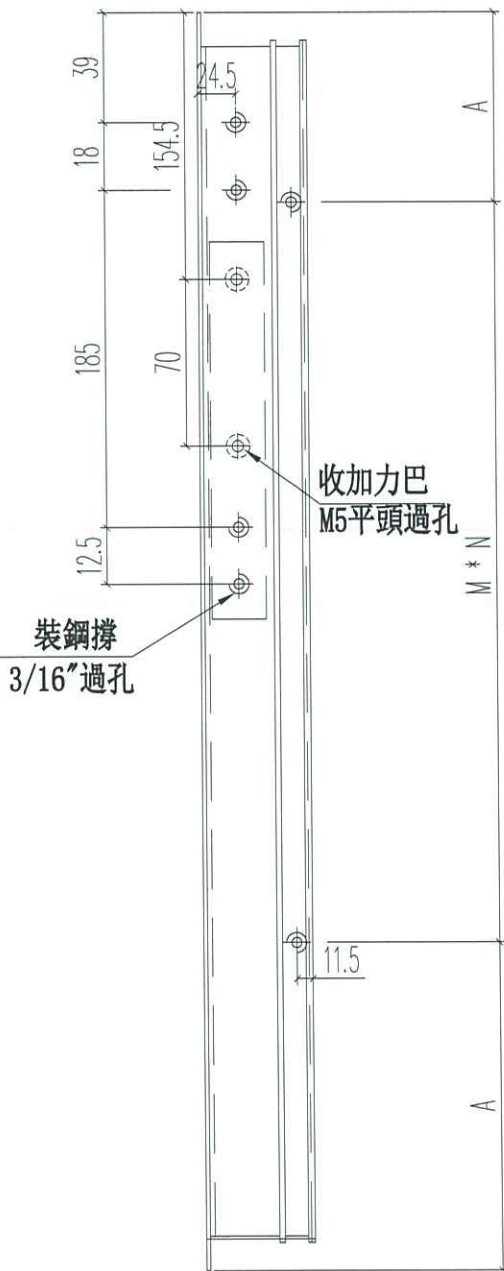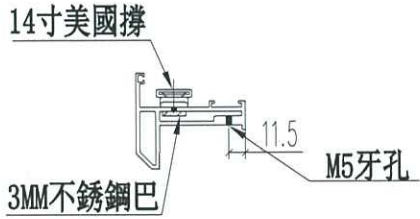




名稱	70生窗窗玉	制圖	JASON	2020.06.22	修改	A	
材料	X85767	復核	WHS		日期	2021.01.06	
顏色	UCT806812XL-3	批准			圖號	PW04-04	



美特鋁質 有限公司
MIDI Aluminium Fabricator Ltd.

工程號 J852 地盤 亞皆老街

L(mm)	數量	A	M	N
445	4	72.5	150	2
620	2	110	200	2
合計:	6			

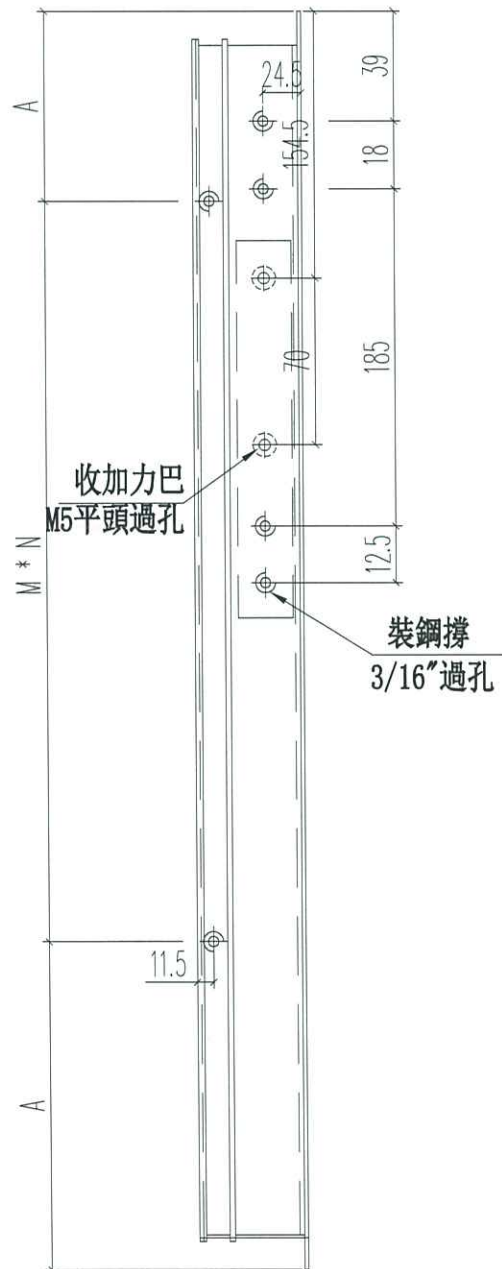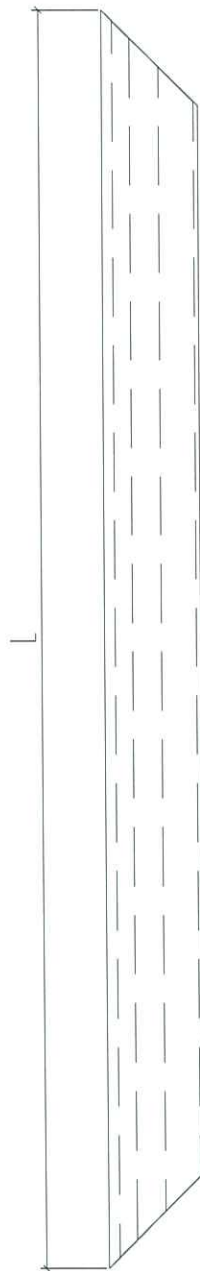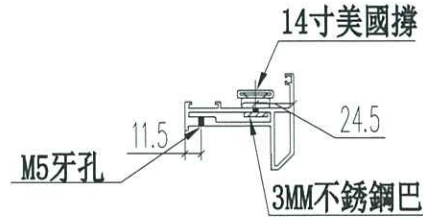

名稱	70生窗窗玉	制圖	JASON	2020.06.22	修改	A	
材料	X85767	復核	WHS		日期	2021.01.06	
顏色	UCT806812XL-3	批准			圖號	PW04-05	



鋁材開料總表

工程號碼: J852 工程名稱: 高層佛沙窗(T2)-窗扇

序號	鋁料編號	名稱	表面處理		開料長度	實用長料總數量		浪費率(%)
			顏色	層厚		支數	長度	
1	X85680	01.06.修改			5150	2	10300	43.65
2	X85693	01.06.修改			5150	2	10300	47.11
3	X85767	01.06.修改			5800	52	301600	2.56
4	X85768	01.06.修改			5800	61	353800	3.96
5	X85785	01.06.修改			5400	4	21600	19.53
6	X85786	01.06.修改			5500	4	22000	20.63
8	X85824	01.06.修改			5700	18	102600	12.54
9	X85834	01.06.修改			5800	60	348000	3.15
10	X85838	01.06.修改			5800	3	17400	20.53
11	X85839	01.06.修改			5800	2	11600	37.84
12	X85840	01.06.修改			5800	2	11600	37.84
13	15x1.6巴	01.06.修改			5800	4	23200	21.41
14	15x13x1.6角	01.06.修改			5400	4	21600	13.60
15	20x20x3角	01.06.修改			5800	2	11600	39.70
16	25x25x3槽	01.06.修改			1500	1	1500	34.00
17	50x5巴				5000	1	5000	38.92

送至: _____

由: _____

日期: _____

簡短說明: _____

共20頁 第1頁

打印日期: 9/1/2021 打印時間: 17:08

工程號碼: J852, 工程名稱: 高層佛沙窗(T2)-窗扇

開料長度: 1500, 總長料支數: 1, 總開料支數: 2

鋸片厚度(mm): 6, 料頭尾總切除(mm): 30, 浪費率(%): 34

鋁材開料清單 25x25x3槽

窗號	編號(用料狀況)	實用長度(長料開數)	需要 支數	開料 支數	長料 支數	餘料 支數	編號(剩餘長度)
23W15/T2C	1	474.0	2	2	1	0	1@(510)x1

鋁材開料清單 20x20x3角

窗號	編號(用料狀況)	實用長度(長料開數)	需要 支數	開料 支數	長料 支數	餘料 支數	編號(剩餘長度)
23W8/T2A	1	1234.0	1	1	1	0	1@(4530)x1
22W6/T2C, 23W6/T2C	(餘料)1, 1	884.0	2	2	0	2	1@(3640)x1 1@(2750)x1
23W5/T2A	(餘料)1	604.0	2	2	0	1	1@(1530)x1
23W5/T2A	(餘料)1	454.0	1	1	0	1	1@(1070)x1
23W14/T2C	2	404.0	3	1	1	0	2@(5360)x1
22W5/T2A, 22W5/T2B	(餘料)1, 1	404.0		2	0	2	1@(660)x1 1@(250)x1
22W4/T2A, 22W4/T2B, 23W13/T2C	(餘料)2, 2, 2	329.0	3	3	0	3	2@(5025)x1 2@(4690)x1 2@(4355)x1

工程號碼: J852, 工程名稱: 高層佛沙窗(T2)-窗扇

開料長度: 5400, 總長料支數: 4, 總開料支數: 32

鋸片厚度(mm): 6, 料頭尾總切除(mm): 30, 浪費率(%): 13.6

鋁材開料清單 15x13x1.6角

窗號	編號(用料狀況)	實用長度(長料開數)	需要支數	開料支數	長料支數	餘料支數	編號(剩餘長度)
23W5/T2A	1	1575.0	2	2	1	0	1@(2208)x1
23W8/T2A	2	1230.0	2	1	1	0	2@(4134)x1
23W8/T2A	(餘料)1	1230.0		1	0	1	1@(972)x1
23W13/T2C	3	535.0	14	2	1	0	3@(4288)x1
22W4/T2A, 22W4/T2B, 22W5/T2A, 22W5/T2B, 23W14/T2C, 23W8/T2A	(餘料)1-2, 2, 2, 2-3, 3	535.0		12	0	7	1@(431)x1 2@(3593)x1 2@(2511)x1 2@(1429)x1 2@(347)x1 3@(3206)x1 3@(2124)x1
23W5/T2A	(餘料)3	450.0	2	2	0	1	3@(1212)x1
22W5/T2B	4	400.0	6	1	1	0	4@(4964)x1
22W5/T2A, 22W5/T2B, 23W14/T2C	(餘料)1, 3, 3-4	400.0		5	0	4	1@(25)x1 3@(806)x1 3@(400)x1 4@(4152)x1
22W4/T2A, 22W4/T2B, 23W13/T2C	(餘料)2-4, 4	325.0	6	6	0	4	2@(16)x1 3@(69)x1 4@(3490)x1 4@(2828)x1

鋁材開料清單 15x1.6巴

窗號	編號(用料狀況)	實用長度(長料開數)	需要 支數	開料 支數	長料 支數	餘料 支數	編號(剩餘長度)
23W8/T2A	1	1226.0	2				3306
23W6/T2C	2	884.0	1				4880
23W14/T2C	3	404.0	1				5360
23W5/T2A	4	171.5	2				5415
22W6/T2C	1	884.0	2				1526
23W6/T2C	1	884.0	1				636
23W5/T2A	1	604.0	1				26
23W5/T2A	2	604.0	3				3050
23W5/T2A	2	454.0	2				2130
22W5/T2A	2	404.0	2				1310
22W5/T2B	2	404.0	2				490
23W14/T2C	2	404.0	1				80
22W4/T2A	3	329.0	2				4690
22W4/T2B	3	329.0	2				4020
23W13/T2C	3	329.0	2				3350
22W4/T2A	3	171.5	2				2995
22W4/T2B	3	171.5	2				2640
22W5/T2A	3	171.5	2				2285
22W5/T2B	3	171.5	2				1930
22W6/T2C	3	171.5	2				1575
23W13/T2C	3	171.5	2				1220
23W14/T2C	3	171.5	2				865
23W5/T2A	3	171.5	4				155
23W6/T2C	4	171.5	2				5060
23W8/T2A	4	171.5	2				4705

鋁材開料清單 X85840

窗號	編號(用料狀況)	實用長度(長料開數)	需要 支數	開料 支數	長料 支數	餘料 支數	編號(剩餘長度)
23W8/T2A	1	1252.0	1	1	1	0	1@(4512)x1
22W6/T2C, 23W6/T2C	(餘料)1, 1	902.0	2	2	0	2	1@(3604)x1 1@(2696)x1
23W5/T2A	(餘料)1	622.0	2	2	0	1	1@(1440)x1
23W5/T2A	(餘料)1	472.0	1	1	0	1	1@(962)x1
23W14/T2C	2	422.0	3	1	1	0	2@(5342)x1
22W5/T2A, 22W5/T2B	(餘料)1, 1	422.0		2	0	2	1@(534)x1 1@(106)x1
22W4/T2A, 22W4/T2B, 23W13/T2C	(餘料)2, 2, 2	347.0	3	3	0	3	2@(4989)x1 2@(4636)x1 2@(4283)x1

工程號碼: J852, 工程名稱: 高層佛沙窗(T2)-窗扇

開料長度: 5800, 總長料支數: 2, 總開料支數: 12

鋸片厚度(mm): 6, 料頭尾總切除(mm): 30, 浪費率(%): 37.84

鋁材開料清單 X85839

窗號	編號(用料狀況)	實用長度(長料開數)	需要支數	開料支數	長料支數	餘料支數	編號(剩餘長度)
23W8/T2A	1	1252.0	1	1	1	0	1@(4512)x1
22W6/T2C, 23W6/T2C	(餘料)1, 1	902.0	2	2	0	2	1@(3604)x1 1@(2696)x1
23W5/T2A	(餘料)1	622.0	2	2	0	1	1@(1440)x1
23W5/T2A	(餘料)1	472.0	1	1	0	1	1@(962)x1
23W14/T2C	2	422.0	3	1	1	0	2@(5342)x1
22W5/T2A, 22W5/T2B	(餘料)1, 1	422.0		2	0	2	1@(534)x1 1@(106)x1
22W4/T2A, 22W4/T2B, 23W13/T2C	(餘料)2, 2, 2	347.0	3	3	0	3	2@(4989)x1 2@(4636)x1 2@(4283)x1

工程號碼: J852, 工程名稱: 高層佛沙窗(T2)-窗扇

開料長度: 5800, 總長料支數: 3, 總開料支數: 24

鋸片厚度(mm): 6, 料頭尾總切除(mm): 30, 浪費率(%): 20.53

鋁材開料清單 X85838

窗號	編號(用料狀況)	實用長度(長料開數)	需要支數	開料支數	長料支數	餘料支數	編號(剩餘長度)
23W8/T2A	1	1229.0	2	2	1	0	1@(3300)x1
23W6/T2C	2	879.0	4	1	1	0	2@(4885)x1
22W6/T2C, 23W6/T2C	(餘料)1, 1	879.0		3	0	2	1@(1530)x1 1@(645)x1
23W5/T2A	(餘料)1-2	597.0	4	4	0	2	1@(42)x1 2@(3076)x1
23W5/T2A	(餘料)2	447.0	2	2	0	1	2@(2170)x1
23W14/T2C	3	399.0	6	1	1	0	3@(5365)x1
22W5/T2A, 22W5/T2B, 23W14/T2C	(餘料)2, 2, 2	399.0		5	0	3	2@(1360)x1 2@(550)x1 2@(145)x1
22W4/T2A, 22W4/T2B, 23W13/T2C	(餘料)3, 3, 3	324.0	6	6	0	3	3@(4705)x1 3@(4045)x1 3@(3385)x1

鋁材開料清單 X85834

窗號	編號(用料狀況)	實用長度(長料開數)	需要支數	開料支數	長料支數	餘料支數	編號(剩餘長度)
22W2/T2A, 22W2/T2B, 22W3/T2A, 22W3/T2B, 22W7/T2A, 22W7/T2B, 23W10/T2A, 23W11/T2A, 23W2/T2A, 23W3/T2A	1-10	2298.0	20	20	10	0	1-10@(1162)x10
22W2/T2A, 22W2/T2B, 22W3/T2A, 22W3/T2B, 22W3/T2C, 22W4/T2C, 22W5/T2C, 22W7/T2A, 22W7/T2B, 23W10/T2A, 23W11/T2A, 23W2/T2A, 23W3/T2A, 23W3/T2C, 23W4/T2A, 23W4/T2C, 23W5/T2C, 23W9/T2A	11-46	2226.0	72	54	36	0	11@(1306)x1 12@(3538)x1 13@(1306)x1 14@(3538)x1 15@(1306)x1 16@(3538)x1 17@(1306)x1 18@(3538)x1 19@(1306)x1 20@(3538)x1 21@(1306)x1 22@(3538)x1 23@(1306)x1 24@(3538)x1 25@(1306)x1 26@(3538)x1 27@(1306)x1 28@(3538)x1 29@(1306)x1 30@(3538)x1 31@(1306)x1 32@(3538)x1 33@(1306)x1 34@(3538)x1 35@(1306)x1 36@(3538)x1 37@(1306)x1 38@(3538)x1 39@(1306)x1
22W2/T2A, 22W2/T2B, 22W3/T2A, 22W3/T2B, 22W3/T2C, 22W4/T2C, 22W5/T2C, 22W7/T2A, 22W7/T2B, 23W10/T2A, 23W11/T2A, 23W2/T2A, 23W3/T2A, 23W3/T2C, 23W4/T2A, 23W4/T2C, 23W5/T2C, 23W9/T2A	(餘料)12, 14, 16, 18, 20, 22, 24, 26, 28, 30, 32, 34, 36, 38, 40, 42, 44, 46	2226.0		18	0	18	12@(1306)x1 14@(1306)x1 16@(1306)x1 18@(1306)x1 20@(1306)x1 22@(1306)x1 24@(1306)x1 26@(1306)x1 28@(1306)x1 30@(1306)x1 32@(1306)x1 34@(1306)x1 36@(1306)x1 38@(1306)x1 40@(1306)x1 42@(1306)x1 44@(1306)x1 46@(1306)x1
23W8/T2A	47-48	1556.0	4	3	2	0	47@(2646)x1 48@(4208)x1
23W8/T2A	(餘料)47	1556.0		1	0	1	47@(1084)x1
22W6/T2C, 23W5/T2A, 23W6/T2C	49-52	1521.0	12	5	4	0	49-50@(4243)x2 51@(2716)x1 52@(4243)x1

工程號碼: J852, 工程名稱: 高層佛沙窗(T2)-窗扇
開料長度: 5800, 總長料支數: 60, 總開料支數: 272
鋸片厚度(mm): 6, 料頭尾總切除(mm): 30, 浪費率(%): 3.15

鋁材開料清單 X85834

窗號	編號(用料狀況)	實用長度(長料開數)	需要支數	開料支數	長料支數	餘料支數	編號(剩餘長度)
22W6/T2C, 23W5/T2A, 23W6/T2C	(餘料)48-49, 49-50, 50-51	1521.0		7	0	6	48@(1154)x1 49@(2716)x1 49@(1189)x1 50@(2716)x1 50-51@(1189)x2
22W4/T2B, 22W5/T2A, 23W13/T2C, 23W14/T2C	53-56	1505.0	12	6	4	0	53@(2748)x1 54@(4259)x1 55@(2748)x1 56@(4259)x1
22W4/T2A, 22W5/T2A, 22W5/T2B, 23W14/T2C	(餘料)52-55	1505.0		6	0	4	52@(1221)x1 53-55@(1237)x3
23W5/T2A	(餘料)56	1470.0	2	2	0	1	56@(1307)x1
22W3/T2A, 23W10/T2A	57-58	1309.0	8	4	2	0	57-58@(3140)x2
22W3/T2B, 23W3/T2A	(餘料)57-58	1309.0		4	0	2	57-58@(510)x2
23W8/T2A	(餘料)11-12	1176.0	2	2	0	2	11-12@(124)x2
22W2/T2A, 22W2/T2B, 23W11/T2A, 23W2/T2A	(餘料)1-8	909.0	8	8	0	8	1-8@(247)x8
22W2/T2A, 22W2/T2B, 22W3/T2A, 22W3/T2B, 23W10/T2A, 23W11/T2A, 23W2/T2A, 23W3/T2A	(餘料)9-10, 13-26	575.0	32	32	0	16	9-10@(0)x2 13-26@(144)x14
22W3/T2C, 22W4/T2C, 23W3/T2C, 23W4/T2A, 23W4/T2C, 23W9/T2A	(餘料)27-38	570.0	24	24	0	12	27-38@(154)x12
22W7/T2A, 22W7/T2B	(餘料)39-40	519.0	4	4	0	2	39-40@(256)x2
22W7/T2A, 22W7/T2B, 23W5/T2A, 23W8/T2A	(餘料)41-48	495.0	16	16	0	8	41-46@(304)x6 47@(82)x1 48@(152)x1
22W4/T2A, 22W4/T2B, 22W5/T2A, 22W5/T2B, 23W13/T2C, 23W14/T2C, 23W8/T2A	(餘料)49-55	430.0	14	14	0	7	49-51@(317)x3 52@(349)x1 53-55@(365)x3
23W5/T2A	(餘料)56	396.0	2	2	0	1	56@(503)x1
22W5/T2C	59	370.0	8	1	1	0	59@(5394)x1
22W5/T2C, 23W5/T2C	(餘料)56-59	370.0		7	0	4	56@(127)x1 57-58@(134)x2 59@(3890)x1
22W5/T2A, 22W5/T2B, 23W14/T2C	(餘料)53-55, 59, 59, 59, 59, 59, 59	346.0	12	12	0	10	53-55@(13)x3 59@(3538)x1 59@(3186)x1 59@(2834)x1 59@(2130)x1 59@(1778)x1 59@(1426)x1 59@(722)x1
22W6/T2C	60	320.0	8	1	1	0	60@(5444)x1
22W6/T2C, 23W6/T2C	(餘料)52, 59-60	320.0		7	0	3	52@(23)x1 59@(70)x1 60@(4140)x1
22W4/T2A, 22W4/T2B, 23W13/T2C	(餘料)41-46, 49-51, 60, 60	271.0	12	12	0	11	41-46@(27)x6 49-51@(40)x3 60@(3863)x1 60@(3309)x1

工程號碼: J852, 工程名稱: 高層佛沙窗(T2)-窗扇
開料長度: 5700, 總長料支數: 18, 總開料支數: 102
鋸片厚度(mm): 6, 料頭尾總切除(mm): 30, 浪費率(%): 12.54

鋁材開料清單 X85824

窗號	編號(用料狀況)	實用長度(長料開數)	需要支數	開料支數	長料支數	餘料支數	編號(剩餘長度)
23W15/T2C	1	1447.0	1	1	1	0	1@(4217)x1
23W5/T2A, 23W8/T2A	2-3	1258.0	8	2	2	0	2-3@(4406)x2
22W6/T2C, 23W5/T2A, 23W6/T2C, 23W8/T2A	(餘料)1, 1-2, 2	1258.0		6	0	4	1@(1689)x1 1@(425)x1 2@(1878)x1 2@(614)x1
22W2/T2B, 22W3/T2B, 22W4/T2C, 22W7/T2A, 23W10/T2A, 23W2/T2A, 23W3/T2C, 23W4/T2C, 23W9/T2A	4-12	1213.0	36	9	9	0	4-12@(4451)x9
22W2/T2A, 22W2/T2B, 22W3/T2A, 22W3/T2B, 22W3/T2C, 22W4/T2C, 22W5/T2C, 22W7/T2A, 22W7/T2B, 23W10/T2A, 23W11/T2A, 23W2/T2A, 23W3/T2A, 23W3/T2C, 23W4/T2A, 23W4/T2C, 23W5/T2C, 23W9/T2A	(餘料)3, 3-4, 4-5, 5-6, 6-7, 7-8, 8-9, 9-10, 10-11, 11	1213.0		27	0	18	3@(1968)x1 3@(749)x1 4@(2013)x1 4@(794)x1 5@(2013)x1 5@(794)x1 6@(2013)x1 6@(794)x1 7@(2013)x1 7@(794)x1 8@(2013)x1 8@(794)x1 9@(2013)x1 9@(794)x1 10@(2013)x1 10@(794)x1 11@(2013)x1 11@(794)x1
22W3/T2A, 22W4/T2C, 22W7/T2B, 23W2/T2A, 23W4/T2A, 23W9/T2A	13-18	849.0	36	6	6	0	13-18@(4815)x6
22W2/T2A, 22W2/T2B, 22W3/T2A, 22W3/T2B, 22W3/T2C, 22W4/T2C, 22W5/T2C, 22W7/T2A, 22W7/T2B, 23W10/T2A, 23W11/T2A, 23W2/T2A, 23W3/T2A, 23W3/T2C, 23W4/T2A, 23W4/T2C, 23W5/T2C, 23W9/T2A	(餘料)12, 12, 12-13, 13, 13-14, 14, 14-15, 15, 15-16, 16, 16-17, 17, 17	849.0		30	0	18	12@(2741)x1 12@(1031)x1 12@(176)x1 13@(3105)x1 13@(1395)x1 13@(540)x1 14@(3105)x1 14@(1395)x1 14@(540)x1 15@(3105)x1 15@(1395)x1 15@(540)x1 16@(3105)x1 16@(1395)x1 16@(540)x1 17@(3105)x1 17@(1395)x1 17@(540)x1
23W15/T2C	(餘料)3	734.0	1	1	0	1	3@(9)x1
23W8/T2A	(餘料)1	135.0	2	2	0	1	1@(143)x1
22W5/T2A, 22W5/T2B, 23W14/T2C	(餘料)1-2, 2	130.0	3	3	0	3	1@(7)x1 2@(478)x1 2@(342)x1
22W5/T2A, 22W5/T2B, 23W14/T2C	(餘料)2, 2, 4	113.0	3	3	0	3	2@(223)x1 2@(104)x1 4@(675)x1

工程號碼: J852, 工程名稱: 高層佛沙窗(T2)-窗扇
開料長度: 5700, 總長料支數: 18, 總開料支數: 102
鋸片厚度(mm): 6, 料頭尾總切除(mm): 30, 浪費率(%): 12.54

鋁材開料清單 X85824

窗號	編號(用料狀況)	實用長度(長料開數)	需要 支數	開料 支數	長料 支數	餘料 支數	編號(剩餘長度)
22W6/T2C, 23W5/T2A, 23W6/T2C	(餘料)4, 4, 4	100.0	6	6	0	3	4@(463)x1 4@(251)x1 4@(39)x1
22W4/T2A, 22W4/T2B, 23W13/T2C	(餘料)2, 5, 5	93.0	3	3	0	3	2@(5)x1 5@(695)x1 5@(596)x1
22W4/T2A, 22W4/T2B, 23W13/T2C	(餘料)5, 5, 5	75.0	3	3	0	3	5@(515)x1 5@(434)x1 5@(353)x1

鋁材開料清單 X85786

窗號	編號(用料狀況)	實用長度(長料開數)	需要支數	開料支數	長料支數	餘料支數	編號(剩餘長度)
23W5/T2A	1	1535.0	2	2	1	0	1@(2368)x1
23W8/T2A	2	1190.0	2	1	1	0	2@(4254)x1
23W8/T2A	(餘料)1	1190.0		1	0	1	1@(1172)x1
23W14/T2C	3	495.0	14	2	1	0	3@(4448)x1
22W4/T2A, 22W4/T2B, 22W5/T2A, 22W5/T2B, 23W13/T2C, 23W8/T2A	(餘料)1-2, 2, 2, 2-3	495.0		12	0	6	1@(170)x1 2@(3252)x1 2@(2250)x1 2@(1248)x1 2@(246)x1 3@(3446)x1
23W5/T2A	(餘料)3	410.0	2	2	0	1	3@(2614)x1
22W5/T2A, 22W5/T2B, 23W14/T2C	(餘料)3, 3, 3	360.0	6	6	0	3	3@(1882)x1 3@(1150)x1 3@(418)x1
22W4/T2A	4	285.0	6	1	1	0	4@(5159)x1
22W4/T2A, 22W4/T2B, 23W13/T2C	(餘料)3-4, 4	285.0		5	0	3	3@(127)x1 4@(4577)x1 4@(3995)x1

鋁材開料清單 X85785

窗號	編號(用料狀況)	實用長度(長料開數)	需要支數	開料支數	長料支數	餘料支數	編號(剩餘長度)
23W5/T2A	1	1535.0	2	2	1	0	1@(2288)x1
23W8/T2A	2	1190.0	2	1	1	0	2@(4174)x1
23W8/T2A	(餘料)1	1190.0		1	0	1	1@(1092)x1
23W14/T2C	3	495.0	14	2	1	0	3@(4368)x1
22W4/T2A, 22W4/T2B, 22W5/T2A, 22W5/T2B, 23W13/T2C, 23W8/T2A	(餘料)1-2, 2, 2, 2-3	495.0		12	0	6	1@(90)x1 2@(3172)x1 2@(2170)x1 2@(1168)x1 2@(166)x1 3@(3366)x1
23W5/T2A	(餘料)3	410.0	2	2	0	1	3@(2534)x1
22W5/T2A, 22W5/T2B, 23W14/T2C	(餘料)3, 3, 3	360.0	6	6	0	3	3@(1802)x1 3@(1070)x1 3@(338)x1
22W4/T2A	4	285.0	6	1	1	0	4@(5079)x1
22W4/T2A, 22W4/T2B, 23W13/T2C	(餘料)3-4, 4	285.0		5	0	3	3@(47)x1 4@(4497)x1 4@(3915)x1

鋁材開料清單 X85768

窗號	編號(用料狀況)	實用長度(長料開數)	需要 支數	開料 支數	長料 支數	餘料 支數	編號(剩餘長度)
22W2/T2A, 22W2/T2B, 22W3/T2A, 22W3/T2B, 22W7/T2A, 22W7/T2B, 23W10/T2A, 23W11/T2A, 23W2/T2A, 23W3/T2A	1-10	2318.0	20	20	10	0	1-10@(1122)x10
22W2/T2A, 22W2/T2B, 22W3/T2A, 22W3/T2B, 22W3/T2C, 22W4/T2C, 22W5/T2C, 22W7/T2A, 22W7/T2B, 23W10/T2A, 23W11/T2A, 23W2/T2A, 23W3/T2A, 23W3/T2C, 23W4/T2A, 23W4/T2C, 23W5/T2C, 23W9/T2A	11-46	2226.0	72	54	36	0	11@(1306)x1 12@(3538)x1 13@(1306)x1 14@(3538)x1 15@(1306)x1 16@(3538)x1 17@(1306)x1 18@(3538)x1 19@(1306)x1 20@(3538)x1 21@(1306)x1 22@(3538)x1 23@(1306)x1 24@(3538)x1 25@(1306)x1 26@(3538)x1 27@(1306)x1 28@(3538)x1 29@(1306)x1 30@(3538)x1 31@(1306)x1 32@(3538)x1 33@(1306)x1 34@(3538)x1 35@(1306)x1 36@(3538)x1 37@(1306)x1 38@(3538)x1 39@(1306)x1 40@(3538)x1
22W2/T2A, 22W2/T2B, 22W3/T2A, 22W3/T2B, 22W3/T2C, 22W4/T2C, 22W5/T2C, 22W7/T2A, 22W7/T2B, 23W10/T2A, 23W11/T2A, 23W2/T2A, 23W3/T2A, 23W3/T2C, 23W4/T2A, 23W4/T2C, 23W5/T2C, 23W9/T2A	(餘料)12, 14, 16, 18, 20, 22, 24, 26, 28, 30, 32, 34, 36, 38, 40, 42, 44, 46	2226.0		18	0	18	12@(1306)x1 14@(1306)x1 16@(1306)x1 18@(1306)x1 20@(1306)x1 22@(1306)x1 24@(1306)x1 26@(1306)x1 28@(1306)x1 30@(1306)x1 32@(1306)x1 34@(1306)x1 36@(1306)x1 38@(1306)x1 40@(1306)x1 42@(1306)x1 44@(1306)x1 46@(1306)x1
23W8/T2A	47-48	1556.0	4	3	2	0	47@(2646)x1 48@(4208)x1
23W8/T2A	(餘料)47	1556.0		1	0	1	47@(1084)x1
22W4/T2B, 22W5/T2A, 23W13/T2C, 23W14/T2C	49-52	1525.0	12	6	4	0	49@(2708)x1 50@(4239)x1 51@(2708)x1 52@(4239)x1

鋁材開料清單 X85768

窗號	編號(用料狀況)	實用長度(長料開數)	需要支數	開料支數	長料支數	餘料支數	編號(剩餘長度)
22W4/T2A, 22W5/T2A, 22W5/T2B, 23W14/T2C	(餘料)48-51	1525.0		6	0	4	48@(1146)x1 49-51@(1177)x3
22W6/T2C, 23W5/T2A, 23W6/T2C	53-56	1521.0	12	5	4	0	53-54@(4243)x2 55@(2716)x1 56@(4243)x1
22W6/T2C, 23W5/T2A, 23W6/T2C	(餘料)52-53, 53-54, 54-55	1521.0		7	0	6	52@(1185)x1 53@(2716)x1 53@(1189)x1 54@(2716)x1 54-55@(1189)x2
23W5/T2A	(餘料)56	1490.0	2	2	0	1	56@(1251)x1
22W3/T2A, 23W10/T2A	57-58	1309.0	8	4	2	0	57-58@(3140)x2
22W3/T2B, 23W3/T2A	(餘料)57-58	1309.0		4	0	2	57-58@(510)x2
23W8/T2A	(餘料)11-12	1176.0	2	2	0	2	11-12@(124)x2
22W2/T2A, 22W2/T2B, 23W11/T2A, 23W2/T2A	(餘料)1-8	909.0	8	8	0	8	1-8@(207)x8
22W2/T2A, 22W2/T2B, 22W3/T2A, 22W3/T2B, 23W10/T2A, 23W11/T2A, 23W2/T2A, 23W3/T2A	(餘料)9-10, 13-27	595.0	32	32	0	17	9-10@(521)x2 13-27@(104)x15
22W3/T2C, 22W4/T2C, 23W3/T2C, 23W4/T2A, 23W4/T2C, 23W9/T2A	(餘料)28-39	590.0	24	24	0	12	28-39@(114)x12
22W7/T2A, 22W7/T2B	(餘料)40-41	519.0	4	4	0	2	40-41@(256)x2
22W7/T2A, 22W7/T2B, 23W5/T2A, 23W8/T2A	(餘料)9-10, 42-48	515.0	16	16	0	9	9-10@(0)x2 42-46@(264)x5 47@(42)x1 48@(104)x1
22W4/T2A, 22W4/T2B, 22W5/T2A, 22W5/T2B, 23W13/T2C, 23W14/T2C, 23W8/T2A	(餘料)49-55	450.0	14	14	0	7	49-51@(265)x3 52@(273)x1 53-55@(277)x3
23W5/T2A	(餘料)56	396.0	2	2	0	1	56@(447)x1
22W5/T2C	59	390.0	8	1	1	0	59@(5374)x1
22W5/T2C, 23W5/T2C	(餘料)56-59	390.0		7	0	4	56@(51)x1 57-58@(114)x2 59@(3790)x1
23W14/T2C	60	346.0	12	2	1	0	60@(5066)x1
22W5/T2A, 22W5/T2B, 23W14/T2C	(餘料)59, 59, 59, 59, 59, 59, 59	346.0		10	0	8	59@(3438)x1 59@(3086)x1 59@(2382)x1 59@(2030)x1 59@(1678)x1 59@(974)x1 59@(622)x1 59@(270)x1
22W6/T2C, 23W6/T2C	(餘料)60, 60	340.0	8	8	0	2	60@(3682)x1 60@(2298)x1
23W13/T2C	61	271.0	12	1	1	0	61@(5493)x1
22W4/T2A, 22W4/T2B, 23W13/T2C	(餘料)53-55, 60, 60, 60, 60, 60, 60	271.0		11	0	10	53-55@(0)x3 60@(2021)x1 60@(1744)x1 60@(1467)x1 60@(913)x1 60@(636)x1 60@(359)x1 60@(82)x1

鋁材開料清單 X85767

窗號	編號(用料狀況)	實用長度(長料開數)	需要 支數	開料 支數	長料 支數	餘料 支數	編號(剩餘長度)
22W2/T2A, 22W2/T2B, 22W3/T2A, 22W3/T2B, 22W3/T2C, 22W4/T2C, 22W5/T2C, 22W7/T2A, 22W7/T2B, 23W10/T2A, 23W11/T2A, 23W2/T2A, 23W3/T2A, 23W3/T2C, 23W4/T2A, 23W4/T2C, 23W5/T2C, 23W9/T2A	1-36	2300.0	72	54	36	0	1@(1158)x1 2@(3464)x1 3@(1158)x1 4@(3464)x1 5@(1158)x1 6@(3464)x1 7@(1158)x1 8@(3464)x1 9@(1158)x1 10@(3464)x1 11@(1158)x1 12@(3464)x1 13@(1158)x1 14@(3464)x1 15@(1158)x1 16@(3464)x1 17@(1158)x1 18@(3464)x1 19@(1158)x1 20@(3464)x1 21@(1158)x1 22@(3464)x1 23@(1158)x1 24@(3464)x1 25@(1158)x1 26@(3464)x1 27@(1158)x1 28@(3464)x1 29@(1158)x1 30@(3464)x1
22W2/T2A, 22W2/T2B, 22W3/T2A, 22W3/T2B, 22W3/T2C, 22W4/T2C, 22W5/T2C, 22W7/T2A, 22W7/T2B, 23W10/T2A, 23W11/T2A, 23W2/T2A, 23W3/T2A, 23W3/T2C, 23W4/T2A, 23W4/T2C, 23W5/T2C, 23W9/T2A	(餘料)2, 4, 6, 8, 10, 12, 14, 16, 18, 20, 22, 24, 26, 28, 30, 32, 34, 36	2300.0		18	0	18	2@(1158)x1 4@(1158)x1 6@(1158)x1 8@(1158)x1 10@(1158)x1 12@(1158)x1 14@(1158)x1 16@(1158)x1 18@(1158)x1 20@(1158)x1 22@(1158)x1 24@(1158)x1 26@(1158)x1 28@(1158)x1 30@(1158)x1 32@(1158)x1 34@(1158)x1 36@(1158)x1
22W4/T2A, 22W4/T2B, 22W5/T2B, 23W13/T2C, 23W8/T2A	37-42	1630.0	16	7	6	0	37-40@(4134)x4 41@(2498)x1 42@(4134)x1
22W4/T2A, 22W4/T2B, 22W5/T2A, 22W5/T2B, 23W13/T2C, 23W14/T2C, 23W8/T2A	(餘料)37, 37-38, 38-39, 39-40, 40-41	1630.0		9	0	9	37@(2498)x1 37@(862)x1 38@(2498)x1 38@(862)x1 39@(2498)x1 39@(862)x1 40@(2498)x1 40-41@(862)x2

鋁材開料清單 X85767

窗號	編號(用料狀況)	實用長度(長料開數)	需要支數	開料支數	長料支數	餘料支數	編號(剩餘長度)
22W6/T2C, 23W5/T2A, 23W6/T2C	43-46	1595.0	14	5	4	0	43-44@(4169)x2 45@(2568)x1 46@(4169)x1
22W6/T2C, 23W5/T2A, 23W6/T2C	(餘料)42-43, 43-44, 44-46, 46	1595.0		9	0	8	42@(932)x1 43@(2568)x1 43@(967)x1 44@(2568)x1 44-45@(967)x2 46@(2568)x1 46@(967)x1
23W8/T2A	47	1250.0	2	2	1	0	47@(3258)x1
22W2/T2A, 22W2/T2B, 22W3/T2A, 22W3/T2B, 23W10/T2A, 23W11/T2A, 23W2/T2A, 23W3/T2A	(餘料)1-32	700.0	32	32	0	32	1-32@(452)x32
23W4/T2C	48	695.0	24	2	1	0	48@(4368)x1
22W3/T2C, 22W4/T2C, 23W3/T2C, 23W4/T2A, 23W4/T2C, 23W9/T2A	(餘料)33-47, 47-48, 48	695.0		22	0	18	33-36@(457)x4 37-41@(161)x5 42@(231)x1 43-46@(266)x4 47@(1856)x1 47@(454)x1 48@(2966)x1 48@(1564)x1
22W7/T2A, 23W5/T2A	49-50	620.0	16	3	2	0	49@(4518)x1 50@(5144)x1
22W7/T2A, 22W7/T2B, 23W5/T2A, 23W8/T2A	(餘料)48-49, 49, 49, 49-50, 50	620.0		13	0	7	48@(312)x1 49@(3266)x1 49@(2014)x1 49@(762)x1 49@(136)x1 50@(3892)x1 50@(2640)x1
22W5/T2A	51	555.0	14	2	1	0	51@(4648)x1
22W4/T2A, 22W4/T2B, 22W5/T2B, 23W13/T2C, 23W14/T2C, 23W8/T2A	(餘料)50, 50-51, 51, 51, 51	555.0		12	0	6	50@(1518)x1 50@(396)x1 51@(3526)x1 51@(2404)x1 51@(1282)x1 51@(160)x1
22W5/T2C	52	495.0	8	2	1	0	52@(4768)x1
22W5/T2C, 23W5/T2C	(餘料)52, 52, 52	495.0		6	0	3	52@(3766)x1 52@(2764)x1 52@(1762)x1
23W5/T2A	(餘料)52	470.0	2	2	0	1	52@(810)x1
22W6/T2C, 23W6/T2C	(餘料)1-8	445.0	8	8	0	8	1-8@(1)x8
22W5/T2A, 22W5/T2B, 23W14/T2C	(餘料)9-20	420.0	12	12	0	12	9-20@(26)x12
22W4/T2A, 22W4/T2B, 23W13/T2C	(餘料)21-32	345.0	12	12	0	12	21-32@(101)x12

工程號碼: J852, 工程名稱: 高層佛沙窗(T2)-窗扇

開料長度: 5150, 總長料支數: 2, 總開料支數: 4

鋸片厚度(mm): 6, 料頭尾總切除(mm): 30, 浪費率(%): 47.11

鋁材開料清單 X85693

窗號	編號(用料狀況)	實用長度(長料開數)	需要支數	開料支數	長料支數	餘料支數	編號(剩餘長度)
23W15/T2C	1	2337.0	2	1	1	0	1@(2777)x1
23W15/T2C	(餘料)1	2337.0		1	0	1	1@(434)x1
23W15/T2C	2	345.0	2	1	1	0	2@(4769)x1
23W15/T2C	(餘料)1	345.0		1	0	1	1@(83)x1

工程號碼:J852, 工程名稱:高層佛沙窗(T2)-窗扇

開料長度:5150, 總長料支數:2, 總開料支數:4

鋸片厚度(mm):6, 料頭尾總切除(mm):30, 浪費率(%):43.65

鋁材開料清單 X85680

窗號	編號(用料狀況)	實用長度(長料開數)	需要支數	開料支數	長料支數	餘料支數	編號(剩餘長度)
23W15/T2C	1	2410.0	2	1	1	0	1@(2704)x1
23W15/T2C	(餘料)1	2410.0		1	0	1	1@(288)x1
23W15/T2C	2	450.0	2	1	1	0	2@(4664)x1
23W15/T2C	(餘料)2	450.0		1	0	1	2@(4208)x1



鋁材開料總表

工程號碼: J852 工程名稱: 高層佛沙窗(T2)-窗框

序號	鋁料編號	名稱	表面處理		開料長度	實用長料總數量		浪費率(%)
			顏色	層厚		支數	長度	
1	X85679	01.06.修改			5150	1	5150	2.49
2	X85685	01.06.修改			5000	1	5000	90.24
3	X85687	01.06.修改			5000	1	5000	90.40
4	X85759				5500	28	154000	6.03
5	X85760				5300	12	63600	11.30
6	X85761	01.06.修改			5650	7	39550	3.54
7	X85762	01.06.修改			5800	8	46400	11.17
8	X85763				5650	2	11300	6.73
9	X85764	01.06.修改			5850	31	181350	3.98
10	X85766				5050	3	15150	30.23
11	X85769				5350	10	53500	9.50
12	X85771				5600	2	11200	2.82
13	X85772				5600	9	50400	5.00
14	X85773				4850	6	29100	19.51
15	X85775	01.06.修改			4050	3	12150	10.77
16	X85819				5300	11	58300	9.75
17	X85820				5350	11	58850	10.59

送至: _____

由: _____

日期: _____

簡短說明: _____

共9頁 第1頁

打印日期: 9/1/2021 打印時間: 16:50

鋁材開料清單 X85775

窗號	編號(用料狀況)	實用長度(長料開數)	需要 支數	開料 支數	長料 支數	餘料 支數	編號(剩餘長度)
23W8/T2A	1	1252.0	2	1	1	0	1@(2762)x1
23W8/T2A	(餘料)1	1252.0		1	0	1	1@(1504)x1
23W6/T2C	2	902.0	2	1	1	0	2@(3112)x1
22W6/T2C	(餘料)1	902.0		1	0	1	1@(596)x1
23W5/T2A	(餘料)2, 2	622.0	2	2	0	2	2@(2484)x1 2@(1856)x1
23W5/T2A	(餘料)1	472.0	1	1	0	1	1@(118)x1
23W14/T2C	3	422.0	6	1	1	0	3@(3592)x1
22W5/T2A, 22W5/T2B, 23W14/T2C	(餘料)2, 2, 2, 2-3	422.0		5	0	5	2@(1428)x1 2@(1000)x1 2@(572)x1 2@(144)x1 3@(3164)x1
22W4/T2A, 22W4/T2B, 23W13/T2C	(餘料)3, 3, 3, 3, 3	347.0	6	6	0	6	3@(2811)x1 3@(2458)x1 3@(2105)x1 3@(1752)x1 3@(1399)x1 3@(1046)x1

工程號碼: J852, 工程名稱: 高層佛沙窗(T2)-窗框
開料長度: 5850, 總長料支數: 31, 總開料支數: 232
鋸片厚度(mm): 6, 料頭尾總切除(mm): 30, 浪費率(%): 3.98

鋁材開料清單 X85764

窗號	編號(用料狀況)	實用長度(長料開數)	需要 支數	開料 支數	長料 支數	餘料 支數	編號(剩餘長度)
22W2/T2A, 22W2/T2B, 22W3/T2A, 22W3/T2B, 22W3/T2C, 22W4/T2C, 22W5/T2C, 22W7/T2A, 22W7/T2B, 23W10/T2A, 23W11/T2A, 23W2/T2A, 23W3/T2A, 23W3/T2C, 23W4/T2A, 23W4/T2C, 23W5/T2C, 23W9/T2A	1-24	1562.5	72	54	24	0	1@(1114.5)x1 2@(4251.5)x1 3@(2683)x1 4-5@(1114.5)x2 6@(4251.5)x1 7@(2683)x1 8-9@(1114.5)x2 10@(4251.5)x1 11@(2683)x1 12-13@(1114.5)x2 14@(4251.5)x1 15@(2683)x1 16-17@(1114.5)x2 18@(4251.5)x1 19@(2683)x1 20-21@(1114.5)x2 22@(4251.5)x1 23@(2683)x1 24@(1114.5)x1
22W2/T2B, 22W3/T2A, 22W3/T2C, 22W4/T2C, 22W7/T2A, 22W7/T2B, 23W11/T2A, 23W2/T2A, 23W3/T2C, 23W4/T2A, 23W5/T2C, 23W9/T2A	(餘料)2-3, 6-7, 10-11, 14-15, 18-19, 22-23	1562.5		18	0	12	2-3@(1114.5)x2 6-7@(1114.5)x2 10-11@(1114.5)x2 14-15@(1114.5)x2 18-19@(1114.5)x2 22-23@(1114.5)x2
22W6/T2C, 23W6/T2C	25-27	1541.0	8	6	3	0	25@(1179)x1 26@(4273)x1 27@(2726)x1
23W6/T2C	(餘料)26	1541.0		2	0	1	26@(1179)x1
23W5/T2A	28-29	1540.0	6	5	2	0	28@(1182)x1 29@(2728)x1
23W5/T2A	(餘料)27	1540.0		1	0	1	27@(1180)x1
22W5/T2B, 23W14/T2C	30-31	1117.5	16	3	2	0	30@(3573)x1 31@(4696.5)x1
22W4/T2A, 22W4/T2B, 22W5/T2A, 23W13/T2C, 23W14/T2C, 23W8/T2A	(餘料)25-30, 30-31	1117.5		13	0	8	25-26@(55.5)x2 27@(56.5)x1 28@(58.5)x1 29@(481)x1 30@(1326)x1 30-31@(202.5)x2
22W4/T2A, 22W4/T2B, 22W5/T2A, 22W5/T2B, 23W13/T2C, 23W14/T2C, 23W8/T2A	(餘料)1-7	500.5	14	14	0	7	1-7@(101.5)x7
22W4/T2A, 22W4/T2B, 22W5/T2A, 22W5/T2B, 23W13/T2C, 23W14/T2C, 23W5/T2A, 23W8/T2A	(餘料)8, 8, 8-9, 9, 9- 10, 10-11, 11	183.0	20	20	0	10	8@(736.5)x1 8@(358.5)x1 8@(169.5)x1 9@(925.5)x1 9@(547.5)x1 9@(169.5)x1 10@(736.5)x1 10@(169.5)x1 11@(547.5)x1 11@(169.5)x1
22W6/T2C, 23W6/T2C	(餘料)12, 12-13	165.0	8	8	0	3	12@(430.5)x1 12@(88.5)x1 13@(772.5)x1

工程號碼: J852, 工程名稱: 高層佛沙窗(T2)-窗框
開料長度: 5850, 總長料支數: 31, 總開料支數: 232
鋸片厚度(mm): 6, 料頭尾總切除(mm): 30, 浪費率(%): 3.98

鋁材開料清單 X85764

窗號	編號(用料狀況)	實用長度(長料開數)	需要支數	開料支數	長料支數	餘料支數	編號(剩餘長度)
22W2/T2A, 22W2/T2B, 22W3/T2A, 22W3/T2B, 22W3/T2C, 22W4/T2A, 22W4/T2B, 22W4/T2C, 22W5/T2A, 22W5/T2B, 22W5/T2C, 22W7/T2A, 22W7/T2B, 23W10/T2A, 23W11/T2A, 23W13/T2C, 23W14/T2C, 23W2/T2A, 23W3/T2A, 23W3/T2C, 23W4/T2A, 23W4/T2C, 23W5/T2C, 23W8/T2A, 23W9/T2A	(餘料)1-11, 13, 13, 13- 14, 14, 14, 14, 14-15, 15, 15, 15-16, 16, 16- 17, 17, 17, 17-18, 18, 18, 18-19, 19, 19, 19- 20	89.5	88	88	0	39	1-7@(6)x7 8-11@(74)x4 13@(677)x1 13@(295)x1 13@(8.5)x1 14@(1019)x1 14@(828)x1 14@(637)x1 14@(255)x1 14@(64)x1 15@(923.5)x1 15@(541.5)x1 15@(159.5)x1 15@(64)x1 16@(828)x1 16@(446)x1 16@(64)x1 17@(923.5)x1 17@(732.5)x1 17@(350.5)x1 17@(64)x1 18@(1019)x1 18@(637)x1 18@(255)x1 18@(64)x1 19@(923.5)x1 19@(541.5)x1 19@(159.5)x1 19@(64)x1

鋁材開料清單 X85762

窗號	編號(用料狀況)	實用長度(長料開數)	需要支數	開料支數	長料支數	餘料支數	編號(剩餘長度)
22W3/T2C, 23W4/T2A	1-2	1700.0	6	2	2	0	1-2@(4064)x2
22W4/T2C, 23W3/T2C, 23W4/T2C, 23W9/T2A	(餘料)1, 1-2, 2	1700.0		4	0	4	1@(2358)x1 1@(652)x1 2@(2358)x1 2@(652)x1
23W8/T2A	3	1550.0	1	1	1	0	3@(4214)x1
22W5/T2C, 23W5/T2C	(餘料)3, 3	1300.0	2	2	0	2	3@(2908)x1 3@(1602)x1
23W6/T2C	4	1200.0	2	1	1	0	4@(4564)x1
22W6/T2C	(餘料)3	1200.0		1	0	1	3@(396)x1
22W3/T2A, 23W11/T2A	5-6	900.0	16	2	2	0	5-6@(4864)x2
22W2/T2A, 22W2/T2B, 22W3/T2A, 22W3/T2B, 23W10/T2A, 23W11/T2A, 23W2/T2A, 23W3/T2A	(餘料)4, 4, 4, 4, 4-5, 5, 5, 5, 5-6, 6, 6, 6	900.0		14	0	14	4@(3658)x1 4@(2752)x1 4@(1846)x1 4@(940)x1 4@(34)x1 5@(3958)x1 5@(3052)x1 5@(2146)x1 5@(1240)x1 5@(334)x1 6@(3958)x1 6@(3052)x1 6@(2146)x1 6@(1240)x1
22W7/T2A	7	820.0	6	1	1	0	7@(4944)x1
22W7/T2A, 22W7/T2B, 23W5/T2A	(餘料)6-7, 7, 7, 7	820.0		5	0	5	6@(414)x1 7@(4118)x1 7@(3292)x1 7@(2466)x1 7@(1640)x1
23W14/T2C	8	720.0	3	1	1	0	8@(5044)x1
22W5/T2A, 22W5/T2B	(餘料)7, 7	720.0		2	0	2	7@(914)x1 7@(188)x1
22W4/T2A, 22W4/T2B, 23W13/T2C	(餘料)1-2, 8	645.0	3	3	0	3	1-2@(1)x2 8@(4393)x1
23W5/T2A	(餘料)8	570.0	1	1	0	1	8@(3817)x1

鋁材開料清單 X85761

窗號	編號(用料狀況)	實用長度(長料開數)	需要支數	開料支數	長料支數	餘料支數	編號(剩餘長度)
22W3/T2C, 23W4/T2A	1-2	1700.0	6	2	2	0	1-2@(3894)x2
22W4/T2C, 23W3/T2C, 23W4/T2C, 23W9/T2A	(餘料)1, 1-2, 2	1700.0		4	0	4	1@(2188)x1 1@(482)x1 2@(2188)x1 2@(482)x1
22W5/T2C	3	1300.0	2	1	1	0	3@(4294)x1
23W5/T2C	(餘料)3	1300.0		1	0	1	3@(2988)x1
23W8/T2A	(餘料)3	1252.0	1	1	0	1	3@(1730)x1
23W6/T2C	4	902.0	2	1	1	0	4@(4692)x1
22W6/T2C	(餘料)3	902.0		1	0	1	3@(822)x1
22W3/T2A, 23W11/T2A	5-6	900.0	16	2	2	0	5-6@(4694)x2
22W2/T2A, 22W2/T2B, 22W3/T2A, 22W3/T2B, 23W10/T2A, 23W11/T2A, 23W2/T2A, 23W3/T2A	(餘料)4, 4, 4, 4, 4-5, 5, 5, 5, 5-6, 6, 6, 6	900.0		14	0	14	4@(3786)x1 4@(2880)x1 4@(1974)x1 4@(1068)x1 4@(162)x1 5@(3788)x1 5@(2882)x1 5@(1976)x1 5@(1070)x1 5@(164)x1 6@(3788)x1 6@(2882)x1 6@(1976)x1 6@(1070)x1
22W7/T2A	7	820.0	4	1	1	0	7@(4774)x1
22W7/T2A, 22W7/T2B	(餘料)6-7, 7	820.0		3	0	3	6@(244)x1 7@(3948)x1 7@(3122)x1
23W5/T2A	(餘料)3, 7	622.0	2	2	0	2	3@(194)x1 7@(2494)x1
23W5/T2A	(餘料)1	472.0	1	1	0	1	1@(4)x1
22W5/T2A, 22W5/T2B, 23W14/T2C	(餘料)2, 7, 7	422.0	3	3	0	3	2@(54)x1 7@(2066)x1 7@(1638)x1
22W4/T2A, 22W4/T2B, 23W13/T2C	(餘料)7, 7, 7	347.0	3	3	0	3	7@(1285)x1 7@(932)x1 7@(579)x1

工程號碼: J852, 工程名稱: 高層佛沙窗(T2)-窗框

開料長度: 5000, 總長料支數: 1, 總開料支數: 1

鋸片厚度(mm): 6, 料頭尾總切除(mm): 30, 浪費率(%): 90.4

鋁材開料清單 X85687

窗號	編號(用料狀況)	實用長度(長料開數)	需要 支數	開料 支數	長料 支數	餘料 支數	編號(剩餘長度)
23W15/T2C	1	444.0	1	1	1	0	1@(4520)x1



工程號碼: J852, 工程名稱: 高層佛沙窗(T2)-窗框

開料長度: 5000, 總長料支數: 1, 總開料支數: 1

鋸片厚度(mm): 6, 料頭尾總切除(mm): 30, 浪費率(%): 90.24

鋁材開料清單 X85685

窗號	編號(用料狀況)	實用長度(長料開數)	需要 支數	開料 支數	長料 支數	餘料 支數	編號(剩餘長度)
23W15/T2C	1	452.0	1	1	1	0	1@(4512)x1

工程號碼:J852, 工程名稱:高層佛沙窗(T2)-窗框

開料長度:5150, 總長料支數:1, 總開料支數:2

鋸片厚度(mm):6, 料頭尾總切除(mm):30, 浪費率(%):2.49

鋁材開料清單 X85679

窗號	編號(用料狀況)	實用長度(長料開數)	需要 支數	開料 支數	長料 支數	餘料 支數	編號(剩餘長度)
23W15/T2C	1, 1	2490.0	2	2	1	1	1@(2624)x1 1@(128)x1