

工程指示 / 要求簡箋(E.I.)

工程指示編號：EI / 2738 / 20

修改版次：B

工程編號：J - 852

工程名稱：亞皆老街中電

工程項目：佛沙窗 大貨 T2 ABC 單位 (特式層 22, 23/F) (29 幅)

收件人：生統

發件人：Ant Yeung

日期：01/02/2021

要求提供 /  確認 事項：

- |                                    |                                     |                               |
|------------------------------------|-------------------------------------|-------------------------------|
| <input type="checkbox"/> 初步鋁料 B.M. | <input type="checkbox"/> 加工拆圖，然後生產  | <input type="checkbox"/> 尺寸表  |
| <input type="checkbox"/> 正式鋁料 B.M. | <input type="checkbox"/> 技術上資料 / 指示 | <input type="checkbox"/> 報價   |
| <input type="checkbox"/> 配件 B.M.   | <input type="checkbox"/> 樣辦或貨品說明書   | <input type="checkbox"/> 分判合約 |
| <input type="checkbox"/> 其他：_____  |                                     |                               |

內容：

**B 版：已修改加工圖：PW01-49 及窗玉放樣圖 SH-4R**

**A 版：現放行 23W8/T2A. 及已修改 23W15/T2C 窗號**

**請先檢查鋁料數量是否足夠生產全部佛沙窗**

**請先完成 T2 標準層；再按加工圖生產佛沙窗 T2 ABC 單位 29 幅送佛沙場 (特式層 22,23/F 用)**

**暫停 23W8/T2A, 待改圖**

**請在 2021.02.02 前完成上列要求。**

附：2 頁

以上項目為：

- 原合約工程包                       原合約工程加 / 減賬                       新工程報價

原因：-

分發東莞各部門：

- |  |   |  |   |
|--|---|--|---|
| <input type="checkbox"/> 生產技術總監 <input type="checkbox"/> 連附件 | <input type="checkbox"/> 技術部 <input type="checkbox"/> 連附件                         | <input type="checkbox"/> 生產部 <input type="checkbox"/> 連附件                          | <input type="checkbox"/> 機械設計部 <input type="checkbox"/> 連附件         |
| <input type="checkbox"/> 採購部 <input type="checkbox"/> 連附件    | <input checked="" type="checkbox"/> 生產統籌部 <input checked="" type="checkbox"/> 連附件 | <input checked="" type="checkbox"/> 小羅 & 清 <input checked="" type="checkbox"/> 連附件 |   |
| <input type="checkbox"/> 質檢部 <input type="checkbox"/> 連附件    | <input type="checkbox"/> 會計部 <input type="checkbox"/> 連附件                         | <input type="checkbox"/> 報關組 <input type="checkbox"/> 連附件                          | <input type="checkbox"/> 其他 <u>楊榮輝</u> <input type="checkbox"/> 連附件 |

分發其他分判：

- 水洪  連附件

分發香港各部門：

- |   |  |   |   |                              |
|---|--|---|---|------------------------------|
| <input type="checkbox"/> 行政部 <input type="checkbox"/> 連附件 | <input type="checkbox"/> 會計部 <input type="checkbox"/> 連附件  | <input type="checkbox"/> 統籌部 <input type="checkbox"/> 連附件 | <input type="checkbox"/> 工程部地盤科文 <input type="checkbox"/> 連附件 | 祥哥                           |
| <input type="checkbox"/> 採購部 <input type="checkbox"/> 連附件 | <input type="checkbox"/> QS 部 <input type="checkbox"/> 連附件 | <input type="checkbox"/> 維修部 <input type="checkbox"/> 連附件 | <input type="checkbox"/> 其他 _____                             | <input type="checkbox"/> 連附件 |

傳遞編號：

HK 256 / 21

發件人簽署：


項目經理簽署：



美特鋁質 有限公司  
MIDI Aluminium Fabricator Ltd.

窗號	L	數量
23W15/T2C	2410	1

工程號	J852	地盤	亞皆老街
-----	------	----	------

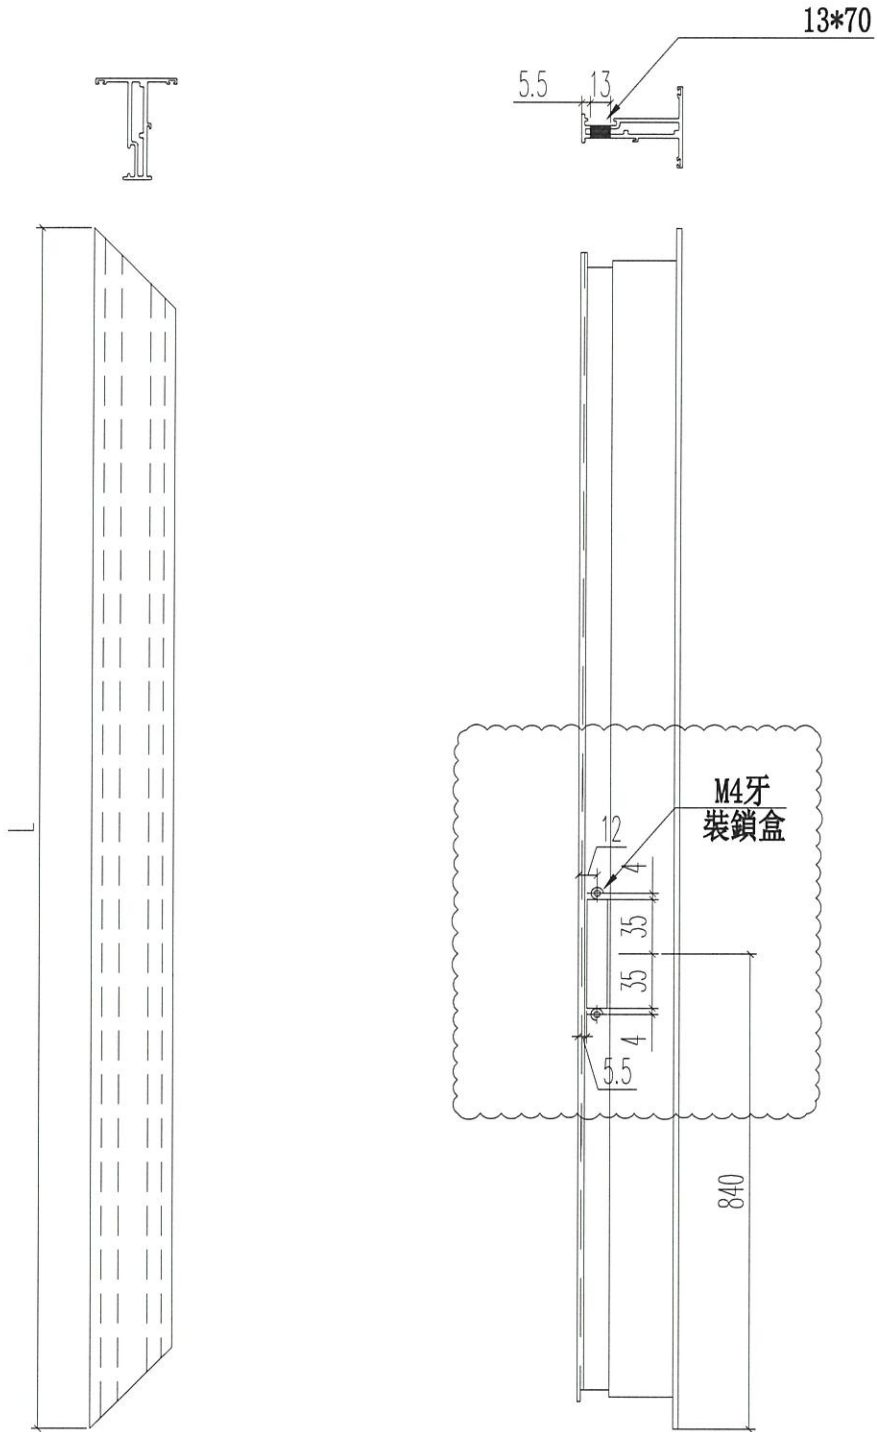


名稱	65生窗玉	制圖	JASON	2020.06.22	修改	A	B
材料	X85680(4)	復核	WHS		日期	2021.01.06	2021.02.01
顏色	UCT806812XL-3	批准			圖號	PW01-49	

数量:	材料:	表面处理:
制图: JASON	日期: 2020.06.02	修改日期: 2021.02.01
校核: WSH	Rev: B	UC1806812XL-3



美特铝质有限公司  
MTDI Aluminium Fabricator Ltd.

工程名称: 亞皆老街 / 佛沙窗
图名: 窗玉放樣圖
图号: SH-4R

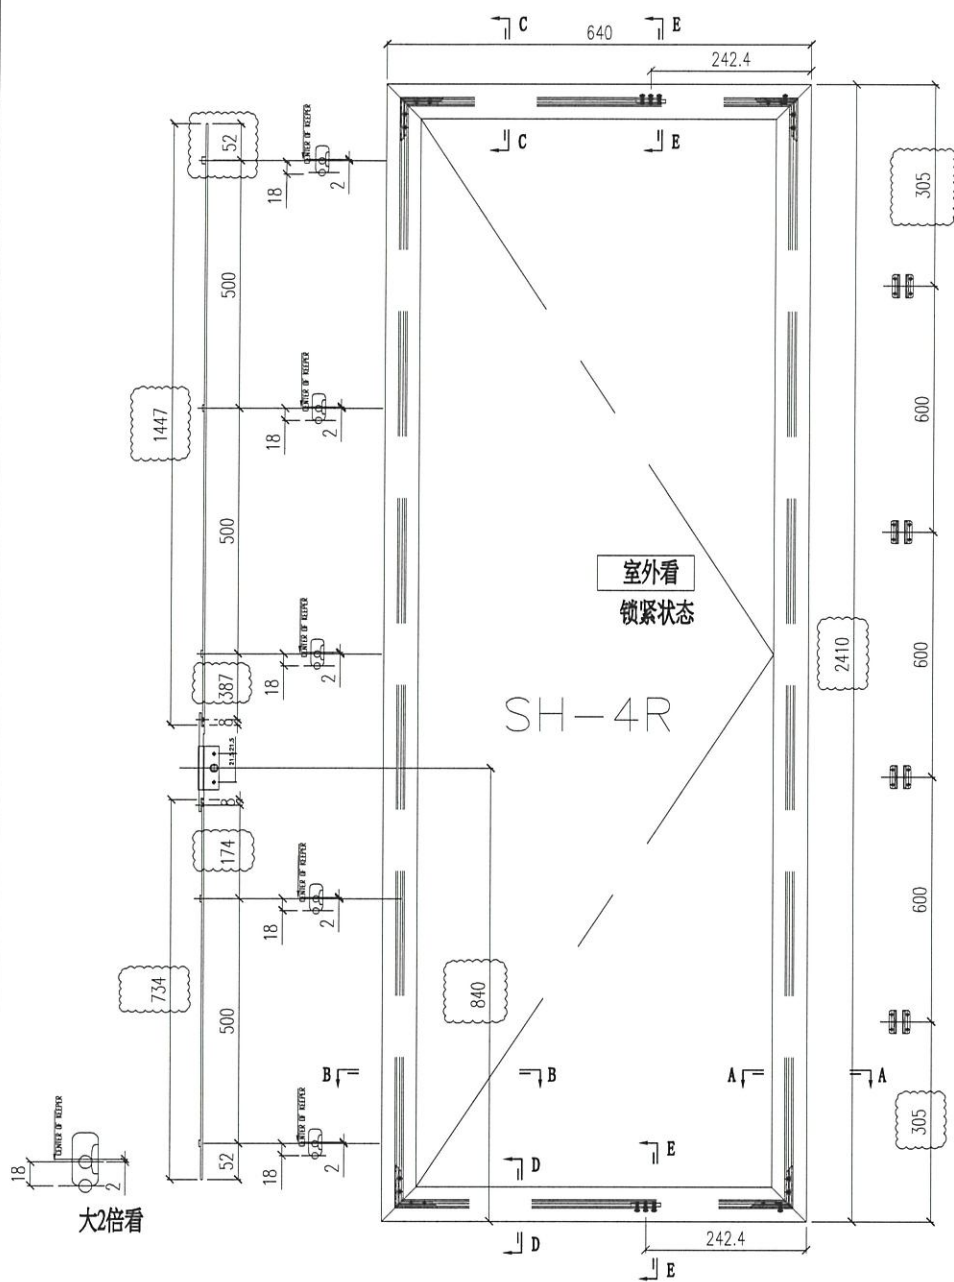

- 注: 1) 采用SS601-16"扇撑;  
2) 窗玉玻璃线横碰金;  
3) 采用东城202-06锁点;

