

工程指示 / 要求簡箋(E.I.)

工程指示編號：EI / 2764 / 20

修改版次：A

工程編號：J - 852

工程名稱：亞皆老街中電

工程項目：大樓百葉 廠用鋁板 (1/F)

收件人：生統

發件人：Ant Yeung

日期：05/03/2021

要求提供 /  確認 事項：

- |                                    |                                     |                               |
|------------------------------------|-------------------------------------|-------------------------------|
| <input type="checkbox"/> 初步鋁料 B.M. | <input type="checkbox"/> 加工拆圖，然後生產  | <input type="checkbox"/> 尺寸表  |
| <input type="checkbox"/> 正式鋁料 B.M. | <input type="checkbox"/> 技術上資料 / 指示 | <input type="checkbox"/> 報價   |
| <input type="checkbox"/> 配件 B.M.   | <input type="checkbox"/> 樣辦或貨品說明書   | <input type="checkbox"/> 分判合約 |
| <input type="checkbox"/> 其他：_____  |                                     |                               |

內容：

AKK: 因則師要求轉百頁玉方向，現玉框須重新生產。

請按加工圖生產 T1-T3: 1/F 大樓百葉鋁摺件供廠組裝用。

請在 2021.03.12 前完成上列要求。

附有關圖紙 / 文件：1 頁 BM+ 5 頁加工圖+1 頁 AGC comment

以上項目為：

- 原合約工程包                       原合約工程加 / 減賬                       新工程報價

原因：-\_\_\_\_\_


分發東莞各部門：

- |  |   |  |  |
|--|---|--|--|
| <input type="checkbox"/> 生產技術總監 <input type="checkbox"/> 連附件 | <input type="checkbox"/> 技術部 <input type="checkbox"/> 連附件                         | <input type="checkbox"/> 生產部 <input type="checkbox"/> 連附件  | <input type="checkbox"/> 機械設計部 <input type="checkbox"/> 連附件    |
| <input type="checkbox"/> 採購部 <input type="checkbox"/> 連附件    | <input checked="" type="checkbox"/> 生產統籌部 <input checked="" type="checkbox"/> 連附件 | <input type="checkbox"/> 小羅&清 <input type="checkbox"/> 連附件 |  |
| <input type="checkbox"/> 質檢部 <input type="checkbox"/> 連附件    | <input type="checkbox"/> 會計部 <input type="checkbox"/> 連附件                         | <input type="checkbox"/> 報關組 <input type="checkbox"/> 連附件  | <input type="checkbox"/> 其他 _____ <input type="checkbox"/> 連附件 |

分發其他分判：

- (v) 水洪  連附件


分發香港各部門：

- |   |  |   |   |   |
|---|--|---|---|---|
| <input type="checkbox"/> 行政部 <input type="checkbox"/> 連附件 | <input type="checkbox"/> 會計部 <input type="checkbox"/> 連附件  | <input type="checkbox"/> 統籌部 <input type="checkbox"/> 連附件 | <input checked="" type="checkbox"/> 工程部地盤科文 <input checked="" type="checkbox"/> 連附件 |  |
| <input type="checkbox"/> 採購部 <input type="checkbox"/> 連附件 | <input type="checkbox"/> QS 部 <input type="checkbox"/> 連附件 | <input type="checkbox"/> 維修部 <input type="checkbox"/> 連附件 | <input type="checkbox"/> 其他 _____ <input type="checkbox"/> 連附件                      |   |

傳遞編號：

HK 433 / 21

發件人簽署：

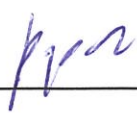項目經理簽署：

E2 2764A

 <b>美特鋁質</b> 有限公司 MIDI Aluminium Fabricator Ltd.		工程號:	J852		計算:	Ivan		日期:	2020.11.26		送呈:			
		地盤名稱:	亞皆老街		核對:			日期:			副本:			
廠用鋁板B.M.表		項目類別:	大樓百頁廠用鋁板 (1F)					日期:						
BM編號:		修改版次:	A-2021.03.01	A/C Code:		總V.F.:	6.52	總重量:	68.87	此BM依據**拆圖資料計算				
序號	修改內容	鋁板圖號	鋁板名稱	顏色	實用	後備	總數	總重量	單件展開面積	總展開面積	單件V.F.	總V.F.	備註	位置
									平方米		平方米			
1	A-修改孔位	J852-LVA-AP1-A01	3.0mm厚鋁板	UCT201498XL(A)-3	9		9	13.332	0.182	1.640	0.113	1.015		大樓百葉1F
2	A-修改孔位	J852-LVA-AP1-A02	3.0mm厚鋁板	UCT201498XL(A)-3	9		9	13.332	0.182	1.640	0.113	1.014		大樓百葉1F
3	A-修改孔位	J852-LVA-AP1-A03	3.0mm厚鋁板	UCT201498XL(A)-3	9		9	13.332	0.182	1.640	0.113	1.015		大樓百葉1F
4	A-修改孔位	J852-LVA-AP1-A04	3.0mm厚鋁板	UCT201498XL(A)-3	9		9	13.332	0.182	1.640	0.113	1.014		大樓百葉1F
5		J852-LVA-AP1-A05	3.0mm厚鋁板	UCT201498XL(A)-3	18		18	3.561	0.024	0.438	0.031	0.557		大樓百葉1F
6		J852-LVA-AP1-A06	3.0mm厚鋁板	UCT201498XL(A)-3	18		18	3.558	0.024	0.438	0.031	0.557		大樓百葉1F
7		J852-LVA-AP1-A07-1	3.0mm厚鋁板	UCT201498XL(A)-3	24		24	3.770	0.019	0.464	0.025	0.603		大樓百葉2F
8		J852-LVA-AP1-A07-2	3.0mm厚鋁板	UCT201498XL(A)-3	12		12	1.846	0.019	0.227	0.025	0.295		大樓百葉2F
9	A-新增	J852-LVA-AP1-A08-1	3.0mm厚鋁板	UCT201498XL(A)-3	12		12	1.885	0.019	0.232	0.025	0.301		大樓百葉2F
10	A-新增	J852-LVA-AP1-A08-2	3.0mm厚鋁板	UCT201498XL(A)-3	6		6	0.923	0.019	0.114	0.025	0.148		大樓百葉2F
11														
12														
13														
14														
15														
16														
17														

總計： 126 68.87 8.47 6.52





美特鋁質 有限公司  
MIDI Aluminium Fabricator Ltd.

序號	物料編號	數量	使用位置
01	AP1-A01	9	工廠組裝百葉窗

工程號	J852	地盤	亞皆老街
-----	------	----	------

工廠用

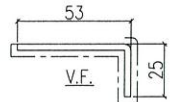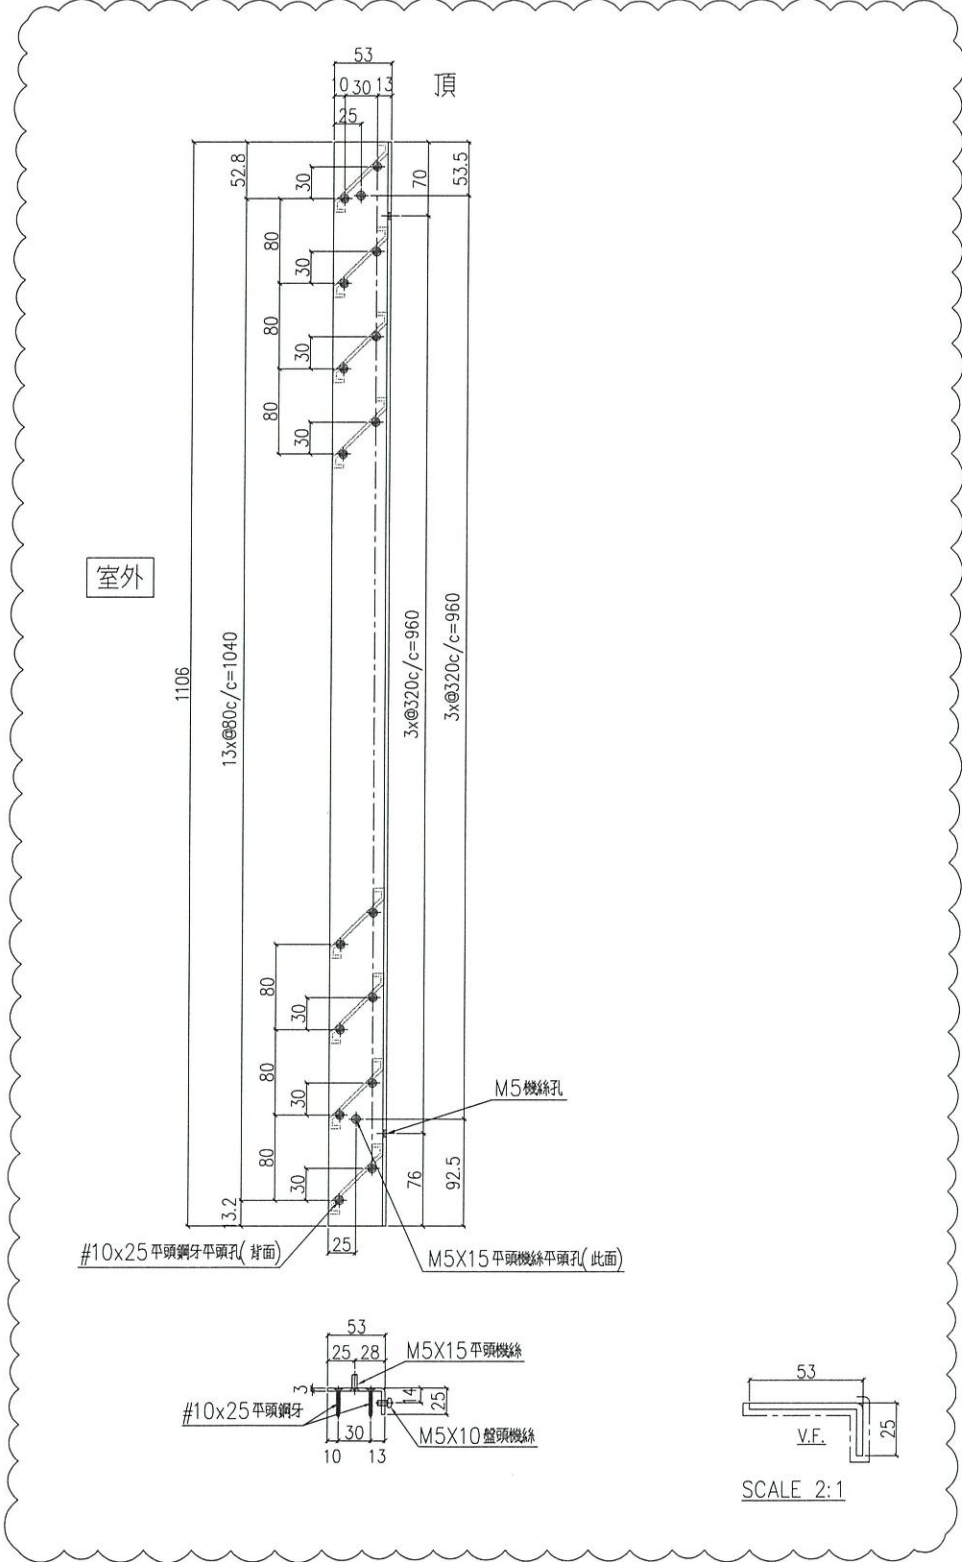

SCALE 2:1

名稱	鋁折件加工圖	制圖	Ivan	2021.02.26	修改	A	
材料	3mm厚鋁板 (3003H14)	復核	-	-	日期	2021.03.01	
顏色	UCT201498XL(A)-3	批准			圖號	J852-LVA-AP1-A01	




美特鋁質 有限公司  
MIDI Aluminium Fabricator Ltd.

序號	物料編號	數量	使用位置
01	AP1-A02	9	工廠組裝百葉窗

工程號	J852	地盤	亞皆老街
-----	------	----	------

工廠用

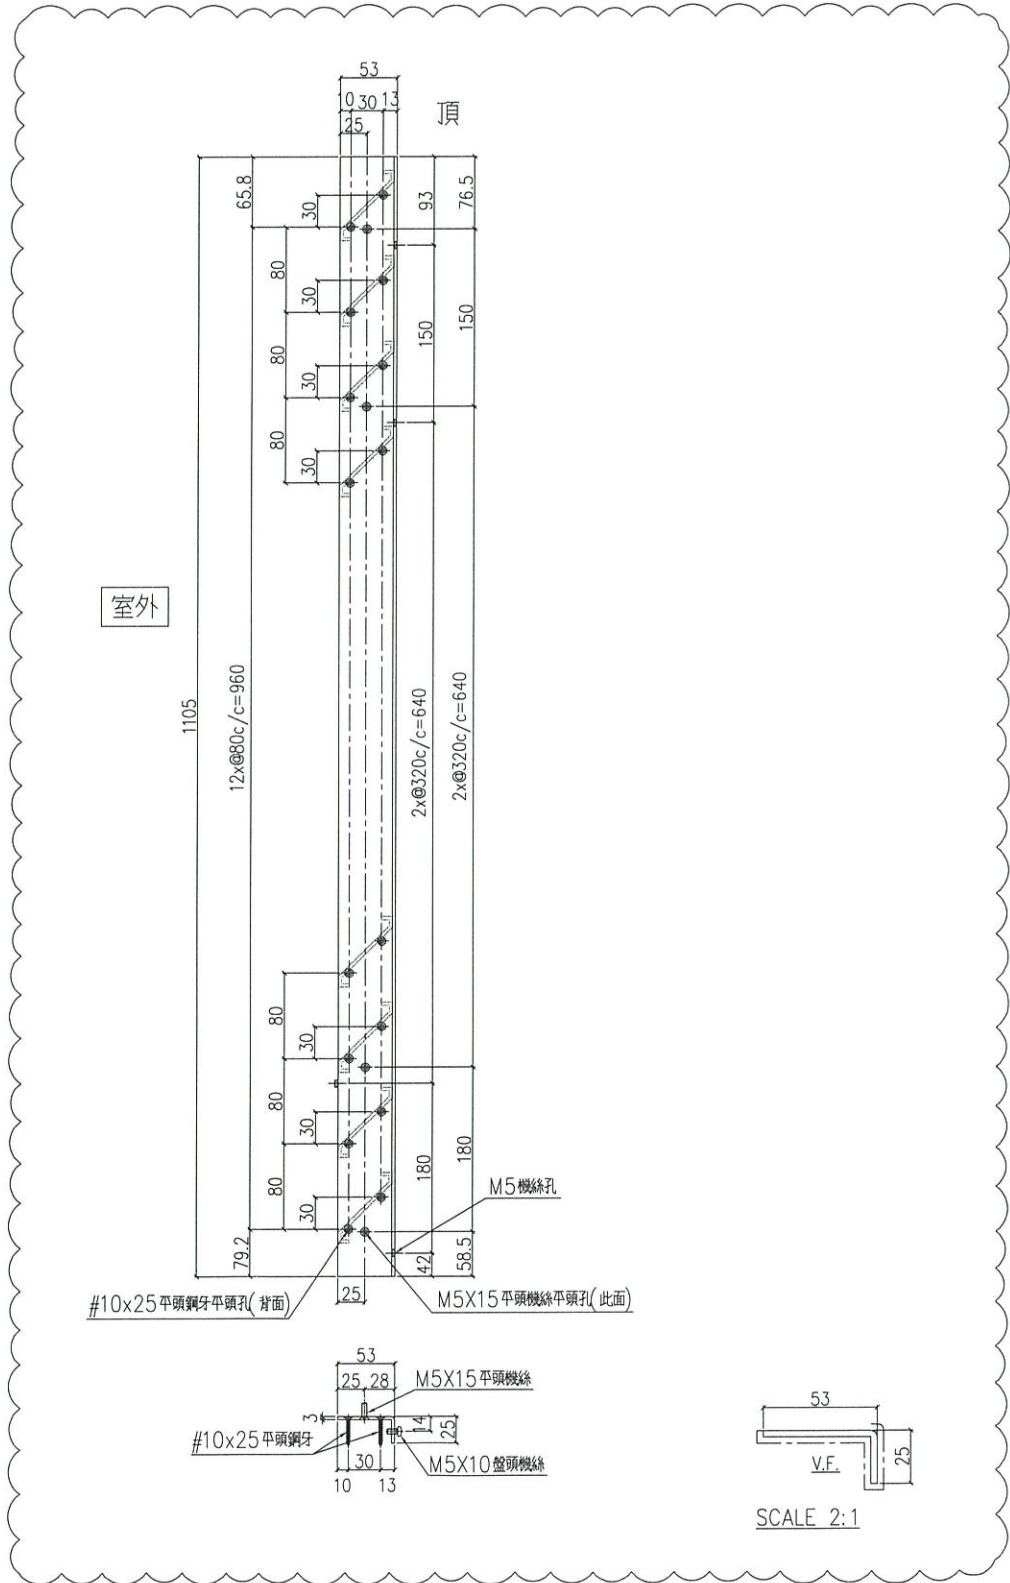

SCALE 2:1

名稱	鋁折件加工圖	制圖	Ivan	2021.02.26	修改	A
材料	3mm厚鋁板 (3003H14)	復核	-	-	日期	2021.03.01
顏色	UCT201498XL(A)-3	批準			圖號	J852-LVA-AP1-A02







美特鋁質 有限公司  
MIDI Aluminium Fabricator Ltd.


工程號

J852


地盤

亞皆老街

工廠用

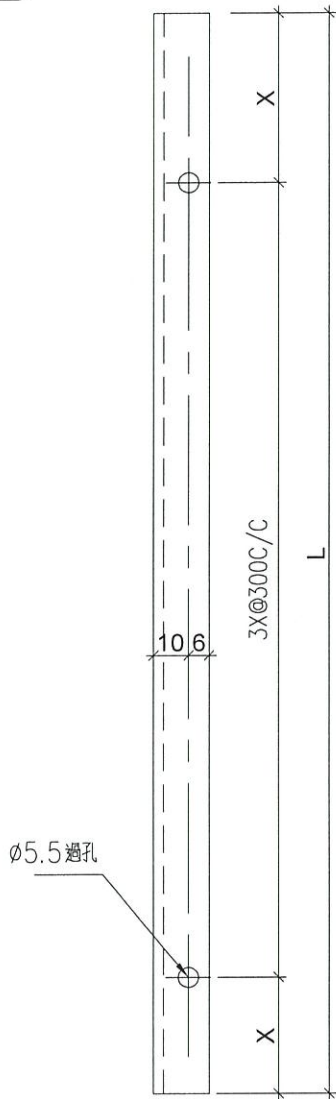

ø5.5過孔

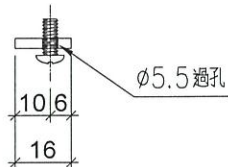


ø5.5過孔

序號	物料編號	L(mm)	X(mm)	數量	使用位置	樓層
01	A08-01	966	33	4	LLCb/兩邊	T1/(1F)
02	A08-01	966	33	4	LLCb/兩邊	T2/(1F)
03	A08-01	966	33	4	LLCb/兩邊	T3/(1F)
04	A08-02	946	23	2	LLCb/中間	T1/(1F)
05	A08-02	946	23	2	LLCb/中間	T2/(1F)
06	A08-02	946	23	2	LLCb/中間	T2/(1F)

新增圖



V.F.

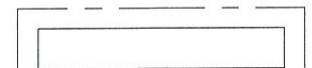

SCALE 4:1

名稱	16*3mm 雀網橫壓巴	制圖	Ivan	2021.02.26	修改			
材料	PE00E4006	復核	-	-	日期			
顏色	UCT806812XL-3	批準			圖號	J852-LVA-A08		



6th SD (amend) 2-2-2021

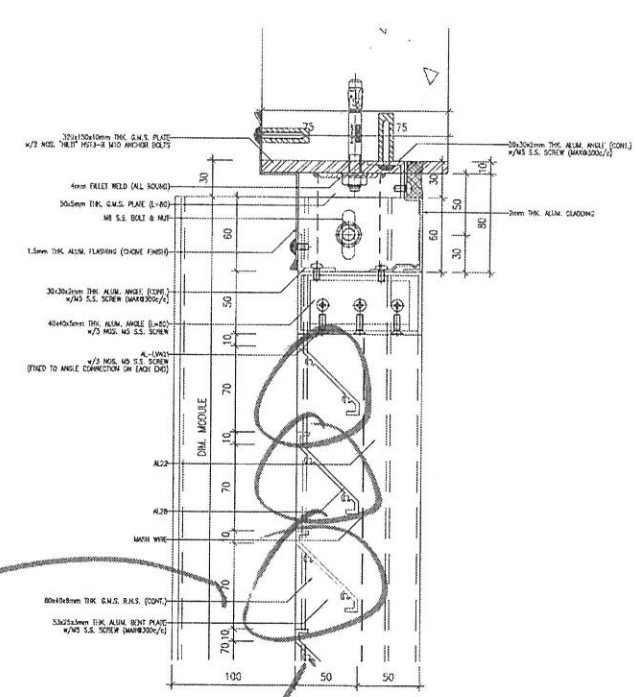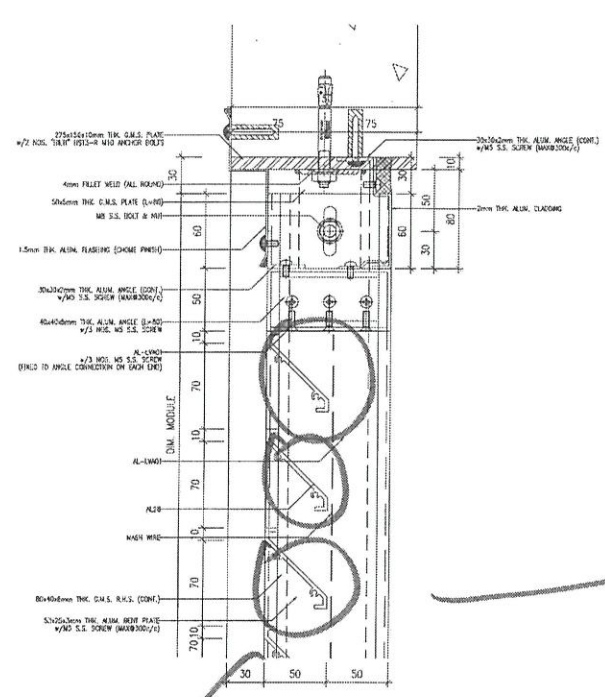

1 VERTICAL DETAIL  
6002

3 VERTICAL DETAIL  
6002

ALL SCREWS WILL BE EXPOSED NOT ACCEPT

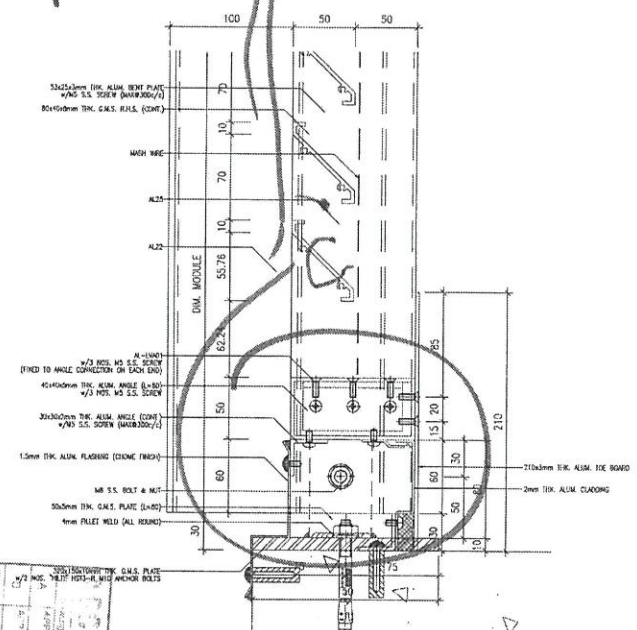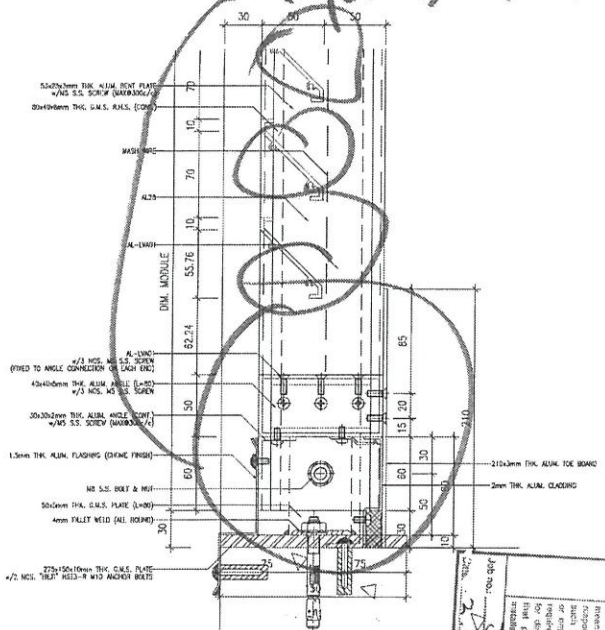

2 VERTICAL DETAIL  
6002

4 VERTICAL DETAIL  
6002

DESIGN LTD  
6002

---	--	--	---