

工程指示 / 要求簡箋(E.I.)

工程指示編號：EI / 2820 / 20 修改版次：-  
 工程編號：J - 852 工程名稱：亞皆老街中電  
 工程項目：Glass Cladding Mockup 廠用玻璃 B.M. (T1-T3) (3,5,6/F) (36 件)

(以此為準)  
(修改封面樓層)  
2020.12.15

收件人：Maggie 1488 發件人：Ant Yeung 日期：14/12/2020

要求提供 /  確認 事項：

- |                                    |                                     |                               |
|------------------------------------|-------------------------------------|-------------------------------|
| <input type="checkbox"/> 初步鋁料 B.M. | <input type="checkbox"/> 加工拆圖，然後生產  | <input type="checkbox"/> 尺寸表  |
| <input type="checkbox"/> 正式鋁料 B.M. | <input type="checkbox"/> 技術上資料 / 指示 | <input type="checkbox"/> 報價   |
| <input type="checkbox"/> 配件 B.M.   | <input type="checkbox"/> 樣辦或貨品說明書   | <input type="checkbox"/> 分判合約 |
| <input type="checkbox"/> 其他：_____  |                                     |                               |

內容：

按業主要求，所有 Low-E 玻璃的 SC 為 0.68 (與 EI2782 相同)。所有玻璃尺寸沒有更改。

HS: 70T 反光片 4片

請按 BM 訂購 T1-T3 樣板層 (3,5,6/F) 廠用玻璃 (36 件)

請在 2020.12.28 前完成上列要求。

附：1 頁 BM + 9 頁

以上項目為：

- 原合約工程包  原合約工程加 / 減賬  新工程報價

原因：-

分發東莞各部門：

- ( ) 生產技術總監  連附件 ( ) 技術部  連附件 ( ) 生產部  連附件 ( ) 機械設計部  連附件  
 ( ) 採購部  連附件 ( ) 生產統籌部  連附件 ( ) 小羅 & 清  連附件  
 ( ) 質檢部  連附件 ( ) 會計部  連附件 ( ) 報關組  連附件 ( ) 其他 楊榮輝  連附件

分發其他分判：

- (v) 水洪  連附件

分發香港各部門：

- ( ) 行政部  連附件 ( ) 會計部  連附件 ( ) 統籌部  連附件 ( ) 工程部地盤科文  連附件 祥哥  
 ( ) 採購部  連附件 ( ) QS 部  連附件 ( ) 維修部  連附件 ( ) 其他 \_\_\_\_\_  連附件


傳遞編號：

HK 2858 / 20


發件人簽署：Ant Yeung

項目經理簽署：f. p. a.

From GI 2555

 <b>美特鋁質</b> 有限公司 MIDI Aluminium Fabricator Ltd.		工程號: J852	計算: CJM	日期: 2020.09.12	送呈:			
廠友用玻璃B.M.表		地盤名稱: GLASS CLDDING/樣辦層	核對: 批准:	日期:	副本:			
BM編號:		修改版次:	總計玻璃面積 (平方米): 33.24					
修改內容		玻璃圖號	厚度 (mm)	玻璃尺寸 寬度 (W mm) 高度 (H mm)	數量 (塊)	總面積 (平方米)	使用位置	加工圖參考
1		G1-41-1	10.0	598.0 1927.0	9	10.37	SG-4001(3~6F)	GC-G1
2		G1-41-2		598.0 1927.0	9	10.37	SG-4001(3~6F)	GC-G1
3		G1-42-1		348.0 1927.0	6	4.02	SG-4002(3~6F)	GC-G1
4		G1-42-2		348.0 1927.0	6	4.02	SG-4002(3~6F)	GC-G1
5		G1-43-1		813.0 600.0	3	1.46	SG-4003(3~6F)	GC-G1
6		G1-43-2		813.0 1225.0	3	2.99	SG-4003(3~6F)	GC-G1
7								
8								
9								
10								
				總計:	36	33.24		
1). 本表中之所有玻璃顏色特定。 SC: 0.68 2). 本表中所有玻璃對角線尺寸偏差要求不超過負2mm。 3). 本表中玻璃要求粗磨邊處理並倒棱角，而所有玻璃之入爐方向需保持一致。 4). 本表中所有玻璃成品均需做雙面保護，用透明靜電膠紙加四周一寸PK白膠紙做雙面加固保護處理。 5). 本表中所有玻璃成品均需注明室內外及其玻璃編號，以便識別。								
<b>加工注意事項:</b>								

 美特鋁質 MIDI Aluminium Fabricator Ltd.	類別	物料號		
	制圖	CJM	2020.09.12	圖號 GC-G1
修改		復核	數量	見BOM表
日期		批准	位置	

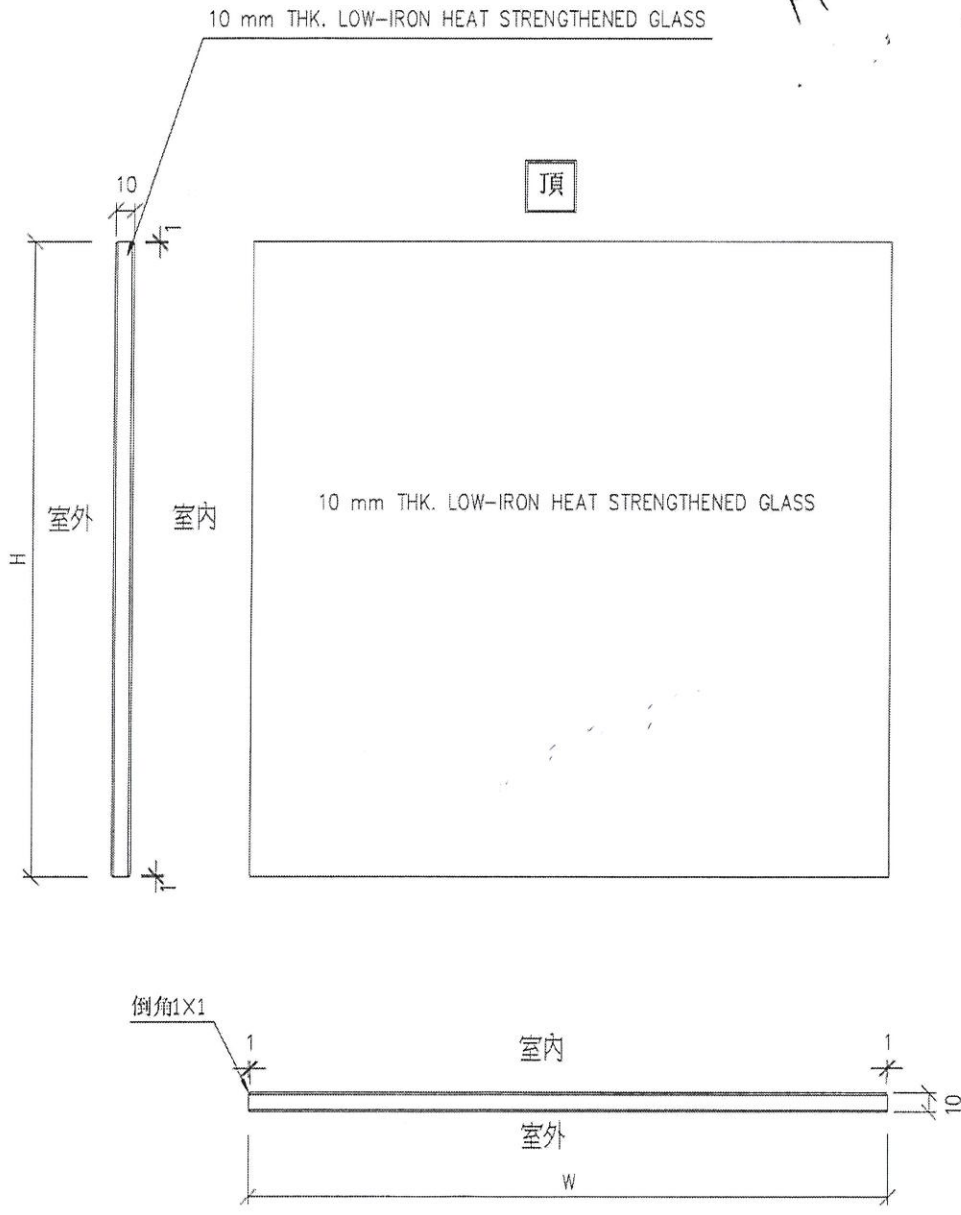

工程號	J-852	地盤	亞答老街/GLASS CLADDING	附件	①
名稱	玻璃加工圖	採用			
材料	LOW	地盤			
顏色	10mm 厚 LOW-IRON H.S 玻璃	工廠			

*From:* "Billy Tang (Development)" <billytang@sino.com>  
*To:* "midi@midiltd.com.hk" <midi@midiltd.com.hk>,  
"bessie.lps.midi@gmail.com" <bessie.lps.midi@gmail.com>  
*Copies to:* "Gordon Lee" <gordonlee@sino.com>,  
"Jimmy Cheung Ngai Hang" <jimmyhcheung@sino.com>,  
"Edwin Chow" <edwinchow@sino.com>,  
"KIL6038 (Argyle Street)" <kil6038@sino.com>,  
"Jackson Chor Chiu Mok" <Jackson.Mok@gammonconstruction.com>,  
"Man Dick Yuen" <ManDick.Yuen@gammonconstruction.com>,  
"raymondho@agcdesign.com.hk" <raymondho@agcdesign.com.hk>,  
"eliotchan@agcdesign.com.hk" <eliotchan@agcdesign.com.hk>,  
"brian.leung@mfacade.com" <brian.leung@mfacade.com>,  
"Yoanna Chan" <yoanna.chan@mfacade.com>,  
"Peter Chong" <peterchong@sino.com>,  
"anthea.ng@wsp.com" <anthea.ng@wsp.com>  
*Subject:* CLP - Confirmation on Glass type / data for production  
*Date sent:* Wed, 2 Dec 2020 04:39:04 +0000

Dear Marco, Bessie,

Further to our subsequent discussions regarding the Glass sample (Low Iron IGU, sliver tinted glass (IGU) with SC=0.68, Please formal submit the material submission for approval.

Regards

BT





R.D. REF :

CLIENT :

ARCHITECT : AGC  
PETERBETS  
110, 112, 114, 998, 1000

MAIN CONTRACTOR : Gammon

STRUCTURAL ENGINEER : ARUP  
FACADE CONSULTANT : MEINHARDT

NOTE:  
1. ALL DIMENSIONS ARE IN mm.  
2. ALL ELEVATIONS ARE VIEWED FROM OUTSIDE.  
3. ALL DIMENSIONS TO BE VERIFIED ON SITE BEFORE FABRICATION.

LEGEND:  
① REPAIR WORK NO.  
② REFER SHEET NO.  
③ FINISH -- DIMENSIONED FLOOR LEVEL  
④ S.F.L. -- SUGGESTED FINISH FLOOR LEVEL  
⑤ -- REVERSED DETAIL


NO.	REVISION	DATE	INITIALS	DESCRIPTION
1				

JOB NO. : J-852  
PROJECT : PROPOSED RESIDENTIAL DEVELOPMENT  
AT 139 - 147 ARGYLE STREET,  
MKIL 6005, 6035 R.P., 6036 R.P.,  
6037 R.P. & 6038 R.P.

TITLE : PART PLAN FOR TOWER 3  
CLASS CLADDING

DATE : 21-FEB-2020 SCALE : 1:50  
DRAWN BY : CF  
CHECKED BY : DW


美特鋁質有限公司  
MIDI Aluminium Fabrication Ltd.  
Unit 6-8, Sunny Industrial Centre, 1/F  
830 Cheong Cheong Street, Causeway Bay  
Tel: (852) 2511-1144 Fax: (852) 27721866  
DWG NO. : 852-30-35-3004 REV. : --

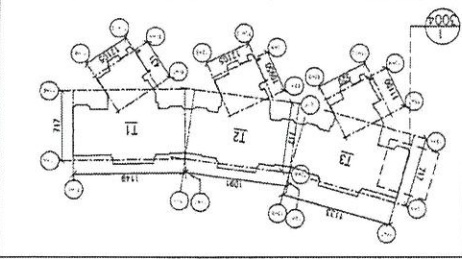


KEY PLAN



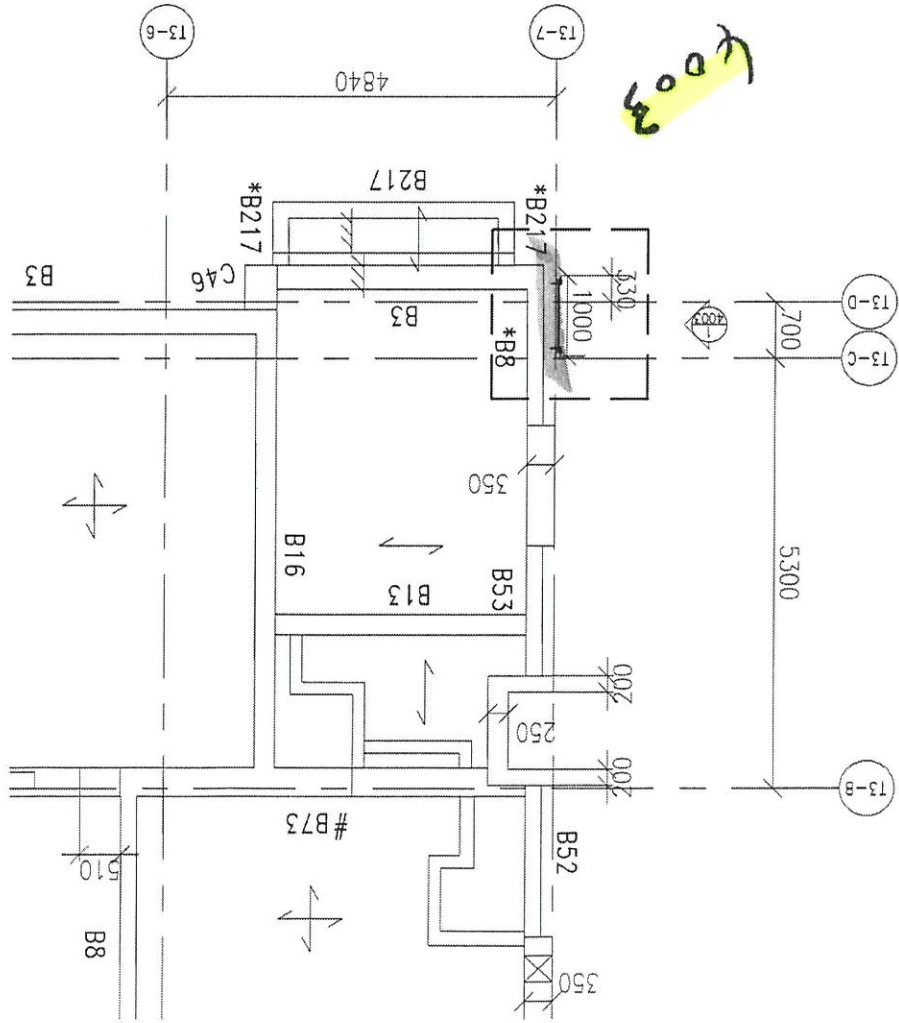


① PART PLAN FOR CLASS CLADDING  
② TOWER 3

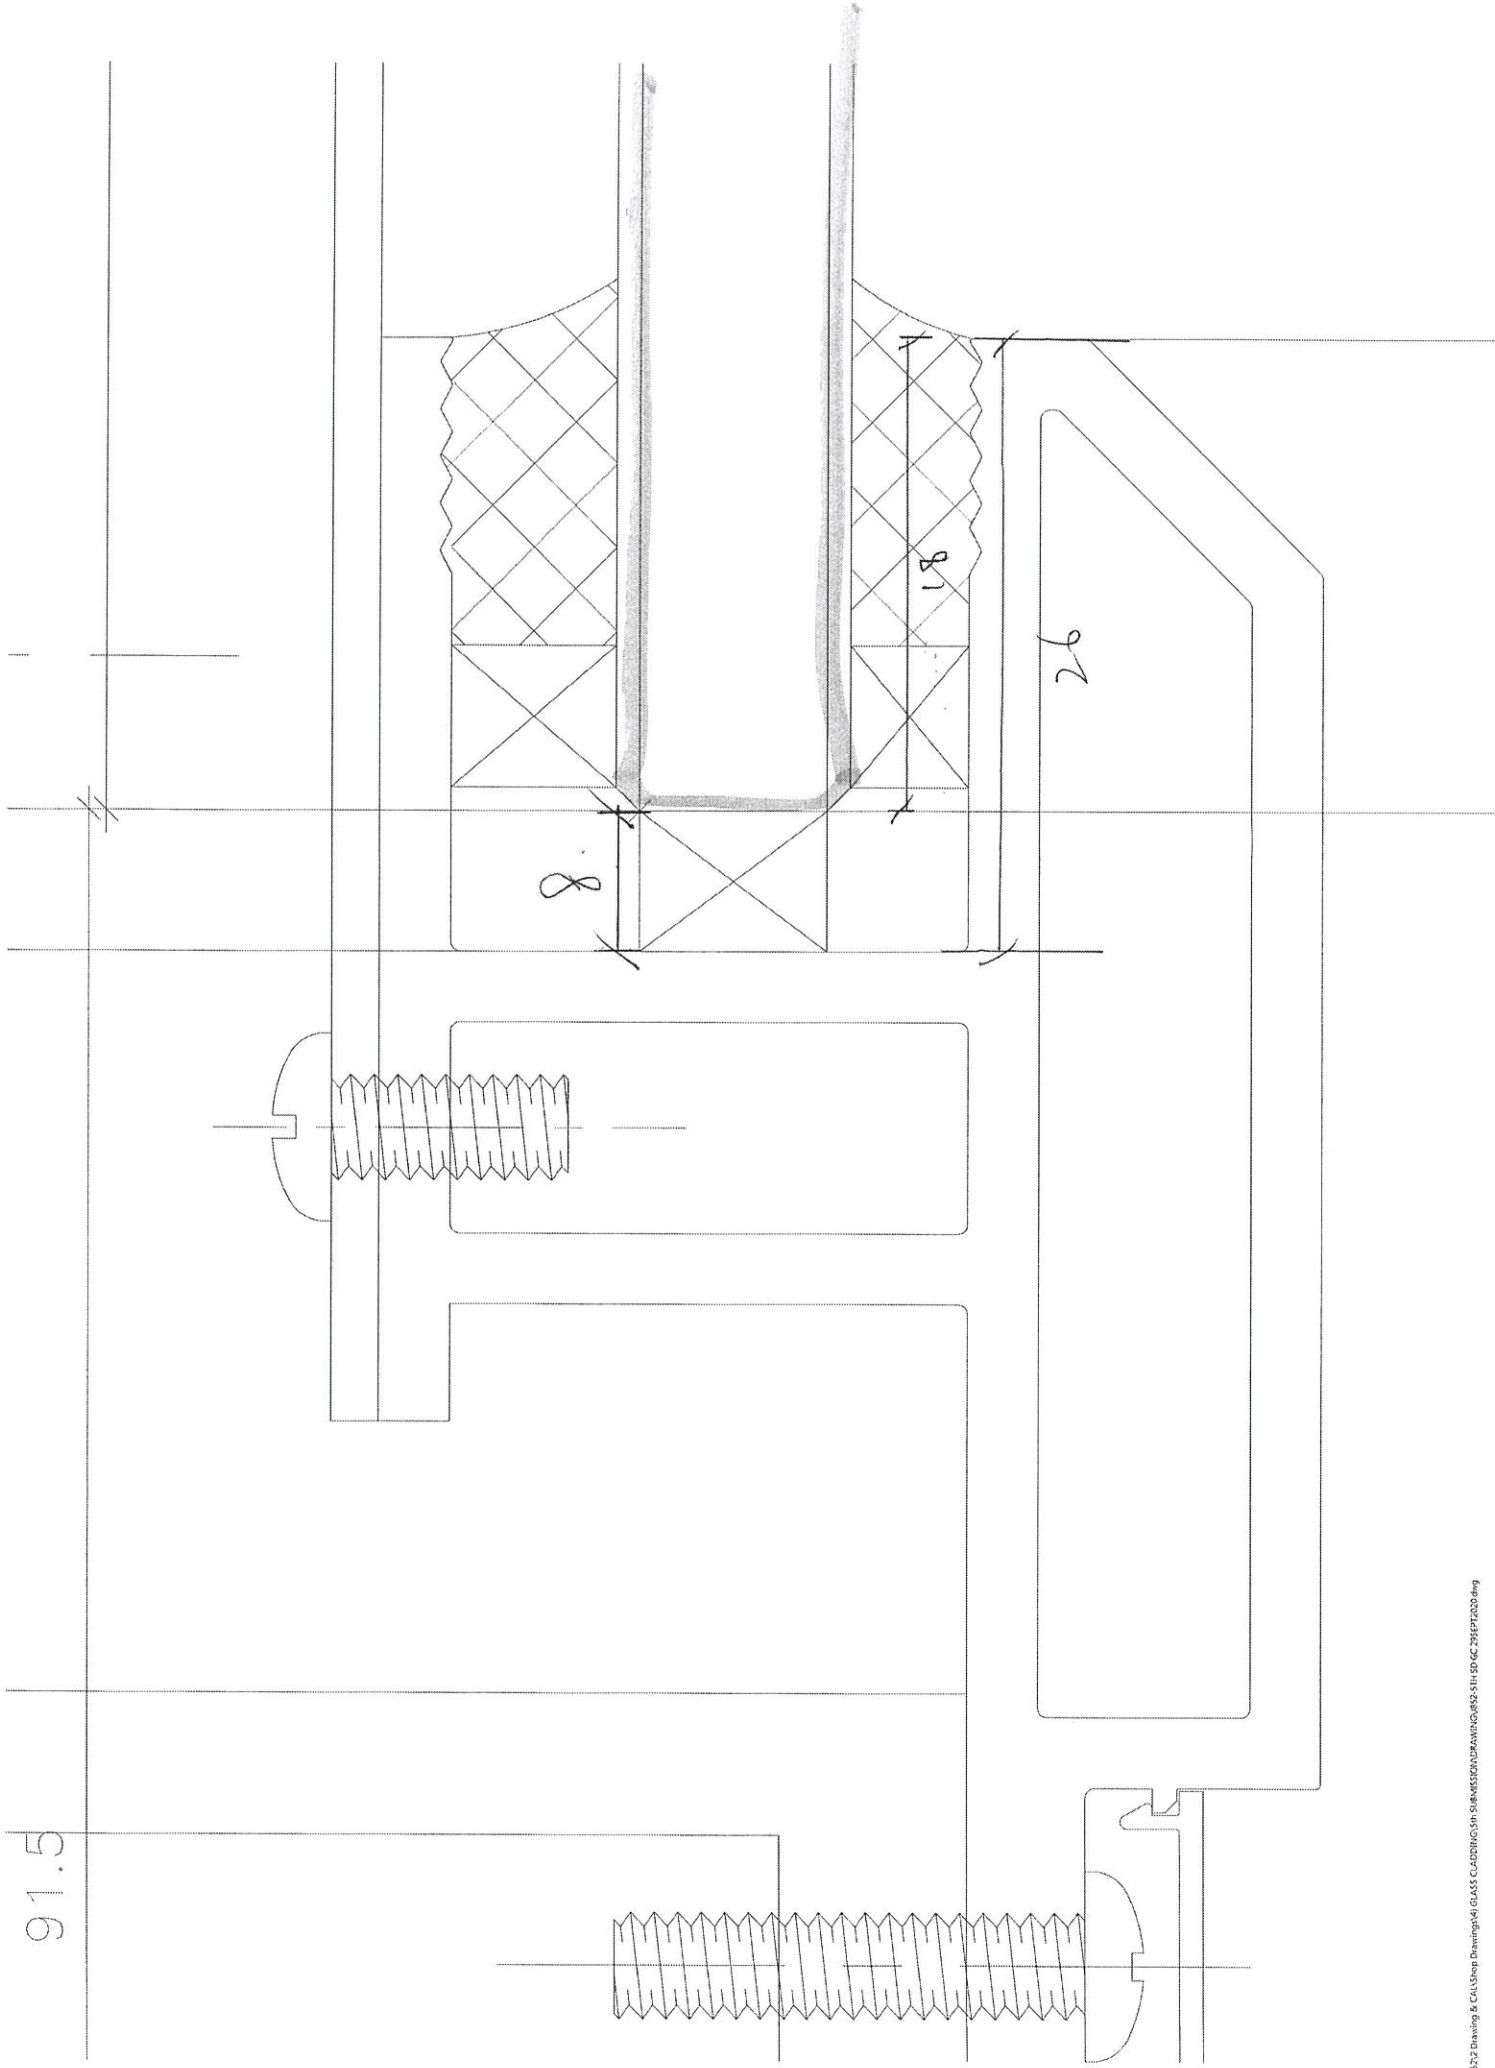

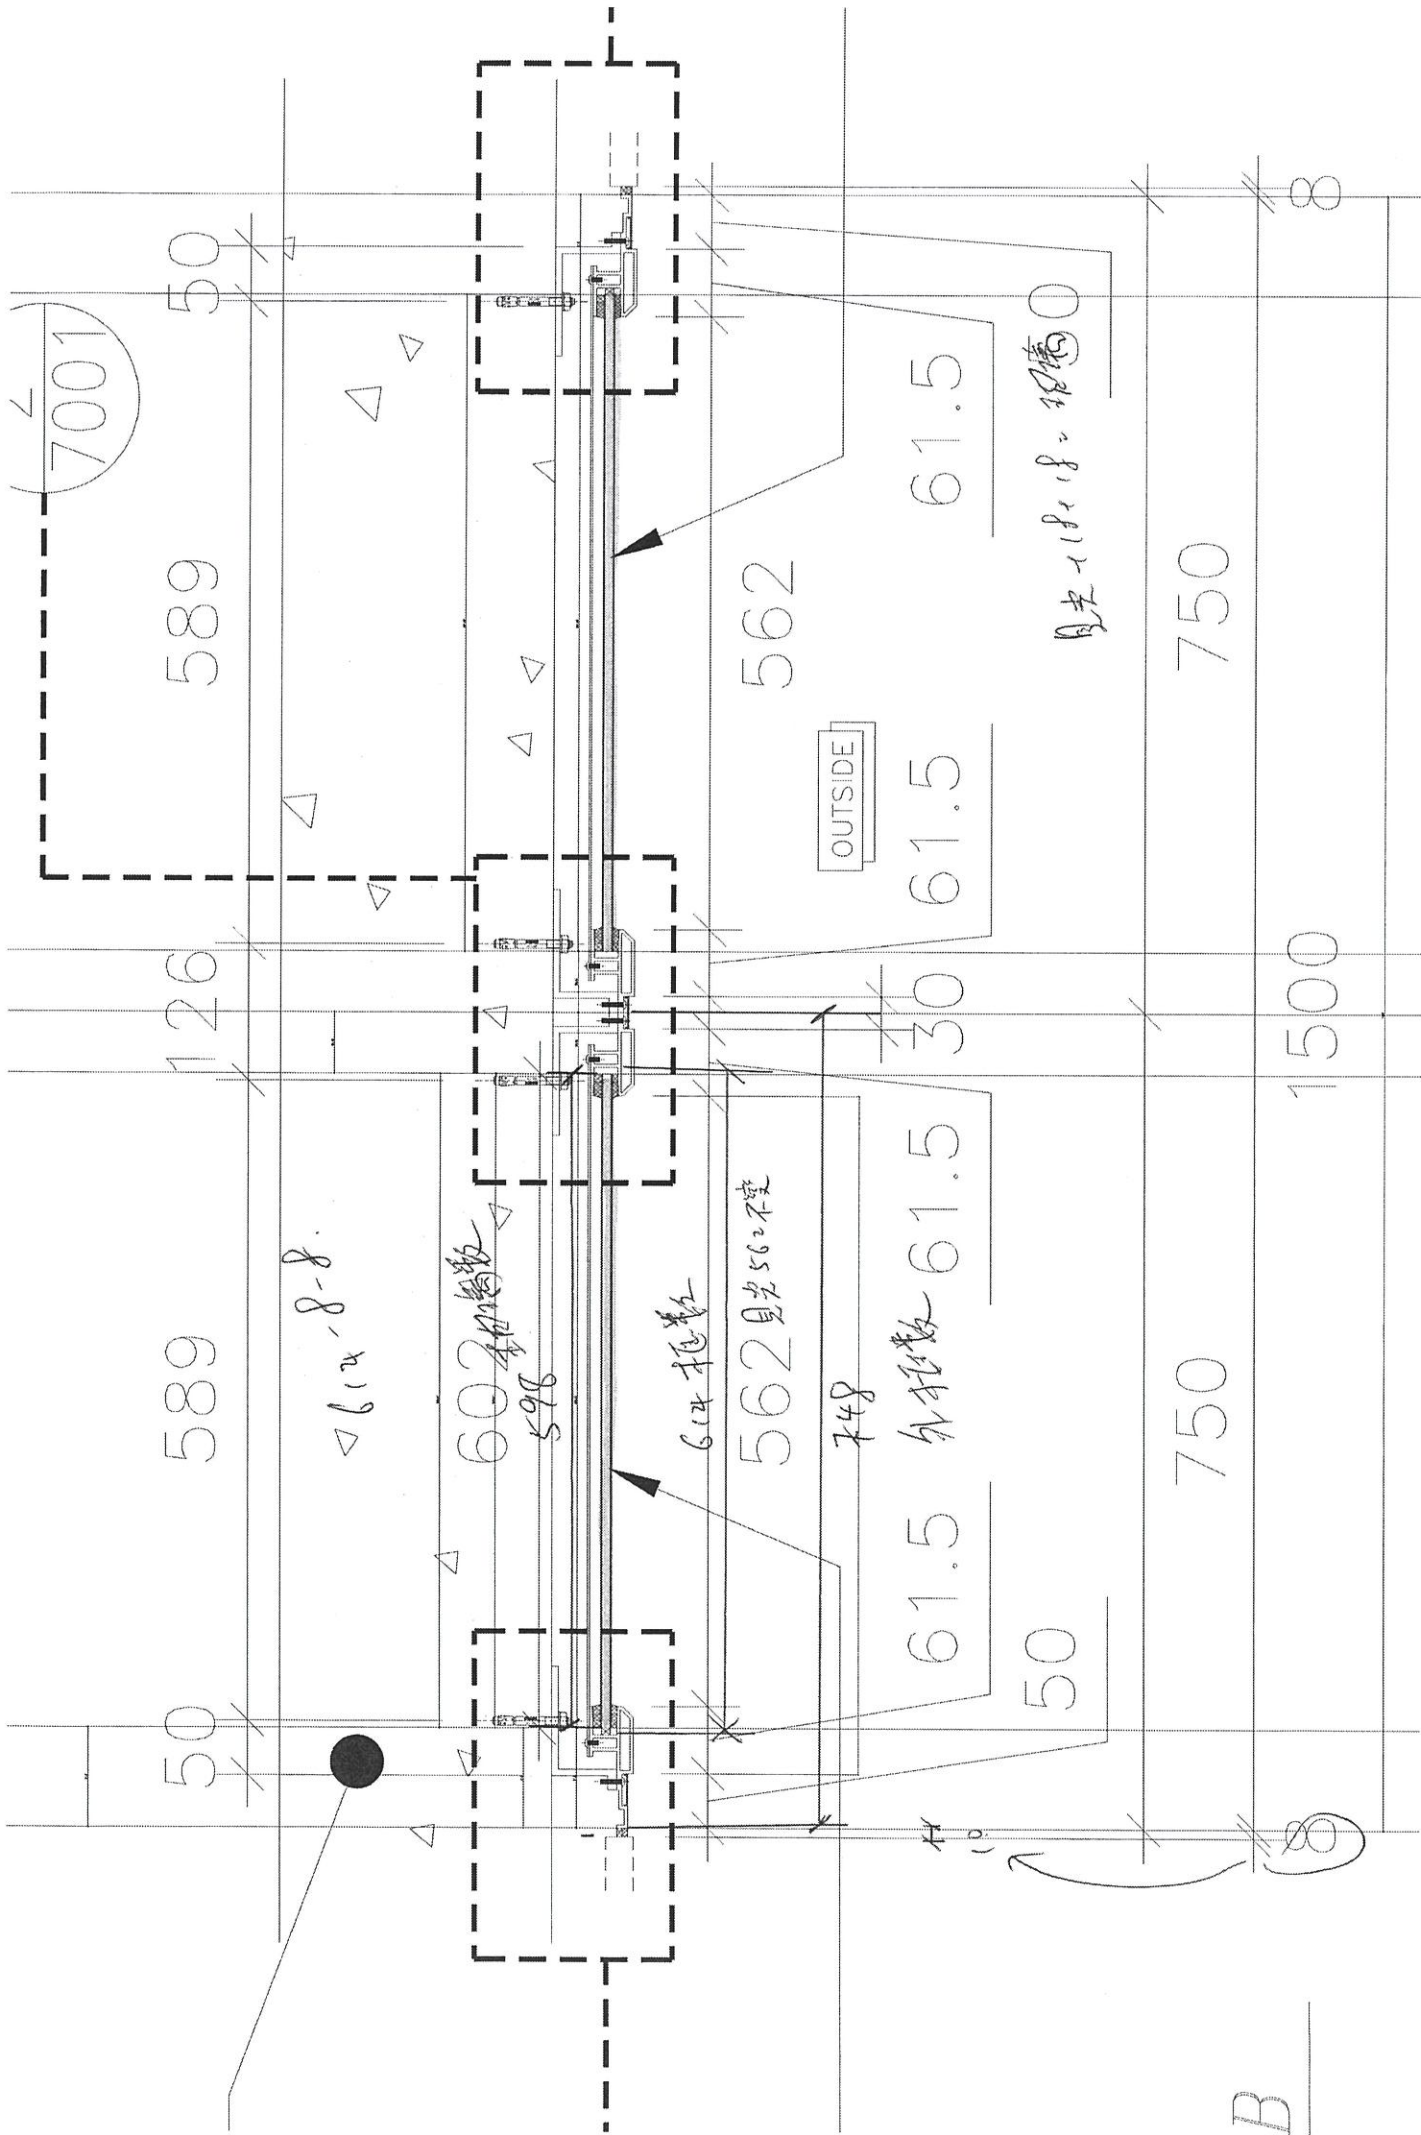

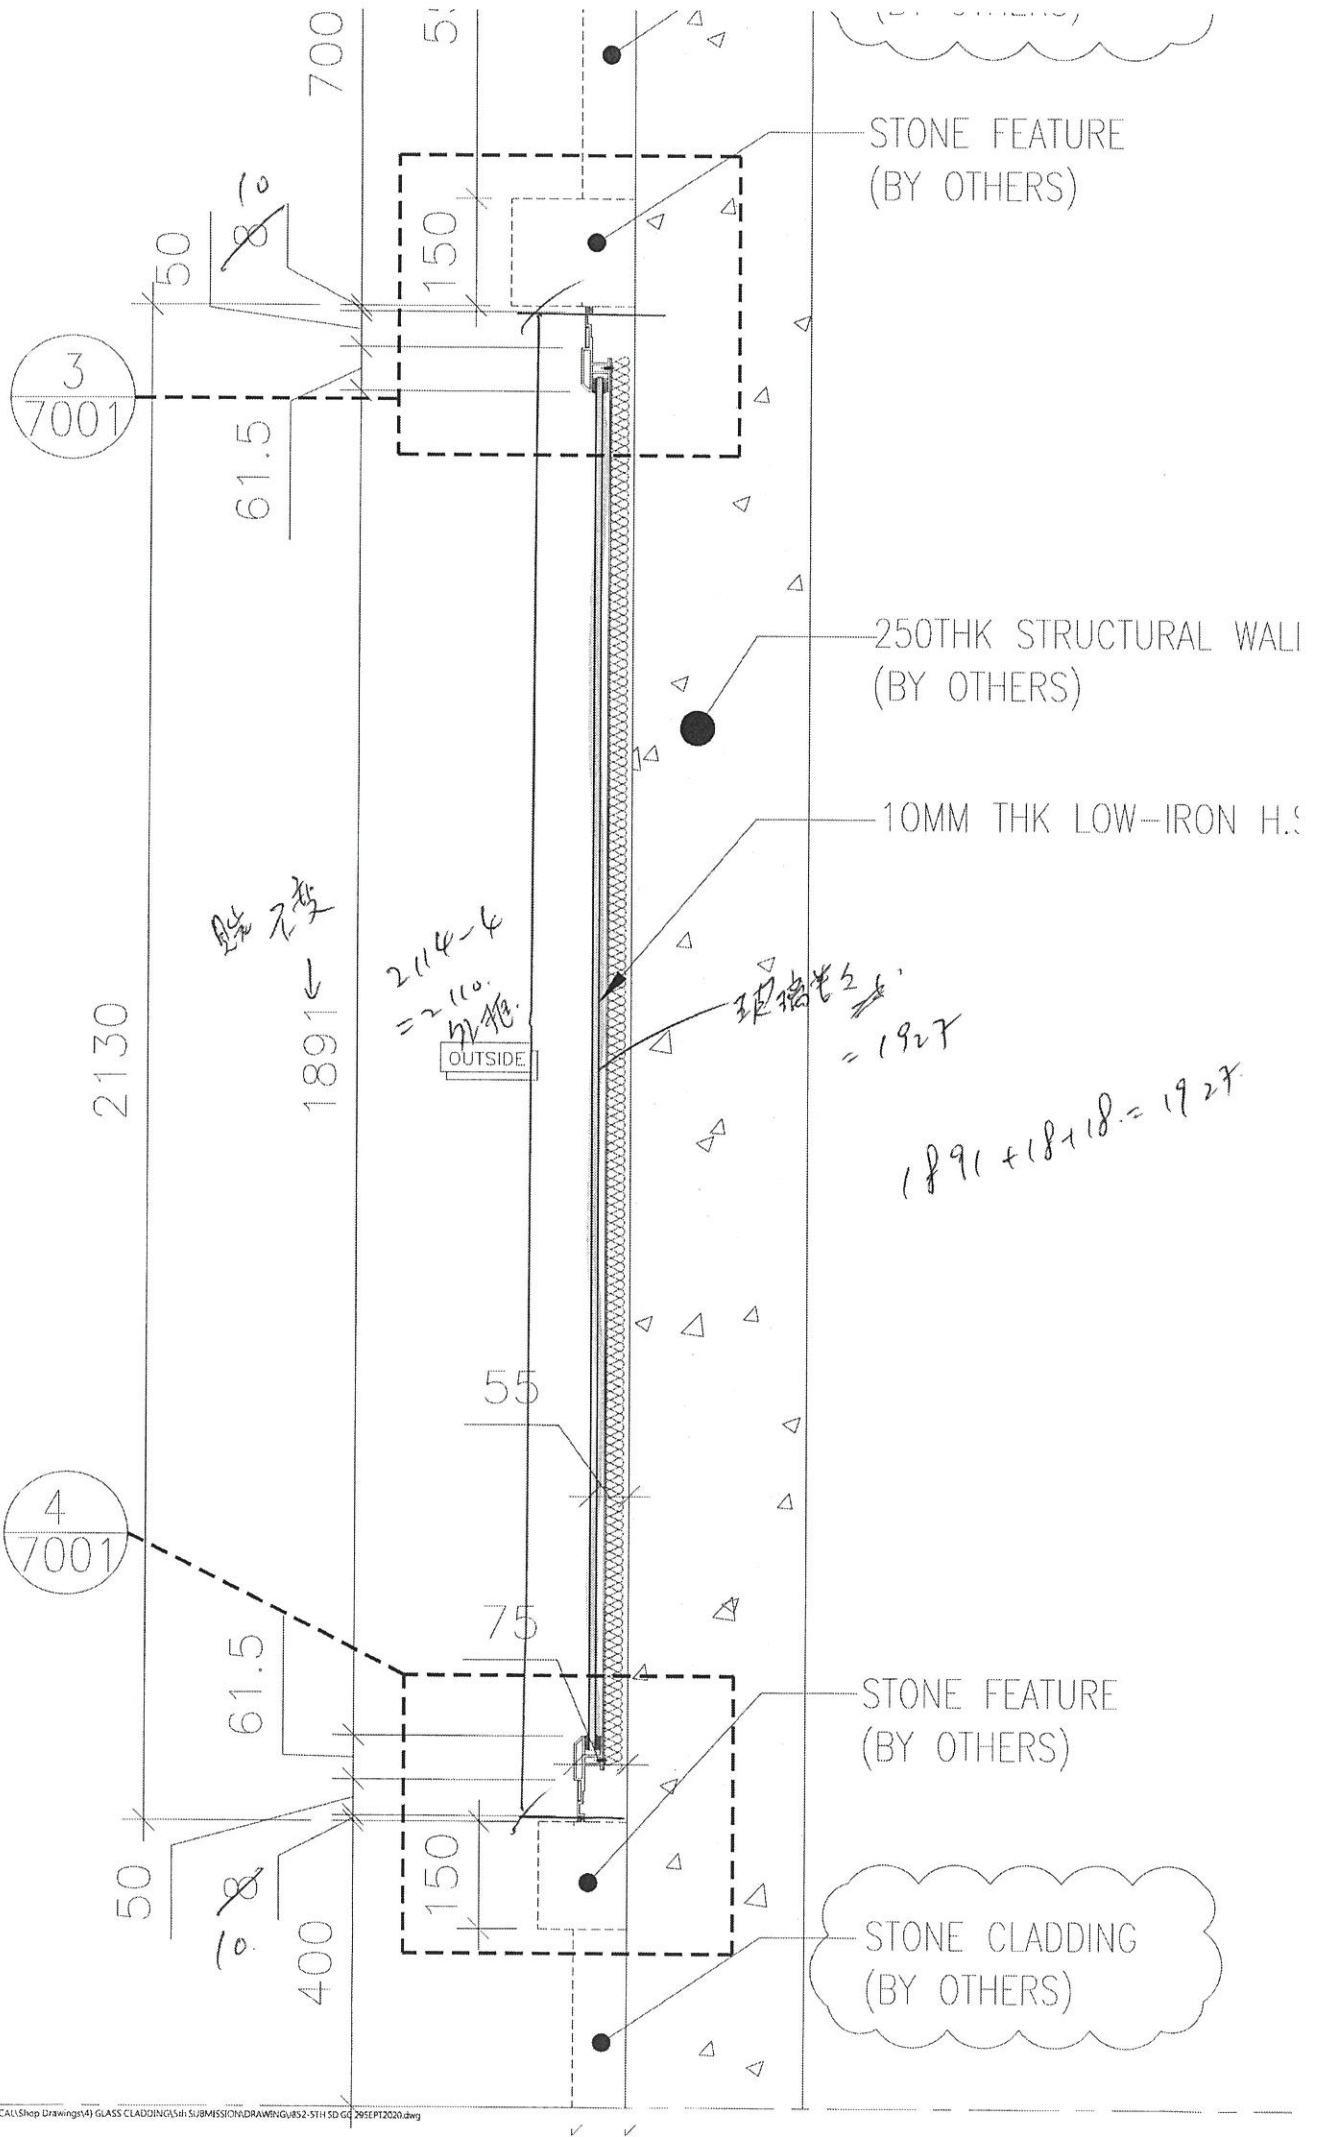

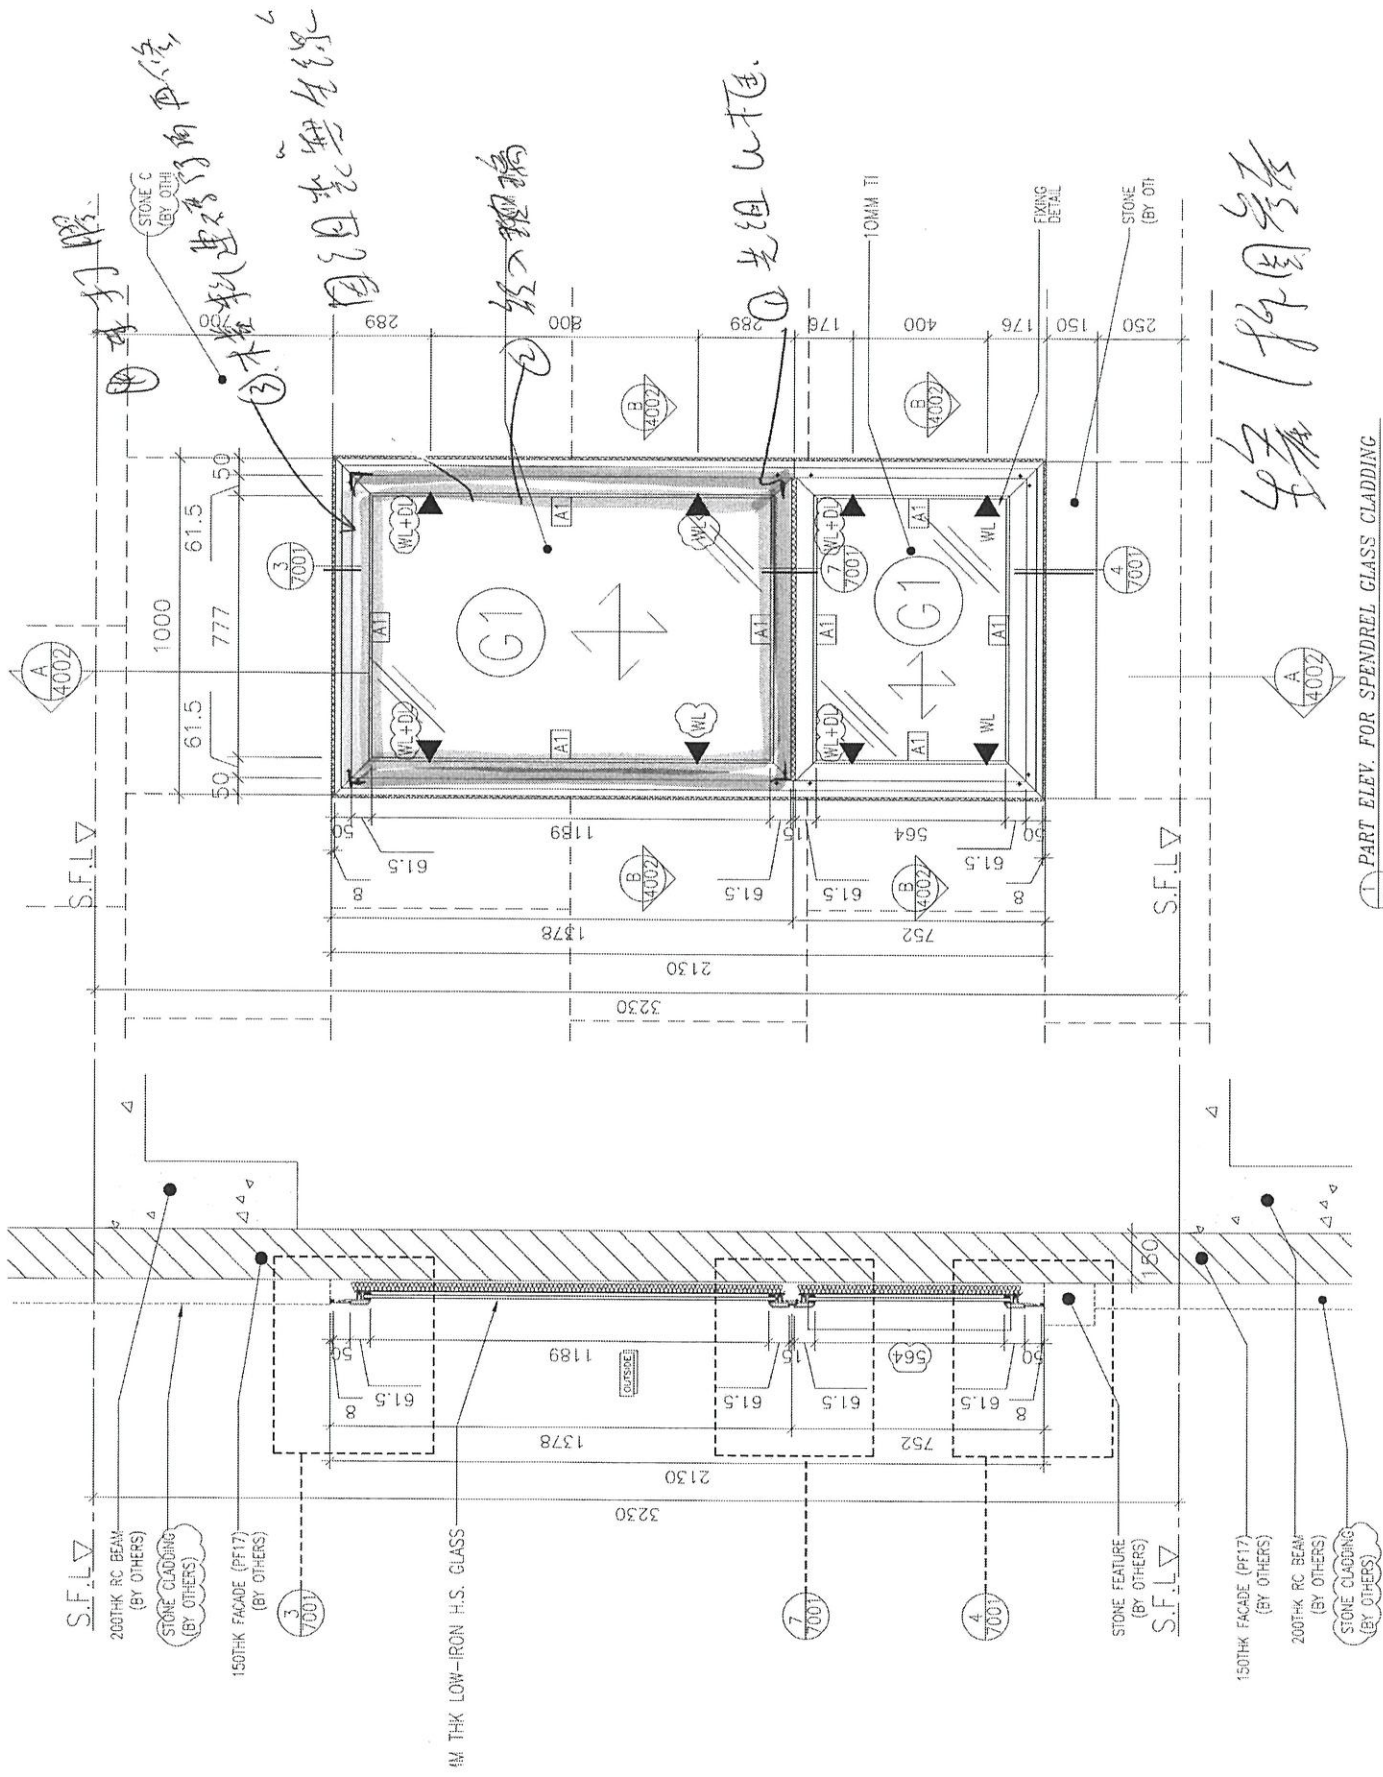

石 (打) 膠

SECTION A-A  
PART ELEV. FOR SPENDREL GLASS CLADDING  
FOR 1/F TO 21/F (F. TO FL. #3230);

SECTION A-A