

工程指示 / 要求簡箋(E.I.)

工程指示編號：EI / 2823 / 20 修改版次：
 工程編號：J - 852 工程名稱：亞皆老街中電
 工程項目：欄河 地盤用預埋碼 開孔 (32 個)
 收件人：師傅強 (偉哥/林哥) 發件人：Ant Yeung 日期：14/12/2020

要求提供 / 確認 事項：

- | | | |
|------------------------------------|-------------------------------------|-------------------------------|
| <input type="checkbox"/> 初步鋁料 B.M. | <input type="checkbox"/> 加工拆圖，然後生產 | <input type="checkbox"/> 尺寸表 |
| <input type="checkbox"/> 正式鋁料 B.M. | <input type="checkbox"/> 技術上資料 / 指示 | <input type="checkbox"/> 報價 |
| <input type="checkbox"/> 配件 B.M. | <input type="checkbox"/> 樣辦或貨品說明書 | <input type="checkbox"/> 分判合約 |

內容：

請安排欄河-地盤用預埋碼 (EB-02) (共 32 個) 開 12mm 孔，開孔位置由地盤自行點鉛水油。

請在 2020.12.16 前完成上列要求。

(原紙 1997)

附：1 頁

以上項目為：

- 原合約工程包 原合約工程加 / 減賬 新工程報價

原因：-

分發東莞各部門：

- () 生產技術總監 連附件 () 技術部 連附件 () 生產部 連附件 () 機械設計部 連附件
 () 採購部 連附件 () 生產統籌部 連附件 () 小羅 & 清 連附件
 () 質檢部 連附件 () 會計部 連附件 () 報關組 連附件 () 其他 楊榮輝 連附件

分發其他分判：

- (v) 水洪 連附件

分發香港各部門：

- () 行政部 連附件 () 會計部 連附件 () 統籌部 連附件 () 工程部地盤科文 連附件 祥哥
 () 採購部 連附件 () QS 部 連附件 () 維修部 連附件 () 其他 連附件

傳遞編號：

HK / / 20

發件人簽署：


項目經理簽署：

原圖 1997

原圖已送24隻給作,
1/2已也送給地盤

 美特鋁質有限公司 MIDI Aluminium Fabricator Ltd.				類別	鐵件	物料號		
修改				制圖	Ivan	2020-03-13	圖號	EB-02
日期				復核			數量	16
				批准			單件重量 (KG)	4.793

欄口用

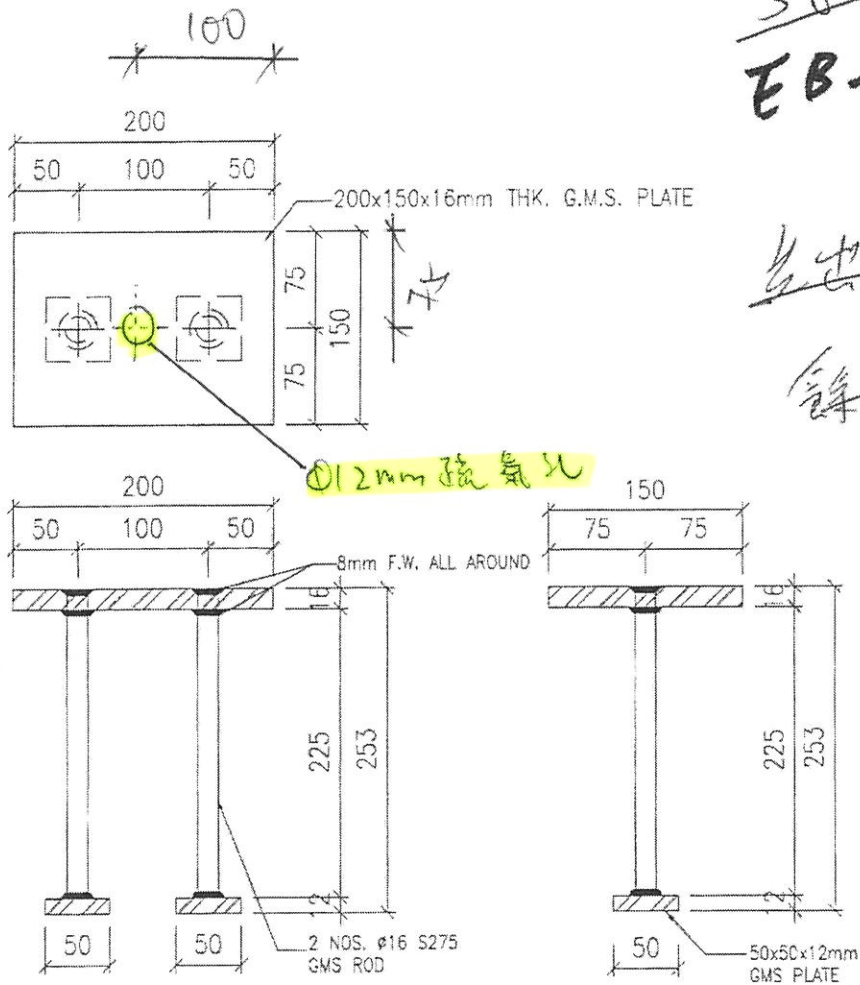


~~5654~~
EB-02

~~先出貨10隻~~

~~餘下待通知~~

~~待定~~
放行

保留原圖

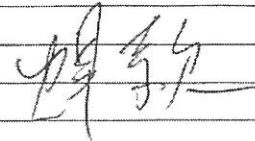工程號	J852	地盤	亞答老街中電	附件	
名稱	鎖連碼	採用			
材料	G.M.S	地盤	<input checked="" type="checkbox"/>		
顏色	熱浸鋅	工廠			