

工程指示 / 要求簡箋(E.I.)

工程指示編號：EI / 2879 / 20

修改版次：-

工程編號：J - 852

工程名稱：亞皆老街中電

工程項目：Pipe Duct 地盤用鐵件+鐵碼 T3

收件人：Maggie

發件人：Ant Yeung

日期：28/12/2020

要求提供 / 確認 事項：

- | | | |
|------------------------------------|-------------------------------------|-------------------------------|
| <input type="checkbox"/> 初步鋁料 B.M. | <input type="checkbox"/> 加工拆圖，然後生產 | <input type="checkbox"/> 尺寸表 |
| <input type="checkbox"/> 正式鋁料 B.M. | <input type="checkbox"/> 技術上資料 / 指示 | <input type="checkbox"/> 報價 |
| <input type="checkbox"/> 配件 B.M. | <input type="checkbox"/> 樣辦或貨品說明書 | <input type="checkbox"/> 分判合約 |
| <input type="checkbox"/> 其他：_____ | | |

內容：

附件為 T3 Pipe Duct 鐵件+鐵碼 加工圖。請出貨到地盤用。

至用 M10

請在 2021. 01. 11 前完成上列要求。

附：3 頁加工圖 + 3 頁派位圖

★ T1 未出單

W = 長孔 (下碼)

WD = 短孔 (上碼)

以上項目為：

- 原合約工程包 原合約工程加 / 減賬 新工程報價

原因：-

分發東莞各部門：

- | | | | | | | | |
|---------------------------------|------------------------------|--------------------------------|------------------------------|-------------------------------|------------------------------|--------------------------------|---|
| <input type="checkbox"/> 生產技術總監 | <input type="checkbox"/> 連附件 | <input type="checkbox"/> 技術部 | <input type="checkbox"/> 連附件 | <input type="checkbox"/> 生產部 | <input type="checkbox"/> 連附件 | <input type="checkbox"/> 機械設計部 | <input type="checkbox"/> 連附件 |
| <input type="checkbox"/> 採購部 | <input type="checkbox"/> 連附件 | <input type="checkbox"/> 生產統籌部 | <input type="checkbox"/> 連附件 | <input type="checkbox"/> 小羅&清 | <input type="checkbox"/> 連附件 | | |
| <input type="checkbox"/> 質檢部 | <input type="checkbox"/> 連附件 | <input type="checkbox"/> 會計部 | <input type="checkbox"/> 連附件 | <input type="checkbox"/> 報關組 | <input type="checkbox"/> 連附件 | <input type="checkbox"/> 其他 | <u>楊榮輝</u> <input type="checkbox"/> 連附件 |

分發其他分判：

- (v) 水洪 連附件

分發香港各部門：


- | | | | | | | | | |
|---|---|-------------------------------|------------------------------|------------------------------|------------------------------|---|---|------------------------------|
| <input type="checkbox"/> 行政部 | <input type="checkbox"/> 連附件 | <input type="checkbox"/> 會計部 | <input type="checkbox"/> 連附件 | <input type="checkbox"/> 統籌部 | <input type="checkbox"/> 連附件 | <input checked="" type="checkbox"/> 工程部地盤科文 | <input checked="" type="checkbox"/> 連附件 | 祥哥 |
| <input checked="" type="checkbox"/> 採購部 | <input checked="" type="checkbox"/> 連附件 | <input type="checkbox"/> QS 部 | <input type="checkbox"/> 連附件 | <input type="checkbox"/> 維修部 | <input type="checkbox"/> 連附件 | <input type="checkbox"/> 其他 | _____ | <input type="checkbox"/> 連附件 |

傳遞編號：

HK - / 20

發件人簽署：

項目經理簽署：

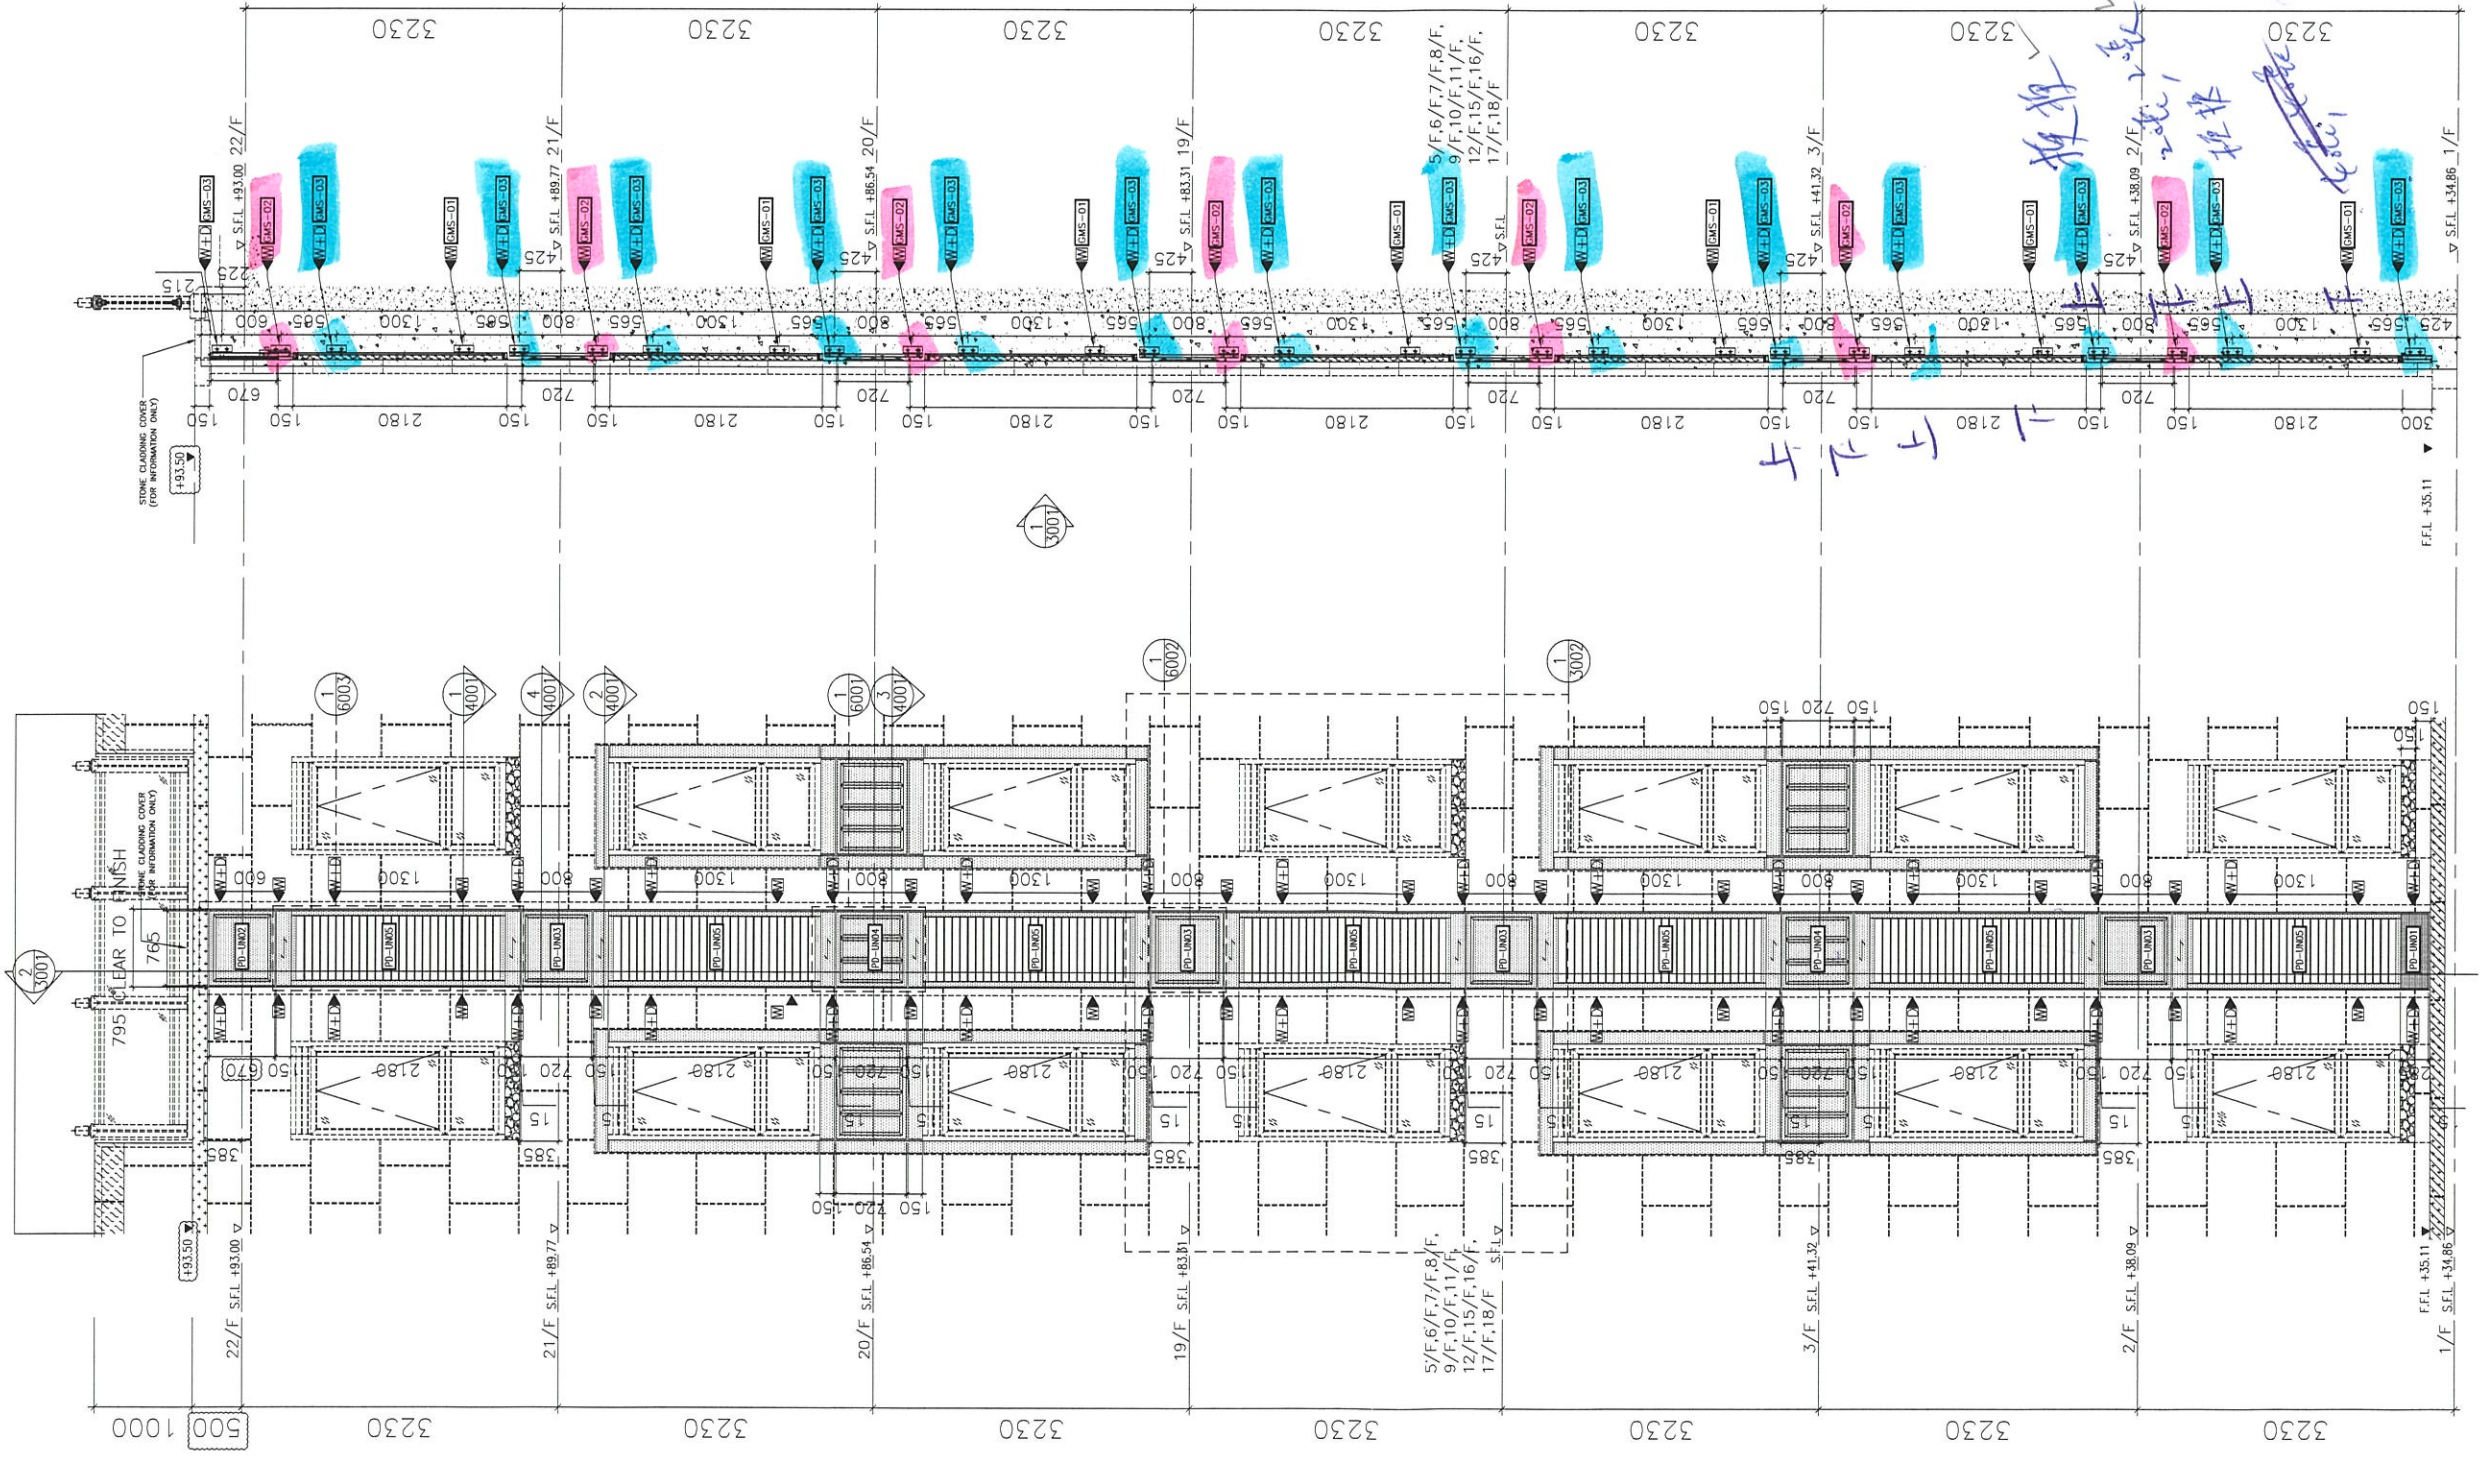

LEGEND:
 ◀ — FIXING POINT (WIND LOAD)
 ◀ — FIXING POINT (WIND AND DEAD LOAD)
 ———— — LOAD PATH
 ———— — ALUM. CLADDING/EXTRUSION

2. PART SECTION FOR P.D. CLADDING & LOUVER

1. PART ELEVATION FOR P.D. CLADDING & LOUVER

B.D. REF :
 CLIENT :

ARCHITECT :
AGC DESIGN LTD

MAIN CONTRACTOR :
Gammon

STRUCTURAL ENGINEER :
ARUP

FAÇADE CONSULTANT :
MEINHARDT

NOTE :
 1. ALL DIMENSIONS ARE IN mm.
 2. ALL ELEVATIONS ARE VIEWED FROM OUTSIDE.
 3. ALL DIMENSIONS TO BE VERIFIED ON SITE BEFORE FABRICATION.

LEGEND :
 X1 — DETAIL MARK NO.
 X001 — REFER SHEET NO.
 1. F.F.L. — FINISHED FLOOR LEVEL
 2. S.F.L. — STRUCTURAL FLOOR LEVEL
 3. (P) — REVERSED DETAIL

NO.	DATE	REVISED	BY

JOB NO. : J-852
 PROJECT : PROPOSED RESIDENTIAL DEVELOPMENT AT 139 - 147 ARGYLE STREET, NKIL 6005, 6035 R.P., 6036 R.P., 6037 R.P. & 6038 R.P.

TITLE : PART ELEVATION PD. CLADDING & LOUVER (1-21/F OMIT 4,13,14/F)

DATE : 23-JUN-2020 SCALE : 1:75

DRAWN BY : CF CHECKED BY : MN



美特鋁質有限公司
MIDI ALUMINIUM FABRICATOR LTD.
 Units 6-8, Sunray Industrial Centre, 1/F
 610 Cha Kwo Ling Road, Kowloon
 Tel:23489211-4 Fax:(852)2727666

DWG NO. : J852-SD-PD-3001 REV. : C


(FOR INFORMATION ONLY)

TOWER COLUMN SCHEDULE	
MARK	SIZE
C10	450x500
C11	200x300
C13	350x350
C22	400x600
C25	600x200
C31	300x200
C34	300x300
C37	500x550
C40	725x300
C41	400x605
C46	400x555
C51	1125x400
C62	250x800
C63	675x300
C64	720x400
C65	575x400
C71	500x300
C72	1000x400
C73	200x600
C74	500x475
C76	450x200
C77	1110x400
C78	600x400
C82	300x150

BEAM SCHEDULE (TOWER)	
MARK	SIZE (BxD)
B1	1000x900
B3	300x600
B5	200x400
B7	800x800
B8	200x600
B9	200x650
B11	600x800
B13	250x450
B15	250x400
B16	250x600
B18	265x600
B19	200x300
B27	400x650
B29	200x900
B33	200x700/500/700
B35	300x650
B52	200x450
B53	200x500
B71	425x600/500
B72	400x600/500
B73	350x525/600/500
B82	400x400
B84	300x450
B85	650x450
B86	225x450
B95	200x900/550
B103	200x800
B149	200x450/650
B160	250x1000
B217	200x350
B218	225x950/600
B219	200x600/400
B220	700x450
B233	200x600/525/600

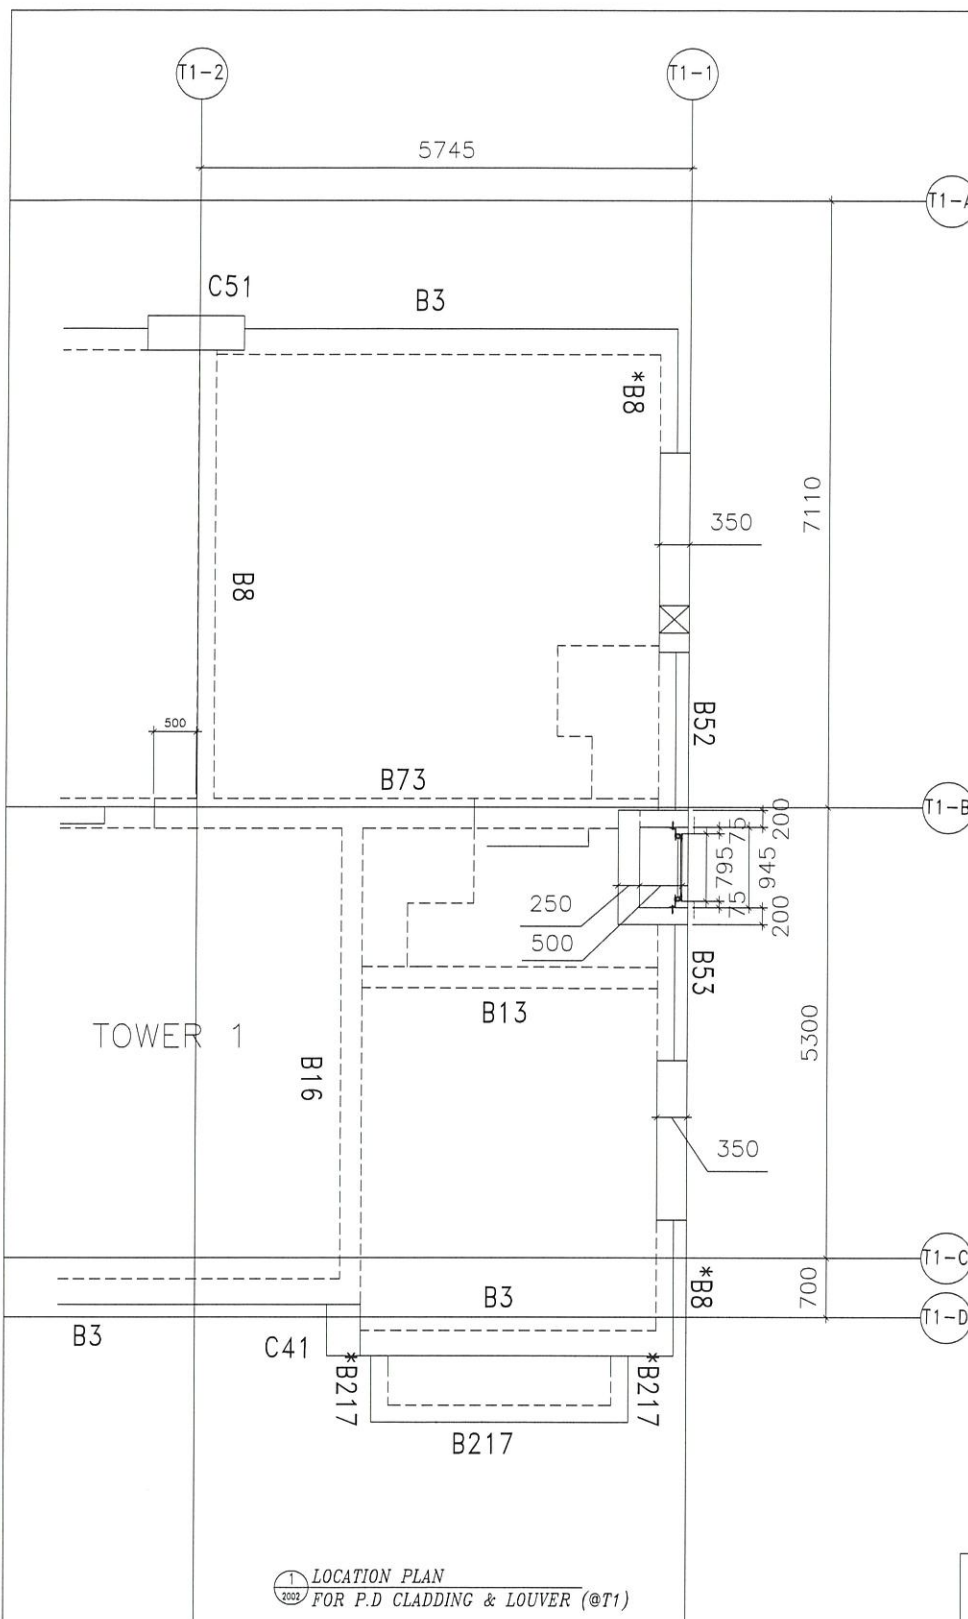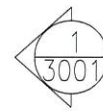

KEY PLAN

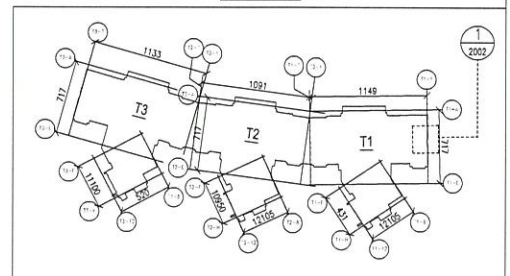

LOCATION PLAN FOR P.D. CLADDING & LOUVER (@T1)

B.I.D. REF. :

振位圖

CLIENT :

ARCHITECT :

MAIN CONTRACTOR :

STRUCTURAL ENGINEER :

FAÇADE CONSULTANT :



NOTE:
 1. ALL DIMENSIONS ARE IN MM.
 2. ALL ELEVATIONS ARE VIEWED FROM OUTSIDE.
 3. ALL DIMENSIONS TO BE CHECKED ON SITE BEFORE FABRICATION.
 LEGEND:

- ① DETAIL MARK NO.
- ② DETAIL SHEET NO.
- ③ FINISHED FLOOR LEVEL
- ④ STRUCTURAL FLOOR LEVEL
- ⑤ REVERSED DETAIL

NO.	DATE	REVISION	BY
1	J-852		


PROJECT : PROPOSED RESIDENTIAL DEVELOPMENT AT T38 - 147 ARGYLE STREET, MWL 6035, 6035 R.F., 6036 R.F., 6037 R.F. & 6038 R.F.
 TITLE : LOCATION PLAN FOR TOWER 1 P.D. CLADDING & LOUVER (1-21/F OMIT 4,13,14/F)

DATE : 23-JUN-2020 SCALE : 1:60

DRAWN BY : CF
 CHECKED BY : JAM
MIDI 美特堅有限公司
 MIDICORP
 Unit 6-8, Sunny Industrial Centre, 1/F
 610 Chee Kwo Ling Road, Kowloon
 HONG KONG
 Tel: (852) 27777665
 Fax: (852) 27777665
 DMC NO. : 1852-SD-PD-2002
 REV. : A



工程號	J852	地盤	亞皆老街
-----	------	----	------

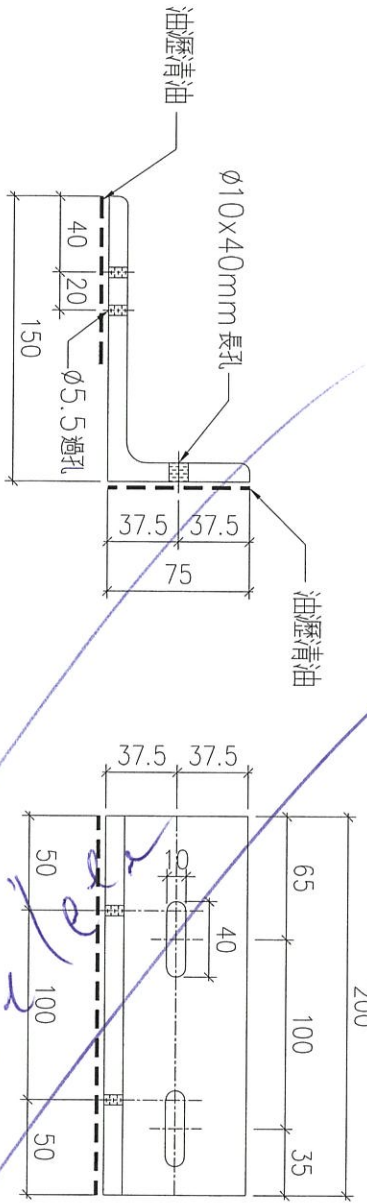

物料編號	數量	位置
GMS-01	36	T1
GMS-01	36	T3

名稱	鐵碼加工圖	制圖	Ivan	2020.12.18	修改	
材料	150X75X10mm 鋼角 (S275)	復核	-	-	日期	
顏色	熱浸鋅	批准			圖號	J852-PD-MS-01



美特鋁質 有限公司
MIDI Aluminium Fabricator Ltd.

工程號


J852

地盤


亞皆老街



地盤

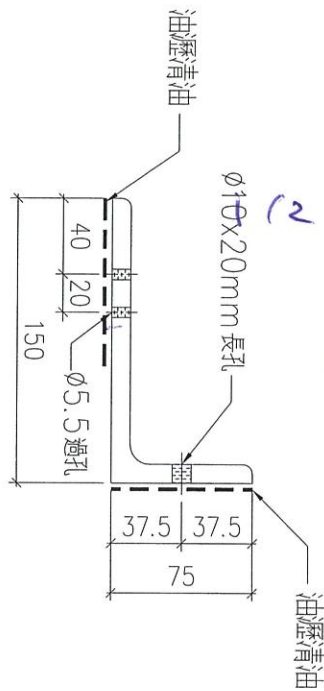

係 M10 拉桿

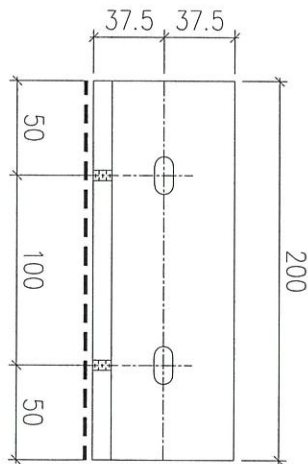

Wind Load

T-2

及子

XT1-W
T3-W

24件

物料編號	數量	位置
GMS-02	38	T1
GMS-02	438	T3

名稱	鐵碼加工圖	制圖	Ivan	2020.12.18	修改		
材料	150X75X10mm 鋼角 (S275)	復核	-	-	日期		
顏色	熱浸鋅	批准			圖號	J852-PD-MS-02	W




工程號

J852

地盤


亞皆老街

工廠用
地盤

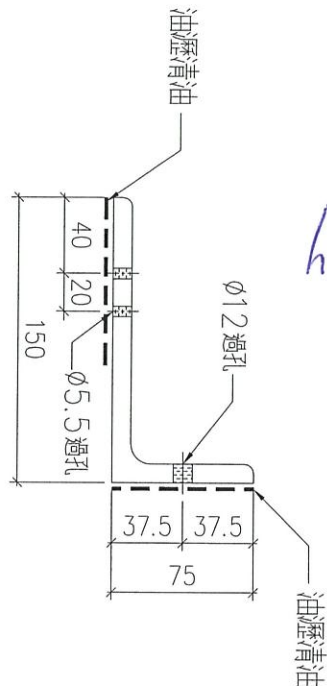

1/2 M10

W Ind + Dead Load
上層
板孔

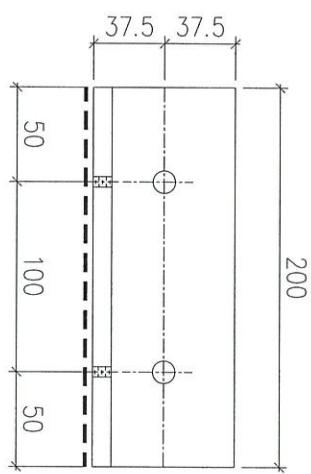

T1-WD
T3-WD

74 74

物料編號	數量	位置
GMS-03	74	T1
GMS-03	74	T3

名稱	鐵碼加工圖	制圖	Ivan	2020.12.18	修改		
材料	150X75X10mm 鋼角 (S275)	復核	-	-	日期		
顏色	熱浸鋅	批准			圖號	J852-PD-MS-03	WD