

工程指示 / 要求簡箋(E.I.)

工程指示編號：EI / 2904 / 20

修改版次：-

工程編號：J - 852

工程名稱：亞皆老街中電

工程項目：Pipe Duct 百頁 地盤+廠用鋁料+鋁板 (T3) (5/F)

收件人：生統

發件人：Ant Yeung

日期：06/01/2021

要求提供 / 確認 事項：

- |                                    |                                     |                               |
|------------------------------------|-------------------------------------|-------------------------------|
| <input type="checkbox"/> 初步鋁料 B.M. | <input type="checkbox"/> 加工拆圖，然後生產  | <input type="checkbox"/> 尺寸表  |
| <input type="checkbox"/> 正式鋁料 B.M. | <input type="checkbox"/> 技術上資料 / 指示 | <input type="checkbox"/> 報價   |
| <input type="checkbox"/> 配件 B.M.   | <input type="checkbox"/> 樣辦或貨品說明書   | <input type="checkbox"/> 分判合約 |

內容：

請按組裝+加工圖先生產 T3 Pipe Duct 廠用百頁 (5/F 上下半層)

只生產 1 件 UN-05 (鋁料) 及 2 件 UN-03 (鋁板)

企身通 (J852-PD-AE-08+ J852-PD-AE-09) 於地盤安裝, 不用廠裝

鐵件直送地盤, 不用廠裝

請在 2021.02.26 前完成上列要求。

附：4 頁派位圖+ 2 頁圖登+ 1 頁 BM (鋁板)+ 28 頁

以上項目為：

- 原合約工程包                       原合約工程加 / 減賬                       新工程報價

分發東莞各部門：

- ( ) 生產技術總監  連附件    ( ) 技術部     連附件    ( ) 生產部     連附件    ( ) 機械設計部  連附件  
 ( ) 採購部     連附件    ( / ) 生產統籌部  連附件 梅    ( / ) 小羅&清     連附件  
 ( ) 質檢部     連附件    ( ) 會計部     連附件    ( ) 報關組     連附件    ( ) 其他 \_\_\_\_\_  連附件

分發其他分判：

- (v) 水洪     連附件

分發香港各部門：


- ( ) 行政部  連附件    ( ) 會計部  連附件    ( ) 統籌部  連附件    ( / ) 工程部地盤科文  連附件 祥哥  
 ( ) 採購部  連附件    ( ) QS 部  連附件    ( ) 維修部  連附件    ( ) 其他 \_\_\_\_\_  連附件

傳遞編號：

HK 0024 / 21

發件人簽署：



項目經理簽署：

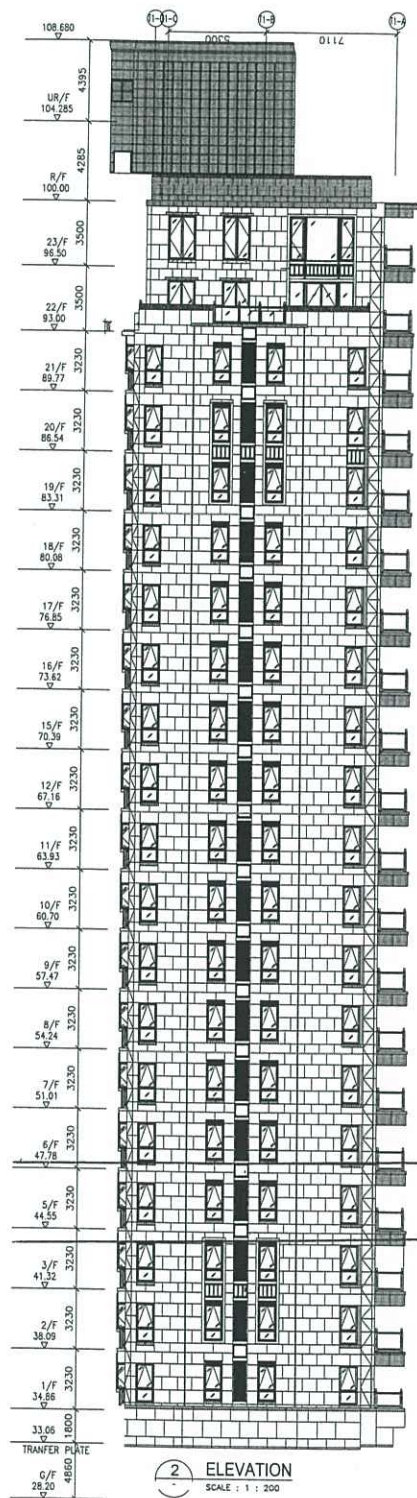

UN 03 ✓  
 UN 05  
 UN 03 ✓

2 ELEVATION  
 SCALE: 1:200

水位圖

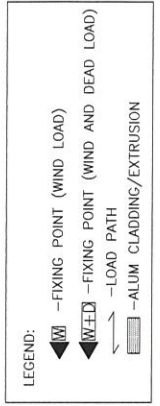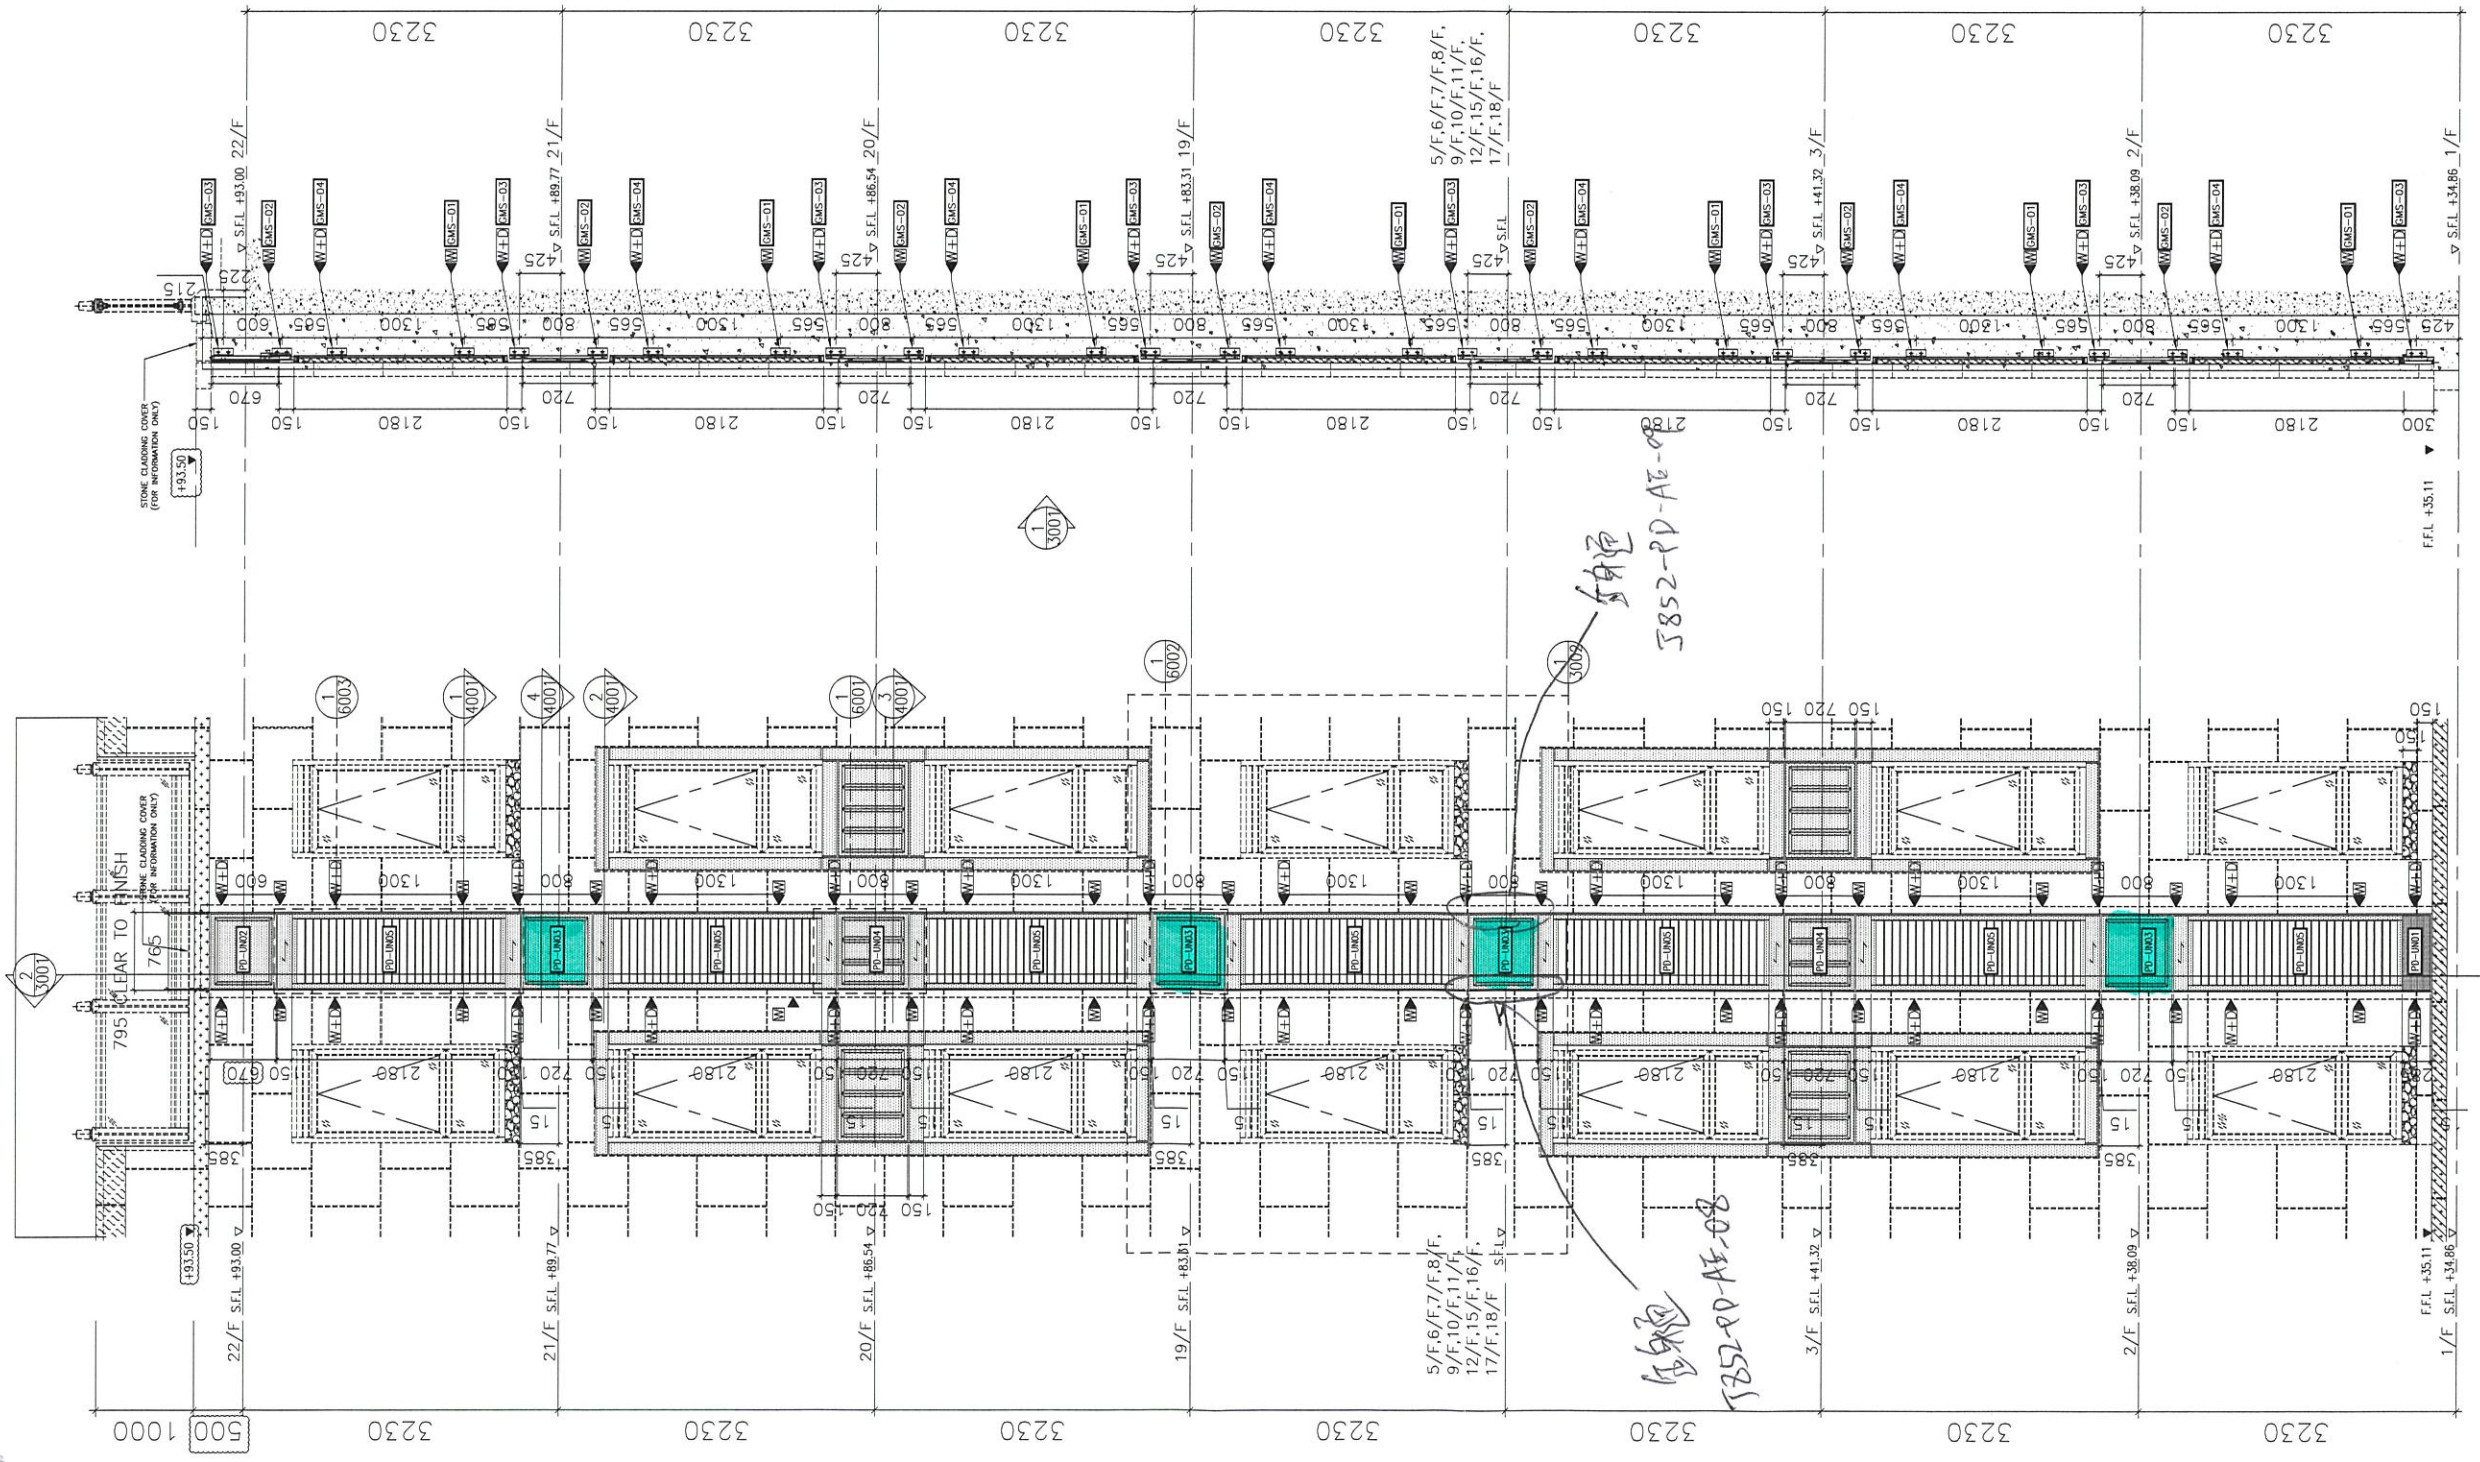

2 PART SECTION FOR P.D. CLADDING & LOUVER

1 PART ELEVATION FOR P.D. CLADDING & LOUVER

B.D. REF :

CLIENT :

ARCHITECT :  
**AGC DESIGN LTD**  
 101, 102, 103, 999, 1000

MAIN CONTRACTOR :  
**Gammon**

STRUCTURAL ENGINEER :  
**ARUP**

FAÇADE CONSULTANT:  
**MEINHARDT**

NOTE:  
 1. ALL DIMENSIONS ARE IN mm.  
 2. ALL ELEVATIONS ARE VIEWED FROM OUTSIDE.  
 3. ALL DIMENSIONS TO BE VERIFIED ON SITE BEFORE FABRICATION.

LEGEND:  
 X1 - DETAIL MARK NO.  
 X001 - REFER SHEET NO.  
 1. F.F.L. -- FINISHED FLOOR LEVEL  
 2. S.F.L. -- STRUCTURAL FLOOR LEVEL  
 3. (R) -- REVERSED DETAIL

NO.	DATE	REVISED	BY

JOB NO. : J-852  
 PROJECT : PROPOSED RESIDENTIAL DEVELOPMENT AT 139 - 147 ARGYLE STREET, NKIL 6005, 6035 R.P., 6036 R.P., 6037 R.P. & 6038 R.P.

TITLE : PART ELEVATION PD. CLADDING & LOUVER (1-21/F OMIT 4,13,14/F)

DATE : 23-JUN-2020 SCALE : 1:75

DRAWN BY : CF CHECKED BY : MN

**美特鋁質有限公司**  
**MIDI ALUMINIUM FABRICATOR LTD.**  
 Units 6-8, Sunray Industrial Centre, 1/F  
 610 Cho Kwo Ling Road, Kowloon  
 Tel:23489211-4 Fax:(852)2727666

DWG NO. : J852-SD-PD-3001 REV. : C

派位圖

(FOR INFORMATION ONLY)



TOWER COLUMN SCHEDULE

MARK	SIZE
C10	450x500
C11	200x300
C13	350x350
C22	400x600
C25	600x200
C31	300x200
C34	300x300
C37	500x550
C40	725x300
C41	400x605
C46	400x555
C51	1125x400
C62	250x800
C63	675x300
C64	720x400
C65	575x400
C71	500x300
C72	1000x400
C73	200x600
C74	500x475
C76	450x200
C77	1110x400
C78	600x400
C82	300x150

BEAM SCHEDULE (TOWER)


MARK	SIZE (BxD)
B1	1000x900
B3	300x600
B5	200x400
B7	800x800
B8	200x600
B9	200x650
B11	600x800
B13	250x450
B15	250x400
B16	250x600
B18	265x600
B19	200x300
B27	400x650
B29	200x900
B33	200x700/500/700
B35	300x650
B52	200x450
B53	200x500
B71	425x600/500
B72	400x600/500
B73	350x525/600/500
B82	400x400
B84	300x450
B85	650x450
B86	225x450
B95	200x900/550
B103	200x800
B149	200x450/650
B160	250x1000
B217	200x350
B218	225x950/600
B219	200x600/400
B220	700x450
B233	200x600/525/600

暫停待檢

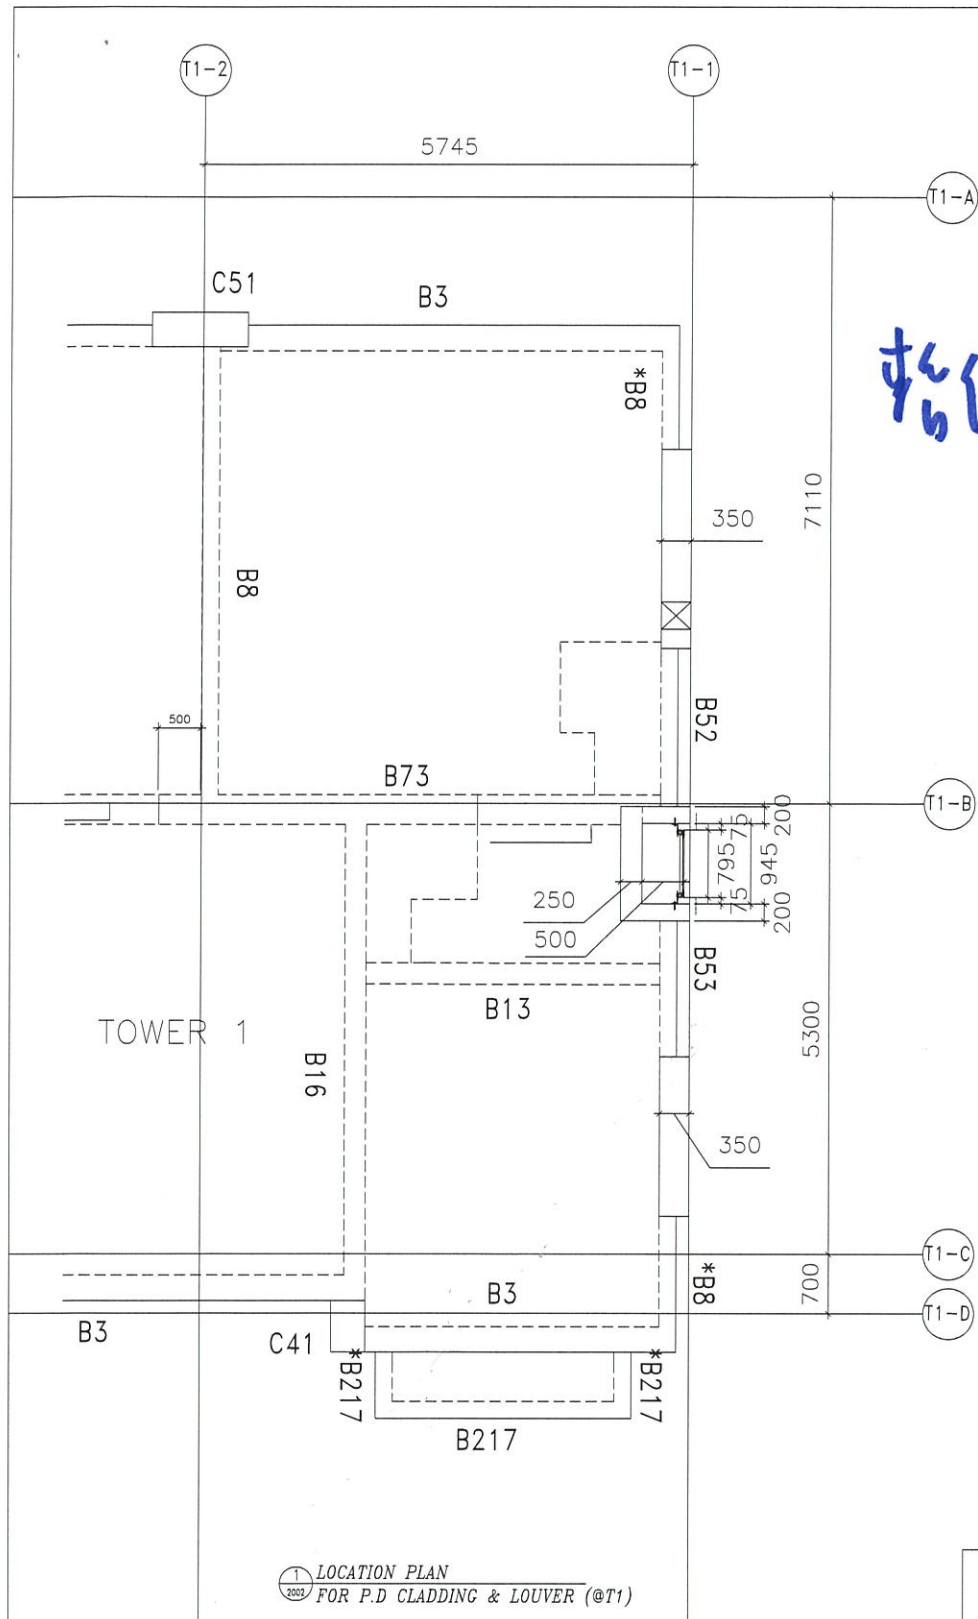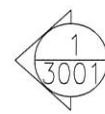

LOCATION PLAN FOR P.D CLADDING & LOUVER (@T1)

KEY PLAN

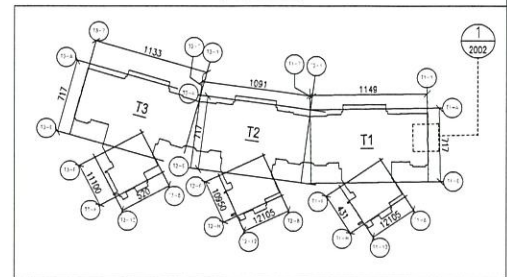

- NOTE:
1. ALL DIMENSIONS ARE IN mm.
  2. ALL ELEVATIONS ARE VIEWED FROM OUTSIDE BEFORE FABRICATION.
  3. ALL DIMENSIONS TO BE VERIFIED ON SITE.
- LEGEND:
1. DETAIL WORK NO.
  2. REFER SHEET NO.
  3. F.F.L. — FINISHED FLOOR LEVEL
  4. S.F.L. — STRUCTURAL FLOOR LEVEL
  5. — REVERSED DETAIL

B.D. REF. :

CLIENT :

ARCHITECT : AGC DESIGN LTD

MAIN CONTRACTOR :

STRUCTURAL ENGINEER : Gammion

FAÇADE CONSULTANT : ARUP

MEINERDIT

DATE : 23-JUN-2020 SCALE : 1:60

DRWN BY : CF CHECKED BY : JMN

PROJECT : PROPOSED RESIDENTIAL DEVELOPMENT AT T3/B5 - 147 ANKLE STREET, HND 6035, 6035 R.F., 6036 R.F., 6037 R.F., & 6038 R.F.

TITLE : LOCATION PLAN FOR TOWER 1 P.D. CLADDING & LOUVER (1-21/F. OMT 4.13.14/F)

JOB NO. : J-852

REV. : A

Units 6-8, Sunny Industrial Centre, 1/F, 610 Chee Koo Road, Kowloon, Tel: 2469211-4, Fax: (852) 2727066

OWS NO. : J852-SD-PD-2002








美特鋁質 有限公司  
MIDI Aluminium Fabricator Ltd.

工程號	J852	地盤	亞皆老街
-----	------	----	------

使用樓層	位置	副數
2F/-21F	T1	18副
✓ 2F/-21F-5/F	T3	18副


06	PD-AE-12	1			
07	PD-AE-13	1	序號	物料編號	數量/副
08	PD-AE-14	1	01	PD-MS-04	2
09	PD-AE-0910	25	02	PD-MS-01	2
10	M5x20 圓頭機絲	16	03	PD-AP-06	1
11	M5x15 圓頭機絲	18	04	PD-AP-07	1
12	#9x1" 平頭鋸牙螺絲	100	05	PD-AE-11	1

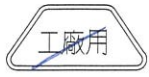

工廠用  
地盤用


廠組裝好

M5x15 圓頭機絲

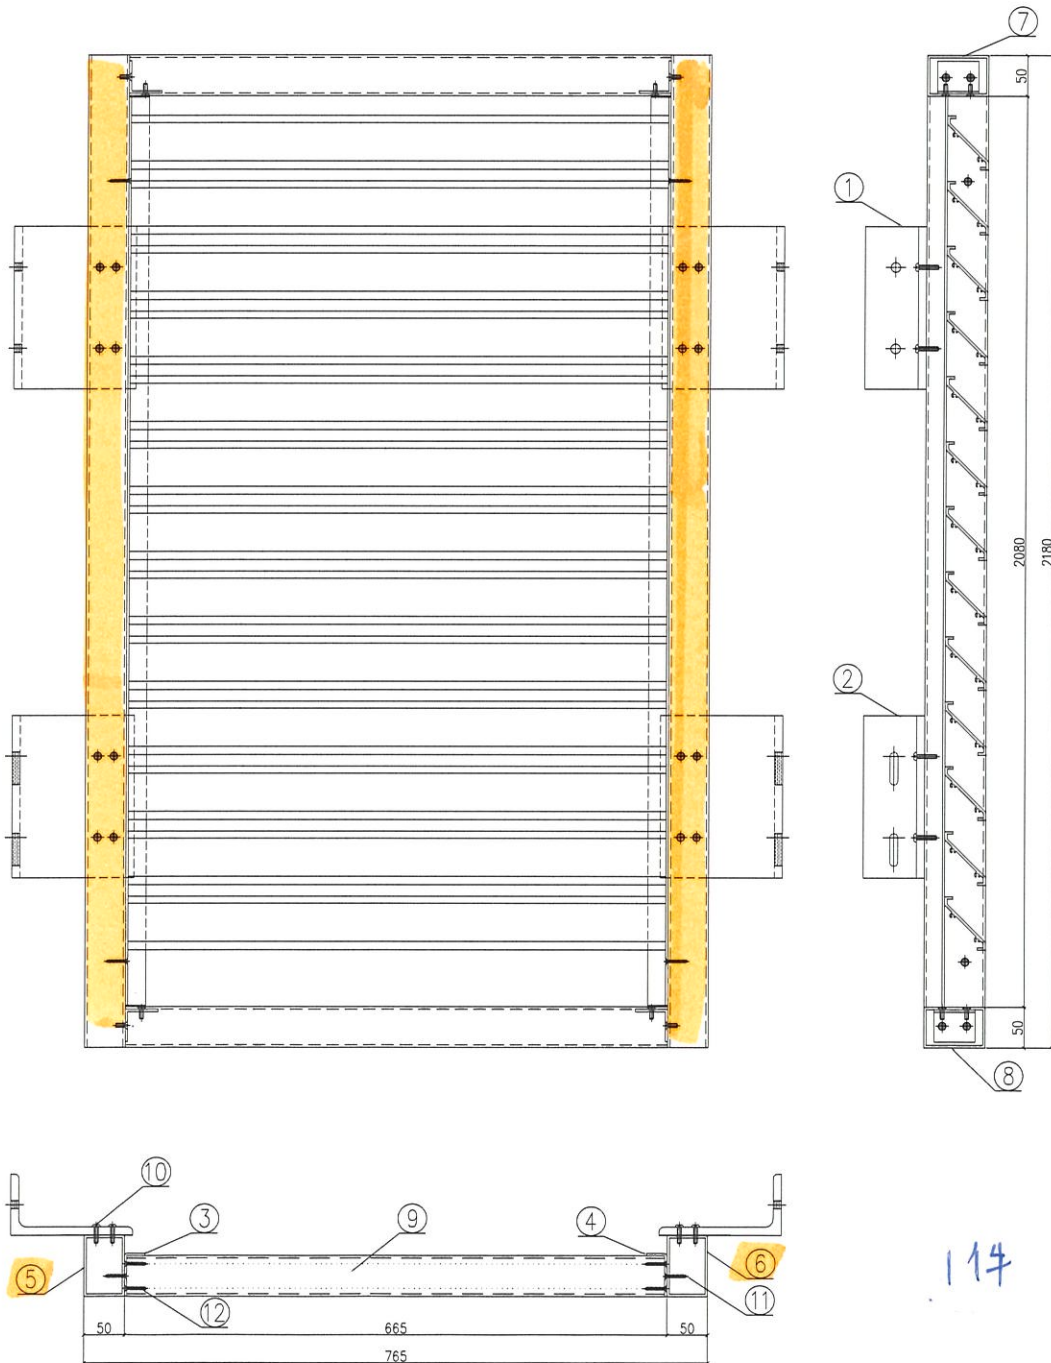

114

名稱	百葉組裝圖	制圖	Ivan	2020.12.18	修改		
材料	-	復核	-	-	日期		
顏色	UCT806812XL-3	批準			圖號	J852-PD-UN05	★

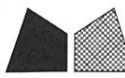


美特鋁質 有限公司  
MIDI Aluminium Fabricator Ltd.

工程號	J852	地盤	亞皆老街
-----	------	----	------


序號	物料編號	數量	L	A	N*M	備註	位置
01	PD-AE-01-1	32	765	82.5	3*200	橫向	T1
02	PD-AE-01-2	32	670	65	3*180	企向	
03	PD-AE-01-3	34	720	60	3*200	企向	
04	PD-AE-01-1	32	765	82.5	3*200	橫向	T3
05	PD-AE-01-2	32	670	65	3*180	企向	
06	PD-AE-01-3	34	720	60	3*200	企向	

4件 →  
4件 →

工廠用

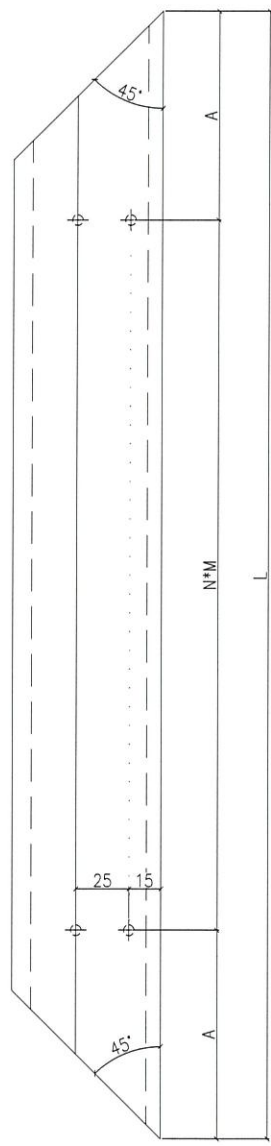

2x2 = 4件

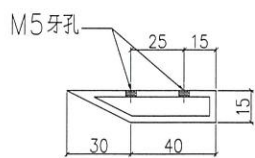

← 用鋁板摺



V.F.

名稱	鋁料加工圖	制圖	Ivan	2020.12.18	修改	A	
材料	X85923	復核	-	-	日期	2020.12.29	
顏色	UCT806812XL-3	批準			圖號	J852-PD-AE-01	*





美特鋁質 有限公司  
MIDI Aluminium Fabricator Ltd.

序號	物料編號	數量	使用樓層	位置
01	PD-AE-02	4	3F/20F	T1
02	PD-AE-02	4	3F/20F	T3

工程號	J852	地盤	亞皆老街
-----	------	----	------


工廠用

暫停待放行

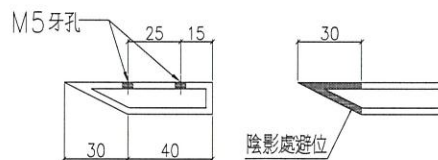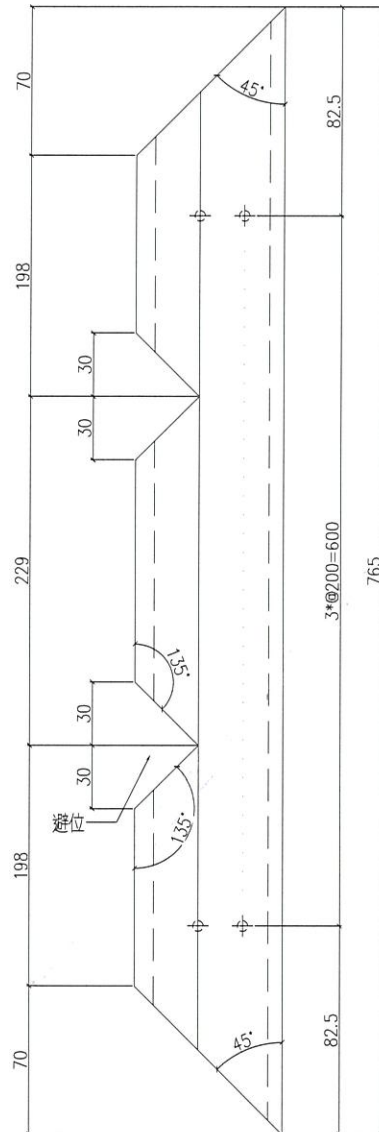

V.F.

名稱	鋁料加工圖	制圖	Ivan	2020.12.18	修改		
材料	X85923	復核	-	-	日期		
顏色	UCT806812XL-3	批準			圖號	J852-PD-AE-02	

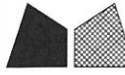



美特鋁質 有限公司  
MIDI Aluminium Fabricator Ltd.

序號	物料編號	數量	使用樓層	位置
01	PD-AE-03	4	3F/20F	T1
02	PD-AE-03	4	3F/20F	T3

工程號	J852	地盤	亞皆老街
-----	------	----	------

工廠用

暫停, 待放行

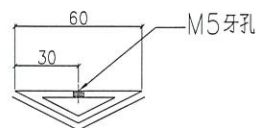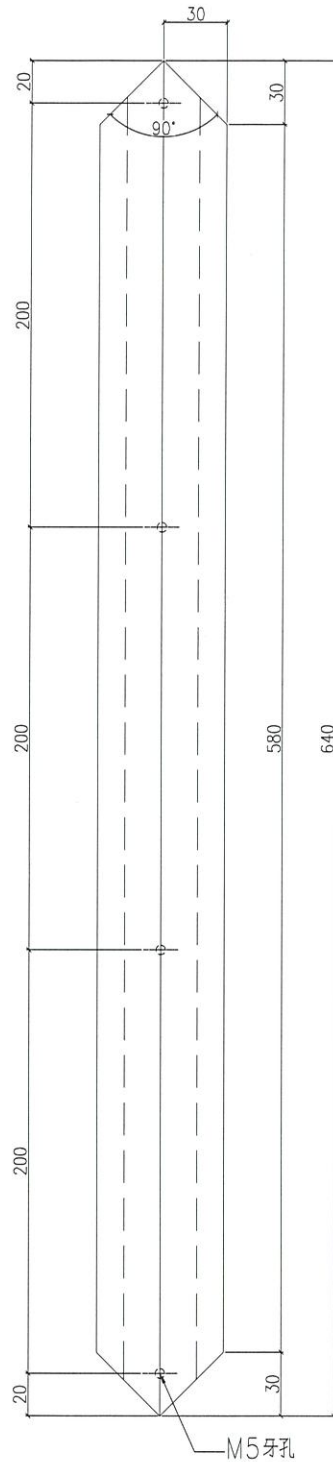

V.F.

名稱	鋁料加工圖	制圖	Ivan	2020.12.18	修改		
材料	X85924	復核	-	-	日期		
顏色	UCT806812XL-3	批准			圖號	J852-PD-AE-03	





美特鋁質 有限公司  
MIDI Aluminium Fabricator Ltd.




序號	物料編號	數量	使用樓層	位置
01	PD-AE-05	1	22F	T1
02	PD-AE-05	1	22F	T3

工程號	J852	地盤	亞皆老街
-----	------	----	------

工廠用

頂

暫停, 待放行

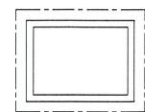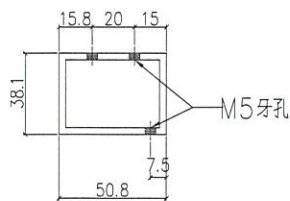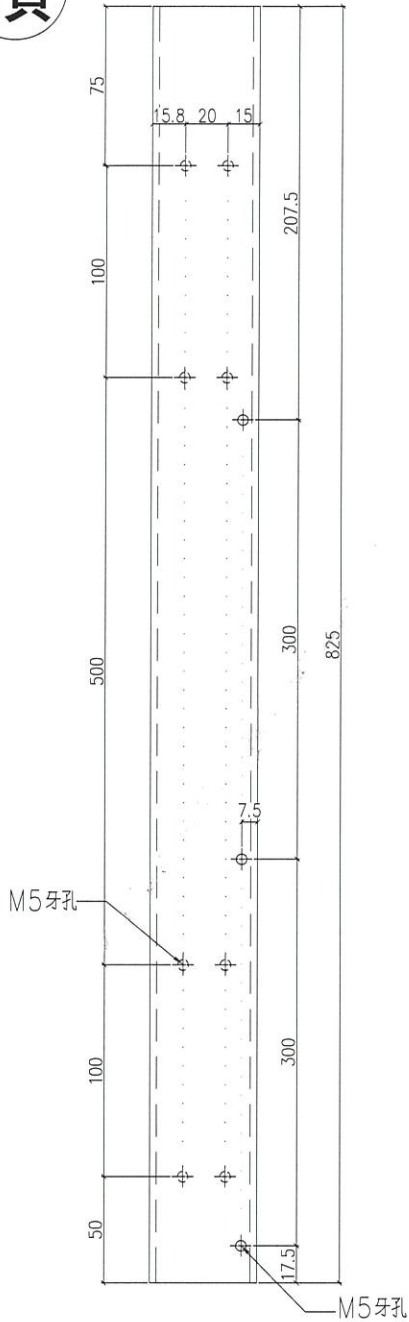

V.F.

名稱	鋁料加工圖	制圖	Ivan	2020.12.18	修改	A	
材料	38.1X50.8X3.18mm 鋁通	復核	-	-	日期	2020.12.29	
顏色	UCT806812XL-3	批準			圖號	J852-PD-AE-05	



美特鋁質 有限公司  
MIDI Aluminium Fabricator Ltd.




序號	物料編號	數量	使用樓層	位置
01	PD-AE-06	1	1F	T1
02	PD-AE-06	1	1F	T3

工程號	J852	地盤	亞皆老街
-----	------	----	------

工廠用


暫停, 待放行

頂

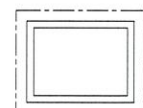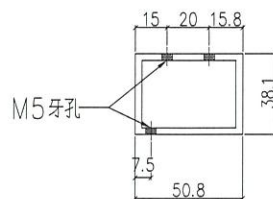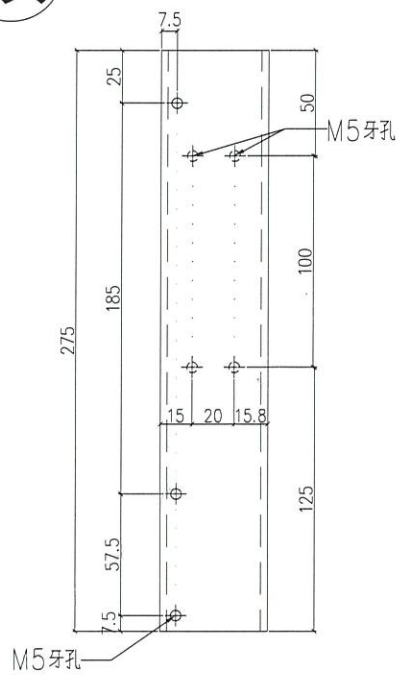

V.F.

名稱	鋁料加工圖	制圖	Ivan	2020.12.18	修改	A		
材料	38.1X50.8X3.18mm 鋁通	復核	-	-	日期	2020.12.29		
顏色	UCT806812XL-3	批準			圖號	J852-PD-AE-06		

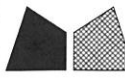

美特鋁質 有限公司  
MIDI Aluminium Fabricator Ltd.



序號	物料編號	數量	使用樓層	位置
01	PD-AE-07	1	1F	T1
02	PD-AE-07	1	1F	T3

工程號	J852	地盤	亞皆老街
-----	------	----	------

工廠用

暫停, 待放行

頂

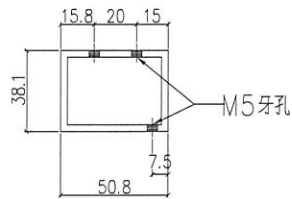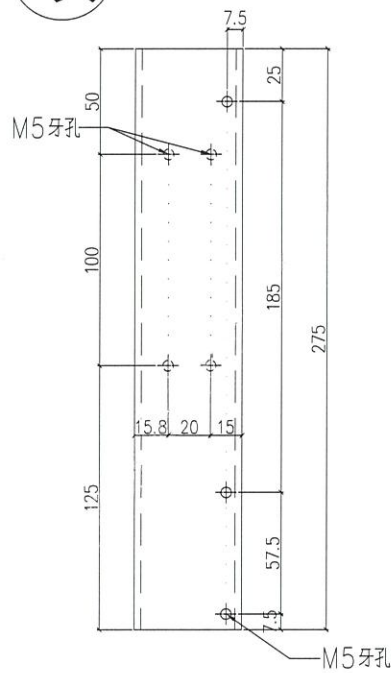

V.F.

名稱	鋁料加工圖	制圖	Ivan	2020.12.18	修改	A		
材料	38.1X50.8X3.18mm 鋁通	復核	-	-	日期	2020.12.29		
顏色	UCT806812XL-3	批準			圖號	J852-PD-AE-07		



美特鋁質 有限公司  
MIDI Aluminium Fabricator Ltd.

序號	物料編號	數量	使用樓層	位置
01	PD-AE-08	17	2F-21F	T1
02	PD-AE-08	17	<del>2F-21F</del>	T3



2




5/F

2件

工程號	J852	地盤	亞皆老街
-----	------	----	------

工廠用  
地盤用

**頂**

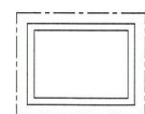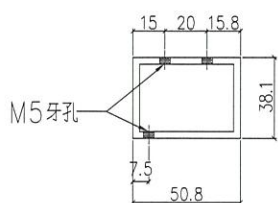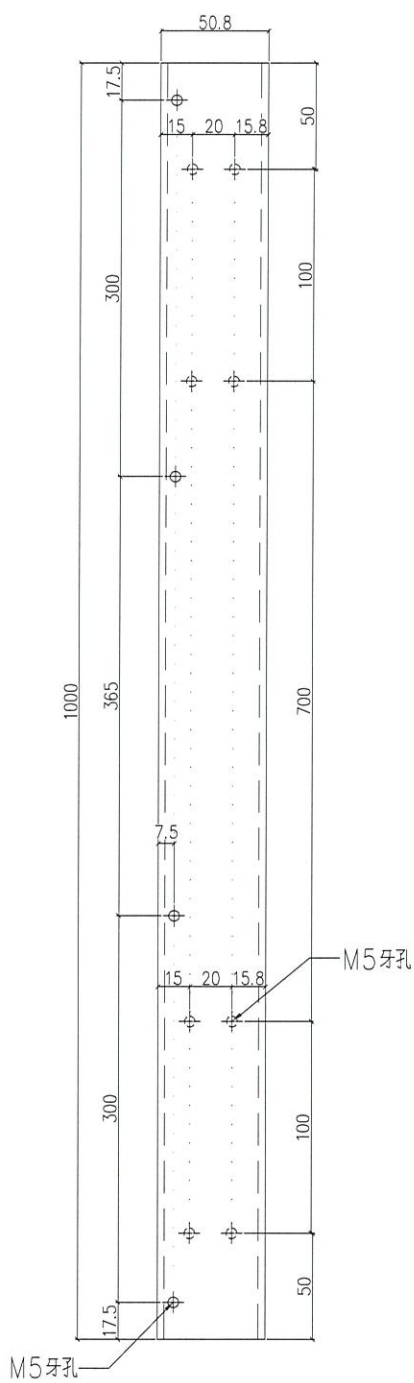

V.F.

T1000004

名稱	鋁料加工圖	制圖	Ivan	2020.12.18	修改	A	
材料	38.1X50.8X3.18mm 鋁通	復核	-	-	日期	2020.12.29	
顏色	UCT806812XL-3	批準			圖號	J852-PD-AE-08	☆



美特鋁質 有限公司  
MIDI Aluminium Fabricator Ltd.


工程號 J852 地盤 亞皆老街

序號	物料編號	數量	使用樓層	位置
01	PD-AE-09	17	2F-21F	T1
02	PD-AE-09	17	2F-21F	T3



2  
5/F

工廠用 地盤用

頂

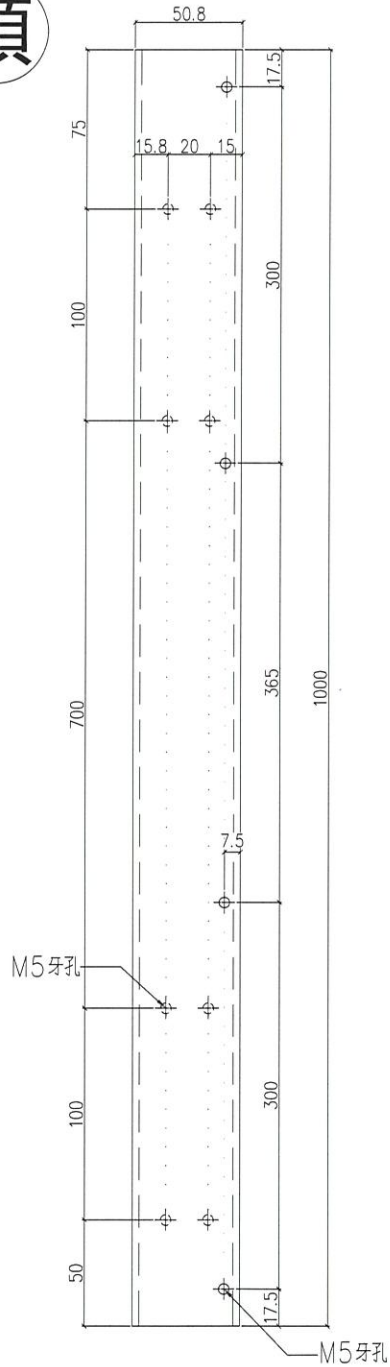

2件

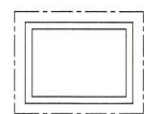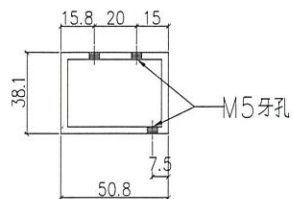

V.F.

T1000041

名稱	鋁料加工圖	制圖	Ivan	2020.12.18	修改	A		
材料	38.1X50.8X3.18mm 鋁通	復核	-	-	日期	2020.12.29		
顏色	UCT806812XL-3	批準			圖號	J852-PD-AE-09	☆	



美特鋁質 有限公司  
MIDI Aluminium Fabricator Ltd.

序號	物料編號	數量	使用樓層	位置
01	PD-AE-10	450	1F-21F	T1
02	PD-AE-10	480	<del>1F-21F</del>	T3





25 5/F

工程號	J852	地盤	亞皆老街
-----	------	----	------



25件

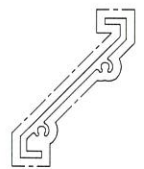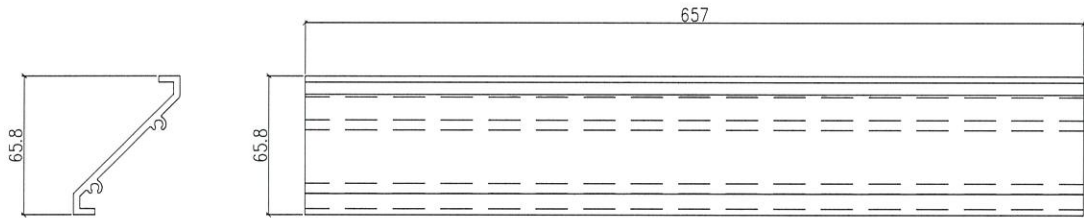

V.F.

名稱	百葉片加工圖	制圖	Ivan	2020.12.18	修改			
材料	X843331	復核	-	-	日期			
顏色	UCT806812XL-3	批準			圖號	J852-PD-AE-10	★	



美特鋁質 有限公司  
MIDI Aluminium Fabricator Ltd.

序號	物料編號	數量	使用樓層	位置
01	PD-AE-11	<del>18</del>	1F-21F	T1
02	PD-AE-11	<del>18</del>	<del>4F-21F</del>	T3


1 5/F

工程號	J852	地盤	亞皆老街
-----	------	----	------

工廠用

頂

1件

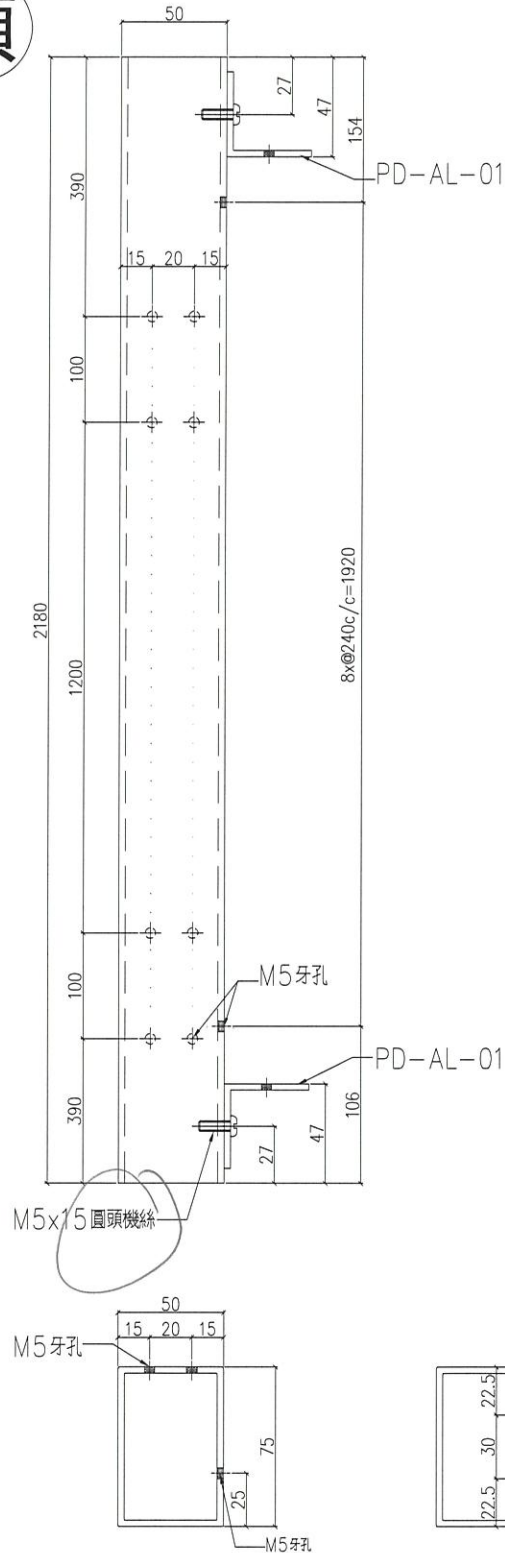

名稱	鋁料加工圖	制圖	Ivan	2020.12.18	修改		
材料	75X50X3mm 鋁通	復核	-	-	日期		
顏色	UCT806812XL-3	批準			圖號	J852-PD-AE-11	★



美特鋁質 有限公司  
MIDI Aluminium Fabricator Ltd.

序號	物料編號	數量	使用樓層	位置
01	PD-AE-12	18	1F-21F	T1
02	PD-AE-12	18	1F-21F	T3






1 5/F

工程號	J852	地盤	亞皆老街
-----	------	----	------

工廠用

頂

114

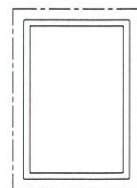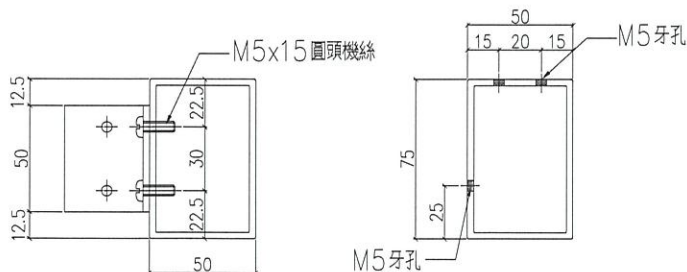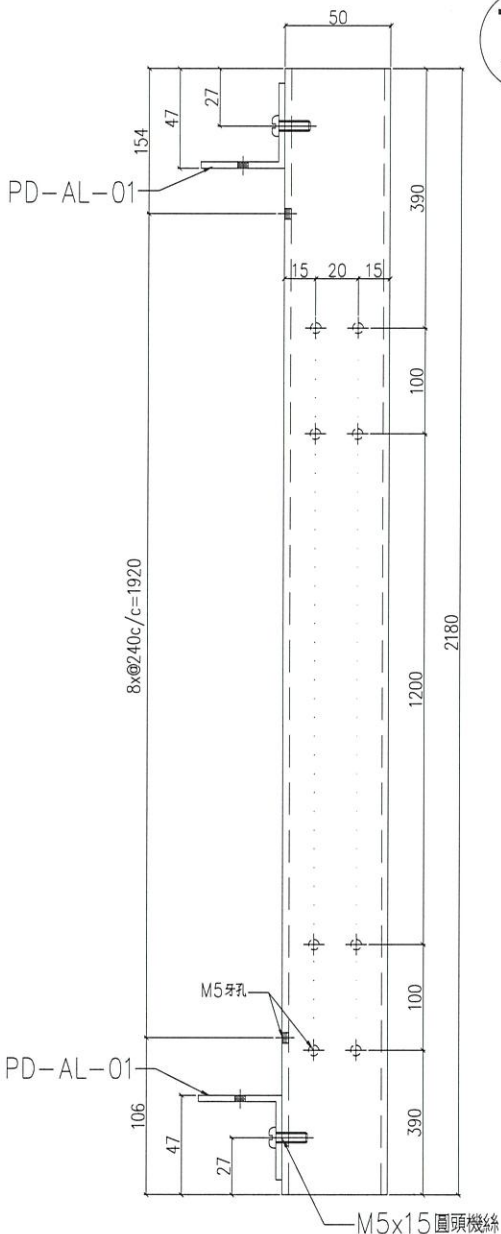

V.F.

名稱	鋁料加工圖	制圖	Ivan	2020.12.18	修改		
材料	75X50X3mm 鋁通	復核	-	-	日期		
顏色	UCT806812XL-3	批準			圖號	J852-PD-AE-12	★



美特鋁質 有限公司  
MIDI Aluminium Fabricator Ltd.

工程號

J-852

地盤

亞皆老街



序號	物料編號	數量	使用樓層	位置
01	PD-AE-13	<del>18</del>	1F-21F	T1
02	PD-AE-13	<del>18</del>	<del>1F-24F</del>	T3

1 5/F




左

1件

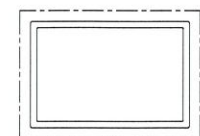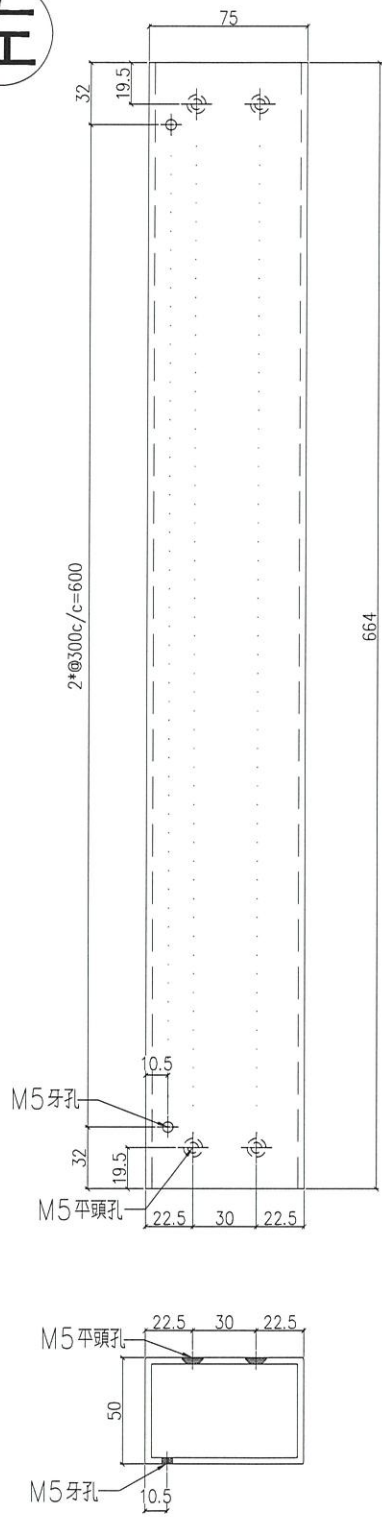

V.F.

名稱	鋁料加工圖	制圖	Ivan	2020.12.18	修改		
材料	75X50X3mm 鋁通	復核	-	-	日期		
顏色	UCT806812XL-3	批準			圖號	J852-PD-AE-13	★

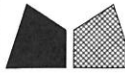

美特鋁質 有限公司  
MIDI Aluminium Fabricator Ltd.

工程號

J852

地盤

亞皆老街

序號	物料編號	數量	使用樓層	位置
01	PD-AE-14	<del>18</del>	1F-21F	T1
02	PD-AE-14	18	<del>1F-21F</del>	T3





1 5/F

工廠用

左

1件

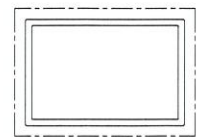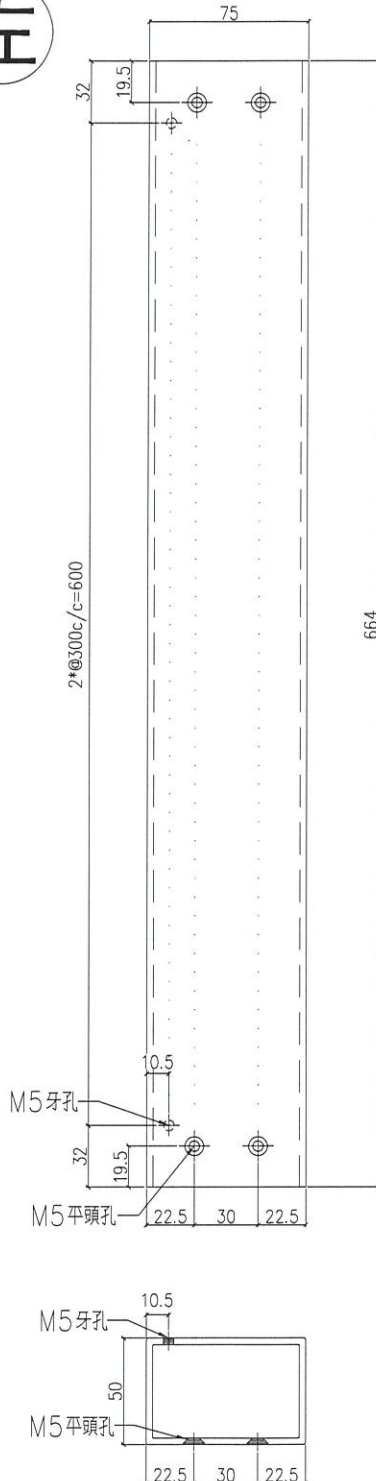

V.F.

名稱	鋁料加工圖	制圖	Ivan	2020.12.18	修改		
材料	75X50X3mm 鋁通	復核	-	-	日期		
顏色	UCT806812XL-3	批準			圖號	J852-PD-AE-14	★





美特鋁質 有限公司  
MIDI Aluminium Fabricator Ltd.

序號	物料編號	數量	使用樓層	位置
01	PD-AL-01	75	1F-21F	T1
02	PD-AL-01	75	1F-21F	T3

工程號	J852	地盤	亞皆老街
-----	------	----	------

工廠用

先估一半數量

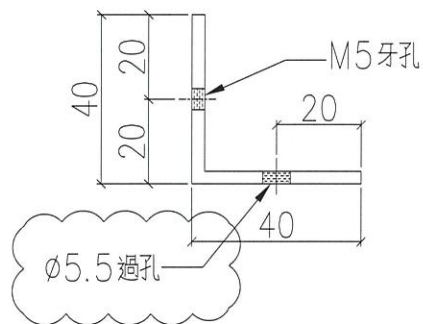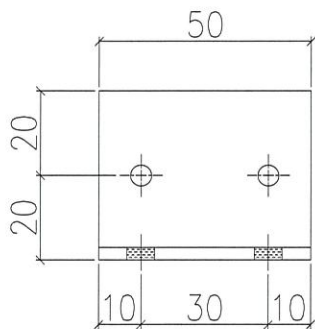

名稱	鋁料加工圖	制圖	Ivan	2020.12.18	修改	A		
材料	40X40X3mm 鋁角	復核	-	-	日期	2020.12.29		
顏色	MILL	批準			圖號	J852-PD-AL-01	☆	





美特鋁質 有限公司  
MIDI Aluminium Fabricator Ltd.

序號	物料編號	數量	使用樓層	位置
01	PD-AL-02	260	1F-21F	T1
02	PD-AL-02	250	1F-21F	T3

工程號	J852	地盤	亞皆老街
-----	------	----	------


工廠用

先做1半數量

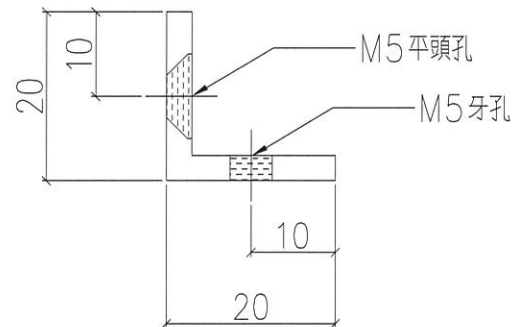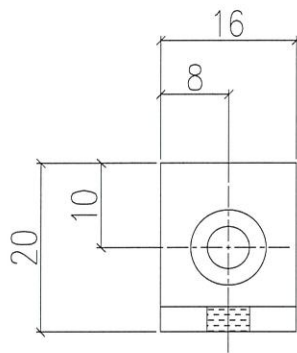

名稱	鋁料加工圖	制圖	Ivan	2020.12.18	修改			
材料	20X20X3mm 鋁角	復核	-	-	日期			
顏色	MILL	批準			圖號	J852-PD-AL-02 ☆		



		美特鋁質有限公司 MIDI Aluminium Fabricator Ltd.		工程號:	J852	計算:	Ivan	日期:	2020.12.23	送呈:
地盤名稱:		亞皆老街		核對:				日期:		副本:
項目類別:		后裝窗 (標準層) 百頁鋁板		A/C Code:		總V.F.:		日期:		
修改版次:						總V.F.:		日期:	45.38	總重量:
BM編號:						總V.F.:		日期:	382.60	此BM依據**拆圖資料計算

序號	修改內容	鋁板圖號	鋁板名稱	顏色	實用	後備	總數	總重量	總展開面積		備註	位置	
									單件展開面積	平方米			單件V.F.
1		PD-AP-01	3.0mm厚鋁板	UCT201498XL(A)-3	70		70	99.931	0.176	12.292	0.124	8.680	
2		PD-AP-02	3.0mm厚鋁板	UCT201498XL(A)-3	2		2	4.951	0.304	0.609	0.229	0.457	
3		PD-AP-03	3.0mm厚鋁板	UCT201498XL(A)-3	2		2	9.776	0.601	1.202	0.539	1.077	
4		PD-AP-04	3.0mm厚鋁板	UCT201498XL(A)-3	30		30	152.742	0.626	18.788	0.581	17.438	
5		PD-AP-05	3.0mm厚鋁板	UCT201498XL(A)-3	4		4	20.366	0.626	2.505	0.581	2.325	
6		PD-AP-06	3.0mm厚鋁板	UCT201498XL(A)-3	36		36	47.416	0.162	5.832	0.214	7.702	
7		PD-AP-07	3.0mm厚鋁板	UCT201498XL(A)-3	36		36	47.416	0.162	5.832	0.214	7.702	
8					0		0	0.000	0.000	0.000	0.000	0.000	
9					0		0	0.000	0.000	0.000	0.000	0.000	
10					0		0	0.000	0.000	0.000	0.000	0.000	
11					0		0	0.000	0.000	0.000	0.000	0.000	
12					0		0	0.000	0.000	0.000	0.000	0.000	
13					0		0	0.000	0.000	0.000	0.000	0.000	
14					0		0	0.000	0.000	0.000	0.000	0.000	
15					0		0	0.000	0.000	0.000	0.000	0.000	

總計: 180 382.60 47.06 45.38





美特鋁質 有限公司  
MIDI Aluminium Fabricator Ltd.

工程號 J852 地盤 亞皆老街

使用樓層	位置	副數
1F	T1	1副
1F	T3	1副
序號	物料編號	數量/副
01	PD-MS-03	2
02	PD-AP-02	1
03	PD-AE-06	1
04	PD-AE-07	1
05	M5x20圓頭機絲	8
06	M5x20圓頭機絲	6

暫停，待放行

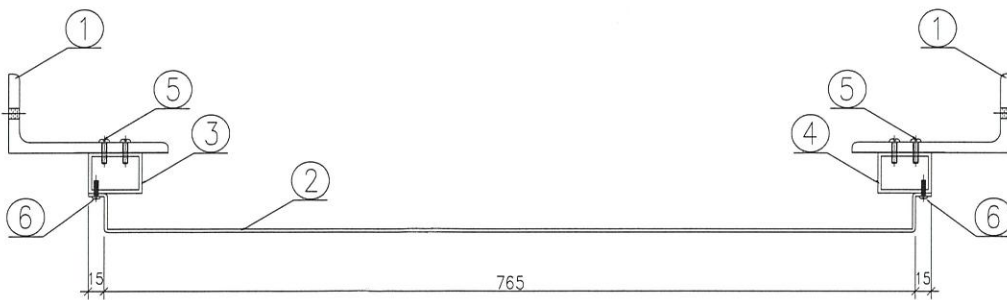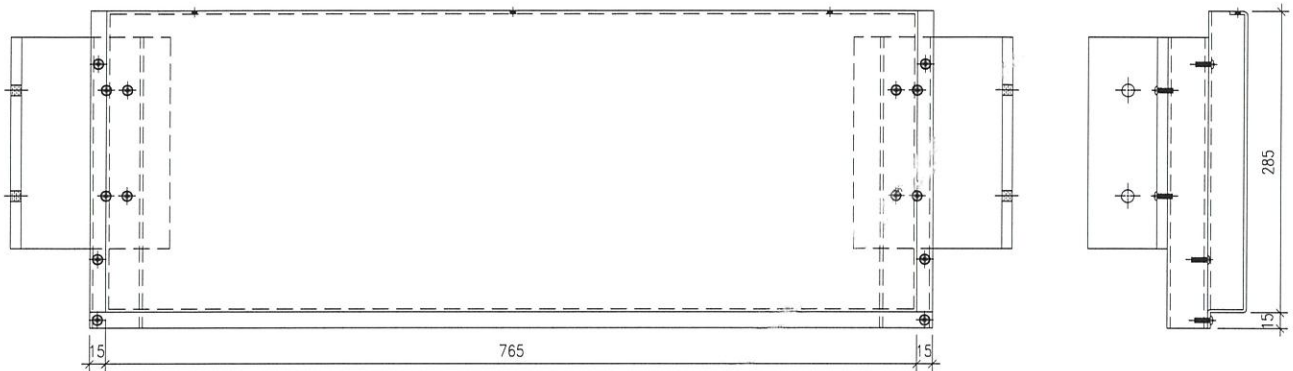

室外

名稱	組裝圖	制圖	Ivan	2020.12.18	修改		
材料	--	復核	-	-	日期		
顏色	UCT201498XL(A)-3	批準			圖號	J852-PD-UN01	







美特鋁質 有限公司  
MIDI Aluminium Fabricator Ltd.

工程號 J852 地盤 亞皆老街

使用樓層	位置	副數
22F	T1	1副
22F	T3	1副
序號	物料編號	數量/副
01	PD-MS-02	2
02	PD-MS-03	2
03	PD-AP-01	1
04	PD-AP-03	1
05	PD-AE-04	1
06	PD-AE-05	1
07	PD-AE-01-2	2
08	PD-AE-01-1	2
09	M5x20 圓頭機絲	16
10	M5x15 圓頭機絲	11
11	M5x10 平頭機絲	32

工廠用

暫俟待放行

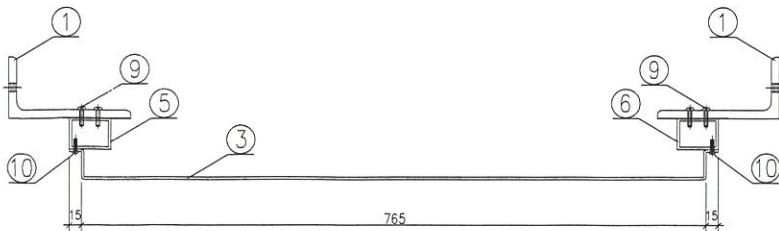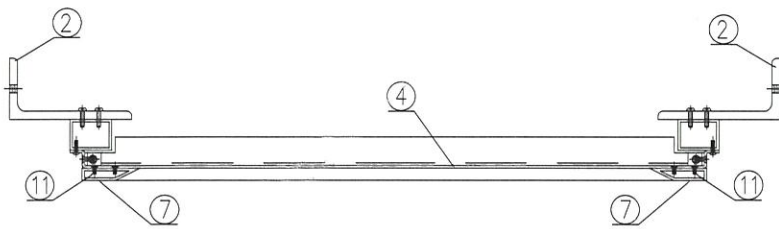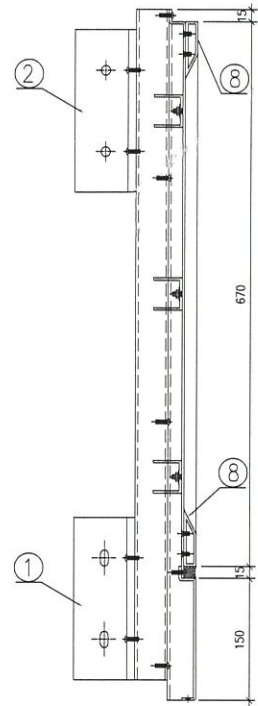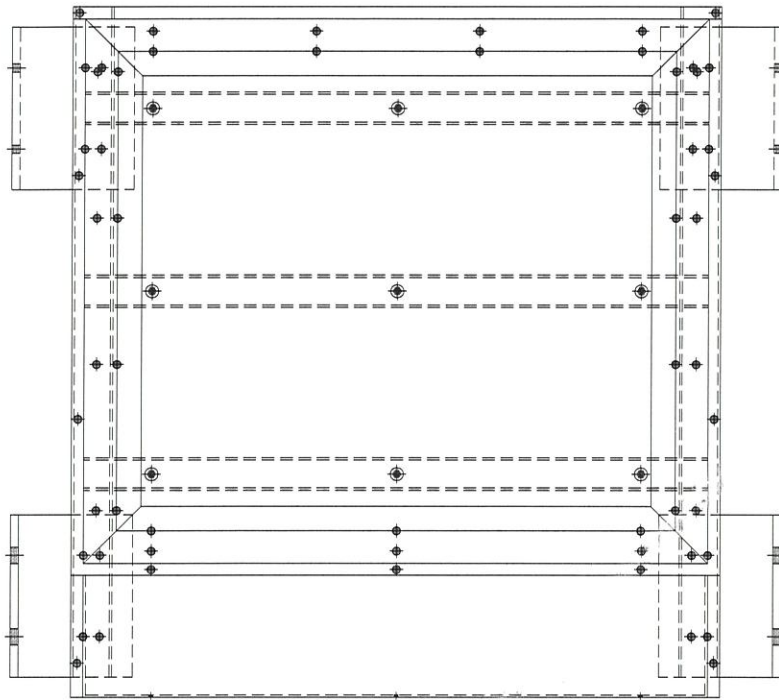

室外

名稱	組裝圖	制圖	Ivan	2020.12.18	修改		
材料	-	復核	-	-	日期		
顏色	UCT201498XL(A)-3	批準			圖號	J852-PD-UN02	




美特鋁質 有限公司  
MIDI Aluminium Fabricator Ltd.

工程號 J852 地盤 亞皆老街




使用樓層	位置	副數
2F/5F-18F/19F/21F	T1	18
2F/5F-18F/19F/21F	T3	18

序號	物料編號	數量/副	
06	PD-AE-09	1	
07	PD-AE-01-3	2	
08	PD-AE-01-1	2	
09	M5x20 圓頭機絲	16	
10	M5x15 圓頭機絲	14	
11	M5x10 平頭機絲	32	
	05	PD-AE-08	1

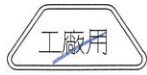


地盤用

廠組裝好

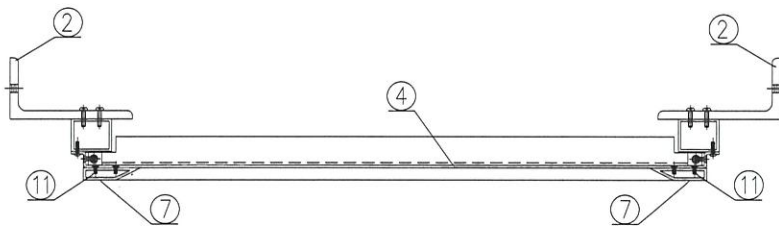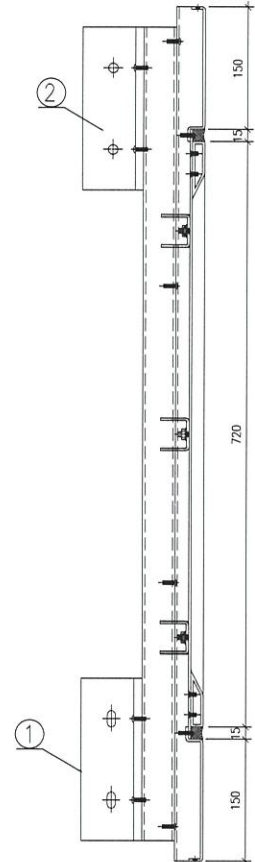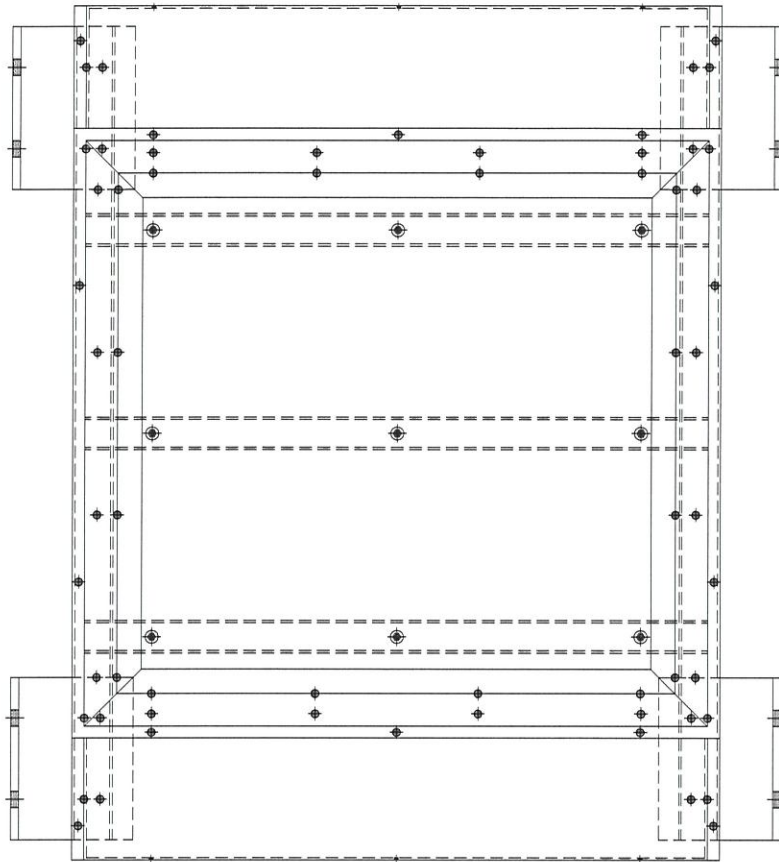

2件

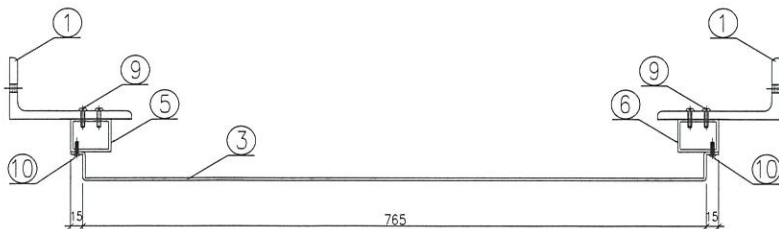

室外

名稱	組裝圖	制圖	Ivan	2020.12.18	修改	A	
材料	-	復核	-	-	日期	2020.12.29	
顏色	UCT201498XL(A)-3	批準			圖號	J852-PD-UN03	★



美特鋁質 有限公司  
MIDI Aluminium Fabricator Ltd.





工程號 J852 地盤 亞皆老街

使用樓層	位置	副數
3F/20F	T1	2副
3F/20F	T3	2副

序號	物料編號	數量/副
06	PD-AE-09	1
07	PD-AE-01-3	2
08	PD-AE-01-1	2
09	M5x20 圓頭機絲	16
10	M5x15 圓頭機絲	14
11	M5x10 平頭機絲	40
12	PD-AE-02	2

工廠用

暫停, 待放行

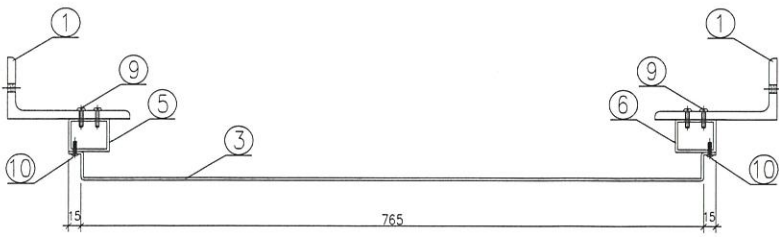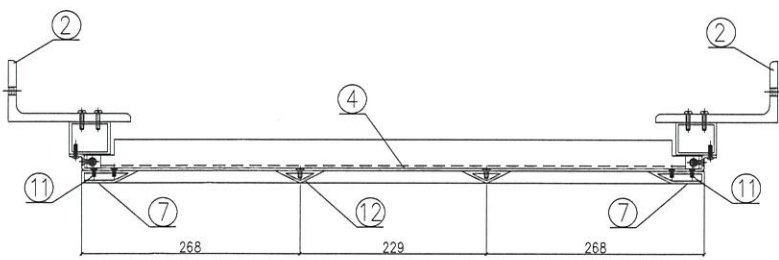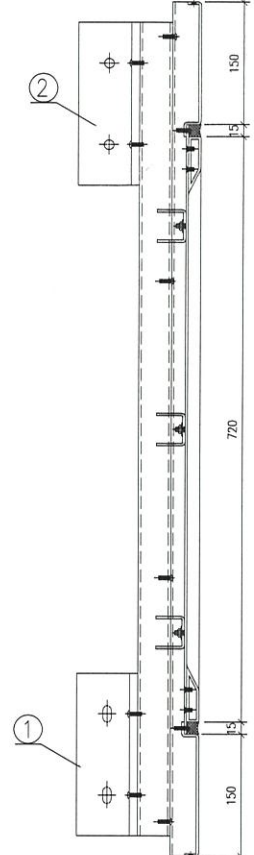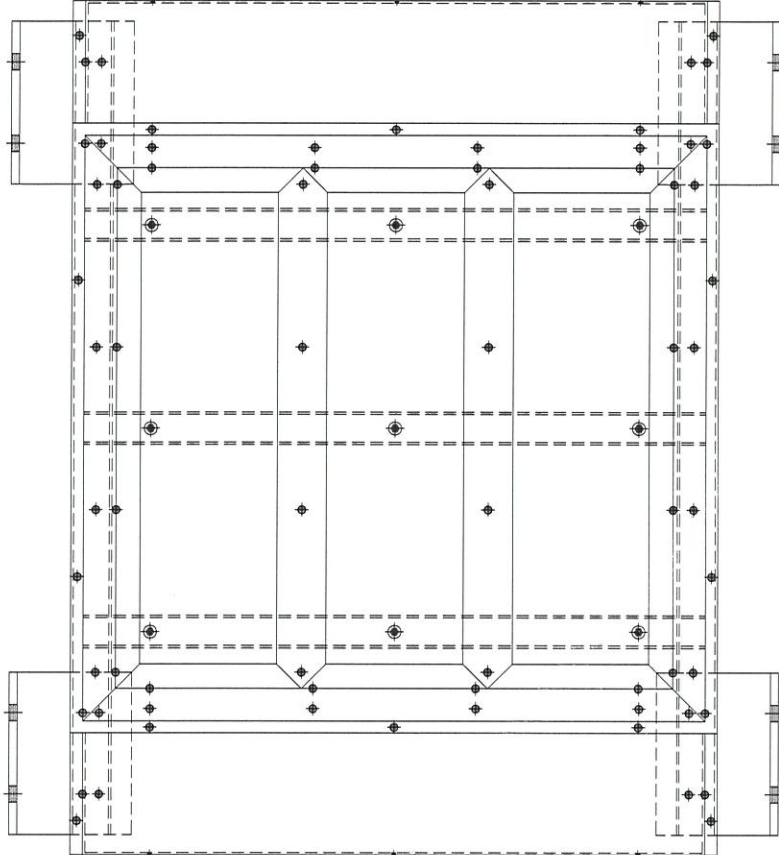

室外

名稱	組裝圖	制圖	Ivan	2020.12.18	修改	A	
材料	-	復核	-	-	日期	2020.12.29	
顏色	UCT201498XL(A)-3	批準			圖號	J852-PD-UN04	



美特鋁質 有限公司  
MIDI Aluminium Fabricator Ltd.


工程號 J852 地盤 亞皆老街

序號	物料編號	數量	使用樓層	位置
01	PD-AP-01	<del>38</del>	1F-21F	T1
02	PD-AP-01	<del>38</del>	4F-21F	T3

4 5/F

2 x 2 = 414

工廠用

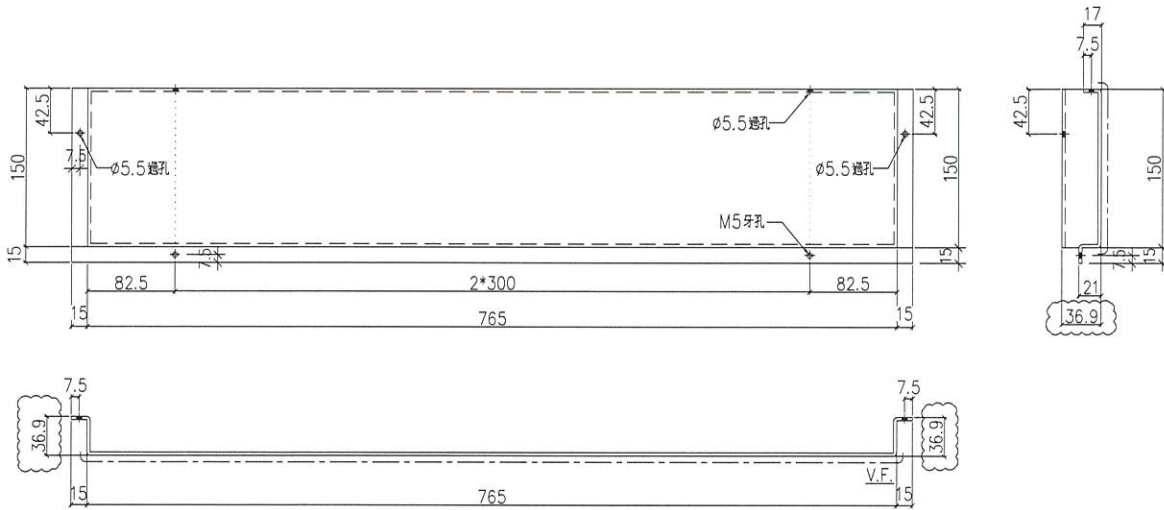

室外

名稱	鋁板加工圖	制圖	Ivan	2020.12.18	修改	A		
材料	3mm厚鋁板 (3003H14)	復核	-	-	日期	2020.12.29		
顏色	UCT201498XL(A)-3	批准			圖號	J852-PD-AP-01	✳	




美特鋁質 有限公司  
MIDI Aluminium Fabricator Ltd.

序號	物料編號	數量	使用樓層	位置
01	PD-AP-02	1	1F	T1
02	PD-AP-02	1	1F	T3

工程號	J852	地盤	亞皆老街
-----	------	----	------

工廠用

暫停，待放行

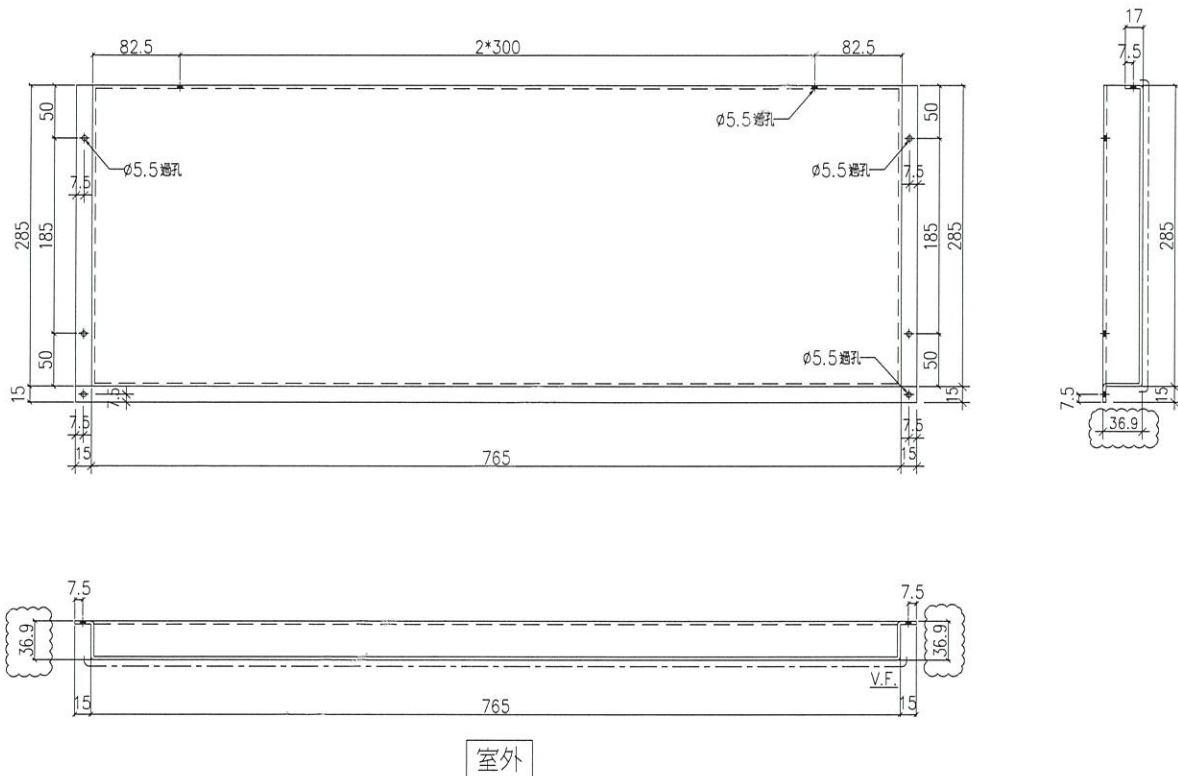

名稱	鋁板加工圖	制圖	Ivan	2020.12.18	修改	A	
材料	3mm厚鋁板 (3003H14)	復核	-	-	日期	2020.12.29	
顏色	UCT201498XL(A)-3	批準			圖號	J852-PD-AP-02	







美特鋁質 有限公司  
MIDI Aluminium Fabricator Ltd.

序號	物料編號	數量	使用樓層	位置
01	PD-AP-03	1	22F	T1
02	PD-AP-03	1	22F	T3


工程號	J852	地盤	亞皆老街
-----	------	----	------

工廠用

暫停, 待改行

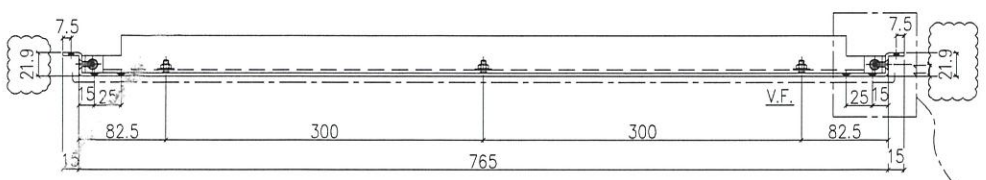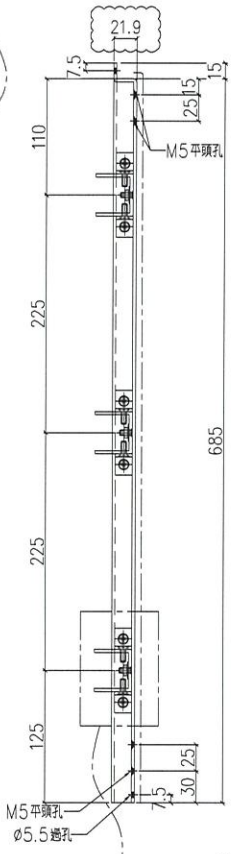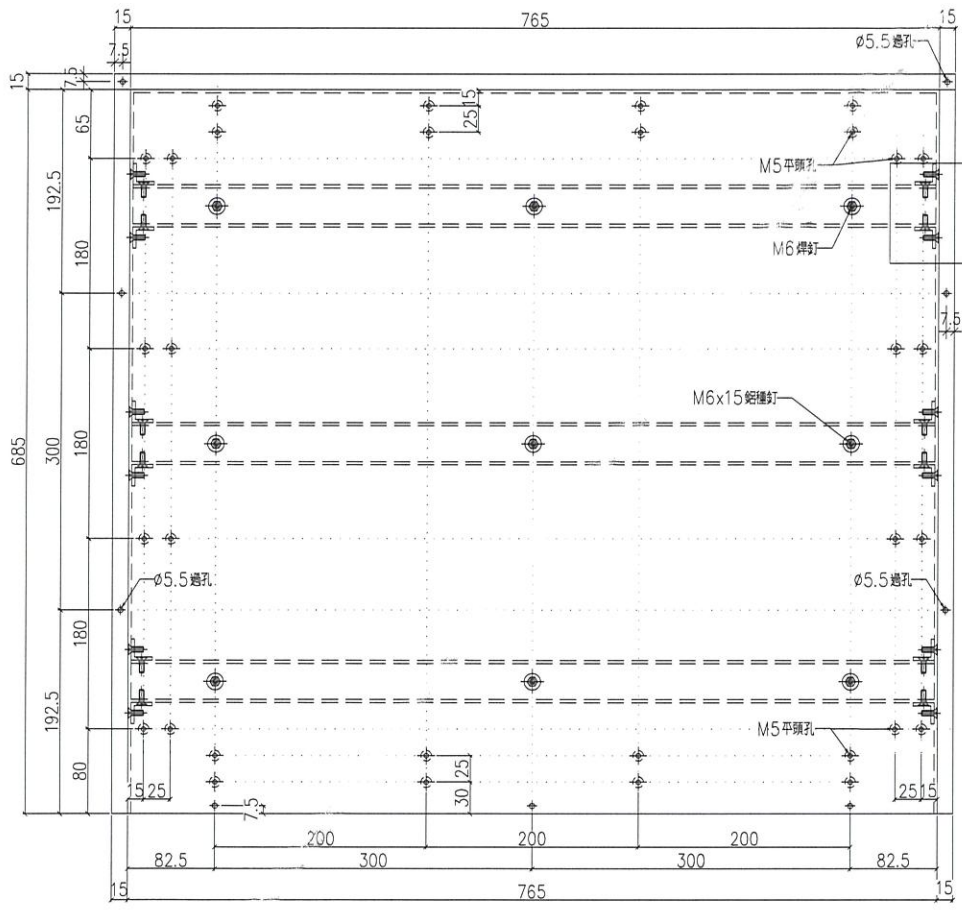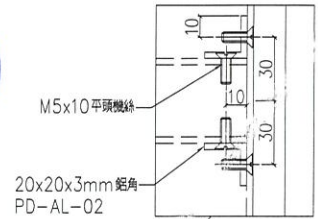

室外

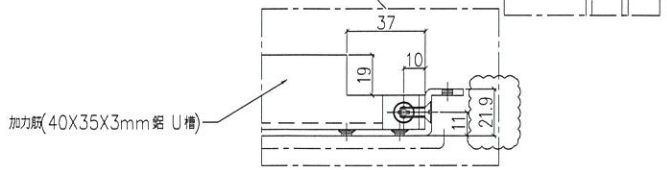

名稱	鋁板加工圖	制圖	Ivan	2020.12.18	修改	A	
材料	3mm厚鋁板 (3003H14)	復核	-	-	日期	2020.12.29	
顏色	UCT201498XL(A)-3	批準			圖號	J852-PD-AP-03	




美特鋁質 有限公司  
MIDI Aluminium Fabricator Ltd.

序號	物料編號	數量	使用樓層	位置
01	PD-AP-04	5	2F/5F-19F/21F	T1
02	PD-AP-04	5	<del>2F/5F-19F/21F</del>	T3

工程號	J852	地盤	亞皆老街
-----	------	----	------

1 x 2 = 2件

工廠用

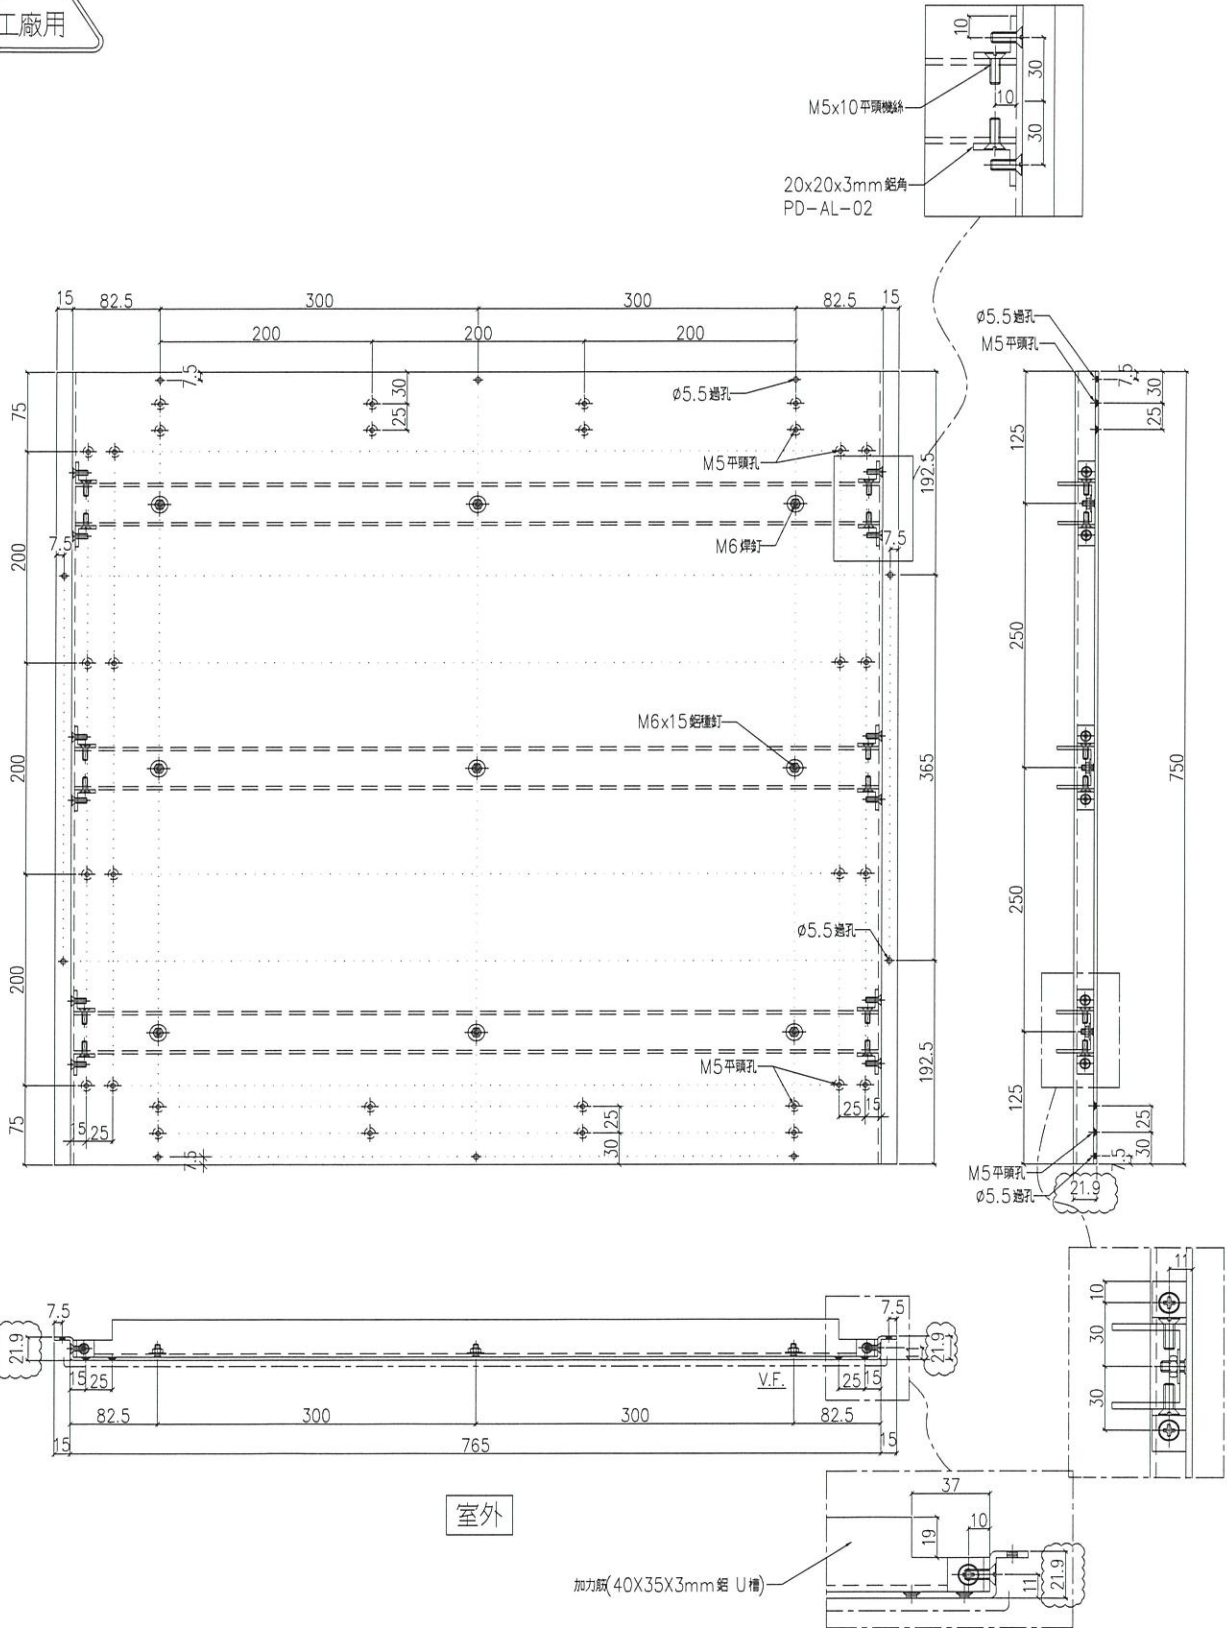

名稱	鋁板加工圖	制圖	Ivan	2020.12.18	修改		
材料	3mm厚鋁板 (3003H14)	復核	-	-	日期		
顏色	UCT201498XL(A)-3	批准			圖號	J852-PD-AP-04	★






美特鋁質 有限公司  
MIDI Aluminium Fabricator Ltd.

序號	物料編號	數量	使用樓層	位置
01	PD-AP-05	2	3F/20F	T1
01	PD-AP-05	2	3F/20F	T3

工程號	J852	地盤	亞皆老街
-----	------	----	------


工廠用

暫停, 待改行

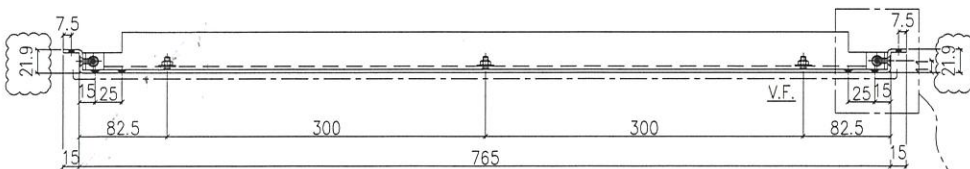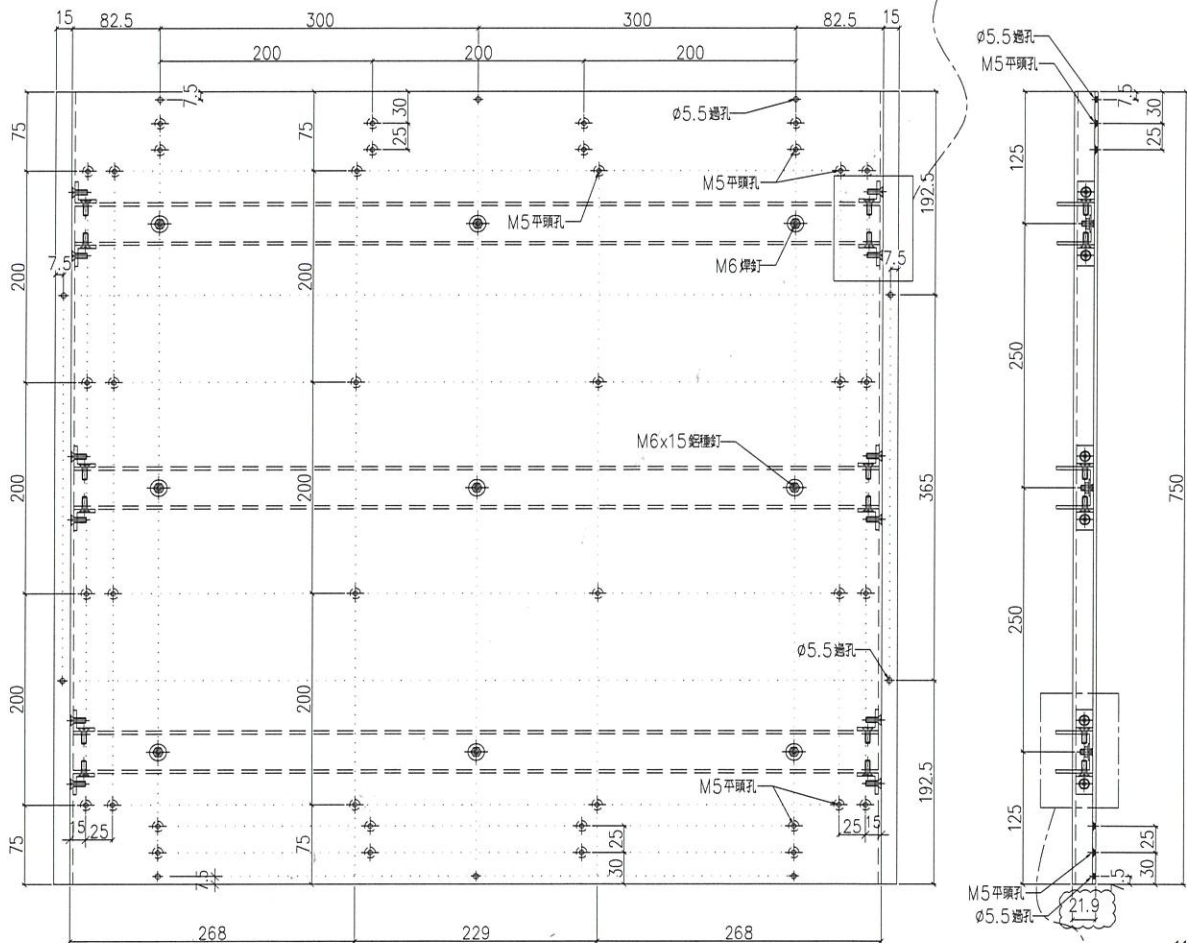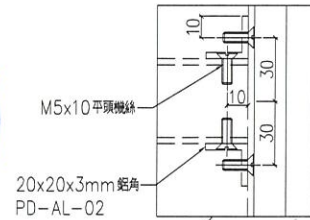

室外

加力版(40X35X3mm 鋁 U 槽)

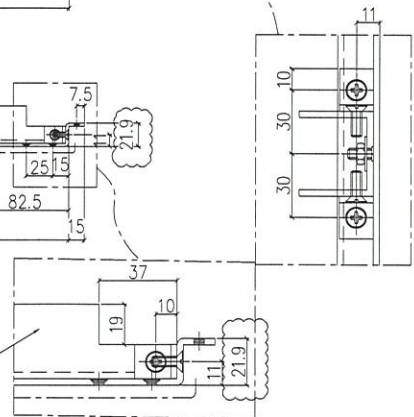

名稱	鋁板加工圖	制圖	Ivan	2020.12.18	修改	A	
材料	3mm 厚鋁板 (3003H14)	復核	-	-	日期	2020.12.29	
顏色	UCT201498XL(A)-3	批准			圖號	J852-PD-AP-05	





美特鋁質 有限公司  
MIDI Aluminium Fabricator Ltd.

序號	物料編號	數量	使用樓層	位置
01	PD-AP-06	18	1F-21F	T1
02	PD-AP-06	18	<del>1F-21F</del>	T3

✓  
1 5/F  
11件

工程號	J852	地盤	亞皆老街
-----	------	----	------

工廠用

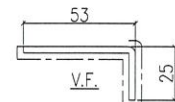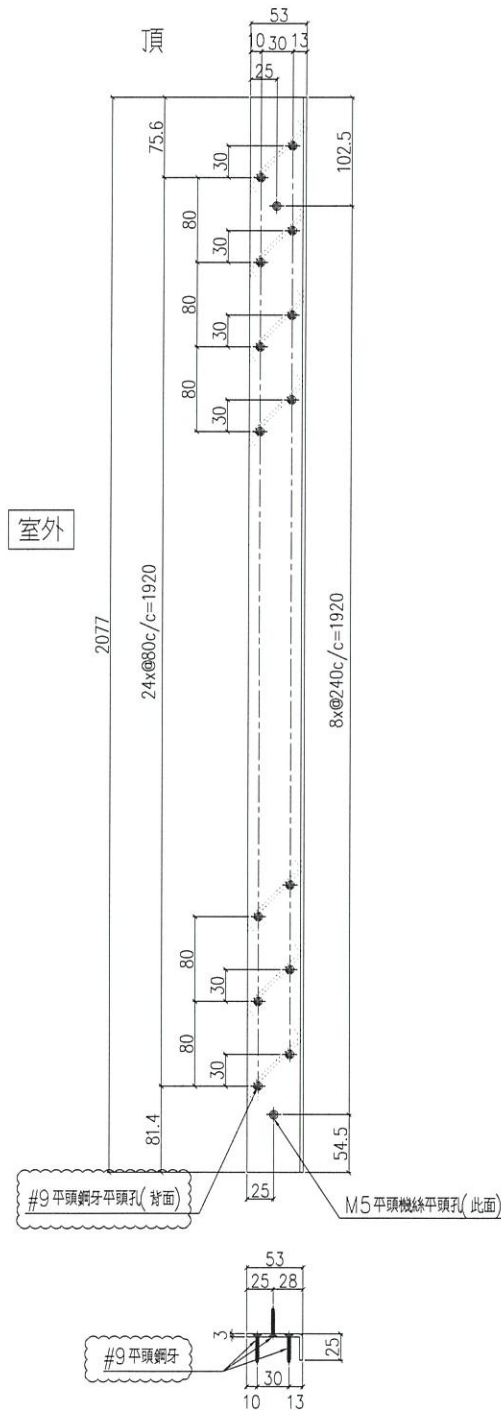

SCALE 2:1

名稱	鋁折件加工圖	制圖	Ivan	2020.12.21	修改	A	
材料	3mm厚鋁板 (3003H14)	復核	-	-	日期	2020.12.30	
顏色	UCT201498XL(A)-3	批準			圖號	J852-PD-AP-06	★






美特鋁質 有限公司  
MIDI Aluminium Fabricator Ltd.

工程號 J852 地盤 亞皆老街

序號	物料編號	數量	使用樓層	位置
01	PD-AP-07	18	1F-21F	T1
02	PD-AP-07	18	1F-21F	T3

1 5/F  
1件

工廠用

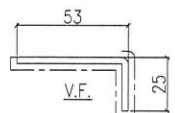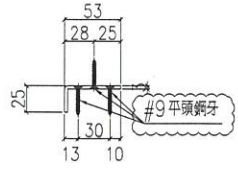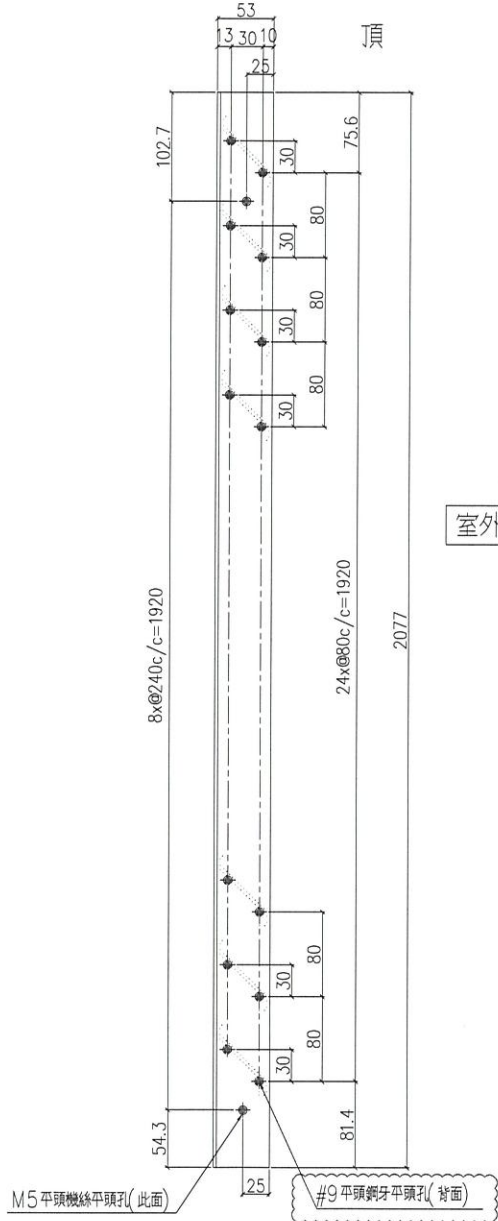

SCALE 2:1

名稱	鋁折件加工圖	制圖	Ivan	2020.12.21	修改	A	
材料	3mm厚鋁板 (3003H14)	復核	-	-	日期	2020.12.30	
顏色	UCT201498XL(A)-3	批準			圖號	J852-PD-AP-07	✳