

工程指示 / 要求簡箋(E.I.)

工程指示編號：EI / 3000 / 21

修改版次：G

工程編號：J - 852

工程名稱：亞皆老街中電

工程項目：趟門大貨-門框 (T1, T2, T3) (標準層: 1-21/F) \*(減去 T1-T3: 3-6/F)\*

收件人：生統

發件人：Ant Yeung

日期：24/03/2021

要求提供 / 確認 事項：

- |                                    |                                     |                               |
|------------------------------------|-------------------------------------|-------------------------------|
| <input type="checkbox"/> 初步鋁料 B.M. | <input type="checkbox"/> 加工拆圖，然後生產  | <input type="checkbox"/> 尺寸表  |
| <input type="checkbox"/> 正式鋁料 B.M. | <input type="checkbox"/> 技術上資料 / 指示 | <input type="checkbox"/> 報價   |
| <input type="checkbox"/> 配件 B.M.   | <input type="checkbox"/> 樣辦或貨品說明書   | <input type="checkbox"/> 分判合約 |

內容：

**G 版:** 按現場需要 趟門框中企開避位改為 13.5

**F 版:** 更正沙基位位置，W6/T3B 及 W6/T1B 是沙基位，門框先生產但請不要出貨，待地盤通知

**E 版:** 因現場上料限制，趟門框不用一整套打紮包裝，框料分開散出，每條料貼標籤

上車時需要分樓層及單位放在一堆。

**D 版:** 因現場沙機位置影響 W7/T1A 及 W6/T3B，這兩款趟門框請先生產後存放在廠不跟其他款大貨出，待地盤通知才落貨

**C 版:** 按地盤現場，趟門框收口蓋不用在廠安裝於趟門框上一起出貨。

請先行出趟門門框到地盤。

可生產趟門門框收口蓋，待地盤通知才出貨。

請在 2021.03.27 前完成上列要求。

附：2 頁

以上項目為：

- 原合約工程包                       原合約工程加 / 減賬                       新工程報價

原因：-

分發東莞各部門：

- ( ) 生產技術總監  連附件    ( ) 技術部  連附件    ( ) 生產部  連附件    ( ) 機械設計部  連附件  
 ( ) 採購部  連附件    ( / ) 生產統籌部  連附件 梅    ( ) 小羅 & 清  連附件  
 ( ) 質檢部  連附件    ( ) 會計部  連附件    ( ) 報關組  連附件    ( ) 其他 \_\_\_\_\_  連附件

分發其他分判：

- ( v ) 水洪  連附件

分發香港各部門：

- ( ) 行政部  連附件    ( ) 會計部  連附件    ( ) 統籌部  連附件    ( / ) 工程部地盤科文  連附件 祥哥  
 ( ) 採購部  連附件    ( ) QS 部  連附件    ( ) 維修部  連附件    ( ) 其他 \_\_\_\_\_  連附件

傳遞編號：

發件人簽署：  


HK 605 / 21





項目經理簽署：  




工程號	J852	地盤	亞答老街
-----	------	----	------

窗號	數量 (支)
W1/T1A	18
W1/T1B	18
W1/T2A	18
W1/T2B	18
W1/T3A	<del>18</del> 15
W1/T3B	<del>18</del> 15
	<del>108</del> 102

頂

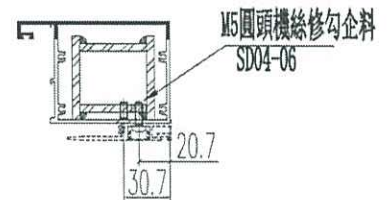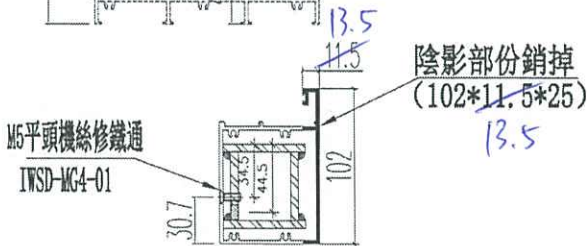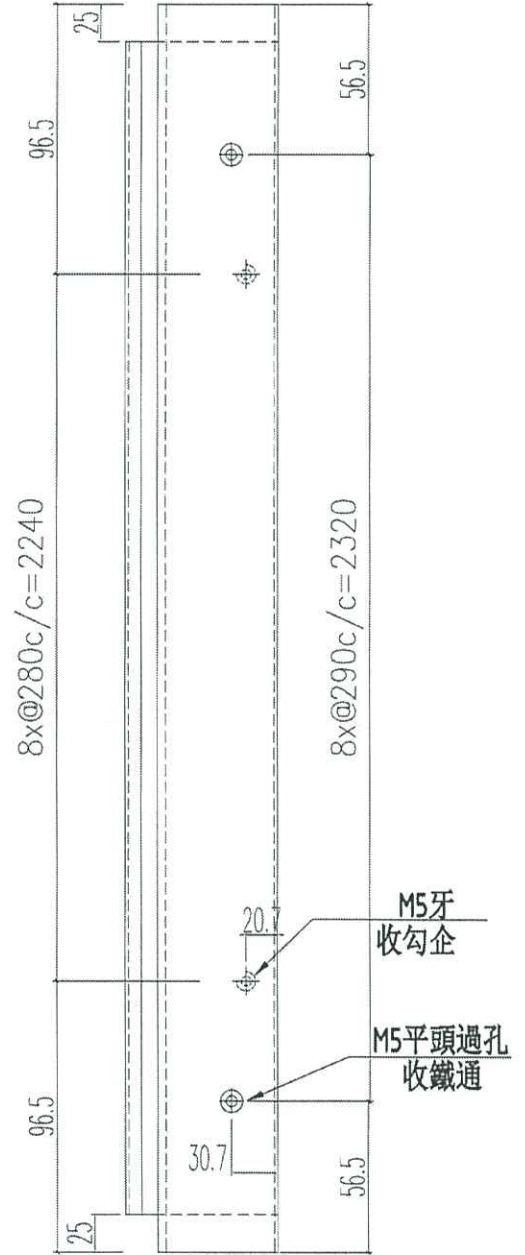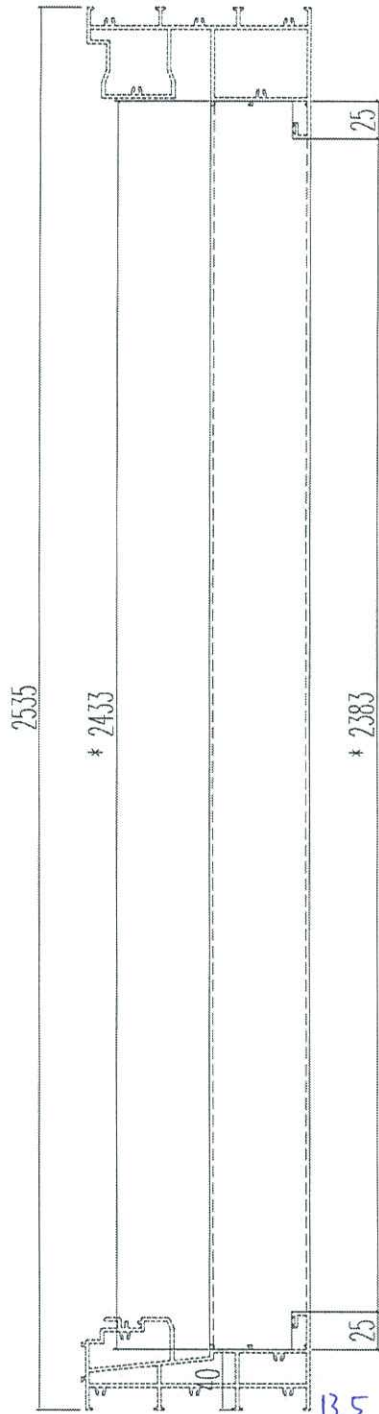





名稱	提升推拉門暨中樑	制圖	sde	2020.09.26	修改	A	
材料	X85866	復核	WHS		日期	2020.11.03	
顏色	UCT806812XL-3	批准			圖號	SD04-05	



工程號 J852 地盤 亞皆老街

窗號	數量 (支)
W1/T1A	18
W1/T1B	18
W1/T2A	18
W1/T2B	18
W1/T3A	<del>18</del> 15
W1/T3B	<del>18</del> 15
	<del>108</del> 92

頂

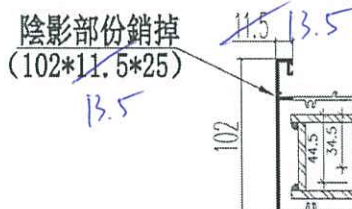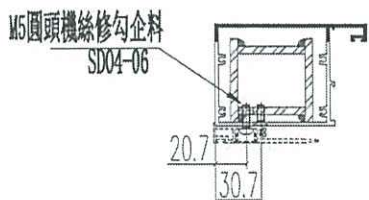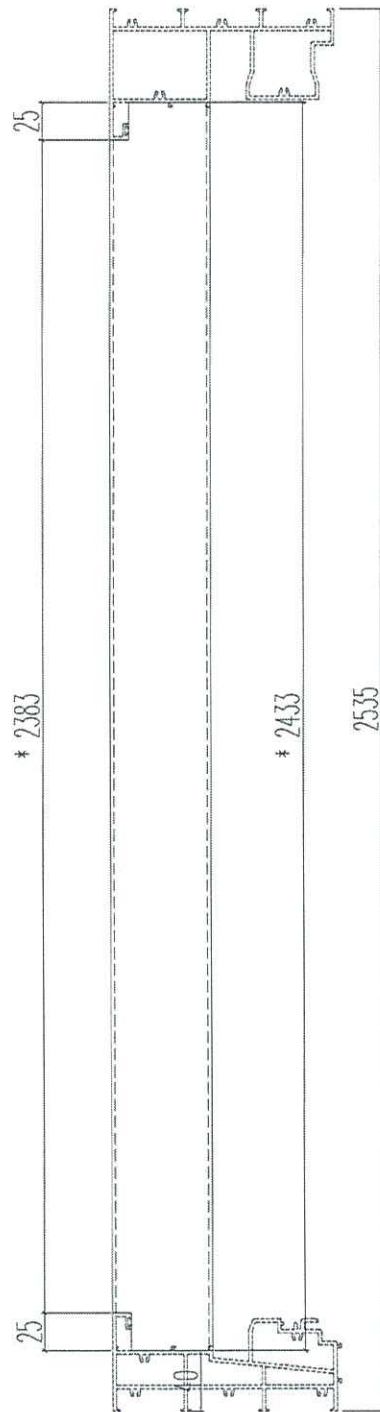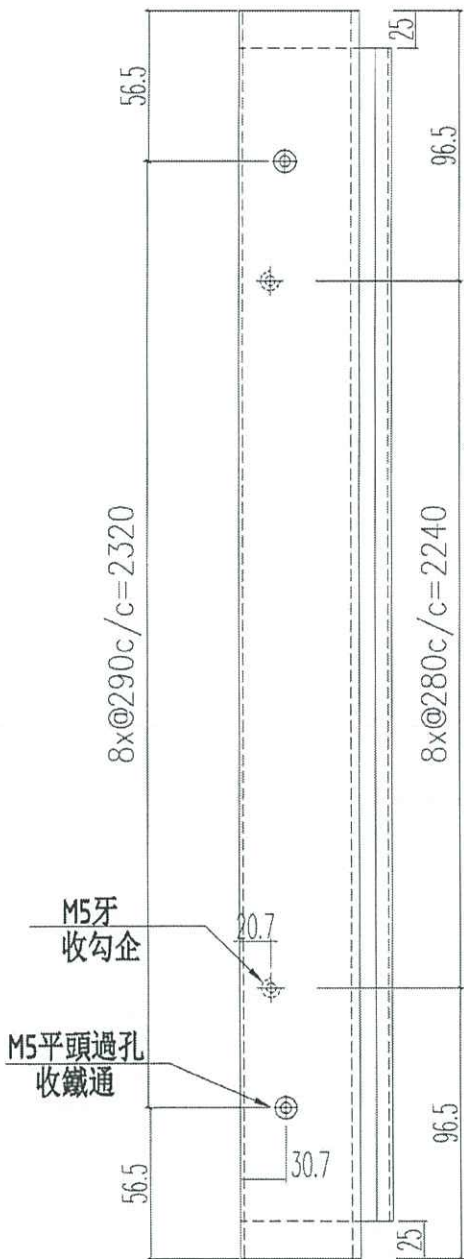

M5平頭機絲修鐵通  
IWS0-MG4-01

新增圖

名稱	提升推拉門豎中樑	制圖	sde	2020.09.26	修改	-		
材料	X85866	復核	WHS		日期	-		
顏色	UCT806812XL-3	批准			圖號	SD04-05R		