

工程指示 / 要求簡箋(E.I.)

工程指示編號：EI / 3000 / 21 修改版次：-
 工程編號：J - 852 工程名稱：亞皆老街中電
 工程項目：趟門大貨-門框 (T1, T2, T3) (標準層: 1-21/F) (減去 T3: 3-6/F)
 收件人：生統 發件人：Ant Yeung 日期：25/01/2021

要求提供 / 確認 事項：

- | | | |
|------------------------------------|-------------------------------------|-------------------------------|
| <input type="checkbox"/> 初步鋁料 B.M. | <input type="checkbox"/> 加工拆圖，然後生產 | <input type="checkbox"/> 尺寸表 |
| <input type="checkbox"/> 正式鋁料 B.M. | <input type="checkbox"/> 技術上資料 / 指示 | <input type="checkbox"/> 報價 |
| <input type="checkbox"/> 配件 B.M. | <input type="checkbox"/> 樣辦或貨品說明書 | <input type="checkbox"/> 分判合約 |

內容：

請優先生產 T1+ T2 (3,5,6/F)供樣板層使用。

請按加工圖生產 T1-T3 趟門門框供地盤標準層 (1-21/F)用。

EI2639 已出 T3 (3-6/F) 樣板層數量，此 EI 已減去 T3 樣板層數量

請在 2021.02. / 前完成上列要求。

附：60 頁

以上項目為：

- 原合約工程包 原合約工程加 / 減賬 新工程報價

原因：-

分發東莞各部門：

- | | | | |
|--|---|--|--|
| <input type="checkbox"/> 生產技術總監 <input type="checkbox"/> 連附件 | <input type="checkbox"/> 技術部 <input type="checkbox"/> 連附件 | <input type="checkbox"/> 生產部 <input type="checkbox"/> 連附件 | <input type="checkbox"/> 機械設計部 <input type="checkbox"/> 連附件 |
| <input type="checkbox"/> 採購部 <input type="checkbox"/> 連附件 | <input checked="" type="checkbox"/> 生產統籌部 <input checked="" type="checkbox"/> 連附件 梅 | <input checked="" type="checkbox"/> 小羅 & 清 <input checked="" type="checkbox"/> 連附件 | |
| <input type="checkbox"/> 質檢部 <input type="checkbox"/> 連附件 | <input type="checkbox"/> 會計部 <input type="checkbox"/> 連附件 | <input type="checkbox"/> 報關組 <input type="checkbox"/> 連附件 | <input type="checkbox"/> 其他 _____ <input type="checkbox"/> 連附件 |

分發其他分判：

- (v) 水洪 連附件

分發香港各部門：

- | | | | |
|---|--|---|---|
| <input type="checkbox"/> 行政部 <input type="checkbox"/> 連附件 | <input type="checkbox"/> 會計部 <input type="checkbox"/> 連附件 | <input type="checkbox"/> 統籌部 <input type="checkbox"/> 連附件 | <input checked="" type="checkbox"/> 工程部地盤科文 <input type="checkbox"/> 連附件 祥哥 |
| <input type="checkbox"/> 採購部 <input type="checkbox"/> 連附件 | <input type="checkbox"/> QS 部 <input type="checkbox"/> 連附件 | <input type="checkbox"/> 維修部 <input type="checkbox"/> 連附件 | <input type="checkbox"/> 其他 _____ <input type="checkbox"/> 連附件 |

傳遞編號：





HK 196 / 21

發件人簽署：


項目經理簽署：

1 - 10/F 11-21/F






T1	M03	M04
T2	M03	M04
T3	M01	M02

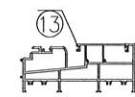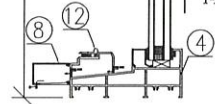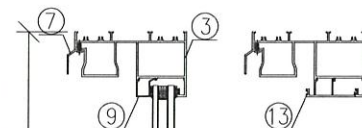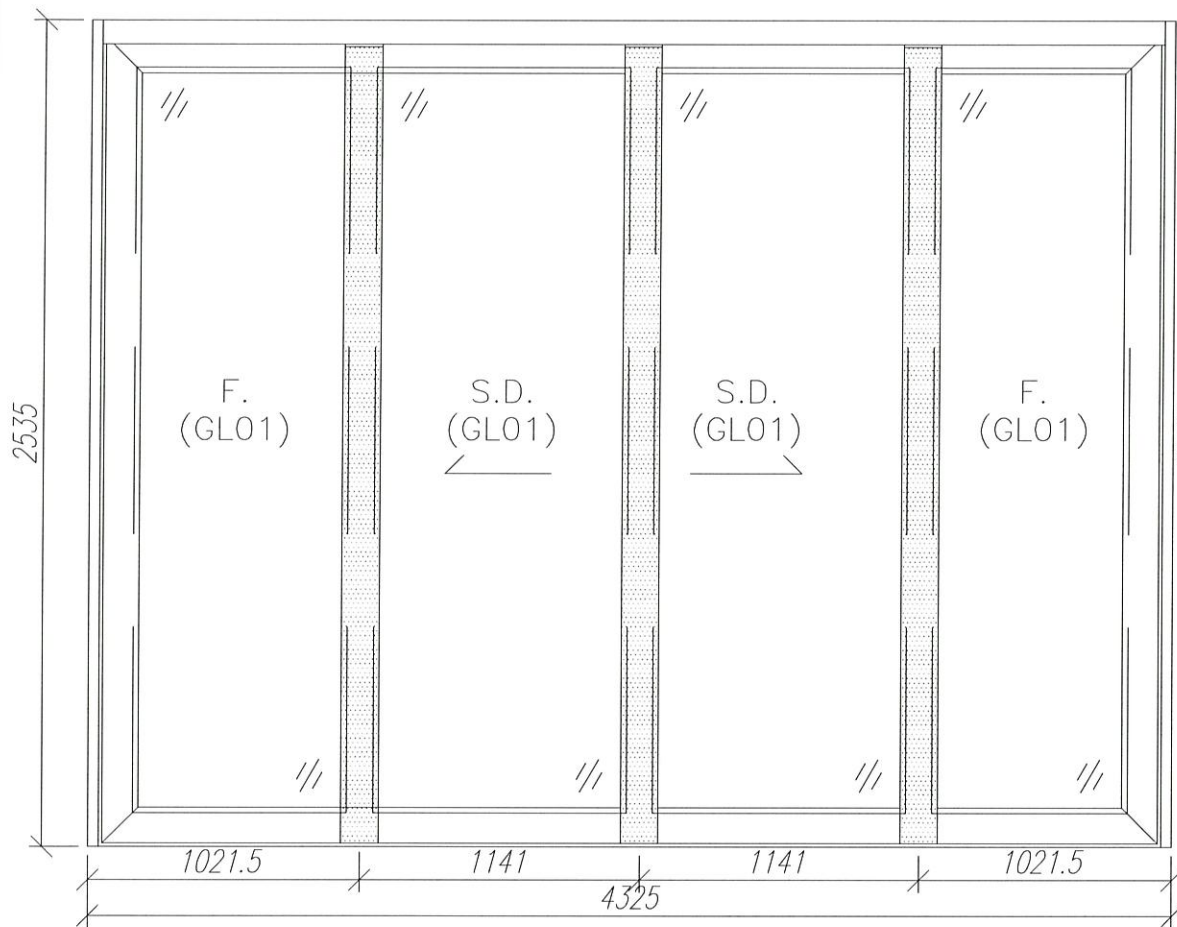

料號	材料編號	材料名稱	加工圖號	長度 L (MM)	單位	幅數	
						單樘	小計
1	X85855	趟門左邊框料	SD04-01	2535	支	1	18
2	X85855	趟門右邊框料	SD04-02	2535	支	1	18
3	X85856	趟門頂框料	SD04-03	4277	支	1	18
4	X85857	趟門底框料	SD04-04	4277	支	1	18
5	X85866	趟門企左中樑	SD04-05	2433	支	1	18
5R	X85866	趟門企右中樑	SD04-05R	2433	支	1	18
6	X85863	趟門左勾企	SD04-06	2445.5	支	1	18
6R	X85863	趟門右勾企	SD04-06R	2445.5	支	1	18
7	X85874	趟門頂外蓋料	SD04-07	4325	支	1	18
8	X85878	趟門底外扣蓋	SD04-08	4325	支	1	18
9	X85862	趟門梗橫玻線	直口開料	950	支	4	72
10	X85862	趟門梗企玻線	直口開料	2383	支	4	72
11	X85865	趟門勾企蓋	直口開料	2445.5	支	2	36
12	X85871	趟門導軌	直口開料	4276	支	1	18
13	X85875	趟門生位扣蓋	直口開料	2179.5	支	2	36
14	鋁板拼接件	趟門框邊企收口板	SD04-AL3	2535	支	2	36

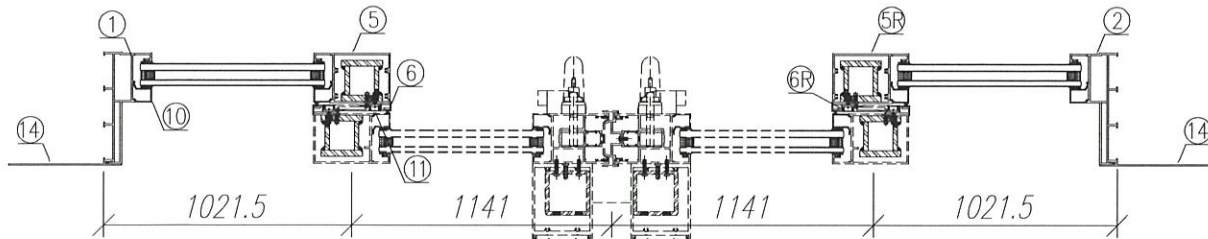


数量: 18	材料: 详见本图附表	表面处理: UCT806812XL-3	 美特铝质有限公司 MIDI Aluminium Fabricator Ltd.	工程名称: 亞皆老街 / 后装門
制图: 郭上軍	日期: 2020.07.26	校核: WSH		修改: 2021.01.15
				图名: W1/T1A組裝圖
				图号: W1/T1A

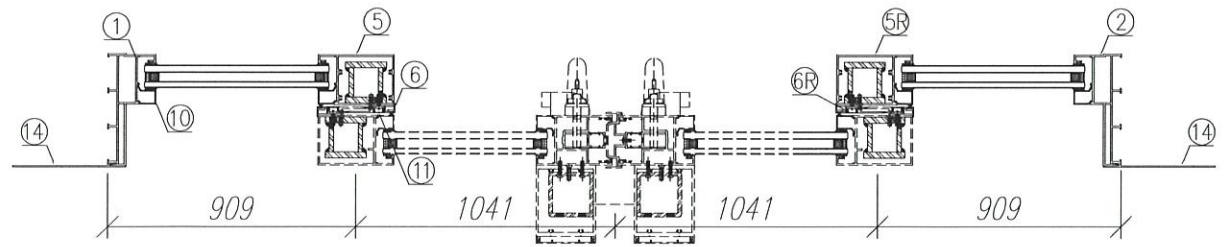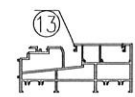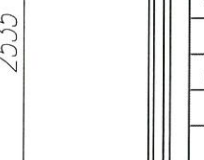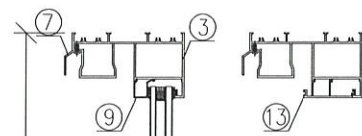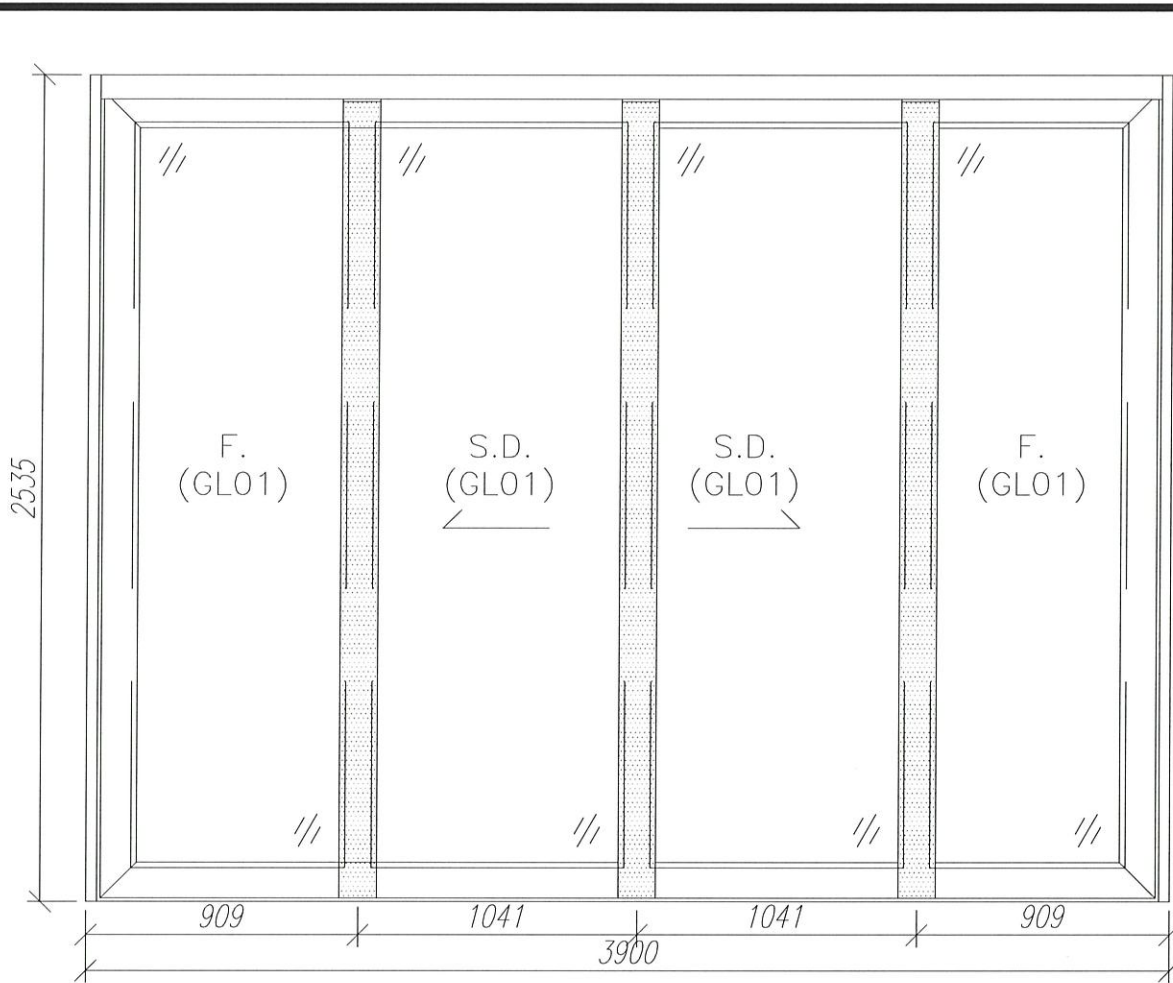

料號	材料編號	材料名稱	加工圖號	長度 L(MM)	單位	輻數	
						單樑	小計
1	X85855	趟門左邊框料	SD04-01	2535	支	1	18
2	X85855	趟門右邊框料	SD04-02	2535	支	1	18
3	X85856	趟門頂框料	SD04-03	3852	支	1	18
4	X85857	趟門底框料	SD04-04	3852	支	1	18
5	X85866	趟門企左中樑	SD04-05	2433	支	1	18
5R	X85866	趟門企右中樑	SD04-05R	2433	支	1	18
6	X85863	趟門左勾企	SD04-06	2445.5	支	1	18
6R	X85863	趟門右勾企	SD04-06R	2445.5	支	1	18
7	X85874	趟門頂外蓋料	SD04-07	3900	支	1	18
8	X85878	趟門底外蓋料	SD04-08	3900	支	1	18
9	X85862	趟門梗橫玻線	直口開料	837.5	支	4	72
10	X85862	趟門梗企玻線	直口開料	2383	支	4	72
11	X85865	趟門勾企蓋	直口開料	2445.5	支	2	36
12	X85871	趟門導軌	直口開料	3851	支	1	18
13	X85875	趟門生位扣蓋	直口開料	1979.5	支	2	36
14	鋁板拼接件	趟門框邊企收口板	SD04-AL3	2535	支	2	36

数量: 18	材料: 详见本图附表	表面处理: UCT806812XL-3	美特铝質有限公司 MIDI Aluminium Fabricator Ltd.	工程名称: 亞皆老街 / 后装門
制图: 郭上軍	日期: 2020.07.26	校核: WSH		修改: 2021.01.15
				图名: W1/T1B組裝圖 图号: W1/T1B

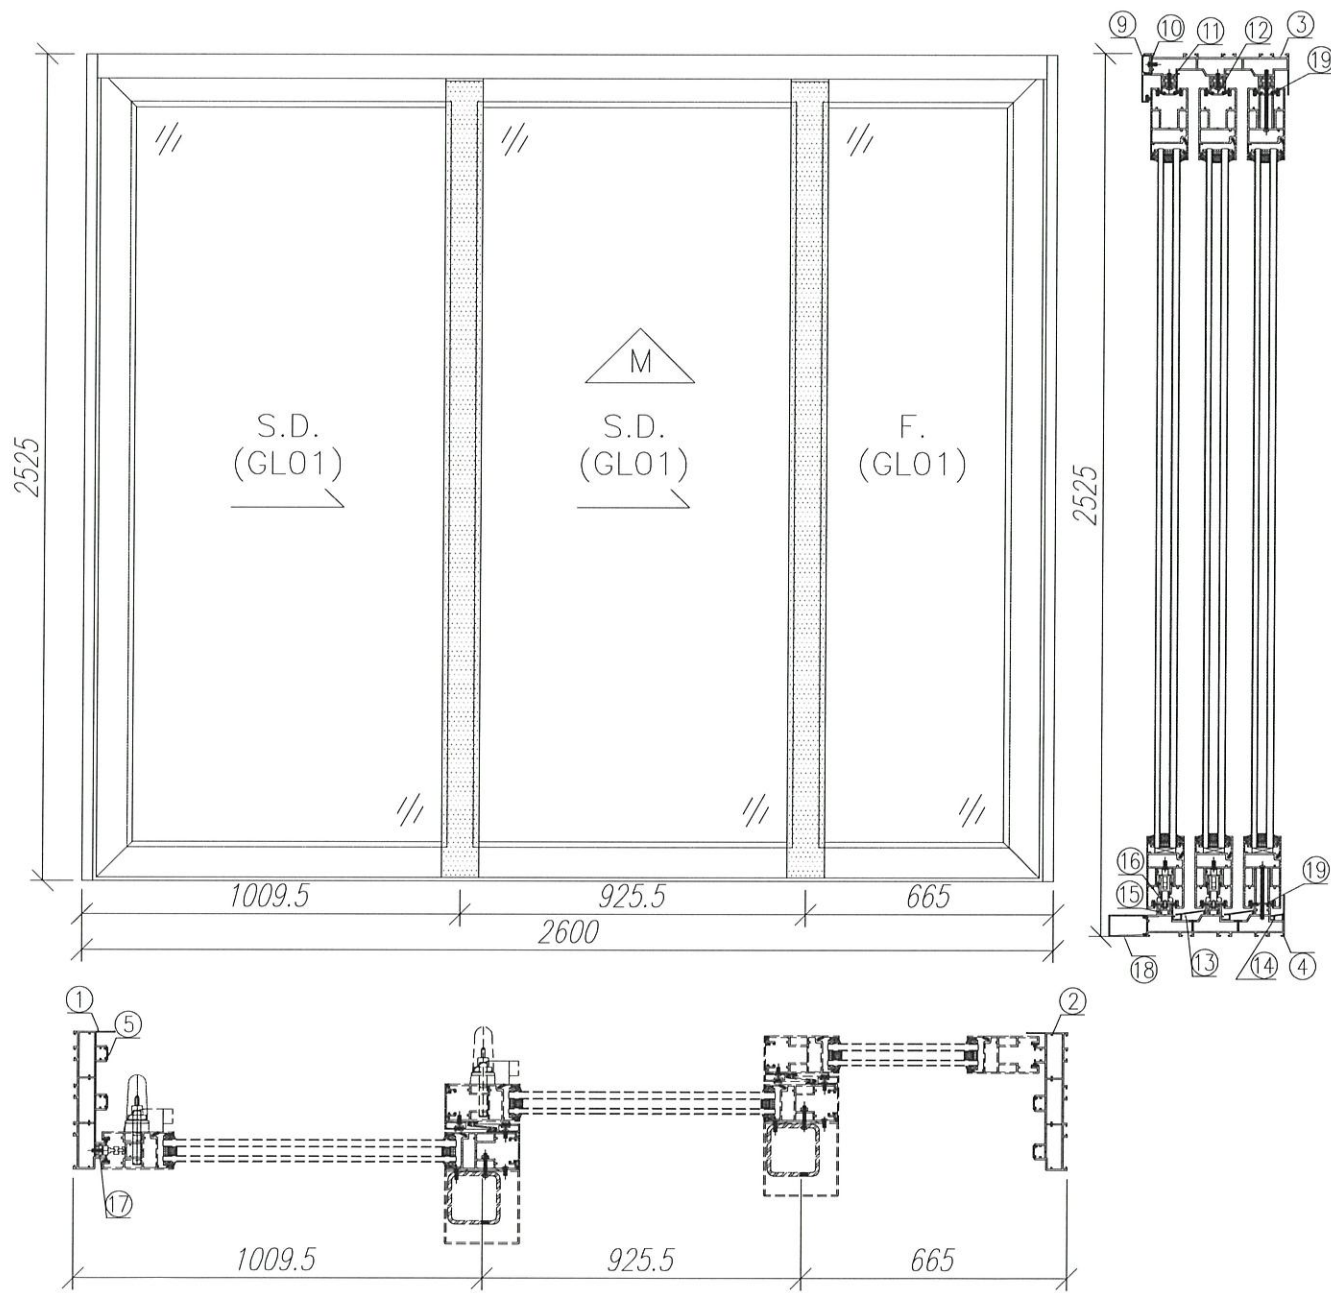

序號	材料編號	材料名稱	加工圖號	長度 L (MM)	單位	幅數		18 小計
						單樞		
1	X85879	趟門邊框料	SD03-01	2525	支	1		18
2	X85879	趟門邊框料	SD03-02R	2525	支	1		18
3	X85880	趟門頂框料	SD03-03	2540	支	1		18
4	X85881	趟門底框料	SD03-04	2540	支	1		18
5	X85913	趟門邊企蓋料	直口開料	2425	支	5		90
6	X85913	趟門邊企蓋料	直口開料	508.5	支	1		18
7	X85913	趟門邊企蓋料	直口開料	1612	支	1		18
8	X85913	趟門邊企蓋料	直口開料	234.5	支	1		18
9	X85885	趟門頂外蓋	直口開料	2600	支	1		18
10	X85886	趟門頂外蓋底座	SD03-05	2600	支	1		18
11	X85887	趟門頂蓋底槽	SD03-06	2510	支	3		54
12	X85913	趟門頂蓋封口片	直口開料	2510	支	2		36
13	X85888	趟門底防水蓋1	SD03-07	2539	支	2		36
14	X85889	趟門底防水蓋2	SD03-08	2539	支	1		18
15	X85890	趟門滑軌槽	直口開料	2539	支	3		54
16	X85891	趟門滑軌槽	直口開料	2539	支	3		54
17	X85887	趟門企外蓋底槽	SD03-09	2425	支	1		18
18	X85878	趟門底外蓋	SD03-10	2600	支	1		18
19	X85913	趟門蓋封口片	SD03-11	2510	支	2		36


數量: 18 材料: 详见本图附表 表面处理: UCT806812XL-3

制图: 郭上軍 日期: 2020.07.26 校核: WSH 修改/2020.12.21 Rev:B

美特鋁質有限公司
MIDI Aluminium Fabricator Ltd.

工程名称: 亞皆老街 / 后装門

图名: W7/T1A組裝圖 图号: W7/T1A


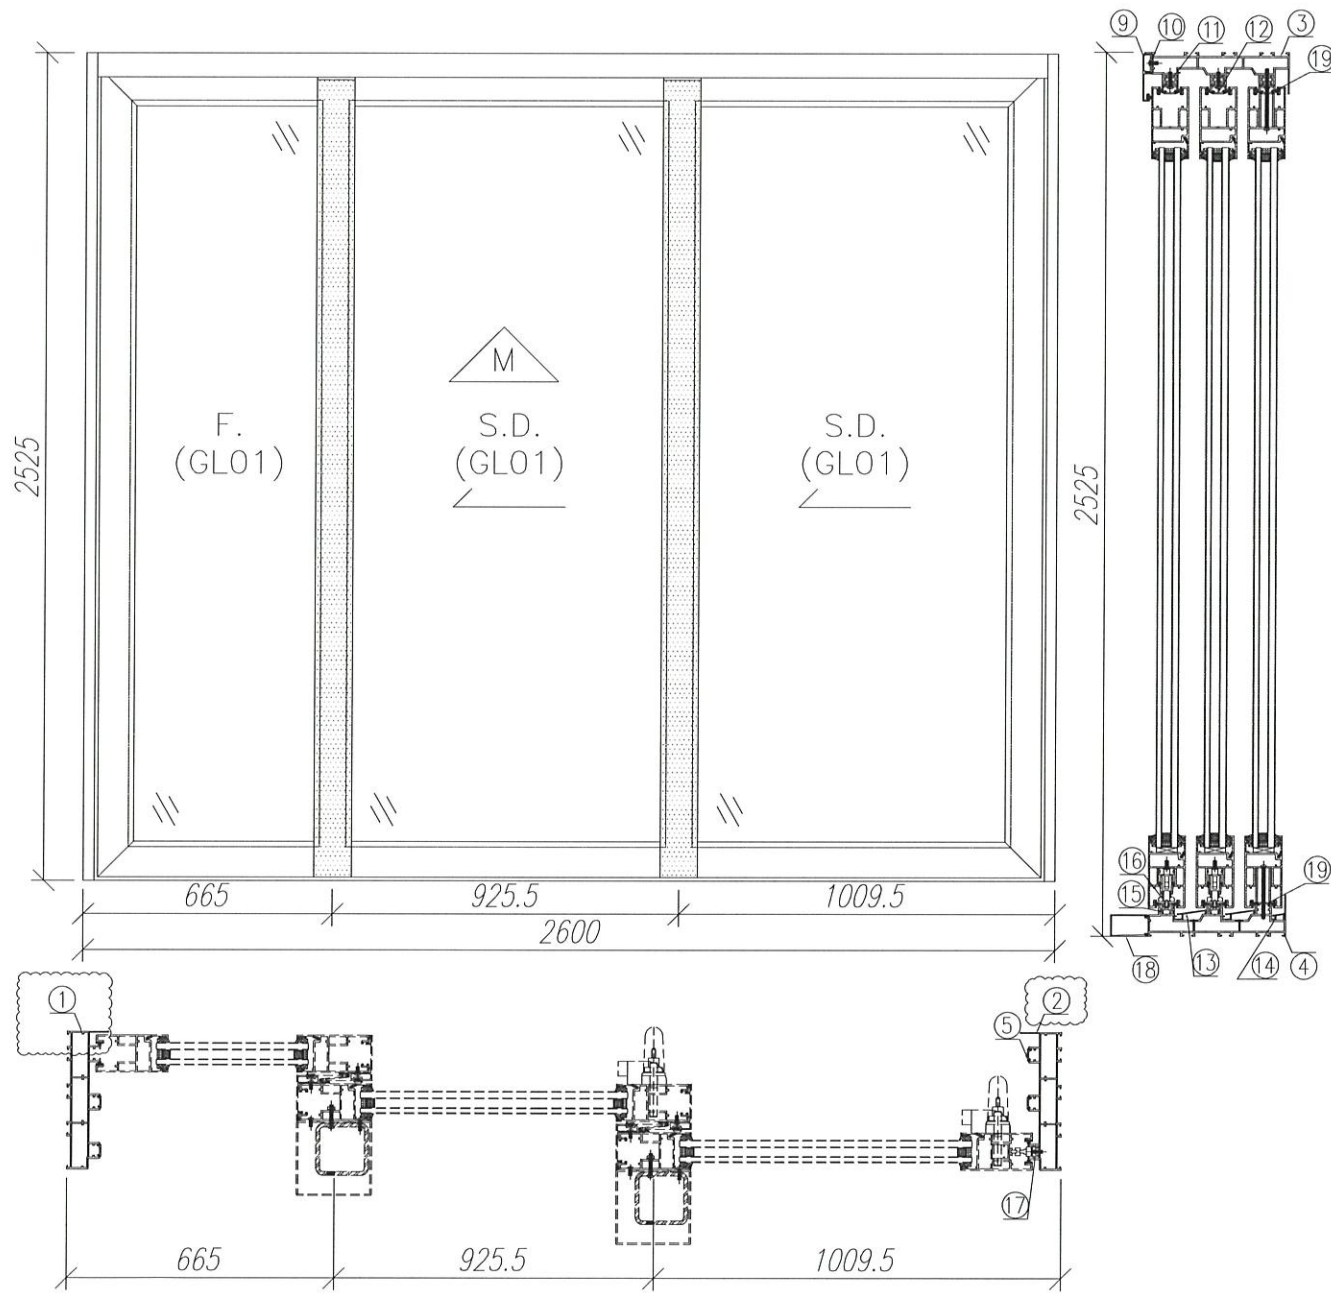


序號	材料編號	材料名稱	加工圖號	長度 L (MM)	單位	幅數	
						單樞	小計
1	X85879	趟門邊框料	SD03-01R	2525	支	1	18
2	X85879	趟門邊框料	SD03-02	2525	支	1	18
3	X85880	趟門頂框料	SD03-03	2540	支	1	18
4	X85881	趟門底框料	SD03-04	2540	支	1	18
5	X85913	趟門邊企蓋料	直口開料	2425	支	5	90
6	X85913	趟門邊企蓋料	直口開料	508.5	支	1	18
7	X85913	趟門邊企蓋料	直口開料	1612	支	1	18
8	X85913	趟門邊企蓋料	直口開料	234.5	支	1	18
9	X85885	趟門頂外蓋	直口開料	2600	支	1	18
10	X85886	趟門頂外蓋底座	SD03-05	2600	支	1	18
11	X85887	趟門頂蓋底槽	SD03-06	2510	支	3	54
12	X85913	趟門頂蓋封口片	直口開料	2510	支	2	36
13	X85888	趟門底防水蓋1	SD03-07	2539	支	2	36
14	X85889	趟門底防水蓋2	SD03-08	2539	支	1	18
15	X85890	趟門滑軌槽	直口開料	2539	支	3	54
16	X85891	趟門滑軌槽	直口開料	2539	支	3	54
17	X85887	趟門企外蓋底槽	SD03-09	2425	支	1	18
18	X85878	趟門底外蓋	SD03-10	2600	支	1	18
19	X85913	趟門頂蓋封口片	SD03-11	2510	支	2	36


数量: 17
 材料: 详见本图附表
 表面处理: UCT806812XL-3
 制图: 郭上軍
 日期: 2020.07.26
 校核: WSH
 修改/2020.12.21
 Rev: A

美特鋁質有限公司
 MIDI Aluminium Fabricator Ltd.

工程名称: 亞皆老街 / 后裝門
 图名: W6/T1B組裝圖
 图号: W6/T1B

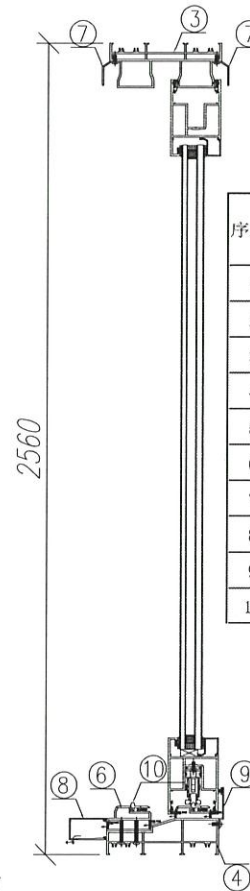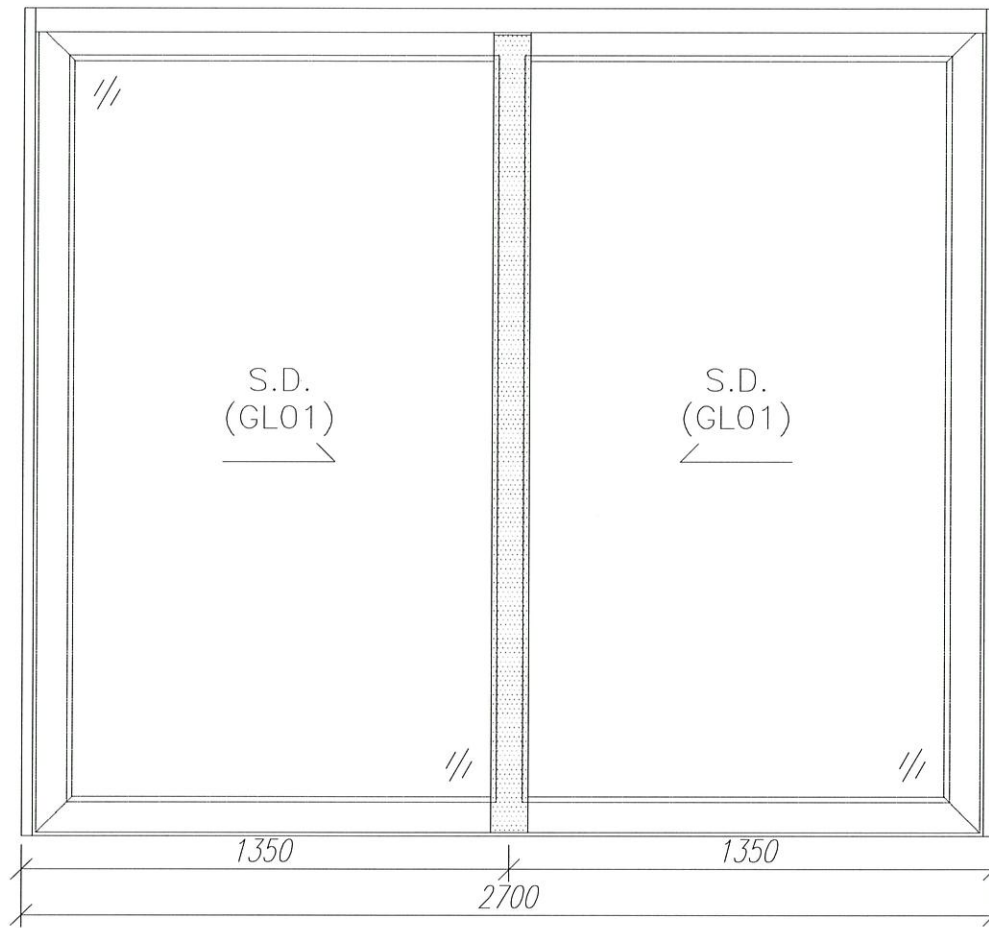


序號	材料編號	材料名稱	加工圖號	長度 L(AM)	單位	幅數 18	
						單樁	小計
1	X85858	趟門左邊框料	SD02-01	2560	支	1	18
2	X85858	趟門右邊框料	SD02-02	2560	支	1	18
3	X85859	趟門頂框料	SD02-03	2652	支	1	18
4	X85860	趟門底框料	SD02-04	2652	支	1	18
5	X85870	趟門邊企鎖扣料	SD02-05	2434	支	2	36
6	X85877	趟門導軌底座	SD02-06	2652	支	1	18
7	X85874	趟門頂擋水片	SD02-07	2700	支	2	36
8	X85878	趟門底外蓋	SD02-08	2700	支	1	18
9	X85876拼接	趟門內裝飾條	SD02-S10C	2700	支	1	18
10	X85871	趟門底導軌	直口開料	2638	支	2	36

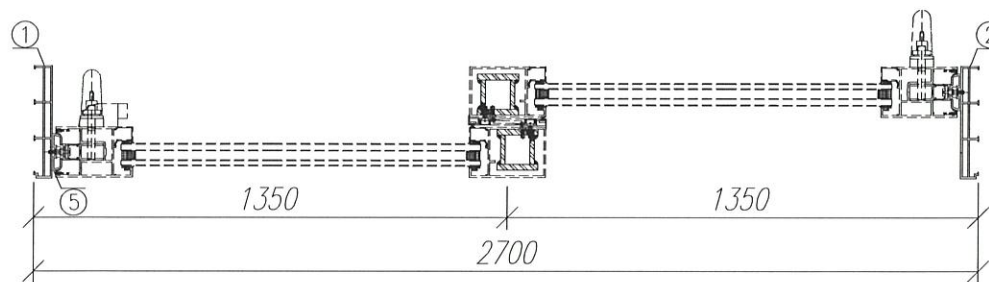


数量: 18	材料: 详见本图附表	表面处理: UCT806812XL-3
制图: 郭上軍	日期: 2020.07.26	审核: WSH



 美特鋁質有限公司
 MIDI Aluminium Fabricator Ltd.


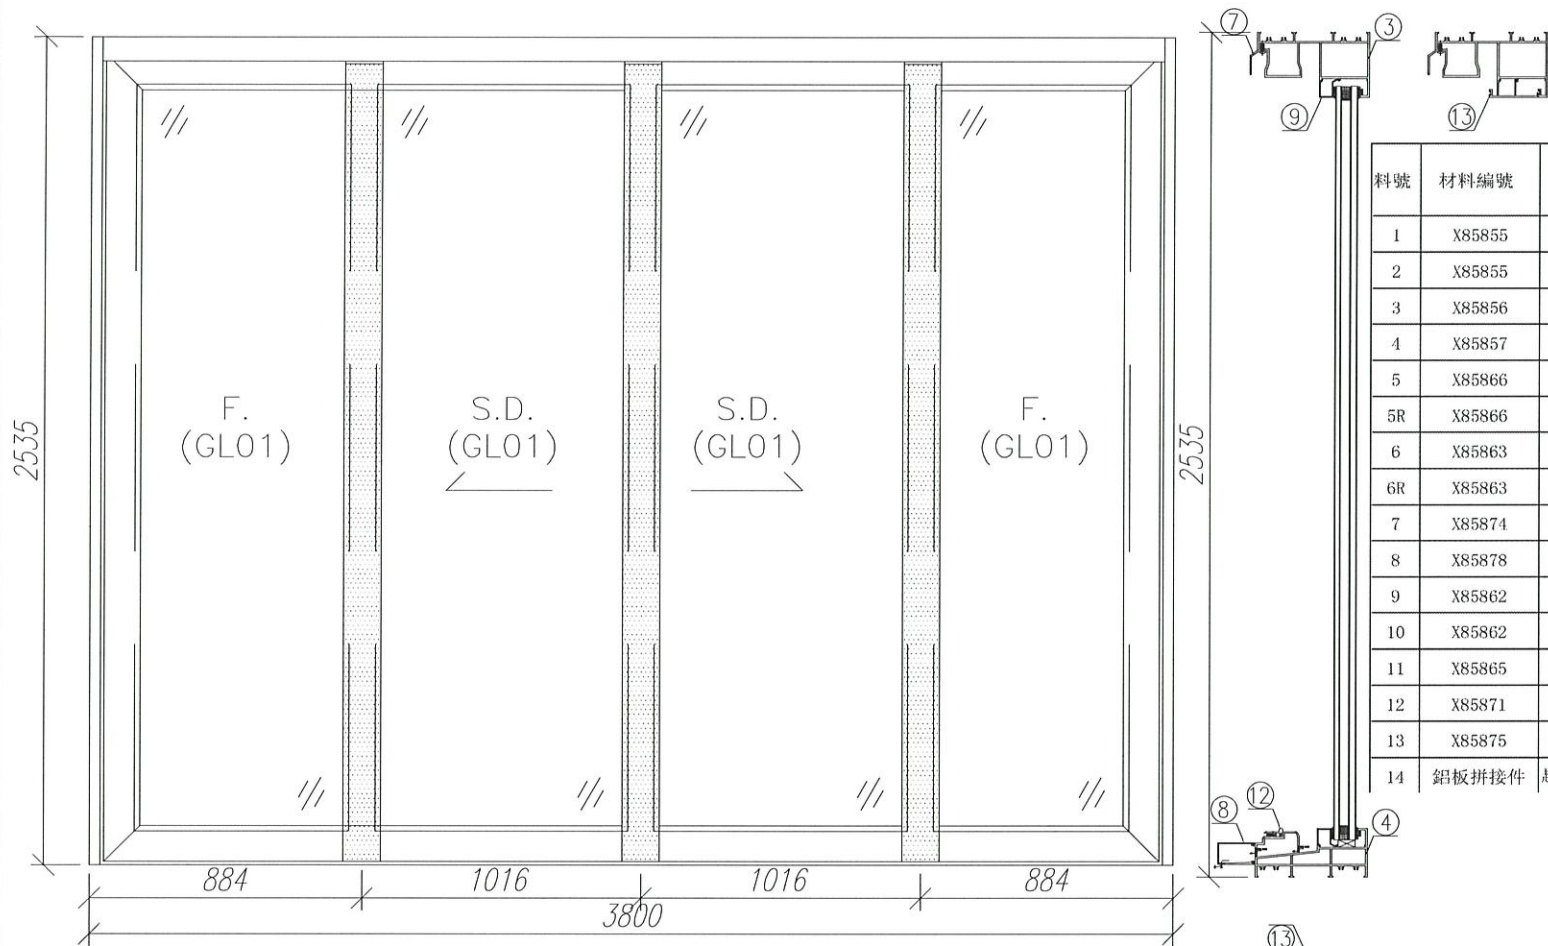
工程名称: 亞皆老街 / 后裝門
图名: W1/T1C組裝圖 图号: W1/T1C

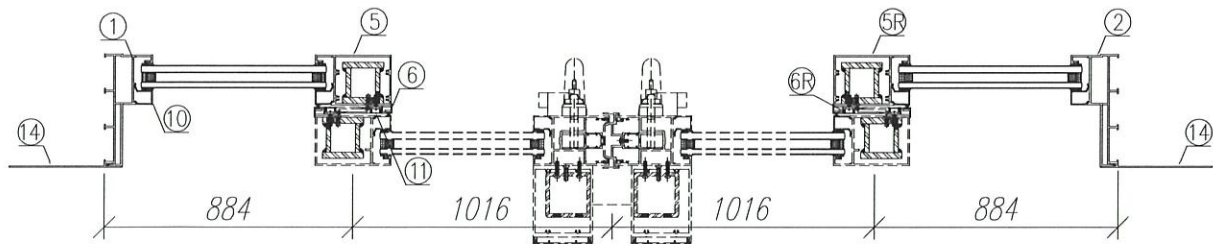


料號	材料編號	材料名稱	加工圖號	長度 L (MM)	單位	幅數 18	
						單樘	小計
1	X85855	趟門左邊框料	SD04-01	2535	支	1	18
2	X85855	趟門右邊框料	SD04-02	2535	支	1	18
3	X85856	趟門頂框料	SD04-03	3752	支	1	18
4	X85857	趟門底框料	SD04-04	3752	支	1	18
5	X85866	趟門企左中梃	SD04-05	2433	支	1	18
5R	X85866	趟門企右中梃	SD04-05R	2433	支	1	18
6	X85863	趟門左勾企	SD04-06	2445.5	支	1	18
6R	X85863	趟門右勾企	SD04-06R	2445.5	支	1	18
7	X85874	趟門頂外蓋料	SD04-07	3800	支	1	18
8	X85878	趟門底外蓋料	SD04-08	3800	支	1	18
9	X85862	趟門梗橫玻線	直口開料	812.5	支	4	72
10	X85862	趟門梗企玻線	直口開料	2383	支	4	72
11	X85865	趟門勾企蓋	直口開料	2445.5	支	2	36
12	X85871	趟門導軌	直口開料	3751	支	1	18
13	X85875	趟門生位扣蓋	直口開料	1929.5	支	2	36
14	鋁板拼接件	趟門框邊企收口板	SD04-AL3	2535	支	2	36




数量: 18	材料: 详见本图附表	表面处理: UCT806812XL-3	 美特铝质有限公司 MIDI Aluminium Fabricator Ltd.	工程名称: 亞皆老街 / 后裝門
制图: 郭上軍	日期: 2020.07.26	校核: WSH		修改: 2021.01.15
				图名: W1/T2A組裝圖
				图号: W1/T2A

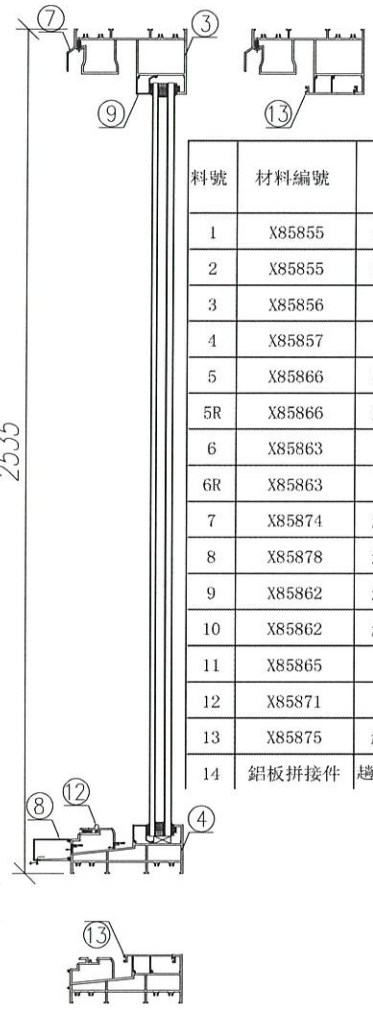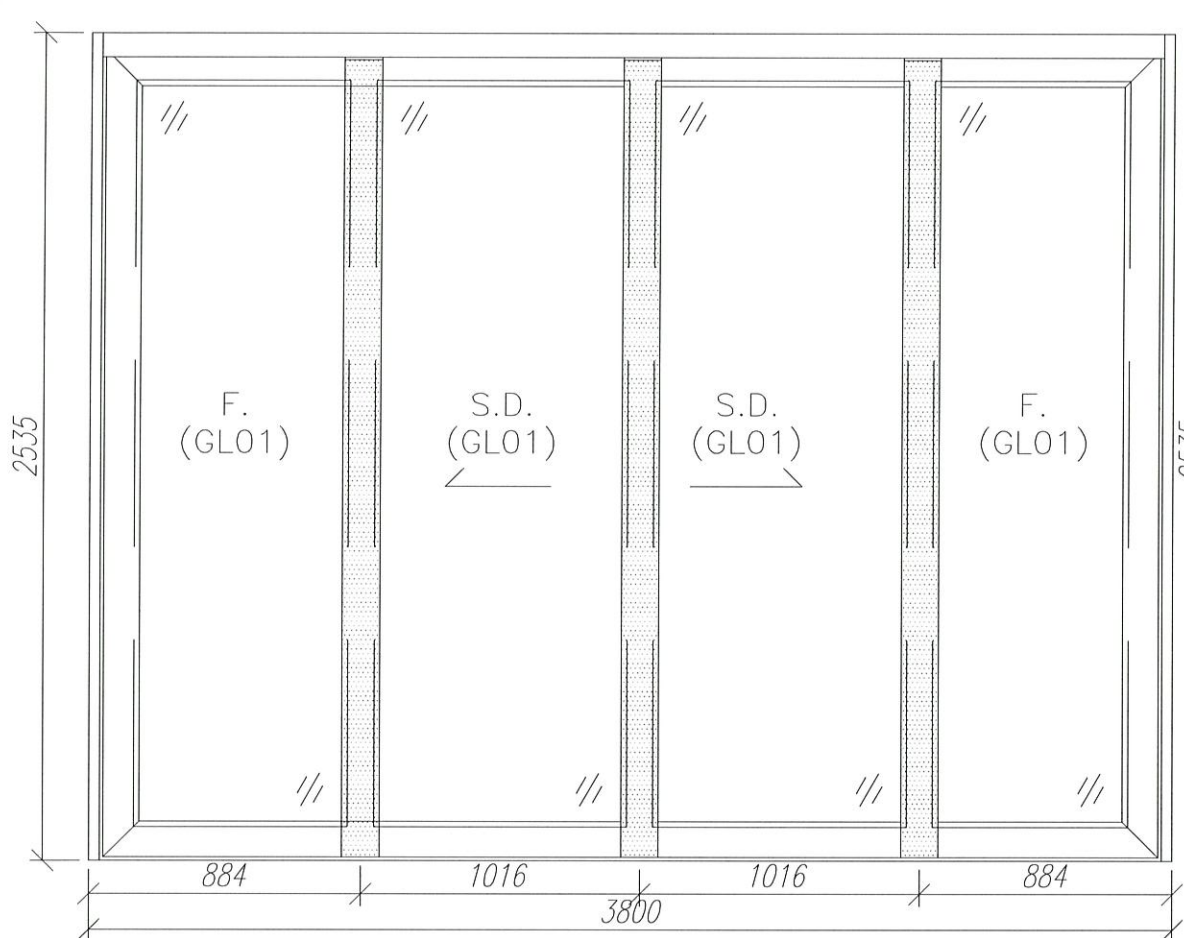

料號	材料編號	材料名稱	加工圖號	長度 L (MM)	單位	幅數	
						單樘	小計
1	X85855	趟門左邊框料	SD04-01	2535	支	1	18
2	X85855	趟門右邊框料	SD04-02	2535	支	1	18
3	X85856	趟門頂框料	SD04-03	3752	支	1	18
4	X85857	趟門底框料	SD04-04	3752	支	1	18
5	X85866	趟門企左中樑	SD04-05	2433	支	1	18
5R	X85866	趟門企右中樑	SD04-05R	2433	支	1	18
6	X85863	趟門左勾企	SD04-06	2445.5	支	1	18
6R	X85863	趟門右勾企	SD04-06R	2445.5	支	1	18
7	X85874	趟門頂外蓋料	SD04-07	3800	支	1	18
8	X85878	趟門底外蓋料	SD04-08	3800	支	1	18
9	X85862	趟門樑橫玻線	直口開料	812.5	支	4	72
10	X85862	趟門樑企玻線	直口開料	2383	支	4	72
11	X85865	趟門勾企蓋	直口開料	2445.5	支	2	36
12	X85871	趟門導軌	直口開料	3751	支	1	18
13	X85875	趟門生位扣蓋	直口開料	1929.5	支	2	36
14	鋁板拼接件	趟門框邊企收口板	SD04-AL3	2535	支	2	36

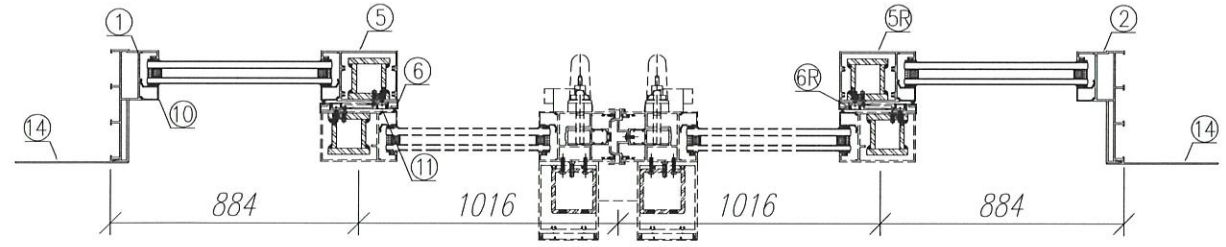

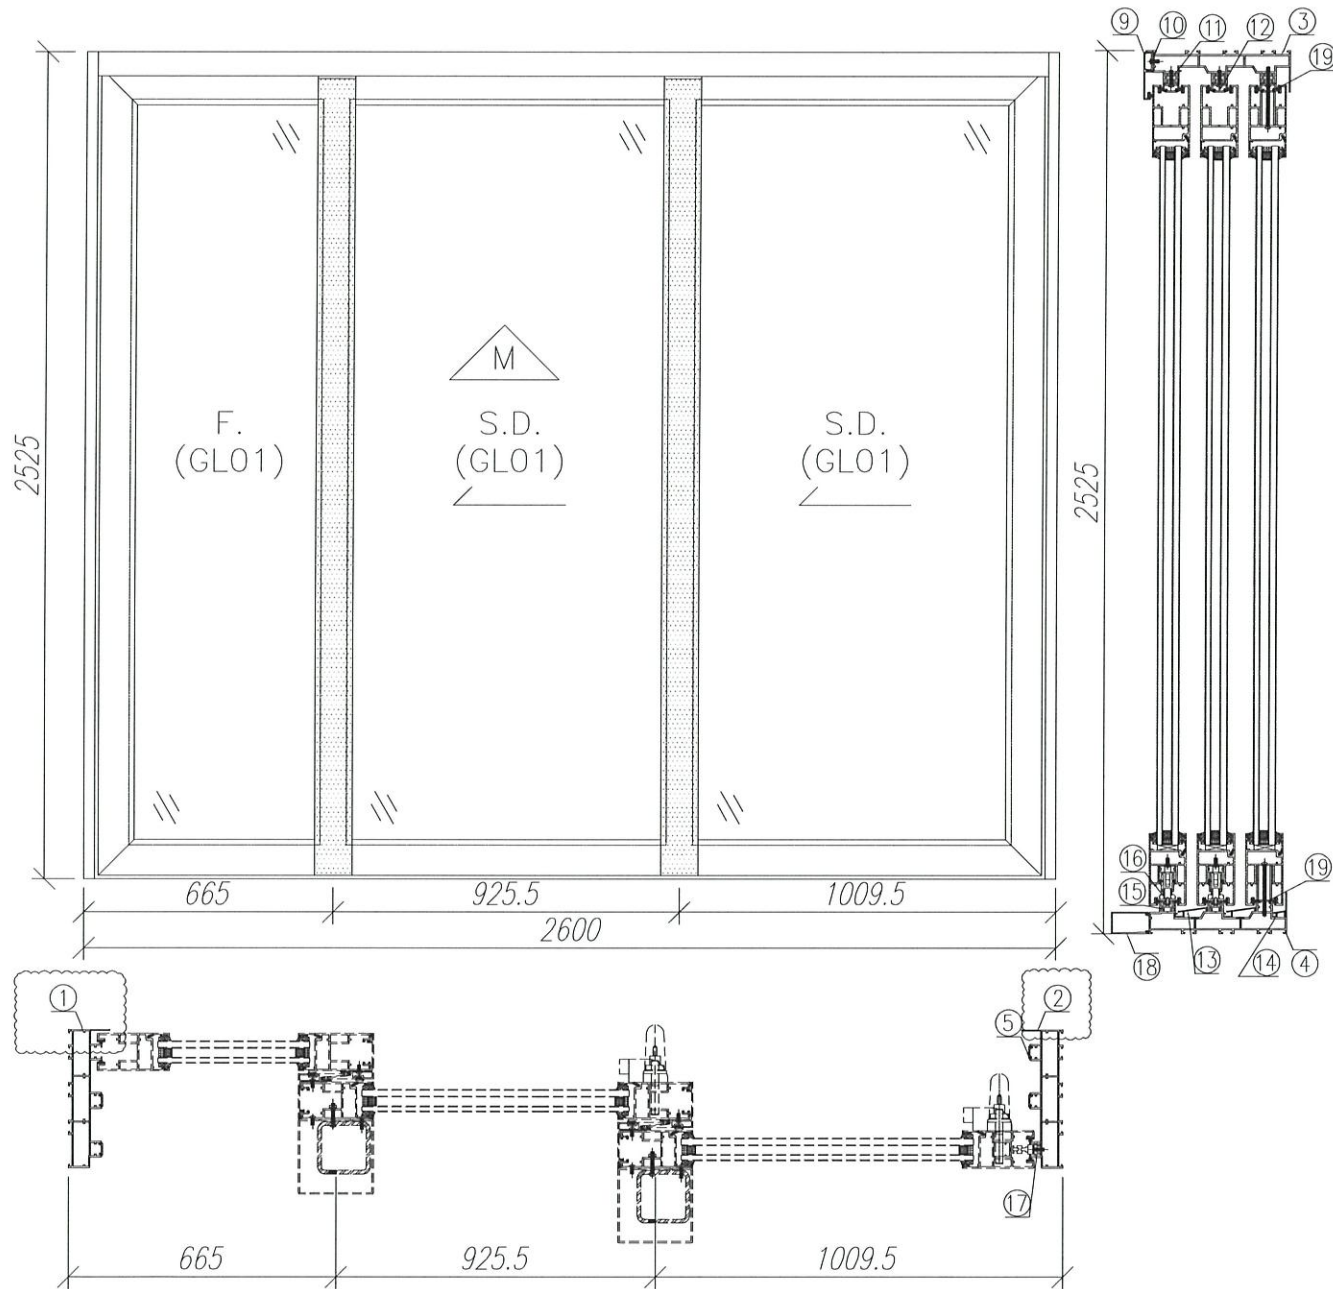


序號	材料編號	材料名稱	加工圖號	長度 L (MM)	單位	幅數	
						單樞	小計
1	X85879	趟門邊框料	SD03-01R	2525	支	1	18
2	X85879	趟門邊框料	SD03-02	2525	支	1	18
3	X85880	趟門頂框料	SD03-03	2540	支	1	18
4	X85881	趟門底框料	SD03-04	2540	支	1	18
5	X85913	趟門邊企蓋料	直口開料	2425	支	5	90
6	X85913	趟門邊企蓋料	直口開料	508.5	支	1	18
7	X85913	趟門邊企蓋料	直口開料	1612	支	1	18
8	X85913	趟門邊企蓋料	直口開料	234.5	支	1	18
9	X85885	趟門頂外蓋	直口開料	2600	支	1	18
10	X85886	趟門頂外蓋底座	SD03-05	2600	支	1	18
11	X85887	趟門頂蓋底槽	SD03-06	2510	支	3	54
12	X85913	趟門頂蓋封口片	直口開料	2510	支	2	36
13	X85888	趟門底防水蓋1	SD03-07	2539	支	2	36
14	X85889	趟門底防水蓋2	SD03-08	2539	支	1	18
15	X85890	趟門滑軌槽	直口開料	2539	支	3	54
16	X85891	趟門滑軌槽	直口開料	2539	支	3	54
17	X85887	趟門企外蓋底槽	SD03-09	2425	支	1	18
18	X85878	趟門底外蓋	SD03-10	2600	支	1	18
19	X85913	趟門頂蓋封口片	SD03-11	2510	支	2	36

数量: 17 材料: 详见本图附表 表面处理: UCT806812XL-3
 制图: 郭上军 日期: 2020.07.26 校核: WSH 修改/2020.12.21 Rev:A

美特铝质有限公司
 MIDI Aluminium Fabricator Ltd.

工程名称: 亞皆老街 / 后装門
 图名: W6/T2A組裝圖 图号: W6/T2A


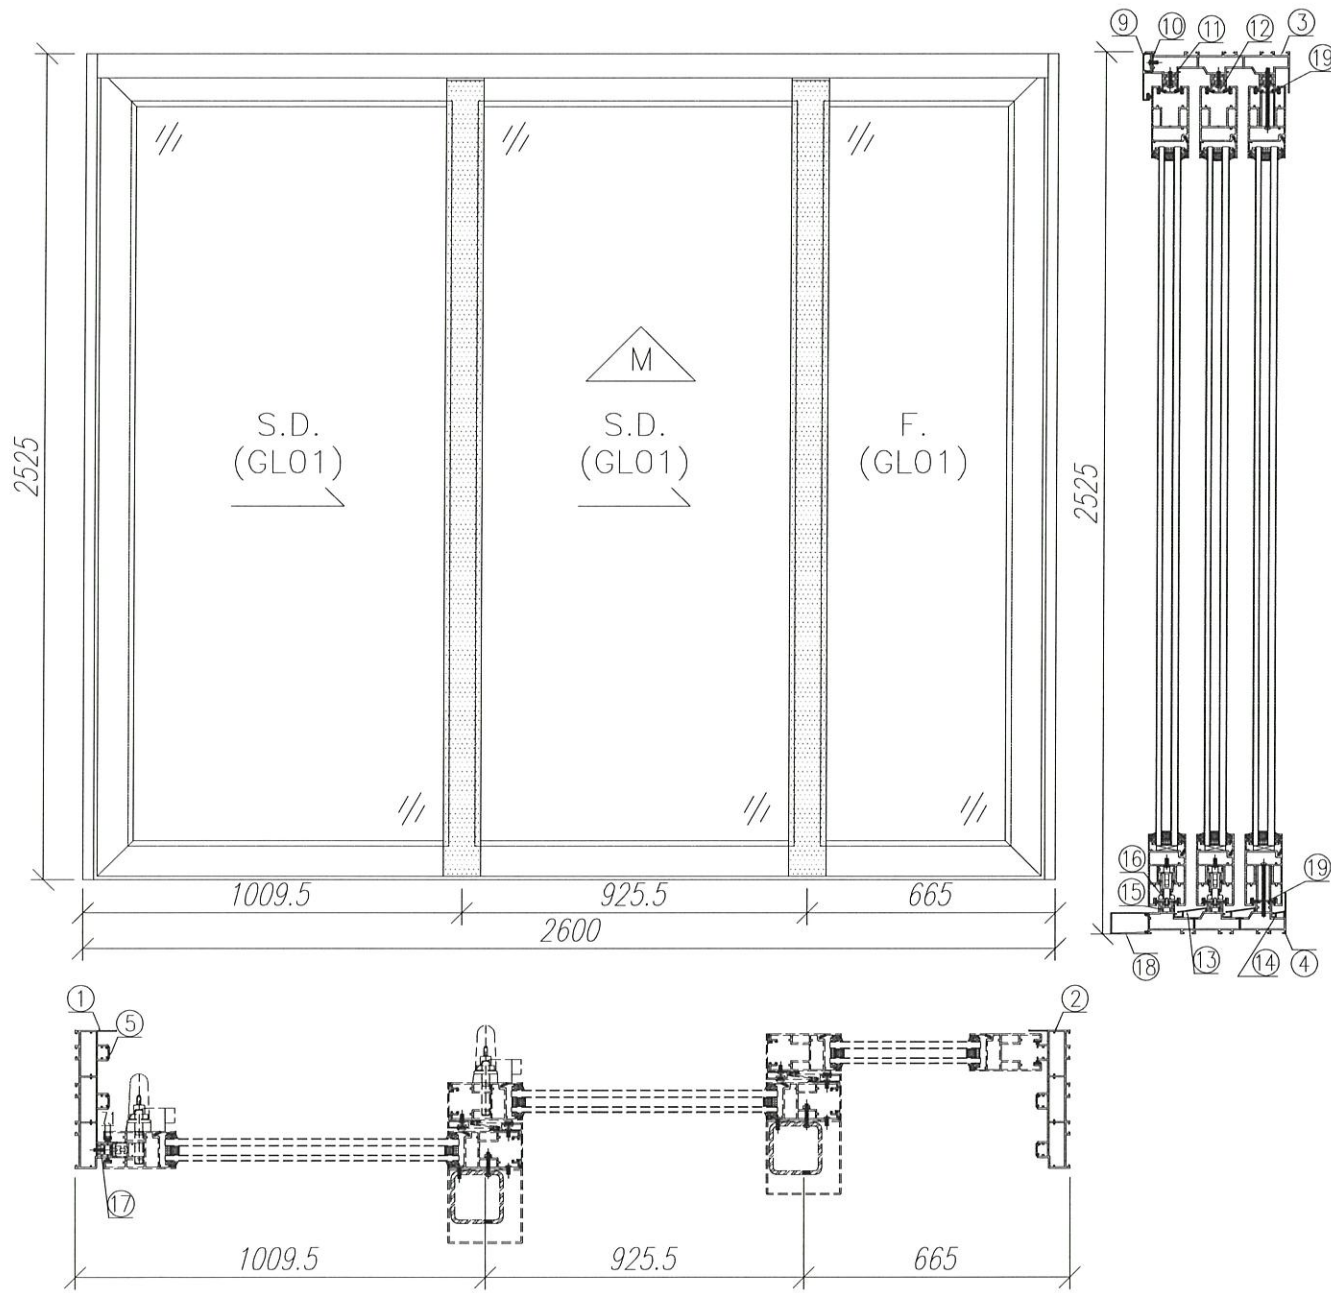


序號	材料編號	材料名稱	加工圖號	長度 L(MM)	單位	幅數	
						單樞	小計
1	X85879	趟門邊框料	SD03-01	2525	支	1	18
2	X85879	趟門邊框料	SD03-02R	2525	支	1	18
3	X85880	趟門頂框料	SD03-03	2540	支	1	18
4	X85881	趟門底框料	SD03-04	2540	支	1	18
5	X85913	趟門邊企蓋料	直口開料	2425	支	5	90
6	X85913	趟門邊企蓋料	直口開料	508.5	支	1	18
7	X85913	趟門邊企蓋料	直口開料	1612	支	1	18
8	X85913	趟門邊企蓋料	直口開料	234.5	支	1	18
9	X85885	趟門頂外蓋	直口開料	2600	支	1	18
10	X85886	趟門頂外蓋底座	SD03-05	2600	支	1	18
11	X85887	趟門頂蓋底槽	SD03-06	2510	支	3	54
12	X85913	趟門頂蓋封口片	直口開料	2510	支	2	36
13	X85888	趟門底防水蓋1	SD03-07	2539	支	2	36
14	X85889	趟門底防水蓋2	SD03-08	2539	支	1	18
15	X85890	趟門滑軌槽	直口開料	2539	支	3	54
16	X85891	趟門滑軌槽	直口開料	2539	支	3	54
17	X85887	趟門企外蓋底槽	SD03-09	2425	支	1	18
18	X85878	趟門底外蓋	SD03-10	2600	支	1	18
19	X85913	趟門蓋封口片	SD03-11	2510	支	2	36


数量: 17
 材料: 详见本图附表
 表面处理: UCT806812XL-3
 制图: 郭上軍
 日期: 2020.07.26
 校核: WSH
 修改: 2020.12.21
 Rev: B


美特鋁質有限公司
 MIDI Aluminium Fabricator Ltd.




工程名称: 亞皆老街 / 后裝門
 图名: W6/T2B組裝圖
 图号: W6/T2B

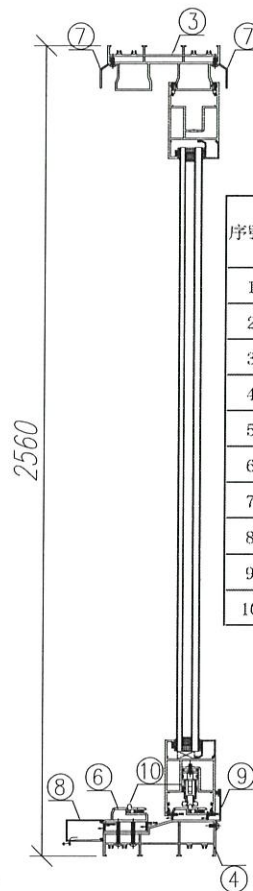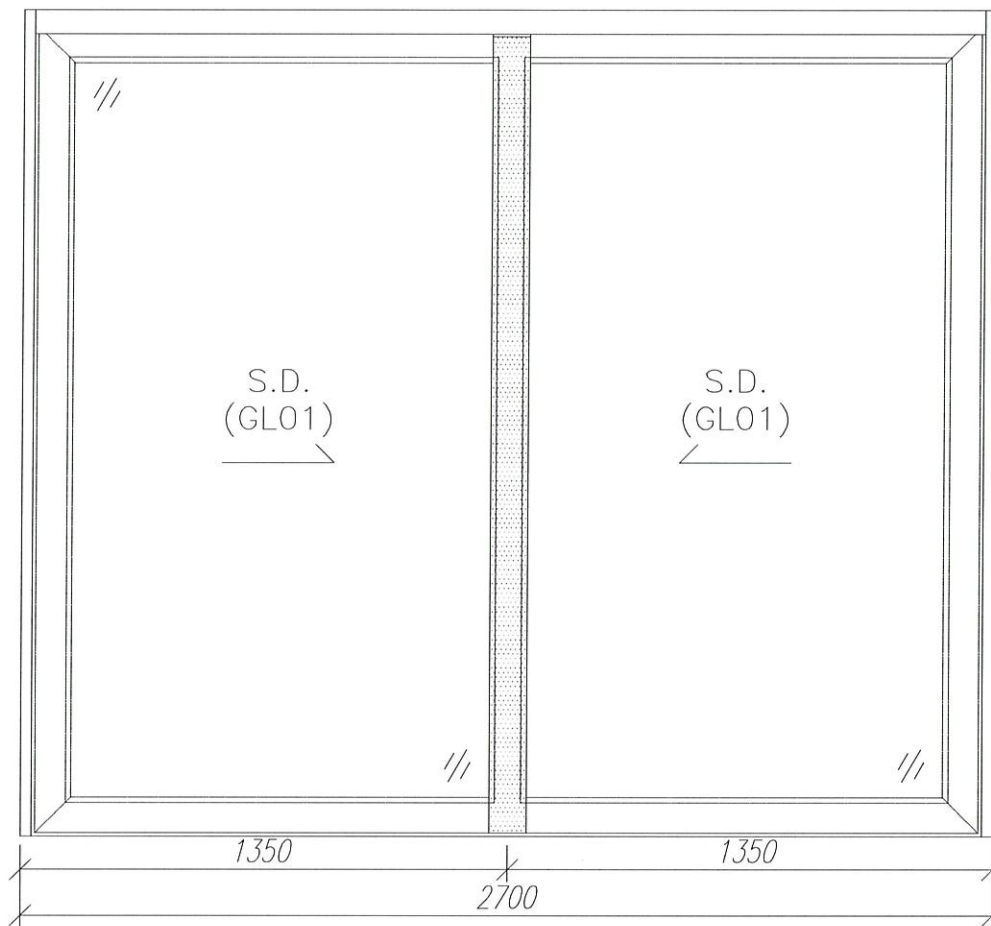


序號	材料編號	材料名稱	加工圖號	長度 L.(MM)	單位	幅數	
						單樁	小計
1	X85858	趟門左邊框料	SD02-01	2560	支	1	18
2	X85858	趟門右邊框料	SD02-02	2560	支	1	18
3	X85859	趟門頂框料	SD02-03	2652	支	1	18
4	X85860	趟門底框料	SD02-04	2652	支	1	18
5	X85870	趟門邊企鎖扣料	SD02-05	2434	支	2	36
6	X85877	趟門導軌底座	SD02-06	2652	支	1	18
7	X85874	趟門頂擋水片	SD02-07	2700	支	2	36
8	X85878	趟門底外蓋	SD02-08	2700	支	1	18
9	X85876拼接	趟門內裝飾條	SD02-S10C	2700	支	1	18
10	X85871	趟門底導軌	直口開料	2638	支	2	36

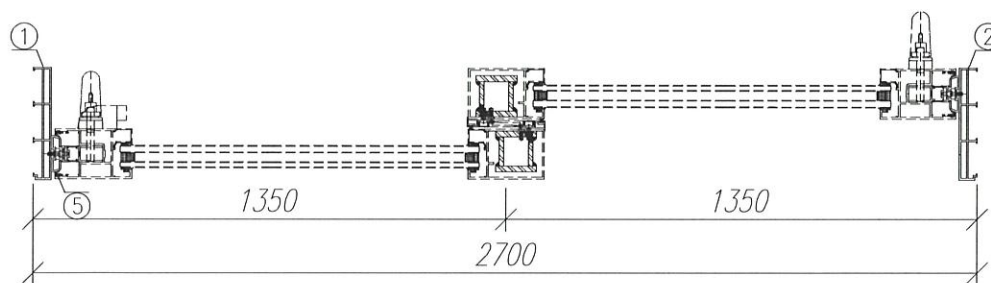


数量: 18	材料: 详见本图附表	表面处理: UCT806812XL-3	 美特铝质有限公司 MIDI Aluminium Fabricator Ltd.	工程名称: 亞皆老街 / 后装門
制图: 郭上軍	日期: 2020.07.26	校核: WSH		审核:
				图名: W1/T2C組裝圖
				图号: W1/T2C

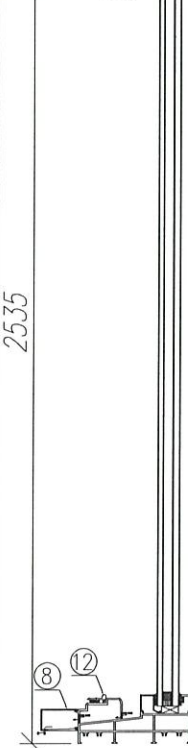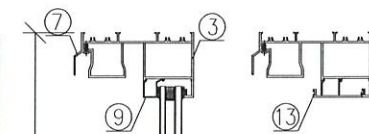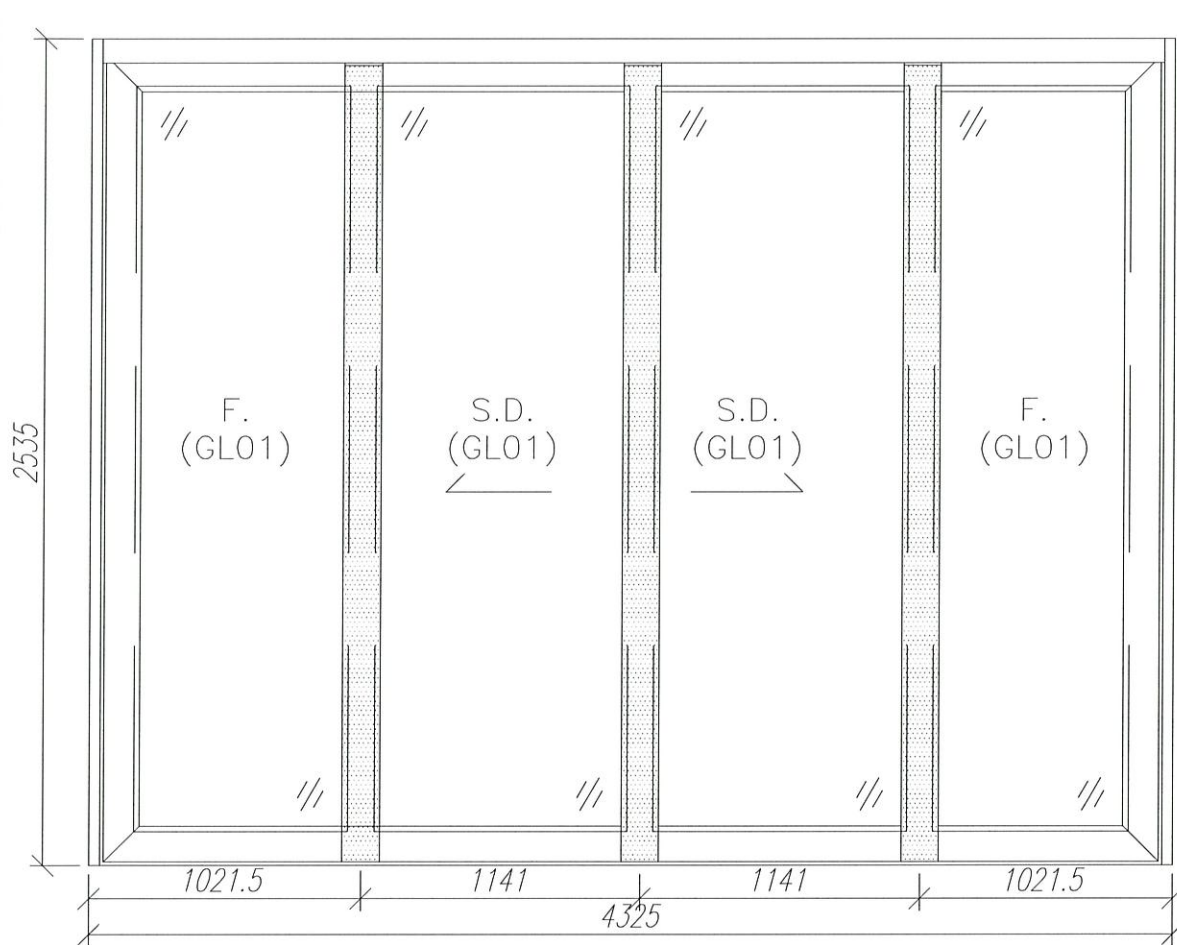


料號	材料編號	材料名稱	加工圖號	長度 L (MM)	單位	幅數	
						單樁	小計
1	X85855	趟門左邊框料	SD04-01	2535	支	1	18
2	X85855	趟門右邊框料	SD04-02	2535	支	1	18
3	X85856	趟門頂框料	SD04-03	4277	支	1	18
4	X85857	趟門底框料	SD04-04	4277	支	1	18
5	X85866	趟門企左中樑	SD04-05	2433	支	1	18
5R	X85866	趟門企右中樑	SD04-05R	2433	支	1	18
6	X85863	趟門左勾企	SD04-06	2445.5	支	1	18
6R	X85863	趟門右勾企	SD04-06R	2445.5	支	1	18
7	X85874	趟門頂外蓋料	SD04-07	4325	支	1	18
8	X85878	趟門底外扣蓋	SD04-08	4325	支	1	18
9	X85862	趟門梗橫玻線	直口開料	950	支	4	72
10	X85862	趟門梗企玻線	直口開料	2383	支	4	72
11	X85865	趟門勾企蓋	直口開料	2445.5	支	2	36
12	X85871	趟門導軌	直口開料	4276	支	1	18
13	X85875	趟門生位扣蓋	直口開料	2179.5	支	2	36
14	鋁板拼接件	趟門框邊企收口板	SD04-AL3	2535	支	2	36

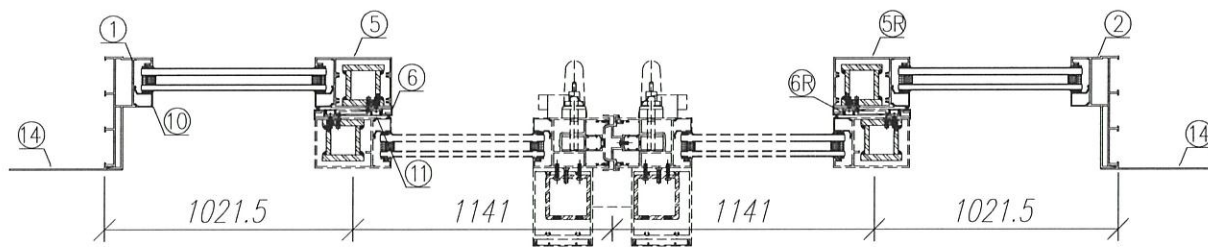


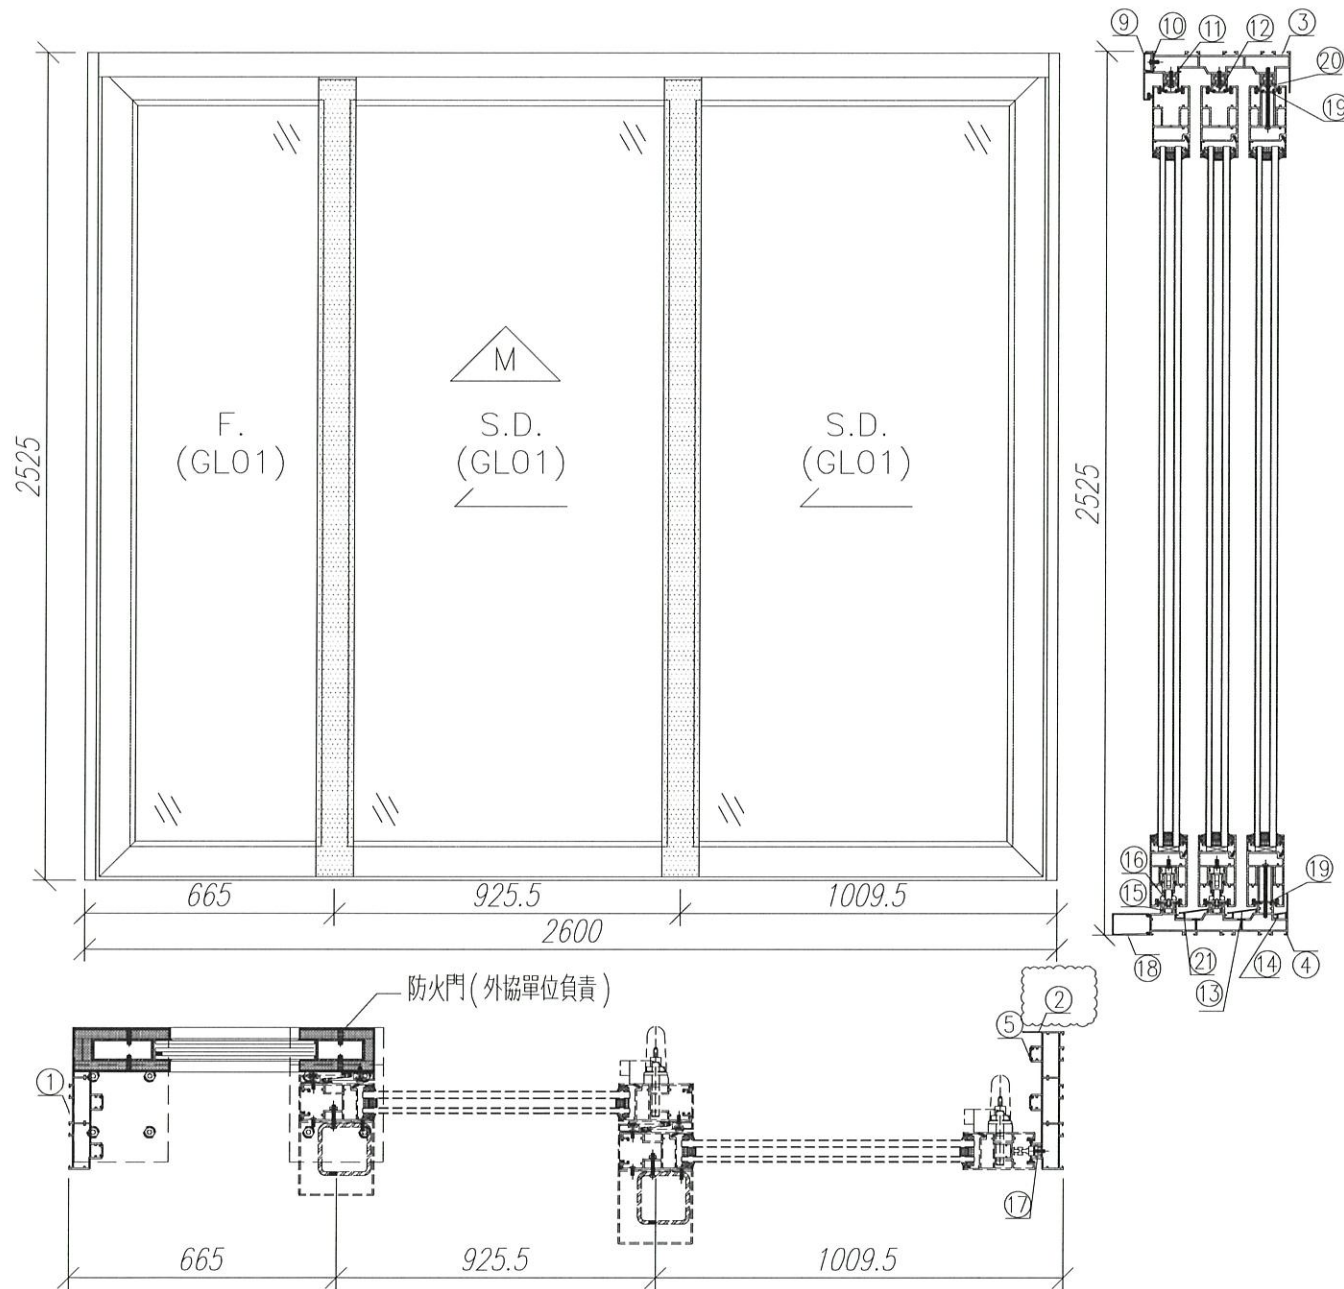
数量: 18	材料: 详见本图附表	表面处理: UCT806812XL-3	 美特鋁質有限公司 MIDI Aluminium Fabricator Ltd.	工程名称: 亞皆老街 / 后裝門
制图: 郭上軍	日期: 2020.07.26	校核: WSH		修改: 2021.01.15
				图名: W1/T3A組裝圖
				图号: W1/T3A

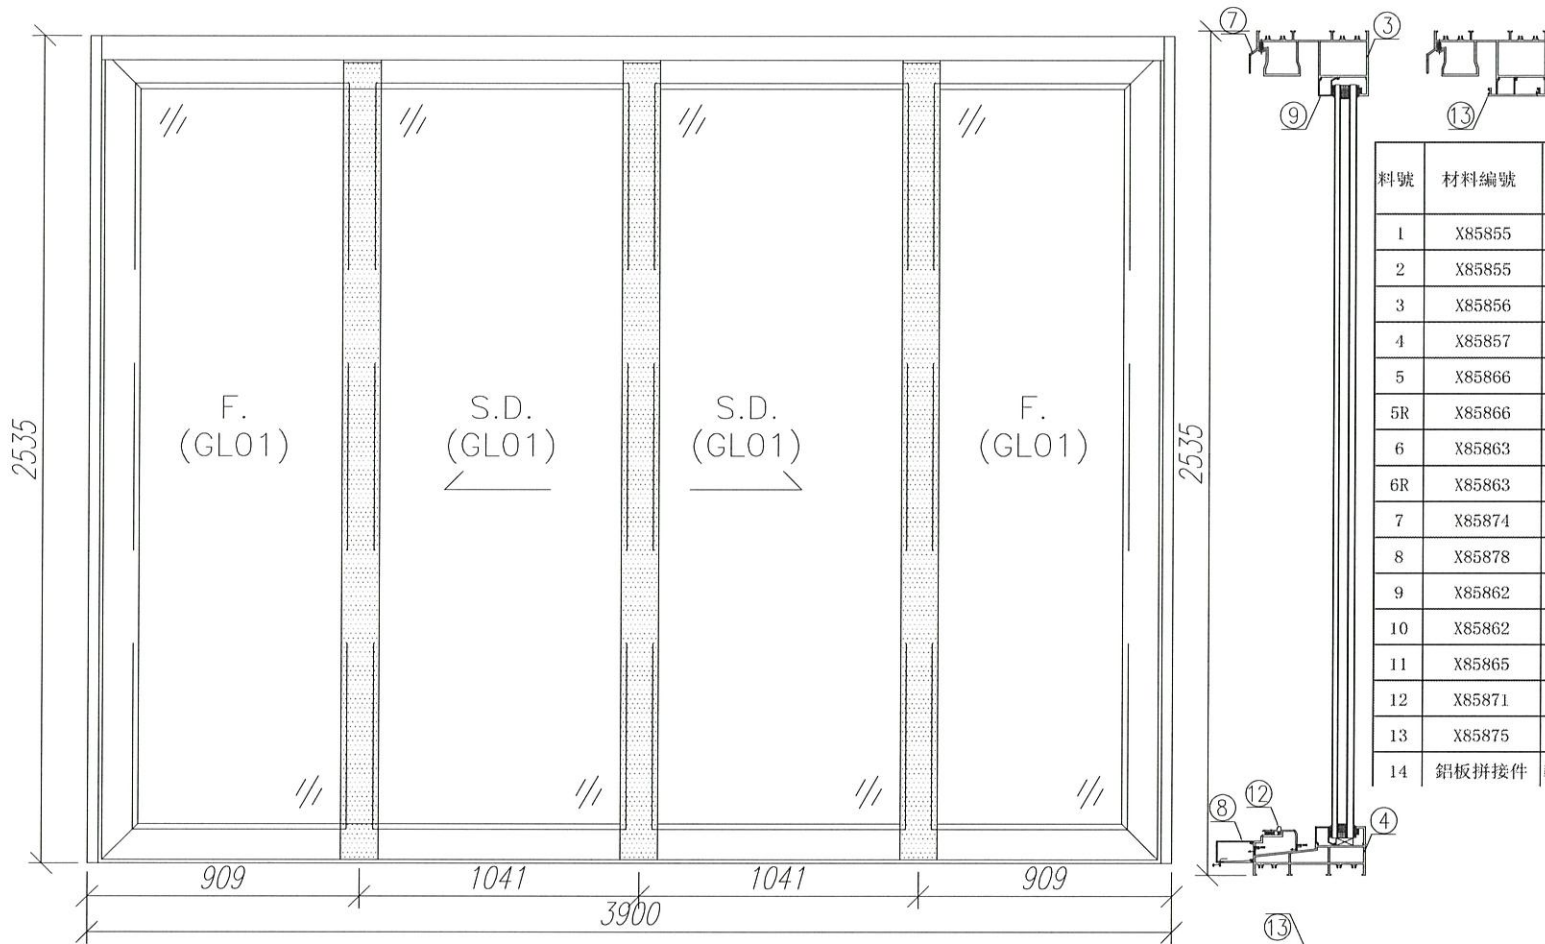

料號	材料編號	材料名稱	加工圖號	長度 L (MM)	單位	幅數	
						單檔	小計
1	X85855	趟門左邊框料	SD04-01	2535	支	1	18
2	X85855	趟門右邊框料	SD04-02	2535	支	1	18
3	X85856	趟門頂框料	SD04-03	3852	支	1	18
4	X85857	趟門底框料	SD04-04	3852	支	1	18
5	X85866	趟門企左中樑	SD04-05	2433	支	1	18
5R	X85866	趟門企右中樑	SD04-05R	2433	支	1	18
6	X85863	趟門左勾企	SD04-06	2445.5	支	1	18
6R	X85863	趟門右勾企	SD04-06R	2445.5	支	1	18
7	X85874	趟門頂外蓋料	SD04-07	3900	支	1	18
8	X85878	趟門底外蓋料	SD04-08	3900	支	1	18
9	X85862	趟門梗橫玻線	直口開料	837.5	支	4	72
10	X85862	趟門梗企玻線	直口開料	2383	支	4	72
11	X85865	趟門勾企蓋	直口開料	2445.5	支	2	36
12	X85871	趟門導軌	直口開料	3851	支	1	18
13	X85875	趟門生位扣蓋	直口開料	1979.5	支	2	36
14	鋁板拼接件	趟門框邊企收口板	SD04-AL3	2535	支	2	36

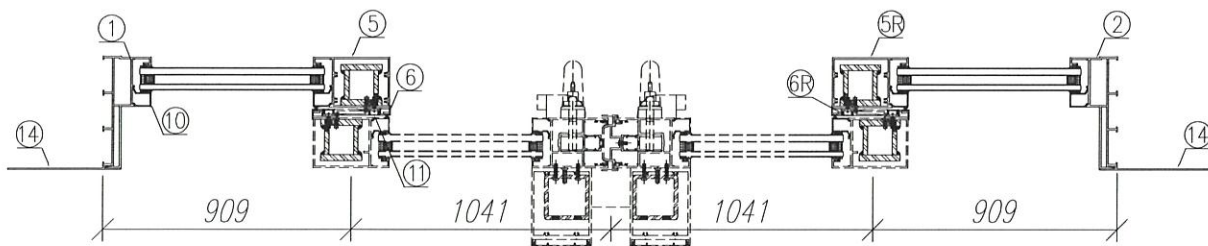


数量: 18	材料: 详见本图附表	表面处理: UCT806812XL-3	 美特鋁質有限公司 MIDI Aluminium Fabricator Ltd.	工程名称: 亞皆老街 / 后裝門
制图: 郭上軍	日期: 2020.07.26	校核: WSH		修改: 2021.01.15
				图名: W1/T3B組裝圖
				图号: W1/T3B



序號	材料編號	材料名稱	加工圖號	長度 L(MM)	單位	18	
						幅數 單樞	小計
1	X85879	趟門邊框料	SD03-01RA	2525	支	1	18
2	X85879	趟門邊框料	SD03-02	2525	支	1	18
3	X85880	趟門頂框料	SD03-03A	2540	支	1	18
4	X85881	趟門底框料	SD03-04A	2540	支	1	18
5	X85913	趟門邊企蓋料	直口開料	2425	支	5	90
6	X85913	趟門邊企蓋料	直口開料	508.5	支	1	18
7	X85913	趟門邊企蓋料	直口開料	1612	支	1	18
8	X85913	趟門邊企蓋料	直口開料	234.5	支	1	18
9	X85885	趟門頂外蓋	直口開料	2600	支	1	18
10	X85886	趟門頂外蓋底座	SD03-05	2600	支	1	18
11	X85887	趟門頂蓋底槽	SD03-06	2510	支	2	36
12	X85913	趟門頂蓋封口片	直口開料	2510	支	2	36
13	X85888	趟門底防水蓋1	SD03-07	2539	支	1	18
14	X85889	趟門底防水蓋2	SD03-08	2539	支	1	18
15	X85890	趟門滑軌槽	直口開料	2539	支	2	36
16	X85891	趟門滑軌槽	直口開料	2539	支	2	36
17	X85887	趟門企外蓋底槽	SD03-09	2425	支	1	18
18	X85878	趟門底外蓋	SD03-10	2600	支	1	18
19	X85913	趟門頂蓋封口片	直口開料	1838.5	支	2	36
20	X85887	趟門頂蓋底槽	SD03-06A	1838.5	支	1	18
21	X85888	趟門底防水蓋1	SD03-07A	2539	支	1	18

數量: 18	材料: 详见本图附表	表面处理: UCT806812XL-3	美特鋁質有限公司 MIDI Aluminium Fabricator Ltd.	工程名称: 亞皆老街 / 后裝門
制图: 郭上軍	日期: 2020.07.26	校核: WSH		修改/2020.12.21
				图名: W7/T3A組裝圖
				图号: W7/T3A

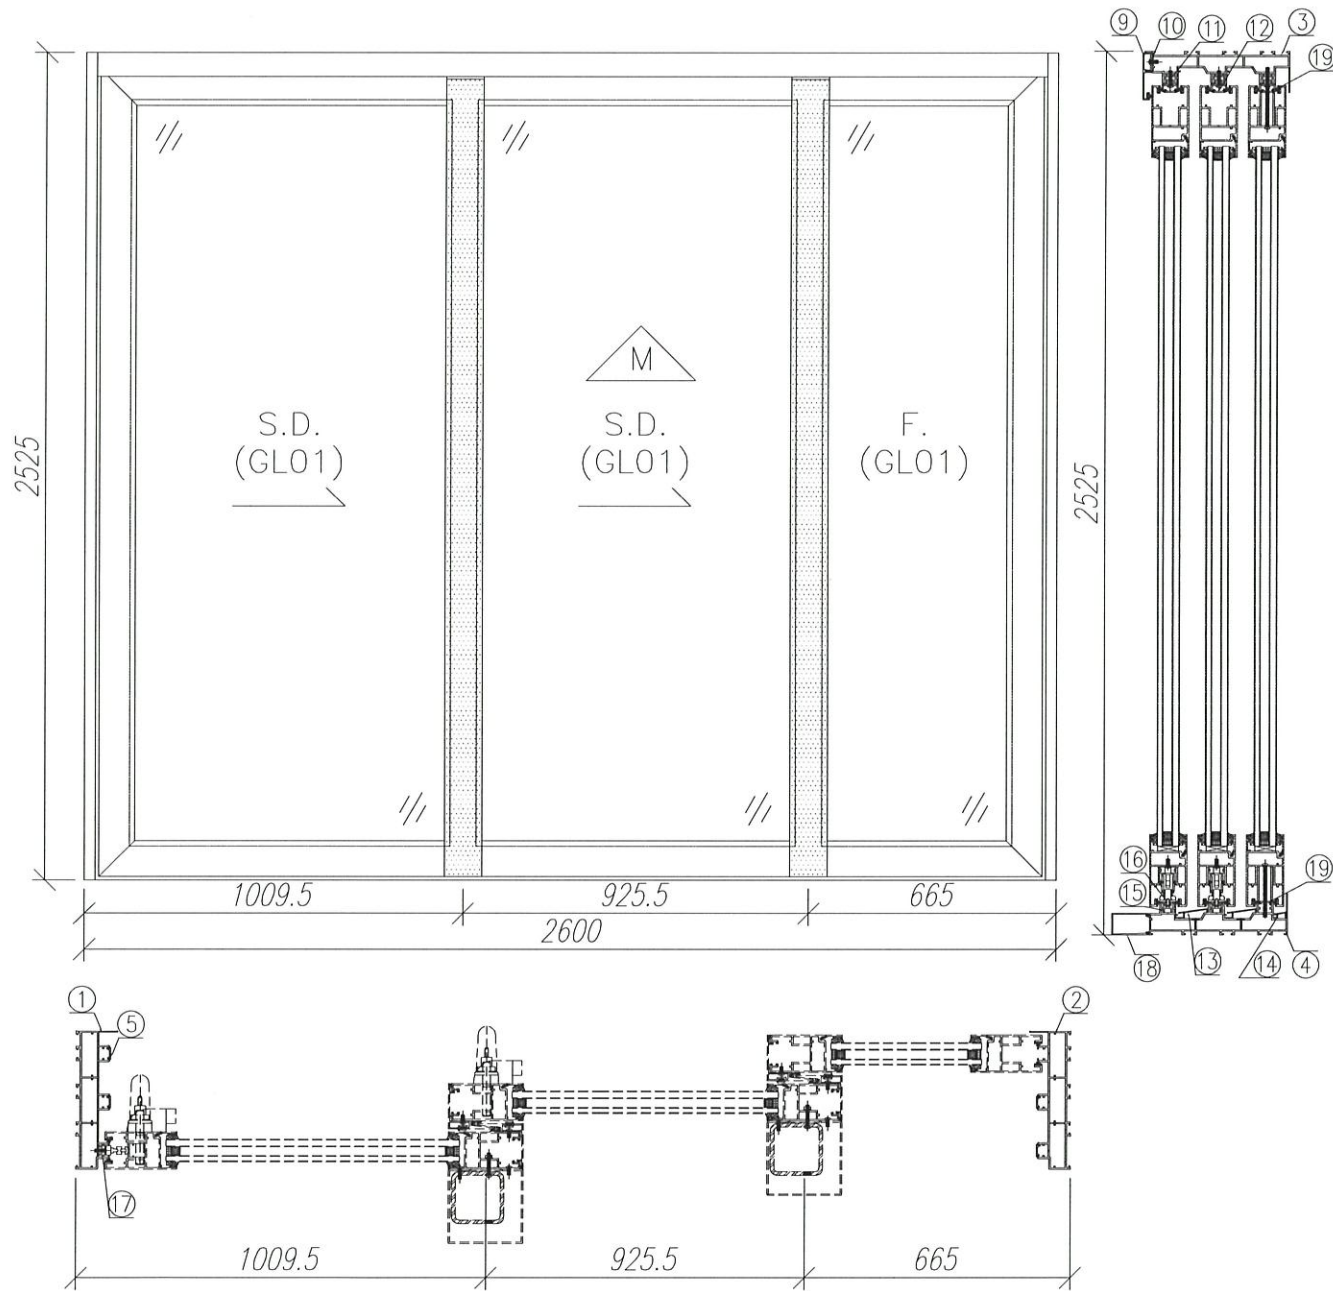

序號	材料編號	材料名稱	加工圖號	長度 L (MM)	單位	幅數	
						單樞	小計
1	X85879	趟門邊框料	SD03-01	2525	支	1	18
2	X85879	趟門邊框料	SD03-02R	2525	支	1	18
3	X85880	趟門頂框料	SD03-03	2540	支	1	18
4	X85881	趟門底框料	SD03-04	2540	支	1	18
5	X85913	趟門邊企蓋料	直口開料	2425	支	5	90
6	X85913	趟門邊企蓋料	直口開料	508.5	支	1	18
7	X85913	趟門邊企蓋料	直口開料	1612	支	1	18
8	X85913	趟門邊企蓋料	直口開料	234.5	支	1	18
9	X85885	趟門頂外蓋	直口開料	2600	支	1	18
10	X85886	趟門頂外蓋底座	SD03-05	2600	支	1	18
11	X85887	趟門頂蓋底槽	SD03-06	2510	支	3	54
12	X85913	趟門頂蓋封口片	直口開料	2510	支	2	36
13	X85888	趟門底防水蓋1	SD03-07	2539	支	2	36
14	X85889	趟門底防水蓋2	SD03-08	2539	支	1	18
15	X85890	趟門滑軌槽	直口開料	2539	支	3	54
16	X85891	趟門滑軌槽	直口開料	2539	支	3	54
17	X85887	趟門企外蓋底槽	SD03-09	2425	支	1	18
18	X85878	趟門底外蓋	SD03-10	2600	支	1	18
19	X85913	趟門蓋封口片	SD03-11	2510	支	2	36



數量: 17 材料: 詳見本圖附表 表面處理: UCT806812XL-3

制圖: 郭上軍 日期: 2020.07.26 校核: WSH 修改/2020.12.21 Rev: A


美特鋁質有限公司
MIDI Aluminium Fabricator Ltd.


工程名稱: 亞皆老街 / 后裝門




圖名: W6/T3B組裝圖 圖號: W6/T3B

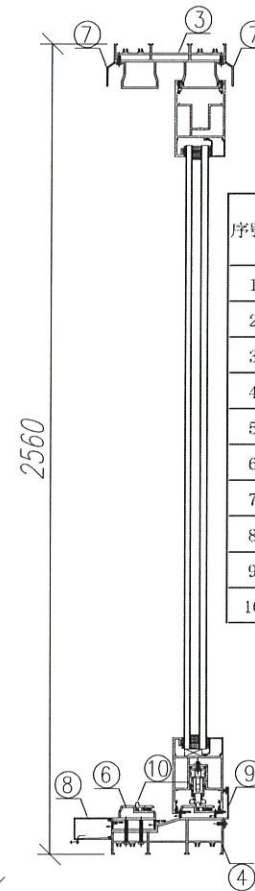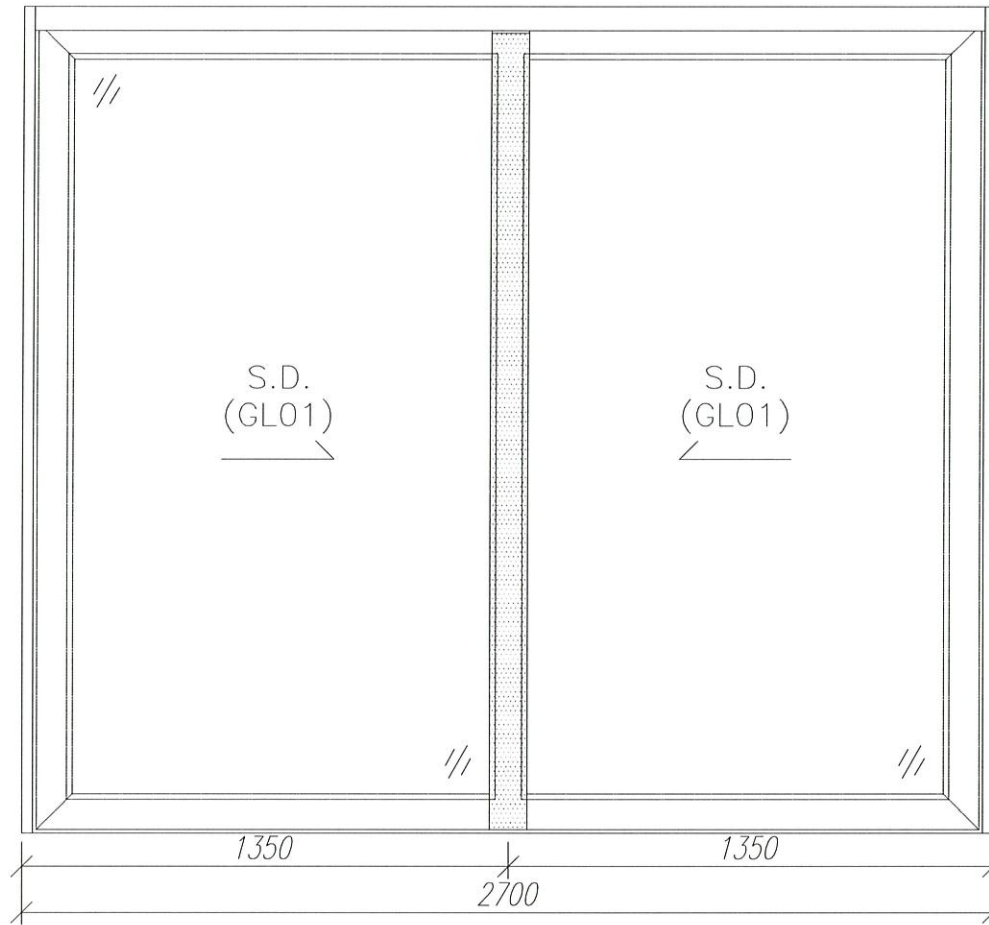



序號	材料編號	材料名稱	加工圖號	長度 L.(MM)	單位	幅數 18	
						單樞	小計
1	X85858	趟門左邊框料	SD02-01	2560	支	1	18
2	X85858	趟門右邊框料	SD02-02	2560	支	1	18
3	X85859	趟門頂框料	SD02-03	2652	支	1	18
4	X85860	趟門底框料	SD02-04	2652	支	1	18
5	X85870	趟門邊企鎖扣料	SD02-05	2434	支	2	36
6	X85877	趟門導軌底座	SD02-06	2652	支	1	18
7	X85874	趟門頂擋水片	SD02-07	2700	支	2	36
8	X85878	趟門底外蓋	SD02-08	2700	支	1	18
9	X85876拼接	趟門內裝飾條	SD02-S10C	2700	支	1	18
10	X85871	趟門底導軌	直口開料	2638	支	2	36

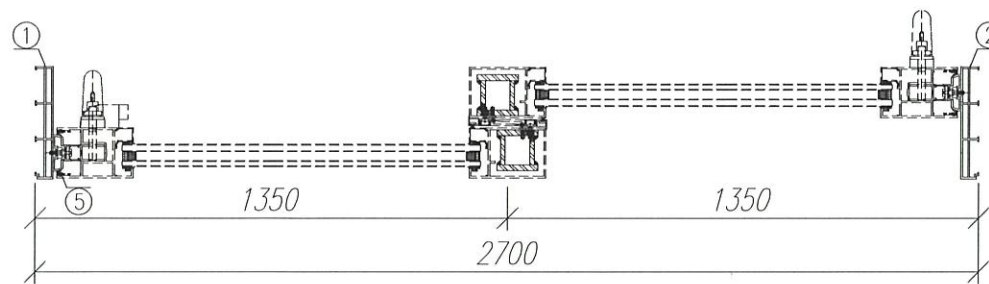



数量: 18	材料: 详见本图附表	表面处理: UCT806812XL-3	 美特铝质有限公司 MIDI Aluminium Fabricator Ltd.	工程名称: 亞皆老街 / 后装門
制图: 郭上軍	日期: 2020.07.26	校核: WSH		审核:
				图名: W1/T3C組裝圖
				图号: W1/T3C

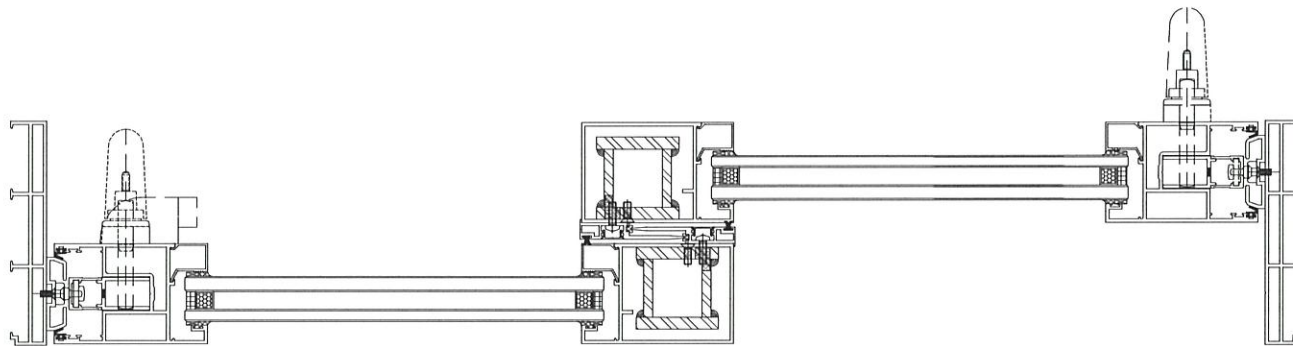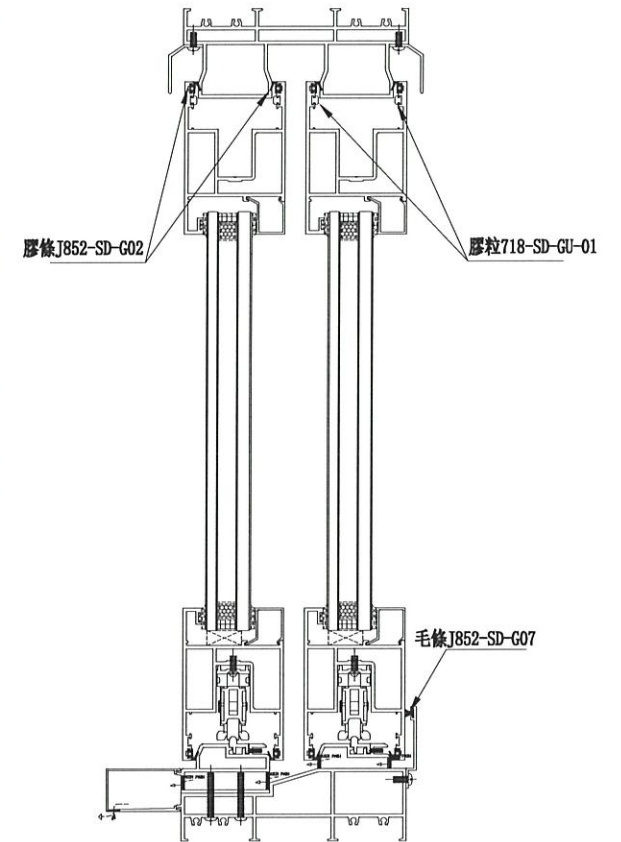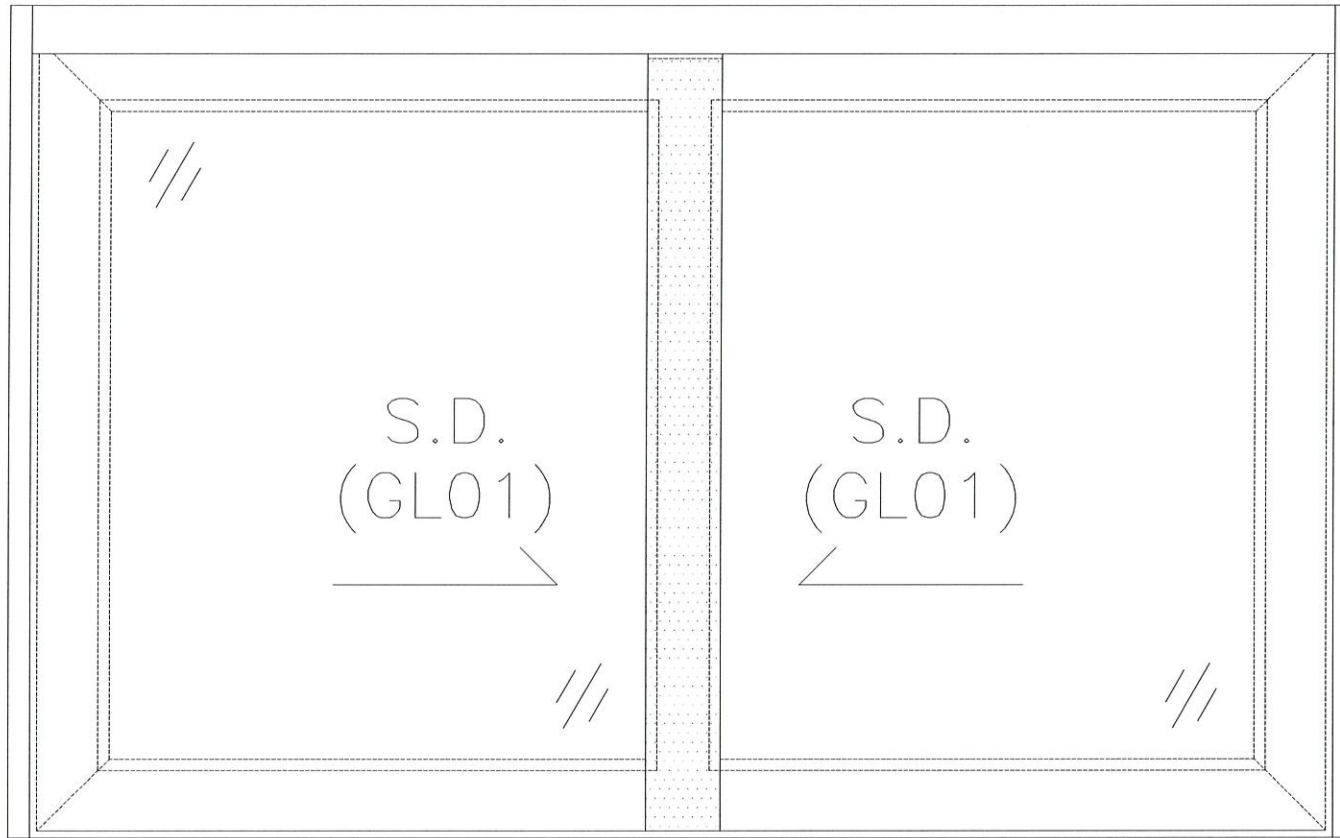

J852-提升門(兩趟款)膠條位置圖

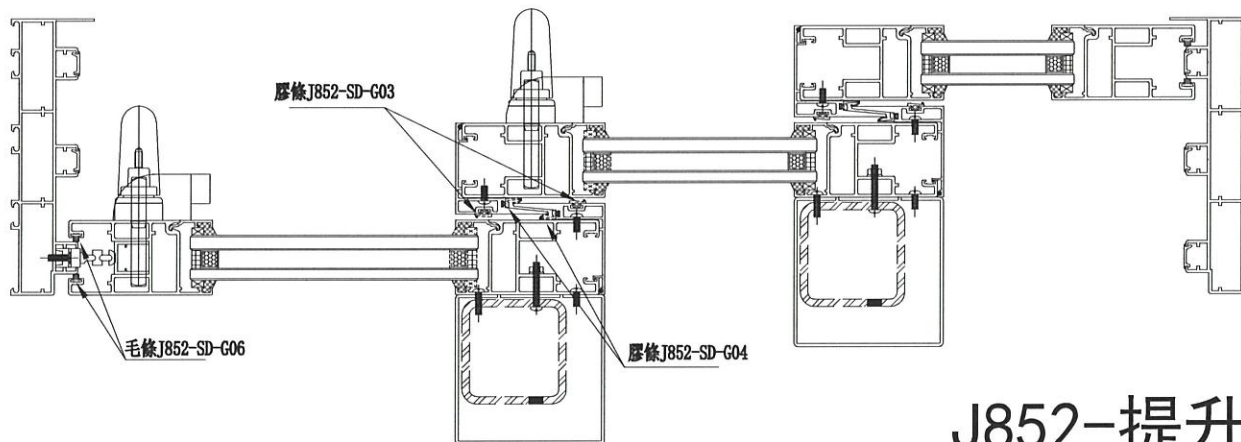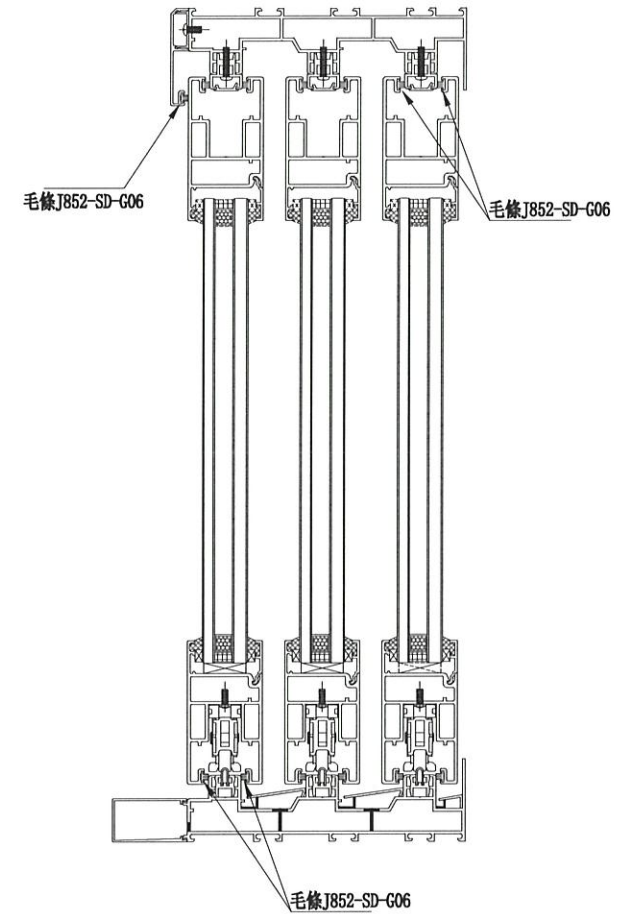

J852-提升門(三趟款)膠條位置圖



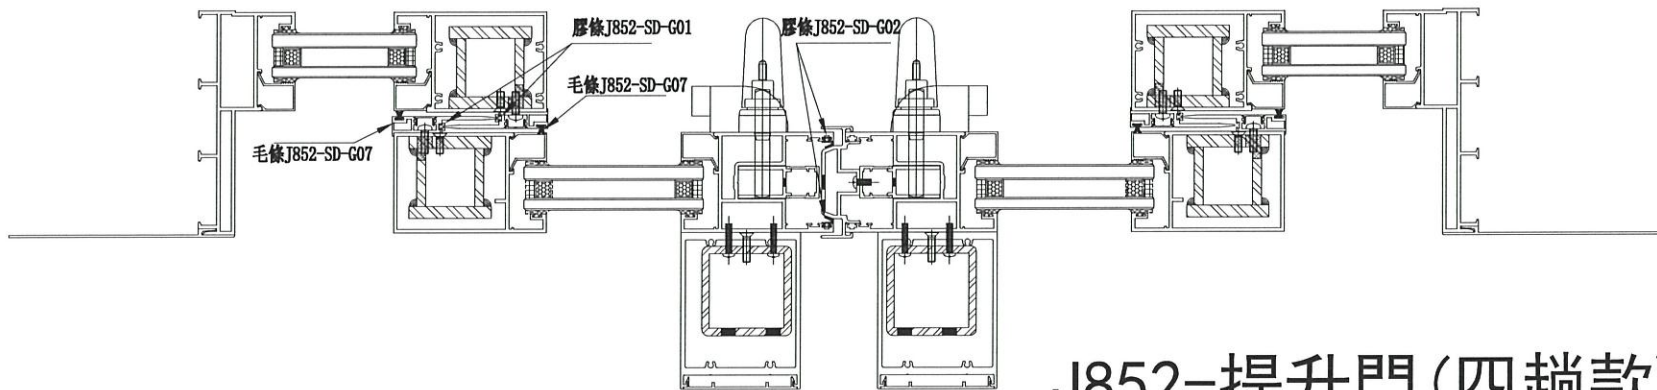
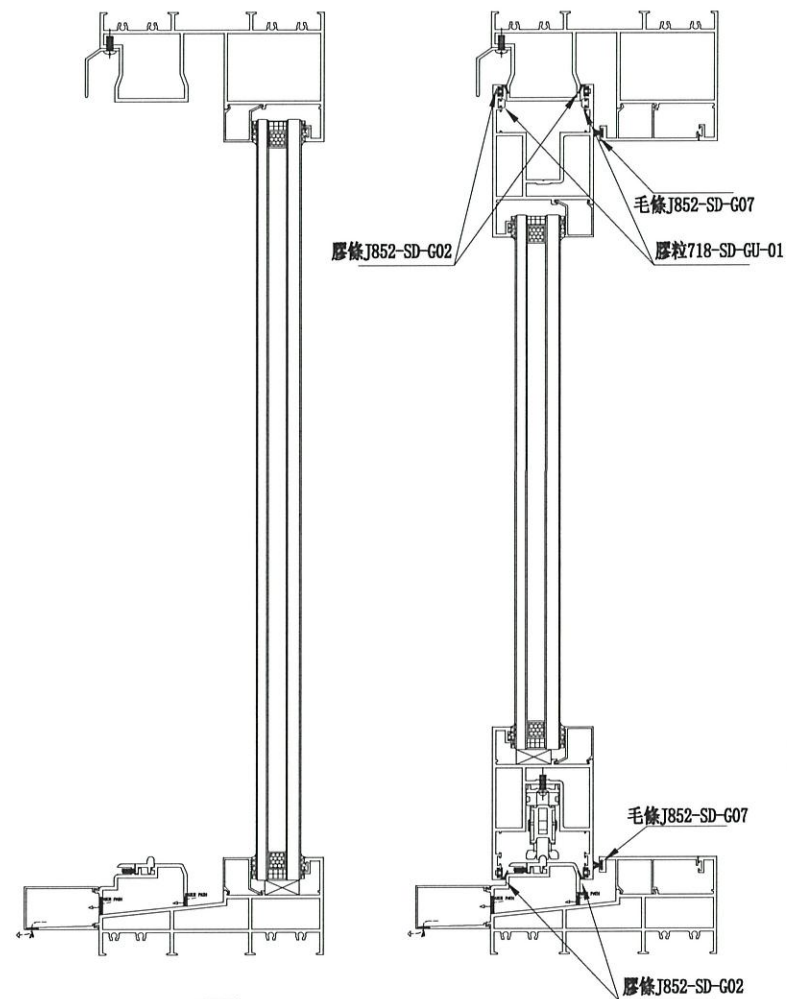


J852-提升門(四趟款)膠條位置圖





工程號 J852 地盤 亞皆老街

窗號	L尺寸 (MM)	數量 (支)	備註
W1/T1A	2535	18	
W1/T1B	2535	18	
W1/T2A	2535	18	
W1/T2B	2535	18	
W1/T3A	2535	18 15	
W1/T3B	2535	18 15	
合計		108 102	

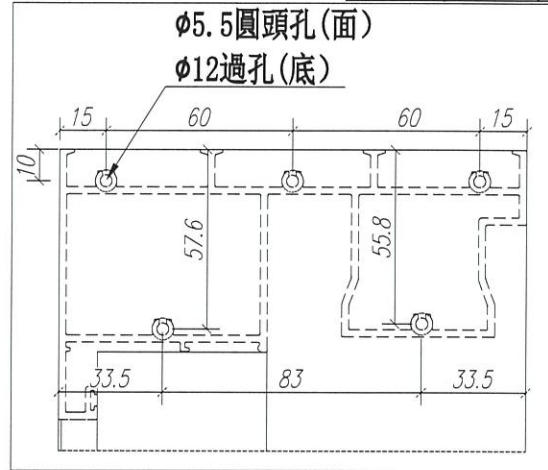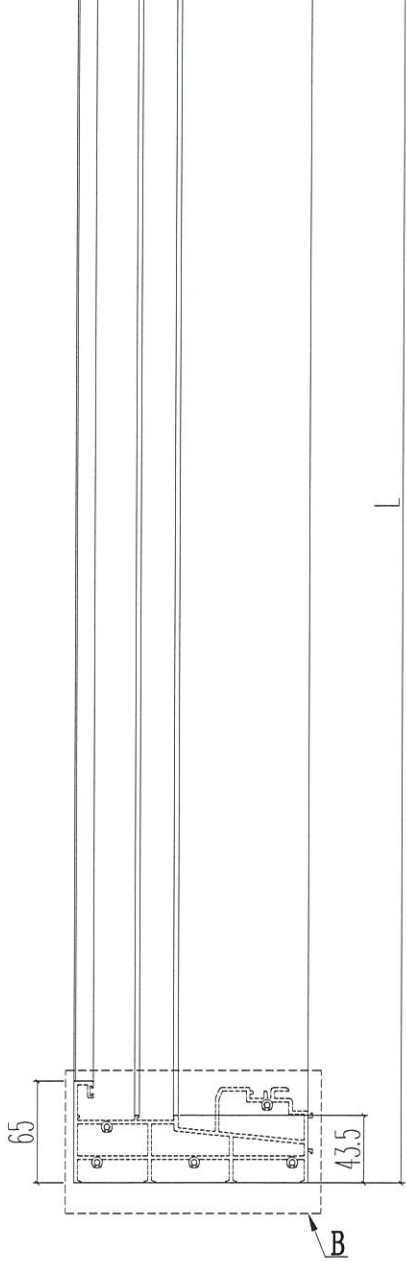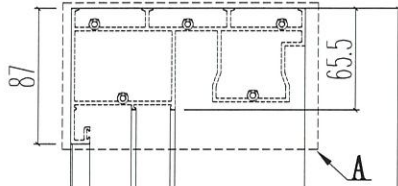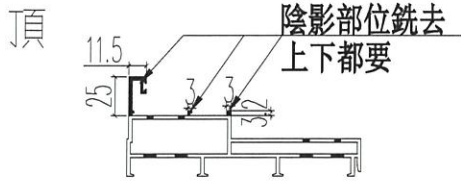

A位尺寸

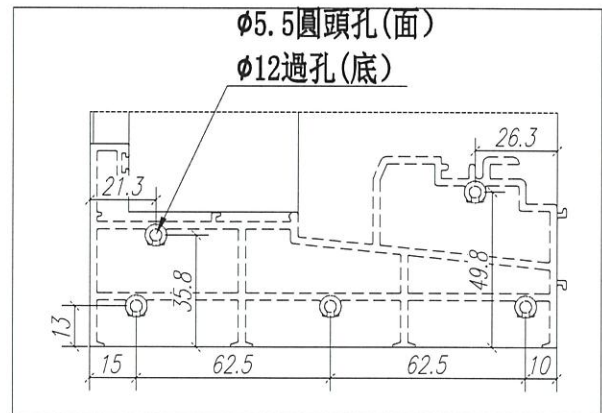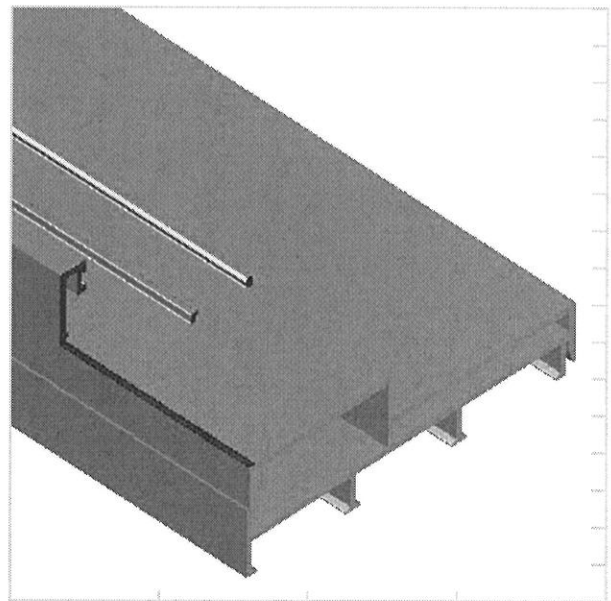


B位尺寸

名稱	四扇提升推拉門右邊框	制圖	sde	2020.09.26	修改	A	B
材料	X85855	復核	WHS		日期	2020.11.03	2021.01.13
顏色	UCT806812XL-3	批准			圖號	SD04-02	



工程號 J852 地盤 亞皆老街

窗號	L尺寸 (MM)	數量 (支)	分格尺寸	A	M	N	B	C
W1/T1A	4277	18	1021.5	997.5	350	12	38.5	953
W1/T1B	3852	18	909	885	330	11	111	840.5
W1/T2A	3752	18	884	860	330	11	61	815.5
W1/T2B	3752	18	884	860	330	11	61	815.5
W1/T3A	4277	18 15	1021.5	997.5	350	12	38.5	953
W1/T3B	3852	18 15	909	885	330	11	111	840.5
合計		108 102						

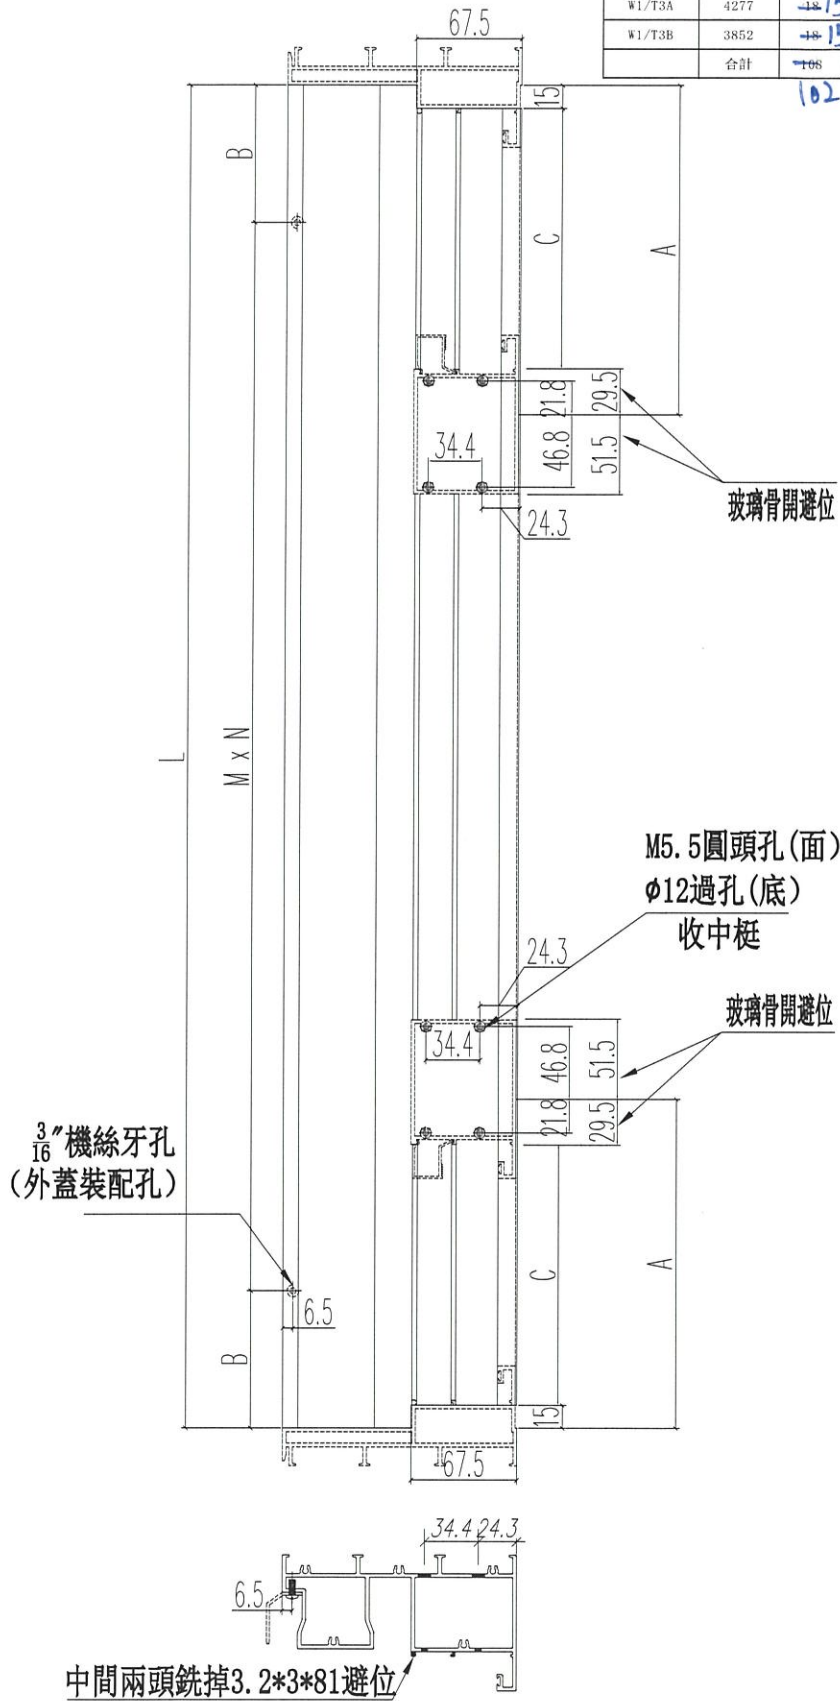


名稱	提升推拉門頂框料	制圖	sde	2020.09.26	修改	A		
材料	X85856	復核	WHS		日期	2020.11.03		
顏色	UCT806812XL-3	批准			圖號	SD04-03		



窗號	L尺寸 (MM)	數量 (支)	分格尺寸	A	M	N	B	C	E
W1/T1A	4277	18	1021.5	997.5	350	12	38.5	953	1069
W1/T1B	3852	18	909	885	330	11	111	840.5	963
W1/T2A	3752	18	884	860	330	11	61	815.5	938
W1/T2B	3752	18	884	860	330	11	61	815.5	938
W1/T3A	4277	18 15	1021.5	997.5	350	12	38.5	953	1069
W1/T3B	3852	18 15	909	885	330	11	111	840.5	963
合計		108 102							

中間兩頭銑掉3.2*3*81避位

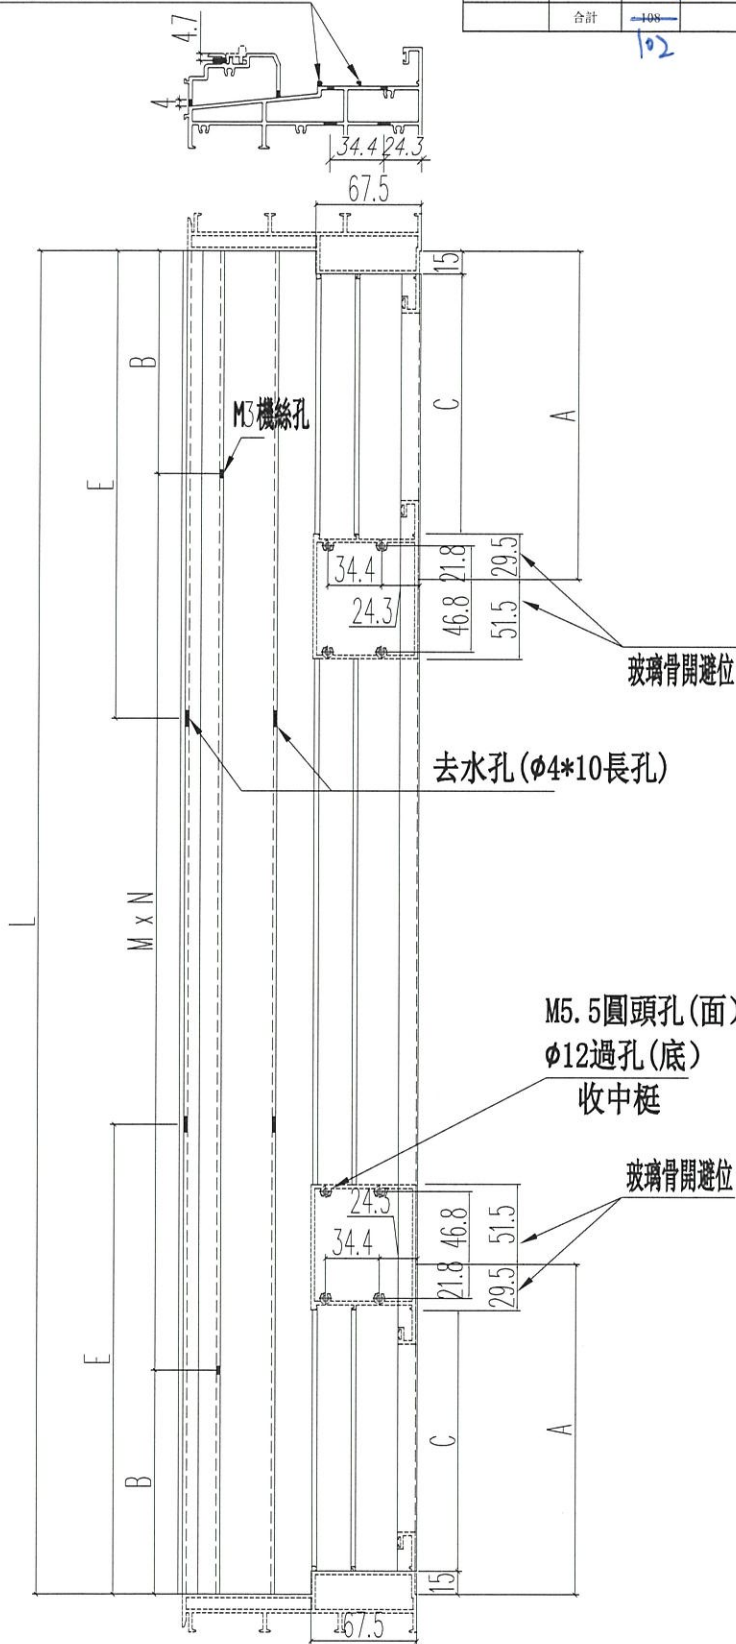





名稱	提升推拉門底邊框	制圖	sde	2020.09.26	修改	A		
材料	X85857	復核	WHS		日期	2020.11.03		
顏色	UCT806812XL-3	批准			圖號	SD04-04		



工程號 J852 地盤 亞皆老街

窗號	數量 (支)
W1/T1A	18
W1/T1B	18
W1/T2A	18
W1/T2B	18
W1/T3A	18 15
W1/T3B	18 15
	108 102

頂

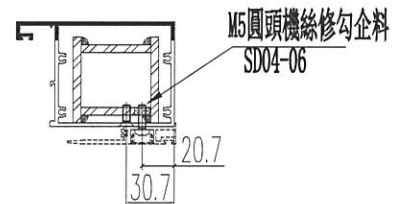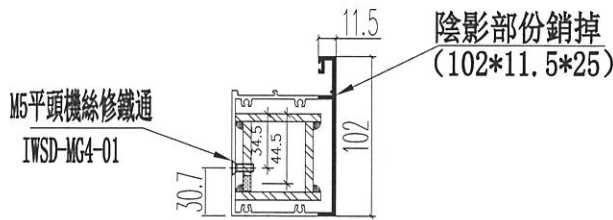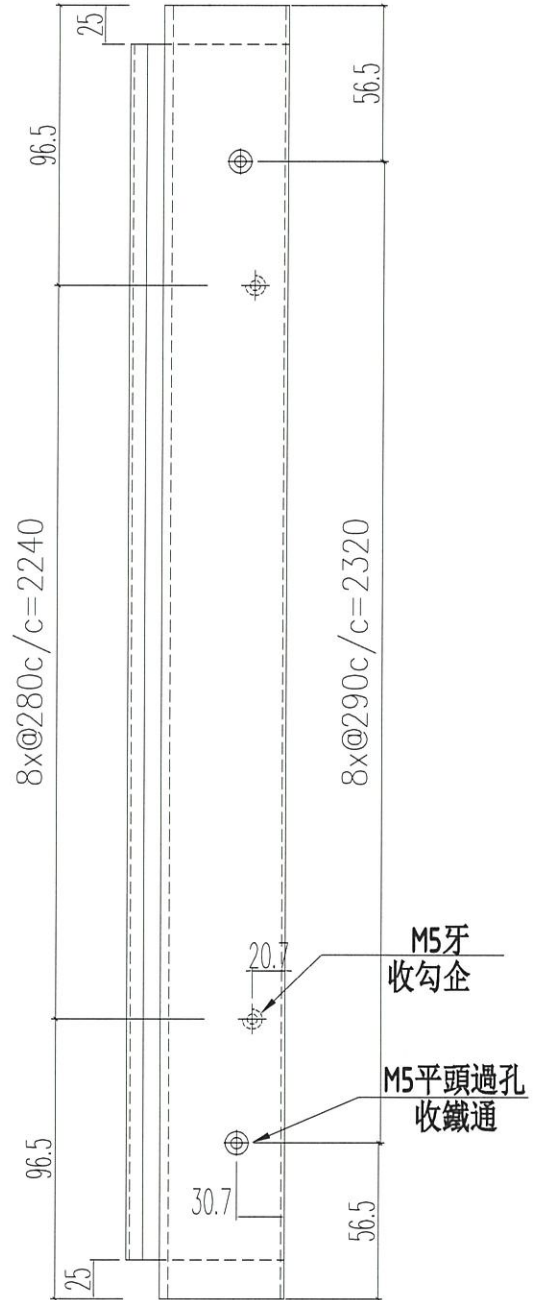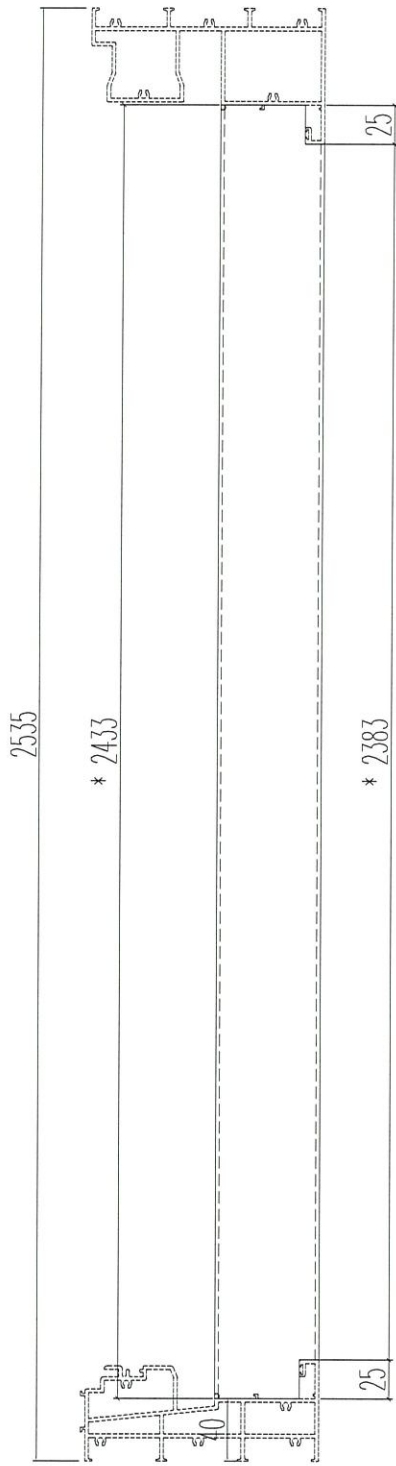

名稱	提升推拉門豎中樑	制圖	sde	2020.09.26	修改	A	
材料	X85866	復核	WHS		日期	2020.11.03	
顏色	UCT806812XL-3	批准			圖號	SD04-05	






美特鋁質 有限公司
MIDI Aluminium Fabricator Ltd.


工程號 J852 地盤 亞皆老街

窗號	數量 (支)
W1/T1A	18
W1/T1B	18
W1/T2A	18
W1/T2B	18
W1/T3A	18 15
W1/T3B	18 15
	108 102

頂

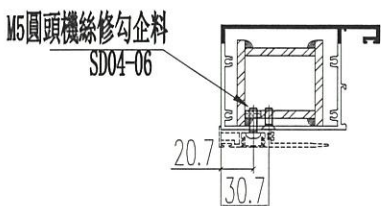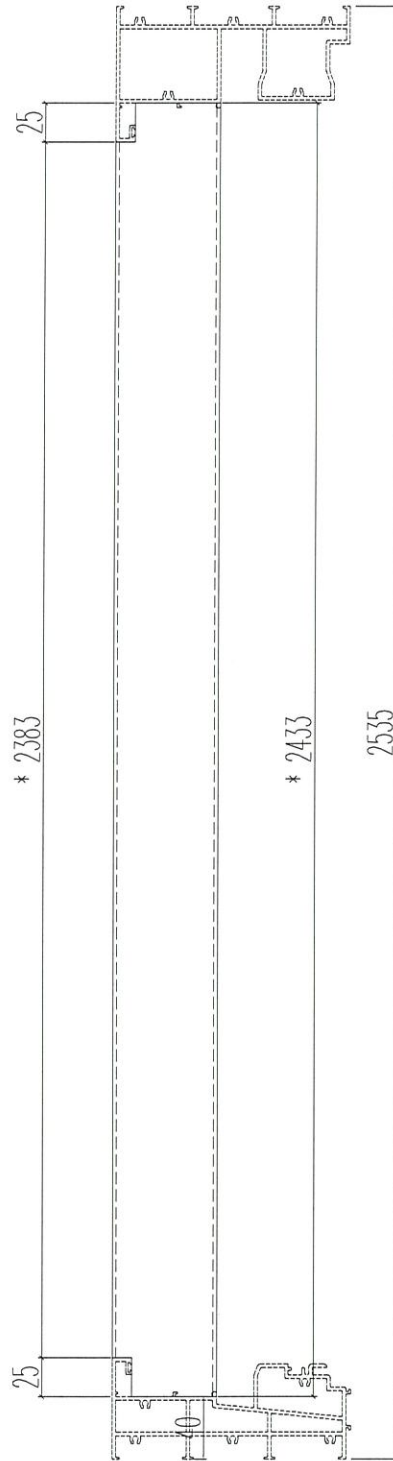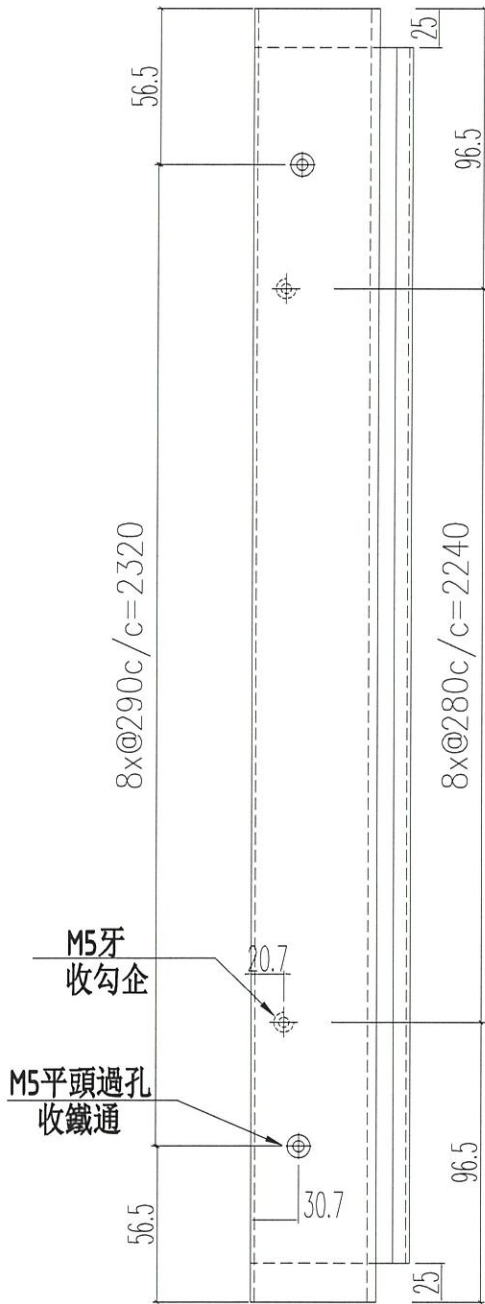

陰影部份銷掉
(102*11.5*25)

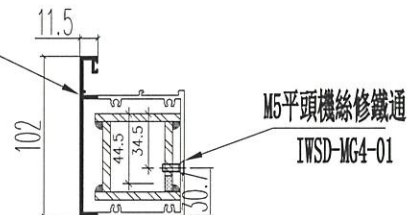

新增圖


名稱	提升推拉門豎中樑	制圖	sde	2020.09.26	修改	-	
材料	X85866	復核	WHS		日期	-	
顏色	UCT806812XL-3	批准			圖號	SD04-05R	



工程號 J852 地盤 亞皆老街

窗號	數量 (支)
W1/T1A	18
W1/T1B	18
W1/T2A	18
W1/T2B	18
W1/T3A	18 15
W1/T3B	18 15
	108 102

頂

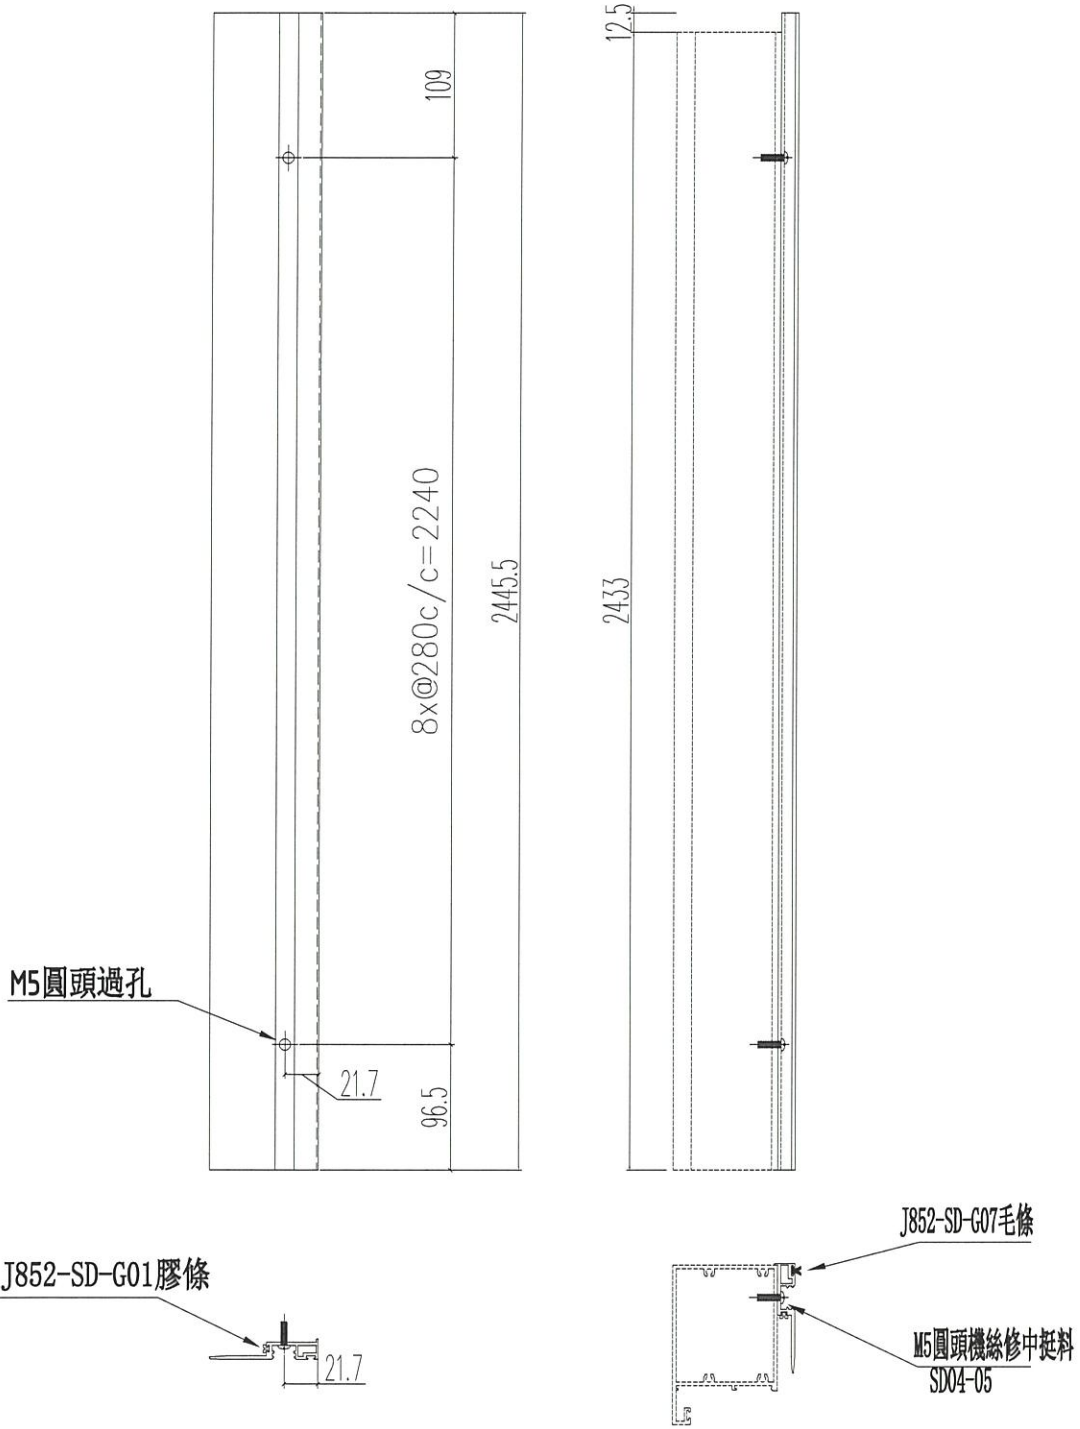



名稱	提升推拉門豎中挺勾蓋	制圖	sde	2020.09.26	修改	A		
材料	X85863	復核	WHS		日期	2020.11.03		
顏色	UCT806812XL-3	批准			圖號	SD04-06		



工程號 J852 地盤 亞皆老街



窗號	數量 (支)
W1/T1A	18
W1/T1B	18
W1/T2A	18
W1/T2B	18
W1/T3A	18 15
W1/T3B	18 15
	108 102

頂

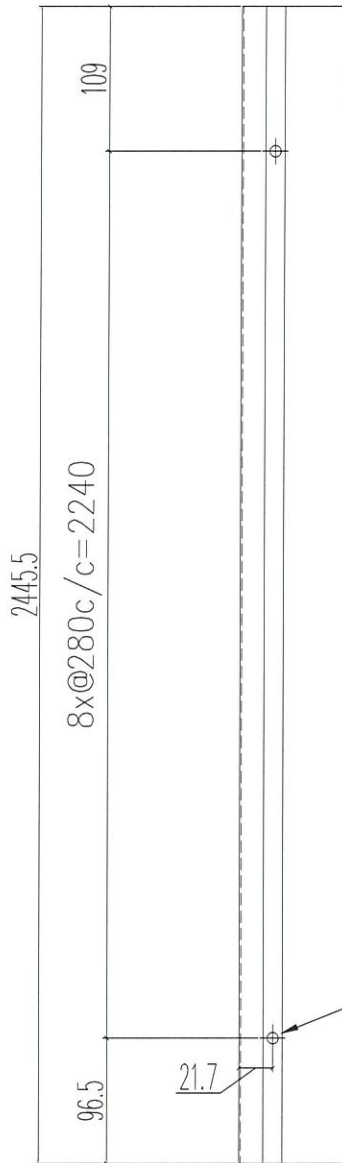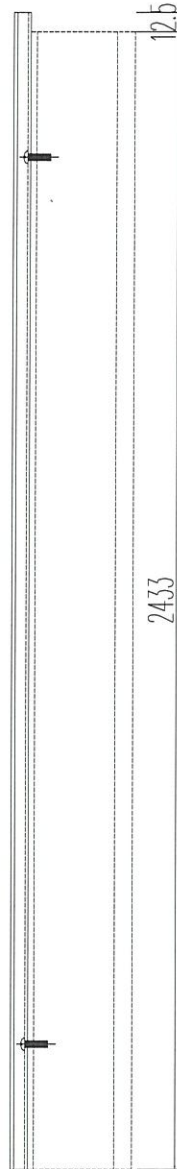

M5圓頭過孔

新增圖

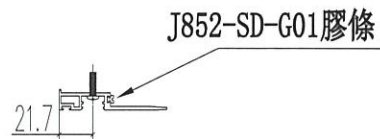
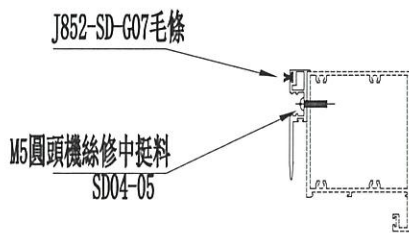


名稱	提升推拉門豎中挺勾蓋	制圖	sde	2020.09.26	修改	-		
材料	X85863	復核	WHS		日期	-		
顏色	UCT806812XL-3	批准			圖號	SD04-06R		



窗號	L尺寸 (MM)	數量 (支)	M	N	B
W1/T1A	4325	18	350	12	62.5
W1/T1B	3900	18	330	11	135
W1/T2A	3800	18	330	11	85
W1/T2B	3800	18	330	11	85
W1/T3A	4325	18 15	350	12	62.5
W1/T3B	3900	18 15	330	11	135
	合計	108 102			


工程號 J852 地盤 亞皆老街

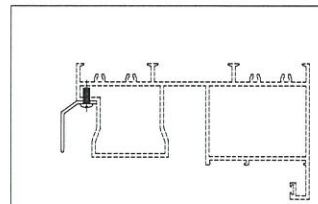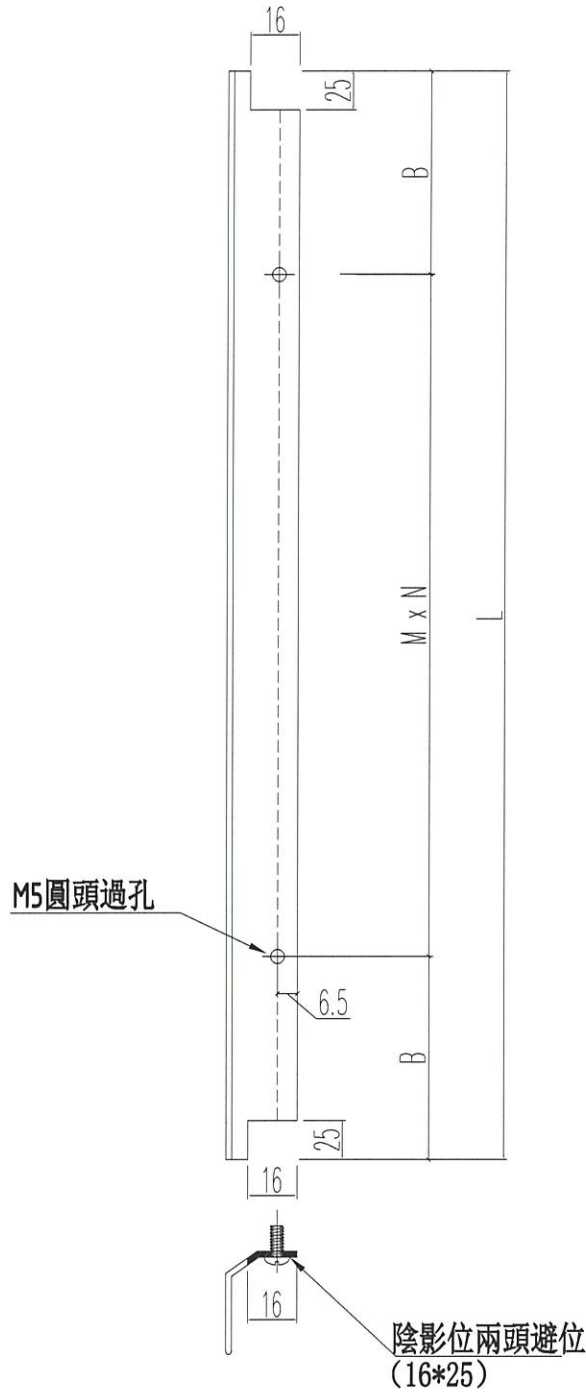



名稱	提升推拉門頂外蓋	制圖	sde	2020.09.26	修改	A		
材料	X85874	復核	WHS		日期	2020.11.03		
顏色	UCT806812XL-3	批准			圖號	SD04-07		



工程號 J852 地盤 亞皆老街

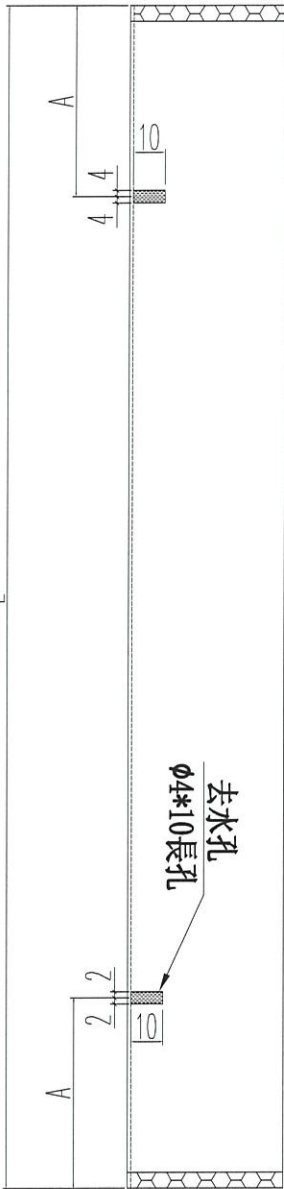

窗號	L尺寸 (MM)	數量 (支)	A
W1/T1A	4325	18	1081
W1/T1B	3900	18	963
W1/T2A	3800	18	938
W1/T2B	3800	18	938
W1/T3A	4325	18 15	1070
W1/T3B	3900	18 15	963
	合計	108 102	

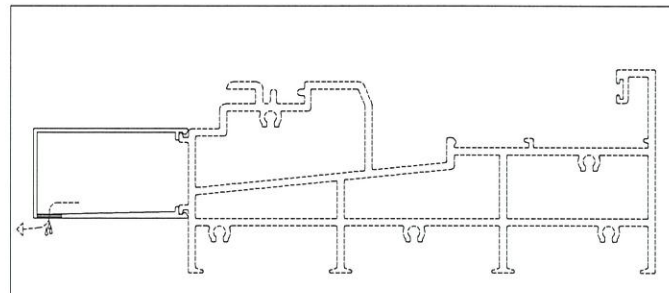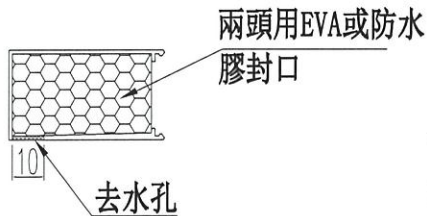



名稱	提升推拉門底外蓋	制圖	sde	2020.09.26	修改	A		
材料	X85878	復核	WHS		日期	2020.11.03		
顏色	UCT806812XL-3	批准			圖號	SD04-08		




美特鋁質 有限公司
MIDI Aluminium Fabricator Ltd.

工程號 J852 地盤 亞皆老街

窗號	數量 (支)
W7/T1A	18
W6/T2B	18
W6/T3B	18 15
合計	54 51

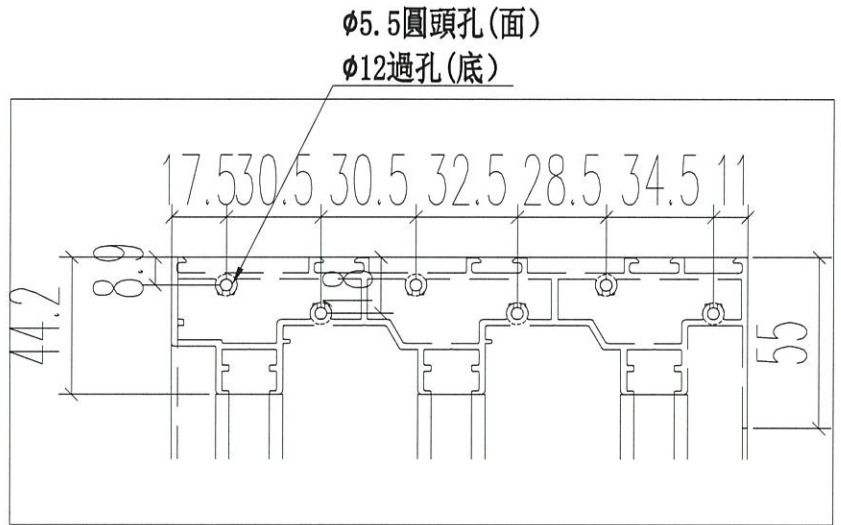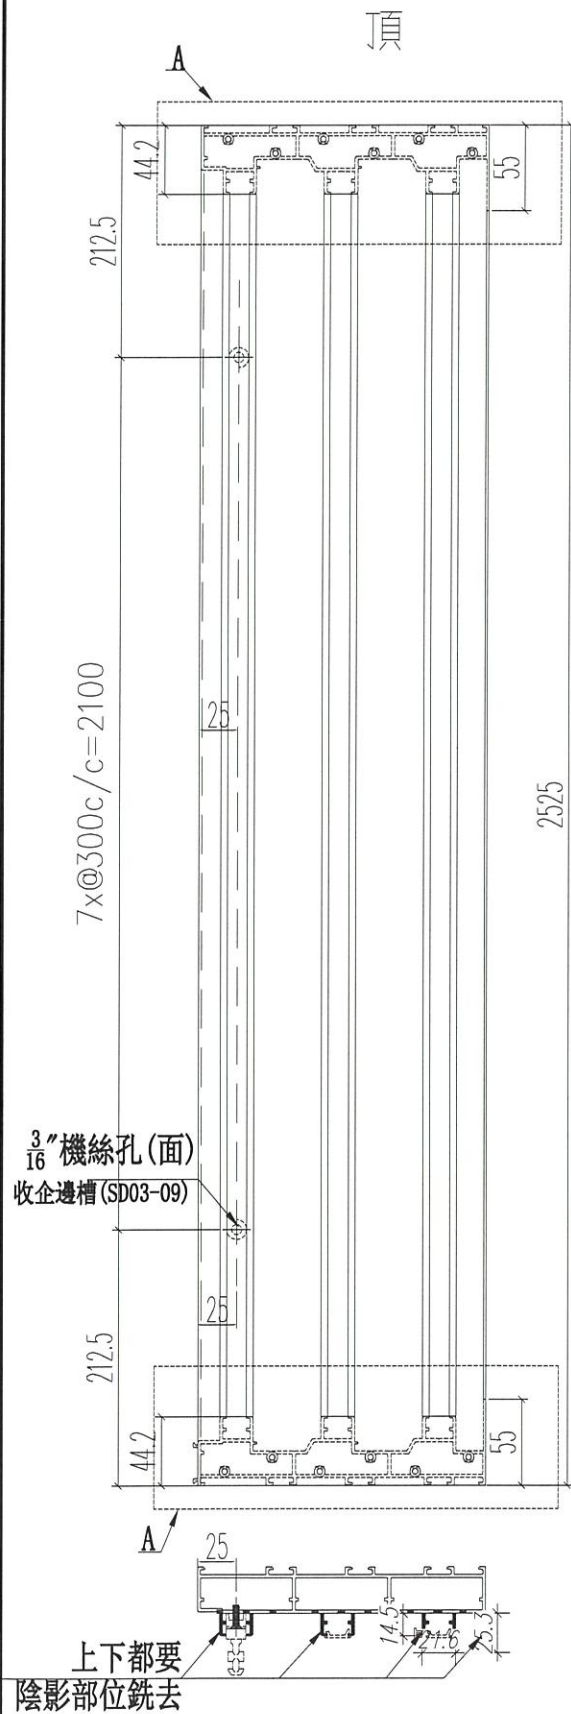

A位尺寸

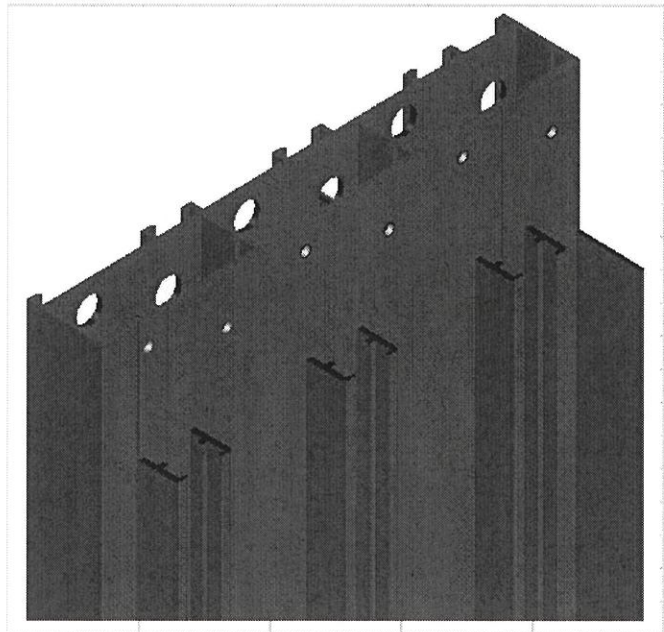


名稱	提升推拉門左邊框	制圖	sde	2020.09.26	修改	A	
材料	X85879	復核	WHS		日期	2020.11.03	
顏色	UCT806812XL-3	批准			圖號	SD03-01	



美特鋁質 有限公司
MIDI Aluminium Fabricator Ltd.


工程號 J852 地盤 亞皆老街

窗號	數量 (支)
W6/T1B	18
W6/T2A	18
合計	36

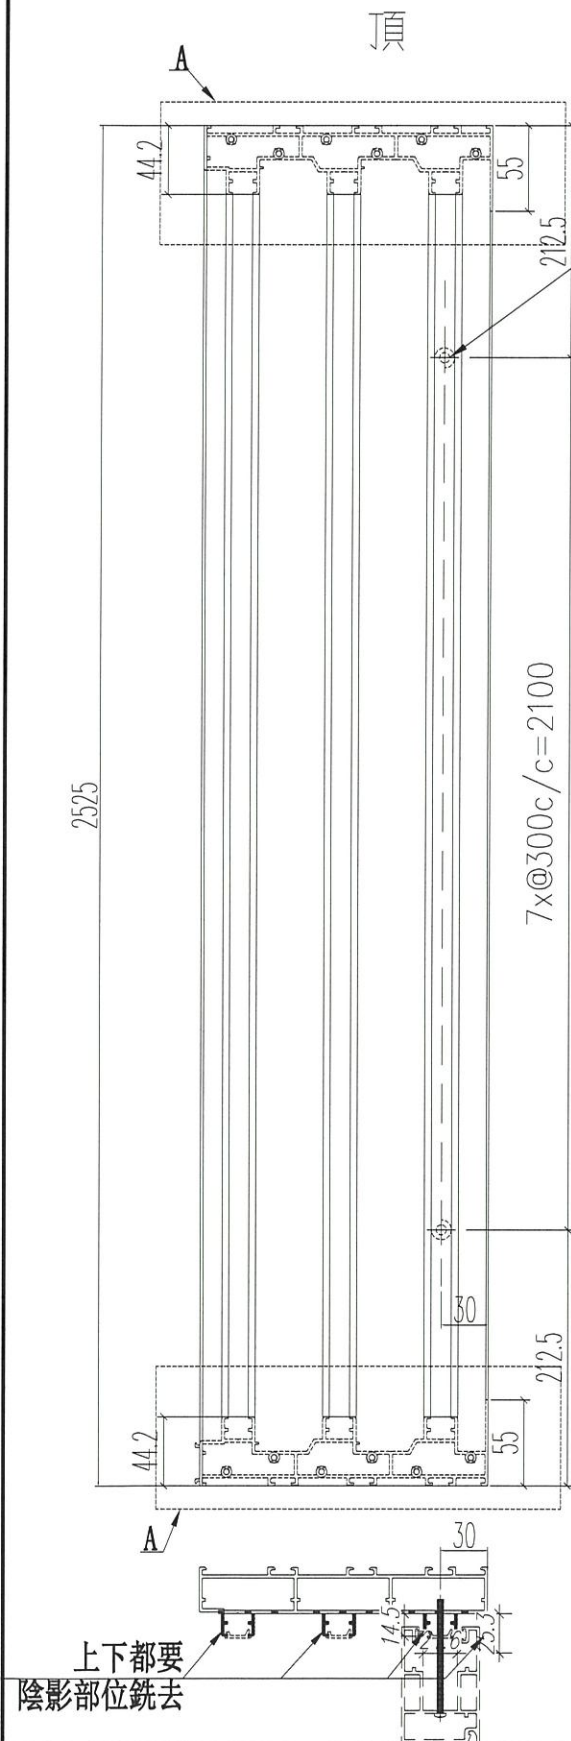


3/16" 機絲孔修梗玉 (面)

φ5.5 圓頭孔 (面)
φ12 過孔 (底)

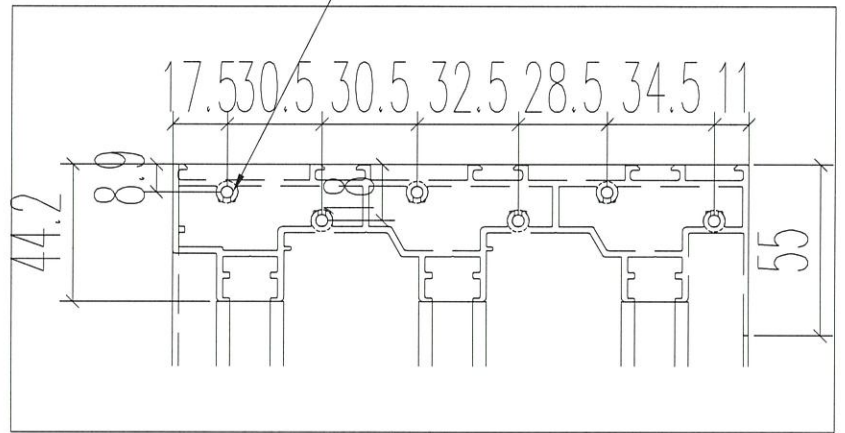

A位尺寸

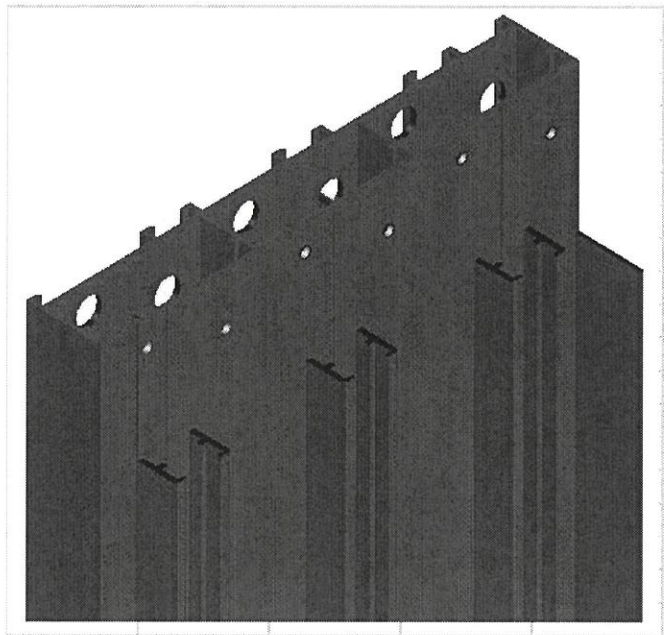

名稱	提升推拉門左邊框	制圖	sde	2020.09.26	修改	A	
材料	X85879	復核	WHS		日期	2020.12.21	
顏色	UCT806812XL-3	批准			圖號	SD03-01R	





美特鋁質 有限公司
MIDI Aluminium Fabricator Ltd.


工程號 J852 地盤 亞皆老街

窗號	L (MM)	數量 (支)	備註
W7/T3A	2525	±8 15	

新增圖

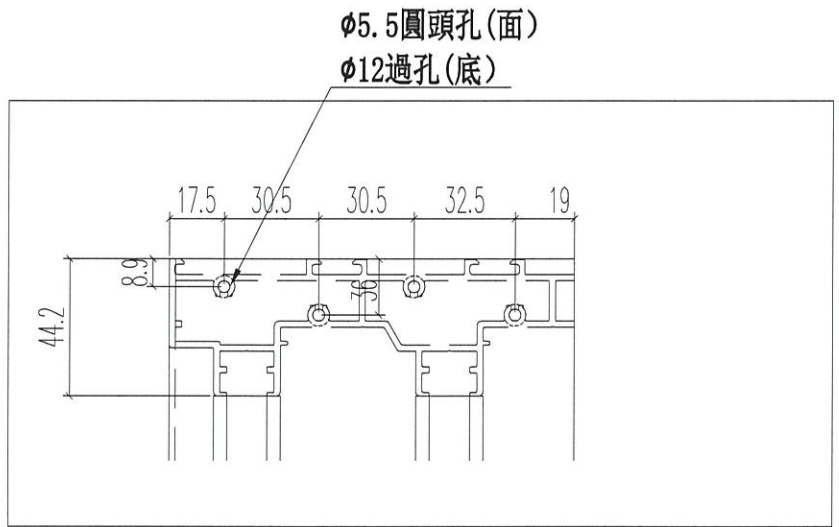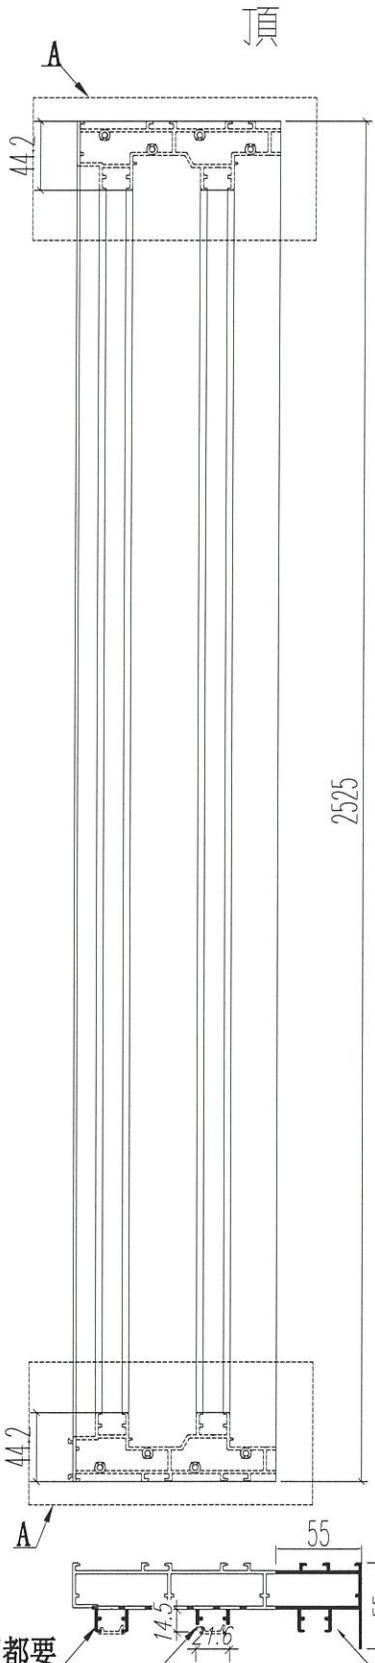

A位尺寸

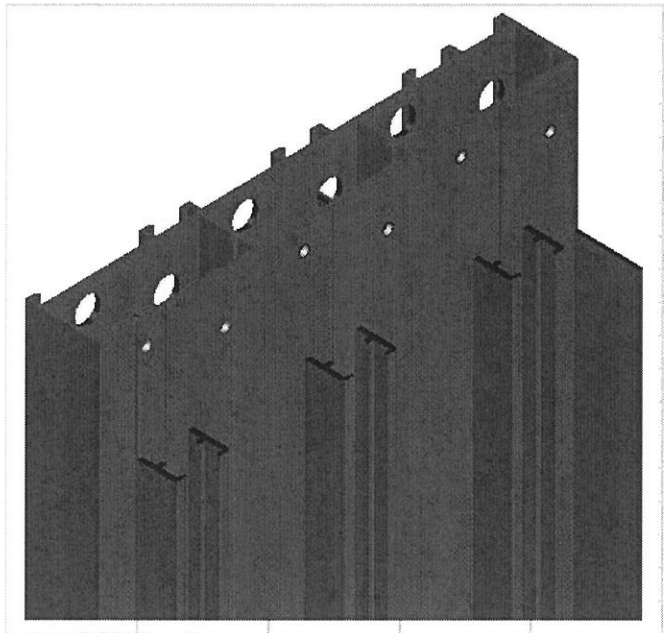

上下都要
陰影部位銑去

此位削去55*55 (整支) / 地盤安裝防火門



名稱	提升推拉門左邊框	制圖	sde	2020.09.26	修改	-	
材料	X85879	復核	WHS		日期	-	
顏色	UCT806812XL-3	批准			圖號	SD03-01RA	




美特鋁質 有限公司
MIDI Aluminium Fabricator Ltd.

工程號 J852 地盤 亞皆老街

窗號	數量 (支)
W6/T1B	18
W6/T2A	18
W7/T3A	18 15
合計	54 51

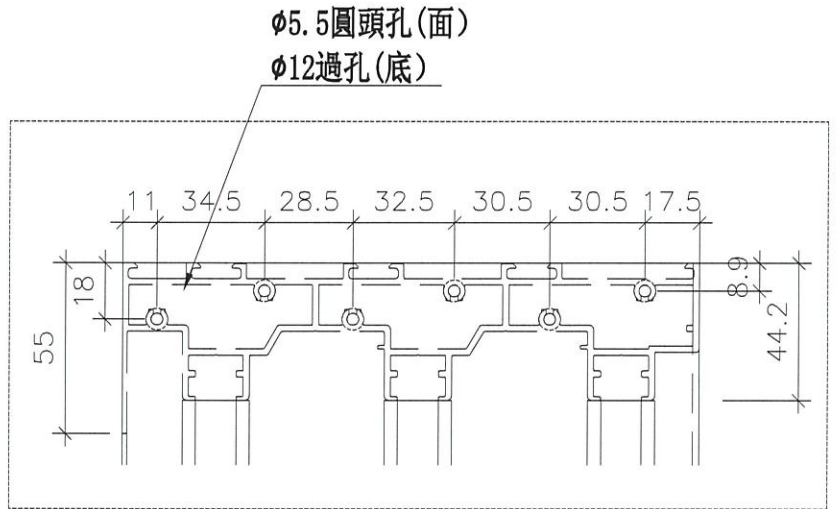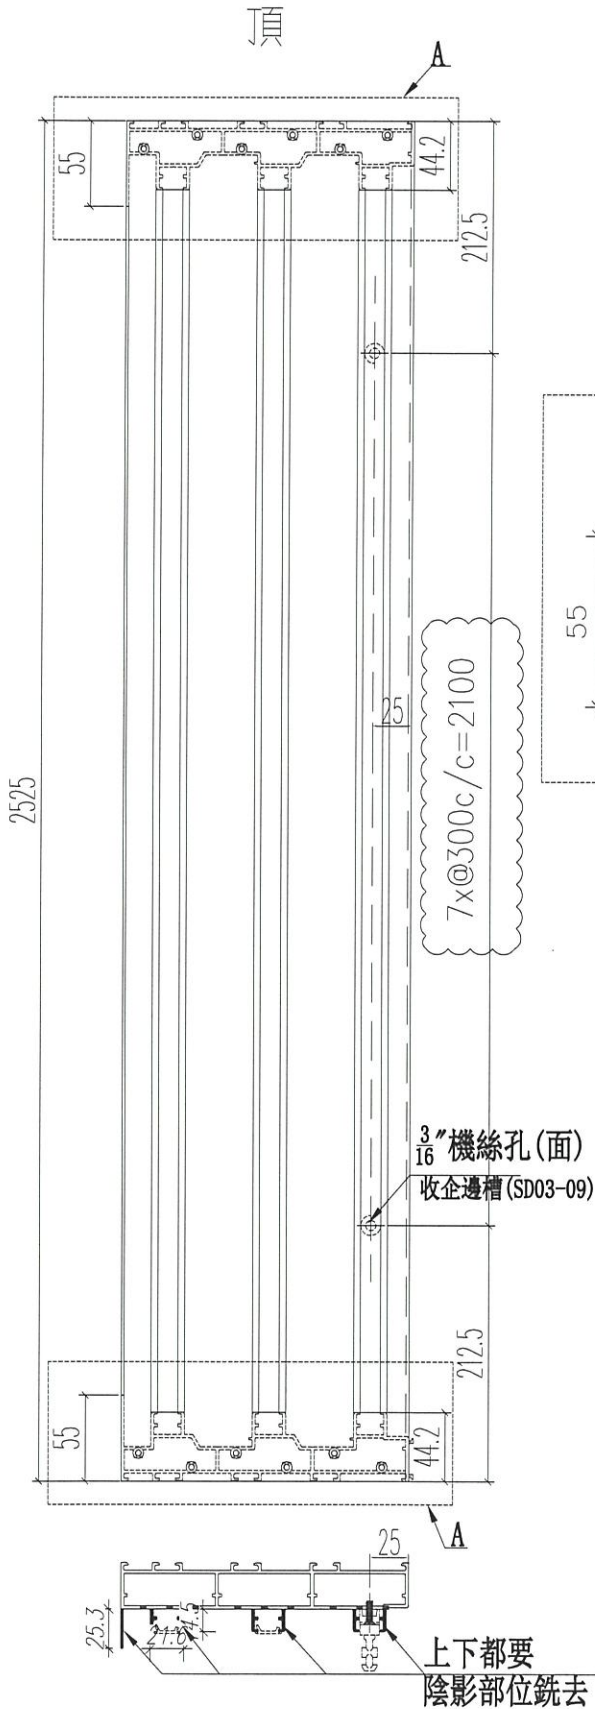

A位尺寸

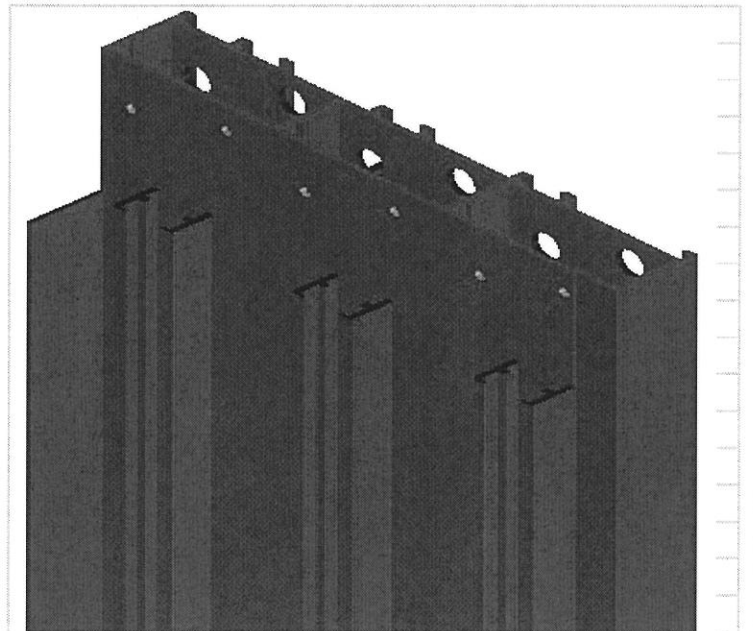



名稱	提升推拉門右邊框	制圖	sde	2020.09.26	修改	A	
材料	X85879	復核	WHS		日期	2020.11.03	
顏色	UCT806812XL-3	批准			圖號	SD03-02	




美特鋁質 有限公司
MIDI Aluminium Fabricator Ltd.

工程號 J852 地盤 亞皆老街

窗號	數量 (支)
W7/T1A	18
W6/T2B	18
W6/T3B	18 15
合計	54 51

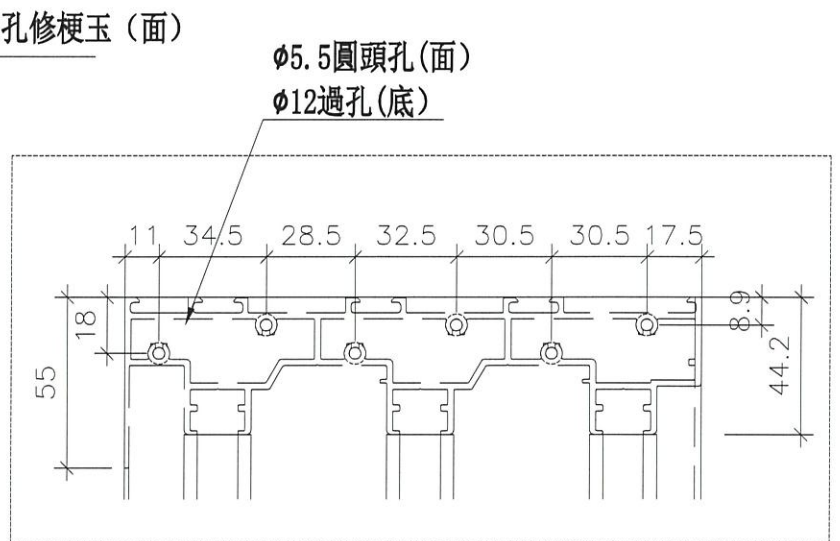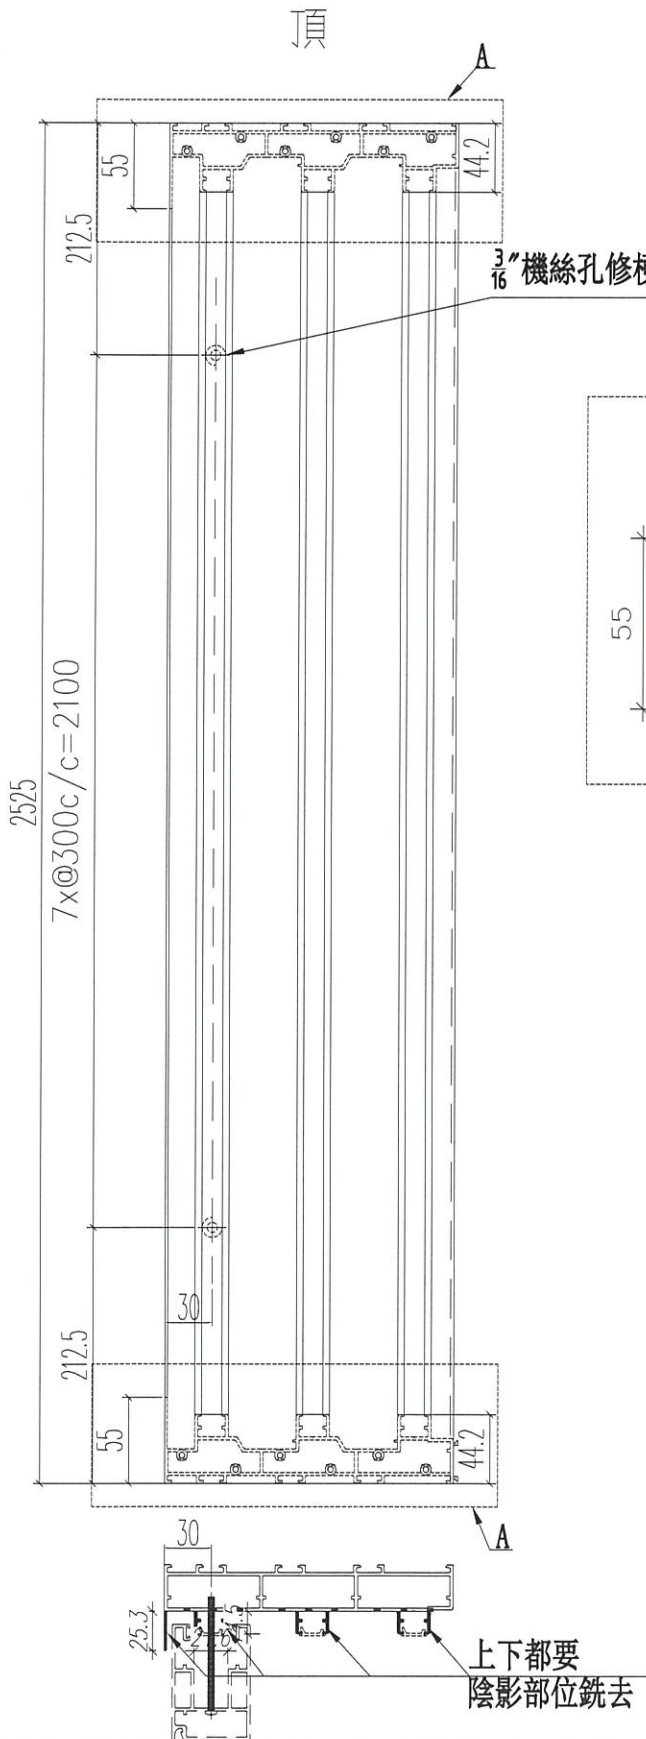

A位尺寸

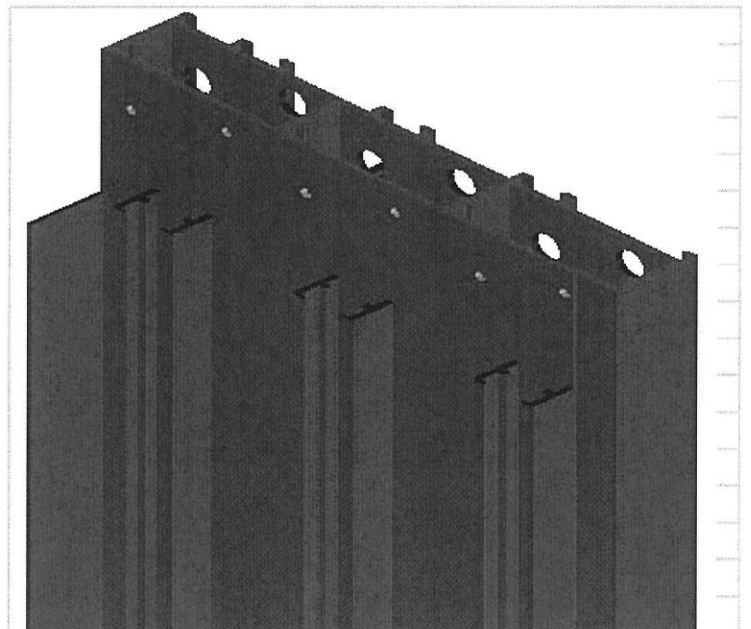


名稱	提升推拉門右邊框	制圖	sde	2020.09.26	修改	-	
材料	X85879	復核	WHS		日期	-	
顏色	UCT806812XL-3	批准			圖號	SD03-02R	



美特鋁質 有限公司
MIDI Aluminium Fabricator Ltd.

工程號 J852 地盤 亞皆老街

窗號	L尺寸 (MM)	數量 (支)	備註
W7/T1A	2540	18	
W6/T1B	2540	18	
W6/T2A	2540	18	
W6/T2B	2540	18	
W6/T3B	2540	18 15	
	合計	90 87	

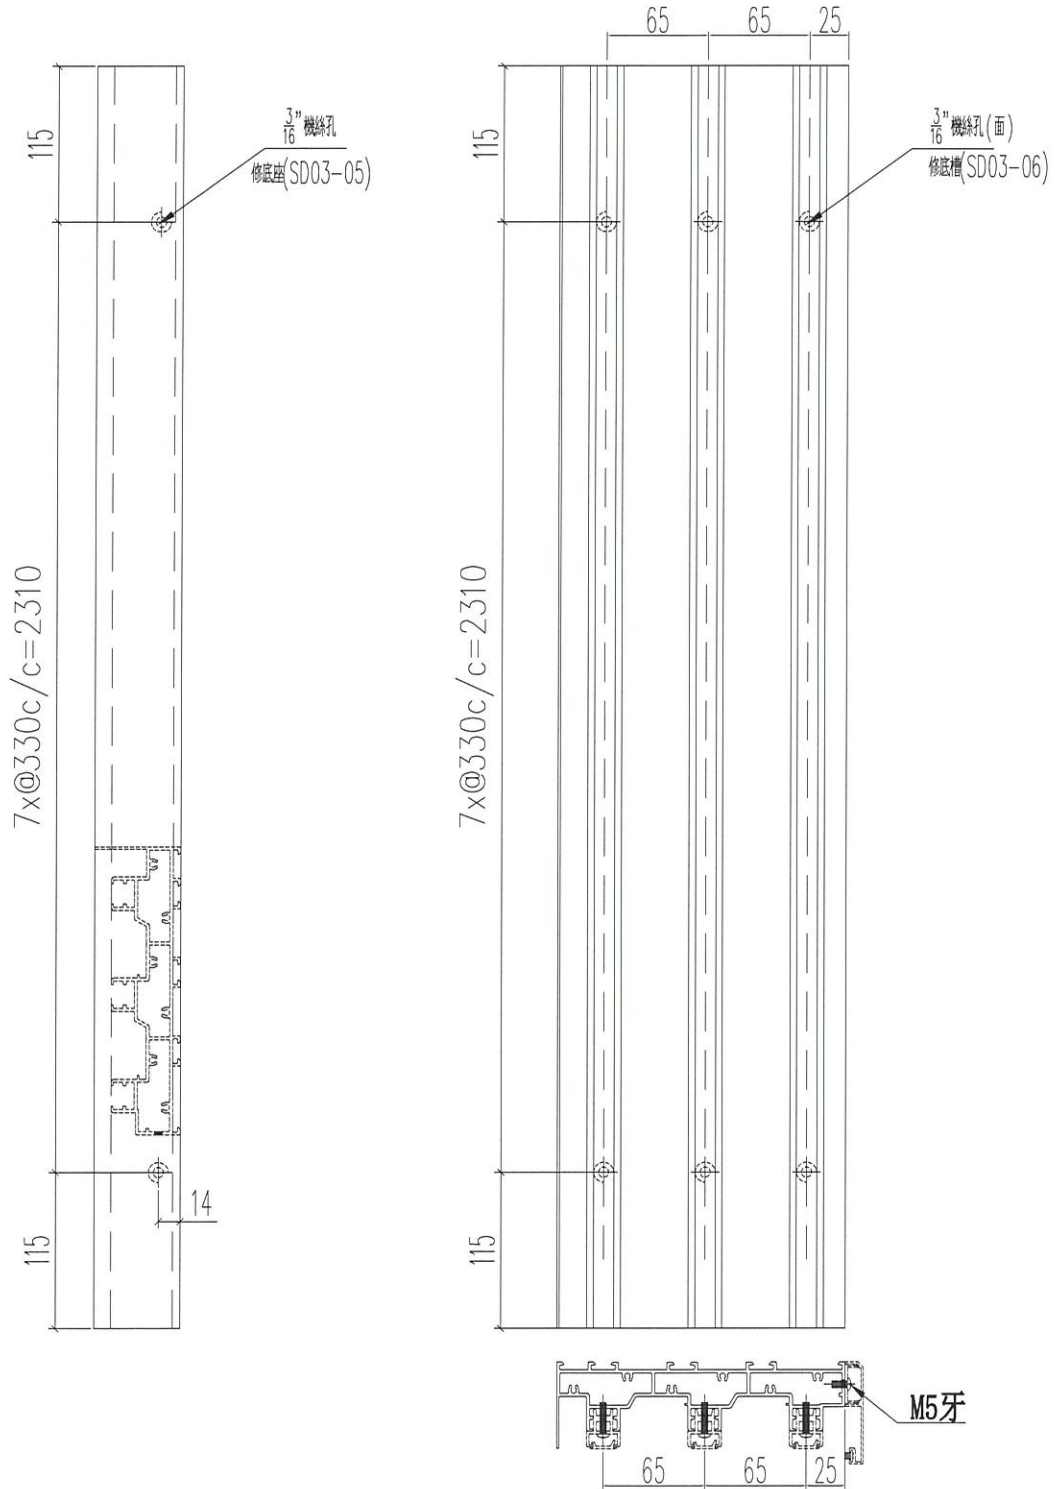

名稱	提升推拉門頂框料	制圖	sde	2020.09.26	修改	A	
材料	X85880	復核	WHS		日期	2020.11.03	
顏色	UCT806812XL-3	批准			圖號	SD03-03	




美特鋁質 有限公司
MIDI Aluminium Fabricator Ltd.

工程號 J852 地盤 亞皆老街

窗號	L尺寸 (MM)	數量 (支)	備註
W7/T3A	2540	+8-15	

新增圖

左

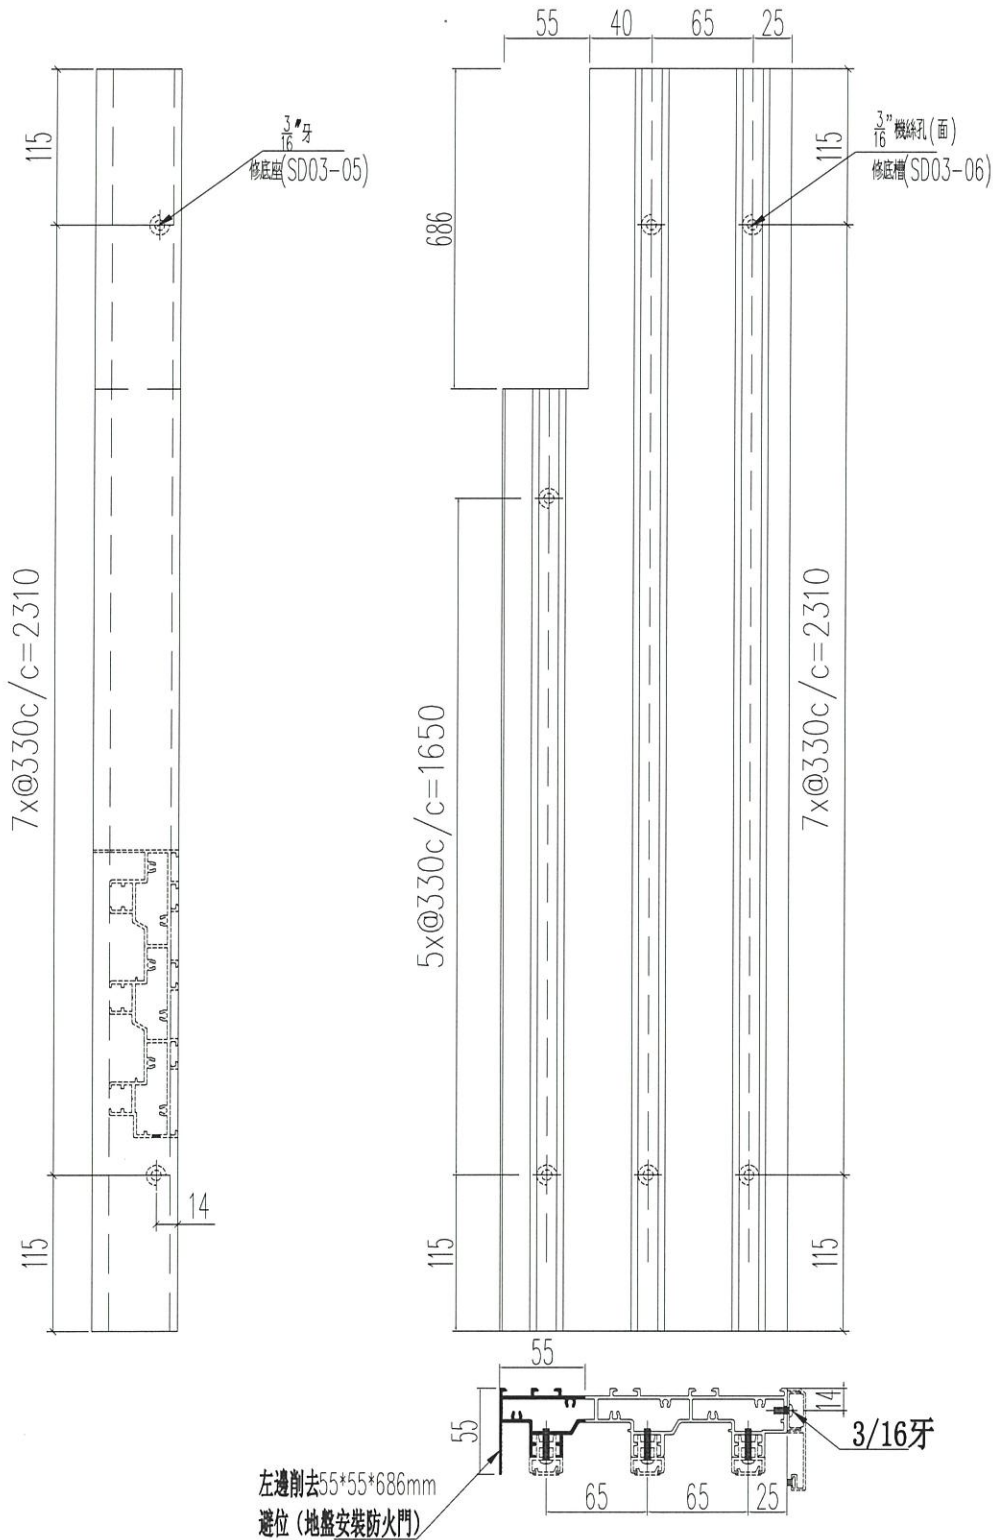


名稱	提升推拉門頂框料	制圖	sde	2020.09.26	修改	-	
材料	X85880	復核	WHS		日期	-	
顏色	UCT806812XL-3	批准			圖號	SD03-03A	



美特鋁質 有限公司
MIDI Aluminium Fabricator Ltd.

工程號 J852 地盤 亞皆老街

窗號	L尺寸 (MM)	數量 (支)
W7/T1A	2540	18
W6/T1B	2540	18
W6/T2A	2540	18
W6/T2B	2540	18
W6/T3B	2540	18 15
合計		90 87

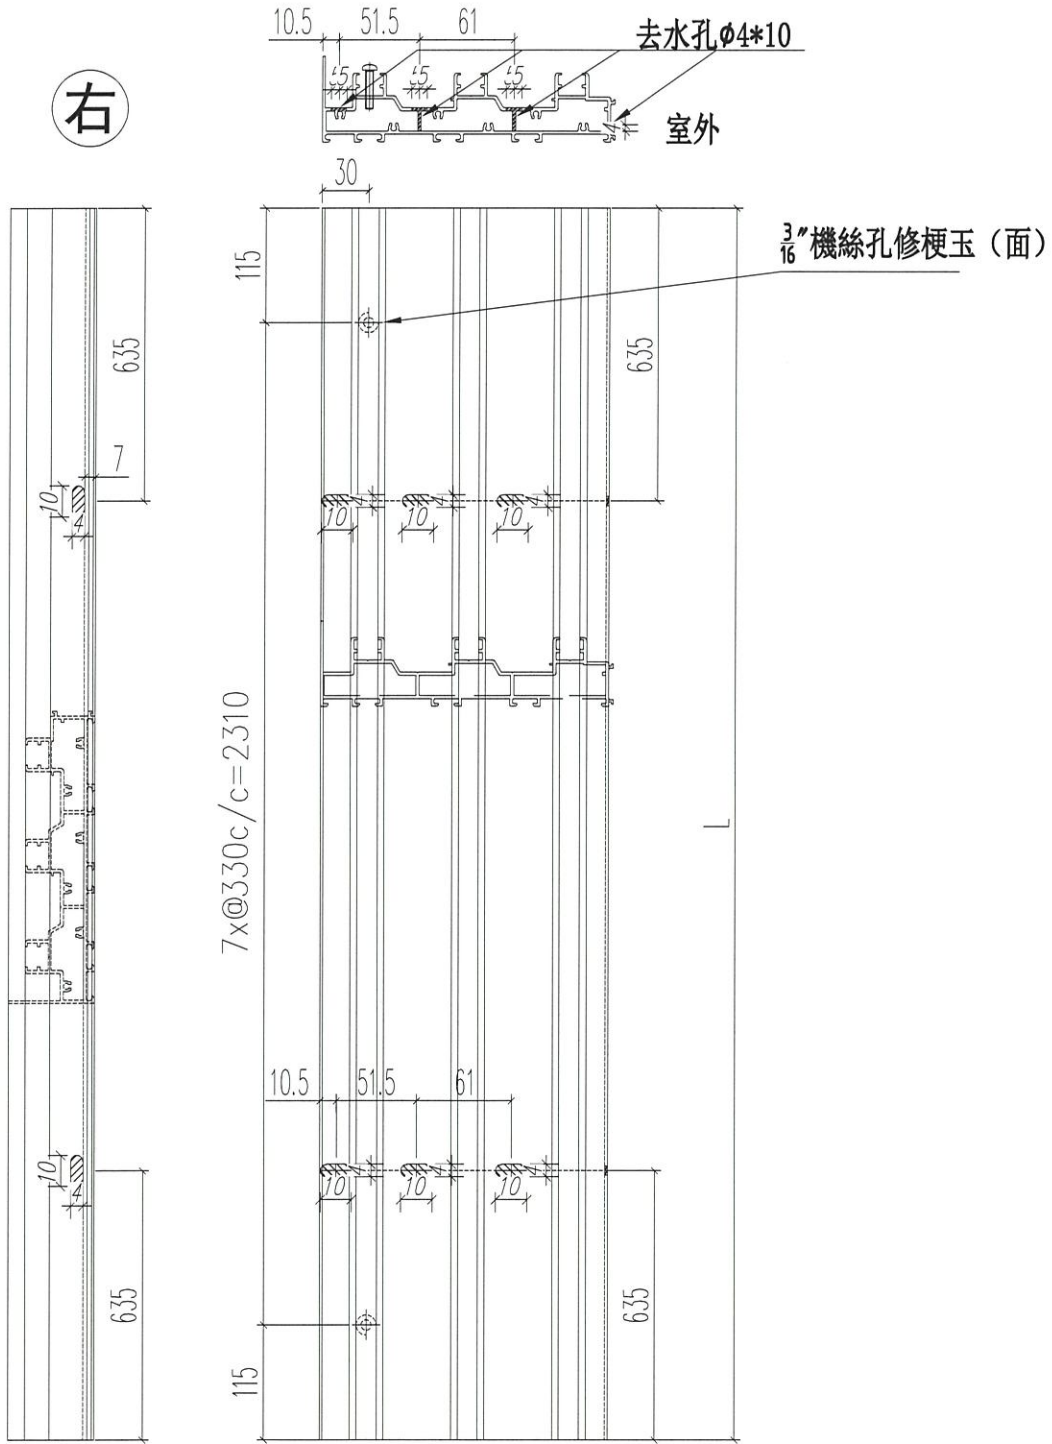

名稱	提升推拉門底框料	制圖	sde	2020.09.26	修改	A	B	
材料	X85881	復核	WHS		日期	2020.11.03	2020.12.21	
顏色	UCT806812XL-3	批准			圖號	SD03-04		



美特鋁質 有限公司
MIDI Aluminium Fabricator Ltd.



工程號 J852 地盤 亞皆老街

窗號	L尺寸 (MM)	數量 (支)
W7/T3A	2540	±8 15

新增圖

左邊削去55*55*686mm
避位 (地盤安裝防火門)

右

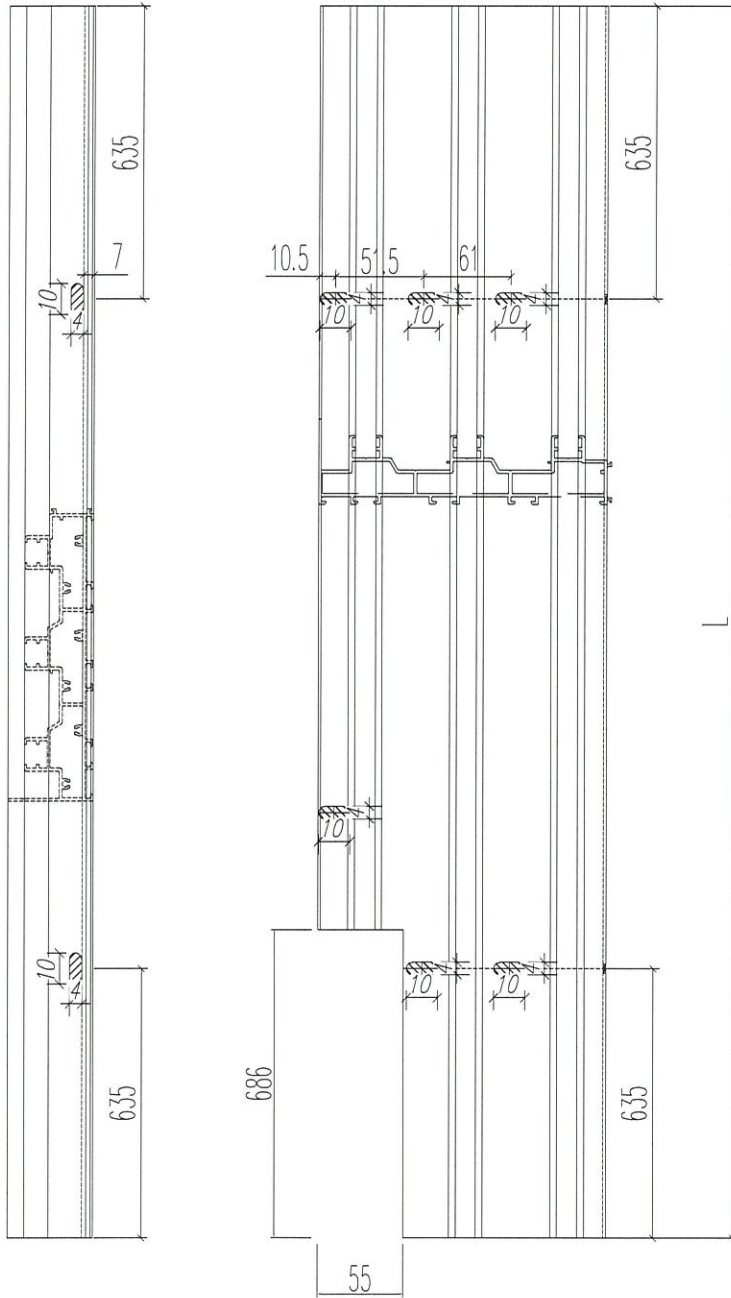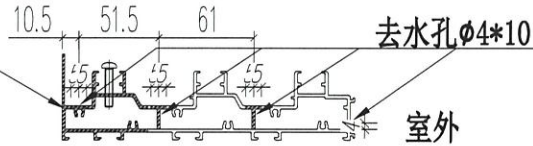


名稱	提升推拉門底框料	制圖	sde	2020.09.26	修改	-	-	
材料	X85881	復核	WHS		日期	-	-	
顏色	UCT806812XL-3	批准			圖號	SD03-04A		



美特鋁質 有限公司
MIDI Aluminium Fabricator Ltd.

工程號 J852 地盤 亞皆老街

窗號	數量 (支)
W7/T1A	18
W6/T1B	18
W6/T2A	18
W6/T2B	18
W7/T3A	18 15
W6/T3B	18 15
合計	108 102

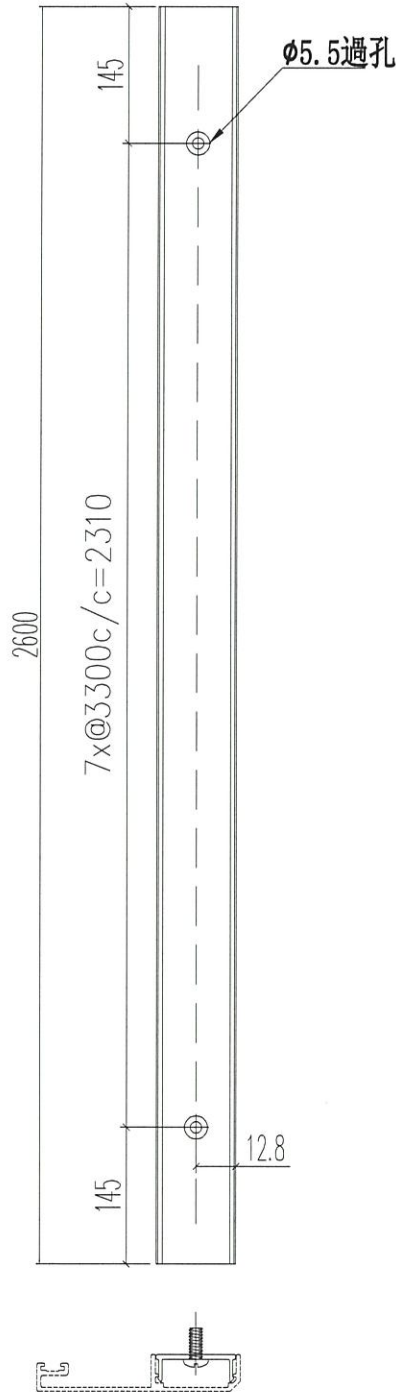


名稱	提升推拉門頂外蓋底座	制圖	sde	2020.09.26	修改	A		
材料	X85886	復核	WHS		日期	2020.12.21		
顏色	MILL	批准			圖號	SD03-05		



工程號	J852	地盤	亞皆老街
-----	------	----	------

窗號	數量 (支)
W7/T1A	54
W6/T1B	54
W6/T2A	54
W6/T2B	54
W7/T3A	36 30
W6/T3B	54 45
合計	306 291

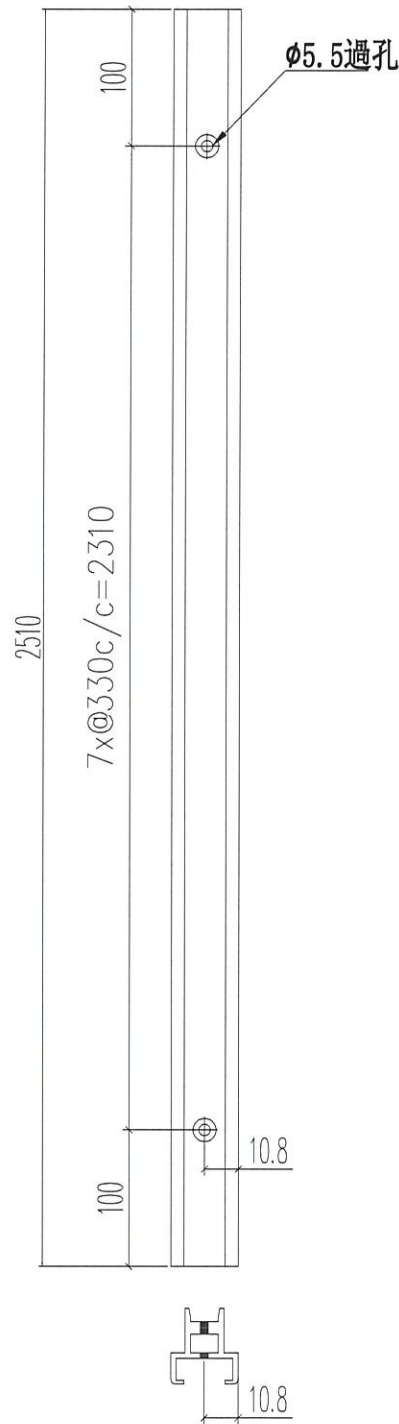

名稱	提升推拉門頂蓋底座	制圖	sde	2020.09.26	修改	A	B	
材料	X85887	復核	WHS		日期	2020.11.03	2020.12.21	
顏色	UCT806812XL-3	批准			圖號	SD03-06		




美特鋁質 有限公司
MIDI Aluminium Fabricator Ltd.


工程號 J852 地盤 亞皆老街

新增圖




窗號	數量 (支)
W7/T3A	18-15

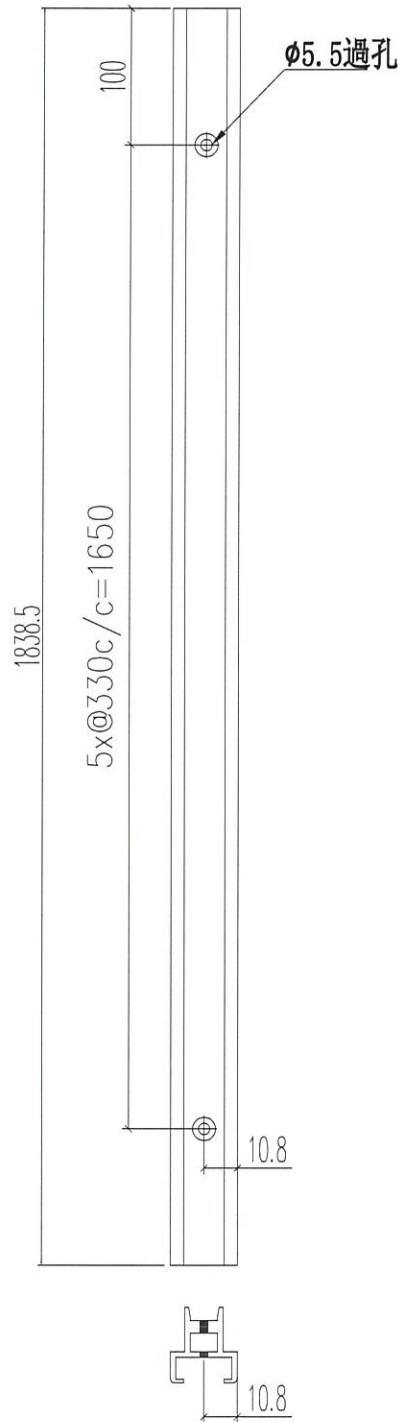

名稱	提升推拉門頂蓋底座	制圖	sde	2020.09.26	修改	-	-	
材料	X85887	復核	WHS		日期	-	-	
顏色	UCT806812XL-3	批准			圖號	SD03-06A		

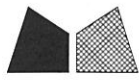

窗號	數量 (支)
W7/T1A	36
W6/T1B	36
W6/T2A	36
W6/T2B	36
W7/T3A	18 15
W6/T3B	36 30
合計	198 189

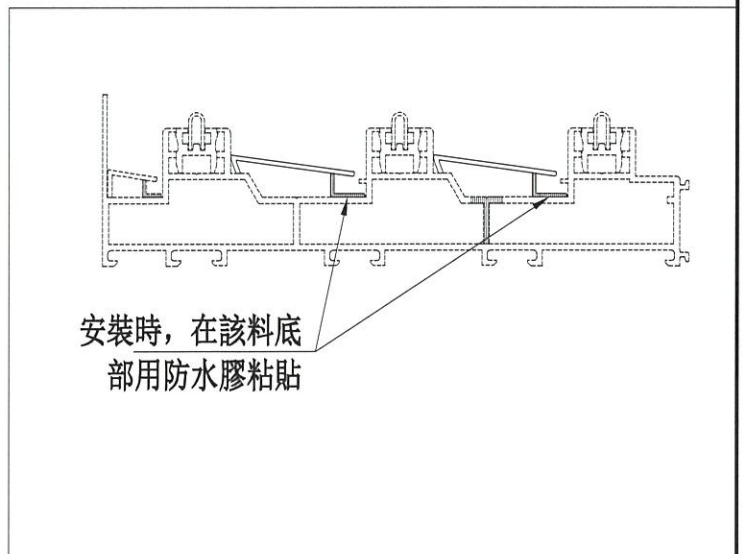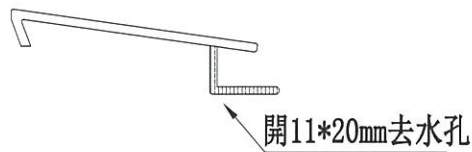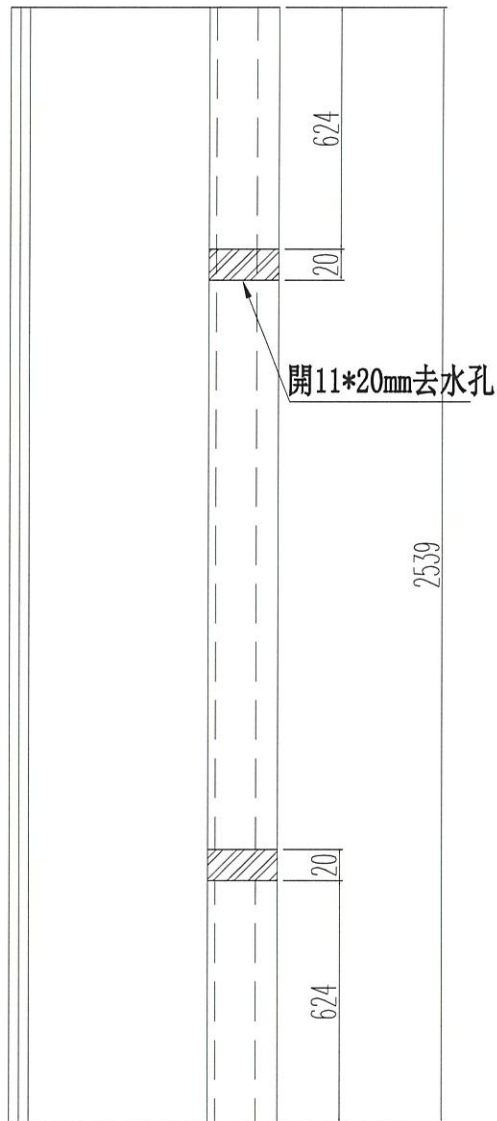

名稱	提升推拉門底橫防水蓋1	制圖	sde	2020.09.26	修改	A		
材料	X85888	復核	WHS		日期	2020.12.21		
顏色	UCT806812XL-3	批准			圖號	SD03-07		






美特鋁質 有限公司
MIDI Aluminium Fabricator Ltd.

工程號 J852 地盤 亞皆老街

新增圖

窗號	數量 (支)
W7/T3A	±8 15

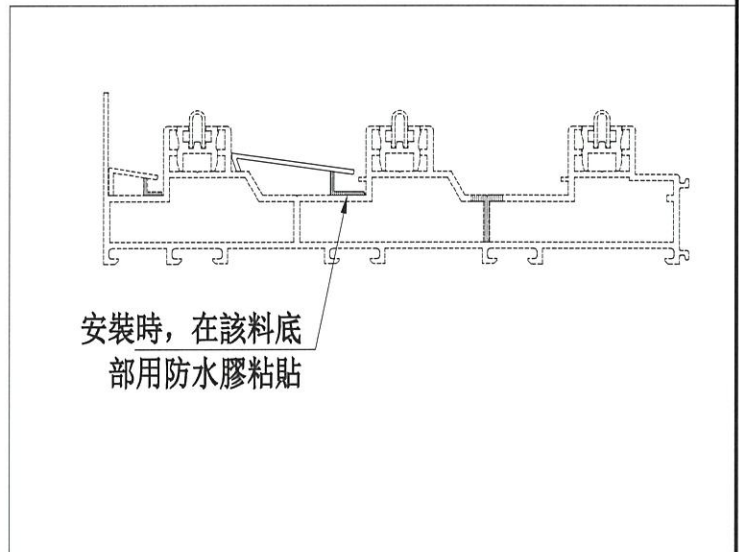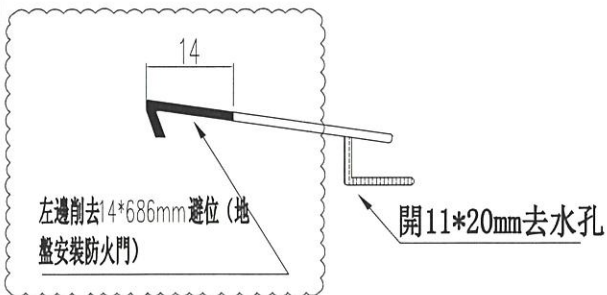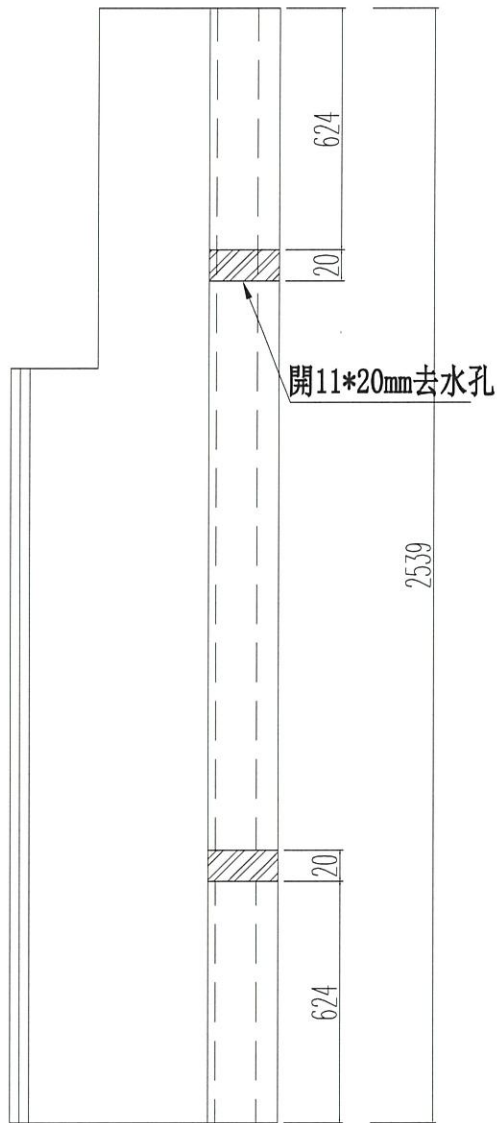


名稱	提升推拉門底橫防水蓋1	制圖	sde	2020.09.26	修改	A		
材料	X85888	復核	WHS		日期	2021.01.14		
顏色	UCT806812XL-3	批准			圖號	SD03-07A		




工程號 J852 地盤 亞皆老街

新增圖

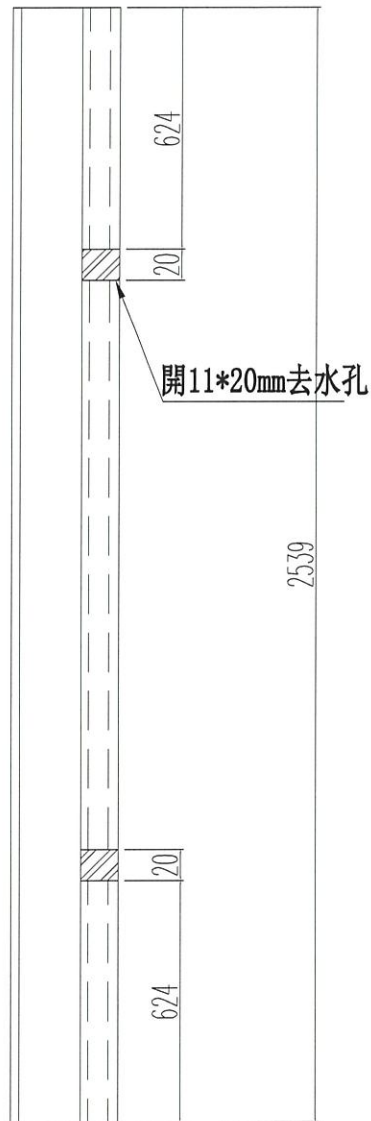

窗號	數量 (支)
W7/T1A	18
W6/T1B	18
W6/T2A	18
W6/T2B	18
W7/T3A	18 15
W6/T3B	18 15
合計	108 102

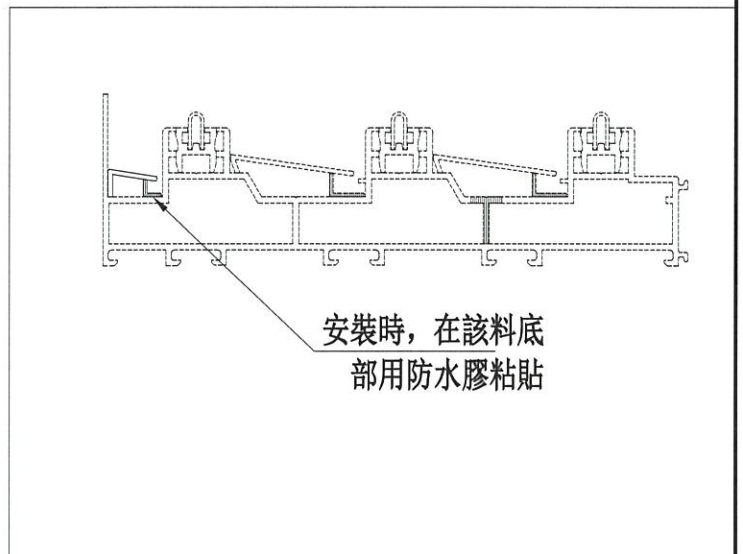


名稱	提升推拉門底橫防水蓋2	制圖	sde	2020.09.26	修改	-		
材料	X85889	復核	WHS		日期	-		
顏色	UCT806812XL-3	批准			圖號	SD03-08		



工程號	J852	地盤	亞皆老街
-----	------	----	------

窗號	數量 (支)
W7/T1A	18
W6/T1B	18
W6/T2A	18
W6/T2B	18
W7/T3A	18 15
W6/T3B	18 15
合計	108 102


頂

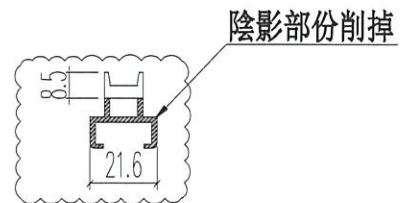



名稱	提升推拉門企蓋底座	制圖	sde	2020.09.26	修改	A	B	C
材料	用X85887削成	復核	WHS		日期	2020.11.03	2020.12.21	2021.01.13
顏色	UCT806812XL-3	批准			圖號	SD03-09		



工程號 J852 地盤 亞皆老街

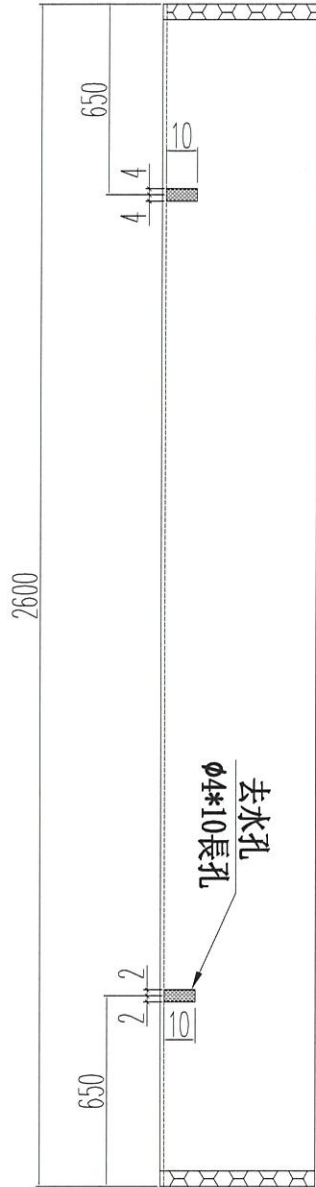

窗號	數量 (支)
W7/T1A	18
W6/T1B	18
W6/T2A	18
W6/T2B	18
W7/T3A	18 15
W6/T3B	18 15
合計	108 102

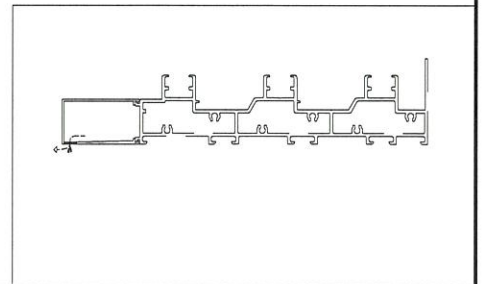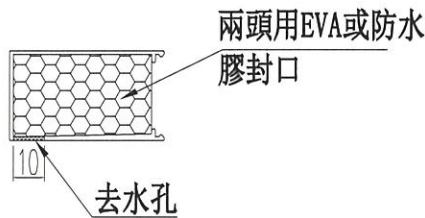


名稱	提升推拉門底外蓋	制圖	sde	2020.09.26	修改	A		
材料	X85878	復核	WHS		日期	2020.11.03		
顏色	UCT806812XL-3	批准			圖號	SD03-10		



工程號 J852 | 地盤 亞皆老街

新增圖

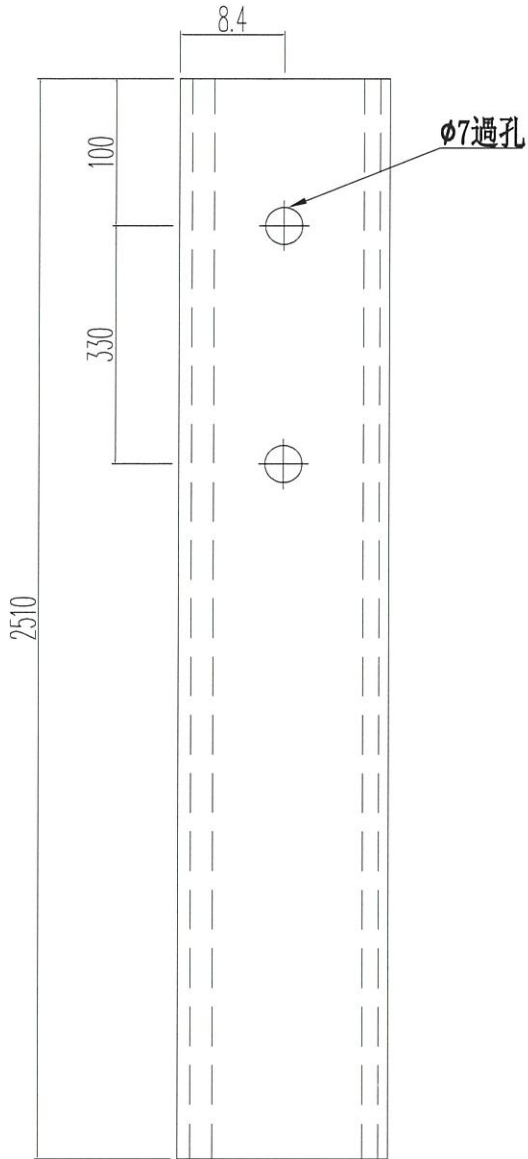



窗號	數量 (支)
W7/T1A	36
W6/T1B	36
W6/T2A	36
W6/T2B	36
W6/T3B	36 30
合計	180 174

名稱	趟門橫頂底蓋	制圖	sde	2020.09.26	修改	-		
材料	X85913	復核	WHS		日期	-		
顏色	UCT806812XL-3	批准			圖號	SD03-11		




工程號	J852	地盤	亞皆老街
-----	------	----	------

窗號	數量 (支)
W1/T1C	18
W1/T2C	18
W1/T3C	18 15
合計	54 51

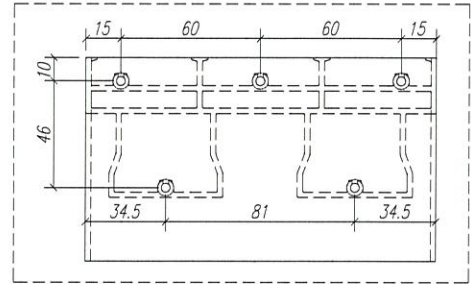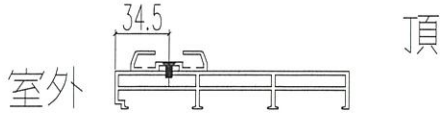

A位尺寸

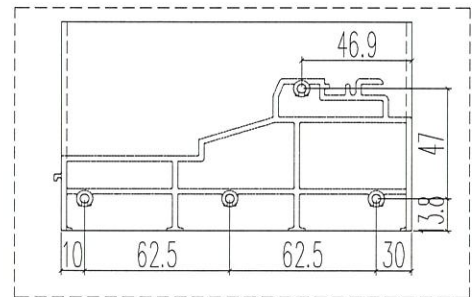

B位尺寸




名稱	四扇提升推拉門左邊框	制圖	sde	2020.09.26	修改	A		
材料	X85858	復核	WHS		日期	2020.11.03		
顏色	UCT806812XL-3	批准			圖號	SD02-01		




美特鋁質 有限公司
MIDI Aluminium Fabricator Ltd.

工程號 J852 地盤 亞皆老街

窗號	數量 (支)
W1/T1C	18
W1/T2C	18
W1/T3C	18 15
合計	54 51

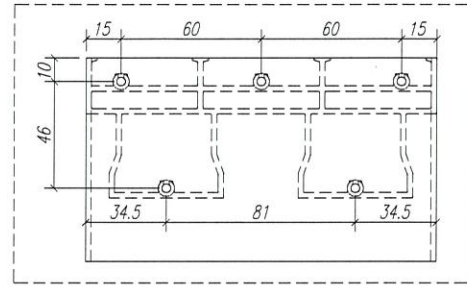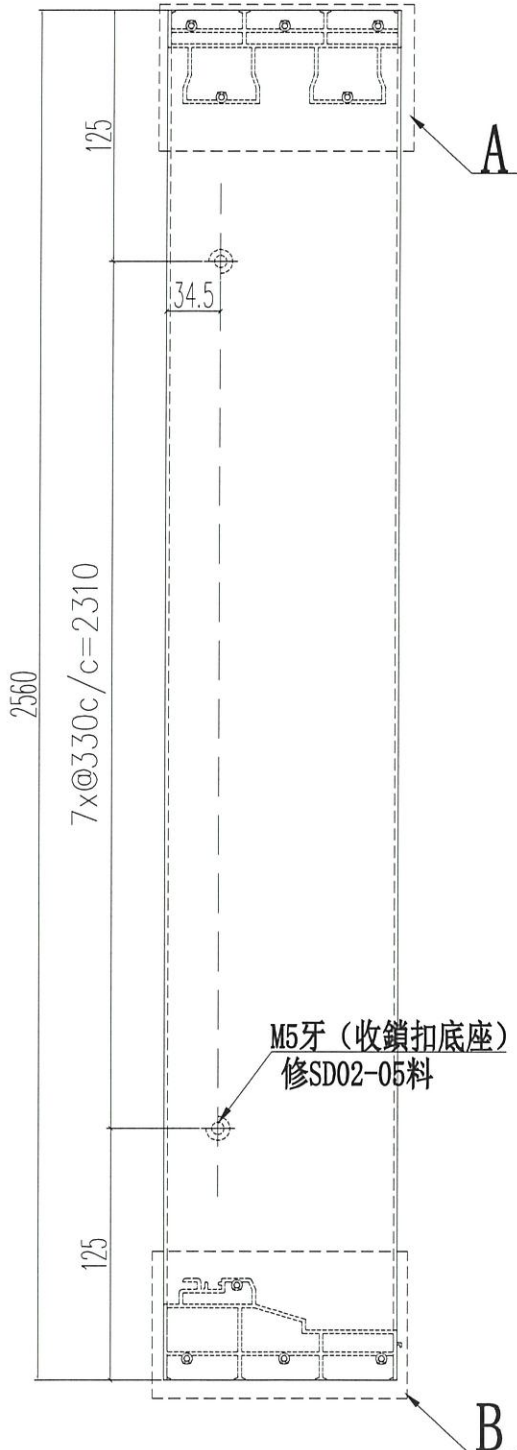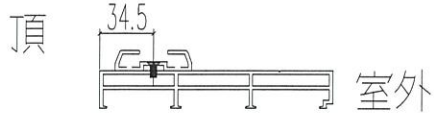

A位尺寸

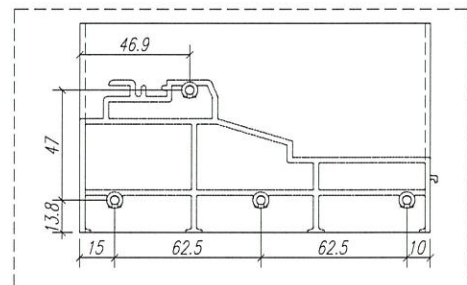


B位尺寸

名稱	四扇提升推拉門右邊框	制圖	sde	2020.09.26	修改	A		
材料	X85858	復核	WHS		日期	2020.11.03		
顏色	UCT806812XL-3	批准			圖號	SD02-02		



工程號 J852 | 地盤 亞皆老街

窗號	數量 (支)
W1/T1C	18
W1/T2C	18
W1/T3C	18 15
合計	54 51

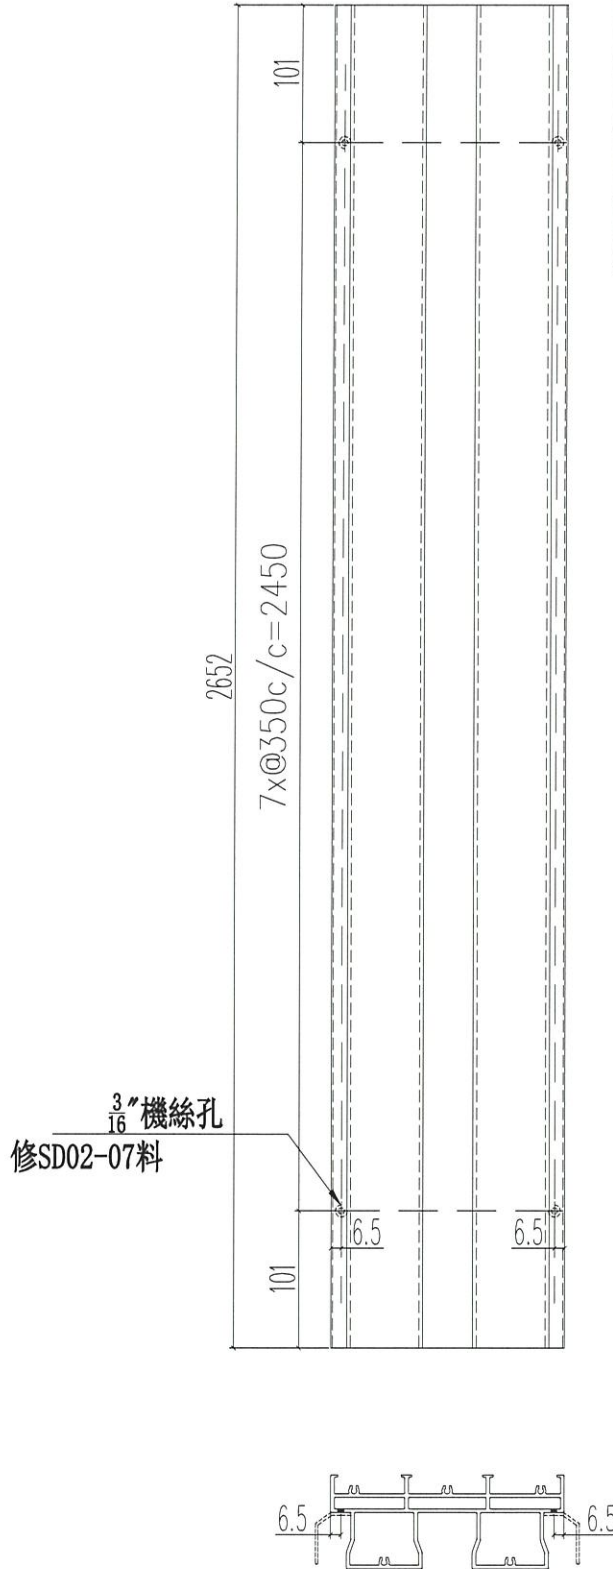




名稱	提升推拉門頂框料	制圖	sde	2020.09.26	修改	A		
材料	X85859	復核	WHS		日期	2020.11.03		
顏色	UCT806812XL-3	批准			圖號	SD02-03		




美特鋁質 有限公司
MIDI Aluminium Fabricator Ltd.

工程號 J852 地盤 亞皆老街

窗號	數量 (支)
W1/T1C	18
W1/T2C	18
W1/T3C	18 15
合計	54 51

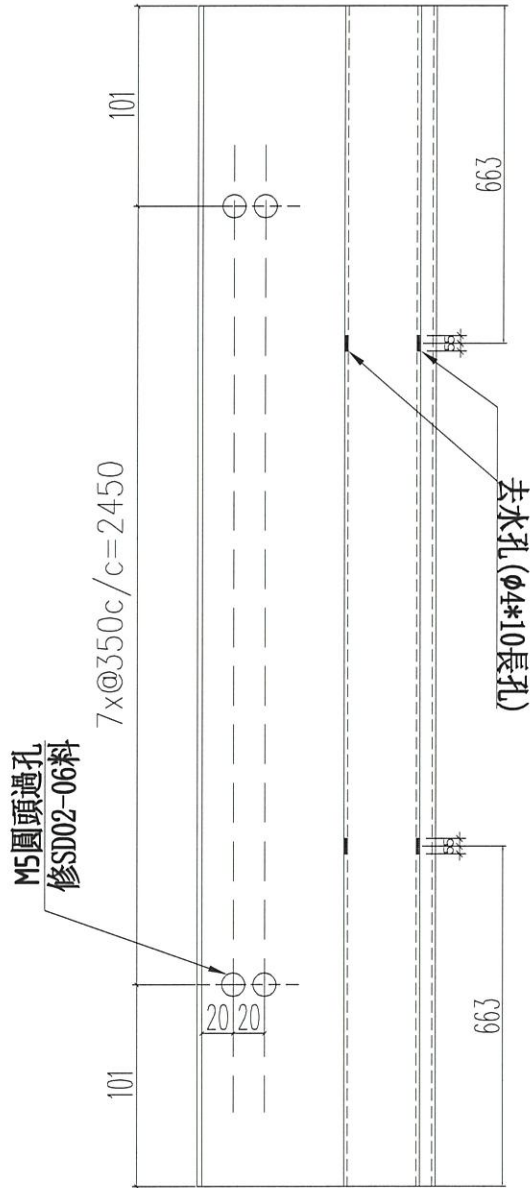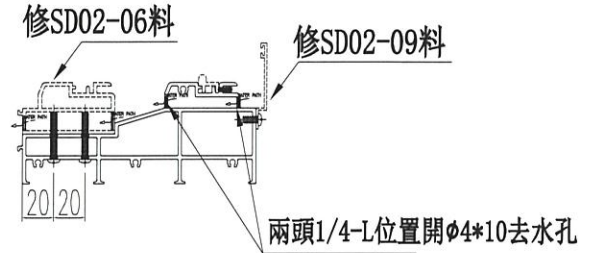
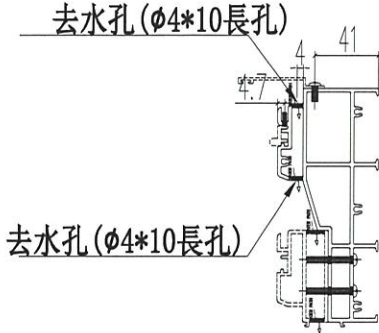


名稱	提升推拉門底邊框	制圖	sde	2020.09.26	修改	A	
材料	X85860	復核	WHS		日期	2020.11.03	
顏色	UCT806812XL-3	批准			圖號	SD02-04	

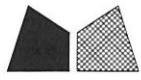

工程號 J852 地盤 亞皆老街

頂

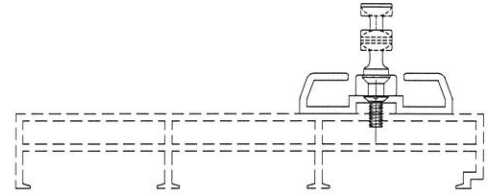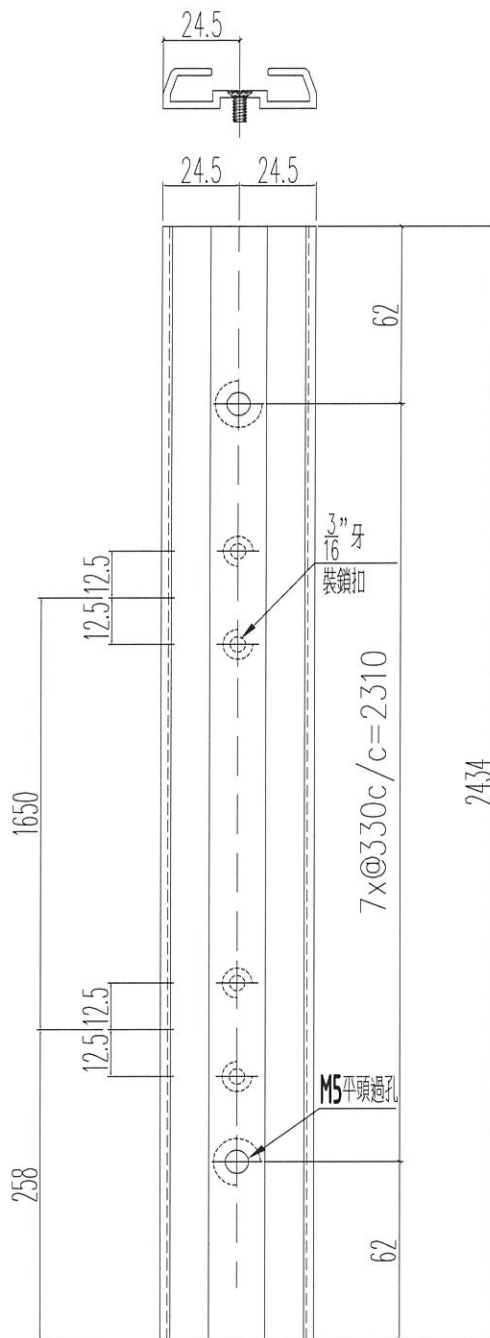


窗號	數量 (支)
W1/T1C	36
W1/T2C	36
W1/T3C	36 30
合計	108 102


名稱	提升推拉門企鎖扣料	制圖	sde	2020.09.26	修改	A	B
材料	X85870	復核	WHS		日期	2020.11.03	2021.01.14
顏色	UCT806812XL-3	批准			圖號	SD02-05	



工程號 J852 | 地盤 亞皆老街

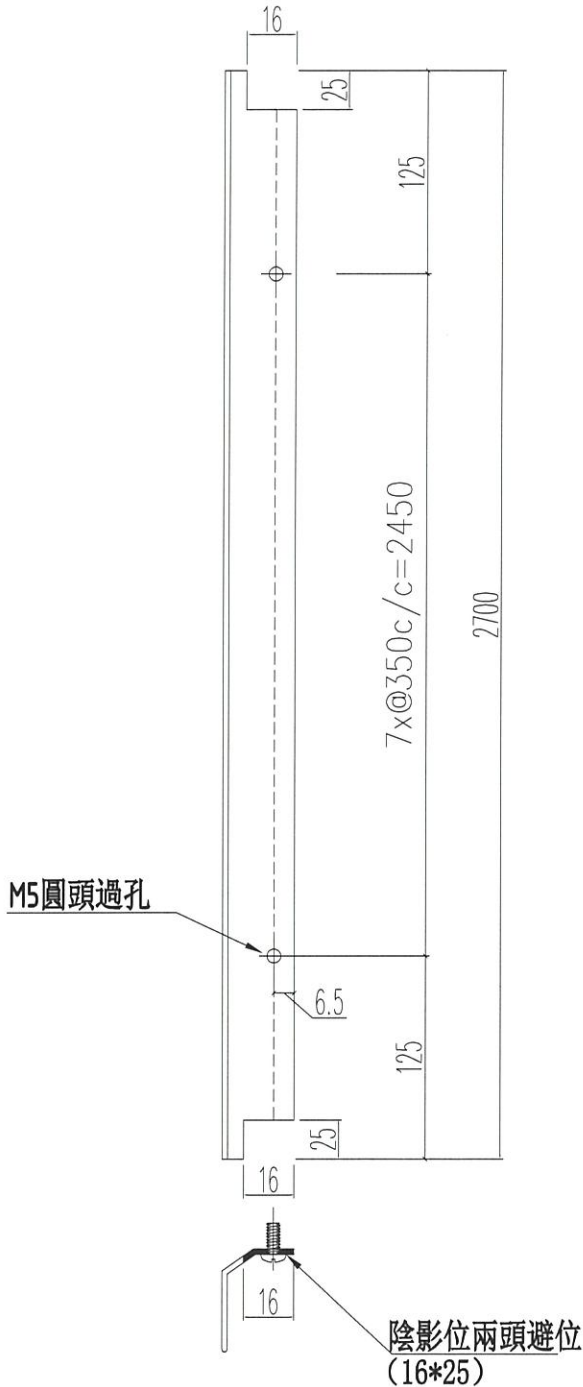


窗號	數量 (支)
W1/T1C	36
W1/T2C	36
W1/T3C	36 30
合計	108 102

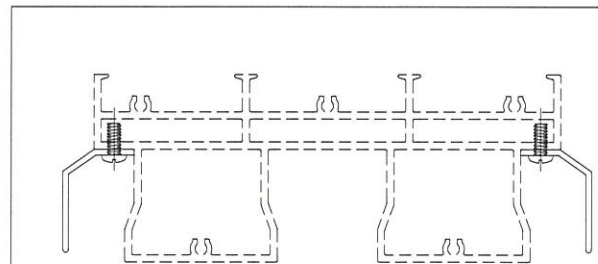



名稱	提升推拉門頂外蓋	制圖	sde	2020.09.26	修改	A		
材料	X85874	復核	WHS		日期	2020.11.03		
顏色	UCT806812XL-3	批准			圖號	SD02-07		



工程號 J852 地盤 亞皆老街

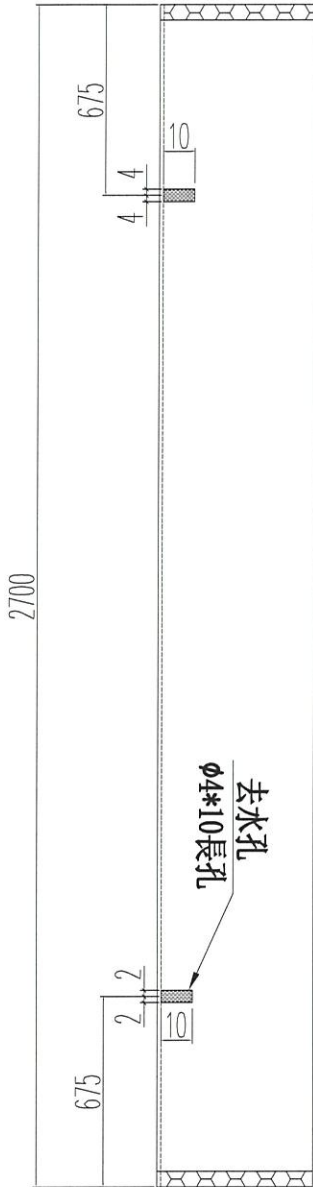

窗號	數量 (支)
W1/T1C	18
W1/T2C	18
W1/T3C	18 15
合計	54 51

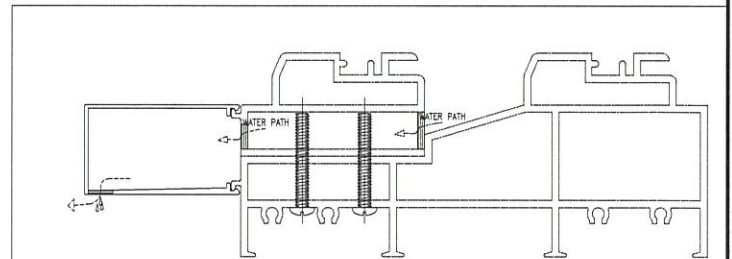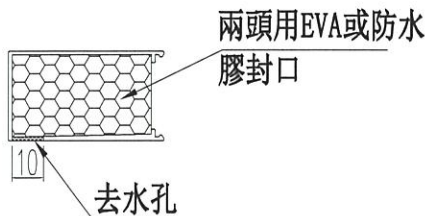


名稱	提升推拉門底外蓋	制圖	sde	2020.09.26	修改	A		
材料	X85878	復核	WHS		日期	2020.11.03		
顏色	UCT806812XL-3	批准			圖號	SD02-08		





美特鋁質 有限公司
MIDI Aluminium Fabricator Ltd.

工程號 J852 地盤 亞皆老街

窗號	數量 (支)
W1/T1C	18
W1/T2C	18
W1/T3C	18 15
合計	54 51

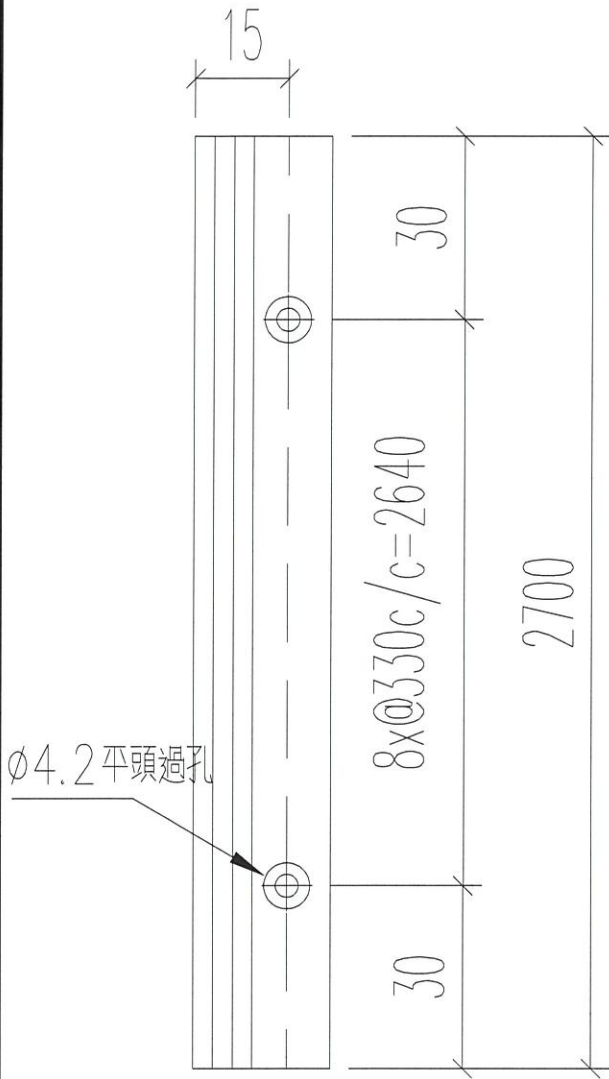

Ø4.2 平頭過孔

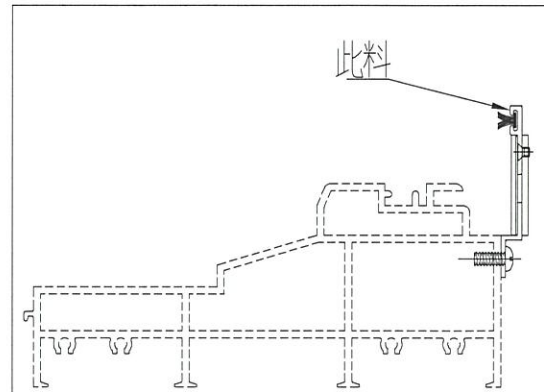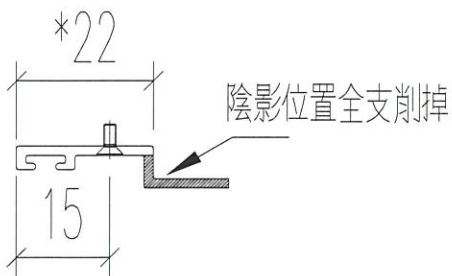




名稱	趟門框底橫收口料	制圖	sde	2021.01.11	修改	-		
材料	X85876	復核	WHS		日期	-		
顏色	UCT806812XL-3	批准			圖號	SD02-S10A		



美特鋁質 有限公司
MIDI Aluminium Fabricator Ltd.

工程號 J852 地盤 亞皆老街

窗號	數量 (支)
W1/T1C	18
W1/T2C	18
W1/T3C	18 15
合計	54 51

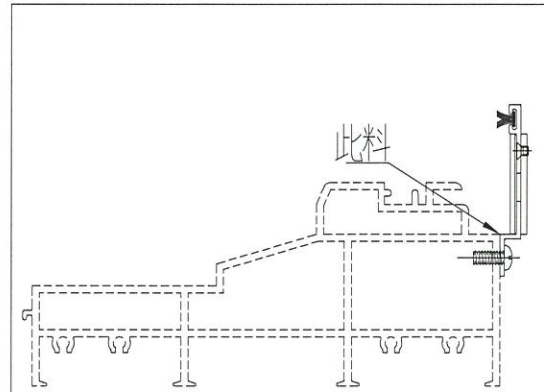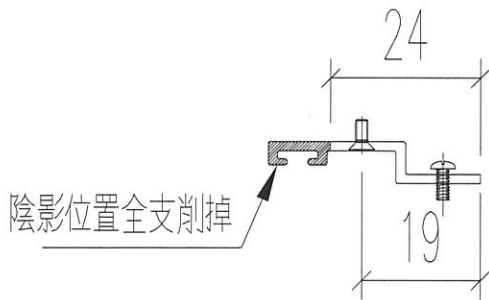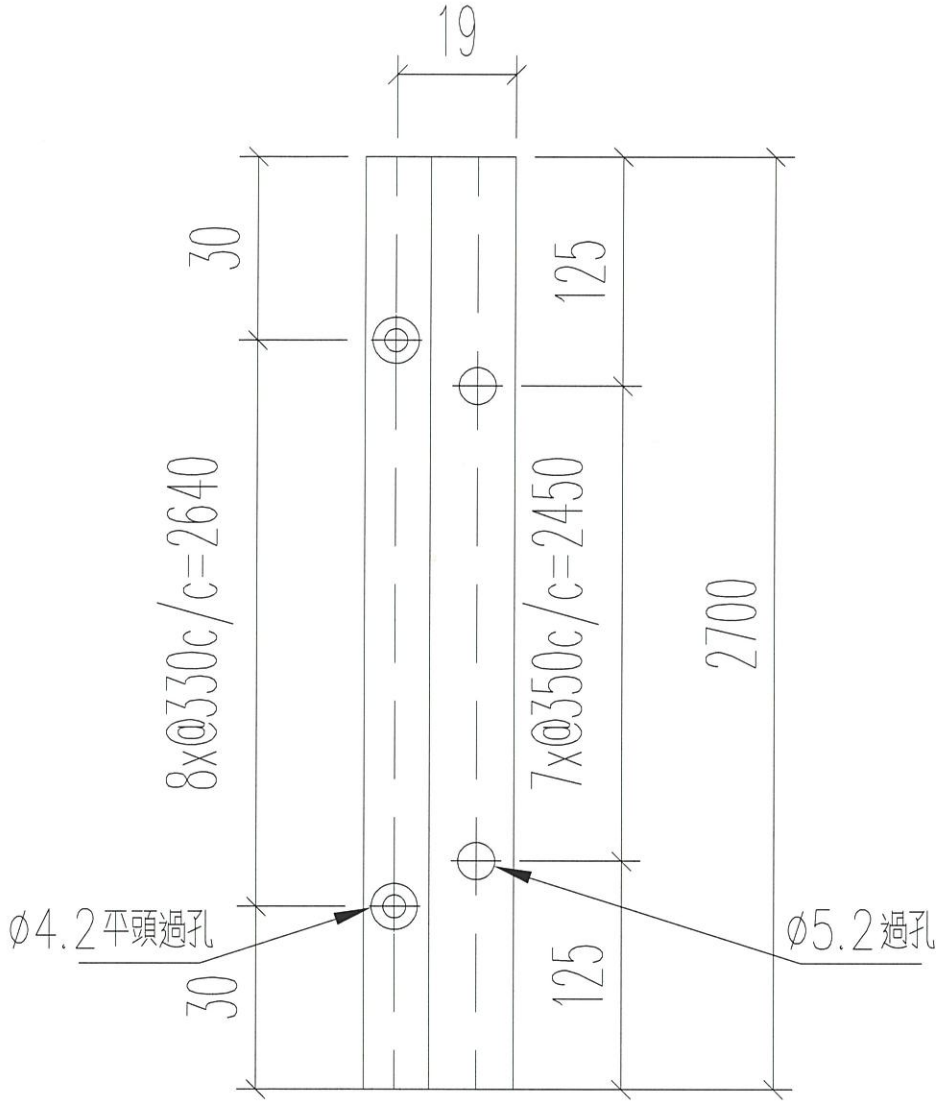


名稱	趟門框底橫收口料	制圖	sde	2021.01.11	修改	-		
材料	X85876	復核	WHS		日期	-		
顏色	UCT806812XL-3	批准			圖號	SD02-S10B		



美特鋁質 有限公司
MIDI Aluminium Fabricator Ltd.



工程號 J852 地盤 亞皆老街

窗號	數量 (支)
W1/T1C	18
W1/T2C	18
W1/T3C	18 15
合計	54 51

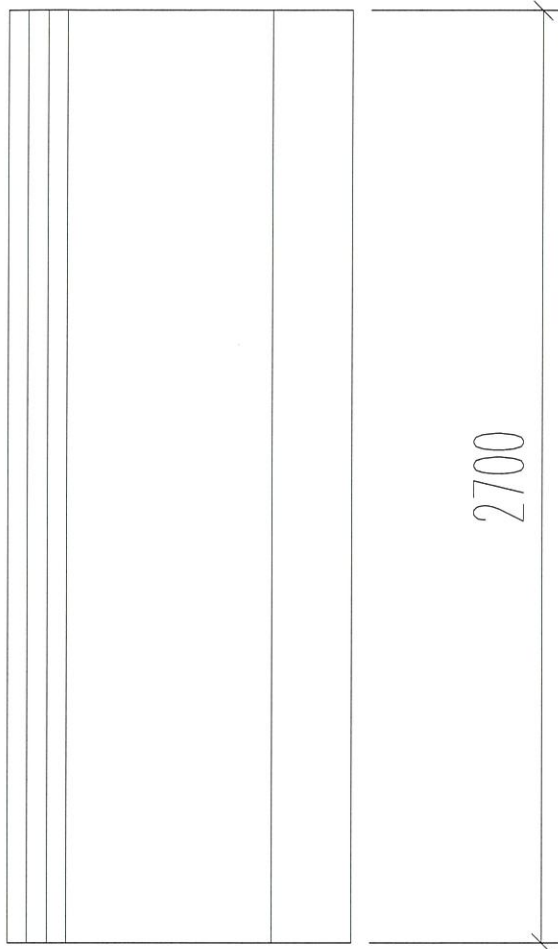

說明

- SD02-A / SD02 / SD02-AL2用機絲組裝
- SD02-AL01噴塗板跟上述組裝件一起出貨

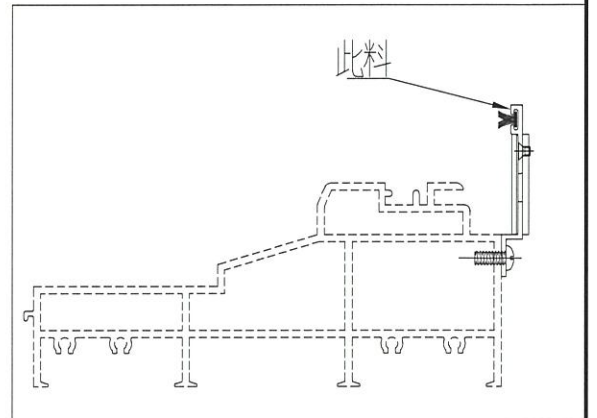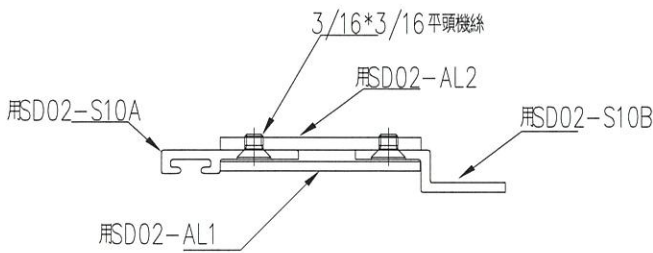

名稱	趟門框底橫收口料組裝圖	制圖	sde	2021.01.11	修改	-		
材料	X85876 拼接	復核	WHS		日期	-		
顏色	UCT806812XL-3	批准			圖號	SD02-S10C		