



工程指示 / 要求簡箋(E.I.)

工程指示編號：EI / 3002 / 21

修改版次：D

工程編號：J - 852

工程名稱：亞皆老街中電

工程項目：露台鋁板 C 單位 地盤用鋁板 (T1-T3) (3-6/F)

收件人：生統

發件人：Ant Yeung

日期：15/03/2021

要求提供 /  確認 事項：

- |                                    |                                     |                               |
|------------------------------------|-------------------------------------|-------------------------------|
| <input type="checkbox"/> 初步鋁料 B.M. | <input type="checkbox"/> 加工拆圖，然後生產  | <input type="checkbox"/> 尺寸表  |
| <input type="checkbox"/> 正式鋁料 B.M. | <input type="checkbox"/> 技術上資料 / 指示 | <input type="checkbox"/> 報價   |
| <input type="checkbox"/> 配件 B.M.   | <input type="checkbox"/> 樣辦或貨品說明書   | <input type="checkbox"/> 分判合約 |

內容：

D 版: 部份鋁料已在 EI3116 發出，避免重覆生產，取消此 EI 重覆加工圖

C 版: 加工圖配套數量有誤，此版修改。另請留意 B 版要求不裝鋁料出貨的數量只要 T3,5/F 一層

B 版: 因鋁料未到廠，鋁料 X85924 及 X85923 不用裝在鋁板上，鋁板優先出貨

A 版: 請按已修改加工圖生產 T1-T3 樣板層 (3, 5, 6/F) C 單位露台鋁板送地盤用。現放行樣板層數量。  
請按加工圖生產 T3 (5/F) 露台鋁板 C 單位送地盤用。軒仔收

請在 2021.03.19 前完成上列要求。

附: 6 頁加工圖

以上項目為:

- 原合約工程包                       原合約工程加 / 減賬                       新工程報價

原因：-

分發東莞各部門：

- |  |  |   |   |
|--|--|---|---|
| <input type="checkbox"/> 生產技術總監 <input type="checkbox"/> 連附件 | <input type="checkbox"/> 技術部 <input type="checkbox"/> 連附件              | <input type="checkbox"/> 生產部 <input type="checkbox"/> 連附件               | <input type="checkbox"/> 機械設計部 <input type="checkbox"/> 連附件         |
| <input type="checkbox"/> 採購部 <input type="checkbox"/> 連附件    | <input checked="" type="checkbox"/> 生產統籌部 <input type="checkbox"/> 連附件 | <input checked="" type="checkbox"/> 小羅 & 清 <input type="checkbox"/> 連附件 |   |
| <input type="checkbox"/> 質檢部 <input type="checkbox"/> 連附件    | <input type="checkbox"/> 會計部 <input type="checkbox"/> 連附件              | <input type="checkbox"/> 報關組 <input type="checkbox"/> 連附件               | <input type="checkbox"/> 其他 <u>楊榮輝</u> <input type="checkbox"/> 連附件 |

分發其他分判：

- (v) 水洪  連附件

分發香港各部門：


- |   |  |   |                             |   |    |
|---|--|---|-----------------------------|---|----|
| <input type="checkbox"/> 行政部 <input type="checkbox"/> 連附件 | <input type="checkbox"/> 會計部 <input type="checkbox"/> 連附件  | <input type="checkbox"/> 統籌部 <input type="checkbox"/> 連附件 | 林哥                          | <input checked="" type="checkbox"/> 工程地盤科文 <input type="checkbox"/> 連附件 | 祥哥 |
| <input type="checkbox"/> 採購部 <input type="checkbox"/> 連附件 | <input type="checkbox"/> QS 部 <input type="checkbox"/> 連附件 | <input type="checkbox"/> 維修部 <input type="checkbox"/> 連附件 | <input type="checkbox"/> 其他 | <input type="checkbox"/> 連附件  |    |

傳遞編號：

HK 527 / 21

發件人簽署：

項目經理簽署：


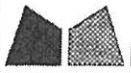


美特鋁質 有限公司  
MIDI Aluminium Fabricator Ltd.

工程號	J852	地盤	亞皆老街
-----	------	----	------

組裝用

說明：—— 為噴塗面

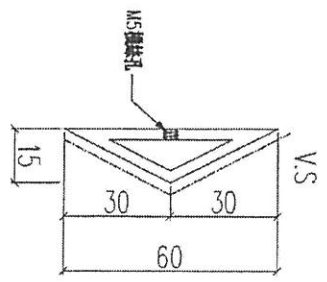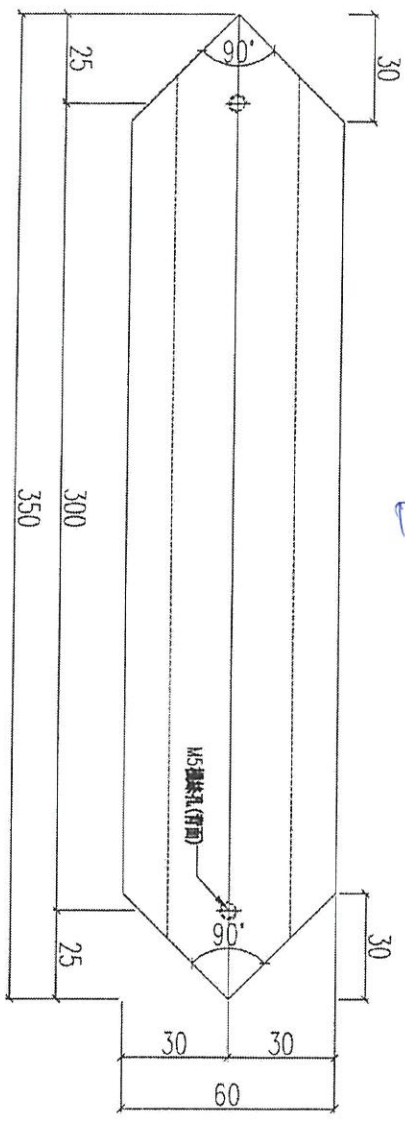

已出  
不重覆生產  
做取消此加工圖

序號	物料編號	數量	使用位置
01	AF-C01	189	見組裝圖

樣辦層數量：~~21支~~  
189支

名稱	鋁板加工圖	制圖	LHR	2020.12.27	修改	A	
材料	3mm 厚鋁板 (用X85920生產)	復核	-	-	日期	2021.01.26	★
顏色	-	批准			圖號	J852-ACA-AF-C01	




美特鋁質 有限公司  
MIDI Aluminium Fabricator Ltd.

工程號 J852 地盤 亞答街

組裝用

說明：—— 為噴塗面

已23116起出  
不重寫生產  
D版取消此力口圖

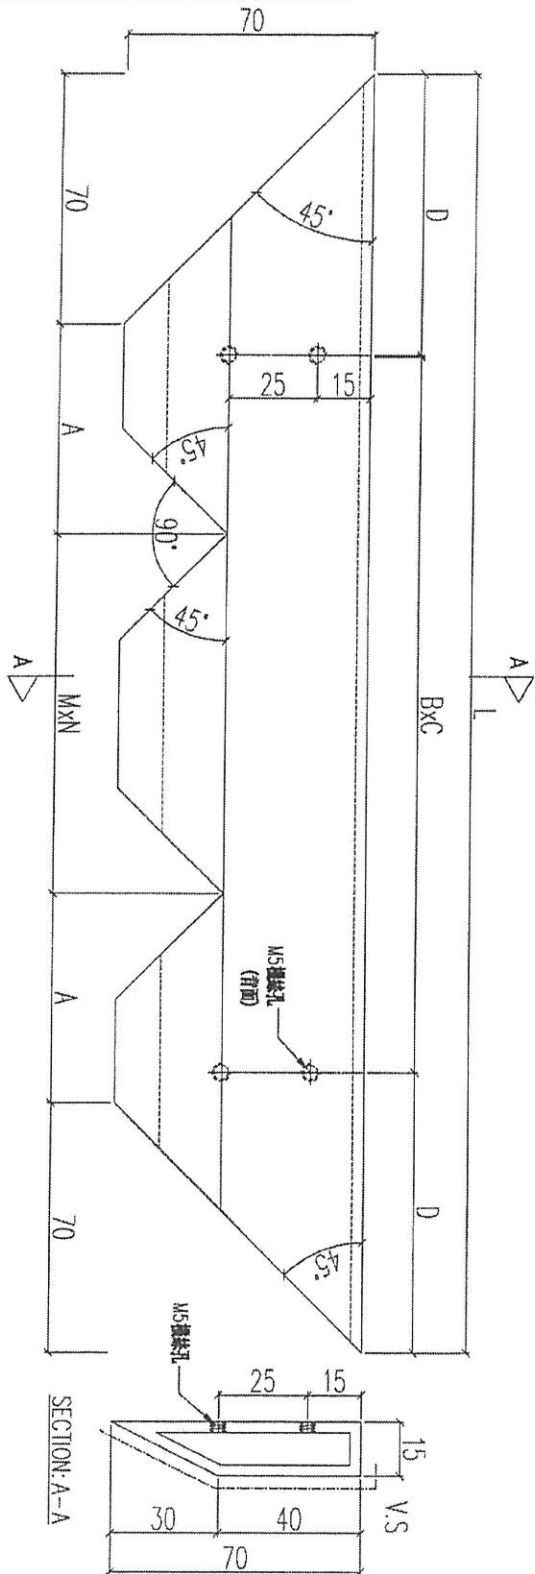

序號	物料編號	L(mm)	A(mm)	MxN	D(mm)	BxC	數量	使用位置
01	AF-C02-01	840	223.3	@253.3x1	120	@300x1	1218 2	見組裝圖
02	AF-C02-02	1280	210	@240x3	80	@280x2	1218 2	見組裝圖
03	AF-C02-03	1140	235	@265x2	120	@300x2	1218 2	見組裝圖
04	AF-C02-04	2815	218.5	@248.5x9	107.5	@260x10	1218 2	見組裝圖
05	AF-C02-05	790	206.65	@236.65x1	95	@300x2	1218 2	見組裝圖

樣辦層數量：2支/每款

名稱	鋁板加工圖	制圖	LHR	2020.12.27	修改	A
材料	3mm 厚鋁板 (用X85923生產)	復核	-	-	日期	2021.01.26
顏色	-	批准			圖號	J852-ACA-AF-C02




美特鋁質 有限公司  
MIDI Aluminium Fabricator Ltd.

工程號 J852 地盤 亞答老街

組裝用

說明：—— 為噴塗面

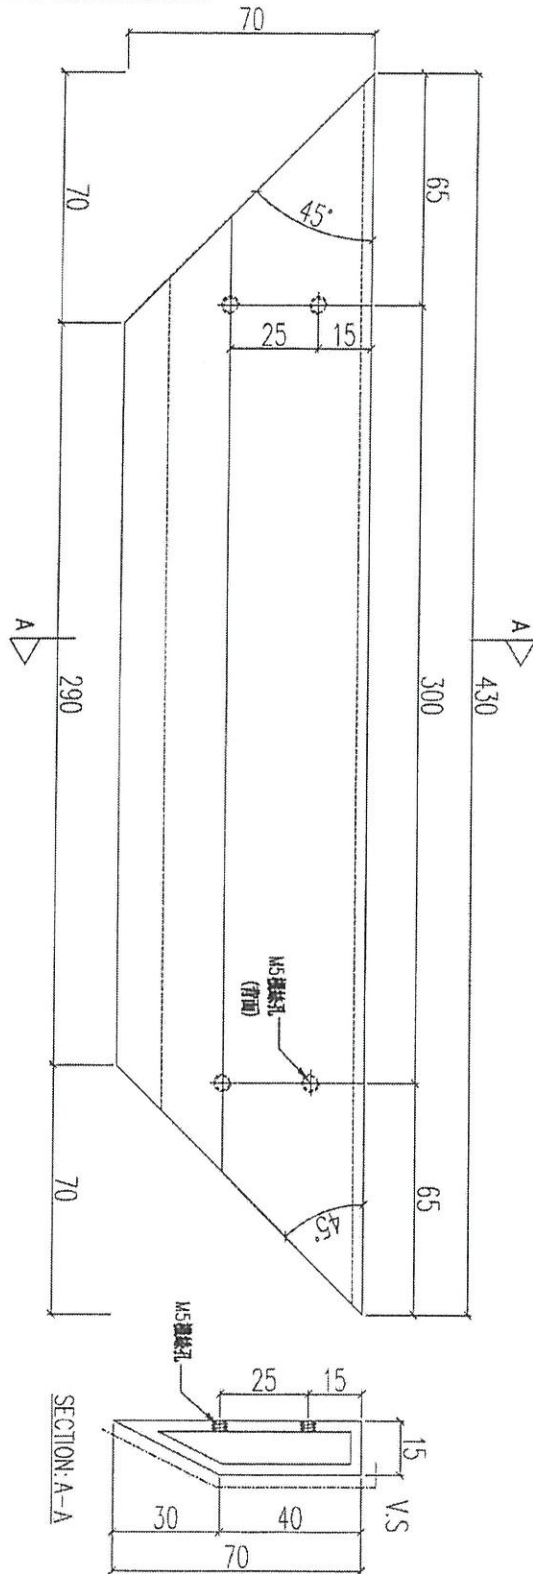

百23110C出  
不重複生產  
DH取消此加2圖

序號	物料編號	數量	使用位置
01	AF-C03	90	見組裝圖

樣辦層數量：10支

90支

名稱	鋁板加工圖	制圖	LHR	2020.12.27	修改	A	★
材料	3mm 厚鋁板 (用X85923生產)	復核	-	-	日期	2021.01.26	
顏色	-	批准			圖號	J852-ACA-AF-C03	

# EG-DWG3



**美特鋁質** 有限公司  
 MIDI Aluminium Fabricator Ltd.

工程號 J852    地盤 亞皆老街

組裝用

E2 31162  
 不重覆生產

D版取消此加工圖

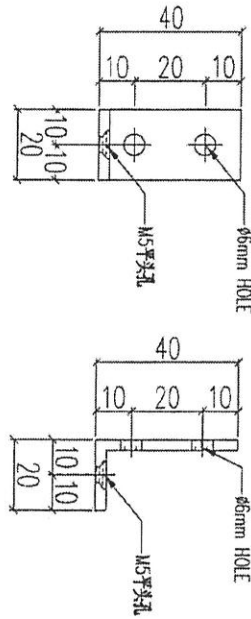

序號	物料編號	數量	使用位置
01	AA-C01	936	見組裝圖

樣辦層數量: 104支

936支


名稱	鋁角加工圖	制圖	LHR	2020.12.27	修改	A	★
材料	40x20x3mm 厚鋁角	復核	-	-	日期	2021.01.26	
顏色	-	批准			圖號	J852-ACA-AA-C01	

# EG-DWG3


美特鋁質 有限公司  
MIDI Aluminium Fabricator Ltd.

工程號 J852 地盤 亞答街

組裝用

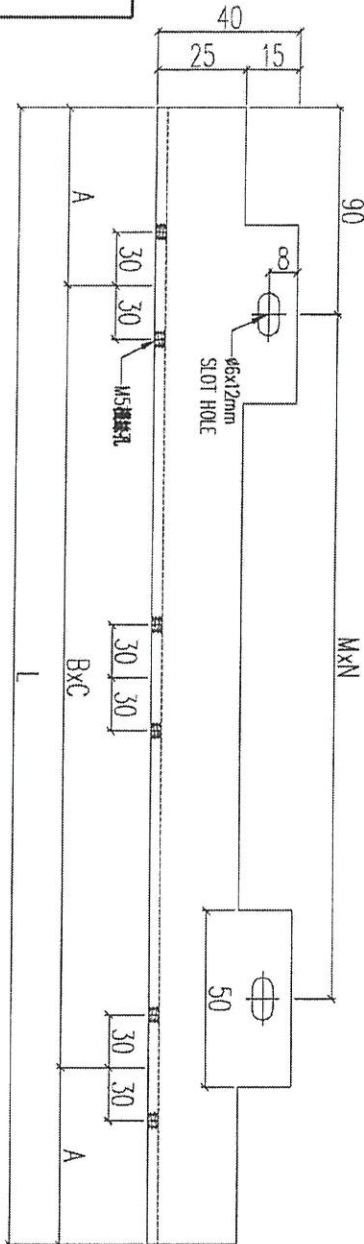


已23116已出  
不重覆繪  
DH版取消此加工圖

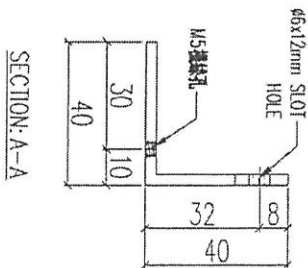

序號	物料編號	L(mm)	A(mm)	BxC	MxN	數量	使用位置
01	AA-C02-01	840	120	@300x1	@300x2	<del>2</del> 1	見組裝圖
02	AA-C02-02	1280	80	@280x2	@300x3	<del>2</del> 1	見組裝圖
03	AA-C02-03	1140	120	@300x2	@300x3	<del>2</del> 1	見組裝圖
04	AA-C02-04	2815	107.5	@260x10	@300x9	<del>2</del> 1	見組裝圖
05	AA-C02-05	790	95	@300x2	@300x2	<del>2</del> 1	見組裝圖

樣辦圖數量：1支/每款


名稱	鋁角加工圖	制圖	LHR	2020.12.27	修改	A
材料	40x40x3mm 厚鋁角	復核	-	-	日期	2021.01.26
顏色	-	批准	-	-	圖號	J852-ACA-AA-C02

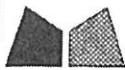


美特鋁質 有限公司  
MIDI Aluminium Fabricator Ltd.

工程號 J852 地盤 亞答老街

組裝用

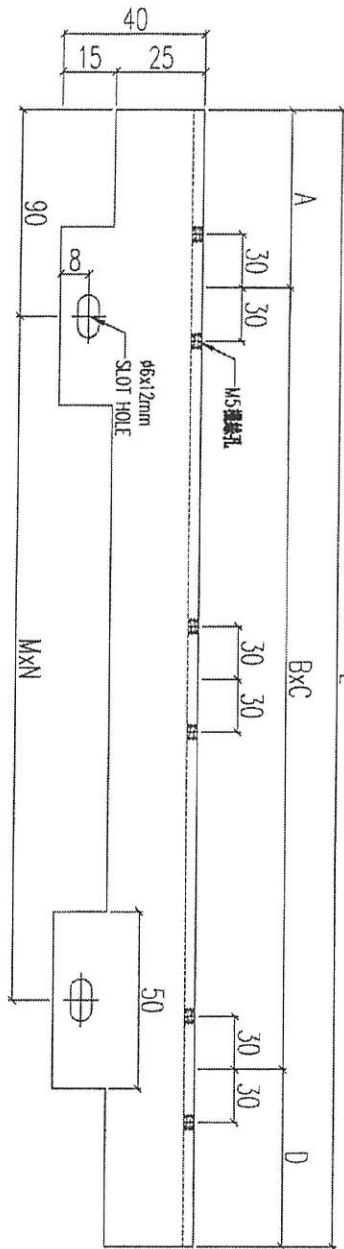

SECTION: A-A

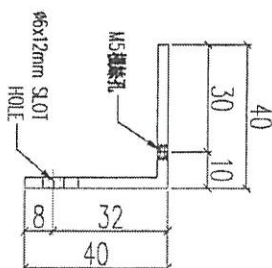

E231162  
不重發給  
D版取消此(1)2圖

序號	物料編號	L(mm)	A(mm)	BxC	MxN	數量	使用位置
01	AA-C03-01	840	120	@300x1	@300x2	9/8	見組裝圖
02	AA-C03-02	1280	80	@280x2	@300x3	9/8	見組裝圖
03	AA-C03-03	1140	120	@300x2	@300x3	9/8	見組裝圖
04	AA-C03-04	2815	107.5	@260x10	@300x9	9/8	見組裝圖
05	AA-C03-05	790	95	@300x2	@300x2	9/8	見組裝圖

樣辦層數量：1支/每款

名稱	鋁角加工圖	制圖	LHR	2020.12.27	修改	A
材料	40x40x3mm 厚鋁角	復核	-	-	日期	2021.01.26
顏色		批准			圖號	J852-ACA-AA-C03