

工程指示 / 要求簡箋(E.I.)

工程指示編號：EI / 3002 / 21

修改版次：F

工程編號：J - 852

工程名稱：亞皆老街中電

工程項目：露台鋁板 C 單位 地盤用鋁板 (T1-T3) (3-6/F) 出貨指示

收件人：生統

發件人：Ant Yeung

日期：15/04/2021

要求提供 / 確認 事項：

- | | | |
|------------------------------------|-------------------------------------|-------------------------------|
| <input type="checkbox"/> 初步鋁料 B.M. | <input type="checkbox"/> 加工拆圖，然後生產 | <input type="checkbox"/> 尺寸表 |
| <input type="checkbox"/> 正式鋁料 B.M. | <input type="checkbox"/> 技術上資料 / 指示 | <input type="checkbox"/> 報價 |
| <input type="checkbox"/> 配件 B.M. | <input type="checkbox"/> 樣辦或貨品說明書 | <input type="checkbox"/> 分判合約 |

內容：

F 版: 部分鋁板不裝鋁料出貨 編號 UNA-C01,02,03,04,05, 供 3-,5,6/F 用 急要

E 版: 按廠要求改螺絲修穿鋁角

D 版: 部份鋁料已在 EI3116 發出，避免重覆生產，取消此 EI 的重覆加工圖

C 版: 加工圖配套數量有誤，此版修改。另請留意 B 版要求不裝鋁料出貨的數量只要 T3,5/F 一層

B 版: 因鋁料未到廠，鋁料 X85924 及 X85923 不用裝在鋁板上，鋁板優先出貨

A 版: 請按已修改加工圖生產 T1-T3 樣板層 (3, 5, 6/F) C 單位露台鋁板送地盤用。現放行樣板層數量。

請按加工圖生產 T3 (5/F) 露台鋁板 C 單位送地盤用。

軒仔收

請在 2021.04.16 前完成上列要求。

附: 10 頁

以上項目為:

- 原合約工程包 原合約工程加 / 減賬 新工程報價

原因:-

分發東莞各部門：

- | | | | |
|--|--|--|--|
| <input type="checkbox"/> 生產技術總監 <input type="checkbox"/> 連附件 | <input type="checkbox"/> 技術部 <input type="checkbox"/> 連附件 | <input type="checkbox"/> 生產部 <input type="checkbox"/> 連附件 | <input type="checkbox"/> 機械設計部 <input type="checkbox"/> 連附件 |
| <input type="checkbox"/> 採購部 <input type="checkbox"/> 連附件 | <input checked="" type="checkbox"/> 生產統籌部 <input type="checkbox"/> 連附件 | <input type="checkbox"/> 小羅&清 <input type="checkbox"/> 連附件 | |
| <input type="checkbox"/> 質檢部 <input type="checkbox"/> 連附件 | <input type="checkbox"/> 會計部 <input type="checkbox"/> 連附件 | <input type="checkbox"/> 報關組 <input type="checkbox"/> 連附件 | <input type="checkbox"/> 其他 楊榮輝 <input type="checkbox"/> 連附件 |

分發其他分判：

- 水洪 連附件

分發香港各部門：


- | | | | | | |
|---|--|---|-----------------------------|--|----|
| <input type="checkbox"/> 行政部 <input type="checkbox"/> 連附件 | <input type="checkbox"/> 會計部 <input type="checkbox"/> 連附件 | <input type="checkbox"/> 統籌部 <input type="checkbox"/> 連附件 | 林哥 | <input checked="" type="checkbox"/> 工程部地盤科文 <input type="checkbox"/> 連附件 | 祥哥 |
| <input type="checkbox"/> 採購部 <input type="checkbox"/> 連附件 | <input type="checkbox"/> QS 部 <input type="checkbox"/> 連附件 | <input type="checkbox"/> 維修部 <input type="checkbox"/> 連附件 | <input type="checkbox"/> 其他 | <input type="checkbox"/> 連附件 | |

傳遞編號：

HK 0800 / 21

發件人簽署：

項目經理簽署：

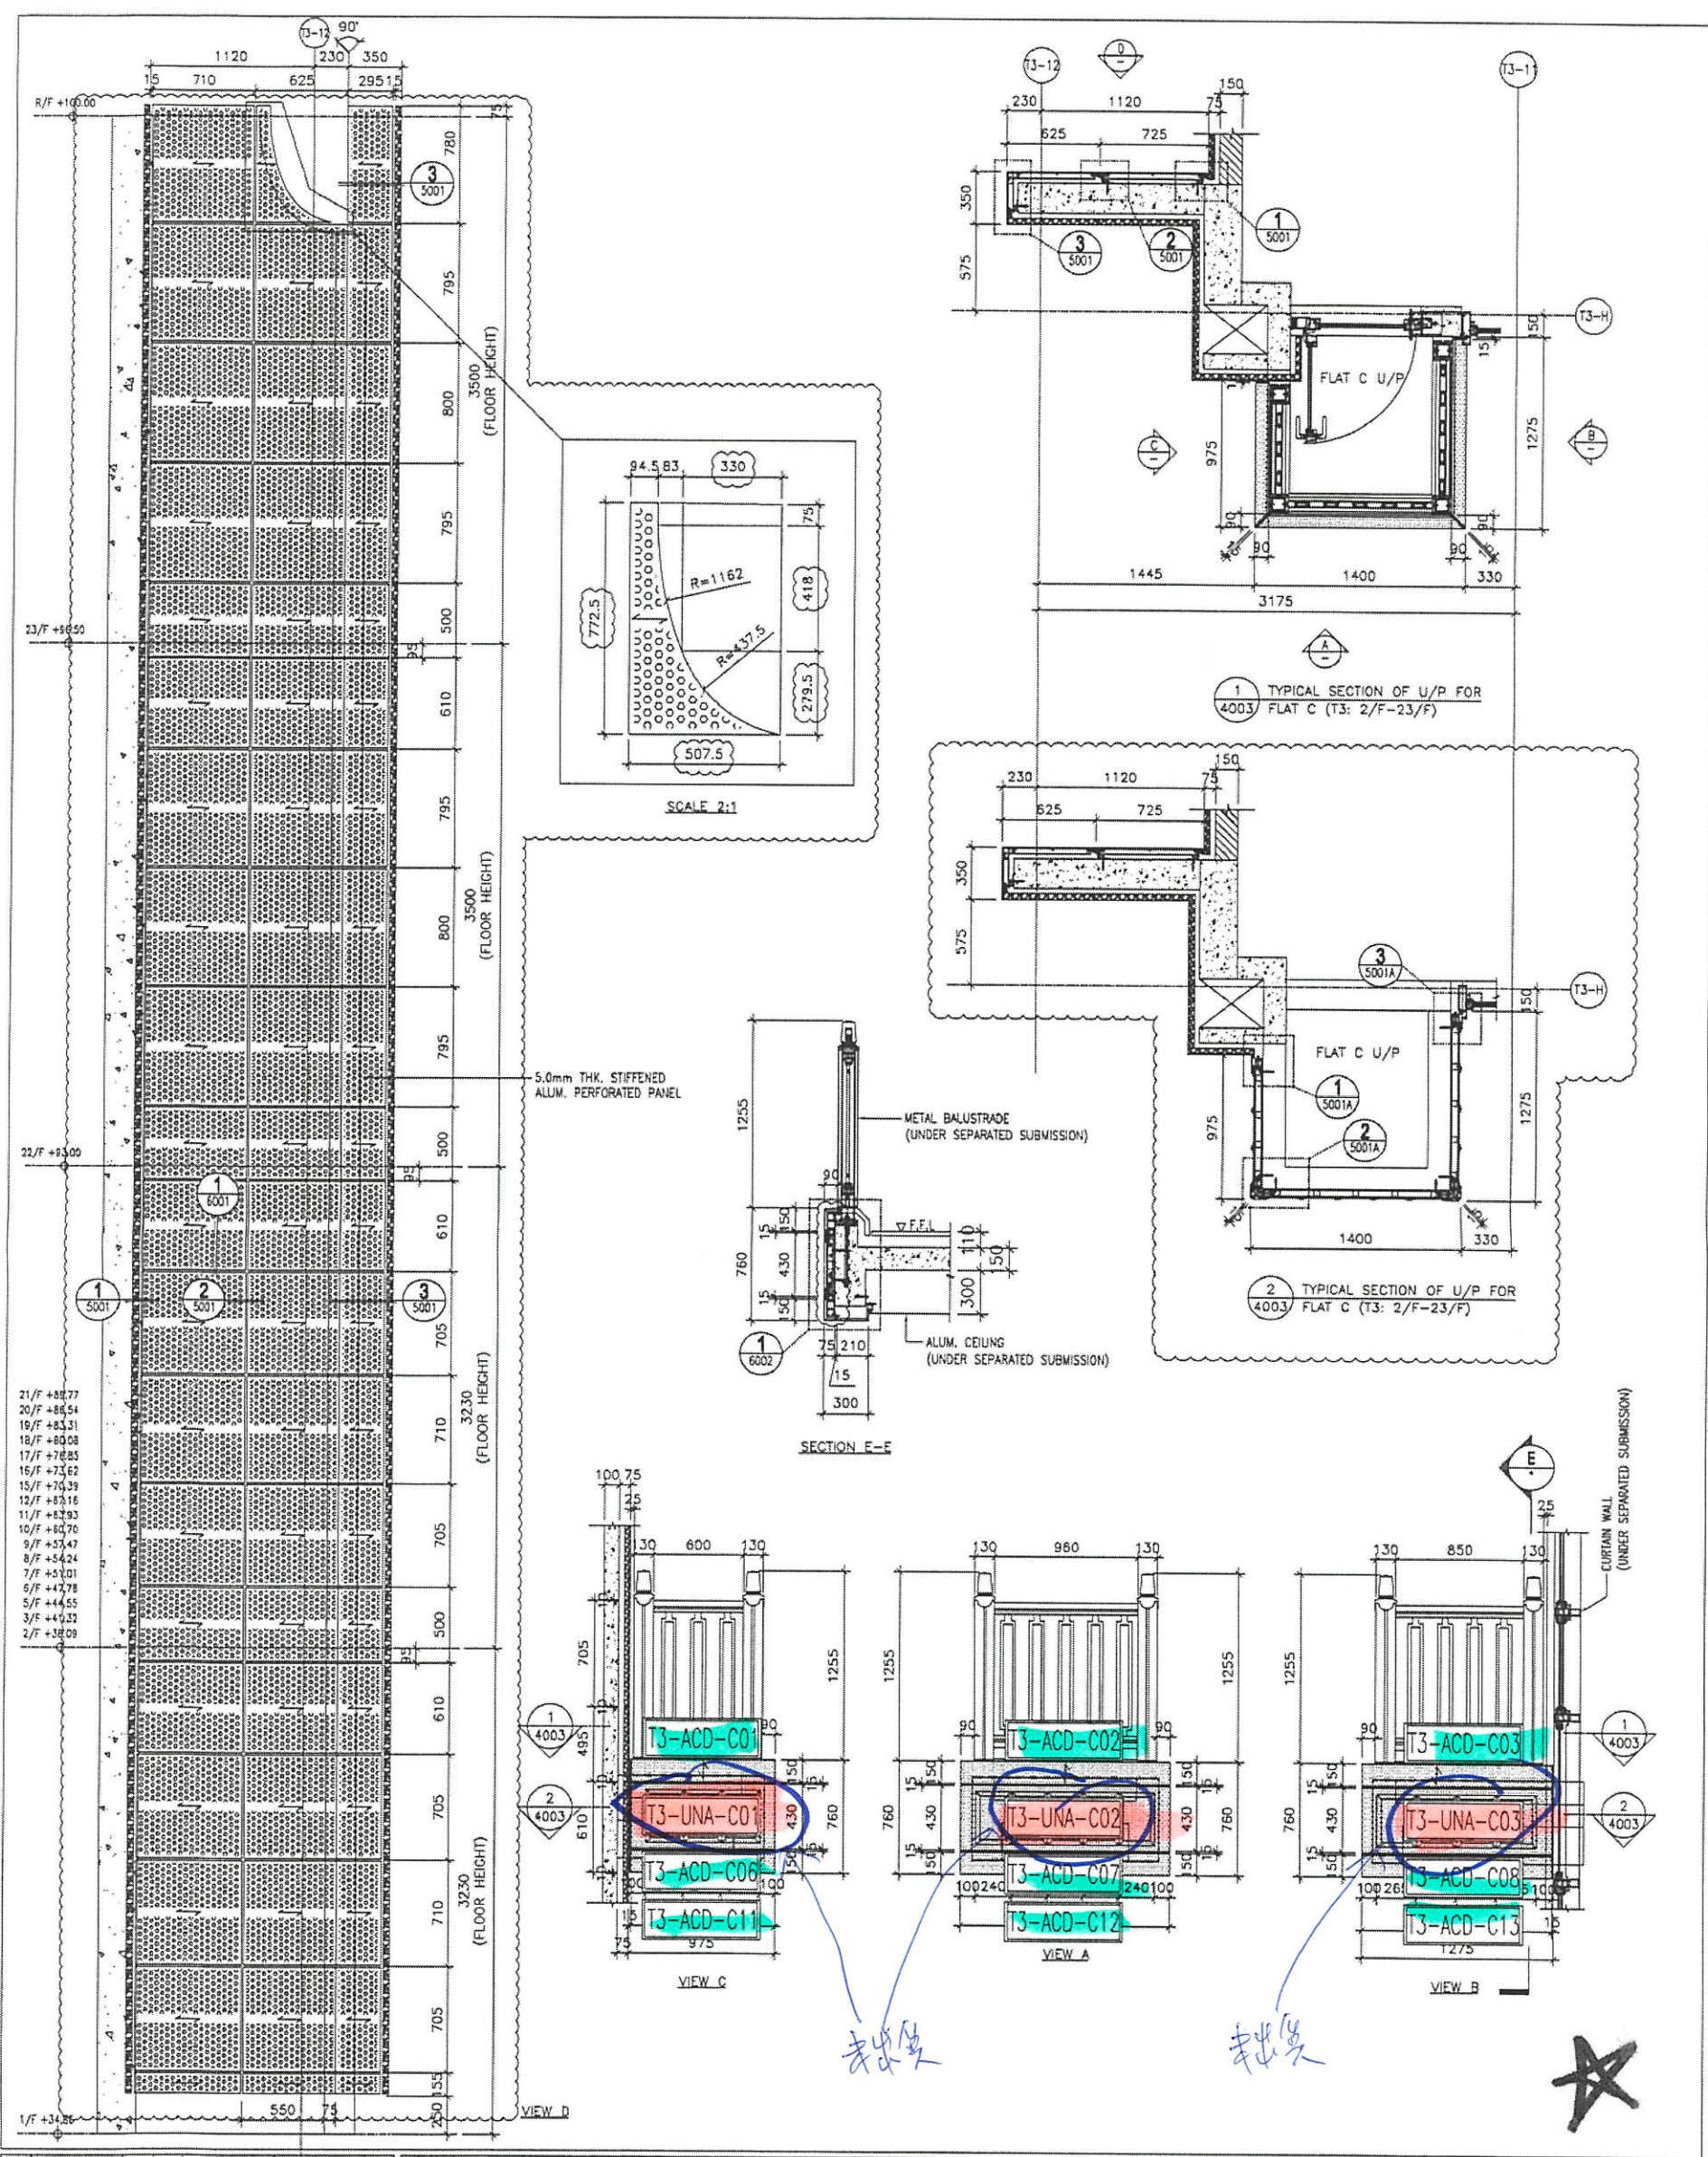

PROJECT : PROPOSED RESIDENTIAL DEVELOPMENT AT 139 - 147 ARGYLE STREET, NKKL 6005, 6035 R.P., 6036 R.P., 6037 R.P. & 6038 R.P.		JOB NO. : J-852	
TITLE : PART ELEVATION, PLAN & SECTION OF ALUM. & ACOUSTIC CLADDING FOR TOWER 3 FLAT C U/P		DATE : 12-MAY-20 SCALE : 1:40	
 DWG NO. : 0852-SO-ACA-4003 REV. : C

E2 302E


T3 數量不裝材料出貨

美特鋁質 有限公司
MIDI Aluminium Fabricator Ltd.

工程號 J852 地盤 亞答老街

組裝圖

送地盤

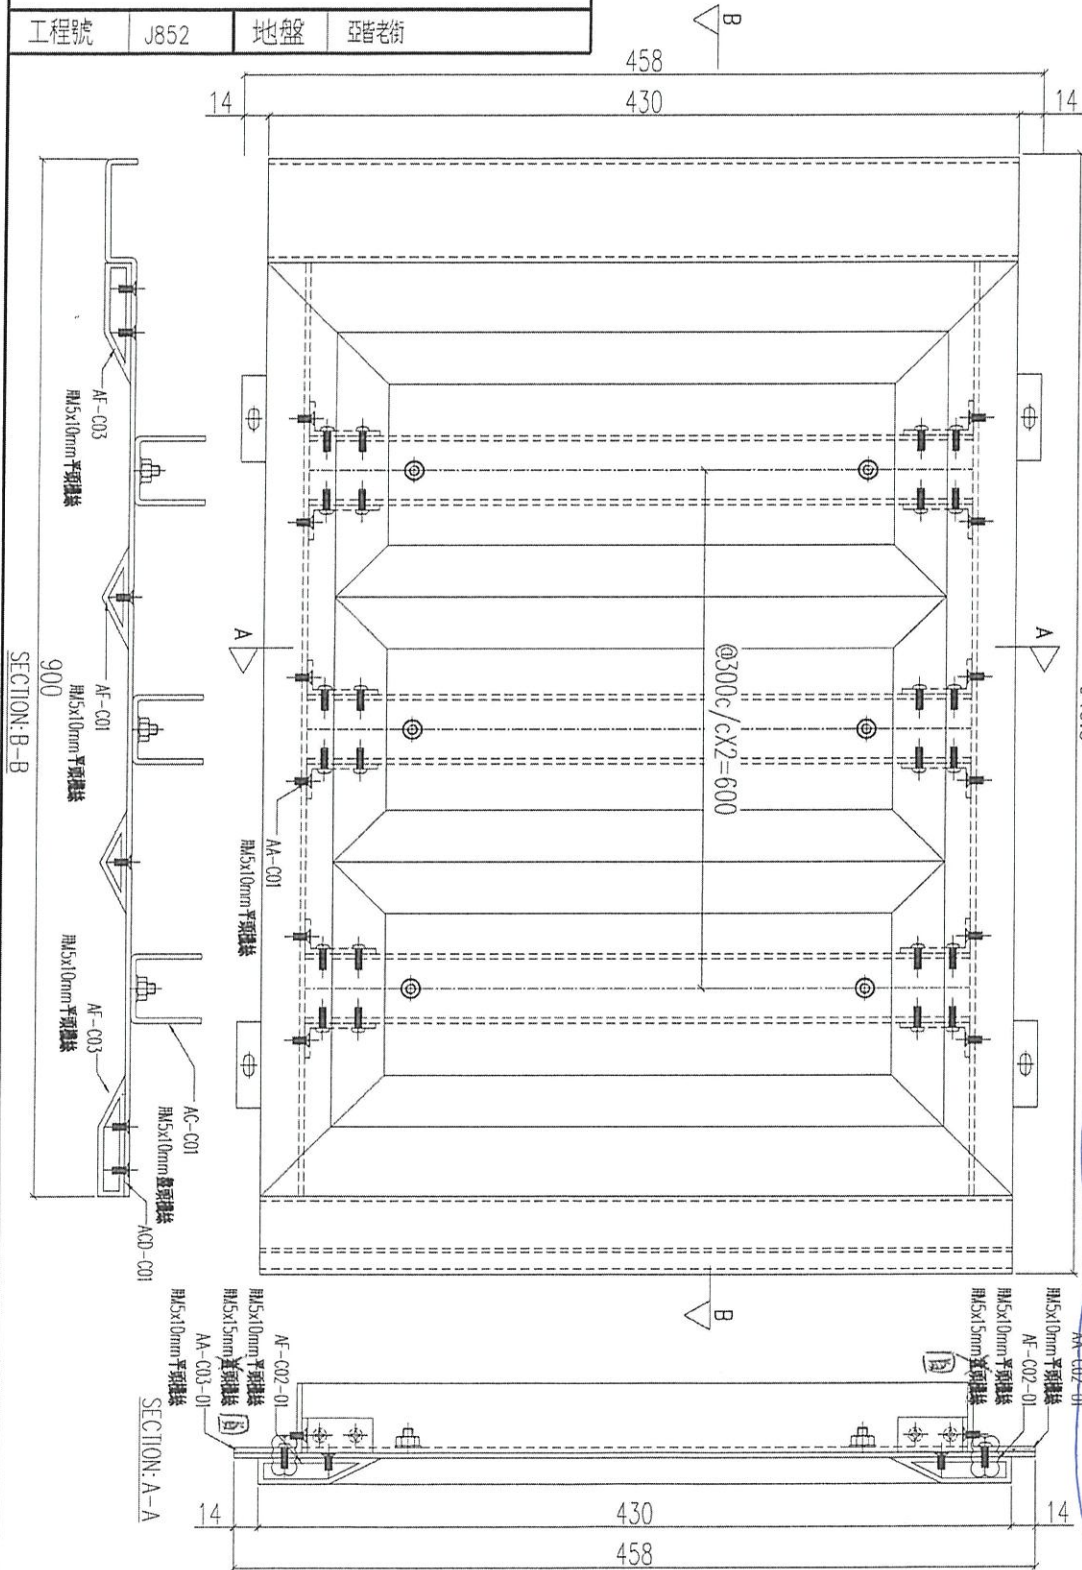

序號	物料編號	數量	使用位置	樓層
01	T1-UNA-C01	3	見派位圖	3F~6F
02	T2-UNA-C01	3	見派位圖	3F~6F
03	T3-UNA-C01	3	見派位圖	3F~6F

名稱	鋁板加工圖	制圖	LHR	2020.12.27	修改	A	B
材料	3mm THK. ALUM. CLADDING	復核	-	-	日期	2021.02.24	2021.03.19
顏色	UCT201498XL(A)-3	批准			圖號	J852-ACA-UNA-C01	

E23002E
T3 數量不表材料出處

EG-DWG3




美特鋁質 有限公司
MIDI Aluminium Fabricator Ltd.

工程號 J852 地盤 亞答老街

組裝圖

送地盤

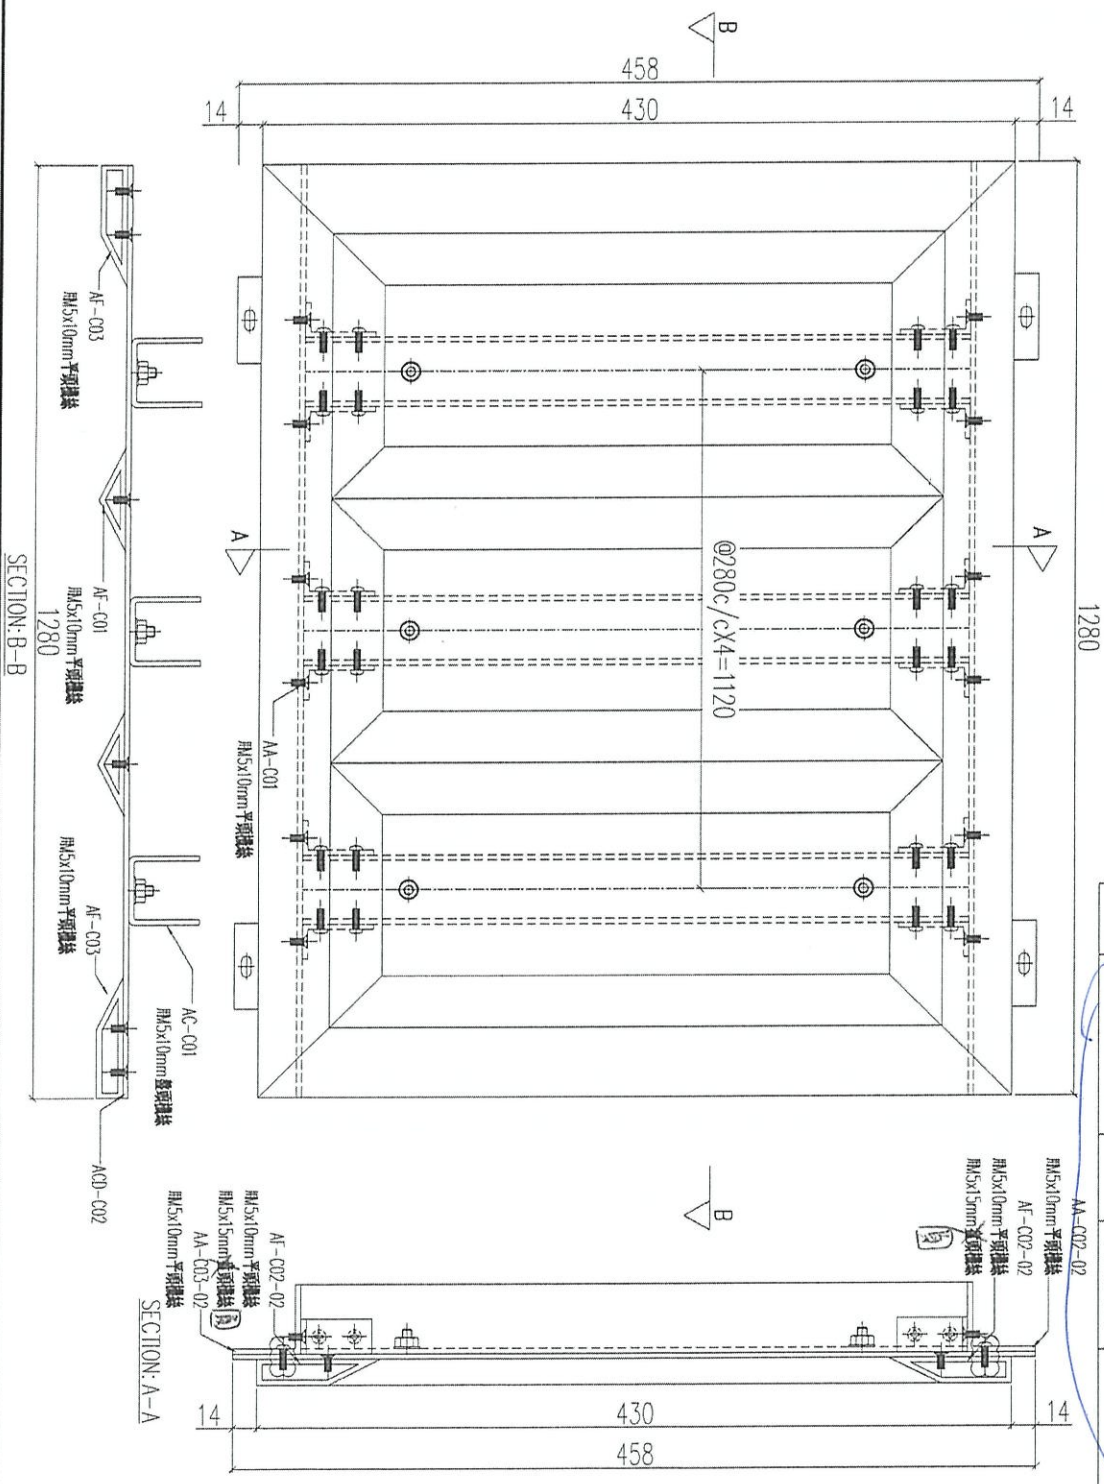

序號	物料編號	數量	使用位置	樓層
01	T1-UNA-C02	3	見派位圖	3F~6F
02	T2-UNA-C02	3	見派位圖	3F~6F
03	T3-UNA-C02	3	見派位圖	3F~6F

名稱	鋁板加工圖	制圖	LHR	2020.12.27	修改	A	B
材料	3mm THK. ALUM. CLADDING	復核	-	-	日期	2021.02.24	2021.03.19
顏色	UCT201498XL(A)-3	批准			圖號	J852-ACA-UNA-C02	


百234a2E
T3數量不裝經料盤

美特鋁質 有限公司
MIDI Aluminium Fabricator Ltd.

工程號 J852 地盤 亞答老街

組裝圖

送地盤

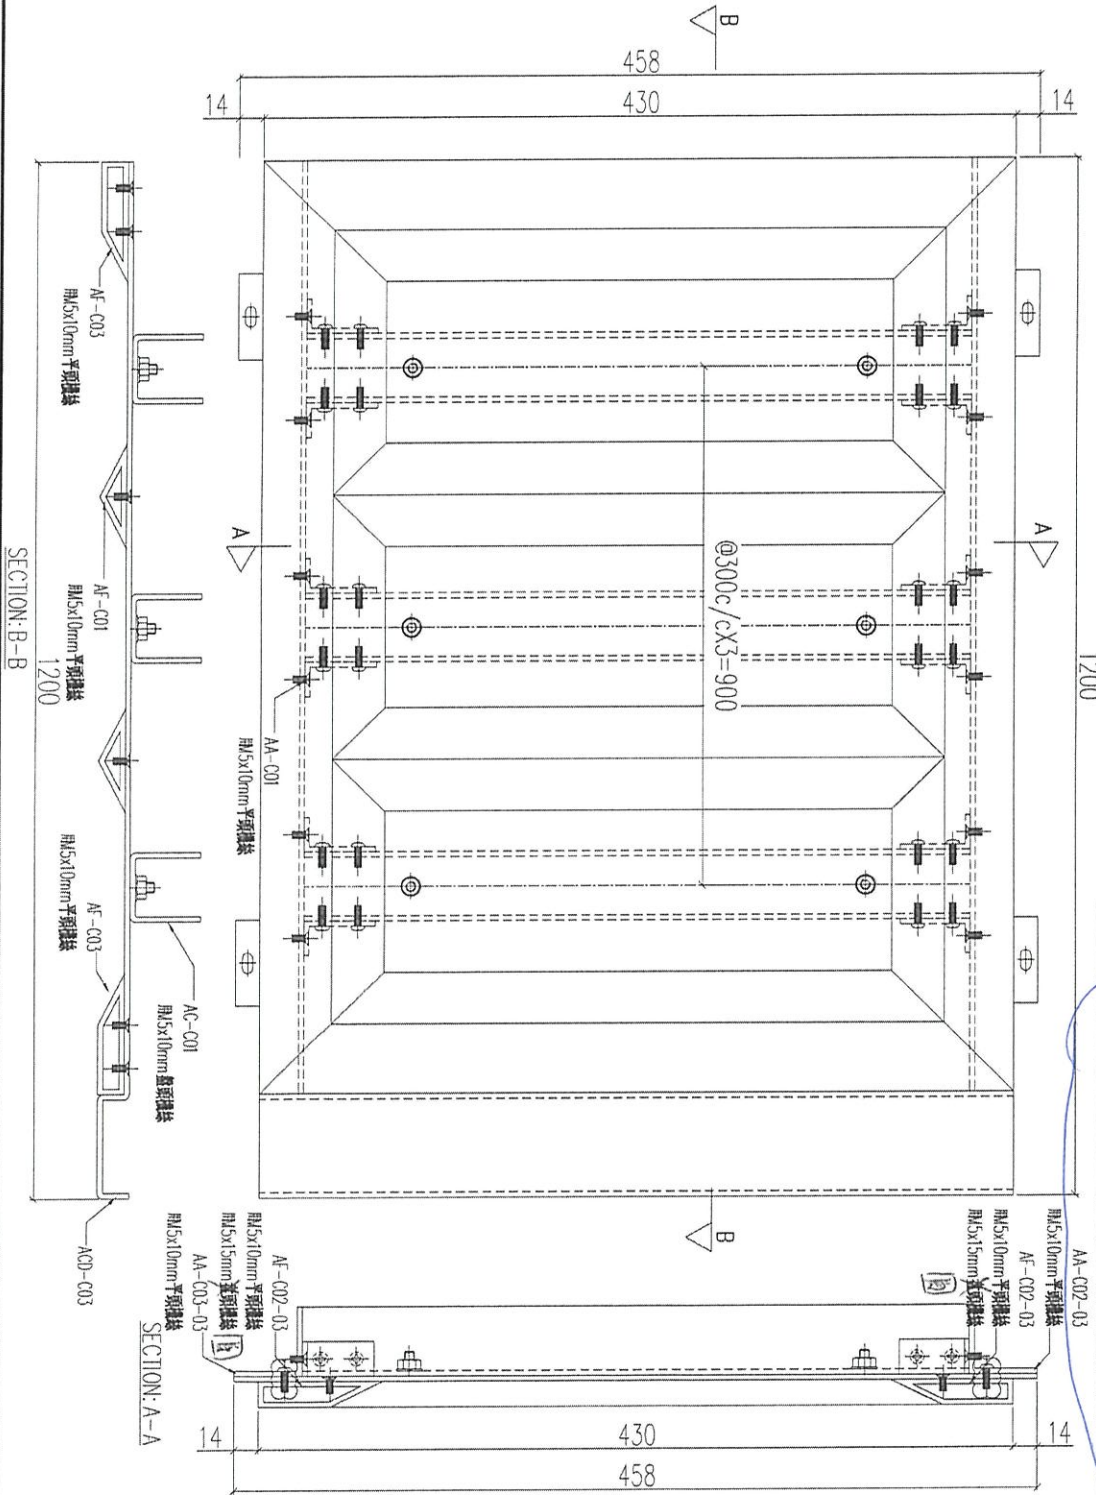

序號	物料編號	數量	使用位置	樓層
01	T1-UNA-C03	3	見派位圖	3F~6F
02	T2-UNA-C03	3	見派位圖	3F~6F
03	T3-UNA-C03	3	見派位圖	3F~6F

名稱	鋁板加工圖	制圖	LHR	2020.12.27	修改	A	B
材料	3mm THK. ALUM. CLADDING	復核	-	-	日期	2021.02.24	2021.03.19
顏色	UCT201498XL(A)-3	批准			圖號	J852-ACA-UNA-C03	

23492E
T3數量不裝線料出隻

EG-DWG3




美特鋁質有限公司
MIDI Aluminium Fabricator Ltd.

工程號 J852 地盤 亞福老街

組裝圖

送地盤

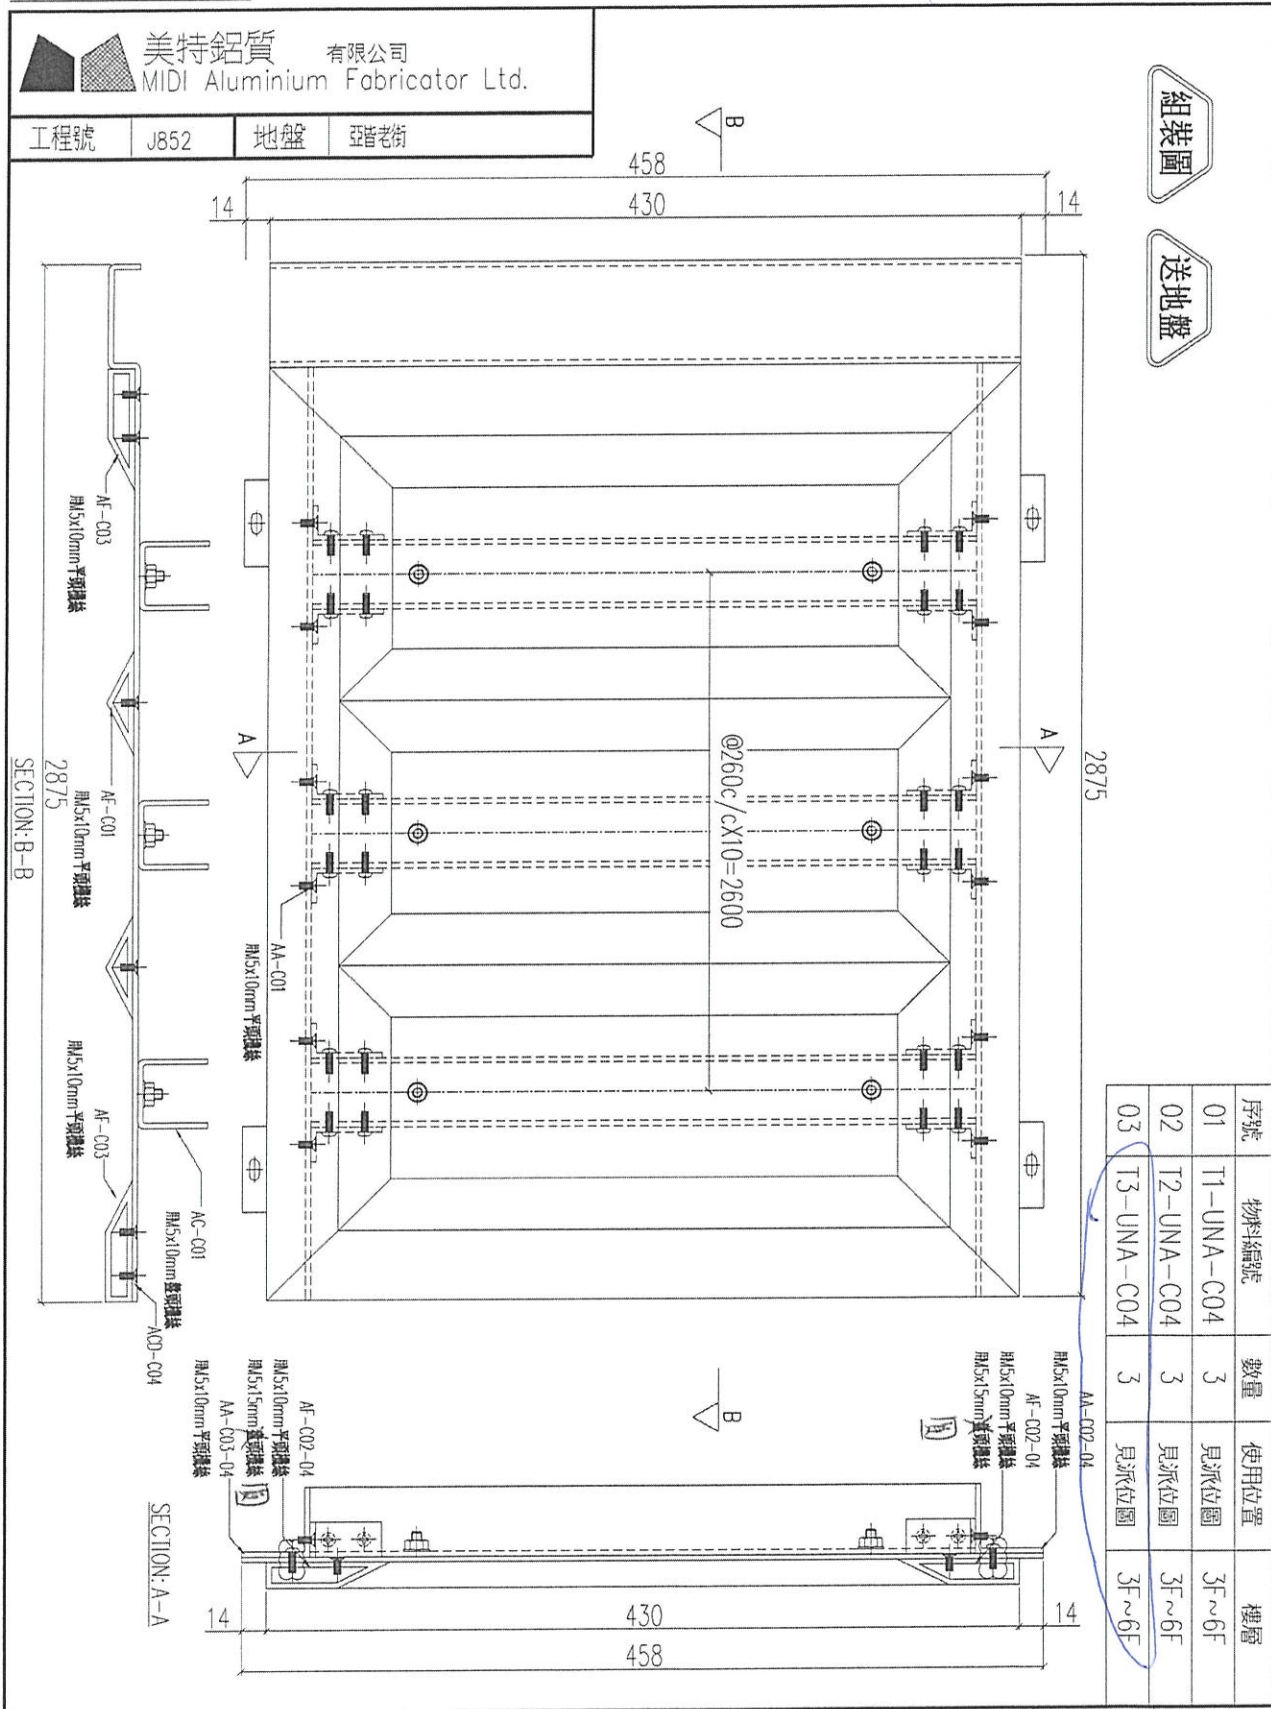

序號	物料編號	數量	使用位置	樓層
01	T1-UNA-C04	3	見派位圖	3F~6F
02	T2-UNA-C04	3	見派位圖	3F~6F
03	T3-UNA-C04	3	見派位圖	3F~6F

名稱	鋁板加工圖	制圖	LHR	2020.12.27	修改	A	B
材料	3mm THK. ALUM. CLADDING	復核	-	-	日期	2021.02.24	2021.03.19
顏色	UCT201498XL(A)-3	批准			圖號	J852-ACA-UNA-C04	

E23402E
T3 數量不裝材料


EG-DWG3

美特鋁質 有限公司
MIDI Aluminium Fabricator Ltd.

工程號 J852 地盤 亞福老街

組裝圖

送地盤

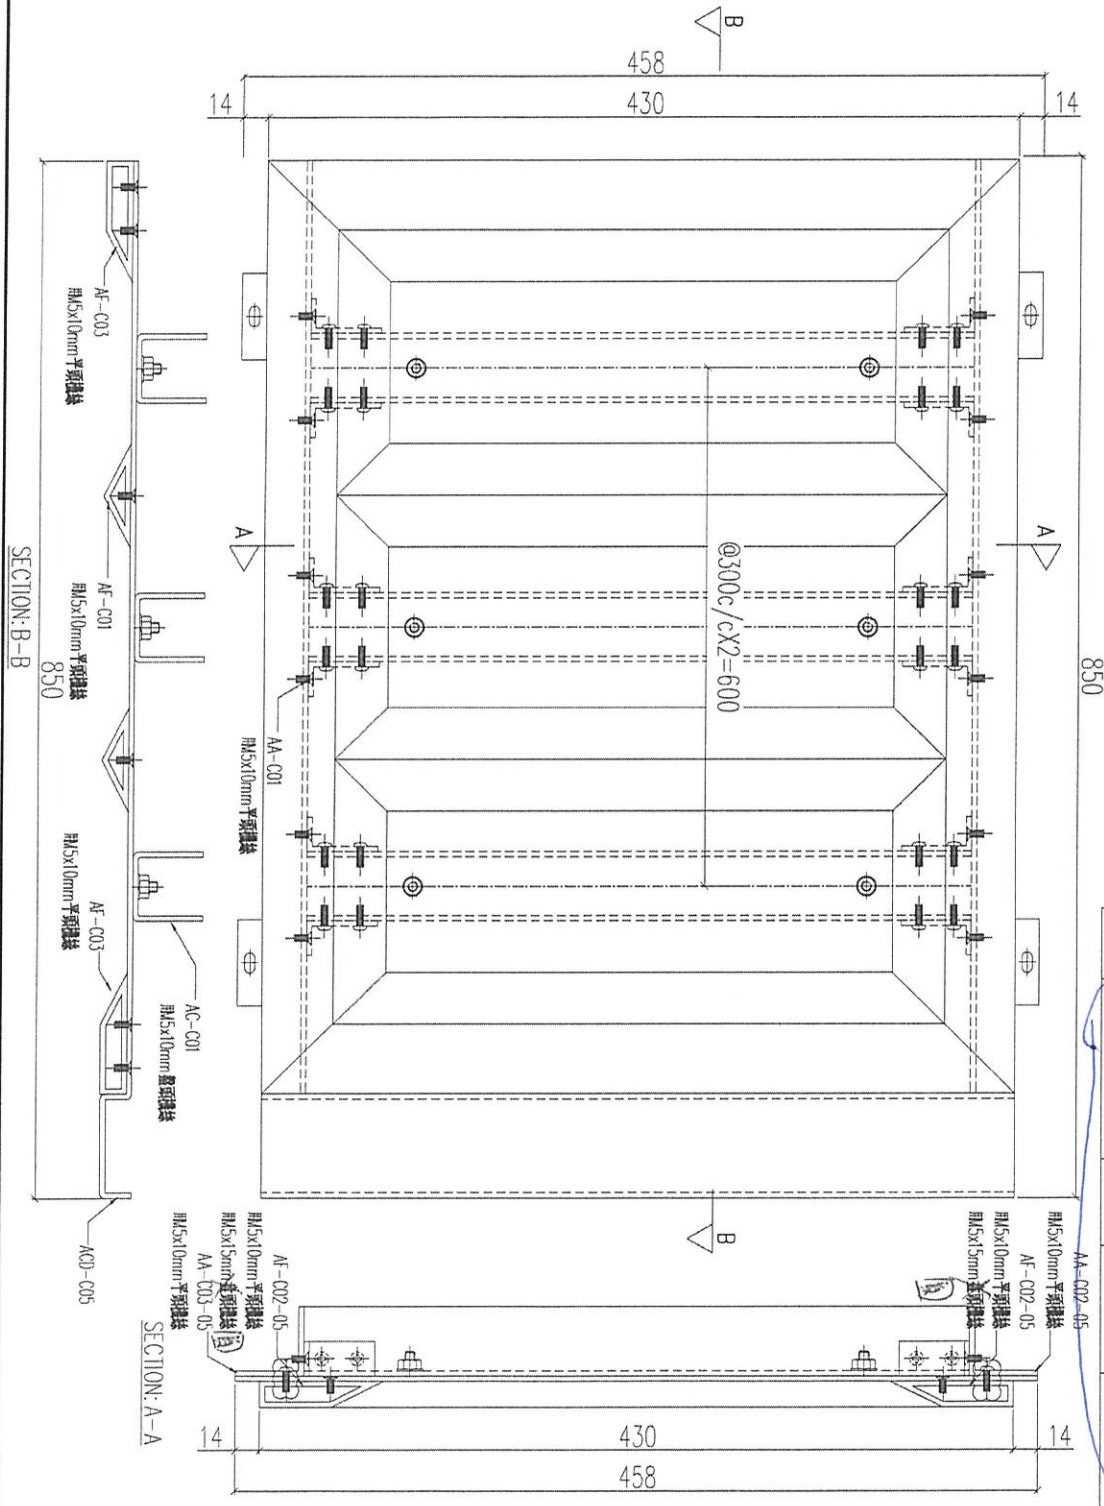

序號	物料編號	數量	使用位置	樓層
01	T1-UNA-C05	3	見派位圖	3F~6F
02	T2-UNA-C05	3	見派位圖	3F~6F
03	T3-UNA-C05	3	見派位圖	3F~6F

名稱	鋁板加工圖	制圖	LHR	2020.12.27	修改	A	B
材料	3mm THK. ALUM. CLADDING	復核	-	-	日期	2021.02.24	2021.03.19
顏色	UCT201498XL(A)-3	批准			圖號	J852-ACA-UNA-C05	

已出貨單

工程编号:	J-852	地盘名称:	亚皆老街中电	日期:	2021年3月23日
成品名称:	铝折件	发单人:	祝亚妹	单号:	2019012038

项目	EI号	图号	数量 件	高 MM	宽 MM	位置	备注
1	EI/2989	T3-ACG-AP4	1				1卡板
2	尾数						
3							
4							
5	EI/3002	T3-ACD-C01	3				
6	T3	T3-ACD-C02	3				
7		T3-ACD-C03	3				
8		T3-ACD-C04	3				
9		T3-ACD-C05	3				
10		T3-ACD-C06	3				
11		T3-ACD-C07	3				
12		T3-ACD-C08	3				
13		T3-ACD-C09	3				
14		T3-ACD-C10	3				
15		T3-ACD-C11	3				
16		T3-ACD-C12	3				
17		T3-ACD-C13	3				
18		T3-ACD-C14	3				
19		T3-ACD-C15	3				
20		T3-ACD-C16	6				
21		小计:	51				
22							
23							
24	EI/3106	J852-TLF-03	14				
25	T3						
26							
27	EI/3107	J852-TFDF-02	4				
28	样板	J852-TFDF-01	4				
29		小计:	8				
30							

31 备注: 3月23出货共3卡板

32 备注: 跟凤冲香港车2021-3-23出货到地盘

*請復核以上數量, 如發現數量不符, 請即提出!
 若在三個工作日內未接到任何異議, 則默認一切所提供的貨品數量視為正確無誤!
 收货人签收/盖章: _____ 车牌: _____

