



工程指示 / 要求簡箋(E.I.)

工程指示編號：EI / 3037 / 21

修改版次：C

工程編號：J - 852

工程名稱：亞皆老街中電

工程項目：趟門 大貨 (鋁料)(門玉)(T1, T2, T3) (標準層: 1-21/F)

收件人：生統

發件人：Ant Yeung

日期：04/03/2021

要求提供 / 確認 事項：

- |                                    |                                     |                               |
|------------------------------------|-------------------------------------|-------------------------------|
| <input type="checkbox"/> 初步鋁料 B.M. | <input type="checkbox"/> 加工拆圖，然後生產  | <input type="checkbox"/> 尺寸表  |
| <input type="checkbox"/> 正式鋁料 B.M. | <input type="checkbox"/> 技術上資料 / 指示 | <input type="checkbox"/> 報價   |
| <input type="checkbox"/> 配件 B.M.   | <input type="checkbox"/> 樣辦或貨品說明書   | <input type="checkbox"/> 分判合約 |

內容：

C 版本: 兩趟趟門玉，坐近室內門玉，室內不需要裝防撞塊，此版修改加工圖

請在 2021.03.08 前完成上列要求。

已出貨數量現場改

附：6 頁加工圖

以上項目為:

- 原合約工程包                       原合約工程加 / 減賬                       新工程報價

原因：-

分發東莞各部門：

- |  |   |  |  |
|--|---|--|--|
| <input type="checkbox"/> 生產技術總監 <input type="checkbox"/> 連附件 | <input type="checkbox"/> 技術部 <input type="checkbox"/> 連附件                         | <input type="checkbox"/> 生產部 <input type="checkbox"/> 連附件  | <input type="checkbox"/> 機械設計部 <input type="checkbox"/> 連附件    |
| <input type="checkbox"/> 採購部 <input type="checkbox"/> 連附件    | <input checked="" type="checkbox"/> 生產統籌部 <input checked="" type="checkbox"/> 連附件 | <input type="checkbox"/> 小羅&清 <input type="checkbox"/> 連附件 |  |
| <input type="checkbox"/> 質檢部 <input type="checkbox"/> 連附件    | <input type="checkbox"/> 會計部 <input type="checkbox"/> 連附件                         | <input type="checkbox"/> 報關組 <input type="checkbox"/> 連附件  | <input type="checkbox"/> 其他 _____ <input type="checkbox"/> 連附件 |

分發其他分判：

- (v) 水洪  連附件

分發香港各部門：

- |   |  |   |  |
|---|--|---|--|
| <input type="checkbox"/> 行政部 <input type="checkbox"/> 連附件 | <input type="checkbox"/> 會計部 <input type="checkbox"/> 連附件  | <input type="checkbox"/> 統籌部 <input type="checkbox"/> 連附件 | <input checked="" type="checkbox"/> 工程部地盤科文 <input checked="" type="checkbox"/> 連附件 祥哥 |
| <input type="checkbox"/> 採購部 <input type="checkbox"/> 連附件 | <input type="checkbox"/> QS 部 <input type="checkbox"/> 連附件 | <input type="checkbox"/> 維修部 <input type="checkbox"/> 連附件 | <input type="checkbox"/> 其他 _____ <input type="checkbox"/> 連附件                         |

傳遞編號：

HK 422 / 21

發件人簽署：

項目經理簽署：

*(Handwritten signature)*





美特鋁質 有限公司  
MIDI Aluminium Fabricator Ltd.

工程號 J852 地盤 亞皆老街

窗號	L (MM)	數量 (支)
W1/T1C	1372	18

左

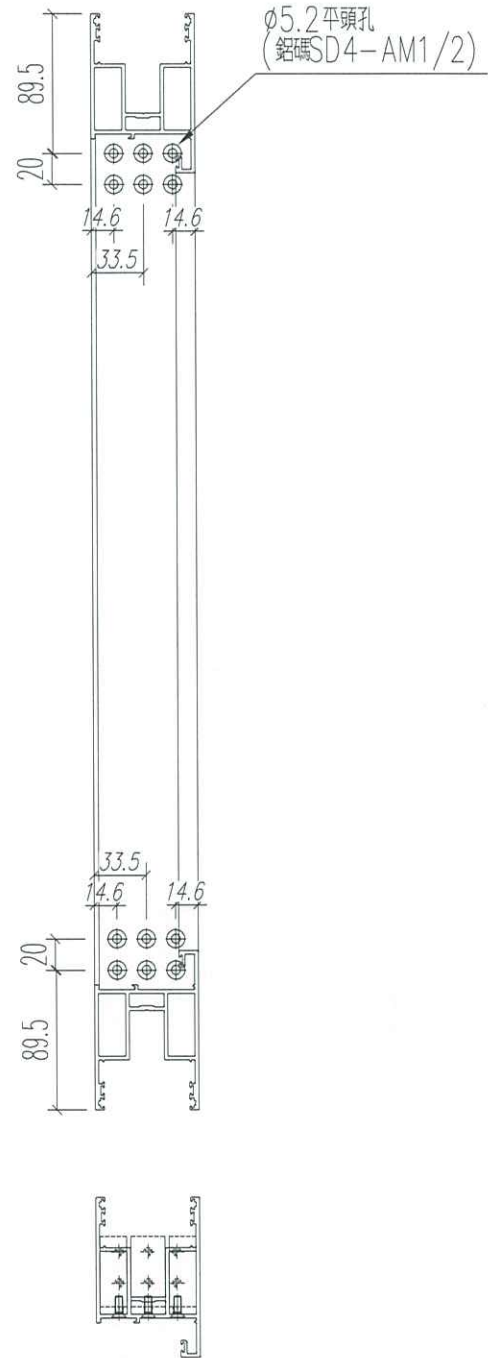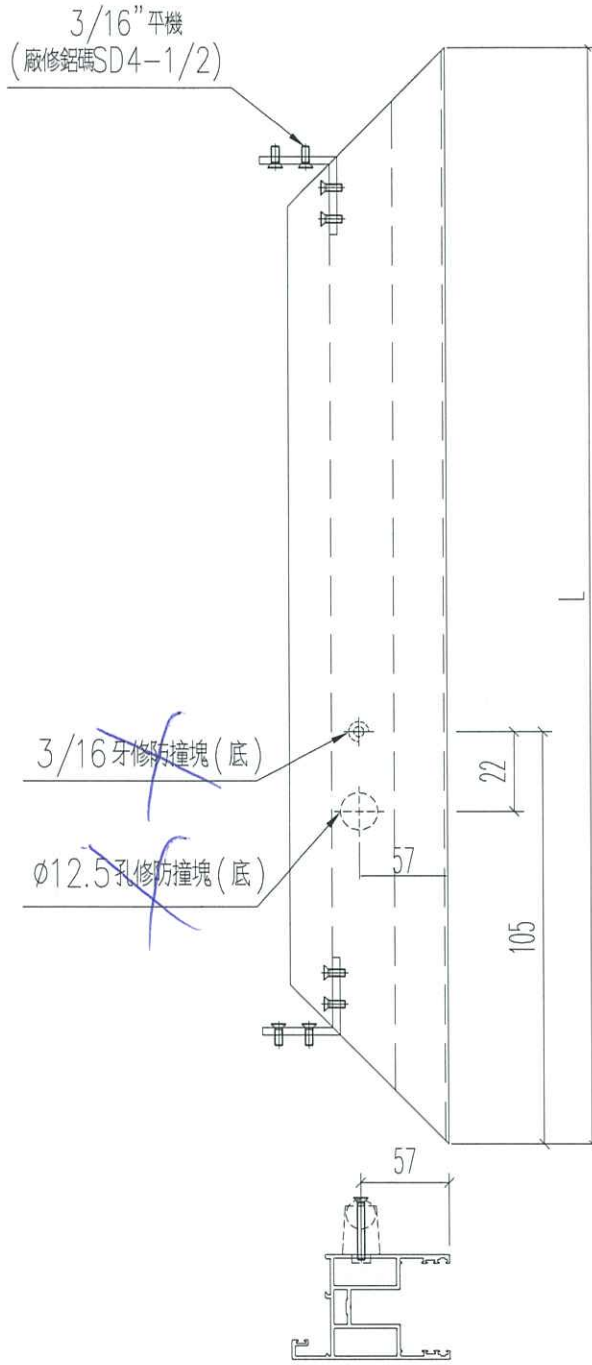

正面

名稱	四扇趟門玉料 (右生玉頂)	制圖	sde	2021.01.11	修改		
材料	X85861	復核	WHS		日期		
顏色	UCT806812XL-3	批准			圖號	T1-SD02-S07	




美特鋁質 有限公司  
MIDI Aluminium Fabricator Ltd.

工程號 J852 地盤 亞皆老街

窗號	L (MM)	數量 (支)
W1/T1C	1372	18

左

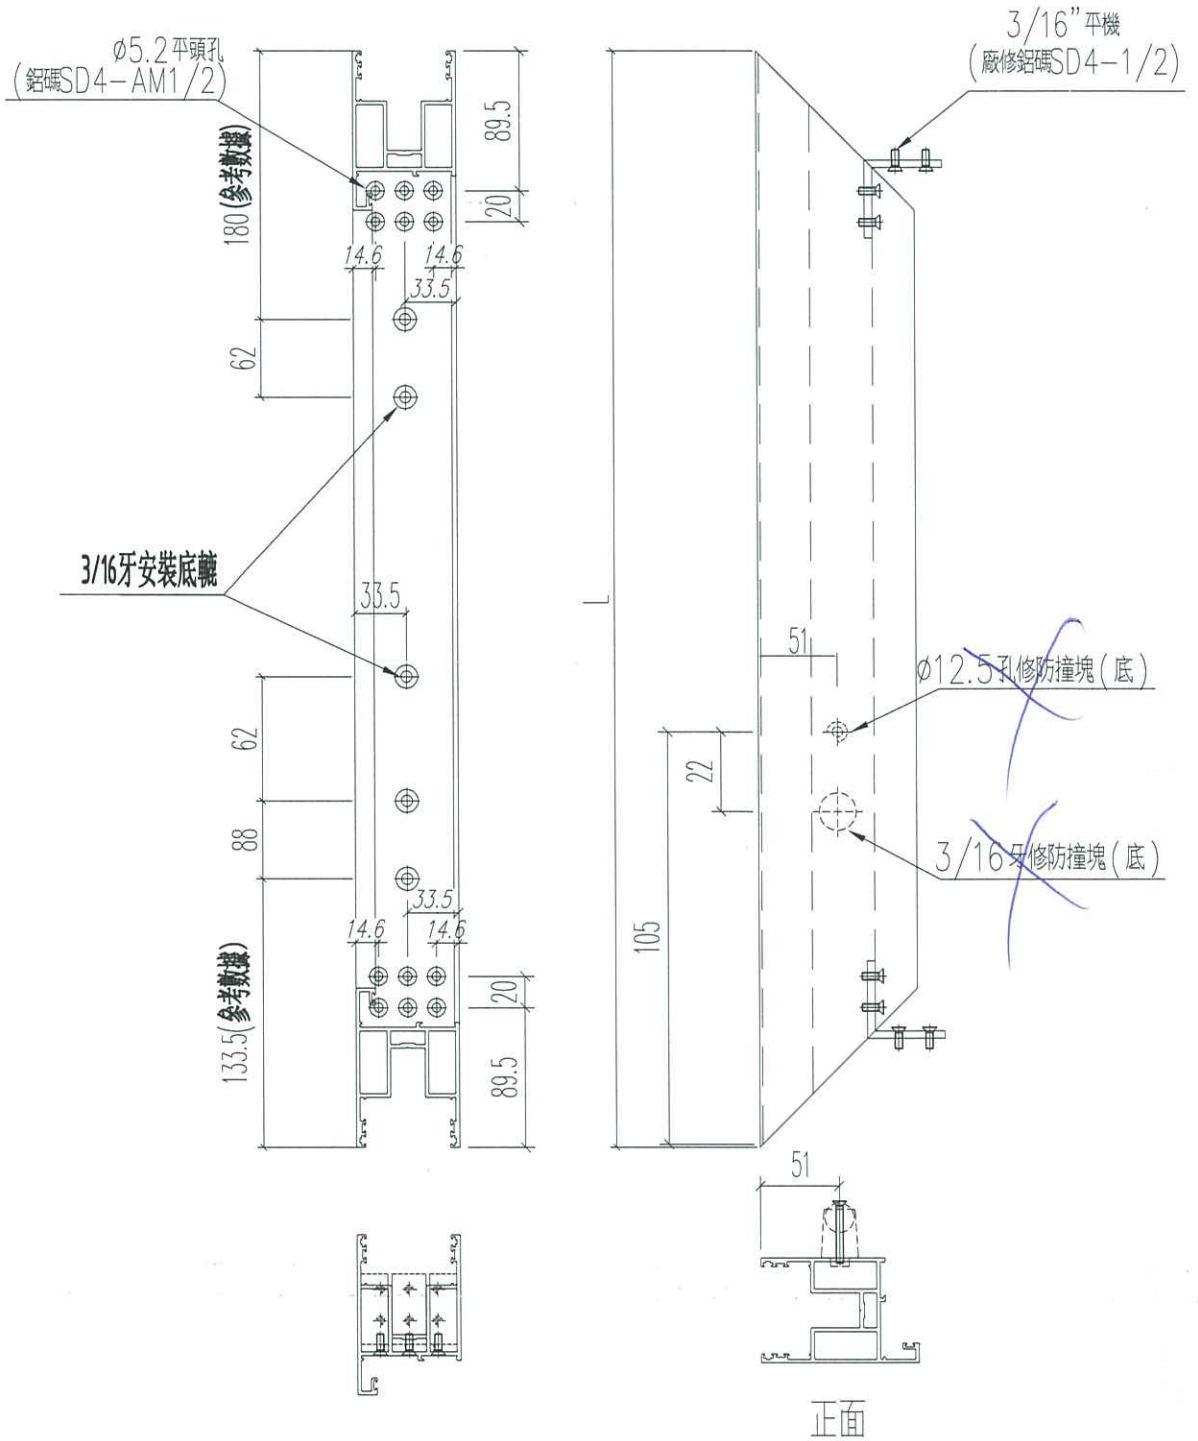

名稱	四扇趟門玉料 (右生玉底)	制圖	sde	2021.01.11	修改		
材料	X85861	復核	WHS		日期		
顏色	UCT806812XL-3	批准			圖號	T1-SD02-S08	





美特鋁質 有限公司  
MIDI Aluminium Fabricator Ltd.

工程號	J852	地盤	亞皆老街
-----	------	----	------

窗號	L (MM)	數量 (支)
W1/T2C	1372	18

左

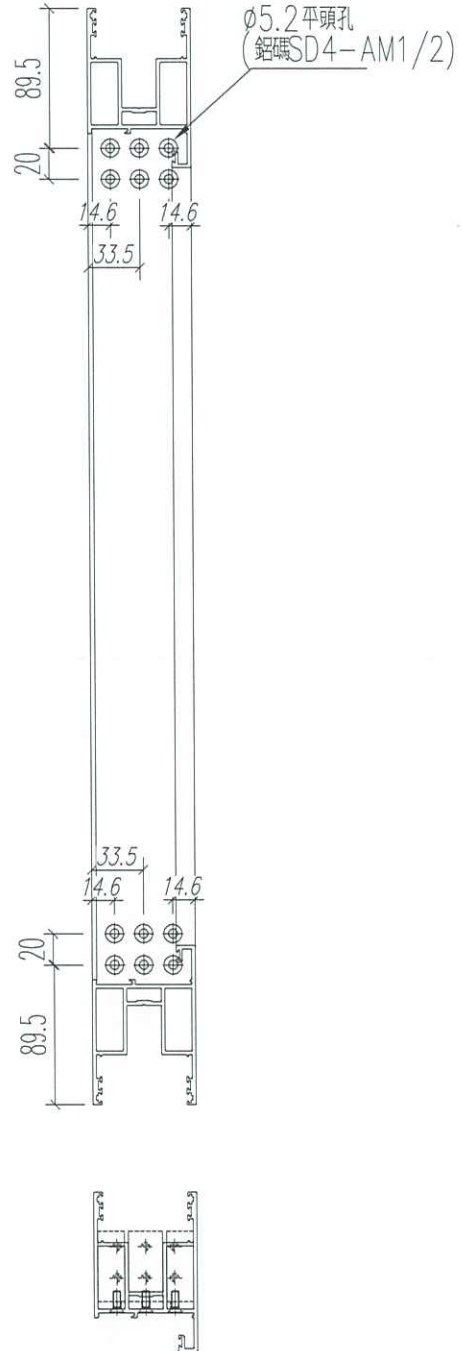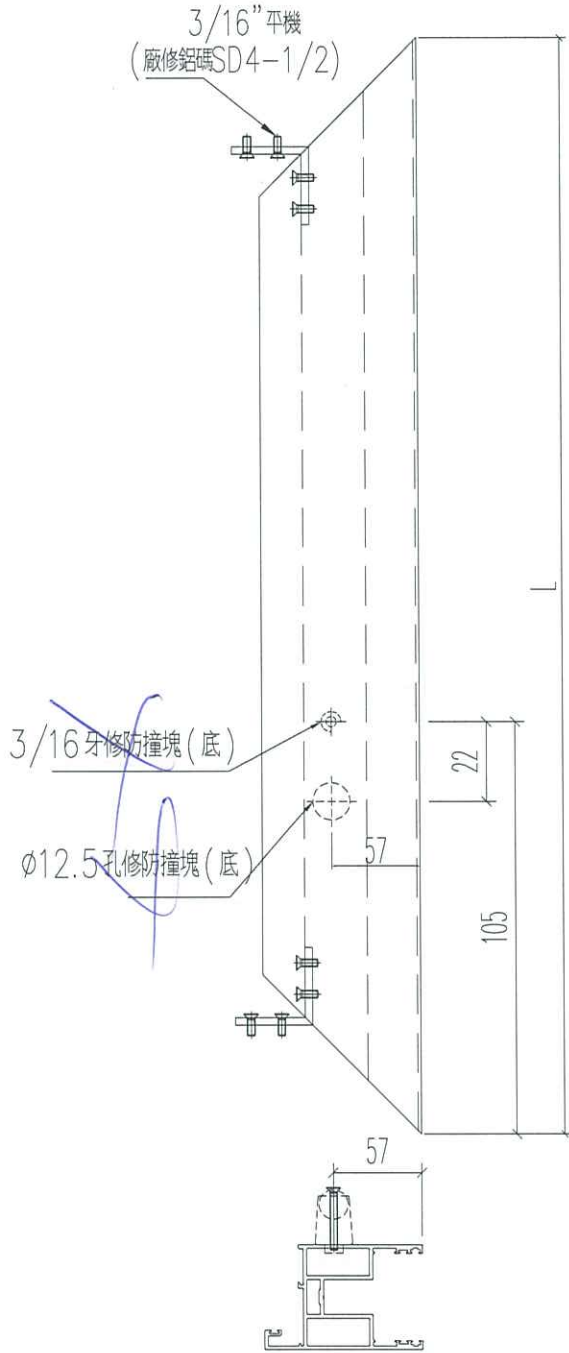

正面

名稱	四扇趟門玉料 (右生玉頂)	制圖	sde	2021.01.11	修改		
材料	X85861	復核	WHS		日期		
顏色	UCT806812XL-3	批准			圖號	T2-SD02-S07	





美特鋁質有限公司  
MIDI Aluminium Fabricator Ltd.


工程號	J852	地盤	亞皆老街
-----	------	----	------

窗號	L (MM)	數量 (支)
W1/T2C	1372	18

左

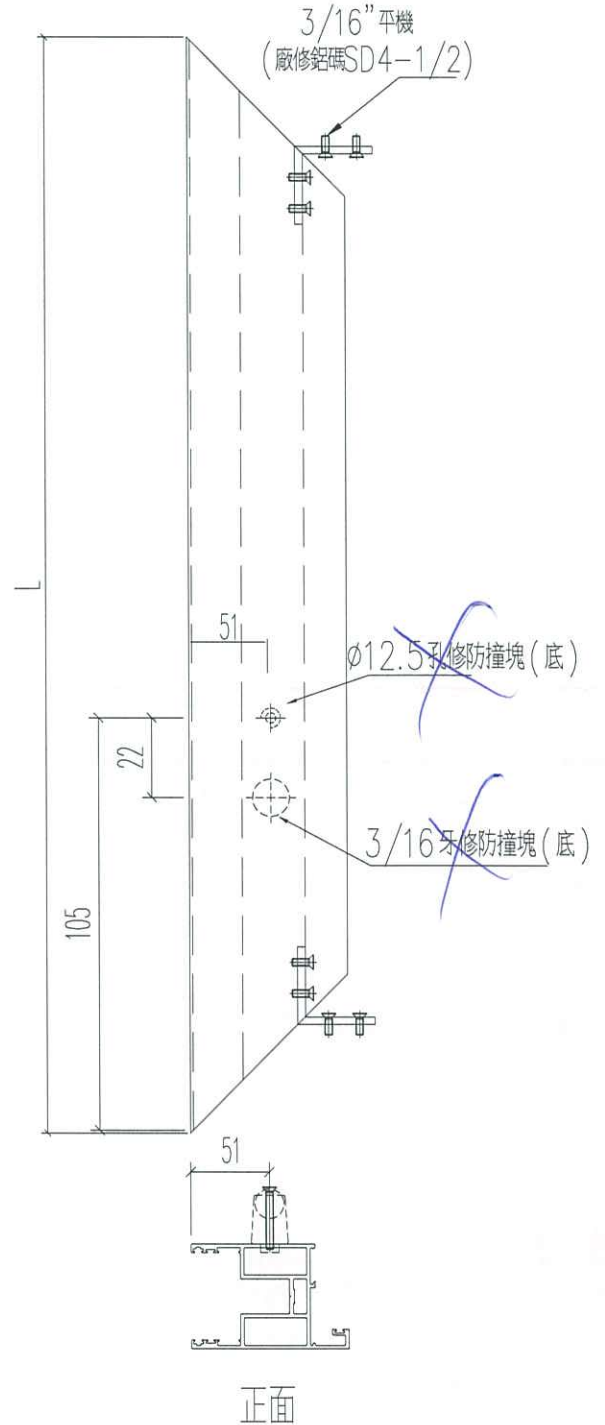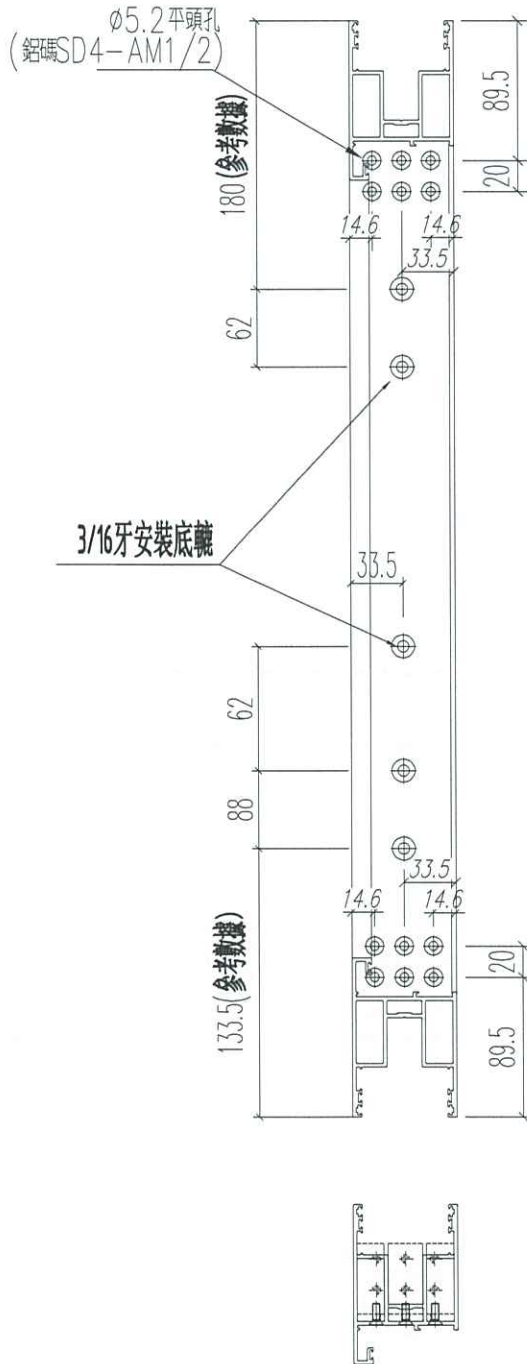

名稱	四扇趟門玉料(右生玉底)	制圖	sde	2021.01.11	修改		
材料	X85861	復核	WHS		日期		
顏色	UCT806812XL-3	批准			圖號	T2-SD02-S08	


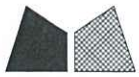


美特鋁質 有限公司  
MIDI Aluminium Fabricator Ltd.

工程號 J852 地盤 亞皆老街

窗號	L (MM)	數量 (支)
W1/T3C	1372	17

左

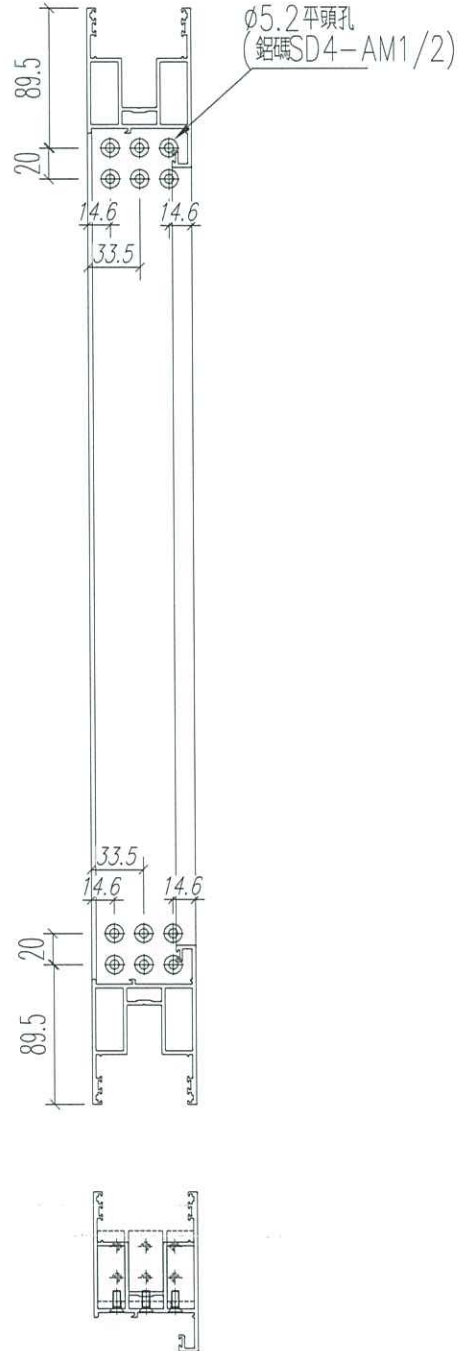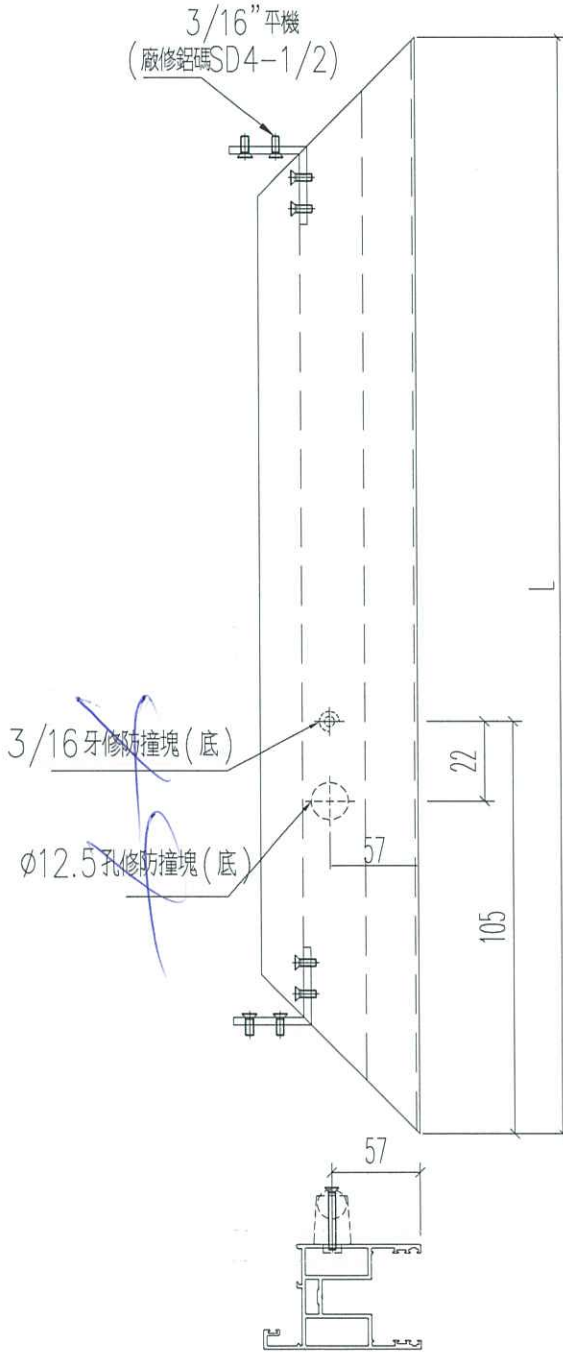

正面

名稱	四扇趟門玉料 (右生玉頂)	制圖	Ivan	2021.01.26	修改		
材料	X85861	復核	WHS		日期		
顏色	UCT806812XL-3	批准			圖號	T3-SD02-S07	







美特鋁質 有限公司  
MIDI Aluminium Fabricator Ltd.

工程號	J852	地盤	亞皆老街
-----	------	----	------

窗號	L (MM)	數量 (支)
W1/T3C	1372	17

左

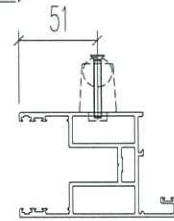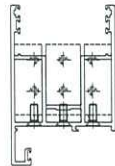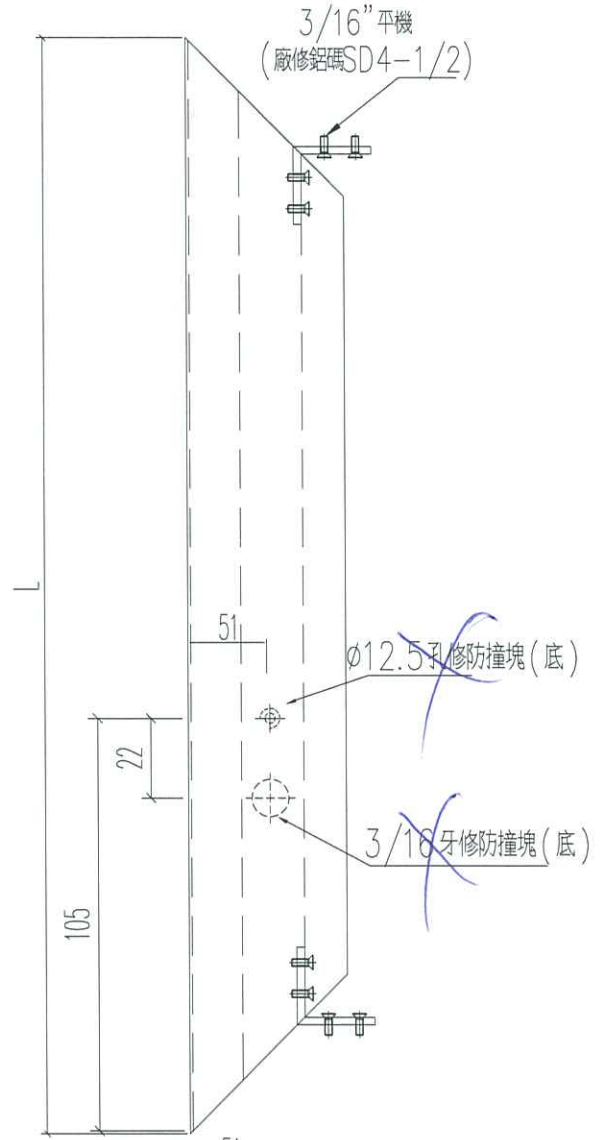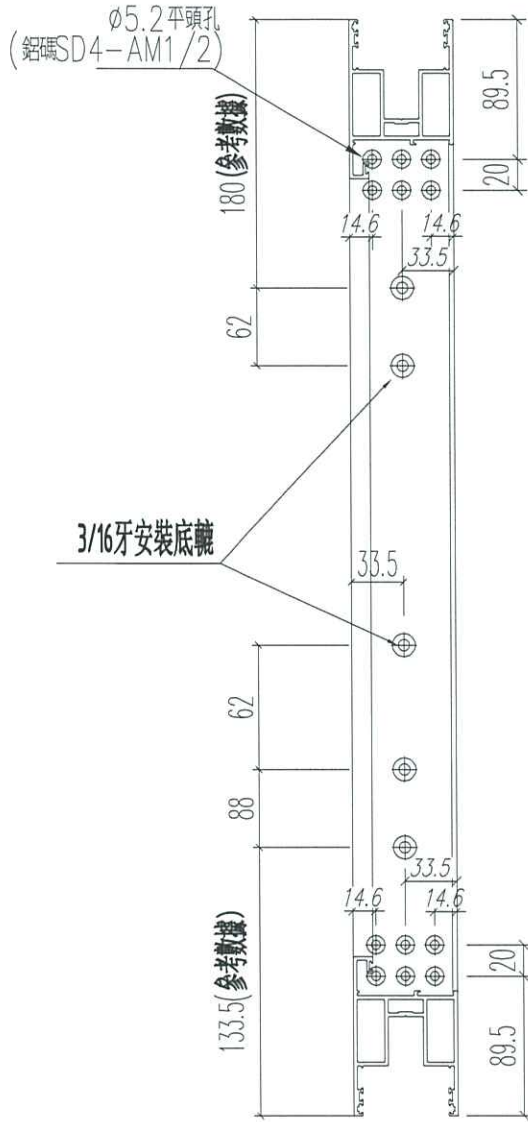

正面

名稱	四扇趟門玉料 (右生玉底)	制圖	Ivan	2021.01.26	修改		
材料	X85861	復核	WHS		日期		
顏色	UCT806812XL-3	批准			圖號	T3-SD02-S08	