

工程指示 / 要求簡箋(E.I.)

工程指示編號：EI / 3037 / 21

修改版次：J

工程編號：J - 852

工程名稱：亞皆老街中電

工程項目：趟門 大貨 (鋁料) (門玉) (T1, T2, T3) (標準層: 1-21/F)

收件人：生統

發件人：Ant Yeung

日期：29/03/2021

要求提供 / 確認 事項：

- | | | |
|------------------------------------|-------------------------------------|-------------------------------|
| <input type="checkbox"/> 初步鋁料 B.M. | <input type="checkbox"/> 加工拆圖，然後生產 | <input type="checkbox"/> 尺寸表 |
| <input type="checkbox"/> 正式鋁料 B.M. | <input type="checkbox"/> 技術上資料 / 指示 | <input type="checkbox"/> 報價 |
| <input type="checkbox"/> 配件 B.M. | <input type="checkbox"/> 樣辦或貨品說明書 | <input type="checkbox"/> 分判合約 |

內容：

J 版: 所有 W1/T1,2&3 A,B&C 門玉請不要全組裝好, 請組 L 型, 拉手企跟底橫組

I 版: 已修改 W1/ T3A/B/C 趟門拉手高度

G/H 版: 已修改防撞膠粒的孔位

F 版: T3 趟門玉高度縮短 3mm, 另提供 T3 門玉開料單

E 版: 更正沙基位位置, W6/T3B 及 W6/T1B 是沙基位, 門玉先生產但請不要出貨, 待地盤通知

D 版: 提供修改 T3 門玉完整加工圖, 另提供 T3 門玉開料單

按現場實際安裝覆數, 所有門玉高度縮減 3mm, 現已修改 T3 加工圖, T1,T2 稍後提供
優先出 T3C 右門一隻送地盤更換

C 版本: 兩趟趟門, 坐近室內門玉, 室內不需要裝防撞塊, 此版修改加工圖

請在 2021.03.27 06 前完成上列要求。

附：4頁加工圖 1頁
以上項目為：

- 原合約工程包 原合約工程加 / 減賬 新工程報價

原因：-

分發東莞各部門：

- | | | | |
|--|---|--|--|
| <input type="checkbox"/> 生產技術總監 <input type="checkbox"/> 連附件 | <input type="checkbox"/> 技術部 <input type="checkbox"/> 連附件 | <input type="checkbox"/> 生產部 <input type="checkbox"/> 連附件 | <input type="checkbox"/> 機械設計部 <input type="checkbox"/> 連附件 |
| <input type="checkbox"/> 採購部 <input type="checkbox"/> 連附件 | <input checked="" type="checkbox"/> 生產統籌部 <input checked="" type="checkbox"/> 連附件 | <input type="checkbox"/> 小羅&清 <input type="checkbox"/> 連附件 | |
| <input type="checkbox"/> 質檢部 <input type="checkbox"/> 連附件 | <input type="checkbox"/> 會計部 <input type="checkbox"/> 連附件 | <input type="checkbox"/> 報關組 <input type="checkbox"/> 連附件 | <input type="checkbox"/> 其他 _____ <input type="checkbox"/> 連附件 |

分發其他分判：

- 水洪 連附件

分發香港各部門：

- | | | | |
|---|--|---|--|
| <input type="checkbox"/> 行政部 <input type="checkbox"/> 連附件 | <input type="checkbox"/> 會計部 <input type="checkbox"/> 連附件 | <input type="checkbox"/> 統籌部 <input type="checkbox"/> 連附件 | <input checked="" type="checkbox"/> 工程部地盤科文 <input checked="" type="checkbox"/> 連附件 祥哥 |
| <input type="checkbox"/> 採購部 <input type="checkbox"/> 連附件 | <input type="checkbox"/> QS 部 <input type="checkbox"/> 連附件 | <input type="checkbox"/> 維修部 <input type="checkbox"/> 連附件 | <input type="checkbox"/> 其他 _____ <input type="checkbox"/> 連附件 |


傳遞編號：

HK 0648 / 21

發件人簽署：

項目經理簽署：

序號	材料編號	材料名稱	加工圖號	長度 L (MM)	單位	幅數 小計
1	X85861	趟門五金料	T2-SD02-S01	2457	支	18
2	X85867	趟門五金料	T2-SD02-S02	2457	支	18
3	X85867	趟門五金料	T2-SD02-S03	2457	支	18
4	X85861	趟門五金料	T2-SD02-S04	2457	支	18
5	X85861	趟門五金橫頂料	T2-SD02-S05	1372	支	18
6	X85861	趟門五金橫底料	T2-SD02-S06	1372	支	18
7	X85861	趟門五金橫頂料	T2-SD02-S07	1372	支	18
8	X85861	趟門五金橫底料	T2-SD02-S08	1372	支	18
9	X85863	趟門五金勾企扣料	T2-SD02-S09	2457	支	36
10	X85865	趟門五金勾企扣料蓋	直口開料	2457	支	36
11	X85868	絲吉利亞鎖墊槽 (企)	T2-SD02-A01	150	支	180
12	X85862	趟門五金玻璃扣線	直口開料	2296.5	支	4
13	X85862	趟門五金玻璃扣線	直口開料	2252	支	4
14	X85868	絲吉利亞鎖墊槽 (橫)	T2-SD04-A02	250	支	4
15	3mm鋁封口片	趟門五金頂封口片	T2-SD04-AL1	50	支	36

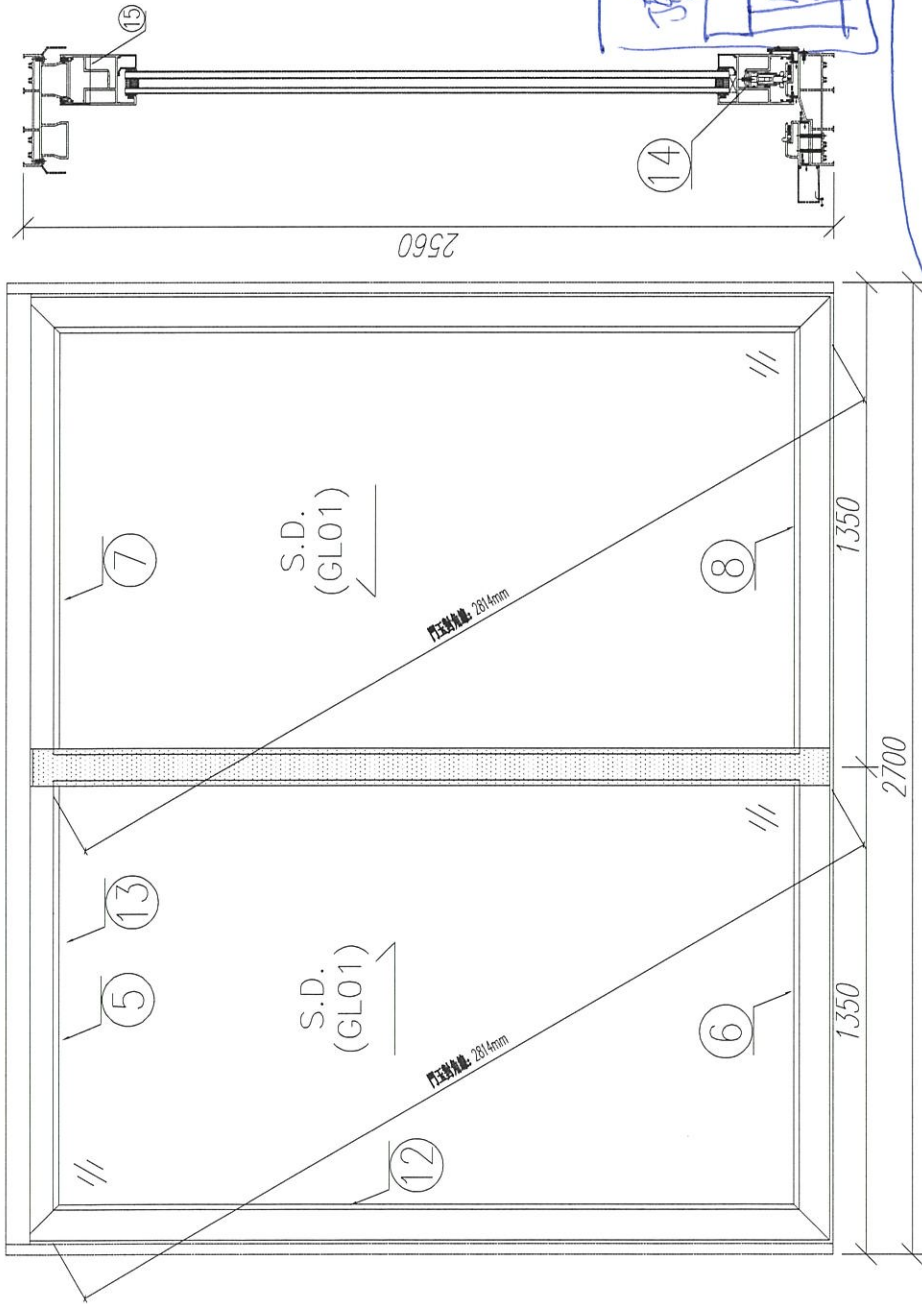

W1/T1C
W1/T1A
W1/T1B

W1/T2A

W1/T2B

W1/T2C


W1/T3A

W1/T3B

W1/T3C

說明:

1. 玻璃線為橫企;
2. 安裝絲吉利亞配件時, 請注意加緊螺絲;
3. 料號2014鎖企向收口膠紙, 請隨門玉一起出貨;

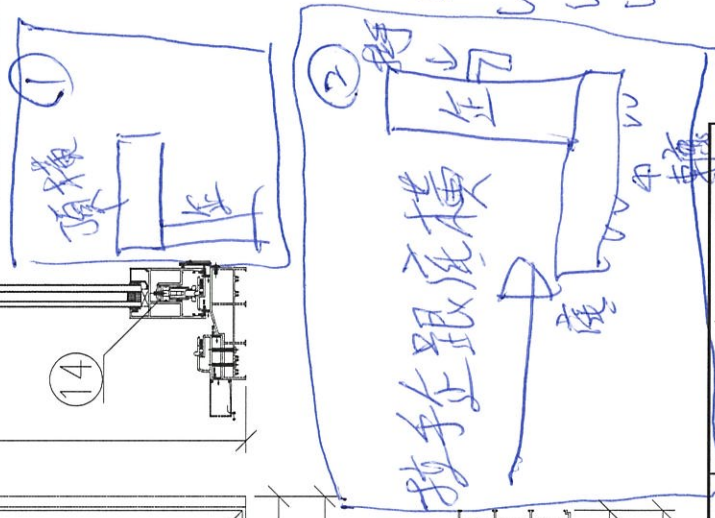

數量: 18	材料: 詳見圖面表	表面處理: UCT806812XL-3	美特鋁質有限公司 MIDI Aluminium Fabricator Ltd.	工程名稱: 亞答街 / 趟門玉 (2趟)
製圖: Ivan	日期: 2021.01.26	校核: -	圖名: W1/T2組裝圖	圖號: W1/T2C
		修改: -		
		Rev: -		