

工程指示 / 要求簡箋(E.I.)

工程指示編號：EI / 3037 / 21                      修改版次：L  
 工程編號           ：J - 852                              工程名稱       ：亞皆老街中電  
 工程項目           ：趟門 大貨 (鋁料) (門玉) (T1, T2, T3) (標準層: 1-21/F) (完整加工圖+開料單)  
 收件人              ：生統                                  發件人        ： Erik Kong                                  日期：31/03/2021

要求提供 /  確認 事項：

- |                                    |                                     |                               |
|------------------------------------|-------------------------------------|-------------------------------|
| <input type="checkbox"/> 初步鋁料 B.M. | <input type="checkbox"/> 加工拆圖，然後生產  | <input type="checkbox"/> 尺寸表  |
| <input type="checkbox"/> 正式鋁料 B.M. | <input type="checkbox"/> 技術上資料 / 指示 | <input type="checkbox"/> 報價   |
| <input type="checkbox"/> 配件 B.M.   | <input type="checkbox"/> 樣辦或貨品說明書   | <input type="checkbox"/> 分判合約 |
- 內容：

L版: J版次門玉款號有更改 W1/T1A/C, W1/T2C, W1/T3A/C 門玉請不要全組裝好. 請組L型, 拉手企跟底橫組裝. 請取消J版次. 謝謝

K版: 按現場實際安裝覆數, 所有門玉高度縮減 3mm. 現提供修改 T1-T3 門玉完整加工圖, 另提供修改 T1-T3 完整門玉開料單

J版: W1/T1A/B/C, W1/T2A/B/C, W1/T3A/B/C 門玉請不要全組裝好. 請組L型, 拉手企跟底橫組裝.

I版: 已修改 W1/T3A/B/C 趟門拉手高度

G/H版: 已修改防撞膠粒的孔位

F版: T3 趟門玉高度縮短 3mm, 另提供 T3 門玉開料單

E版: 更正沙基位位置, W6/T3B 及 W6/T1B 是沙基位, 門玉先生產但請不要出貨, 待地盤通知

請在 2021.04.06 前完成上列要求。

附: 177 頁 + 85 頁開料單

以上項目為:

- 原合約工程包                       原合約工程加 / 減賬                       新工程報價

原因: - \_\_\_\_\_

分發東莞各部門：

- |                                 |                              |   |   |                               |                              |                                |                                    |
|---------------------------------|------------------------------|---|---|-------------------------------|------------------------------|--------------------------------|------------------------------------|
| <input type="checkbox"/> 生產技術總監 | <input type="checkbox"/> 連附件 | <input type="checkbox"/> 技術部              | <input type="checkbox"/> 連附件            | <input type="checkbox"/> 生產部  | <input type="checkbox"/> 連附件 | <input type="checkbox"/> 機械設計部 | <input type="checkbox"/> 連附件       |
| <input type="checkbox"/> 採購部    | <input type="checkbox"/> 連附件 | <input checked="" type="checkbox"/> 生產統籌部 | <input checked="" type="checkbox"/> 連附件 | <input type="checkbox"/> 小羅&清 | <input type="checkbox"/> 連附件 |                                |                                    |
| <input type="checkbox"/> 質檢部    | <input type="checkbox"/> 連附件 | <input type="checkbox"/> 會計部              | <input type="checkbox"/> 連附件            | <input type="checkbox"/> 報關組  | <input type="checkbox"/> 連附件 | <input type="checkbox"/> 其他    | _____ <input type="checkbox"/> 連附件 |

分發其他分判：

- 水洪                       連附件

分發香港各部門：

- |                              |                              |                               |                              |                              |                              |   |                              |                              |
|------------------------------|------------------------------|-------------------------------|------------------------------|------------------------------|------------------------------|---|------------------------------|------------------------------|
| <input type="checkbox"/> 行政部 | <input type="checkbox"/> 連附件 | <input type="checkbox"/> 會計部  | <input type="checkbox"/> 連附件 | <input type="checkbox"/> 統籌部 | <input type="checkbox"/> 連附件 | <input checked="" type="checkbox"/> 工程部地盤科文 | <input type="checkbox"/> 連附件 | 祥哥                           |
| <input type="checkbox"/> 採購部 | <input type="checkbox"/> 連附件 | <input type="checkbox"/> QS 部 | <input type="checkbox"/> 連附件 | <input type="checkbox"/> 維修部 | <input type="checkbox"/> 連附件 | <input type="checkbox"/> 其他                 | _____                        | <input type="checkbox"/> 連附件 |



傳遞編號：

HK 0679 / 21

發件人簽署：

項目經理簽署：

序號	材料編號	材料名稱	加工圖號	長度 L(MM)	單位	幅數 單層	小計
1	X85861	趟門五金料	T2-SD02-S01	2457	支	1	18
2	X85867	趟門五金料	T2-SD02-S02	2457	支	1	18
3	X85867	趟門五金料	T2-SD02-S03	2457	支	1	18
4	X85861	趟門五金料	T2-SD02-S04	2457	支	1	18
5	X85861	趟門五金橫頂料	T2-SD02-S05	1372	支	1	18
6	X85861	趟門五金橫底料	T2-SD02-S06	1372	支	1	18
7	X85861	趟門五金橫頂料	T2-SD02-S07	1372	支	1	18
8	X85861	趟門五金橫底料	T2-SD02-S08	1372	支	1	18
9	X85863	趟門五金扣料	T2-SD02-S09	2457	支	2	36
10	X85865	趟門五金扣料蓋	直口開料	2457	支	2	36
11	X85868	絲吉利亞鎖熱槽(企)	T2-SD02-A01	150	支	10	180
12	X85862	趟門五金玻璃扣線	直口開料	2296.5	支	4	72
13	X85862	趟門五金玻璃扣線	直口開料	2252	支	4	72
14	X85868	絲吉利亞鎖熱槽(橫)	T2-SD04-A02	250	支	4	72
15	3mm鋁封口片	趟門五金頂封口片	T2-SD04-AL1	50	支	2	36

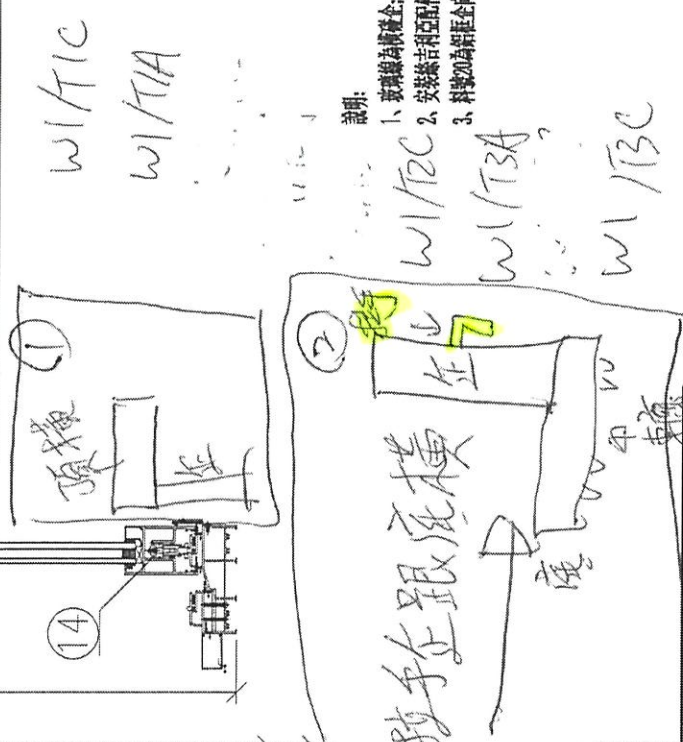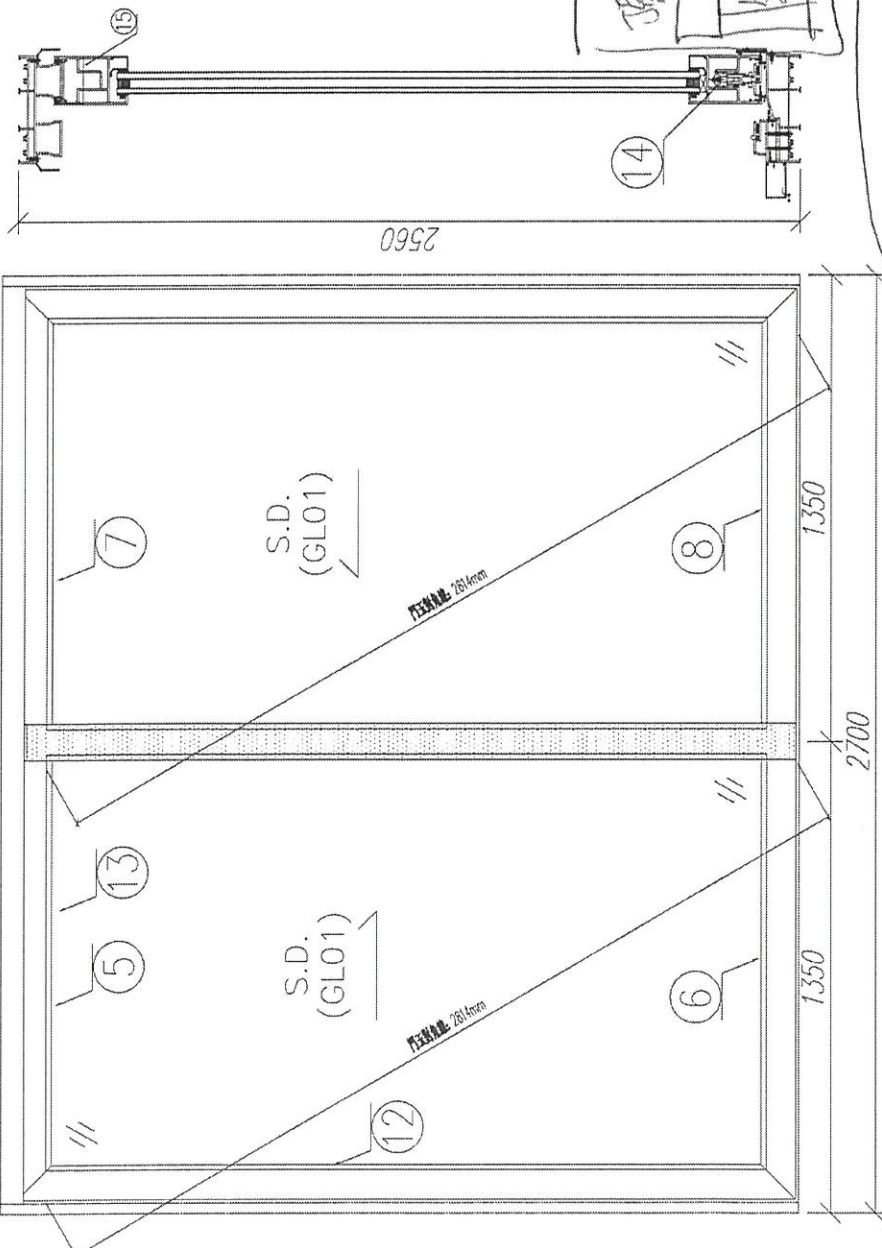

號: 18	材料: 詳見材料圖表	表面處理: UC1806812AL-3	美特鋁質有限公司 MIDI Aluminium Fabricator Ltd.	工程名稱: 亞答街 / 層樓玉(2樓)
製圖: Ivan	日期: 2021.01.26	校核: --	圖號: W1/T2C 單層圖	圖號: W1/T2C
		修改: --		
		Rev: --		