

工程指示 / 要求簡箋(E.I.)

工程指示編號：EI / 3037 / 21

修改版次：T

工程編號：J - 852

工程名稱：亞皆老街中電

工程項目：趟門 大貨 (鋁料) (門玉) (T1, T2, T3) (標準層: 1-21/F)

收件人：生統

發件人：Eric Liu

日期：18/10/2021

要求提供 / 確認 事項：

- | | | |
|------------------------------------|-------------------------------------|-------------------------------|
| <input type="checkbox"/> 初步鋁料 B.M. | <input type="checkbox"/> 加工拆圖，然後生產 | <input type="checkbox"/> 尺寸表 |
| <input type="checkbox"/> 正式鋁料 B.M. | <input type="checkbox"/> 技術上資料 / 指示 | <input type="checkbox"/> 報價 |
| <input type="checkbox"/> 配件 B.M. | <input type="checkbox"/> 樣辦或貨品說明書 | <input type="checkbox"/> 分判合約 |

內容：

T 版：按生產要求提供四趟削料後尺寸。要有封篤。

S 版：按生產要求提供三趟削料後尺寸。

R 版：現場三趟中企不能安裝，按現場覆核數，中企位置頂部要削 40mm，底部削 25mm，連鐵件削去
請廠出貨前先削料後再出貨

Q 版：因地盤消防 LIFT 已啟用，門玉用 LIFT 上料，現可組裝門玉(整幅)出貨，T3 優先組裝出貨

P 版：放行 W1/T1/2/3/C 門玉生產，已覆查是按批圖設計

O 版：按現場實際安裝，W1/T1/2/3C 的門玉闊度細了 10mm，請暫停生產 W1/T1/2/3C (C 廳) 的趟門玉。

N 版：因時間問題 EI3037M, EI3036B, 3032C 及 EI3246 取消指令 (不減高度)，謝謝

M 版：按現場實際安裝覆數，所有門玉加力通高度縮減 20MM 及過孔有修改，請按加工圖生產

K 版：按現場實際安裝覆數，所有門玉高度縮減 3mm。現提供修改 T1-T3 門玉完整加工圖，另提供修改 T1-T3 完整門玉開料單

請在 2021.10.22 前完成上列要求。

附：

以上項目為：

- 原合約工程包 原合約工程加 / 減賬 新工程報價

原因：-

分發東莞各部門：

- | | | | | | | | |
|---------------------------------|------------------------------|-------------------------------------------|------------------------------|-------------------------------|------------------------------|--------------------------------|------------------------------|
| <input type="checkbox"/> 生產技術總監 | <input type="checkbox"/> 連附件 | <input type="checkbox"/> 技術部 | <input type="checkbox"/> 連附件 | <input type="checkbox"/> 生產部 | <input type="checkbox"/> 連附件 | <input type="checkbox"/> 機械設計部 | <input type="checkbox"/> 連附件 |
| <input type="checkbox"/> 採購部 | <input type="checkbox"/> 連附件 | <input checked="" type="checkbox"/> 生產統籌部 | <input type="checkbox"/> 連附件 | <input type="checkbox"/> 小羅&清 | <input type="checkbox"/> 連附件 | | |
| <input type="checkbox"/> 質檢部 | <input type="checkbox"/> 連附件 | <input type="checkbox"/> 會計部 | <input type="checkbox"/> 連附件 | <input type="checkbox"/> 報關組 | <input type="checkbox"/> 連附件 | <input type="checkbox"/> 其他 | <input type="checkbox"/> 連附件 |

分發其他分判：

- 水洪 連附件

分發香港各部門：

- 行政部 連附件 會計部 連附件 統籌部 連附件 工程部地盤科文 連附件 祥哥
 採購部 連附件 QS 部 連附件 維修部 連附件 其他 連附件

傳遞編號：

HK 1915 / 21

發件人簽署：

項目經理簽署：




美特鋁質 有限公司
MIDI Aluminium Fabricator Ltd.

工程號 J852 地盤 亞皆老街

| 窗號 | L (MM) | 數量 (支) |
|--------|--------|--------|
| W1/T1A | 2423 | 18 |
| W1/T1B | 2423 | 18 |

頂

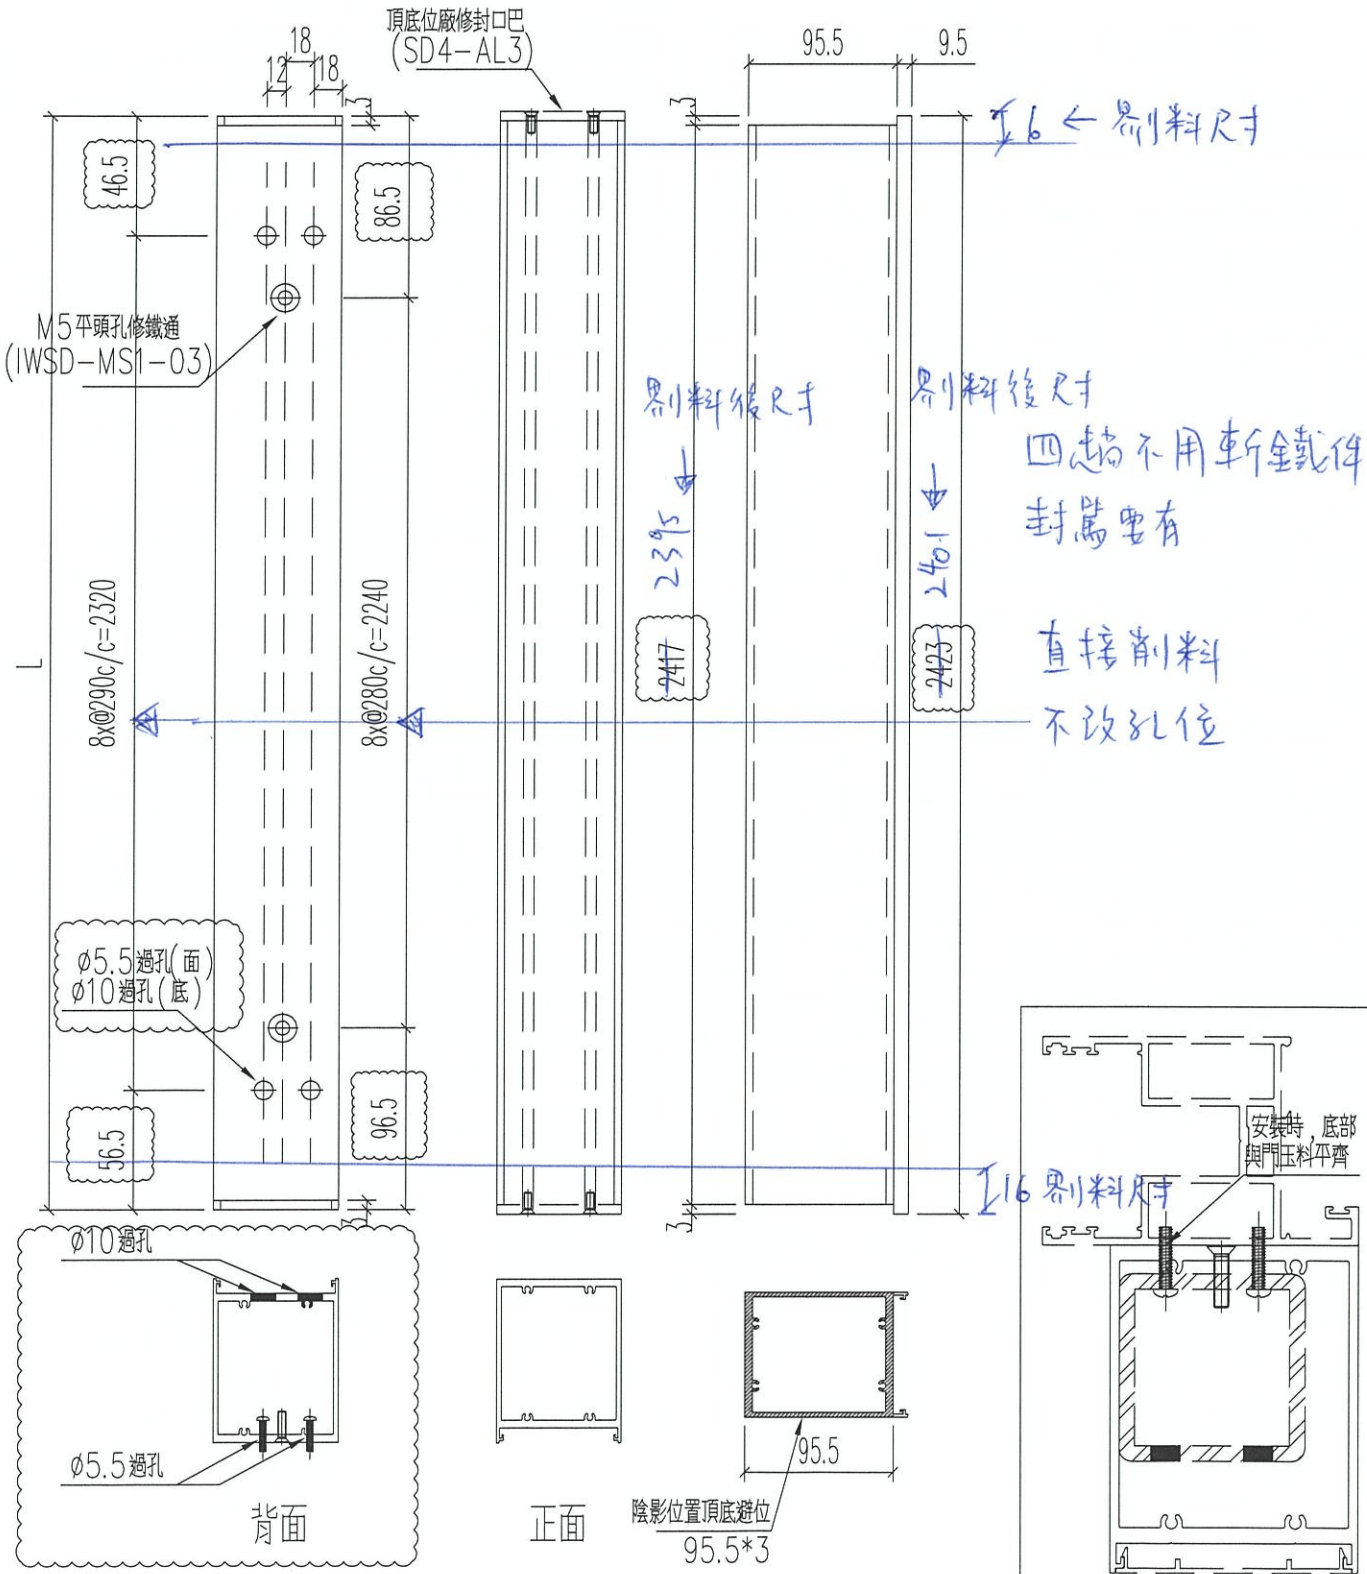

| | | | | | | |
|----|---------------|----|------|------------|----|-------------|
| 名稱 | 四扇趟門玉加力通 | 制圖 | Ivan | 2021.01.26 | 修改 | A |
| 材料 | X85872 | 復核 | WHS | | 日期 | 2021.03.26 |
| 顏色 | UCT806812XL-3 | 批准 | | | 圖號 | T1-SD04-S10 |




美特鋁質 有限公司
MIDI Aluminium Fabricator Ltd.

| 窗號 | L (MM) | 數量 (支) |
|--------|--------|--------|
| W1/T2A | 2423 | 18 |
| W1/T2B | 2423 | 18 |

工程號 J852 地盤 亞皆老街

頂

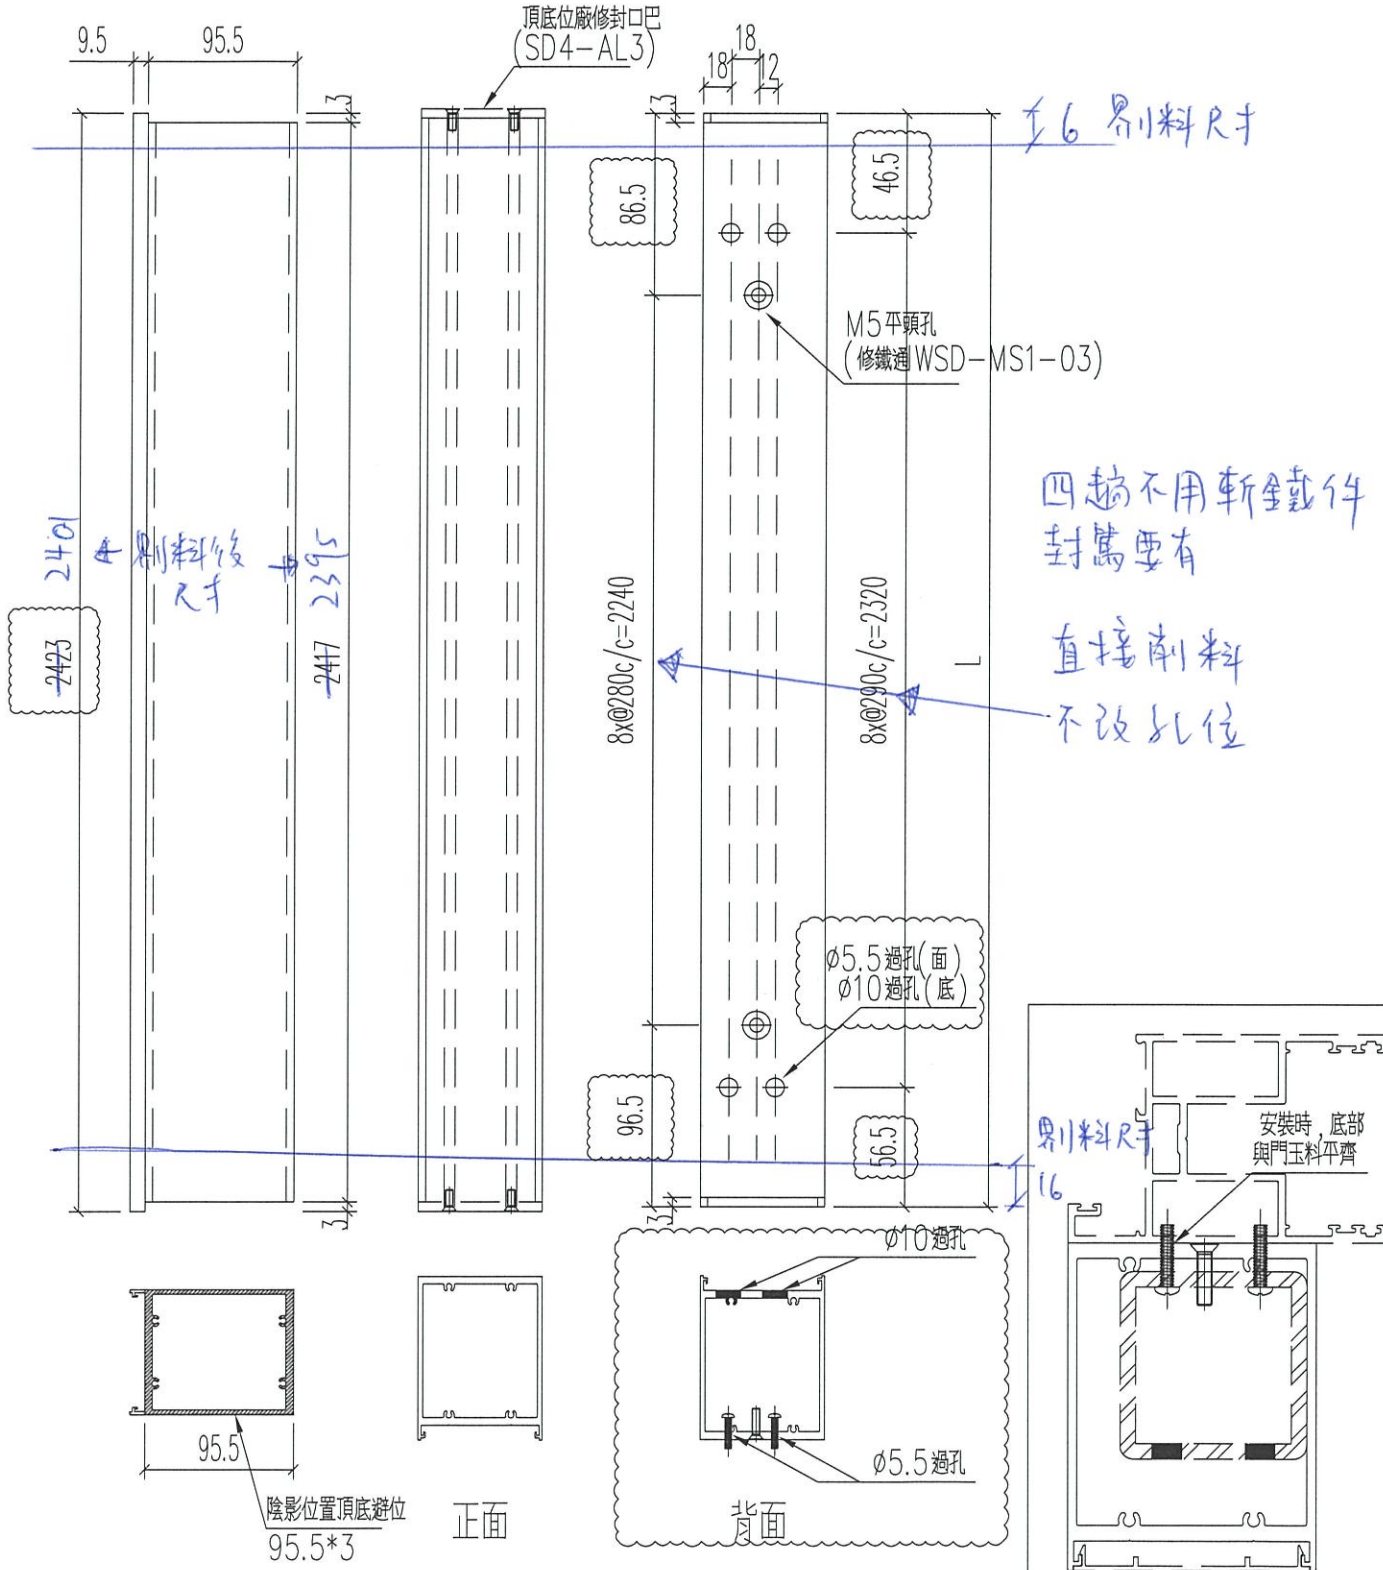

| | | | | | | | |
|----|---------------|----|------|------------|----|-------------|--|
| 名稱 | 四扇趟門玉加力通 | 制圖 | Ivan | 2021.01.26 | 修改 | A | |
| 材料 | X85872 | 復核 | WHS | | 日期 | 2021.03.26 | |
| 顏色 | UCT806812XL-3 | 批准 | | | 圖號 | T2-SD04-S09 | |




美特鋁質 有限公司
MIDI Aluminium Fabricator Ltd.

| 窗號 | L (MM) | 數量 (支) |
|--------|--------|--------|
| W1/T2A | 2423 | 18 |
| W1/T2B | 2423 | 18 |

工程號 J852 地盤 亞皆老街

頂

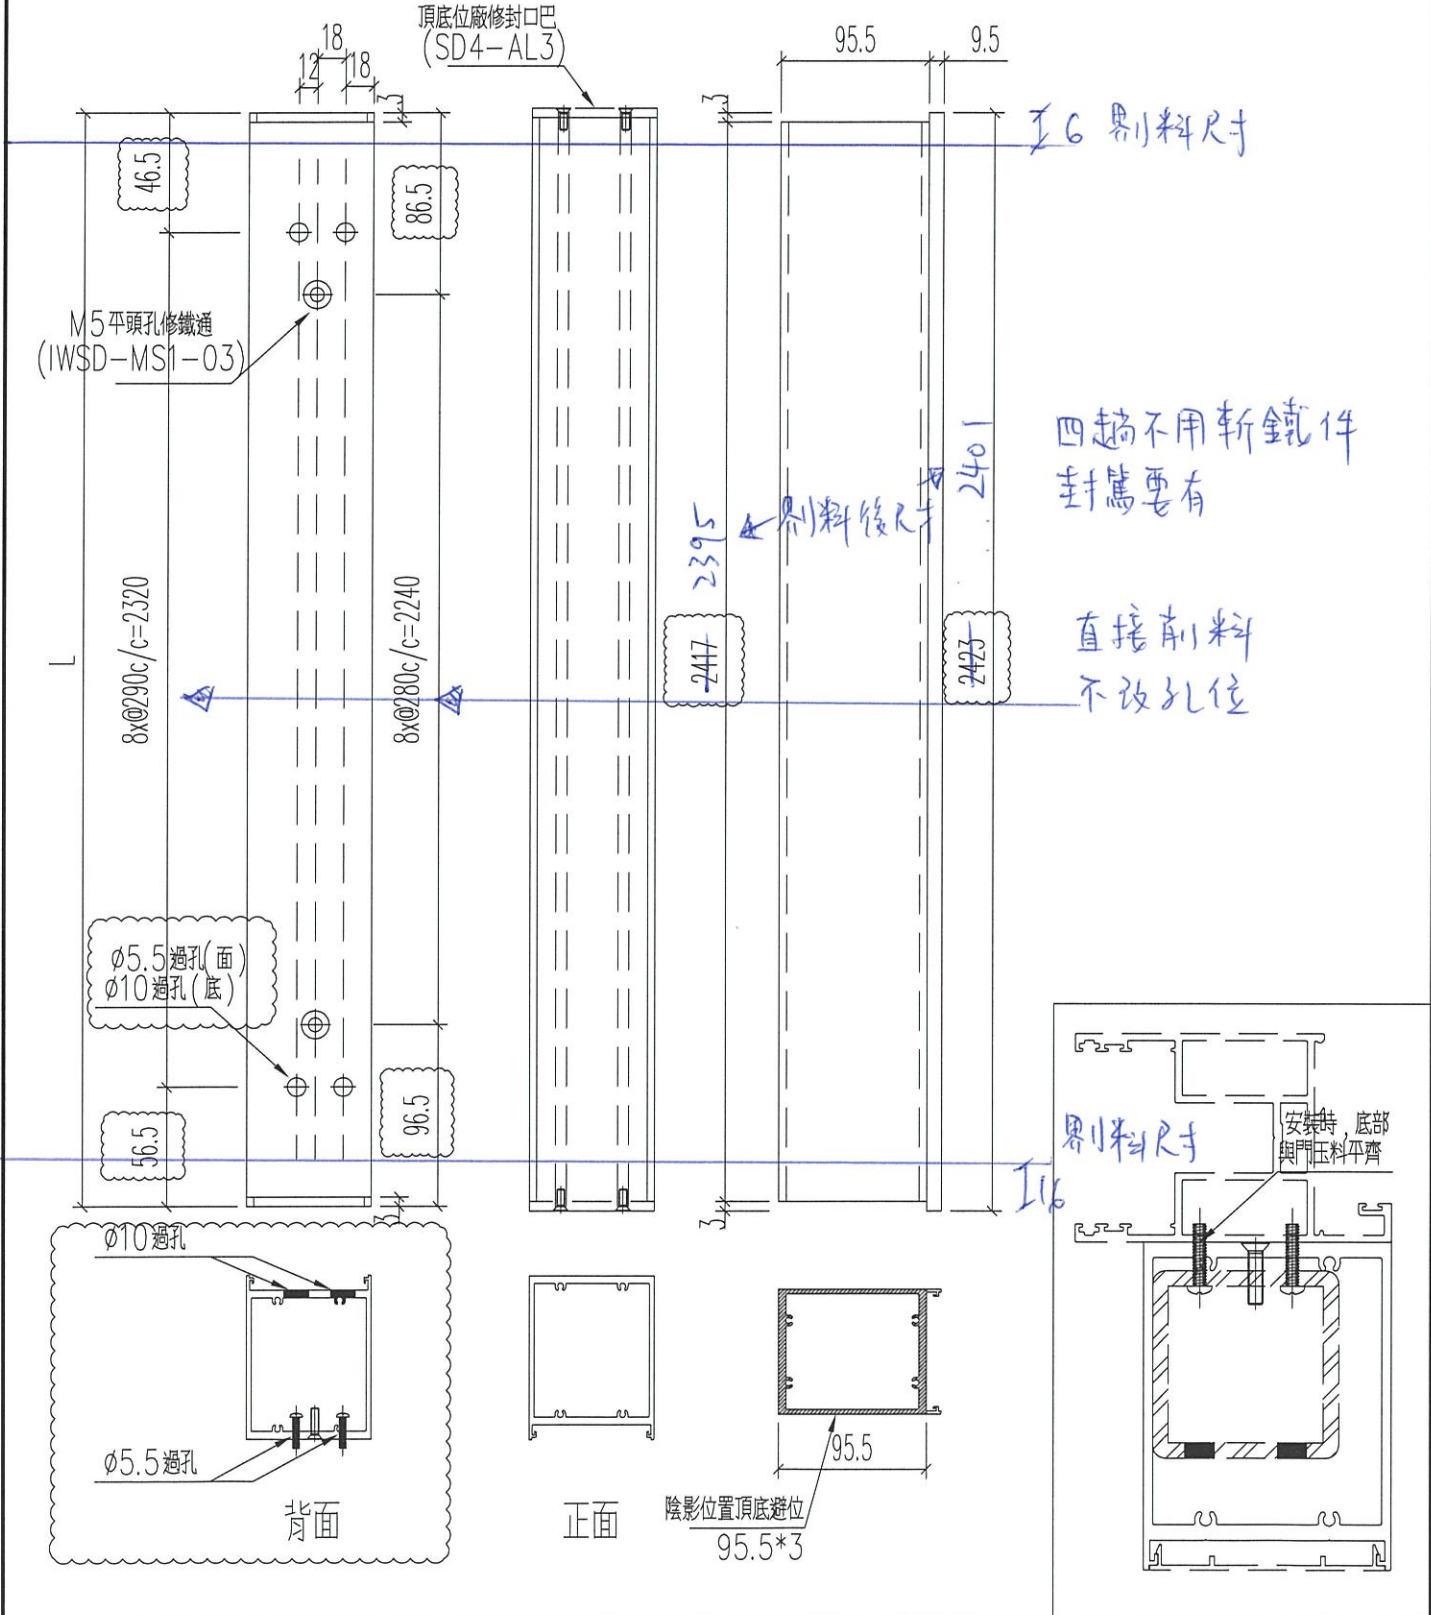

| | | | | | | | |
|----|---------------|----|------|------------|----|-------------|--|
| 名稱 | 四扇趟門加力通 | 制圖 | Ivan | 2021.01.26 | 修改 | A | |
| 材料 | X85872 | 復核 | WHS | | 日期 | 2021.03.26 | |
| 顏色 | UCT806812XL-3 | 批准 | | | 圖號 | T2-SD04-S10 | |




美特鋁質 有限公司
MIDI Aluminium Fabricator Ltd.

| 窗號 | L (MM) | 數量 (支) |
|--------|--------|--------|
| W1/T3A | 2423 | 17 |
| W1/T3B | 2423 | 17 |

工程號 J852 地盤 亞皆老街

頂

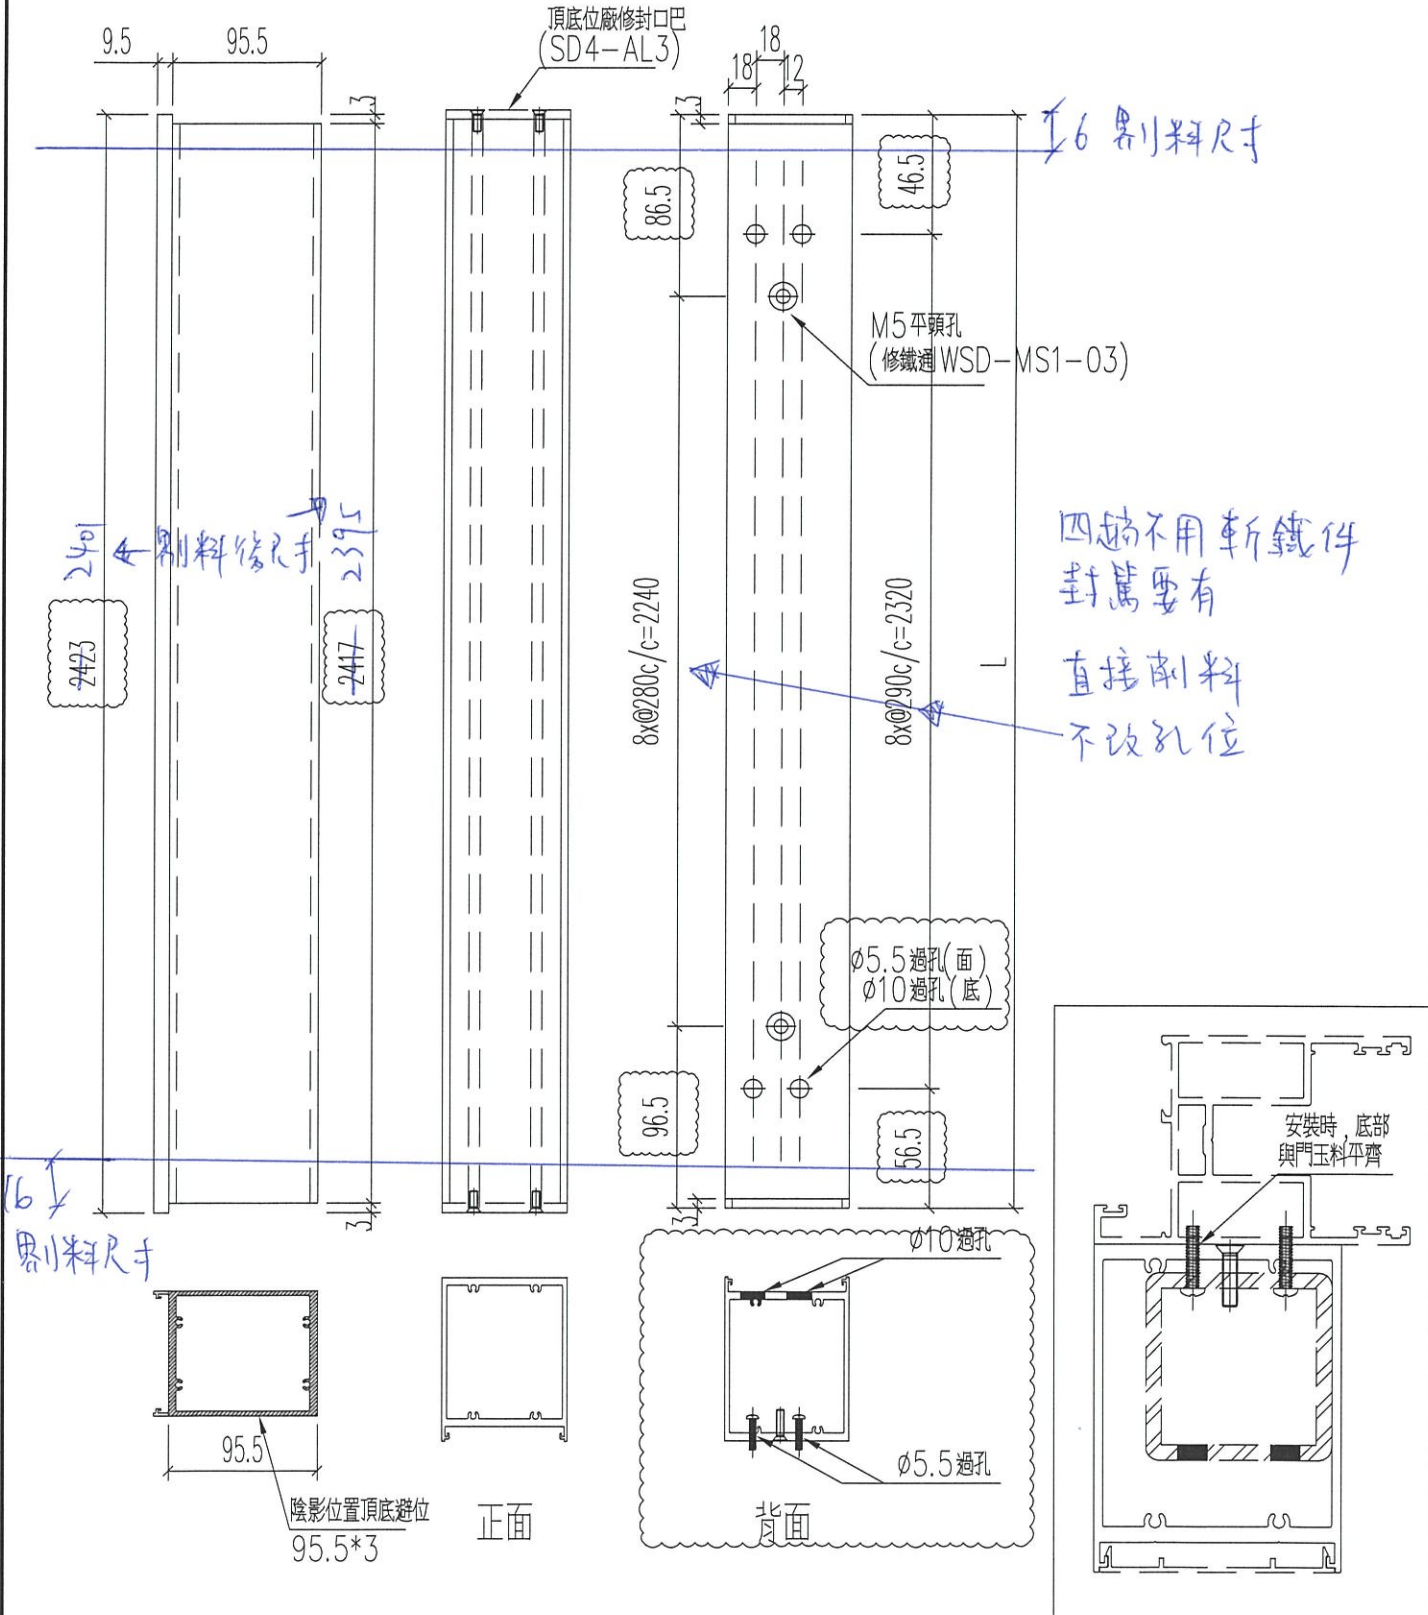

| | | | | | | | |
|----|---------------|----|------|------------|----|-------------|------------|
| 名稱 | 四扇趟門玉加力通 | 制圖 | Ivan | 2021.01.26 | 修改 | A | B |
| 材料 | X85872 | 復核 | WHS | | 日期 | 2021.03.04 | 2021.03.26 |
| 顏色 | UCT806812XL-3 | 批准 | | | 圖號 | T3-SD04-S09 | |




美特鋁質 有限公司
MIDI Aluminium Fabricator Ltd.

| 窗號 | L (MM) | 數量 (支) |
|--------|--------|--------|
| W1/T3A | 2423 | 17 |
| W1/T3B | 2423 | 17 |

工程號 J852 地盤 亞皆老街

頂

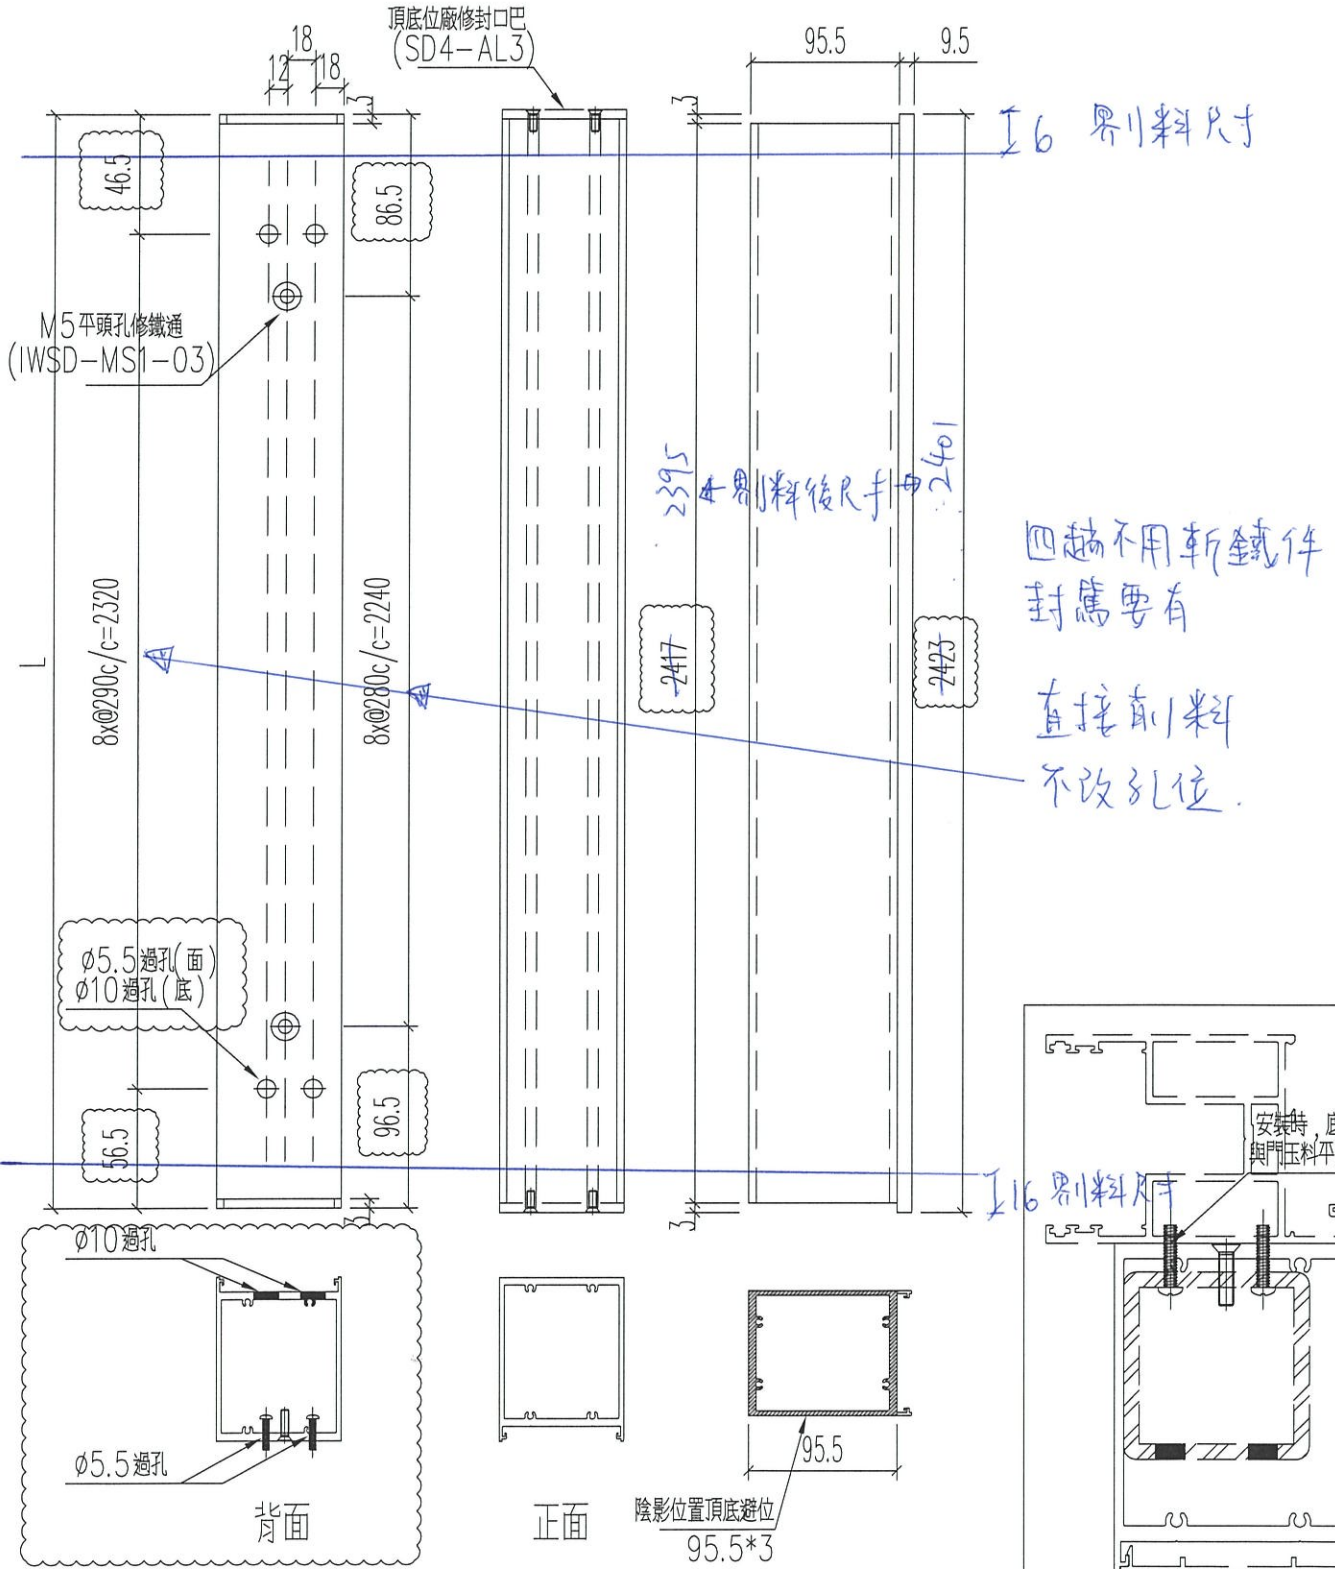

| | | | | | | | |
|----|---------------|----|------|------------|----|-------------|------------|
| 名稱 | 四扇趟門玉加力通 | 制圖 | Ivan | 2021.01.26 | 修改 | A | B |
| 材料 | X85872 | 復核 | WHS | | 日期 | 2021.03.04 | 2021.03.26 |
| 顏色 | UCT806812XL-3 | 批准 | | | 圖號 | T3-SD04-S10 | |