

工程指示 / 要求簡箋(E.I.)

工程指示編號：EI / 3037 / 21 修改版次：V
 工程編號：J - 852 工程名稱：亞皆老街中電
 工程項目：趟門 大貨 (鋁料) (門玉) (T1, T2, T3) (標準層: 1-21/F)
 收件人：生統 發件人：Eric Liu 日期：29/10/2021

要求提供 / 確認 事項：

- () 初步鋁料 B.M. () 加工拆圖，然後生產 () 尺寸表
 () 正式鋁料 B.M. () 技術上資料 / 指示 () 報價
 () 配件 B.M. () 樣辦或貨品說明書 () 分判合約

內容：

V 版: 因榮陽來料不及，不阻門玉出貨，趟門扣蓋 X85873 不需廠裝
 U 版: 按生產要求修改四趟削料後尺寸. 要有封篤. 須同時修改鐵件尺寸 (削料).
 T 版: 按生產要求提供四趟削料後尺寸. 要有封篤. 已覆尺寸不需要改鐵件, 鋁料削料後平齊鐵件
 S 版: 按生產要求提供三趟削料後尺寸.
 R 版: 現場三趟中企不能安裝, 按現場覆核數, 中企位置頂部要削 40mm, 底部削 25mm, 連鐵件削去
 請廠出貨前先削料後再出貨
 Q 版: 因地盤消防 LIFT 已啟用, 門玉用 LIFT 上料, 現可組裝門玉(整幅)出貨, T3 優先組裝出貨
 P 版: 放行 W1/T1/2/3/C 門玉生產, 已覆查是按批圖設計
 O 版: 按現場實際安裝, W1/T1/2/3C 的門玉闊度細了 10mm, 請暫停生產 W1/T1/2/3C (C 廳) 的趟門玉.
 N 版: 因時間問題 EI3037M, EI3036B, 3032C 及 EI3246 取消指令 (不減高度), 謝謝
 M 版: 按現場實際安裝覆數, 所有門玉加力通高度縮減 20MM 及過孔有修改, 請按加工圖生產
 K 版: 按現場實際安裝覆數, 所有門玉高度縮減 3mm. 現提供修改 T1-T3 門玉完整加工圖, 另提供修改 T1-T3 完整門玉開料單

請在 2021.10.22 前完成上列要求。

附:

以上項目為:

- 原合約工程包 原合約工程加 / 減賬 新工程報價

原因:-

分發東莞各部門：

- () 生產技術總監口連附件 () 技術部 口連附件 () 生產部 口連附件 () 機械設計部口連附件
 () 採購部 口連附件 () 生產統籌部口連附件 () 小羅&清 口連附件
 () 質檢部 口連附件 () 會計部 口連附件 () 報關組 口連附件 () 其他 _____ 口連附件

分發其他分判：

- (v) 水洪 口連附件

分發香港各部門：

- () 行政部口連附件 () 會計部口連附件 () 統籌部口連附件 () 工程部地盤科文口連附件 祥哥
 () 採購部口連附件 () QS 部 口連附件 () 維修部口連附件 () 其他 _____ 口連附件


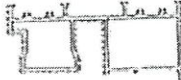












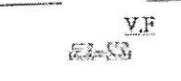







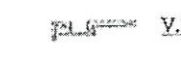

傳遞編號：



HK 1974 / 21

發件人簽署：

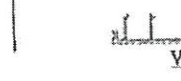項目經理簽署：

J-852工程后裝提升門項目鋁料模圖 (1)


 模號: X85855 (AL-DS01) 名稱: 4趟雙開提升門樞連企 合金狀態: 6063-T6 重量: 2.906 KG/M Y.F.: 198.53 mm	 模號: X85856 (AL-DS01T) 名稱: 4趟雙開提升門樞頂橫 合金狀態: 6063-T6 重量: 3.709 KG/M Y.F.: 345.46 mm	 模號: X85857 (AL-DS01B) 名稱: 4趟雙開提升門樞底橫 合金狀態: 6063-T6 重量: 4.089 KG/M Y.F.: 251.12 mm	 模號: X85858 (AL-DS02) 名稱: 兩趟提升門樞連企 合金狀態: 6063-T6 重量: 2.429 KG/M Y.F.: 195.53 mm	 模號: X85859 (AL-DS02T) 名稱: 兩趟提升門樞頂橫 合金狀態: 6063-T6 重量: 4.059 KG/M Y.F.: 354.86 mm	 模號: X85860 (AL-DS02D) 名稱: 兩趟提升門樞底橫 合金狀態: 6063-T6 重量: 3.666 KG/M Y.F.: 212.79 mm	 模號: X85861 (AL-DS03) 名稱: 兩趟提升門玉料 合金狀態: 6063-T6 重量: 2.706 KG/M Y.F.: 255.87 mm
 模號: X85862 (AL-DS04) 名稱: 兩趟提升門玻璃填 合金狀態: 6063-T6 重量: 0.251 KG/M Y.F.: 41.31 mm	 模號: X85863 (AL-DS05) 名稱: 兩趟提升門玉勾企扣料 合金狀態: 6063-T6 重量: 0.625 KG/M Y.F.: 132.53 mm	 模號: X85865 (AL-DS06) 名稱: 兩趟提升門玉勾企扣料蓋 合金狀態: 6063-T6 重量: 0.058 KG/M Y.F.: 14.6 mm	 模號: X85866 (AL-DS07) 名稱: 兩趟提升門框中企柱 合金狀態: 6063-T6 重量: 2.241 KG/M Y.F.: 260.41 mm	 模號: X85867 (AL-DS08) 名稱: 兩趟提升門玉勾企扣料 合金狀態: 6063-T6 重量: 2.107 KG/M Y.F.: 261.64 mm	 模號: X85868 (AL-DS09) 名稱: 兩趟提升門玉鎖位扣料 合金狀態: 6063-T6 重量: 0.543 KG/M Y.F.: - mm	 模號: X85869 (AL-DS10) 名稱: 兩趟提升門玉鎖位扣料蓋 合金狀態: 6063-T6 重量: 0.288 KG/M Y.F.: 65.91 mm
 模號: X85870 (AL-DS11) 名稱: 兩趟提升門框企鎖扣料 合金狀態: 6063-T6 重量: 0.619 KG/M Y.F.: 145.4 mm	 模號: X85871 (AL-DS12) 名稱: 兩趟提升門樞轉導軌 合金狀態: 6063-T6 重量: 0.184 KG/M Y.F.: 23.25 mm	 模號: X85872 (AL-DS13) 名稱: 兩趟提升門玉中企柱 合金狀態: 6063-T6 重量: 3.835 KG/M Y.F.: 292.58 mm	 模號: X85873 (AL-DS14) 名稱: 兩趟提升門框中企柱扣蓋 合金狀態: 6063-T6 重量: 0.373 KG/M Y.F.: 76.34 mm	 模號: X85874 (AL-DS15) 名稱: 兩趟提升門樞頂橫扣蓋 合金狀態: 6063-T6 重量: 0.24 KG/M Y.F.: 87.76 mm	 模號: X85875 (AL-DS16) 名稱: 兩趟提升門樞橫料室內蓋 合金狀態: 6063-T6 重量: 0.609 KG/M Y.F.: 65.64 mm	 模號: X85876 (AL-DS17) 名稱: 兩趟提升門樞底橫室內蓋 合金狀態: 6063-T6 重量: 0.186 KG/M Y.F.: 94.5 mm
 模號: X85877 (AL-DS18) 名稱: 兩趟提升門樞底橫導軌 合金狀態: 6063-T6 重量: 1.496 KG/M Y.F.: 148.02 mm	 模號: X85878 (AL-DS19) 名稱: 兩趟提升門樞橫室外蓋 合金狀態: 6063-T6 重量: 0.448 KG/M Y.F.: 129.03 mm	 模號: X85864 (AL-DS05S) 名稱: 兩趟提升門玉中企扣料 合金狀態: 6063-T6 重量: 1.318 KG/M Y.F.: 173.93 mm	<p style="font-size: 2em; color: blue;">噴30支</p> <p style="font-size: 2em; color: blue;">封板前</p> <p style="font-size: 2em; color: blue;">門至不需裝好和量出隻</p>			

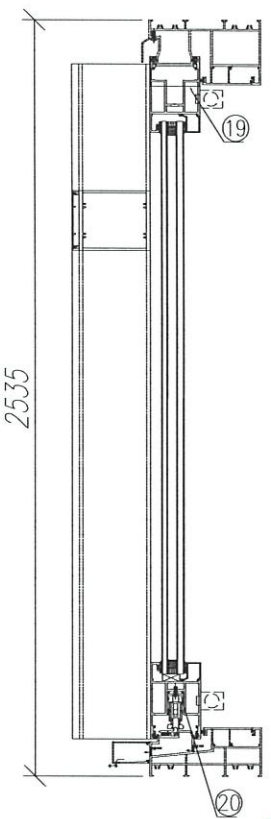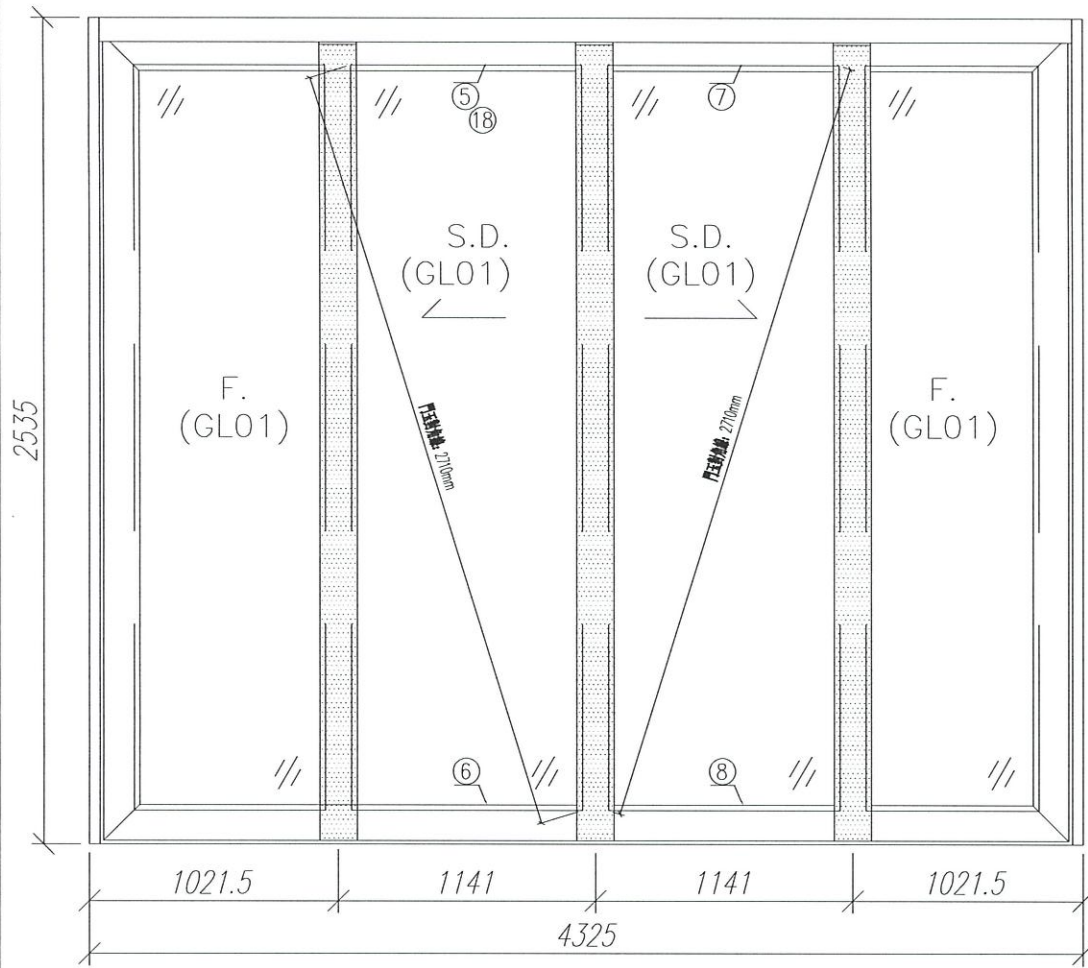

序號	材料編號	材料名稱	加工圖號	長度 L(MM)	單位	18	
						幅數	單樁
1	X85867	趟門五金料	T1-SD04-S01	2436	支	1	18
2	X85861	趟門五金料	T1-SD04-S02	2436	支	1	18
3	X85861	趟門五金料	T1-SD04-S03	2436	支	1	18
4	X85867	趟門五金料	T1-SD04-S04	2436	支	1	18
5	X85861	趟門玉左橫頂料	T1-SD04-S05	1188	支	1	18
6	X85861	趟門玉左橫底料	T1-SD04-S06	1188	支	1	18
7	X85861	趟門玉右橫頂料	T1-SD04-S07	1188	支	1	18
8	X85861	趟門玉右橫底料	T1-SD04-S08	1188	支	1	18
9	X85872	趟門玉加力中企	T1-SD04-S09	2426	支	1	18
10	X85872	趟門玉加力中企	T1-SD04-S10	2426	支	1	18
11	X85864	趟門玉中企扣料	T1-SD04-S11	2436	支	1	18
12	X85863	趟門玉勾企扣料	T1-SD04-S12	2436	支	2	36
13	3mm鋁折墊槽	趟門玉中企墊槽	T1-SD04-AL2	2436	支	1	18
14	X85868	絲吉利亞鎖墊槽(企)	T1-SD04-A01	150	支	10	180
15	X85873	趟門玉加力中企扣蓋	直口開料	2426	支	2	36
16	X85865	趟門玉勾企扣料蓋	直口開料	2436	支	2	36
17	X85862	趟門玉企玻璃扣線	直口開料	2275.5	支	4	72
18	X85862	趟門玉橫玻璃扣線	直口開料	983	支	4	72
19	3mm鋁封口片	趟門玉企頂封口片	T1-SD04-AL1	50	支	2	36
20	X85868	絲吉利亞鎖墊槽(橫)	T1-SD04-A02	250	支	4	72

因肇陽來料不足,此款扣蓋於地盤現場
安裝(適用於所有門玉有X85873
此款扣蓋)

- 說明:
- 1、玻璃線為橫碰企;
 - 2、安裝絲吉利亞配件時,請注意要加鋁墊槽;
 - 3、料號20為鋁框企向收口鋁板,請隨門玉一起出貨;

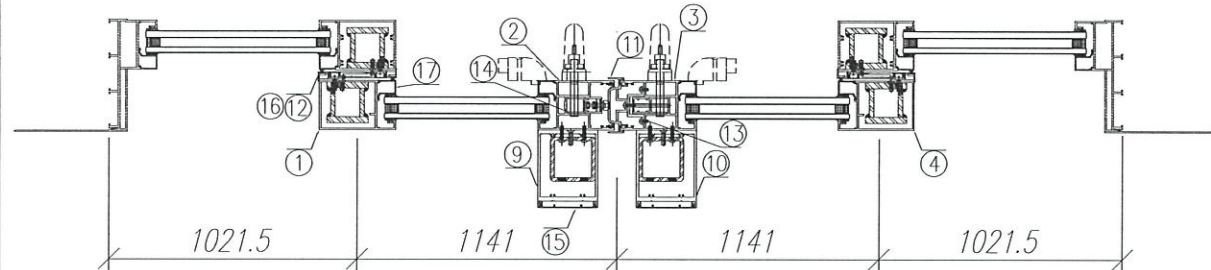

數量: 18	材料: 詳見本圖附表	表面處理: UCT806812XL-3	美特鋁質有限公司 MIDI Aluminium Fabricator Ltd.	工程名稱: 亞答街 / 趟門玉(4趟款)
製圖: Ivan	日期: 2021.01.26	校核: -		修改: -