



工程指示 / 要求簡箋(E.I.)

工程指示編號：EI / 3049 / 21

修改版次：A

工程編號：J - 852

工程名稱：亞皆老街中電

工程項目：欄河地盤用鐵件和鐵花 (T1-T3) (1-23/F) *(減去 T1-T3: 3-6/F)*

收件人：Maggie

發件人：Ant Yeung

日期：09/02/2021

要求提供 / 確認 事項：

- | | | |
|------------------------------------|-------------------------------------|-------------------------------|
| <input type="checkbox"/> 初步鋁料 B.M. | <input type="checkbox"/> 加工拆圖，然後生產 | <input type="checkbox"/> 尺寸表 |
| <input type="checkbox"/> 正式鋁料 B.M. | <input type="checkbox"/> 技術上資料 / 指示 | <input type="checkbox"/> 報價 |
| <input type="checkbox"/> 配件 B.M. | <input type="checkbox"/> 樣辦或貨品說明書 | <input type="checkbox"/> 分判合約 |

內容：

A 版: 按現場需求加高鐵槽至 82mm. 預石矢公差用.

請在 2021.03.05 前完成上列要求。

附：1 頁

以上項目為：

- 原合約工程包 原合約工程加 / 減賬 新工程報價

原因：-

分發東莞各部門：

- () 生產技術總監口連附件 () 技術部 口連附件 () 生產部 口連附件 () 機械設計部口連附件
 () 採購部 口連附件 () 生產統籌部口連附件 () 小羅&清 口連附件
 () 質檢部 口連附件 () 會計部 口連附件 () 報關組 口連附件 () 其他 _____ 口連附件

分發其他分判：

- (v) 水洪 連附件

分發香港各部門：

- () 行政部口連附件 () 會計部口連附件 () 統籌部口連附件 (/) 工程部地盤科文口連附件 (祥哥)
 (/) 採購部口連附件 () QS 部 口連附件 () 維修部口連附件 () 其他 _____ 口連附件

傳遞編號：

發件人簽署：


HK // 21

項目經理簽署：



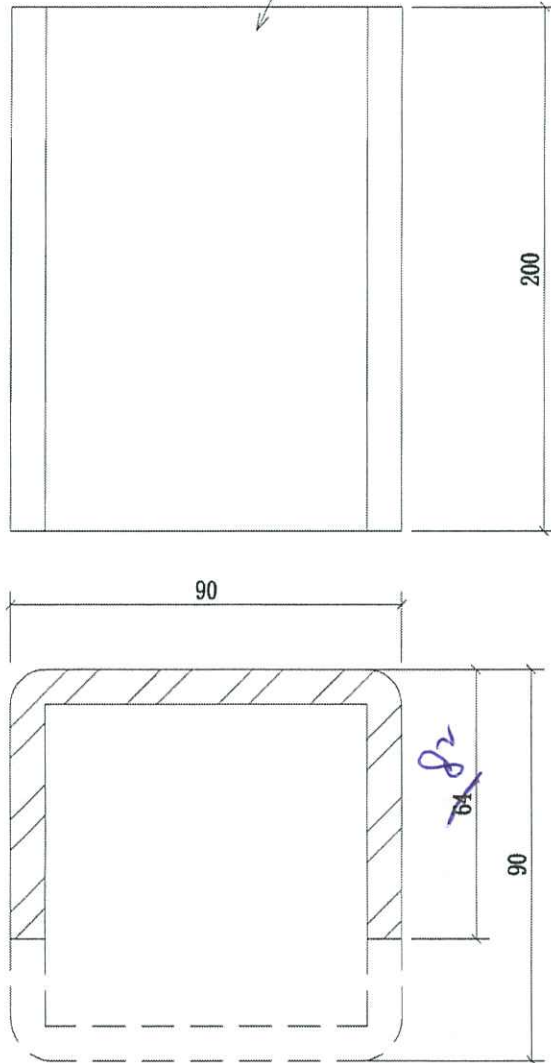

美特鋁質有限公司
MIDI Aluminium Fabricator Ltd.

123049A

工程號 J-852 地盤 亞皆老街/欄河

90x64x8mm 鍍鋅槽鋼
由90x90x8mm 鋼通裁取

預設公差用



C BAL A

序號	物料編號	數量	使用位置	樓層
01	GS01-AK07	1	53A; 53-MS07-Z01/Z02	T1/(1F)
02	GS01-AK07	1	53A; 53-MS07-Z01/Z02	T2/(1F)
03	GS01-AK07	1	53A; 53-MS07-Z01/Z02	T3/(1F)
04	GS01-AK07	16	53B-MS03-Z01/Z02	T1/(2-23F)
05	GS01-AK07	16	53B-MS03-Z01/Z02	T2/(2-23F)
06	GS01-AK07	16	53B-MS03-Z01/Z02	T3/(2-23F)
		51		

名稱	欄河鋼架鍍鋅槽鋼	制圖	CJM	2020.12.15	修改	A	
材料	90x90x8mm 鍍鋅鋼通 (材質: SJ275)	復核	SHUI	2020.12.20	日期	2021.01.28	
顏色	90x64x8mm 熱浸鋅	批準			圖號	GS01-AK07	

82