



工程指示 / 要求簡箋(E.I.)

工程指示編號：EI / 3049 / 21

修改版次：D

工程編號：J - 852

工程名稱：亞皆老街上電

工程項目：欄河 地盤用鐵件和鐵花 (T1-T3) (1-23/F) *(減去 T1-T3: 3-6/F)* (沙基位物料不出貨)

收件人：Maggie

發件人：Ant Yeung

日期：15/03/2021

要求提供 / 確認 事項：

- | | | |
|------------------------------------|-------------------------------------|-------------------------------|
| <input type="checkbox"/> 初步鋁料 B.M. | <input type="checkbox"/> 加工拆圖，然後生產 | <input type="checkbox"/> 尺寸表 |
| <input type="checkbox"/> 正式鋁料 B.M. | <input type="checkbox"/> 技術上資料 / 指示 | <input type="checkbox"/> 報價 |
| <input type="checkbox"/> 配件 B.M. | <input type="checkbox"/> 樣辦或貨品說明書 | <input type="checkbox"/> 分判合約 |
| <input type="checkbox"/> 其他：_____ | | |

內容：

D 版：請留意現場沙基位置，T1 及 T3，B 單位 UP 欄河位置：5002A, 5002B

所有物料包括趟門,欄河,天花鋁板，可生產，但不能出貨

待地盤通知再出貨

請留意，謝謝。

請在 2021.03.16 前完成上列要求。

附有關圖紙 / 文件：4 頁

以上項目為：

- 原合約工程包 原合約工程加 / 減賬 新工程報價

原因：-

分發東莞各部門：

- | | | | |
|--|---|--|--|
| <input type="checkbox"/> 生產技術總監 <input type="checkbox"/> 連附件 | <input type="checkbox"/> 技術部 <input type="checkbox"/> 連附件 | <input type="checkbox"/> 生產部 <input type="checkbox"/> 連附件 | <input type="checkbox"/> 機械設計部 <input type="checkbox"/> 連附件 |
| <input type="checkbox"/> 採購部 <input type="checkbox"/> 連附件 | <input type="checkbox"/> 生產統籌部 <input type="checkbox"/> 連附件 | <input type="checkbox"/> 小羅&清 <input type="checkbox"/> 連附件 | |
| <input type="checkbox"/> 質檢部 <input type="checkbox"/> 連附件 | <input type="checkbox"/> 會計部 <input type="checkbox"/> 連附件 | <input type="checkbox"/> 報關組 <input type="checkbox"/> 連附件 | <input type="checkbox"/> 其他 _____ <input type="checkbox"/> 連附件 |

分發其他分判：

- 水洪 連附件

分發香港各部門：

- | | | | |
|---|--|---|---|
| <input type="checkbox"/> 行政部 <input type="checkbox"/> 連附件 | <input type="checkbox"/> 會計部 <input type="checkbox"/> 連附件 | <input type="checkbox"/> 統籌部 <input type="checkbox"/> 連附件 | <input checked="" type="checkbox"/> 工程部地盤科文 <input checked="" type="checkbox"/> 連附件 |
| <input checked="" type="checkbox"/> 採購部 <input checked="" type="checkbox"/> 連附件 | <input type="checkbox"/> QS 部 <input type="checkbox"/> 連附件 | <input type="checkbox"/> 維修部 <input type="checkbox"/> 連附件 | <input type="checkbox"/> 其他 _____ <input type="checkbox"/> 連附件 |

傳遞編號：

HK / 21


發件人簽署：

項目經理簽署：



凡 HK

J-852 關士機位, 牙能落料

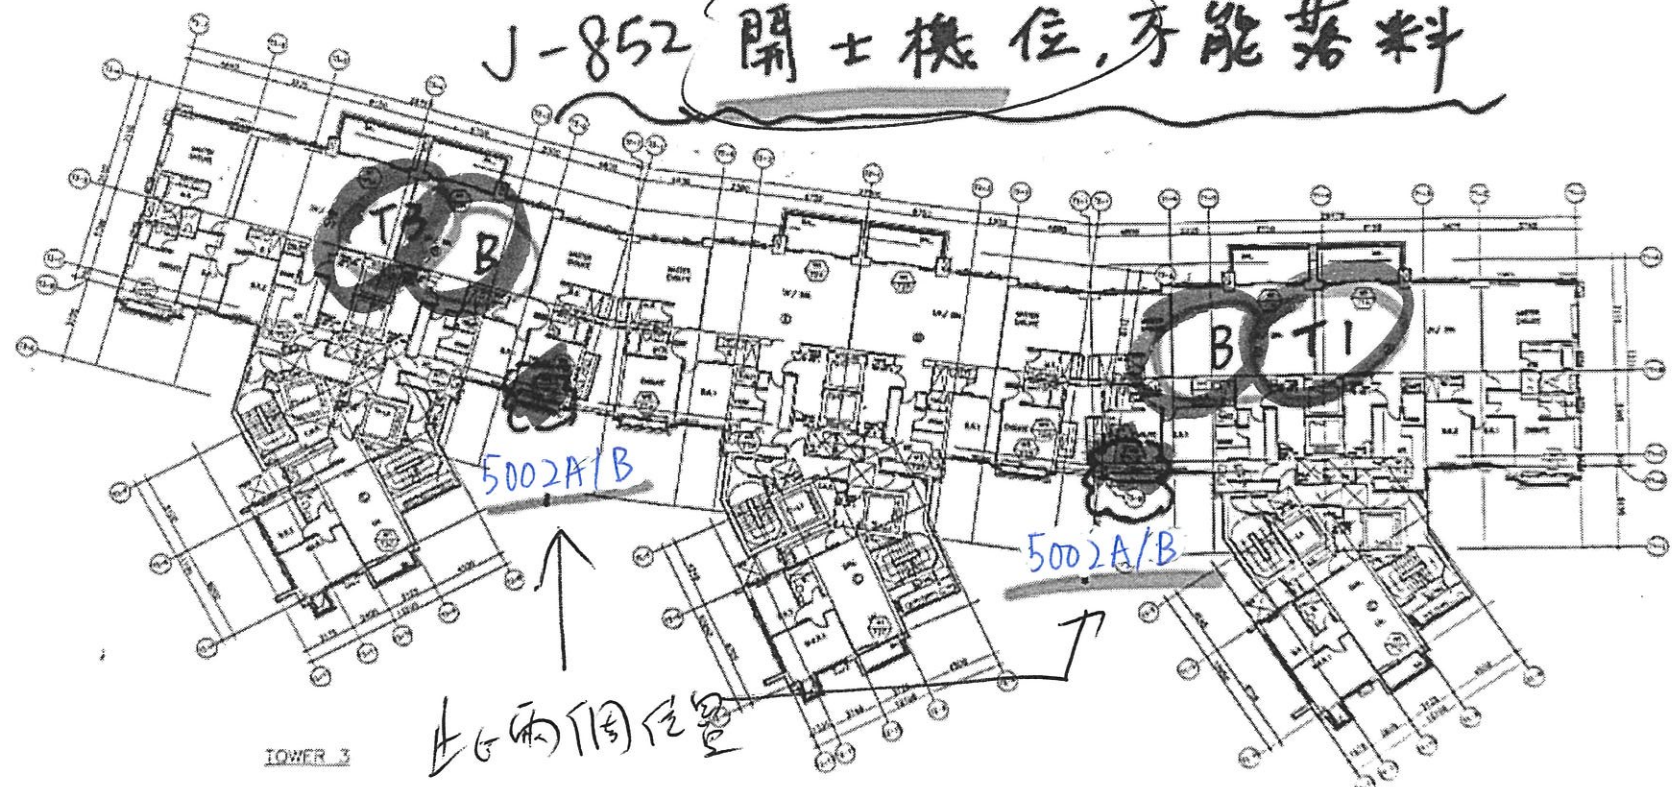

此兩個位置

為沙皇位, 保持生產, 但不收貨

如復得, 可通, 可通, 可通

包括 趨門, 欄門, 天裝, 鐵板

2/F - 21/F FLOOR PLAN
DIMENSIONS IN METERS
07, 12/1 & 14/1 TO BE OBTAINED

CLIENT:



ARCHITECT:
AGC

MAIN CONTRACTOR:
Gammon

STRUCTURAL ENGINEER:
ARUP

FACADE CONSULTANT:
MEINHARDT

NOTE:
1. ALL DIMENSIONS ARE IN METERS.
2. ALL ELEVATIONS ARE VIEWED FROM OUTSIDE.
3. ALL DIMENSIONS TO BE VERIFIED ON SITE BEFORE FABRICATION.

LEGEND:
 METAL MARK NO.
 REFER SHEET NO.
 1. P.F.L. — FINISHED FLOOR LEVEL
 2. S.F.L. — STRUCTURAL FLOOR LEVEL
 3. Ⓞ — ROOFED SPACE

4	PLIN THIS	2	REVISION TABLE TO ARCHITECTURE
NO.	DATE	REVISION	BY

JOB NO.: J-852

PROJECT:
PROPOSED RESIDENTIAL DEVELOPMENT
AT 139 - 147 ARDYLE STREET,
N.W.L. 8025, 8035 R.P., 8036 R.P.,
8037 R.P. & 8038 R.P.

FILE:
2/F-21/F FLOOR PLAN

DATE: 05-FEB-20 SCALE: 1:300

DRAWN BY: UN CHECKED BY: DK


MIDE 英特銘貿有限公司
MIDE ALUMINIUM FABRICATOR LTD.
UNIT 6-8 SUNSHINE INDUSTRIAL CENTER, 1/F
810 CHEUNG KONG ROAD, SHUNGH
TAI, HONG KONG. TEL: 23272268

DATE: 05-FEB-20 DRAWN: UN CHECKED: DK

15/03/2021

此欄河在沙基位，河生產但不出貨，待地盤通知

	T3						T2						T1						
	A	B	A	B	C	C	A	B	A	B	C	C	A	B	A	B	C	C	
	UP	UP	BAL	BAL	UP	BAL	UP	UP	BAL	BAL	UP	BAL	UP	UP	BAL	BAL	UP	BAL	
R/F	5011 to T2						5010						5011 to T2				5010		
1	23/F			5007A	5001B	5003B			5007	5001B	5003B				5007B	5001B	5003B		
2	22/F	5008A 5009 5010A		5007A	5001B	5003B	5002B	5002B	5005	5001B	5003B	5008 5009 A 5010A			5007B	5001B	5003B		
3	21/F	5002B	5002B	5005A	5001B	5003B	5002B	5002B	5005	5001B	5003B	5002B	5002B	5005B	5001B	5003B			
4	20/F	5002B	5002B	5005A	5001B	5003B	5002B	5002B	5005	5001B	5003B	5002B	5002B	5005B	5001B	5003B			
5	19/F	5002B	5002B	5006A	5001B	5003B	5002B	5002B	5006	5001B	5003B	5002B	5002B	5006B	5001B	5003B			
6	18/F	5002B	5002B	5006A	5001B	5003B	5002B	5002B	5006	5001B	5003B	5002B	5002B	5006B	5001B	5003B			
7	17/F	5002B	5002B	5006A	5001B	5003B	5002B	5002B	5006	5001B	5003B	5002B	5002B	5006B	5001B	5003B			
8	16/F	5002B	5002B	5006A	5001B	5003B	5002B	5002B	5006	5001B	5003B	5002B	5002B	5006B	5001B	5003B			
9	15/F	5002B	5002B	5006A	5001B	5003B	5002B	5002B	5006	5001B	5003B	5002B	5002B	5006B	5001B	5003B			
10	12/F	5002B	5002B	5006A	5001B	5003B	5002B	5002B	5006	5001B	5003B	5002B	5002B	5006B	5001B	5003B			
11	11/F	5002B	5002B	5006A	5001B	5003B	5002B	5002B	5006	5001B	5003B	5002B	5002B	5006B	5001B	5003B			
12	10/F	5002B	5002B	5006A	5001B	5003B	5002B	5002B	5006	5001B	5003B	5002B	5002B	5006B	5001B	5003B			
13	9/F	5002B	5002B	5006A	5001B	5003B	5002B	5002B	5006	5001B	5003B	5002B	5002B	5006B	5001B	5003B			
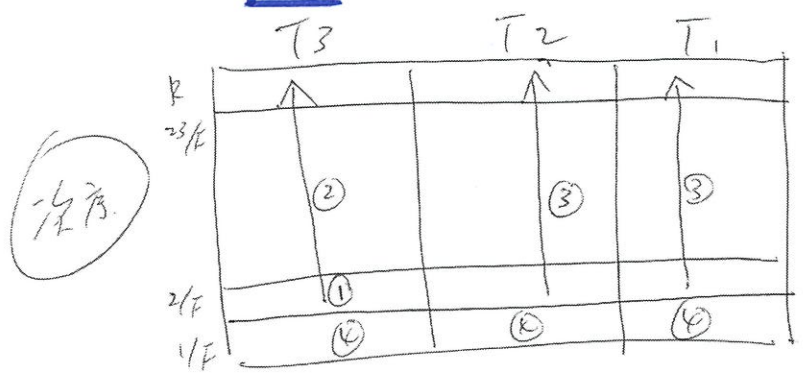

← 4/F



美特鋁質有限公司
MIDI Aluminium Fabricator Ltd.

工程號


J-852

地盤

亞皆老街/擱河

發貨時：一個完整露臺的鋼件
鋁材，打包成一扎，同時出貨
到地盤。

參考用

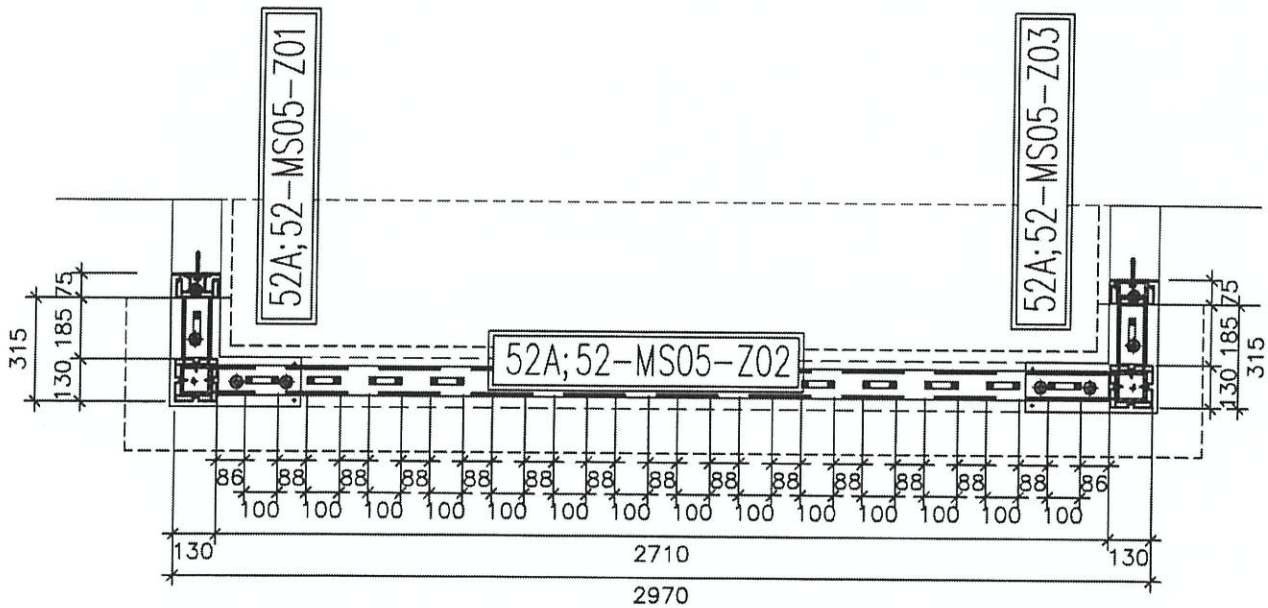

5002; 5002A鋼材位置圖


只有T1, T3

↓
此欄河在沙基位
此欄河可生產，但不出貨
待地盤通知
5002=1樁
5002A=5樁

5002(T3:A;F1)

5002A(T1:(A,B);T2:(A,B);T3:B;F1)

名稱	5002A; 5002擱河鋼格柵位置圖	制圖	CJM	2020.11.15	修改	A	
材料	20x20(40x20)方鋼	復核	SHUI	2020.11.25	日期	2021.01.14	
顏色		批准			圖號	5002A; 5002-GP	

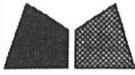


美特鋁質 有限公司
MIDI Aluminium Fabricator Ltd.

工程號 J-852 地盤 亞皆老街/擱河

發貨時：一個完整露臺的鋼件
打包成一扎，同時出貨到地盤

參考用

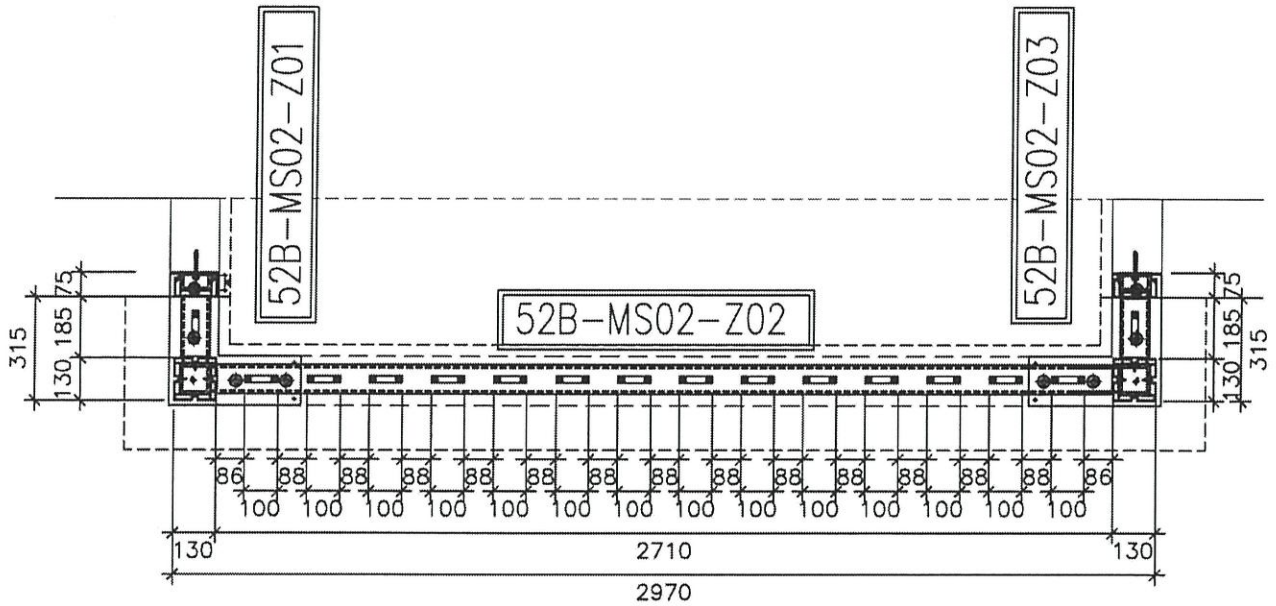

只有T1, T3

5002B鋼件位置圖
(去除3;5;6F 樣板三層)

此欄河在沙基位

此欄河可生產，但不出貨

待地盤通知

5002B=86檔

- 1: (T1: (A, B) ; T2: (A, B) ; T3: A, B; F2, F20; F21) = 6*3
- 2: (T1: (A, B) ; T2: (A, B) ; T3: A, B; F6-19) = 6*11
- 3: (T2: (A, B) ; F22) = 2*1

名稱	5002B擱河鋼格柵位置圖	制圖	CJM	2020.11.15	修改		
材料	20x20(40x20)方鋼	復核	SHUI	2020.11.20	日期		
顏色		批准			圖號	5002B-GP	