

工程指示 / 要求簡箋(E.I.)

工程指示編號：EI / 3053 / 21

修改版次：C

工程編號：J - 852

工程名稱：亞皆老街中電

工程項目：欄河 地盤用 鋁料 (T1-T3) (1-23/F, R/F) *(減去 T1-T3: 3-6/F)*

收件人：生統

發件人：Ant Yeung

日期：15/03/2021

要求提供 / 確認 事項：

- | | | |
|------------------------------------|-------------------------------------|-------------------------------|
| <input type="checkbox"/> 初步鋁料 B.M. | <input type="checkbox"/> 加工拆圖，然後生產 | <input type="checkbox"/> 尺寸表 |
| <input type="checkbox"/> 正式鋁料 B.M. | <input type="checkbox"/> 技術上資料 / 指示 | <input type="checkbox"/> 報價 |
| <input type="checkbox"/> 配件 B.M. | <input type="checkbox"/> 樣辦或貨品說明書 | <input type="checkbox"/> 分判合約 |

內容：

C 版: 請留意 T1B 及 T3B，UP 位置是沙基位，料可以生產但不能出貨，待地盤通知出貨**B 版: 已修改加工圖及位置圖. 已更新分層數量表**請在 2021.03.16 前完成上列要求。

附：4 頁

以上項目為:

- | | | |
|---------------------------------|--------------------------------------|--------------------------------|
| <input type="checkbox"/> 原合約工程包 | <input type="checkbox"/> 原合約工程加 / 減賬 | <input type="checkbox"/> 新工程報價 |
|---------------------------------|--------------------------------------|--------------------------------|

原因：-

分發東莞各部門：

- | | | | |
|-------------------------------------|-----------------------------------------------|------------------------------------|--------------------------------------------------------|
| <input type="checkbox"/> 生產技術總監口連附件 | <input checked="" type="checkbox"/> 技術部 口連附件 | <input type="checkbox"/> 生產部 口連附件 | <input type="checkbox"/> 機械設計部口連附件 |
| <input type="checkbox"/> 採購部 口連附件 | <input checked="" type="checkbox"/> 生產統籌部口連附件 | <input type="checkbox"/> 小羅&清 口連附件 | |
| <input type="checkbox"/> 質檢部 口連附件 | <input type="checkbox"/> 會計部 口連附件 | <input type="checkbox"/> 報關組 口連附件 | <input checked="" type="checkbox"/> 其他 <u>陳俊華</u> 口連附件 |

分發其他分判：

- | |
|---------------------------------------------|
| <input checked="" type="checkbox"/> 水洪 口連附件 |
|---------------------------------------------|

分發香港各部門：

- | | | | |
|----------------------------------|------------------------------------|----------------------------------|----------------------------------------------------|
| <input type="checkbox"/> 行政部口連附件 | <input type="checkbox"/> 會計部口連附件 | <input type="checkbox"/> 統籌部口連附件 | <input checked="" type="checkbox"/> 工程部地盤科文口連附件 祥哥 |
| <input type="checkbox"/> 採購部口連附件 | <input type="checkbox"/> QS 部 口連附件 | <input type="checkbox"/> 維修部口連附件 | <input type="checkbox"/> 其他 _____ 口連附件 |

傳遞編號：

HK 516 / 21


發件人簽署：

項目經理簽署：

From E2 3099

	T3						T2						T1											
	A	B	UP	BAL	A	B	A	B	UP	BAL	A	B	A	B	UP	BAL	A	B	UP	BAL				
R/F																								
23/F				5011 to T2	5010	5003B															5011 to T2	5010	5003B	5003B
22/F	5008A	5009	5010A	5007A	5001B	5003B		5007													5007B	5007B	5001B	5003B
21/F	5002B	5002B		5005A	5001B	5003B	5002B	5005	5002B	5003B	5008	5009A	5002B	5005	5002B	5003B	5001B	5003B	5002B	5002B	5001B	5003B		
20/F	5002B	5002B		5005A	5001B	5003B	5002B	5005	5002B	5003B	5002B	5002B	5002B	5005	5002B	5003B	5001B	5003B	5002B	5002B	5001B	5003B		
19/F	5002B	5002B		5006A	5001B	5003B	5002B	5006	5002B	5003B	5002B	5002B	5002B	5006	5002B	5003B	5001B	5003B	5002B	5002B	5001B	5003B		
18/F	5002B	5002B		5006A	5001B	5003B	5002B	5006	5002B	5003B	5002B	5002B	5002B	5006	5002B	5003B	5001B	5003B	5002B	5002B	5001B	5003B		
2/F	5002B	5002B		5005A	5001B	5003B	5002B	5005	5002B	5003B	5002B	5002B	5002B	5005	5002B	5003B	5001B	5003B	5002B	5002B	5001B	5003B		
1/F	5002	5002A		5004A	5001A	5003A	5002A	5004	5002A	5003	5002A	5002A	5002A	5004	5002A	5003	5001	5003	5002A	5002A	5001	5003		
	A	B	UP	BAL	A	C	A	B	UP	BAL	A	C	A	B	UP	BAL	A	C	A	B	UP	BAL		
	UP				UP	BAL	UP				UP	BAL	UP				UP	BAL	UP			BAL		

沙基位
可以生产,但不能出售

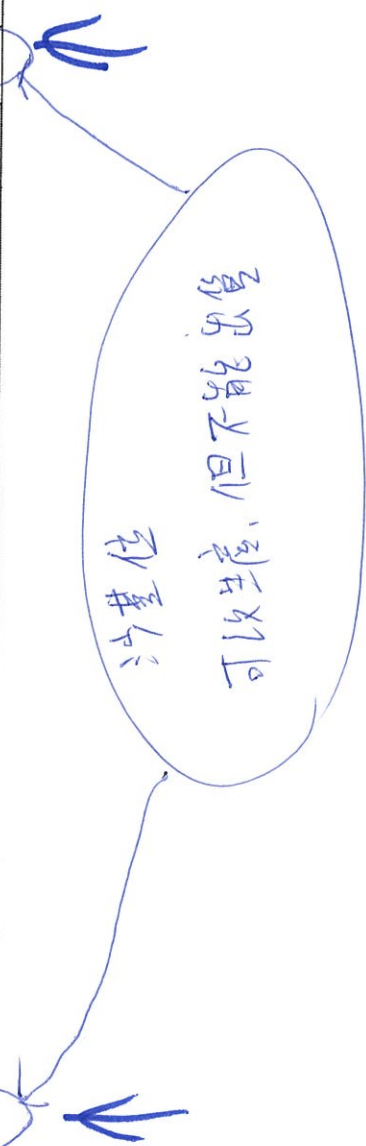



美特鋁質 有限公司

MIDI Aluminium Fabricator Ltd.


工程號

J-852

地盤

亞皆老街/攔河

發貨時：一個完整露臺的鋼件
鋁材，打包成一扎，同時出貨
到地盤。

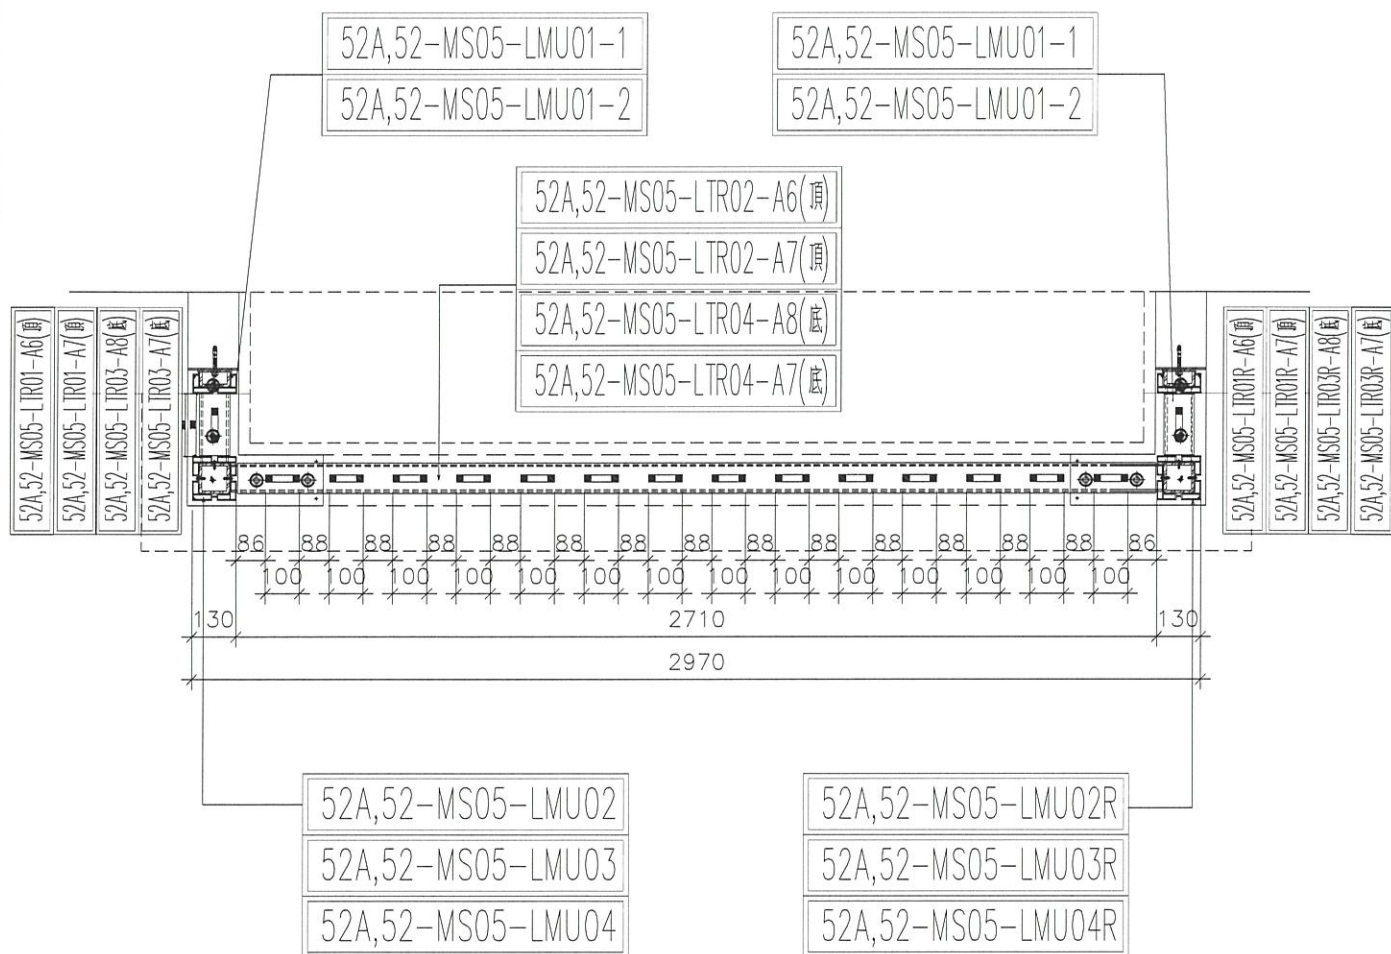

5002A;5002鋁材位置圖

訂位: T1 B單位

T3 B單位

可定, 不能出貨

5002=1檯

5002A=5檯

5002 (T3:A;F1)

5002A (T1: (A, B) ; T2: (A, B) ; T3:B;F1)


名稱	5002A; 5002 攔河鋁材位置圖	制圖	CJM	2021.1.15	修改		
材料	X85896(A2);7(A3);8(A4);4(A10);5(A11)	復核	-	-	日期		
顏色	PVF2 3-COATING FINISH	批準			圖號	5002A; 5002-LP	



美特鋁質 有限公司
MIDI Aluminium Fabricator Ltd.

工程號 J-852 地盤 亞皆老街/攔河

發貨時：一個完整露臺的鋼件
鋁材，打包成一扎，同時出貨
到地盤。

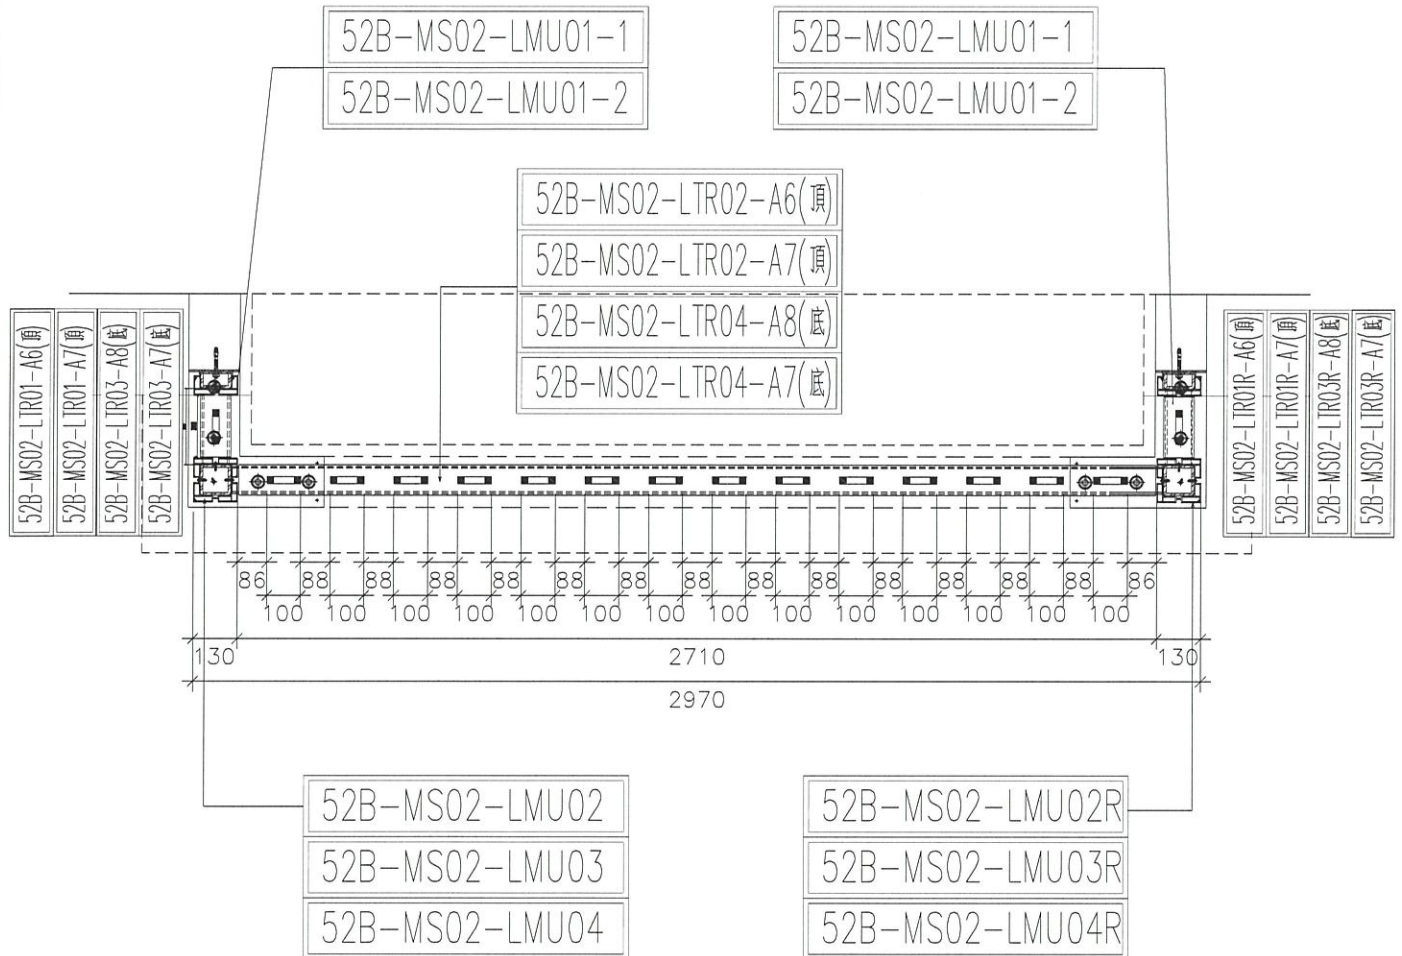

5002B鋁材位置圖
(去除3;5;6F 樣板三層)

沙畫位 = T1B單位
T3B單位

可生產，不能出貨

5002B=86檯

- 1: (T1: (A, B) ; T2: (A, B) ; T3: A, B; F2, F20; F21) = 6*3
- 2: (T1: (A, B) ; T2: (A, B) ; T3: A, B; F6-19) = 6*11
- 3: (T2: (A, B) ; F22) = 2*1

名稱	5002B 攔河鋁材位置圖	制圖	CJM	2021.1.15	修改		
材料	X85896(A2);7(A3);8(A4);4(A10);5(A11)	復核	-	-	日期		
顏色	PVF2 3-COATING FINISH	批准			圖號	5002B-LP	