






美特鋁質有限公司

MIDI Aluminium Fabricator Ltd.

序號	物料編號	L	數量	使用位置	樓層
1	53A-MS07-ALUM01	870	1	SD-GB-5003A	T3/(1F)
2	53-MS07-ALUM01	870	1	SD-GB-5003B	T2/(1F)
3	53-MS07-ALUM01	870	1	SD-GB-5003B	T1/(1F)


工程號	J-852	地盤	亞皆老街/攔河
-----	-------	----	---------

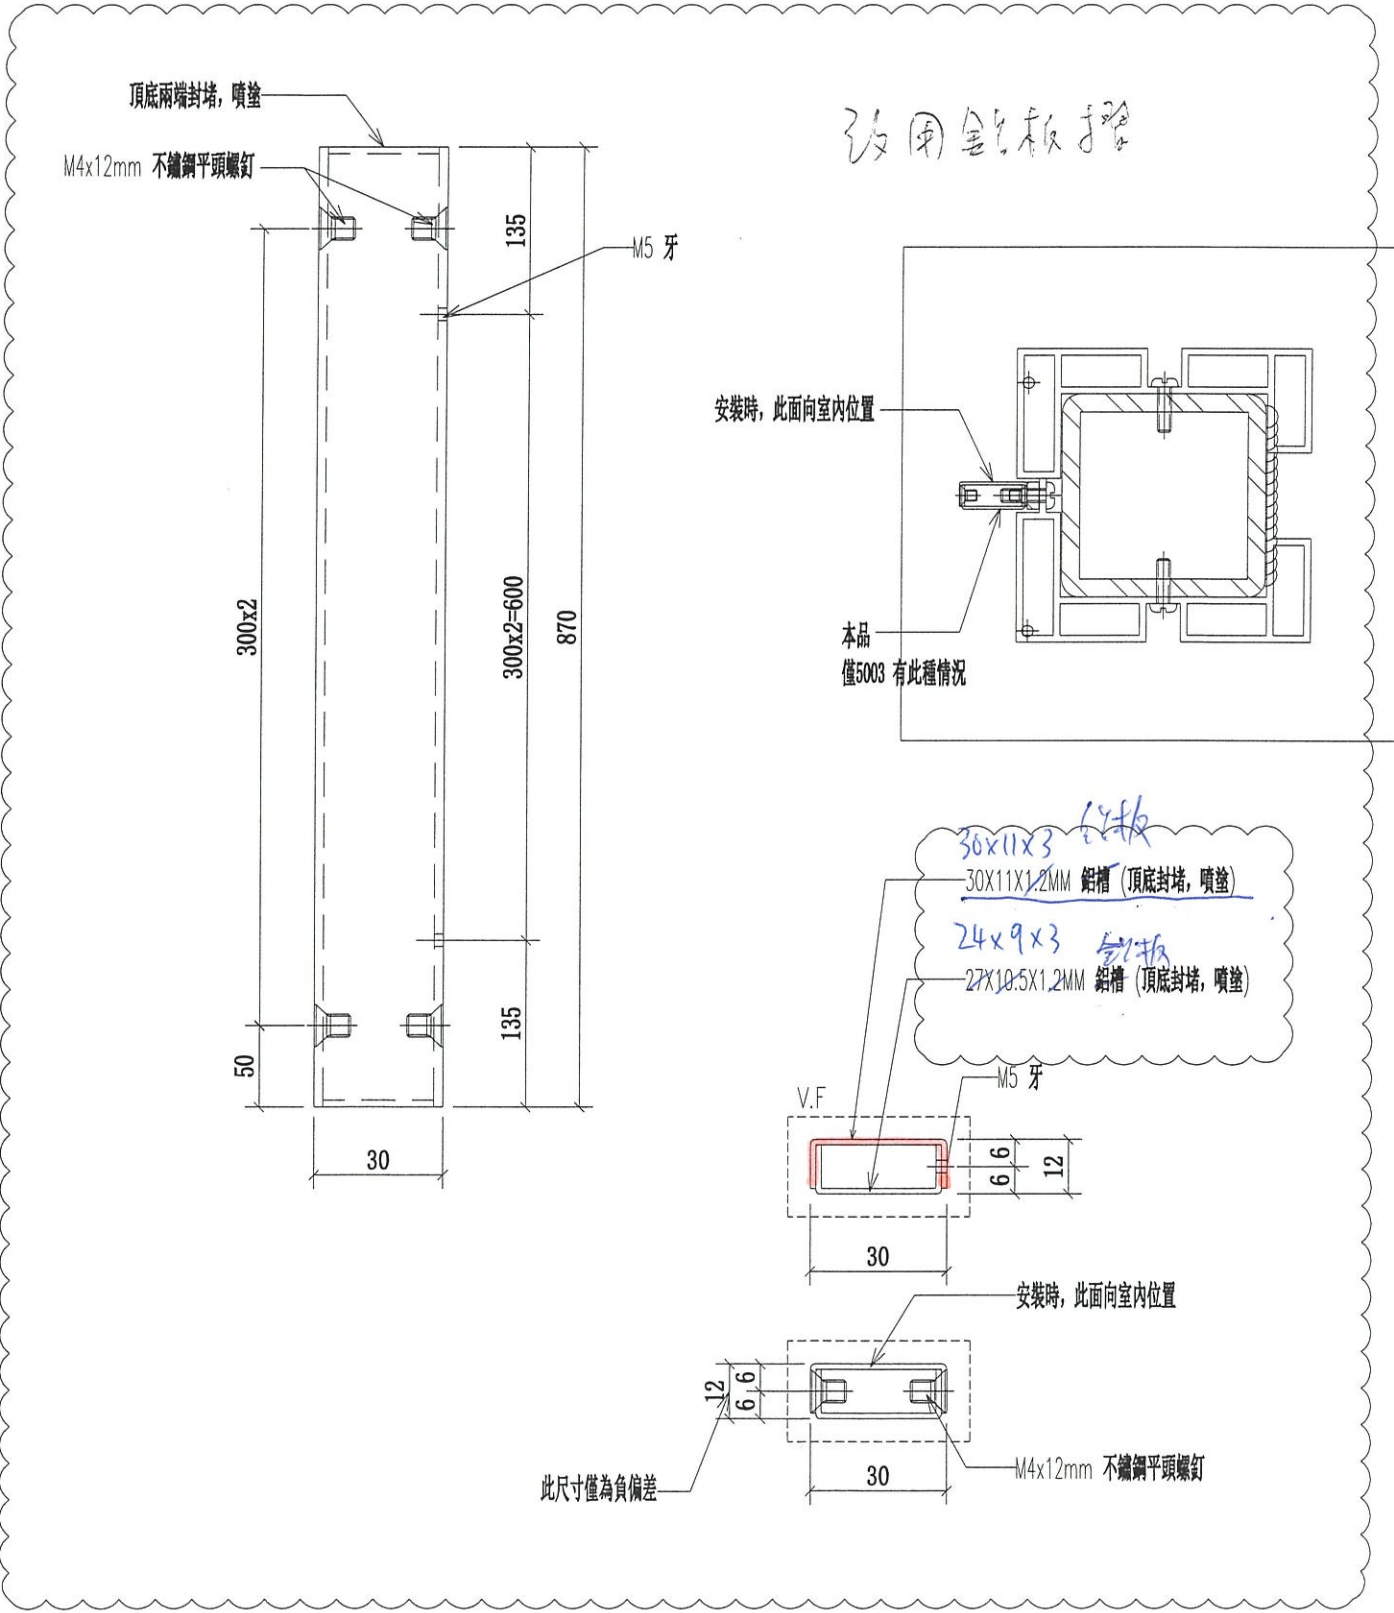

名稱	攔河鋁企料鋁通	制圖	CJM	2021.5.28	修改			
材料	30X20X1.2MM 鋁折零件	復核	-	-	日期			
顏色	<del>PVF2-3-COATING-FINISH</del>	批准			圖號	53-MS07-ALUM01		

UCT201498X1(A)-3

 <b>美特鋁質有限公司</b> MIDI Aluminium Fabricator Ltd.				序號	物料編號	L	數量	使用位置	樓層
工程號	J-852	地盤	亞皆老街/攔河	1	53B-MS03-ALUM03	1060	16	SD-GB-5003B	T1/(2F~23F)
				2	53B-MS03-ALUM03	1060	16	SD-GB-5003B	T2/(2F~23F)
				3	53B-MS03-ALUM03	1060	16	SD-GB-5003B	T3/(2F~23F)

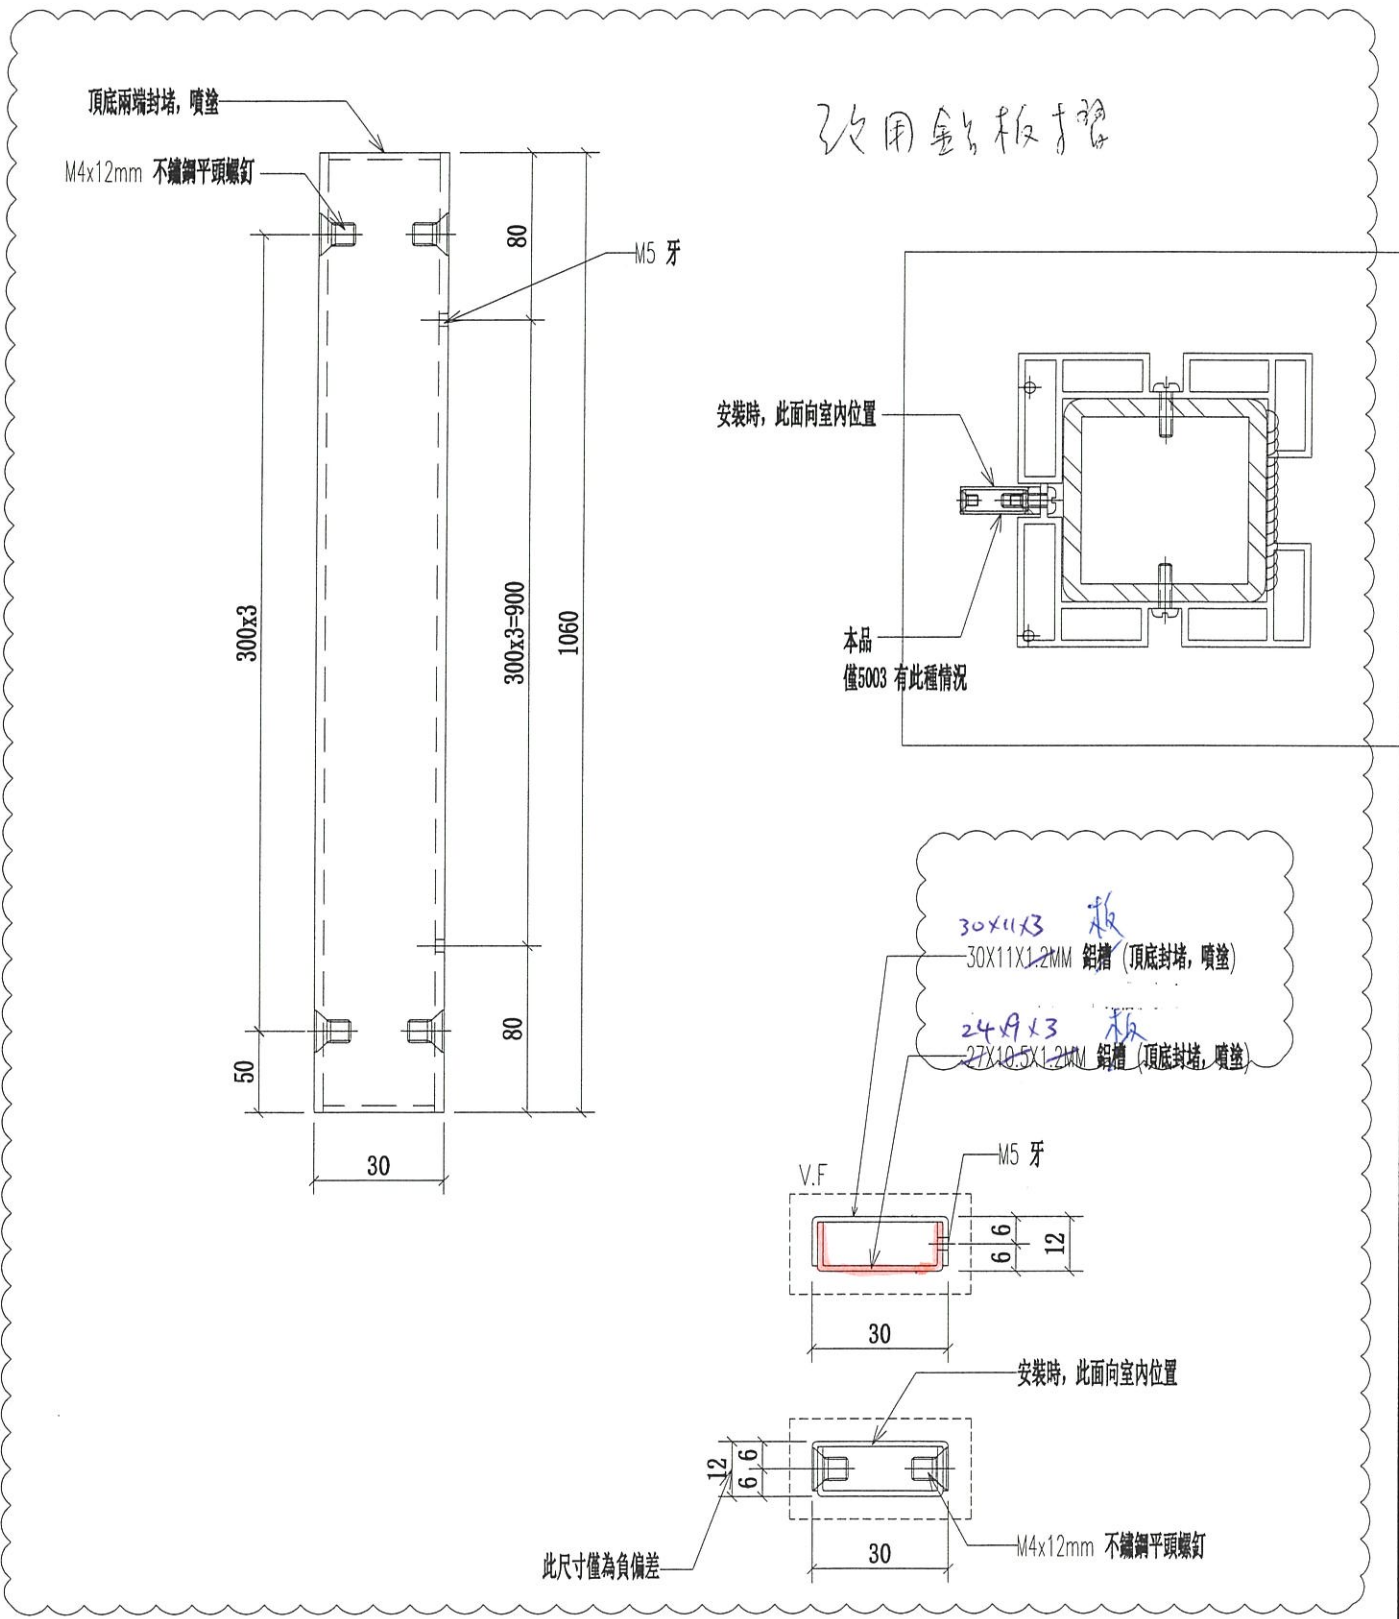

名稱	攔河鋁企料鋁通	制圖	CJM	2021.5.28	修改		
材料	30X12X1.2MM ALUM RHS	復核	-	-	日期		
顏色	<del>PVF2-3=COATING FINISH</del>	批准			圖號	53B-MS03-ALUM03	

UCT 201.498x2(A) ÷ 3