

工程指示 / 要求簡箋(E.I.)

工程指示編號：EI / 3053 / 21 修改版次：J
 工程編號：J - 852 工程名稱：亞皆老街中電
 工程項目：欄河地盤用 鋁料 (T1-T3) (1-23/F, R/F)
 收件人：生統 發件人：Any Yeung 日期：25/06/2021

要求提供 / 確認 事項：

- | | | |
|------------------------------------|-------------------------------------|-------------------------------|
| <input type="checkbox"/> 初步鋁料 B.M. | <input type="checkbox"/> 加工拆圖，然後生產 | <input type="checkbox"/> 尺寸表 |
| <input type="checkbox"/> 正式鋁料 B.M. | <input type="checkbox"/> 技術上資料 / 指示 | <input type="checkbox"/> 報價 |
| <input type="checkbox"/> 配件 B.M. | <input type="checkbox"/> 樣辦或貨品說明書 | <input type="checkbox"/> 分判合約 |

內容：

J 版：修改位置圖鋁料編號，與加工圖對上

I 版：因鋁料來料不及，C BAL 的 30x12x1.2mm 收口鋁通改用鋁板摺

H 版：因拆圖遺漏 C BAL 的 30x12x1.2mm 收口鋁通及 12x5mm 鋁巴，現修改及新增加工圖

G 版：已修改物料編號 (55-MS09-LTR04-A8 底).

F 版：已修改加工圖及開料單. 附上派位表

E 版：已修改位置編號.

E 版：EI3053 及 EI3111 欄河鋁料請以 3-4 支為一小扎，一個露台一大扎包裝以方便現場上料.

D 版：請留意所有長孔改為梗孔，顧問只接受梗孔.

D 版：5/F 已出貨; 3,6/F 已完成及包裝，不阻出貨. 3,6/F 現場加梗子，不需在廠修改.

C 版：請留意 T1B 及 T3B，UP 位置是沙基位，料可以生產但不能出貨，待地盤通知出貨

B 版：已修改加工圖及位置圖. 已更新分層數量表

請在 2021.06.28 前完成上列要求。

附：2 頁位置圖

以上項目為：

- 原合約工程包 原合約工程加 / 減賬 新工程報價

原因：-

分發東莞各部門：

- | | | | |
|-------------------------------------|---|------------------------------------|--|
| <input type="checkbox"/> 生產技術總監口連附件 | <input type="checkbox"/> 技術部 口連附件 | <input type="checkbox"/> 生產部 口連附件 | <input type="checkbox"/> 機械設計部口連附件 |
| <input type="checkbox"/> 採購部 口連附件 | <input checked="" type="checkbox"/> 生產統籌部口連附件 | <input type="checkbox"/> 小羅&清 口連附件 | |
| <input type="checkbox"/> 質檢部 口連附件 | <input type="checkbox"/> 會計部 口連附件 | <input type="checkbox"/> 報關組 口連附件 | <input type="checkbox"/> 其他 _____ 口連附件 |

分發其他分判：

- 水洪 口連附件

分發香港各部門：

- | | | | |
|----------------------------------|------------------------------------|----------------------------------|--|
| <input type="checkbox"/> 行政部口連附件 | <input type="checkbox"/> 會計部口連附件 | <input type="checkbox"/> 統籌部口連附件 | <input checked="" type="checkbox"/> 工程部地盤科文口連附件 祥哥 |
| <input type="checkbox"/> 採購部口連附件 | <input type="checkbox"/> QS 部 口連附件 | <input type="checkbox"/> 維修部口連附件 | <input type="checkbox"/> 其他 _____ 口連附件 |


傳遞編號：

HK 1355 / 21

發件人簽署：

項目經理簽署：



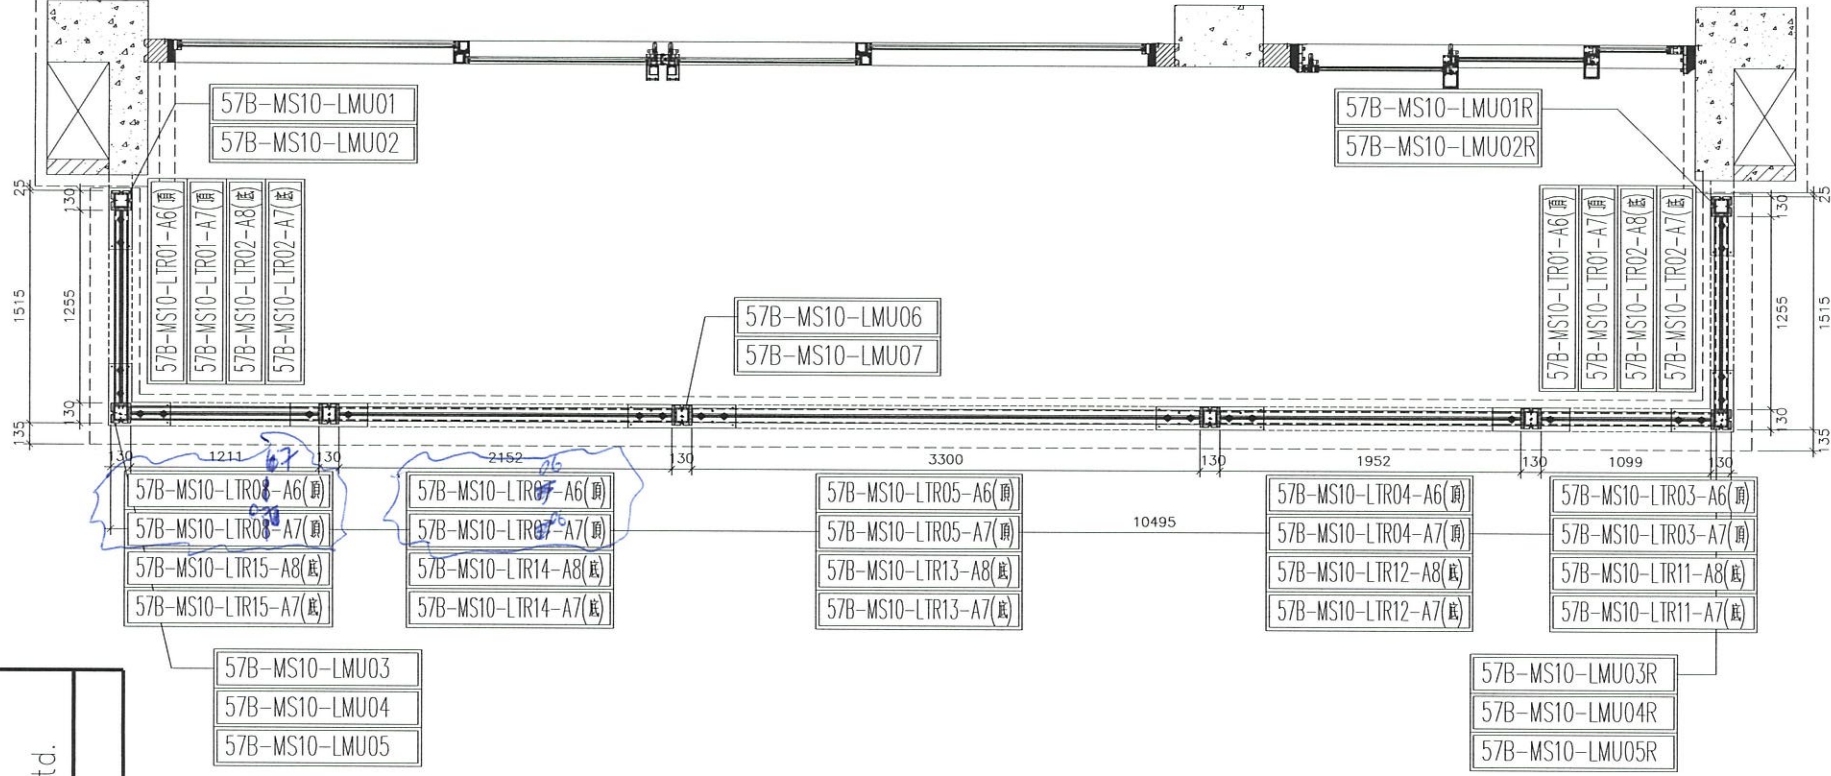



發貨時：一個完整露臺的鋼件
鋁材，打包成一扎，同時出貨
到地盤。

鋁材位置圖

5007B=2 檯
22/F;23/F

名稱	5007B 欄河鋁材位置圖	制圖	CJM	2021.01.15	修改
材料	X85896(A2);7(A3);8(A4);4(A10);5(A11)	復核	-	-	日期
顏色	PVF2 3-COATING FINISH	批准	-	-	圖號
					5007B-LP

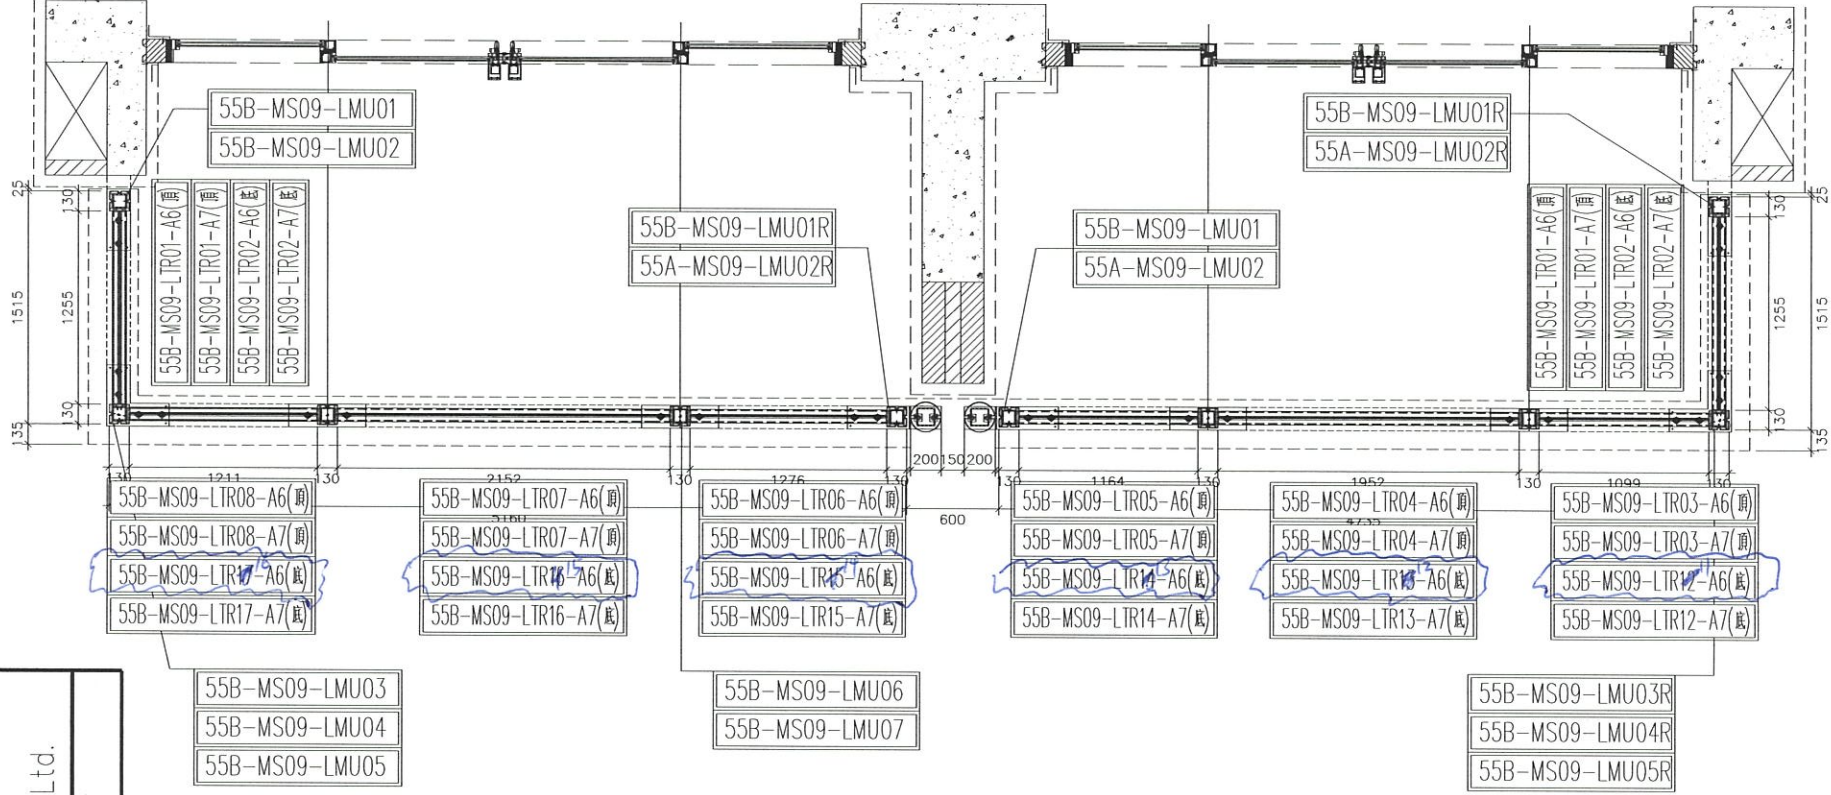

鋁材位置圖

發貨時：一個完整露臺的鋼件
鋁材，打包成一扎，同時出貨
到地盤。

5005B=3 檯

2/F;20/F;21/F=3 檯

名稱	5005B 欄河鋁材位置圖	制圖	CJM	2021.01.15	修改
材料	X85896(A2);7(A3);8(A4);4(A10);5(A11)	復核	-		日期
顏色	PVF2 3-COATING FINISH	批准			圖號
					5005B-LP