

工程指示 / 要求簡箋(E.I.)

工程指示編號：EI / 3062 / 21

修改版次：A

工程編號：J - 852

工程名稱：亞皆老街中電

工程項目：隔音吊趟 大貨 廠用配件 B.M.

收件人：生統/ 楊榮輝

發件人：Ant Yeung

日期：08/06/2021

要求提供 / 確認 事項：

- |                                    |                                     |                               |
|------------------------------------|-------------------------------------|-------------------------------|
| <input type="checkbox"/> 初步鋁料 B.M. | <input type="checkbox"/> 加工拆圖，然後生產  | <input type="checkbox"/> 尺寸表  |
| <input type="checkbox"/> 正式鋁料 B.M. | <input type="checkbox"/> 技術上資料 / 指示 | <input type="checkbox"/> 報價   |
| <input type="checkbox"/> 配件 B.M.   | <input type="checkbox"/> 樣辦或貨品說明書   | <input type="checkbox"/> 分判合約 |
| <input type="checkbox"/> 其他：_____  |                                     |                               |

內容：

A 版：新增 #18 J837-JT08 毛條 (可用舊模)，#19 J852-G-1 膠條 (開新模)，已試 816-G01 不適用。  
請按此 B.M. 訂購隔音吊趟大貨配件送廠用

請在 2021.06.22 前完成上列要求。

附：1 頁 BM+ 2 頁加工圖

以上項目為：

- 原合約工程包                       原合約工程加 / 減賬                       新工程報價

原因：-

分發東莞各部門：

- |  |  |  |  |
|--|--|--|--|
| <input type="checkbox"/> 生產技術總監 <input type="checkbox"/> 連附件 | <input type="checkbox"/> 技術部 <input type="checkbox"/> 連附件              | <input type="checkbox"/> 生產部 <input type="checkbox"/> 連附件  | <input type="checkbox"/> 機械設計部 <input type="checkbox"/> 連附件                    |
| <input type="checkbox"/> 採購部 <input type="checkbox"/> 連附件    | <input checked="" type="checkbox"/> 生產統籌部 <input type="checkbox"/> 連附件 | <input type="checkbox"/> 小羅&清 <input type="checkbox"/> 連附件 |  |
| <input type="checkbox"/> 質檢部 <input type="checkbox"/> 連附件    | <input type="checkbox"/> 會計部 <input type="checkbox"/> 連附件              | <input type="checkbox"/> 報關組 <input type="checkbox"/> 連附件  | <input checked="" type="checkbox"/> 其他 <u>楊榮輝</u> <input type="checkbox"/> 連附件 |

分發其他分判：

- (v) 水洪  連附件

分發香港各部門：

- 行政部  連附件     會計部  連附件     統籌部  連附件     工程部地盤科文  連附件 祥哥  
 採購部  連附件     QS 部  連附件     維修部  連附件     其他 \_\_\_\_\_  連附件




傳遞編號：

HK 1255 / 21


發件人簽署：

項目經理簽署：

 美特鋁質有限公司 MIDI Aluminium Fabricator Ltd.		工程號: J-852	計算: 吳禕瑜	日期: 14/09/2020	送呈: 源哥					
廠用配件B.M.表		地盤名稱: 亞皆老街	核對:	日期:	副本:					
		項目類別: 吊趟項目	批准:	日期:						
BM編號: EI3062A(2021.5.28)		A/C Code:			此BM依據 2020-8-27收施工图計算					
序號	修改標示	配件圖號	物料編號	配件名稱	顏色	實用	後備	總數	單位	備注
1				M4*10平頭機絲	S.S#316 A4-70	20688	2062	22750	粒	內外框組裝15576粒,修L角碼5112粒
2				3/16x3/4平頭機絲	S.S#316 A4-70	5200	500	5700	粒	修吊輪
3				M4x10平頭機絲	S.S#316 A4-70	5908	592	6500	粒	修鋁板在外框料上
4		材質: EPDM		8.6x5mm厚墊片(L=150mm)	黑色	5112	508	5620	塊	用於梗窗四周四分之一处
5		材質: EPDM	硬度65±5	11x3.5mm厚玻璃墊膠	黑色	4429	441	4870	米	用於梗窗四周(单面数量)
6				单面貼3x10(粘面)mm	黑色	4429	441	4870	米	用於梗窗四周(单面数量)
7				靜電膠紙	透明	12	1	13	卷	1.25Mx200M一卷
8				M8彈弓		5112	508	5620	粒	修斷橋碼
9				D.C.791防水膠	Bronze	166	24	190	支	玻璃四周膠縫打膠
10				企身毛條9x18mm		1650	165	1815	米	
11				底毛條(帶夾片)7x8mm		565	55	620	米	
12				MPP用单面貼0.5x8(粘面)mm	EVA	4429	441	4870	米	1.5mmMPP膠板使用
13				单面貼1.5x10(粘面)mm	EVA	4429	441	4870	米	4x10mm鋁槽使用
14				珍珠棉	白色	1108	100	1208	m <sup>2</sup>	趟門四边保护(珍珠棉計算周长为4429m, 截面为0.25m)
15				中空膠板	白色	652	68	720	卷	趟門保護用(膠板及玻璃用)1.5mx3m一卷
16				2寸保護膠紙	白色	226	30	256	卷	20m一卷(中空膠板用)
17				8mm寬雙面膠紙		4429	441	4870	米	11x3.5mm厚玻璃墊膠用
18	A(新增)			頂部毛條		5700	700	6400	米	J837-JT08, 用舊模
19	A(新增)	材質: EPDM	硬度85±5	7.5mm(寬)x23mm(高)頂部膠條	黑色	1250	150	1400	米	J852-G-1, 開新模
20								2000		

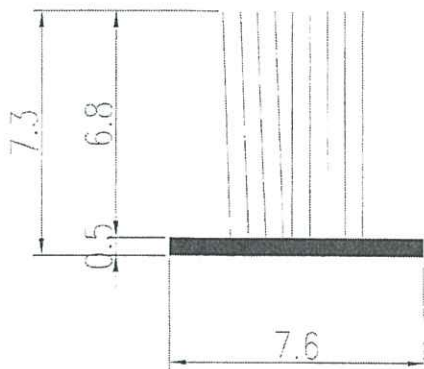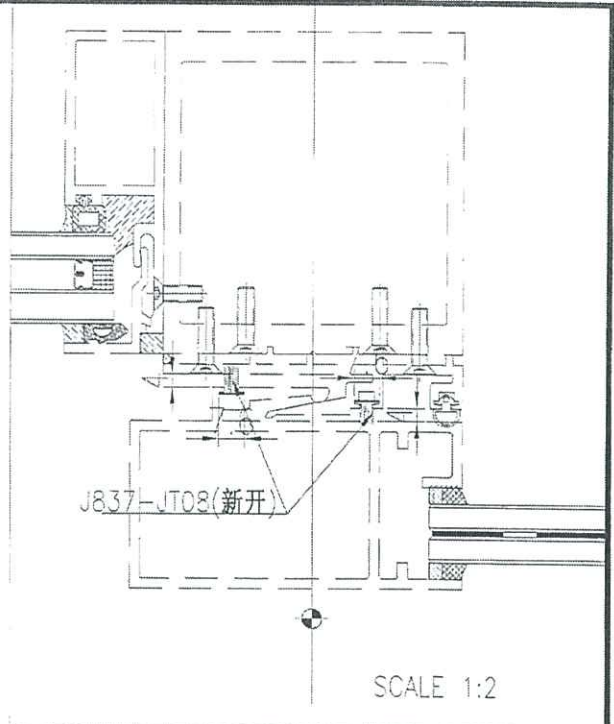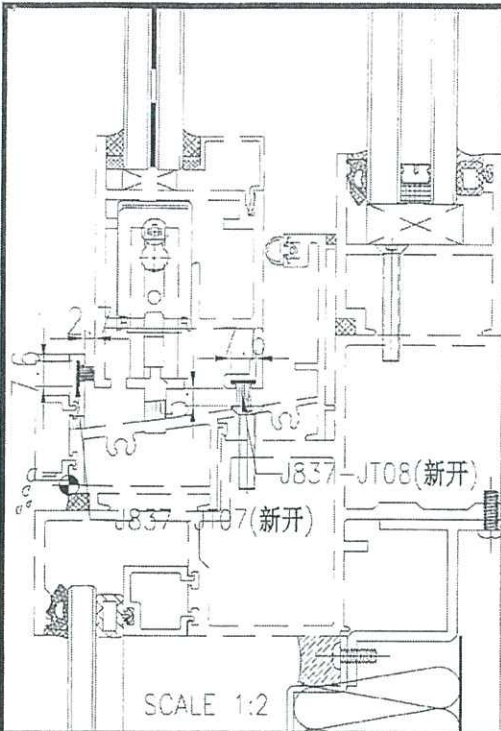

SCALE 5:1

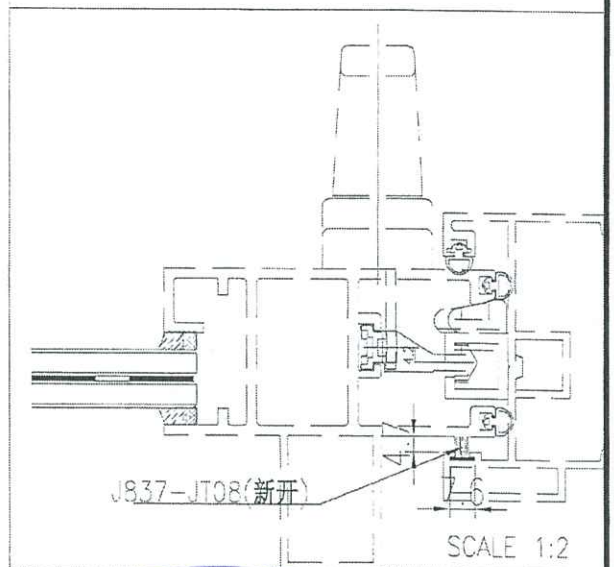

先修不開換

NOTES:

1. UNSPECIFIED RADIUS : 0.3
2. MATERIAL : NEOPRENE
3. HARDNESS: 60±5 DURO.





SCALE 1:1

PROJECT / 工程名稱:		DRAWING TITLE / 圖紙名稱:	
J837		GASKET DRAWING	
GASKET DIE SCHEDULE		SCALE / 比例:	5:1
		DATE / 日期:	2018-09-05
JOB NO. / 工程編號:	DWG. NO. / 圖紙編號:	DRAWN / 繪製人:	Asing
J837	J837-JT08	CHKD / 核對人:	-
			美特鋁質有限公司 M.D. Aluminium Fabricator

 美特鋁質有限公司 MIDI Aluminium Fabricator Ltd.				類別		物料號	
				制圖		圖號	J852-G-1
修改				復核		2021-5-31	供應商 深圳恆星
日期				批准			描圖 依玲鏊

新機

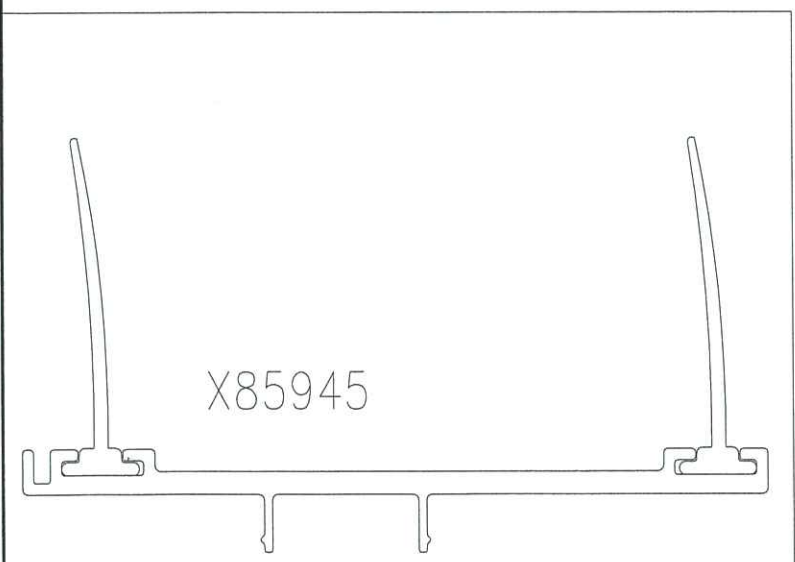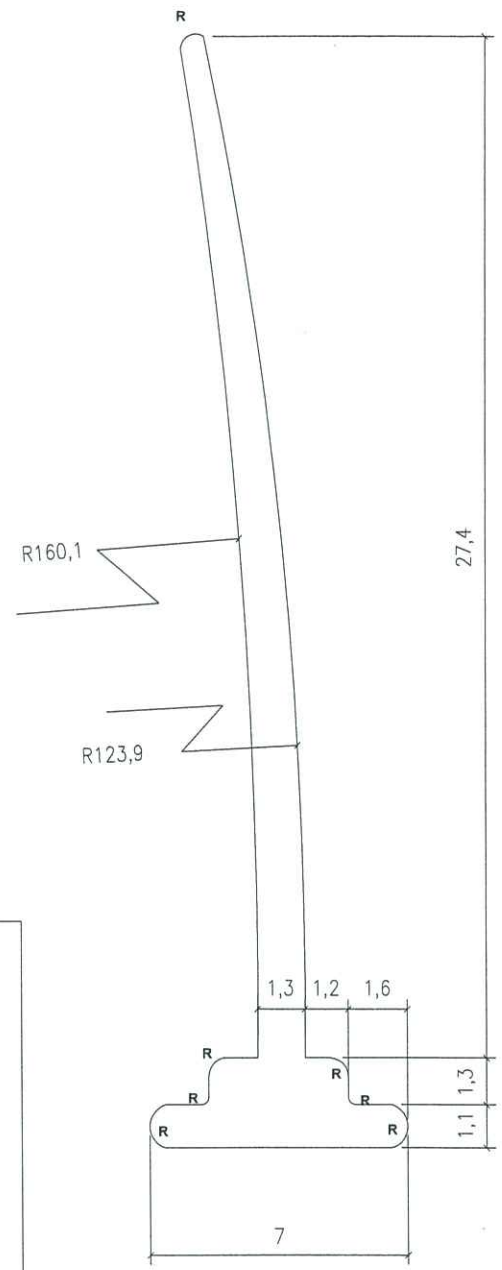

**R=0.5**  
 硬度: SHORE A 50°±5°

材料	SANTOPRENE	地盤			
顏色	依工程要求	工廠	✓		