

工程指示 / 要求簡箋(E.I.)

工程指示編號：EI / 3076 / 21

修改版次：F

工程編號：J - 852

工程名稱：亞皆老街中電

工程項目：吊趟 鋁料 門玉 (T1-T3) (5/F) (39 隻) (POMUTE 板噴色)

收件人：生統

發件人： 日期：19/04/2021

要求提供 / 確認 事項：

- | | | |
|------------------------------------|-------------------------------------|-------------------------------|
| <input type="checkbox"/> 初步鋁料 B.M. | <input type="checkbox"/> 加工拆圖，然後生產 | <input type="checkbox"/> 尺寸表 |
| <input type="checkbox"/> 正式鋁料 B.M. | <input type="checkbox"/> 技術上資料 / 指示 | <input type="checkbox"/> 報價 |
| <input type="checkbox"/> 配件 B.M. | <input type="checkbox"/> 樣辦或貨品說明書 | <input type="checkbox"/> 分判合約 |

內容：

F 版: 已修改 T1& T2: 2/W6/T1B/T2A, 1/W6/T2B 的組裝圖

E 版: T3 座 1/(W3/T3A) 闊 1257 及早前沙機位的 1&2/(W6/T3B)未先不出地盤，待通知再出，另外 T1 &T2 5 樓吊趟先不用生產，如已生產先不出貨，待地盤通知落貨，預 5 月中下旬 謝謝

D 版: 附上 DT-LB50 圖紙，因來不及噴塗，不用此鋁板，請使用雙面貼代替。

C 版: POMUTE 版請即時安排噴塗，顏色 UCT201498XL-3，不待簽批板

B 版: 因 W6/T3B 及 W6/T1B 是沙基位，吊趟可先生產但請不要出貨，待地盤通知

請在 2021.04.24 前完成上列要求。

附：3 頁組裝圖

以上項目為:

- 原合約工程包 原合約工程加 / 減賬 新工程報價

原因：-

分發東莞各部門：

- | | | | |
|--|--|--|---|
| <input type="checkbox"/> 生產技術總監 <input type="checkbox"/> 連附件 | <input type="checkbox"/> 技術部 <input type="checkbox"/> 連附件 | <input type="checkbox"/> 生產部 <input type="checkbox"/> 連附件 | <input type="checkbox"/> 機械設計部 <input type="checkbox"/> 連附件 |
| <input type="checkbox"/> 採購部 <input type="checkbox"/> 連附件 | <input checked="" type="checkbox"/> 生產統籌部 <input type="checkbox"/> 連附件 | <input type="checkbox"/> 小羅&清 <input type="checkbox"/> 連附件 | |
| <input type="checkbox"/> 質檢部 <input type="checkbox"/> 連附件 | <input type="checkbox"/> 會計部 <input type="checkbox"/> 連附件 | <input type="checkbox"/> 報關組 <input type="checkbox"/> 連附件 | <input type="checkbox"/> 其他 <u>楊榮輝</u> <input type="checkbox"/> 連附件 |

分發其他分判：

- 水洪 連附件

分發香港各部門：

- | | | | | | |
|---|--|---|-----------------------------------|---|----|
| <input type="checkbox"/> 行政部 <input type="checkbox"/> 連附件 | <input type="checkbox"/> 會計部 <input type="checkbox"/> 連附件 | <input type="checkbox"/> 統籌部 <input type="checkbox"/> 連附件 | 林哥 | <input type="checkbox"/> 工程部地盤科文 <input type="checkbox"/> 連附件 | 祥哥 |
| <input type="checkbox"/> 採購部 <input type="checkbox"/> 連附件 | <input type="checkbox"/> QS 部 <input type="checkbox"/> 連附件 | <input type="checkbox"/> 維修部 <input type="checkbox"/> 連附件 | <input type="checkbox"/> 其他 _____ | <input type="checkbox"/> 連附件 | |

傳遞編號：

HK 834 / 21


發件人簽署： Y

項目經理簽署： ppn



美特鋁質 有限公司
MIDI Aluminium Fabricator Ltd.

工程號 J-852 地盤 亞答老街

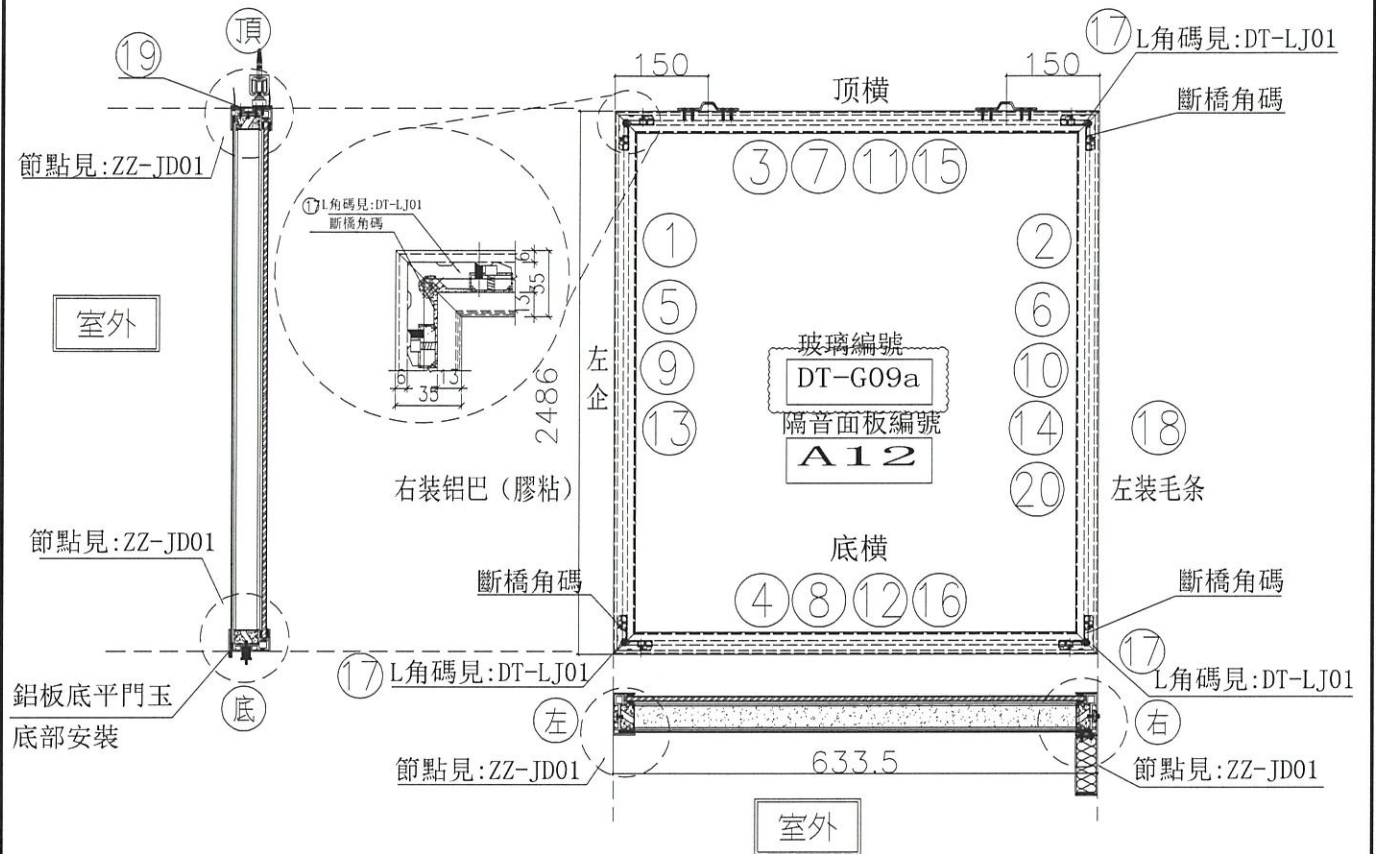


| 序號 | 模號 | 名稱 | 序號 | 長度 | 數量 | 物料編號 | 序號 | | | | |
|----|-----------|---------------|----|--------|----|-------------|------------|------------|--------|-----|----|
| 1 | X85665 | 吊越外框左企 | 直口 | 2486.0 | 1 | DT-AL01a-01 | 頂留 | | | | mm |
| 2 | X85665 | 吊越外框右企 | 直口 | 2486.0 | 1 | DT-AL02-01 | 底留 | | | | mm |
| 3 | X85665 | 吊越外框頂橫 | 直口 | 633.5 | 1 | DT-AL03a-15 | 企料底部開避位 | | | | mm |
| 4 | X85665 | 吊越外框底橫 | 直口 | 633.5 | 1 | DT-AL04-15 | 底橫料防水巴鋸去 | | | | mm |
| 5 | X85666 | 吊越內框左企 | 直口 | 2480.0 | 1 | DT-AL05-01 | 安裝扣碼 | | | | |
| 6 | X85666 | 吊越內框右企 | 直口 | 2480.0 | 1 | DT-AL06-01 | 安裝扣碼 | | | | |
| 7 | X85666 | 吊越內框頂橫 | 直口 | 627.5 | 1 | DT-AL07-15 | 多點鎖芯型號: | | | | |
| 8 | X85666 | 吊越內框底橫 | 直口 | 627.5 | 1 | DT-AL08-15 | 手柄型號: | | | | |
| 9 | | 隔音板用U槽 | 直口 | 2450.0 | 1 | DT-UC01-01 | 限位撐型號: | | | | |
| 10 | | 隔音板用U槽 | 直口 | 2450.0 | 1 | DT-UC01-02 | T窗最大的開度: | | | | |
| 11 | | 隔音板用U槽 | 直口 | 618.5 | 1 | DT-UC01-29 | 窗玉搭位數: | | | | |
| 12 | | 隔音板用U槽 | 直口 | 618.5 | 1 | DT-UC01-30 | | | | | |
| 13 | | POMUTE(隔音內插板) | 直口 | 2418.0 | 1 | DT-CB01-01 | | | | | |
| 14 | | POMUTE(隔音內插板) | 直口 | 2418.0 | 1 | DT-CB01-02 | 門玉款 | 寬度(mm) | 高度(mm) | 隻/幅 | 撐長 |
| 15 | | POMUTE(隔音內插板) | 直口 | 566.5 | 1 | DT-CB01-29 | | | | | |
| 16 | | POMUTE(隔音內插板) | 直口 | 566.5 | 1 | DT-CB01-30 | | | | | |
| 17 | 55X55X9角碼 | L角碼加工圖 | 直口 | 11.5 | 4 | DT-LJ01 | | | | | |
| 18 | | 毛條槽 | 直口 | 2486.0 | 1 | DT-MT01-01 | | | | | |
| 19 | X85045 | 門玉頂部鎖扣蓋 | 直口 | 633.5 | 1 | DT-HL01-15 | | | | | |
| 20 | 3mm鋁板 | 鋁板 | 直口 | 2486.0 | 1 | DT-LB11 | | | | | |
| | | | | | | | 大圖版次 | | 本圖版 | | |
| | | | | | | | | | 日期 | | |
| | | | | | | | 窗号 | 寬度(W) | 高度(H) | 數量 | 樓層 |
| | | | | | | | 2/(W6/T1B) | 633.5 | 2486.0 | 1 | 5F |
| | | | | | | | 圖號 | 2/(W6/T1B) | | | |

| | | | | | | |
|----|---------|----|-----|------------|----|------------|
| 名稱 | 吊越門玉組裝圖 | 制圖 | 吳禱瑜 | 2021.02.20 | 修改 | A |
| 材料 | | 復核 | | | 日期 | 2021.4.17 |
| 顏色 | | 批准 | | | 圖號 | 2/(W6/T1B) |



美特鋁質 有限公司
MIDI Aluminium Fabricator Ltd.

工程號 J-852 地盤 亞皆老街

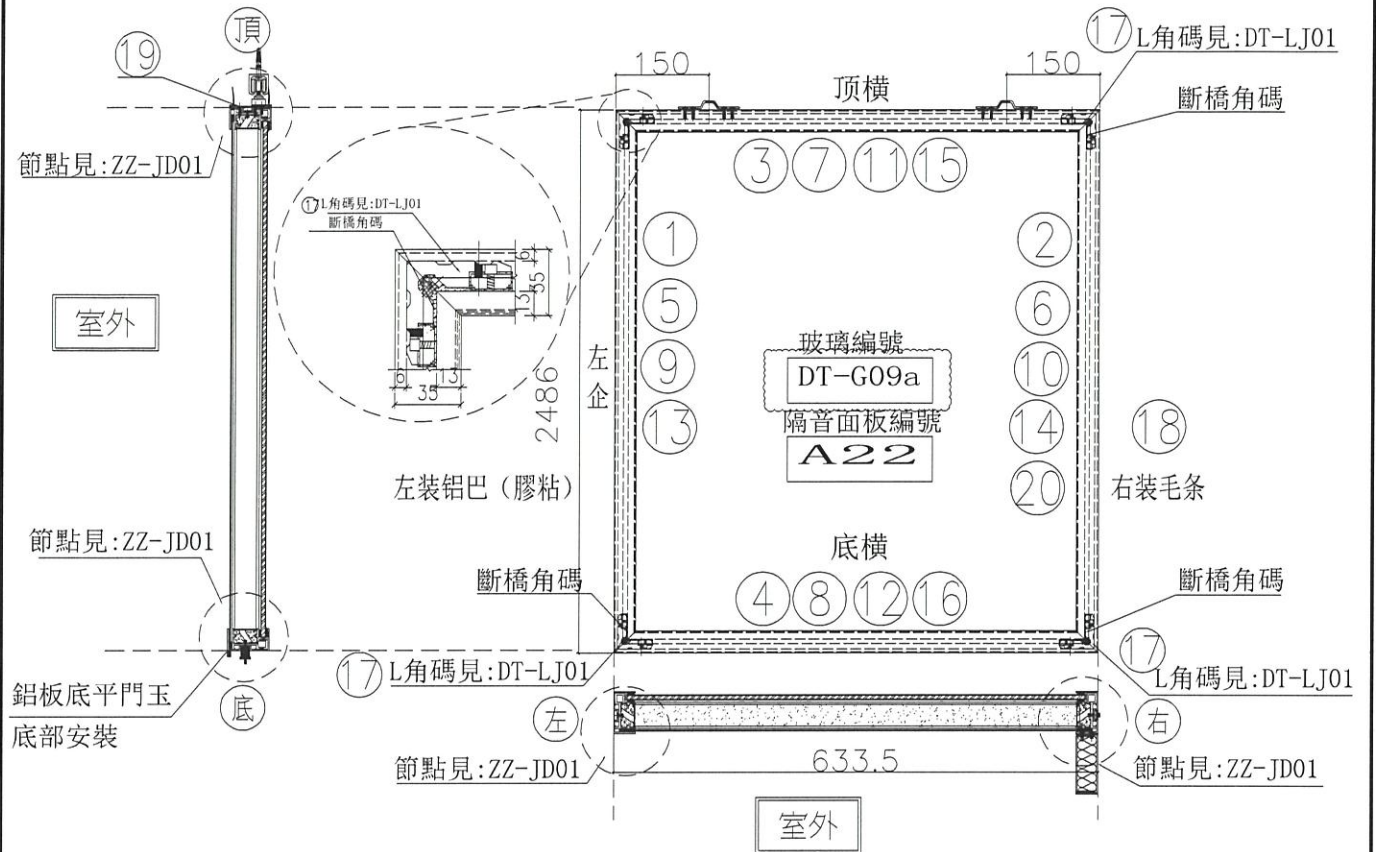


| 序號 | 模號 | 名稱 | 序號 | 長度 | 數量 | 物料編號 | 序號 | 寬度(mm) | 高度(mm) | 雙/幅 | 撐長 |
|----|-----------|---------------|----|--------|----|-------------|------------|------------|--------|-----|----|
| 1 | X85665 | 吊趟外框左企 | 直口 | 2486.0 | 1 | DT-AL01a-01 | 頂留 | | | | mm |
| 2 | X85665 | 吊趟外框右企 | 直口 | 2486.0 | 1 | DT-AL02-01 | 底留 | | | | mm |
| 3 | X85665 | 吊趟外框頂橫 | 直口 | 633.5 | 1 | DT-AL03a-15 | 企料底部開避位 | | | | mm |
| 4 | X85665 | 吊趟外框底橫 | 直口 | 633.5 | 1 | DT-AL04-15 | 底橫料防水巴鋸去 | | | | mm |
| 5 | X85666 | 吊趟內框左企 | 直口 | 2480.0 | 1 | DT-AL05-01 | 安裝扣碼 | | | | |
| 6 | X85666 | 吊趟內框右企 | 直口 | 2480.0 | 1 | DT-AL06-01 | 安裝扣碼 | | | | |
| 7 | X85666 | 吊趟內框頂橫 | 直口 | 627.5 | 1 | DT-AL07-15 | 多點鎖芯型號: | | | | |
| 8 | X85666 | 吊趟內框底橫 | 直口 | 627.5 | 1 | DT-AL08-15 | 手柄型號: | | | | |
| 9 | | 隔音板用U槽 | 直口 | 2450.0 | 1 | DT-UC01-01 | 限位撐型號: | | | | |
| 10 | | 隔音板用U槽 | 直口 | 2450.0 | 1 | DT-UC01-02 | T窗最大的開度: | | | | |
| 11 | | 隔音板用U槽 | 直口 | 618.5 | 1 | DT-UC01-29 | 窗玉搭位數: | | | | |
| 12 | | 隔音板用U槽 | 直口 | 618.5 | 1 | DT-UC01-30 | | | | | |
| 13 | | POMUTE(隔音內插板) | 直口 | 2418.0 | 1 | DT-CB01-01 | | | | | |
| 14 | | POMUTE(隔音內插板) | 直口 | 2418.0 | 1 | DT-CB01-02 | | | | | |
| 15 | | POMUTE(隔音內插板) | 直口 | 566.5 | 1 | DT-CB01-29 | | | | | |
| 16 | | POMUTE(隔音內插板) | 直口 | 566.5 | 1 | DT-CB01-30 | | | | | |
| 17 | 55X55X9角碼 | L角碼加工圖 | 直口 | 11.5 | 4 | DT-LJ01 | | | | | |
| 18 | | 毛條槽 | 直口 | 2486.0 | 1 | DT-MT01-01 | | | | | |
| 19 | X85945 | 門玉頂部收口蓋 | 直口 | 633.5 | 1 | DT-HL01-15 | | | | | |
| 20 | 3mm鋁板 | 鋁板 | 直口 | 2486.0 | 1 | DT-LB11 | | | | | |
| | | | | | | | 大圖版次 | 本圖版 | | | |
| | | | | | | | 日期 | | | | |
| | | | | | | | 窗号 | 寬度(W) | 高度(H) | 數量 | 樓層 |
| | | | | | | | 2/(W6/T2A) | 633.5 | 2486.0 | 1 | 5F |
| | | | | | | | 圖號 | 2/(W6/T2A) | | | |

| | | | | | | |
|----|---------|----|-----|------------|----|------------|
| 名稱 | 吊趟門玉組裝圖 | 制圖 | 吳禕瑜 | 2021.02.20 | 修改 | A |
| 材料 | | 復核 | | | 日期 | 2021.4.17 |
| 顏色 | | 批准 | | | 圖號 | 2/(W6/T2A) |



美特鋁質 有限公司
MIDI Aluminium Fabricator Ltd.

工程號 J-852 地盤 亞皆老街

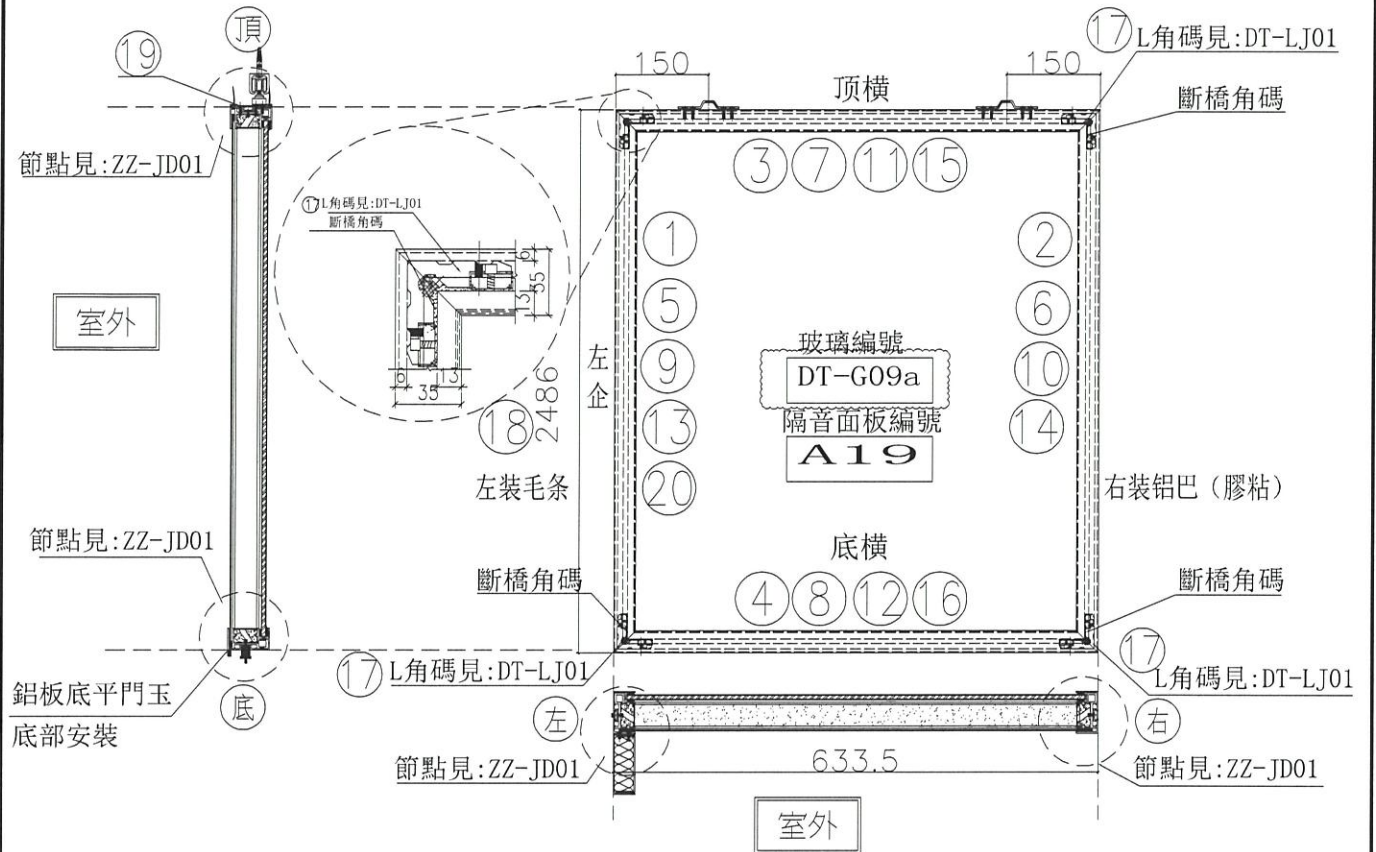

| 序號 | 模號 | 名稱 | 序號 | 長度 | 數量 | 物料編號 | 序號 | 名稱 | 單位 | 備註 | |
|----|-----------|---------------|----|--------|----|-------------|------------|------------|--------|-----|----|
| 1 | X85665 | 吊越外框左企 | 直口 | 2486.0 | 1 | DT-AL01-01 | 頂留 | | | mm | |
| 2 | X85665 | 吊越外框右企 | 直口 | 2486.0 | 1 | DT-AL02a-01 | 底留 | | | mm | |
| 3 | X85665 | 吊越外框頂橫 | 直口 | 633.5 | 1 | DT-AL03a-15 | 企料底部開避位 | | | mm | |
| 4 | X85665 | 吊越外框底橫 | 直口 | 633.5 | 1 | DT-AL04-15 | 底橫料防木巴鋸去 | | | mm | |
| 5 | X85666 | 吊越內框左企 | 直口 | 2480.0 | 1 | DT-AL05-01 | 安裝扣碼 | | | | |
| 6 | X85666 | 吊越內框右企 | 直口 | 2480.0 | 1 | DT-AL06-01 | 安裝扣碼 | | | | |
| 7 | X85666 | 吊越內框頂橫 | 直口 | 627.5 | 1 | DT-AL07-15 | 多點鎖芯型號: | | | | |
| 8 | X85666 | 吊越內框底橫 | 直口 | 627.5 | 1 | DT-AL08-15 | 手柄型號: | | | | |
| 9 | | 隔音板用U槽 | 直口 | 2450.0 | 1 | DT-UC01-01 | 限位撐型號: | | | | |
| 10 | | 隔音板用U槽 | 直口 | 2450.0 | 1 | DT-UC01-02 | T窗最大的開度: | | | | |
| 11 | | 隔音板用U槽 | 直口 | 618.5 | 1 | DT-UC01-29 | 窗玉搭位數: | | | | |
| 12 | | 隔音板用U槽 | 直口 | 618.5 | 1 | DT-UC01-30 | | | | | |
| 13 | | POMUTE(隔音內插板) | 直口 | 2418.0 | 1 | DT-CB01-01 | | | | | |
| 14 | | POMUTE(隔音內插板) | 直口 | 2418.0 | 1 | DT-CB01-02 | 門玉款 | 寬度(mm) | 高度(mm) | 隻/幅 | 撐長 |
| 15 | | POMUTE(隔音內插板) | 直口 | 566.5 | 1 | DT-CB01-29 | | | | | |
| 16 | | POMUTE(隔音內插板) | 直口 | 566.5 | 1 | DT-CB01-30 | | | | | |
| 17 | 55X55X9角碼 | L角碼加工圖 | 直口 | 11.5 | 4 | DT-LJ01 | | | | | |
| 18 | | 毛條槽 | 直口 | 2486.0 | 1 | DT-MT01-01 | | | | | |
| 19 | X85045 | 門玉頂部圓頭蓋 | 直口 | 633.5 | 1 | DT-HL01-15 | | | | | |
| 20 | 3mm鋁板 | 鋁板 | 直口 | 2486.0 | 1 | DT-LB07 | | | | | |
| | | | | | | | 大圖版次 | 本圖版 | | | |
| | | | | | | | | 日期 | | | |
| | | | | | | | 窗号 | 寬度(W) | 高度(H) | 數量 | 樓層 |
| | | | | | | | 1/(W6/T2B) | 633.5 | 2486.0 | 1 | 5F |
| | | | | | | | 圖號 | 1/(W6/T2B) | | | |

| | | | | | | |
|----|---------|----|-----|------------|----|------------|
| 名稱 | 吊越門玉組裝圖 | 制圖 | 吳禱瑜 | 2021.02.20 | 修改 | A |
| 材料 | | 復核 | | | 日期 | 2021.4.17 |
| 顏色 | | 批准 | | | 圖號 | 1/(W6/T2B) |