

工程指示 / 要求簡箋(E.I.)

工程指示編號：EI / 3080 / 21

修改版次：D

工程編號：J - 852

工程名稱：亞皆老街中電

工程項目：幕牆 FD 門 (T1,2,3) C 單位

收件人：生統

發件人：Ant Yeung

日期：21/04/2021

要求提供 / 確認 事項：

- | | | |
|------------------------------------|-------------------------------------|-------------------------------|
| <input type="checkbox"/> 初步鋁料 B.M. | <input type="checkbox"/> 加工拆圖，然後生產 | <input type="checkbox"/> 尺寸表 |
| <input type="checkbox"/> 正式鋁料 B.M. | <input type="checkbox"/> 技術上資料 / 指示 | <input type="checkbox"/> 報價 |
| <input type="checkbox"/> 配件 B.M. | <input type="checkbox"/> 樣辦或貨品說明書 | <input type="checkbox"/> 分判合約 |
| <input type="checkbox"/> 其他：_____ | | |

內容：

D 版: 已修改玻璃線及其開料單. *(已畫的不用修改)*

C 版: 1) FD 門拉手中，跟售樓處為完成面上 1105，修改拉手中位置加工圖. 修改拉手高度，扭鎖無匙.

C 版: 2) 扭鎖確定不噴色，不帶匙孔款. 3) T3: 3,5,6/F 已完成出貨，之後出新單補料.

B 版: 已修改門玉 2018-C 拉手款加工圖. 請先試生產一幅可否安裝 2018-C 款拉手. 安裝後，放行大貨安裝.

B 版: 請安裝扭鎖。扭鎖要噴色。(見 EI2331F)

請在 2021. 04. 24 前完成上列要求。

附：2 頁組裝圖+ 1 頁加工圖+ 4 頁開料單

以上項目為：

- 原合約工程包 原合約工程加 / 減賬 新工程報價

原因：-

分發東莞各部門：

- | | | | |
|--|--|--|---|
| <input type="checkbox"/> 生產技術總監 <input type="checkbox"/> 連附件 | <input type="checkbox"/> 技術部 <input type="checkbox"/> 連附件 | <input type="checkbox"/> 生產部 <input type="checkbox"/> 連附件 | <input type="checkbox"/> 機械設計部 <input type="checkbox"/> 連附件 |
| <input type="checkbox"/> 採購部 <input type="checkbox"/> 連附件 | <input checked="" type="checkbox"/> 生產統籌部 <input checked="" type="checkbox"/> 連附件 <i>楊</i> | <input type="checkbox"/> 小羅 & 清 <input type="checkbox"/> 連附件 | |
| <input type="checkbox"/> 質檢部 <input type="checkbox"/> 連附件 | <input type="checkbox"/> 會計部 <input type="checkbox"/> 連附件 | <input type="checkbox"/> 報關組 <input type="checkbox"/> 連附件 | <input type="checkbox"/> 其他 <u>楊榮輝</u> <input type="checkbox"/> 連附件 |

分發其他分判：

- (v) 水洪 連附件

分發香港各部門：

- | | | | |
|---|--|---|--|
| <input type="checkbox"/> 行政部 <input type="checkbox"/> 連附件 | <input type="checkbox"/> 會計部 <input type="checkbox"/> 連附件 | <input type="checkbox"/> 統籌部 <input type="checkbox"/> 連附件 | <input checked="" type="checkbox"/> 工程部地盤科文 <input checked="" type="checkbox"/> 連附件 祥哥 |
| <input type="checkbox"/> 採購部 <input type="checkbox"/> 連附件 | <input type="checkbox"/> QS 部 <input type="checkbox"/> 連附件 | <input type="checkbox"/> 維修部 <input type="checkbox"/> 連附件 | <input type="checkbox"/> 其他 _____ <input type="checkbox"/> 連附件 |

傳遞編號：

HK *847* / 21

發件人簽署：

項目經理簽署：*1.6.2*





美特鋁質有限公司
MIDI Aluminium Fabricator Ltd.

工程號

J852

地盤

亞皆老街

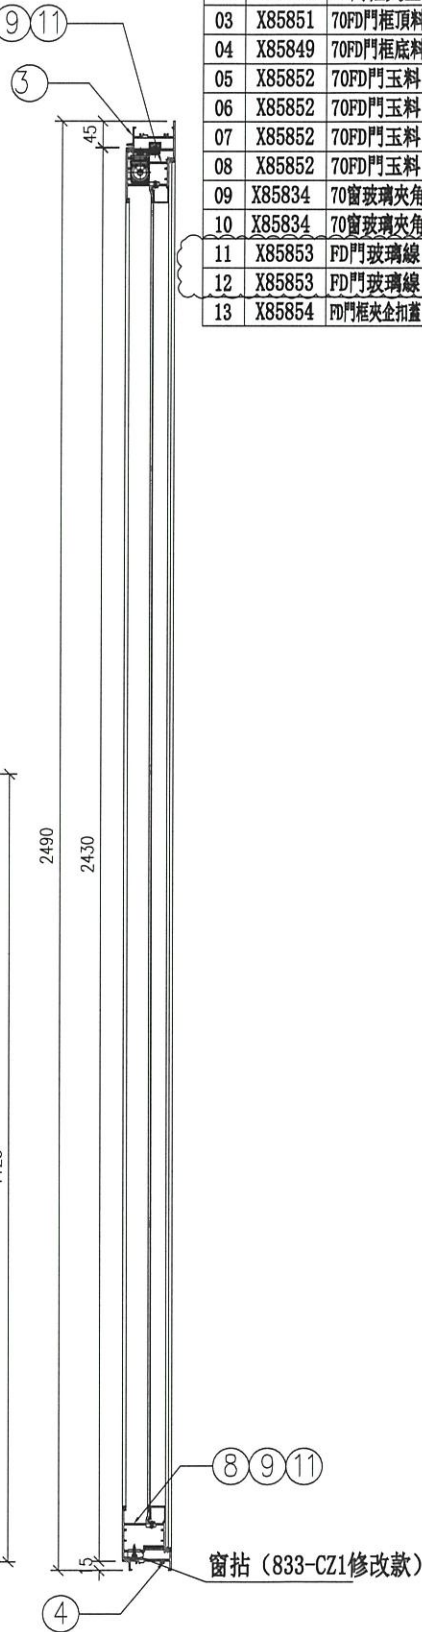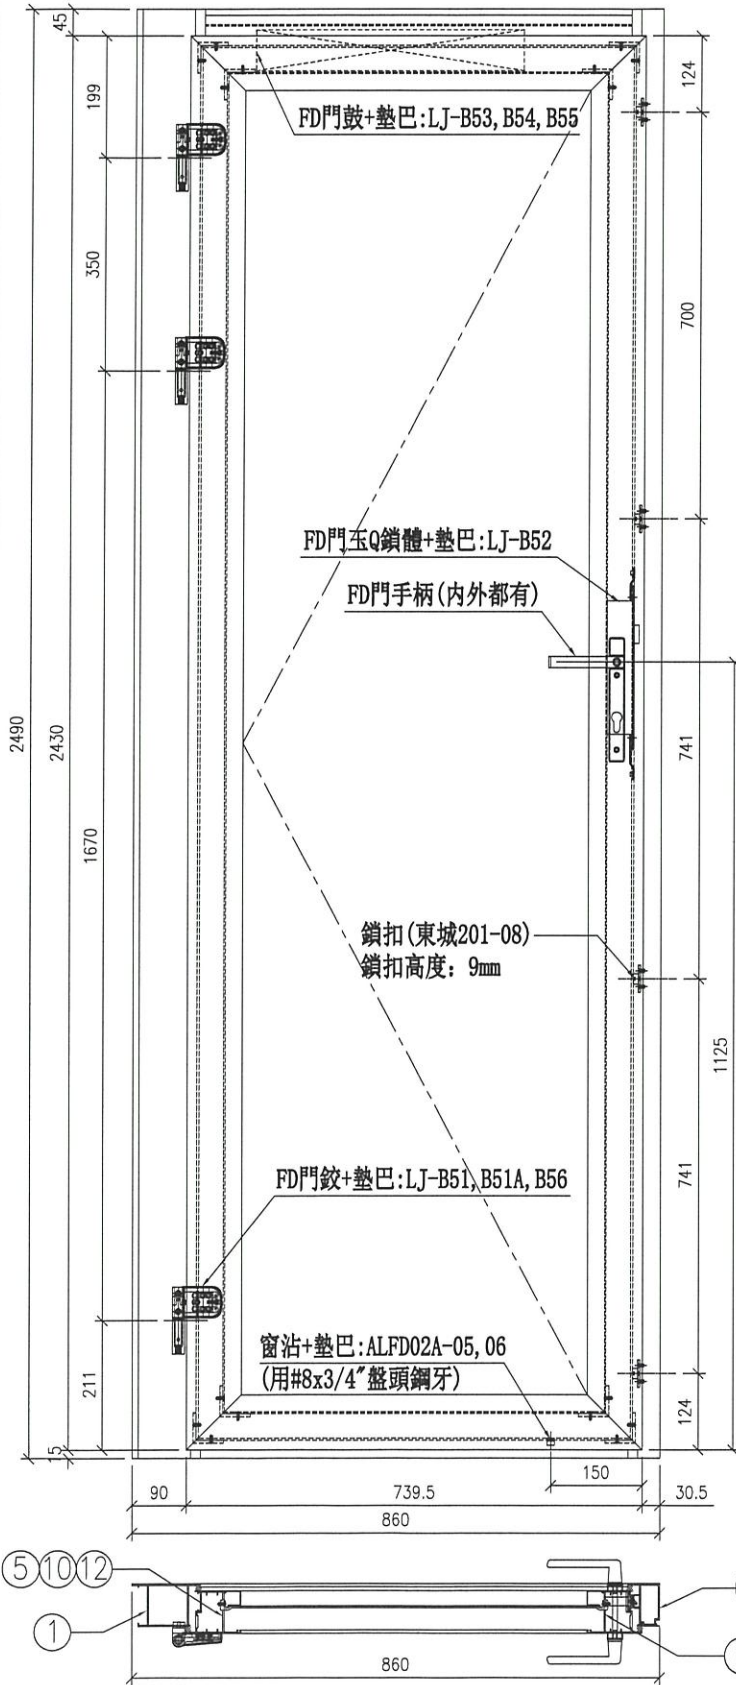

序号	材料編號	材料名稱	物料編號	長度	單位	幅數: 54	
						單樞	小計
01	X85828	70FD門邊框	ALFD04-01	2490	隻	1	54
02	X85850	FD門框夾企	ALFD01M-01	2490	隻	1	54
03	X85851	70FD門框頂料	ALFD01T-01	749	隻	1	54
04	X85849	70FD門框底料	ALFD01B-01	734	隻	1	54
05	X85852	70FD門玉料	ALFD02-01	2430	隻	1	54
06	X85852	70FD門玉料	ALFD02-03	2430	隻	1	54
07	X85852	70FD門玉料	ALFD02-05	739.5	隻	1	54
08	X85852	70FD門玉料	ALFD02-06	739.5	隻	1	54
09	X85834	70窗玻璃夾角	AL27-53	607.5	隻	2	108
10	X85834	70窗玻璃夾角	AL27-52	2246	隻	2	108
11	X85853	FD門玻璃線	ALFD03-03	609.5	隻	2	108
12	X85853	FD門玻璃線	ALFD03-02	2250	隻	2	108
13	X85854	FD門框夾企扣蓋	AL40-02	2490	隻	1	54

序号	單元編號	數量	使用位置	樓層
01	T1-FD-UN01	18	見派位圖	1~21/F
02	T2-FD-UN01	18	見派位圖	1~21/F
03	T3-FD-UN01	18	見派位圖	1~21/F

名稱	F.D門組裝圖	制圖	LHR	2020.10.22	修改	A	B	C
材料	详见本图附表	復核	-	-	日期	2021.01.05	2021.03.23	2021.04.18
顏色	UCT806812XL-3	批准			圖號	ASS-FD-UN01		




美特鋁質有限公司
MIDI Aluminium Fabricator Ltd.

工程號

J852

地盤

亞皆老街

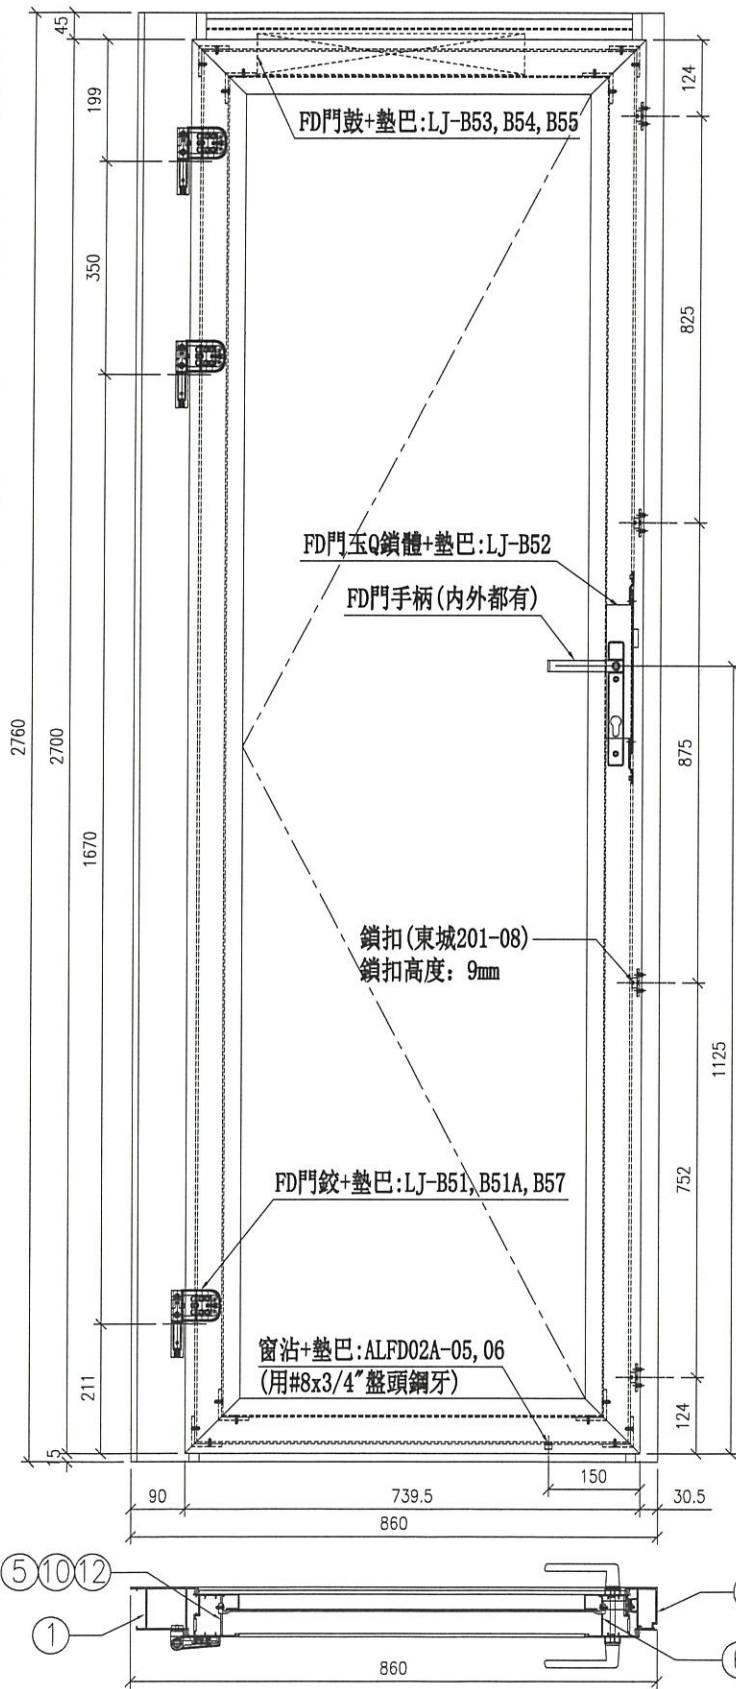

序号	材料編號	材料名稱	物料編號	長度	單位	幅數: 6	
						單樞	小計
01	X85828	70FD門邊框	ALFD04-02	2760	隻	1	6
02	X85850	FD門框夾企	ALFD01M-02	2760	隻	1	6
03	X85851	70FD門框頂料	ALFD01T-01	749	隻	1	6
04	X85849	70FD門框底料	ALFD01B-01	734	隻	1	6
05	X85852	70FD門玉料	ALFD02-02	2700	隻	1	6
06	X85852	70FD門玉料	ALFD02-04	2700	隻	1	6
07	X85852	70FD門玉料	ALFD02-05	739.5	隻	1	6
08	X85852	70FD門玉料	ALFD02-06	739.5	隻	1	6
09	X858349	70窗玻璃夾角	AL27-53	607.5	隻	2	12
10	X858349	70窗玻璃夾角	AL27-51	2516	隻	2	12
11	X85853	FD門玻璃線	ALFD03-03	609.5	隻	2	12
12	X85853	FD門玻璃線	ALFD03-01	2520	隻	2	12
13	X85854	FD門框夾企扣蓋	AL40-01	2760	隻	1	6

序号	單元編號	數量	使用位置	樓層
01	T1-FD-UN02	2	見派位圖	22, 23/F
02	T2-FD-UN02	2	見派位圖	22, 23/F
03	T3-FD-UN02	2	見派位圖	22, 23/F

名稱	F.D門組裝圖	制圖	LHR	2020.10.22	修改	A	B	C
材料	详见本图附表	復核	-	-	日期	2021.01.05	2021.03.23	2021.04.18
顏色	UCT806812XL-3	批准			圖號	ASS-FD-UN02		



美特鋁質 有限公司

MIDI Aluminium Fabricator Ltd.

工程號



J852

地盤

亞皆老街

序号	物料編號	分格尺寸	L	數量	使用位置	樓層
01	ALFD03-01	2750	2520	12	FD-UN02	22, 23/F
02	ALFD03-02	2480	2250	108	FD-UN01	1~21/F
03	ALFD03-03	875	609.5	120	FD-UN01, 02	1~23/F

組裝用

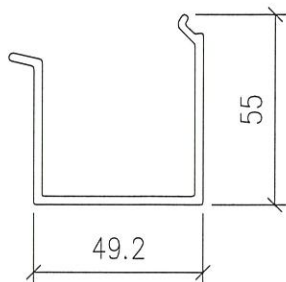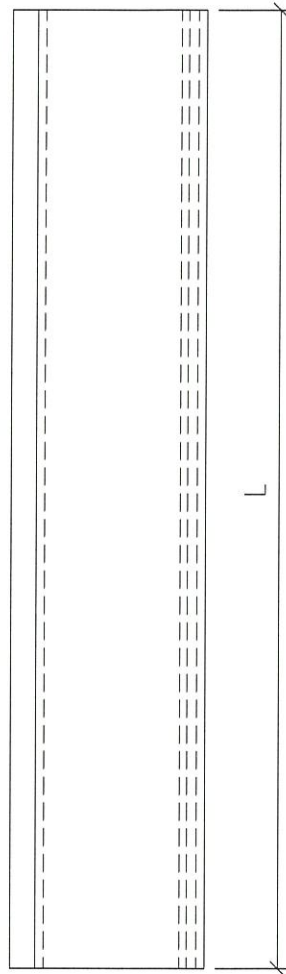

名稱	FD門玻璃線	制圖	LHR	2020.10.21	修改	A	B	
材料	X85853	復核	-	-	日期	2021.01.05	2021.04.18	
顏色	UCT806812XL-3	批準			圖號	CW-FD-14		