

工程指示編號：EI / 3097 / 21

修改版次：D

工程編號：J - 852

工程名稱：亞皆老街中電

工程項目：外牆鋁板 (層間) 地盤用鋁板 (T1-T3) (3-6/F)

收件人：生統

發件人：Ant Yeung

日期：24/03/2021

 要求提供 /  確認 事項：

- |                                    |                                     |                               |
|------------------------------------|-------------------------------------|-------------------------------|
| <input type="checkbox"/> 初步鋁料 B.M. | <input type="checkbox"/> 加工拆圖，然後生產  | <input type="checkbox"/> 尺寸表  |
| <input type="checkbox"/> 正式鋁料 B.M. | <input type="checkbox"/> 技術上資料 / 指示 | <input type="checkbox"/> 報價   |
| <input type="checkbox"/> 配件 B.M.   | <input type="checkbox"/> 樣辦或貨品說明書   | <input type="checkbox"/> 分判合約 |

內容：

D 版: 按廠要求改螺絲修穿鋁角

1-巨豐4支貨

C 版: 請留意 B 版要求不裝鋁料出貨的數量只要 T3: 3-6/F 數量, T1 及 T2 須安裝鋁料才可出貨

B 版: 因鋁料未到廠, 鋁料 X85924 及 X85923 及 X85921 不用裝在鋁板上, 鋁板優先出貨

請按加工圖生產 T1-T3 (3, 5, 6/F) 層間外牆鋁板送地盤用. 請與 EI 3117

請在 2021.03.27 前完成上列要求。附: 22頁

以上項目為:

 原合約工程包  原合約工程加 / 減賬  新工程報價

原因:-

分發東莞各部門：

- |  |   |  |   |
|--|---|--|---|
| <input type="checkbox"/> 生產技術總監 <input type="checkbox"/> 連附件 | <input type="checkbox"/> 技術部 <input type="checkbox"/> 連附件                         | <input type="checkbox"/> 生產部 <input type="checkbox"/> 連附件  | <input type="checkbox"/> 機械設計部 <input type="checkbox"/> 連附件         |
| <input type="checkbox"/> 採購部 <input type="checkbox"/> 連附件    | <input checked="" type="checkbox"/> 生產統籌部 <input checked="" type="checkbox"/> 連附件 | <input type="checkbox"/> 小羅&清 <input type="checkbox"/> 連附件 |   |
| <input type="checkbox"/> 質檢部 <input type="checkbox"/> 連附件    | <input type="checkbox"/> 會計部 <input type="checkbox"/> 連附件                         | <input type="checkbox"/> 報關組 <input type="checkbox"/> 連附件  | <input type="checkbox"/> 其他 <u>楊榮輝</u> <input type="checkbox"/> 連附件 |

分發其他分判：

 (v) 水洪  連附件

分發香港各部門：

- |   |  |   |  |   |
|---|--|---|--|---|
| <input type="checkbox"/> 行政部 <input type="checkbox"/> 連附件 | <input type="checkbox"/> 會計部 <input type="checkbox"/> 連附件  | <input type="checkbox"/> 統籌部 <input type="checkbox"/> 連附件 | 林哥 <input checked="" type="checkbox"/> 工程部地盤科文 <input checked="" type="checkbox"/> 連附件 | <span style="border: 1px solid blue; border-radius: 50%; padding: 2px;">祥哥</span> |
| <input type="checkbox"/> 採購部 <input type="checkbox"/> 連附件 | <input type="checkbox"/> QS 部 <input type="checkbox"/> 連附件 | <input type="checkbox"/> 維修部 <input type="checkbox"/> 連附件 | <input type="checkbox"/> 其他 _____ <input type="checkbox"/> 連附件                         |   |

傳遞編號：

HK 596 / 21

發件人簽署：

項目經理簽署：





美特鋁質 有限公司  
MIDI Aluminium Fabricator Ltd.

工程號


J852

地盤

亞答街

組裝圖

送地盤

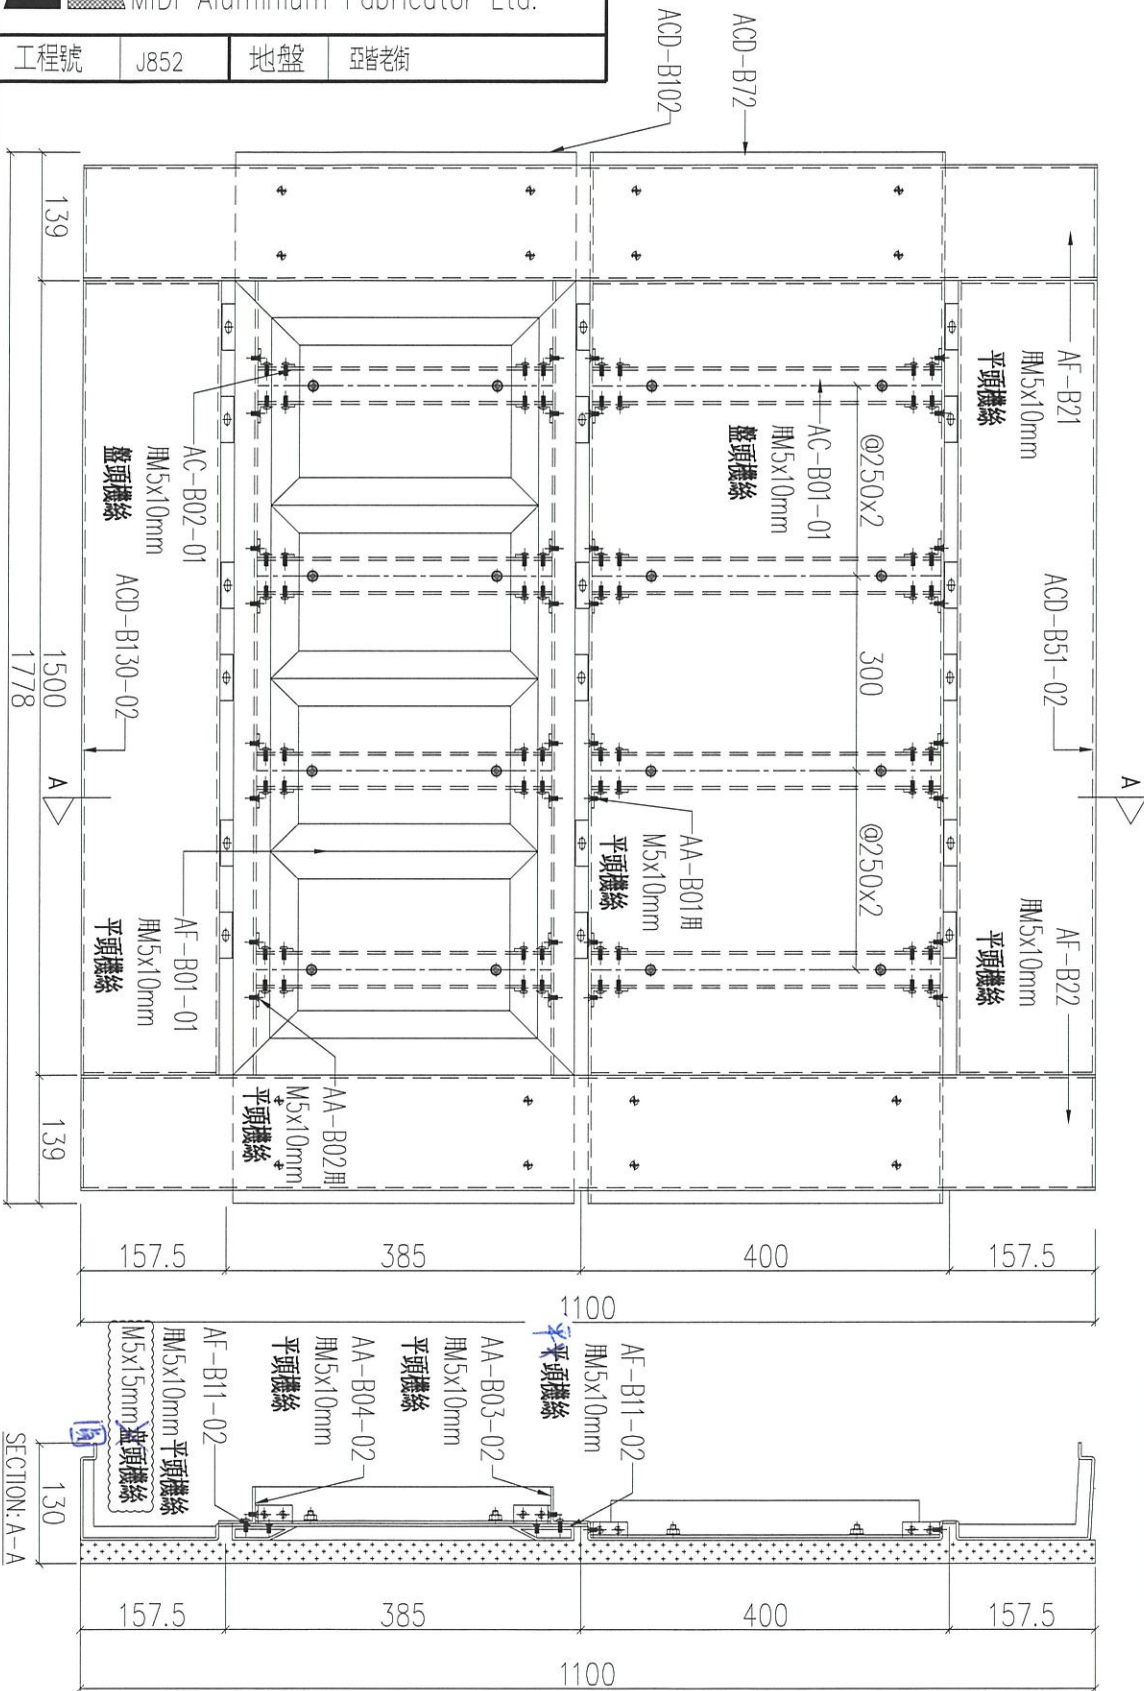

序號	物料編號	數量	使用位置	樓層
01	T1-UNA-B02	3	見派位圖	3F~6F
02				
03	T3-UNA-B02	3	見派位圖	3F~6F

名稱	鋁板組裝圖	制圖	LHR	2020.12.27	修改	A	B
材料	-	復核	-	-	日期	2021.02.24	2021.03.21
顏色	-	批准			圖號	J852-ACA-UNA-B02	




美特鋁質 有限公司  
MIDI Aluminium Fabricator Ltd.

工程號	J852	地盤	亞答街
-----	------	----	-----

組裝圖

送地盤

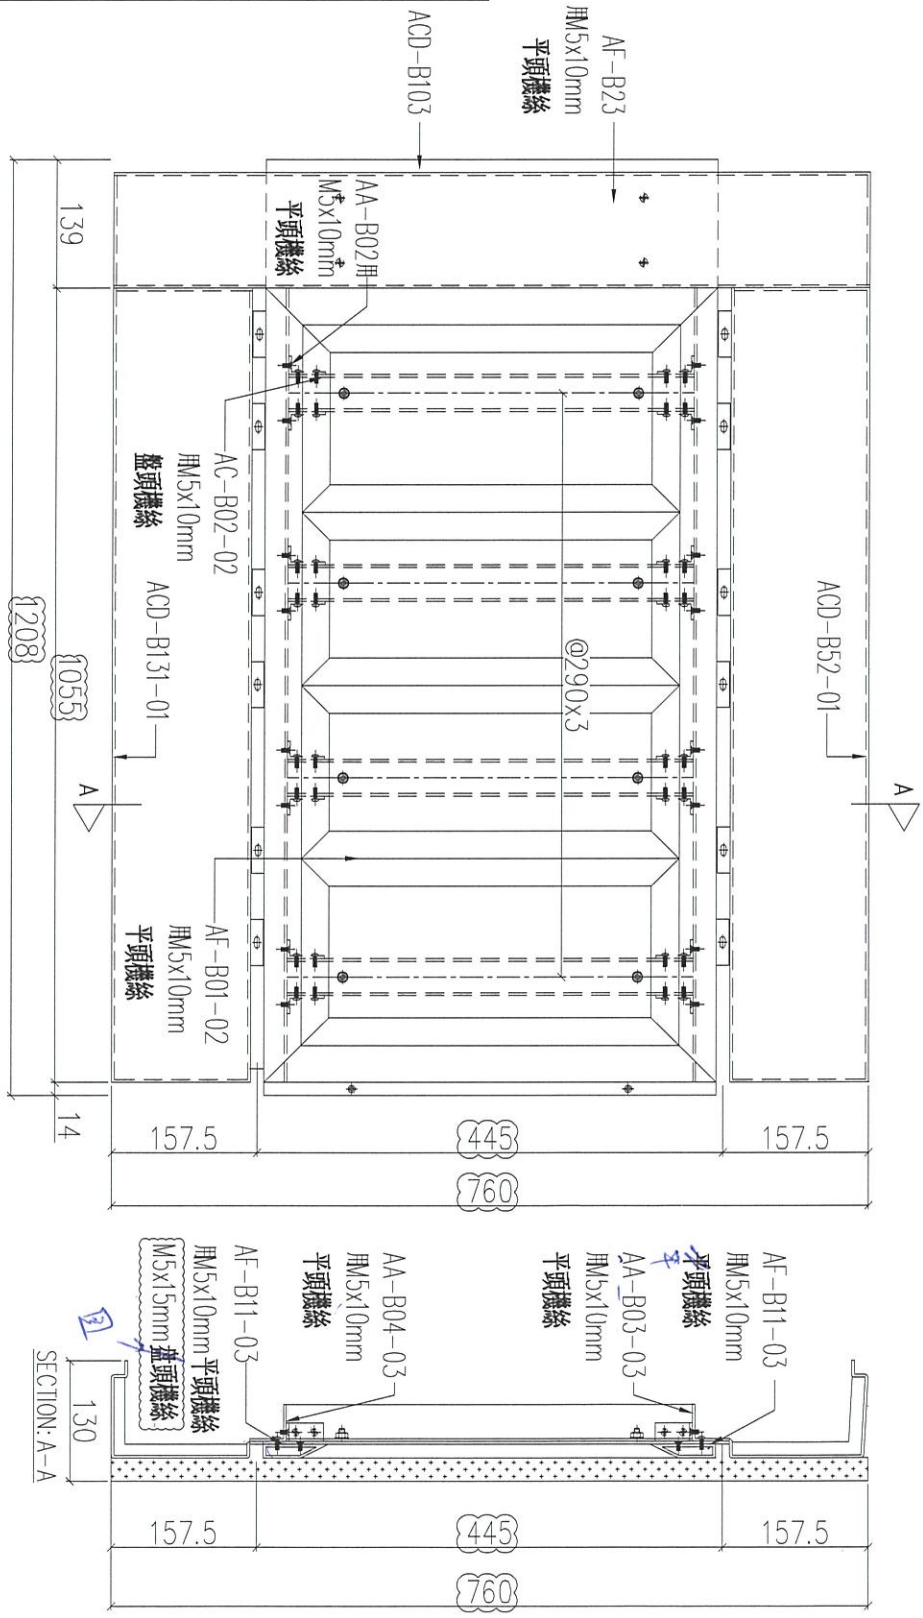

序號	物料編號	數量	使用位置	樓層
01	T1-UNA-B03	3	見派位圖	3F~6F
02	T2-UNA-B03	3	見派位圖	3F~6F
03	T3-UNA-B03	3	見派位圖	3F~6F


名稱	鋁板組裝圖	制圖	LHR	2020.12.27	修改	A	B
材料	-	復核	-	-	日期	2021.02.24	2021.03.21
顏色	-	批准			圖號	J852-ACA-UNA-B03	



工程號	J852	地盤	亞答街
-----	------	----	-----

組裝圖

送地盤

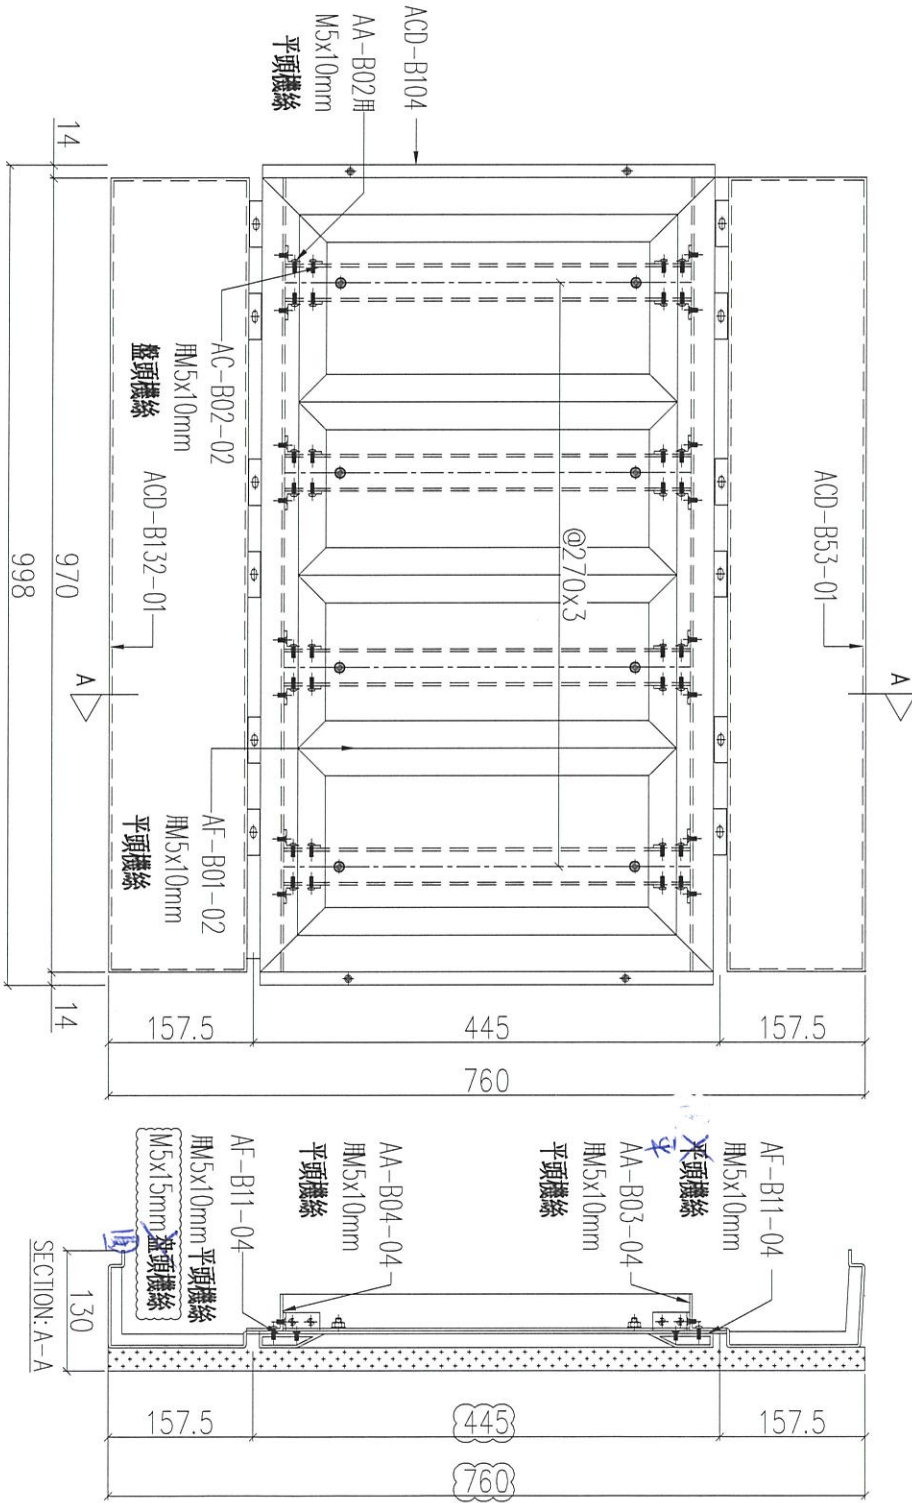

序號	物料編號	數量	使用位置	樓層
01	T1-UNA-B04	3	見派位圖	3F~6F
02	T2-UNA-B04	3	見派位圖	3F~6F
03	T3-UNA-B04	3	見派位圖	3F~6F


名稱	鋁板組裝圖	制圖	LHR	2020.12.27	修改	A	B
材料	-	復核	-	-	日期	2021.02.24	2021.03.21
顏色	-	批准			圖號	J852-ACA-UNA-B04	



工程號	J852	地盤	亞答街
-----	------	----	-----

組裝圖

送地盤

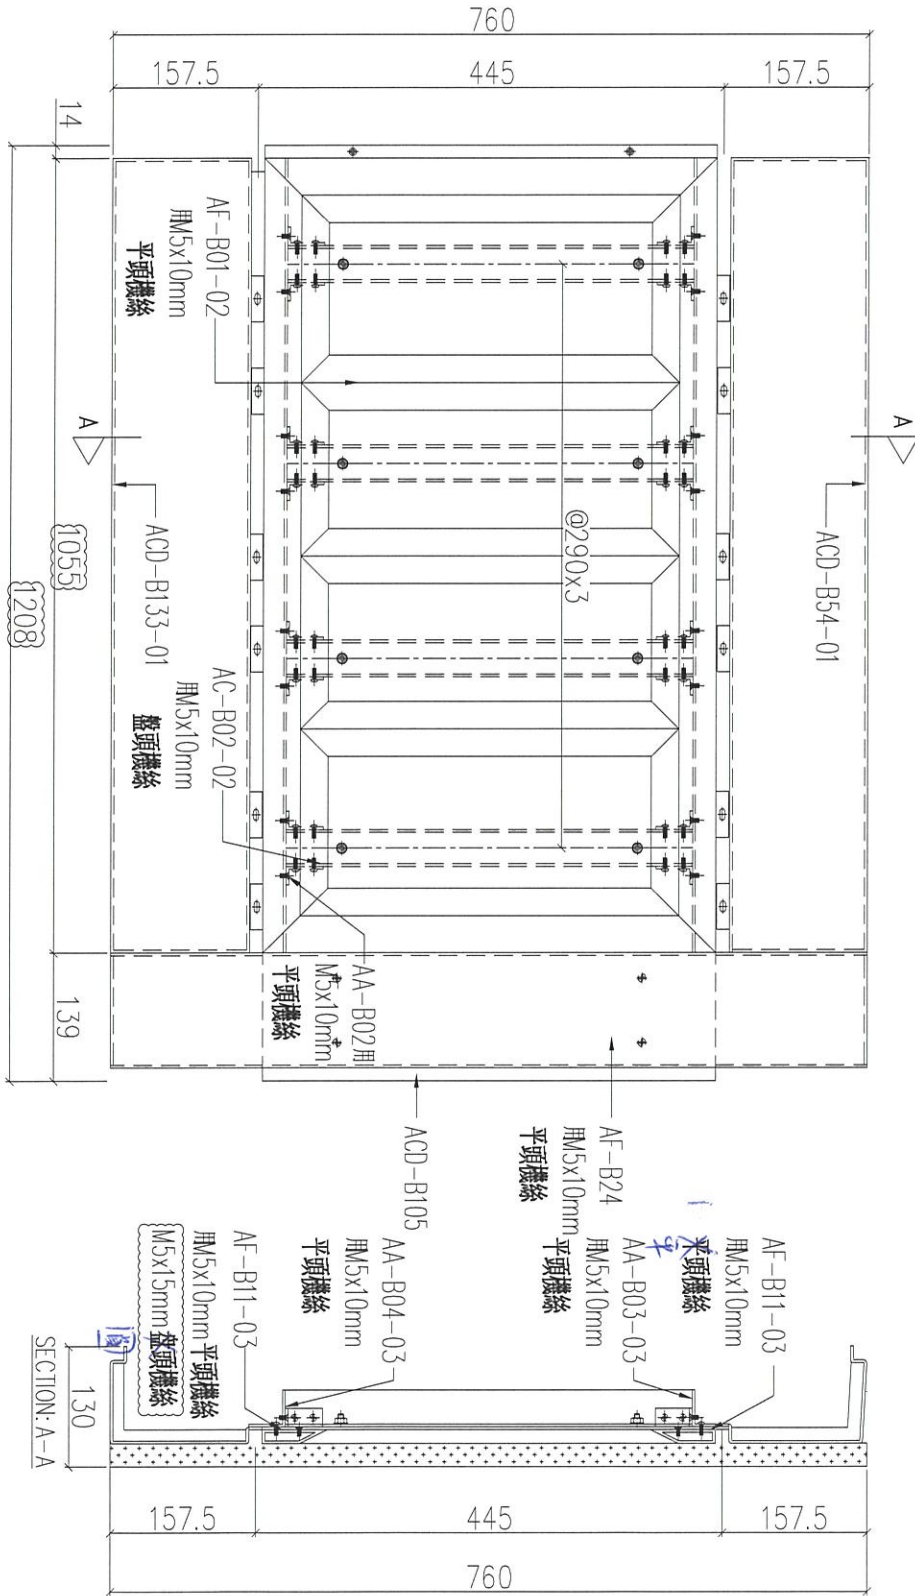


序號	物料編號	數量	使用位置	樓層
01	T1-UNA-B05	3	見派位圖	3F~6F
02	T2-UNA-B05	3	見派位圖	3F~6F
03	T3-UNA-B05	3	見派位圖	3F~6F


名稱	鋁板組裝圖	制圖	LHR	2020.12.27	修改	A	B
材料	-	復核	-	-	日期	2021.02.24	2021.03.21
顏色	-	批准			圖號	J852-ACA-UNA-B05	

組裝圖

送地盤

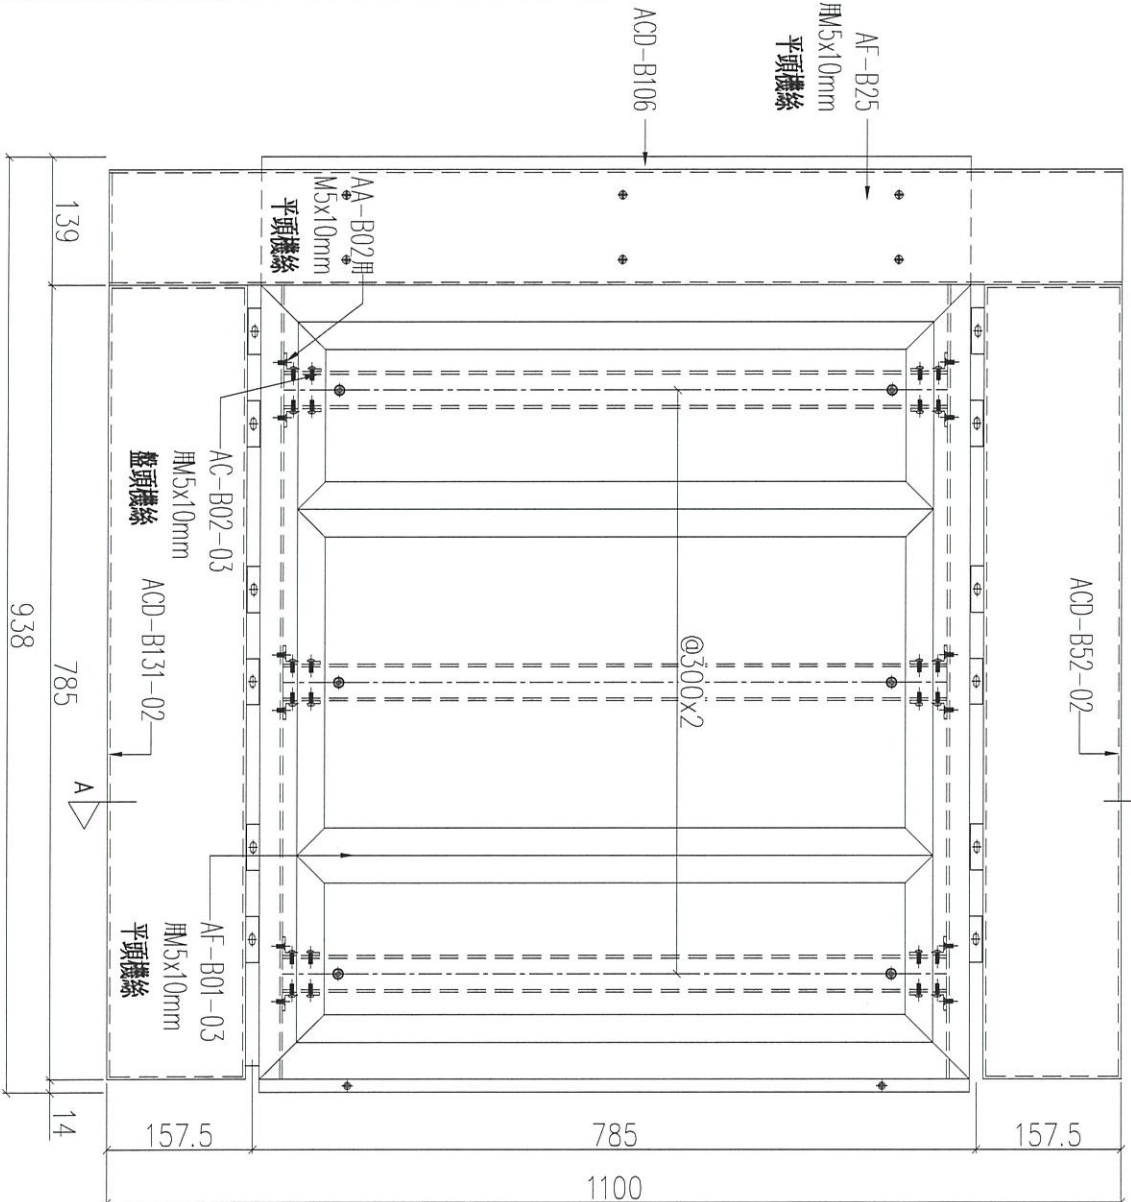

序號	物料編號	數量	使用位置	樓層
01	T1-UNA-B06	6	見派位圖	3F~6F
02	T2-UNA-B06	6	見派位圖	3F~6F
03	T3-UNA-B06	6	見派位圖	3F~6F

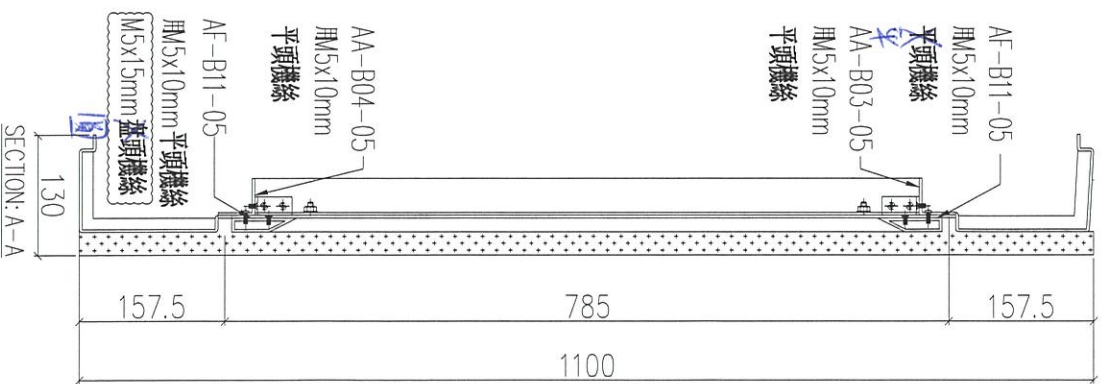

名稱	鋁板組裝圖	制圖	LHR	2020.12.27	修改	A	B
材料	-	復核	-	-	日期	2021.02.24	2021.03.21
顏色	-	批准			圖號	J852-ACA-UNA-B06	





美特鋁質有限公司  
MIDI Aluminium Fabricator Ltd.

工程號 J852 地盤 亞答街

組裝圖

送地盤

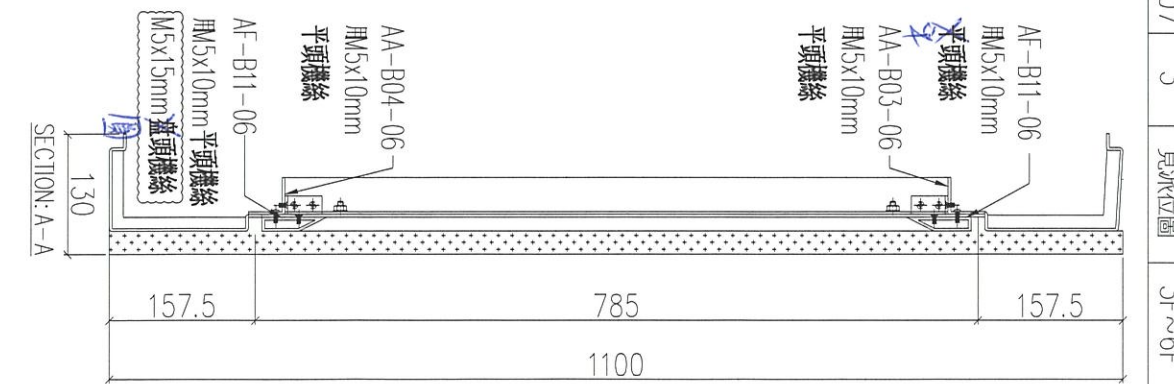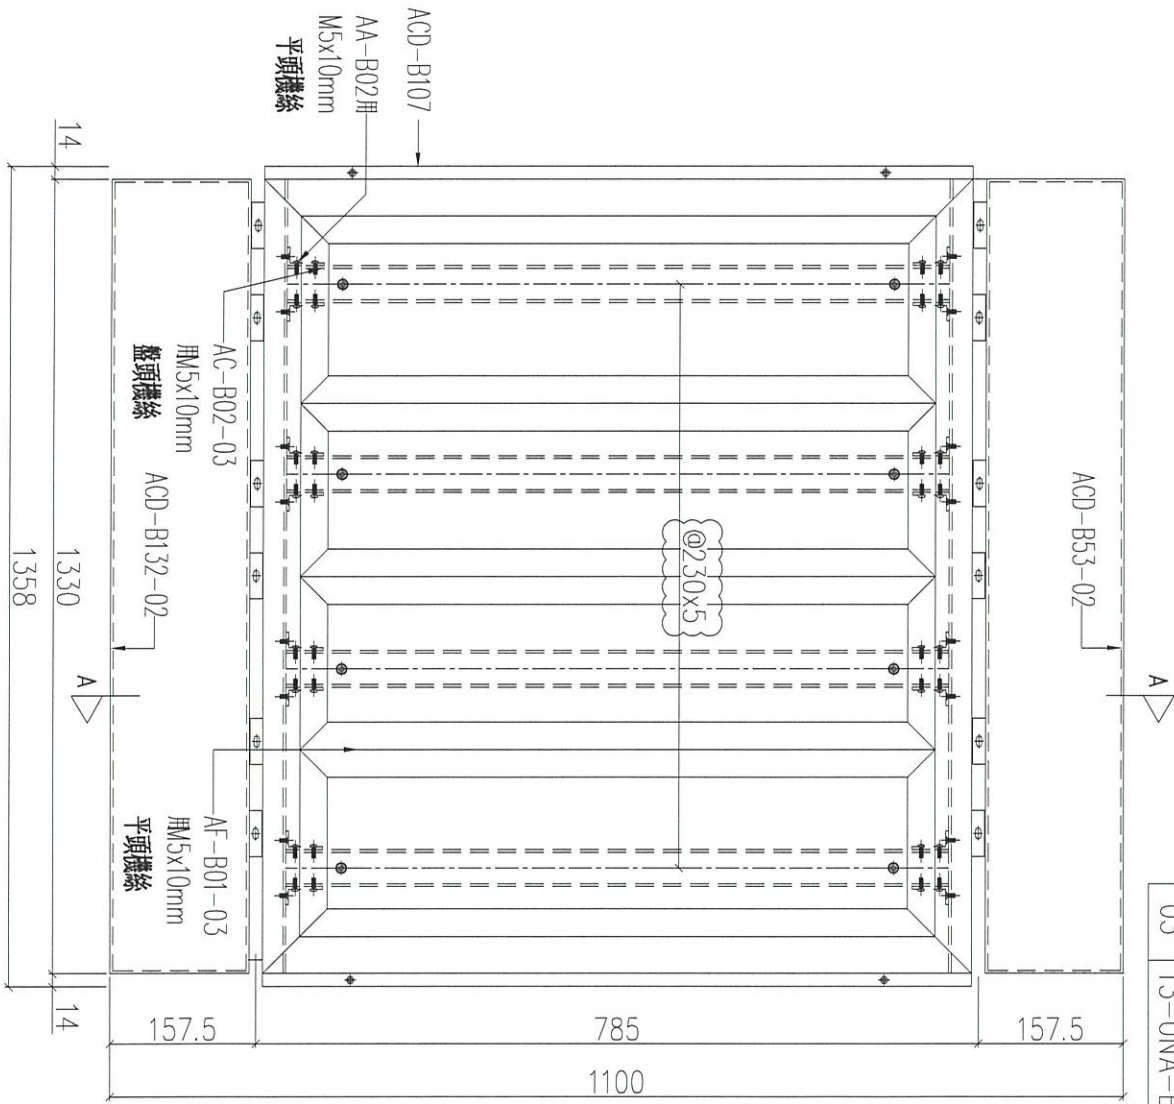

序號	物料編號	數量	使用位置	樓層
01	T1-UNA-B07	3	見派位圖	3F~6F
02				
03	T3-UNA-B07	3	見派位圖	3F~6F

名稱	鋁板組裝圖	制圖	LHR	2020.12.27	修改	A	B
材料	-	復核	-	-	日期	2021.02.24	2021.03.21
顏色	-	批准			圖號	J852-ACA-UNA-B07	




美特鋁質有限公司  
MIDI Aluminium Fabricator Ltd.

工程號 J852 地盤 亞皆老街

組裝圖

送地盤

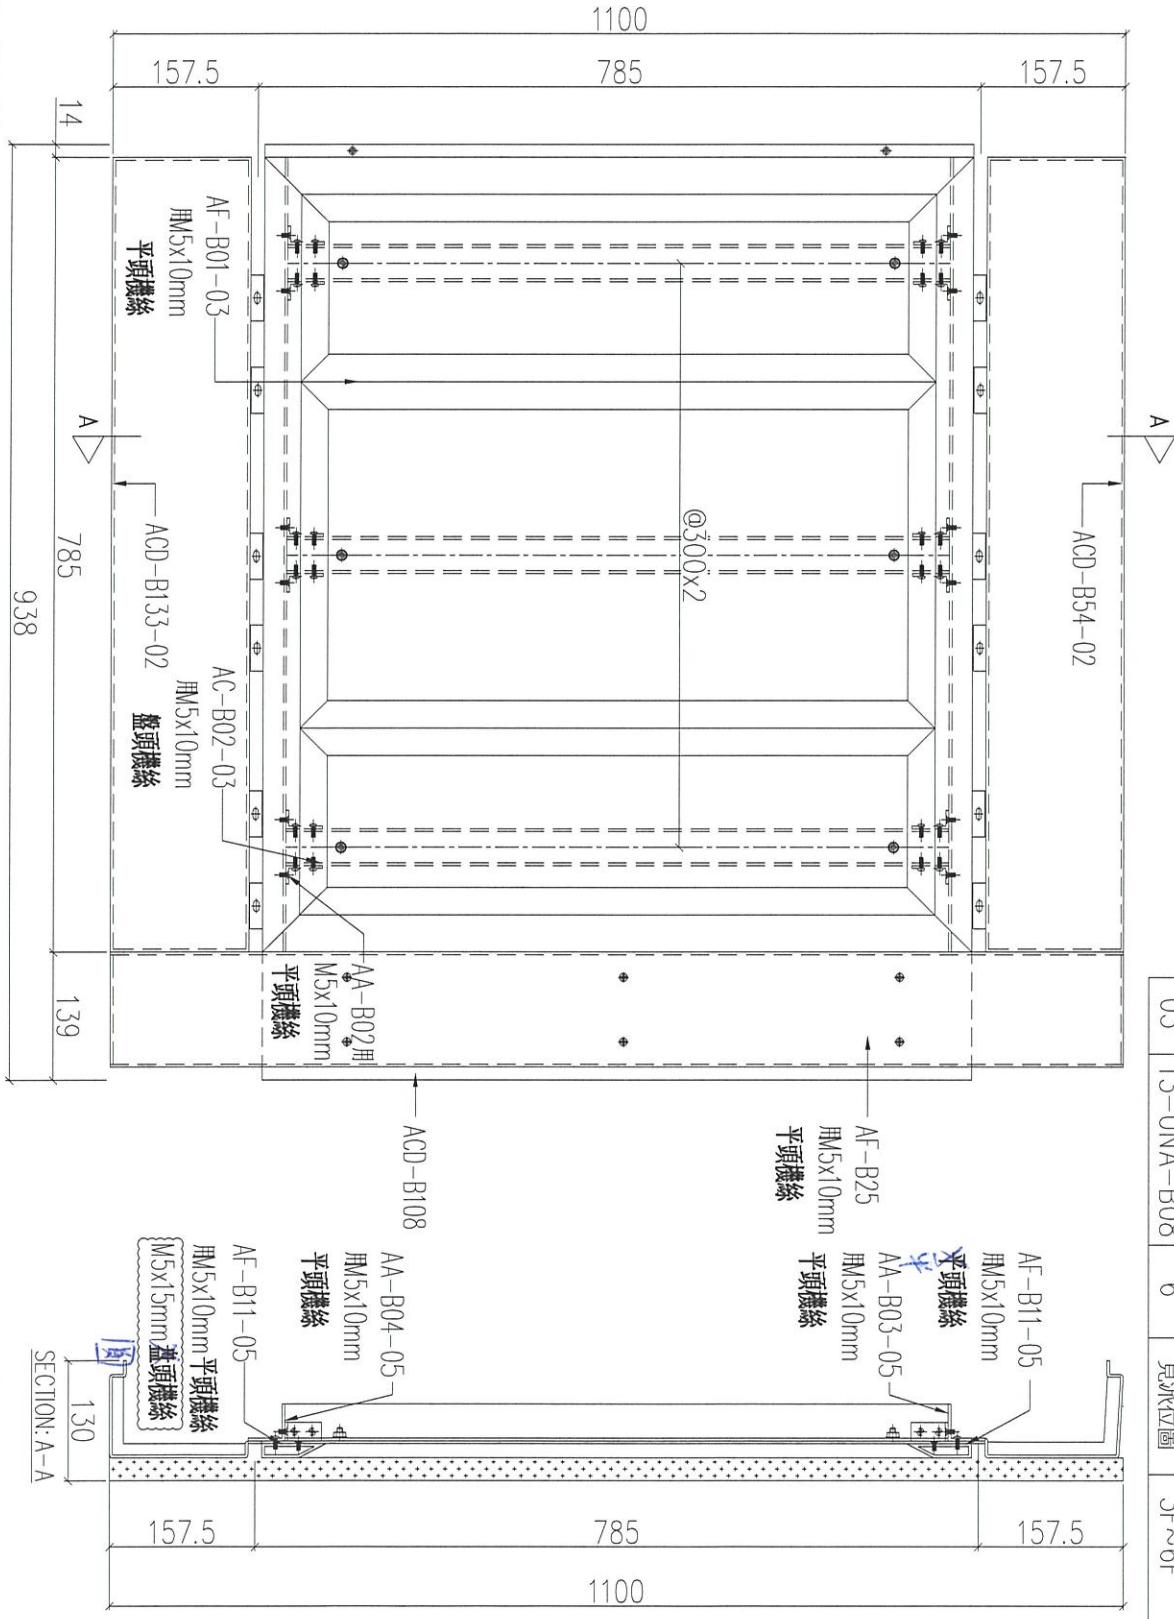


序號	物料編號	數量	使用位置	樓層
01	T1-UNA-B08	6	見派位圖	3F~6F
02	T2-UNA-B08	6	見派位圖	3F~6F
03	T3-UNA-B08	6	見派位圖	3F~6F

名稱	鋁板組裝圖	制圖	LHR	2020.12.27	修改	A	B
材料	-	復核	-	-	日期	2021.02.24	2021.03.21
顏色	-	批准			圖號	J852-ACA-UNA-B08	



工程號	J852	地盤	亞答街
-----	------	----	-----

組裝圖  
送地盤


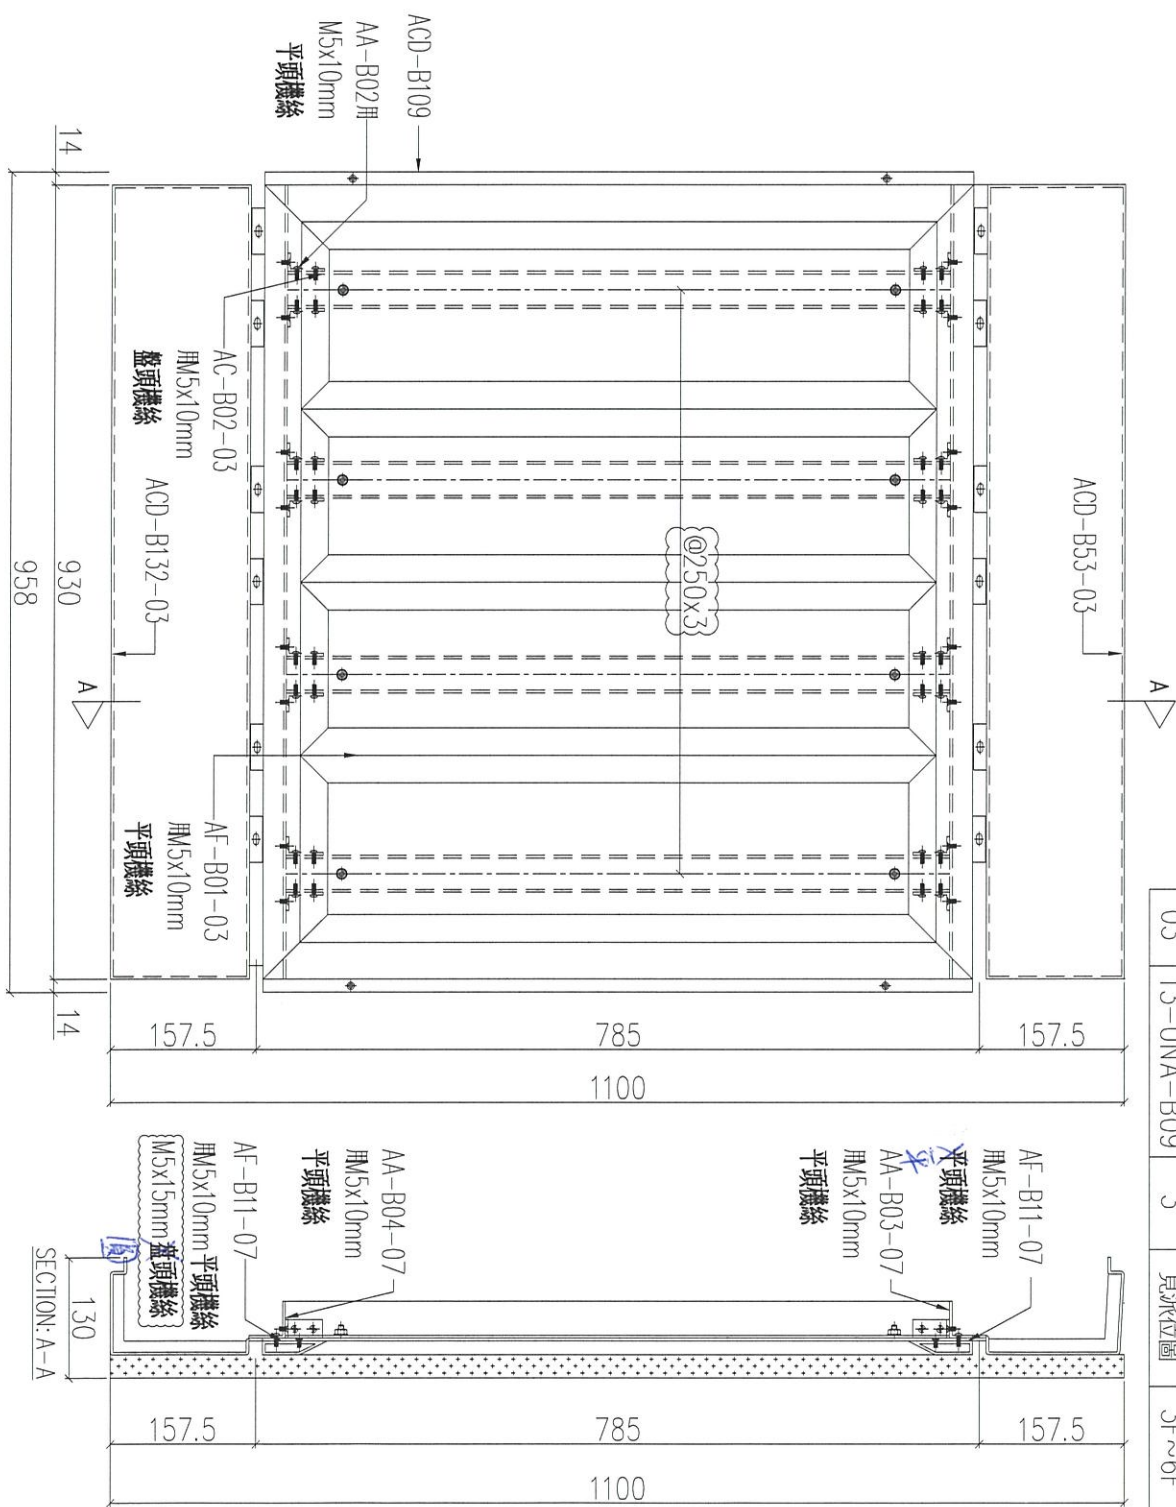


序號	物料編號	數量	使用位置	樓層
01	T1-UNA-B09	3	見派位圖	3F~6F
02	T2-UNA-B09	6	見派位圖	3F~6F
03	T3-UNA-B09	3	見派位圖	3F~6F

名稱	鋁板組裝圖	制圖	LHR	2020.12.27	修改	A	B
材料	-	復核	-	-	日期	2021.02.24	2021.03.21
顏色	-	批准			圖號	J852-ACA-UNA-B09	

組裝圖

送地盤

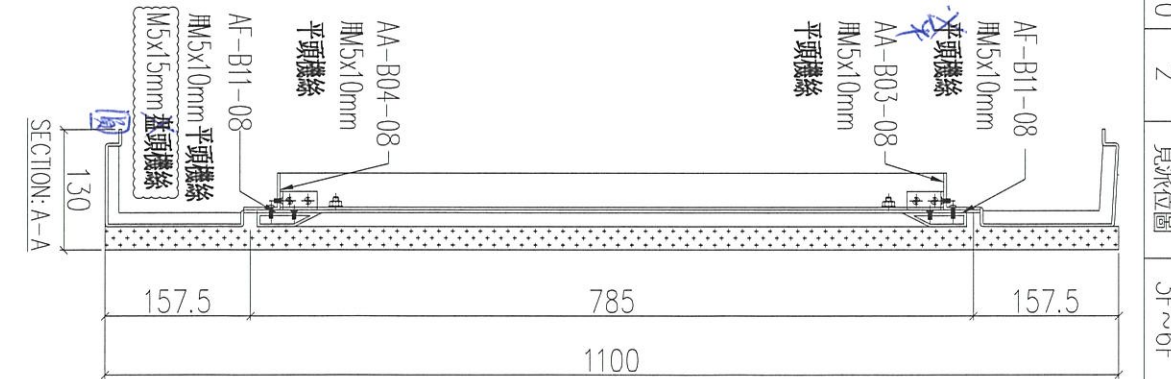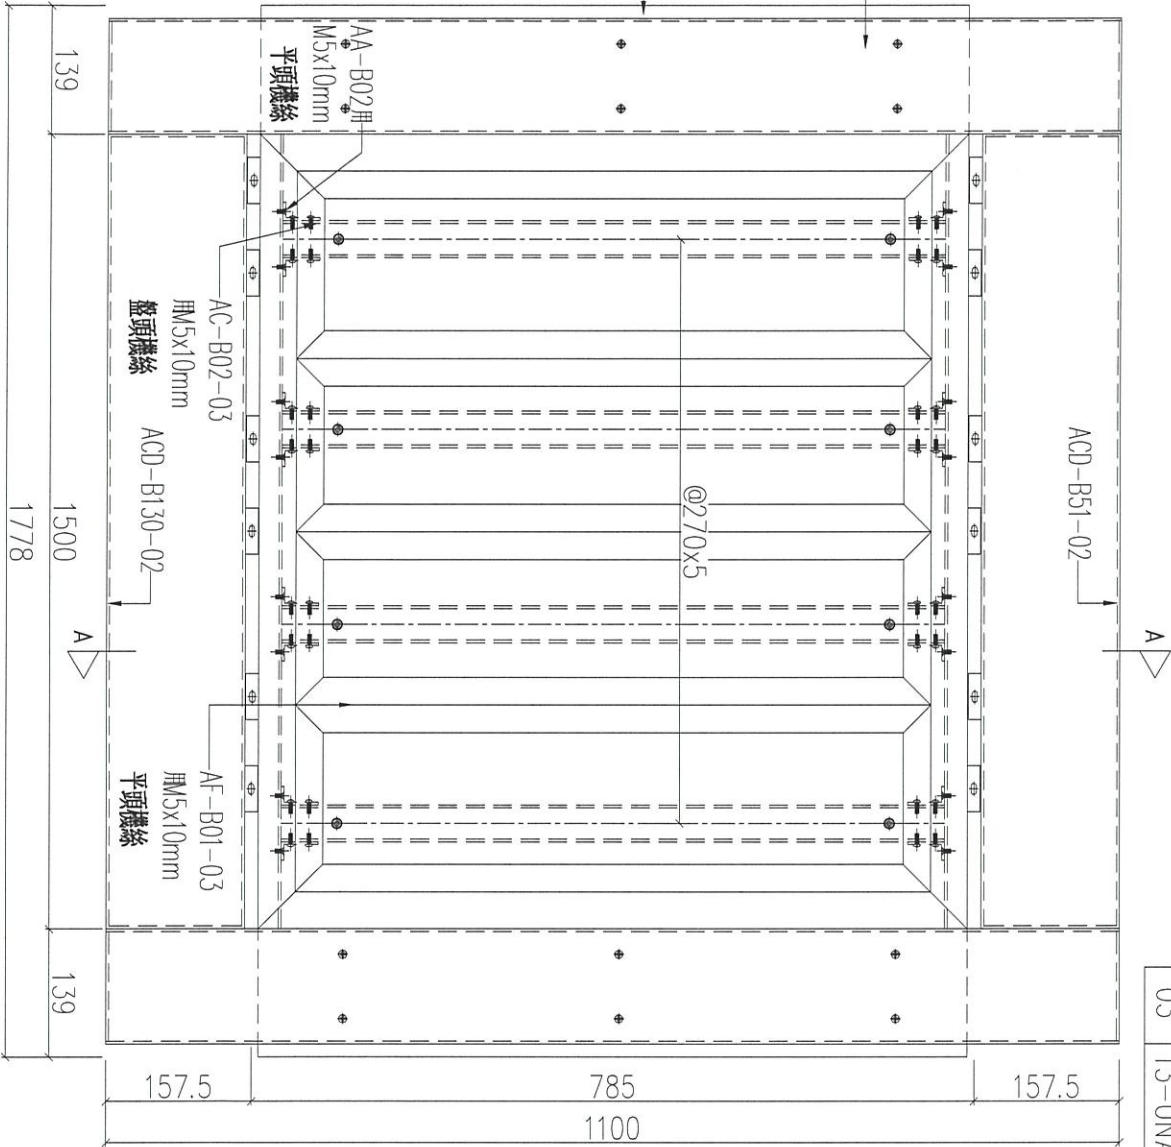


序號	物料編號	數量	使用位置	樓層
01	T1-UNA-B10	2	見派位圖	3F~6F
02	T2-UNA-B10	2	見派位圖	3F~6F
03	T3-UNA-B10	2	見派位圖	3F~6F

名稱	鋁板組裝圖	制圖	LHR	2020.12.27	修改	A	B
材料	-	復核	-	-	日期	2021.02.24	2021.03.21
顏色	-	批准			圖號	J852-ACA-UNA-B10	


組裝圖

送地盤

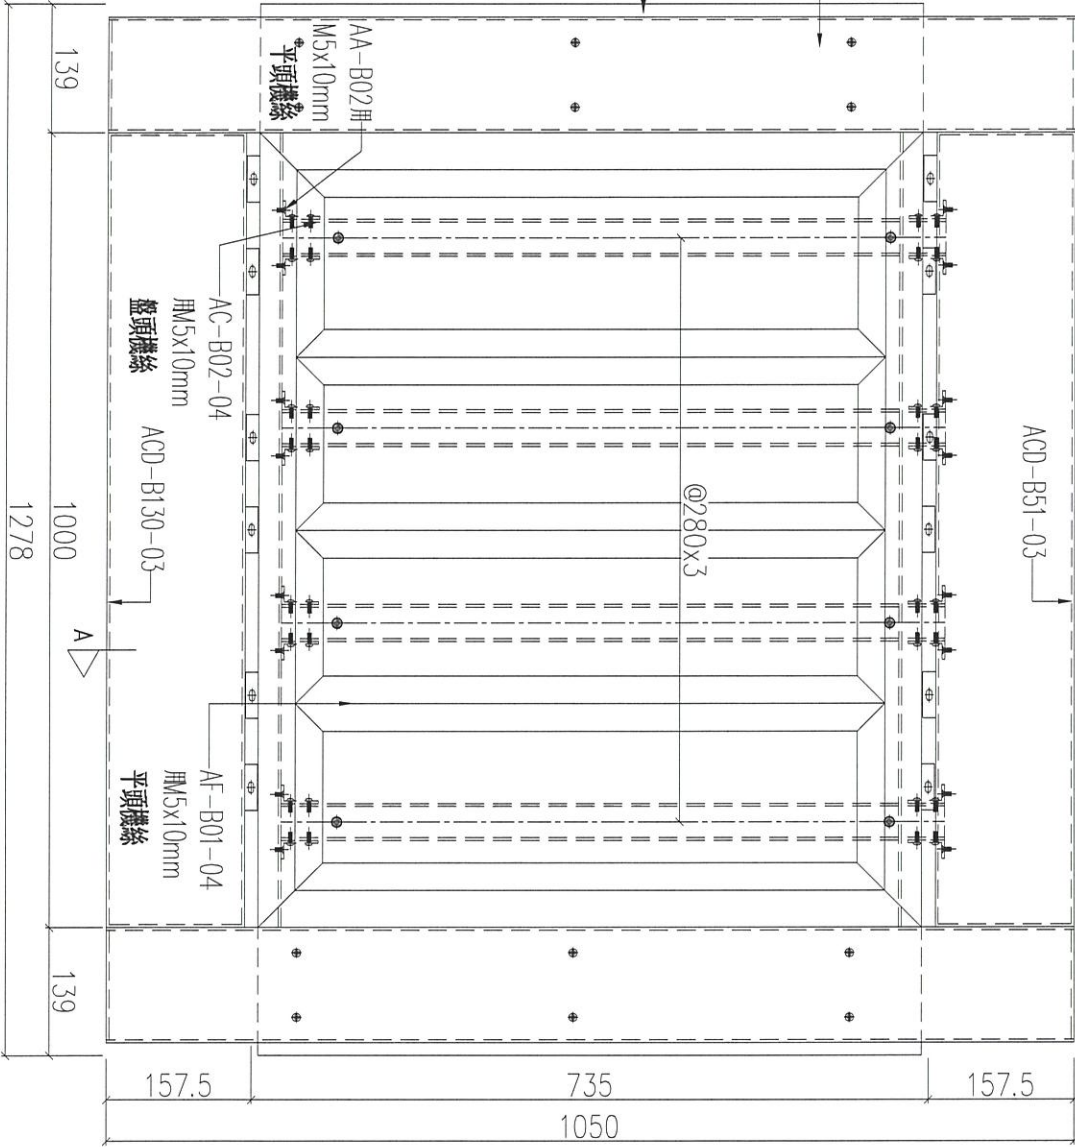

A

序號	物料編號	數量	使用位置	樓層
01	T1-UNA-B11	2	見派位圖	3F~6F
02				
03	T3-UNA-B11	2	見派位圖	3F~6F

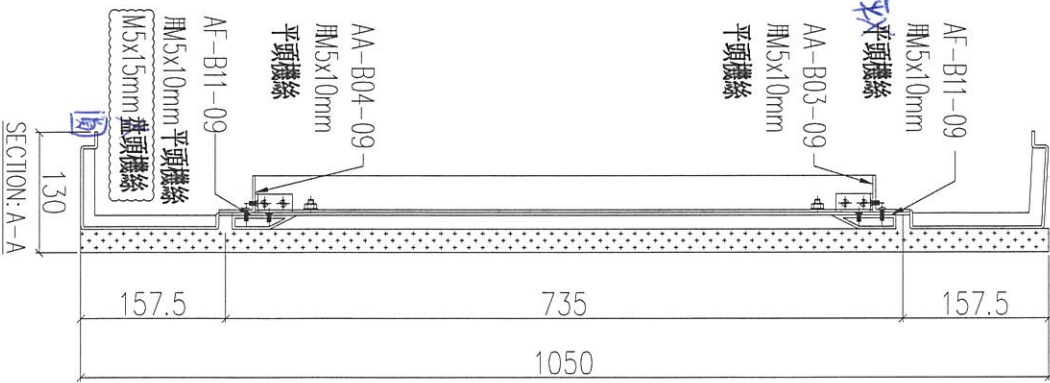

SECTION A-A

名稱	鋁板組裝圖	制圖	LHR	2020.12.27	修改	A	B
材料	-	復核	-	-	日期	2021.02.24	2021.03.21
顏色	-	批准			圖號	J852-ACA-UNA-B11	




美特鋁質 有限公司  
MIDI Aluminium Fabricator Ltd.

工程號	J852	地盤	亞答街
-----	------	----	-----

**組裝用**

說明：——為噴塗面

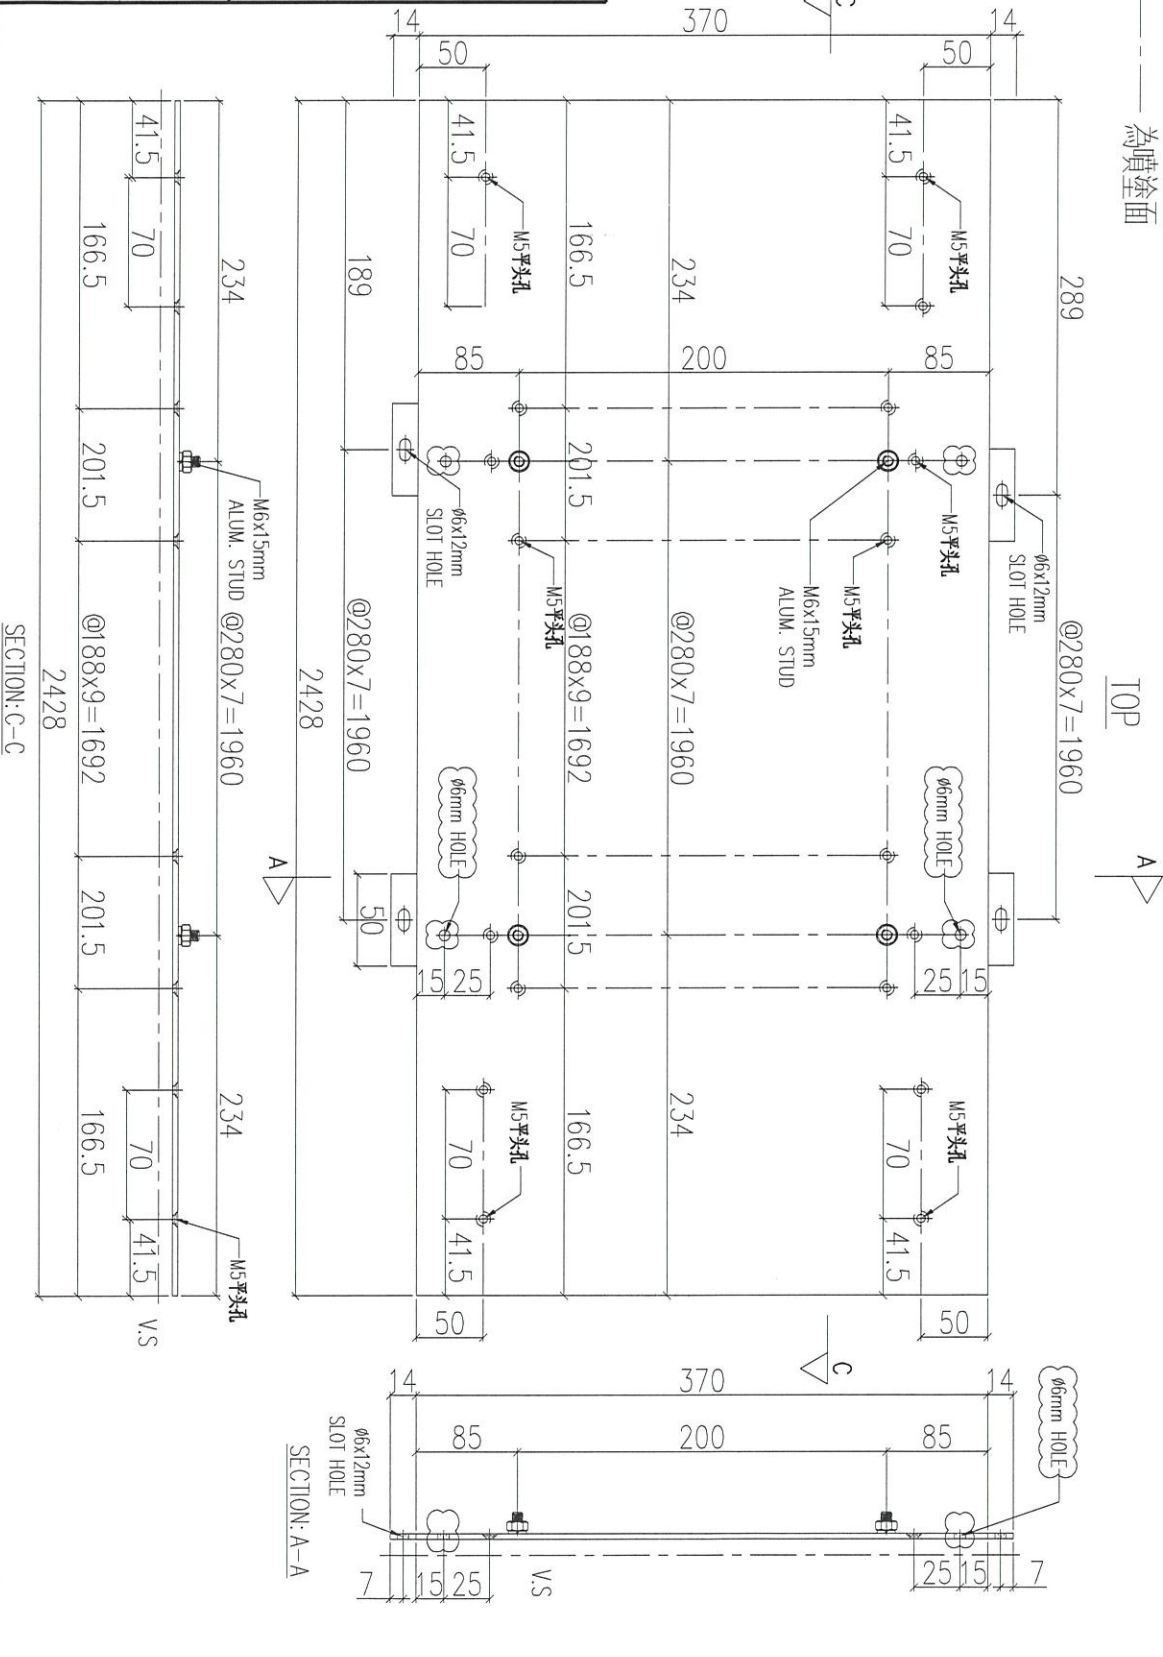

序號	物料編號	數量	使用位置	樓層
01	ACD-B101	12	UNA-B01	3F~6F

名稱	鋁板加工圖	制圖	LHR	2020.12.27	修改	A	B
材料	3mm THK. ALUM. CLADDING	復核	-	-	日期	2021.02.24	2021.03.21
顏色	UCT201498XL(A)-3	批准			圖號	J852-ACA-ACD-B101	




美特鋁質 有限公司  
MIDI Aluminium Fabricator Ltd.

工程號	J852	地盤	亞答街
-----	------	----	-----

**組裝用**

說明：——為噴塗面

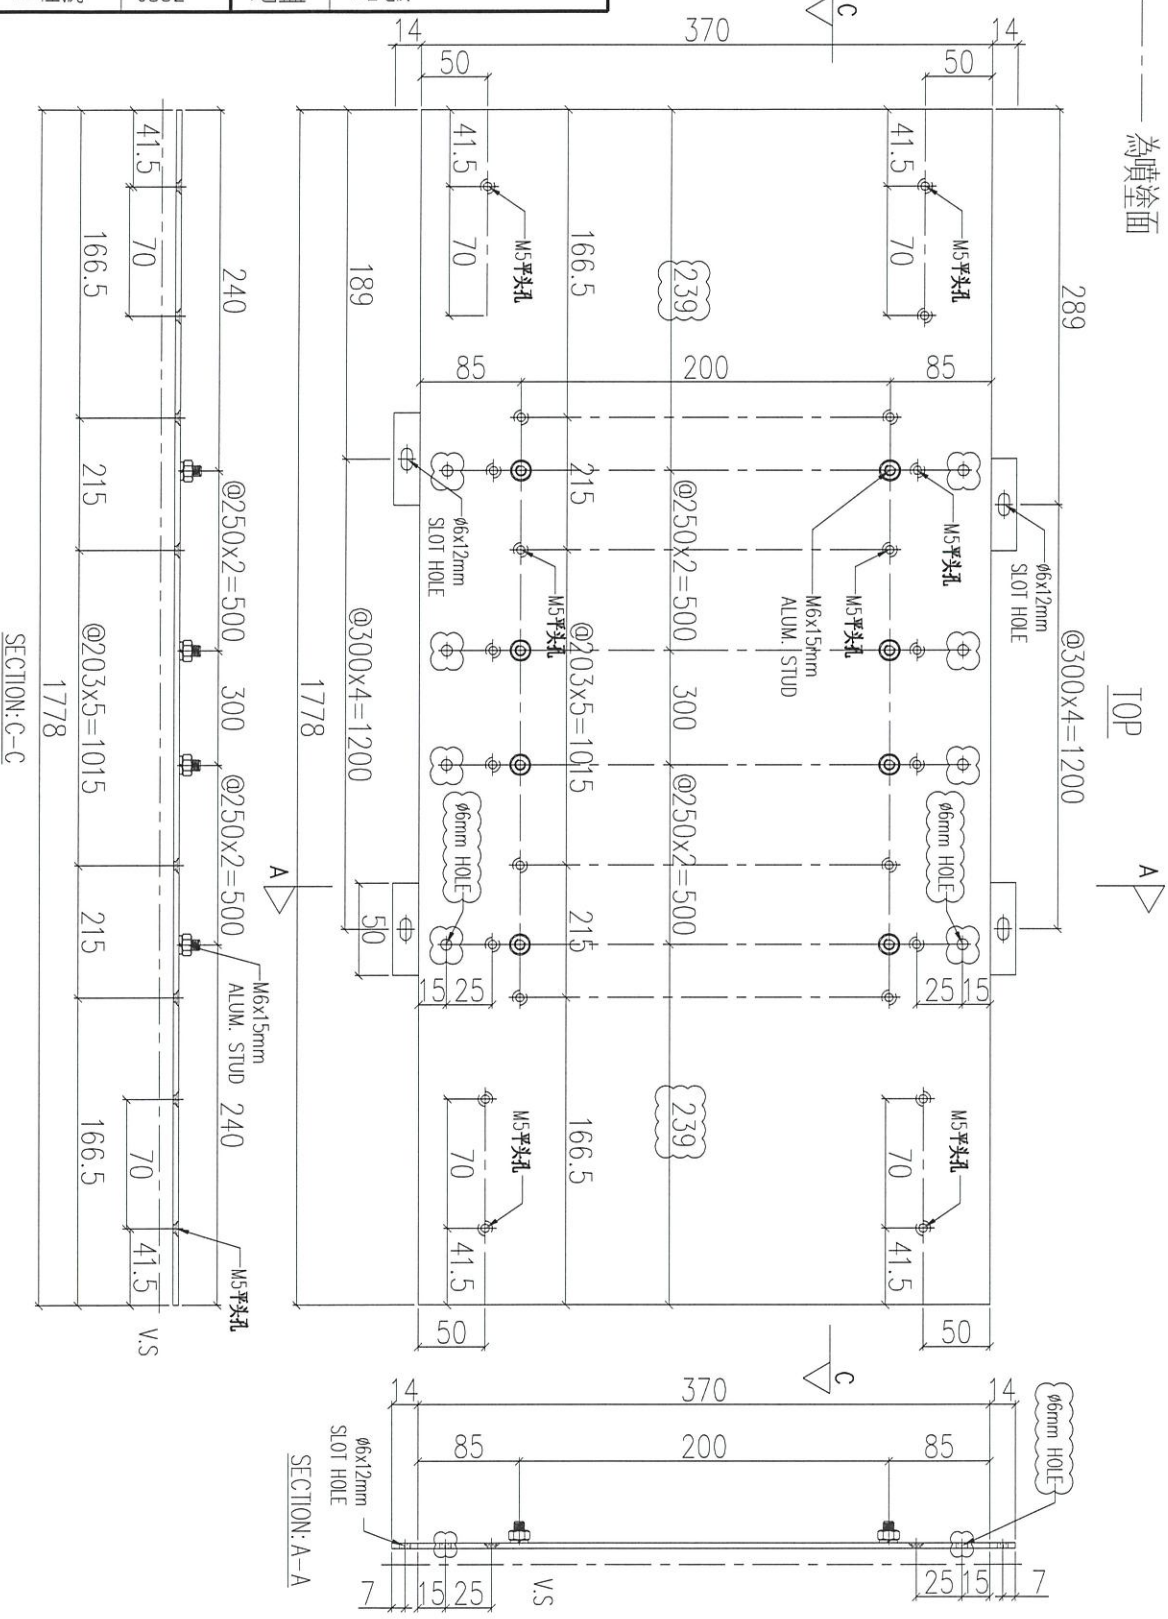

序號	物料編號	數量	使用位置	樓層
01	ACD-B102	6	UNA-B02	3F~6F

名稱	鋁板加工圖	制圖	LHR	2020.12.27	修改	A	B
材料	3mm THK. ALUM. CLADDING	復核	-	-	日期	2021.02.24	2021.03.21
顏色	UCT201498XL(A)-3	批准			圖號	J852-ACA-ACD-B102	










美特鋁質 有限公司  
MIDI Aluminium Fabricator Ltd.

工程號 J852 地盤 亞答老街

**組裝用**

說明：——為噴塗面

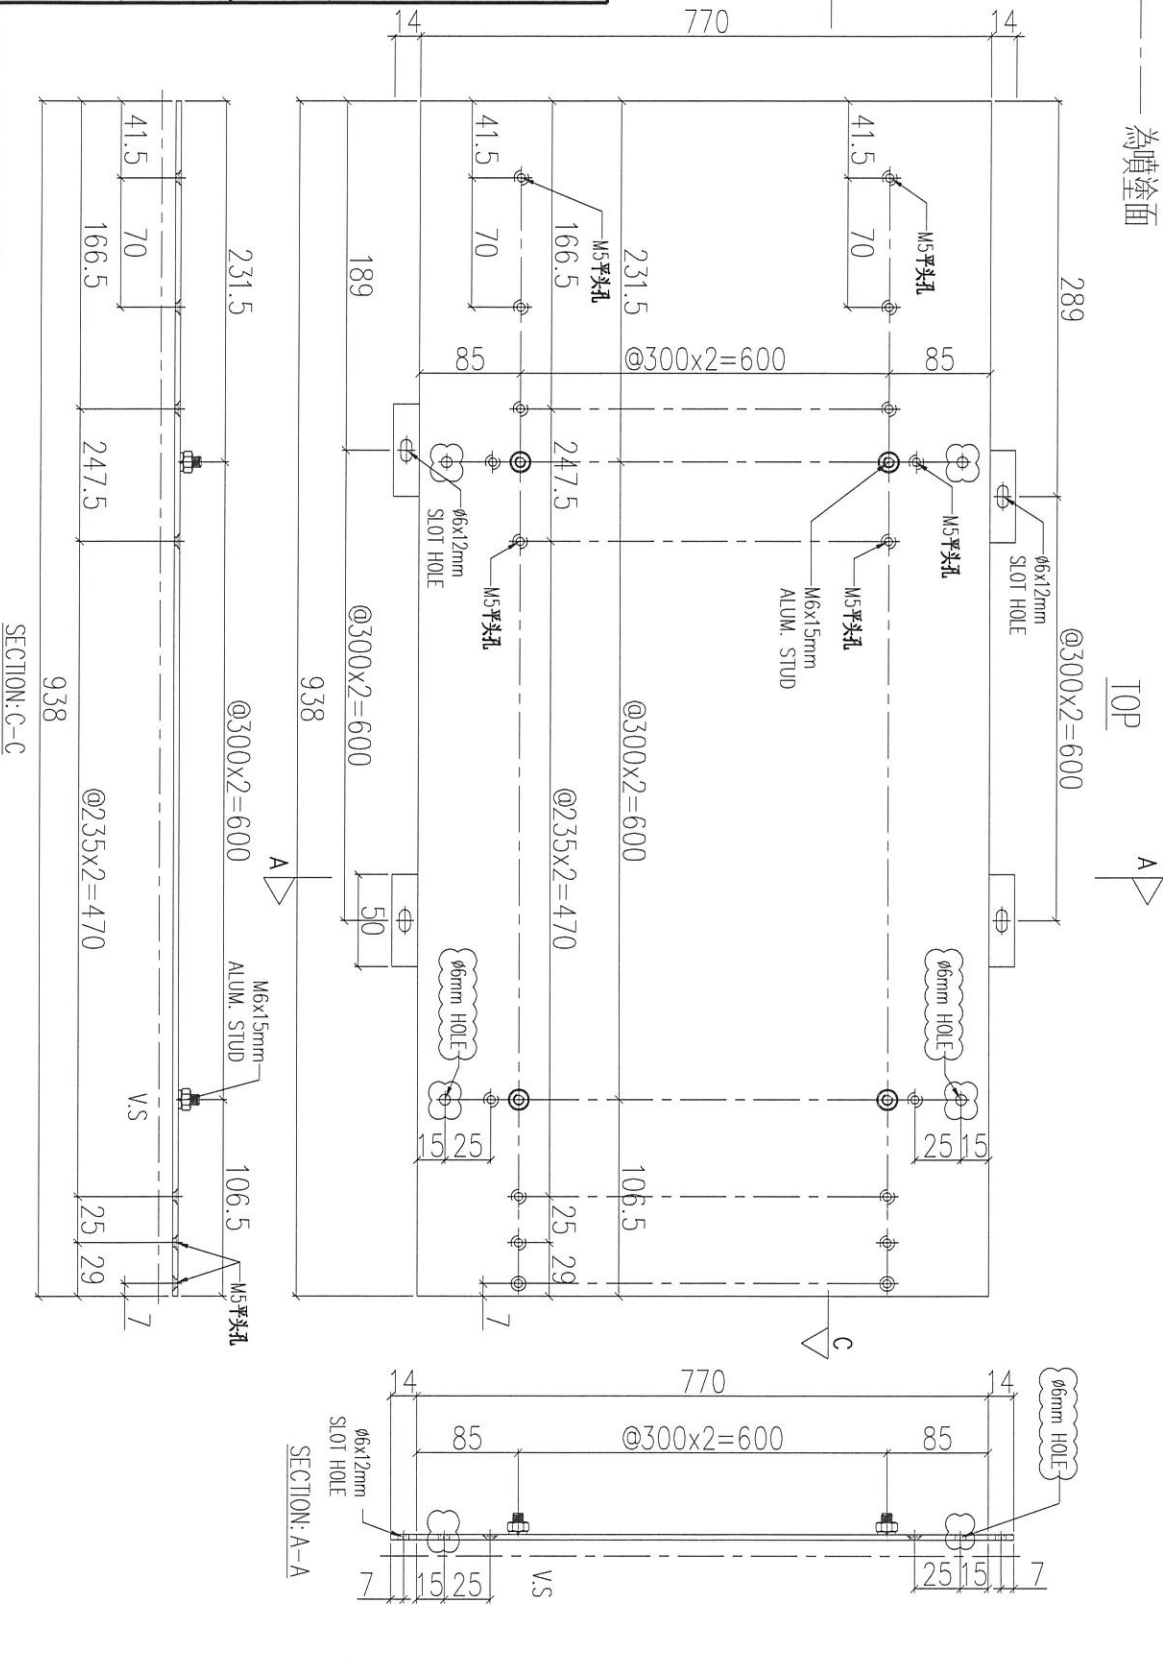

序號	物料編號	數量	使用位置	樓層
01	ACD-B106	18	UNA-B06	3F~6F

名稱	鋁板加工圖	制圖	LHR	2020.12.27	修改	A	B
材料	3mm THK. ALUM. CLADDING	復核	-	-	日期	2021.02.24	2021.03.21
顏色	UCT201498XL(A)-3	批准			圖號	J852-ACA-ACD-B106	




美特鋁質 有限公司  
MIDI Aluminium Fabricator Ltd.

**組裝用**

說明：——為噴塗面

工程號	J852	地盤	亞皆老街
-----	------	----	------

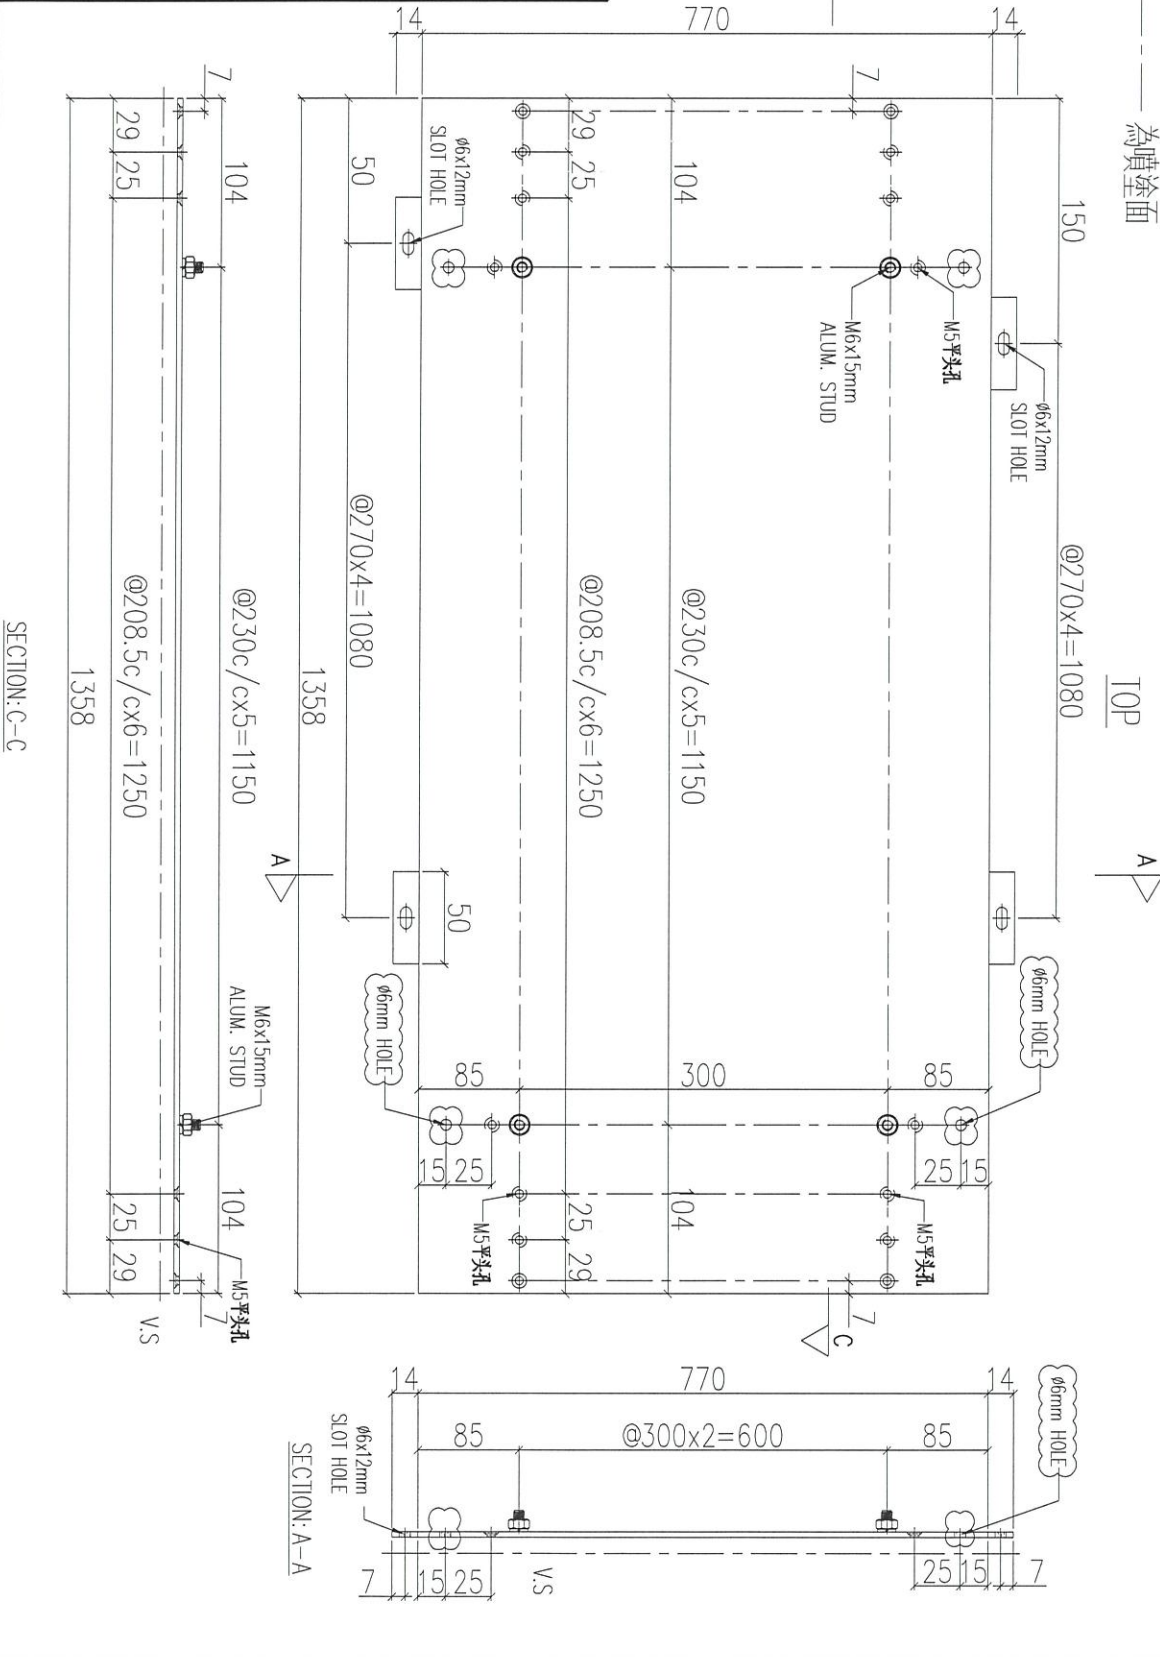

序號	物料編號	數量	使用位置	樓層
01	ACD-B107	6	UNA-B07	3F~6F

名稱	鋁板加工圖	制圖	LHR	2020.12.27	修改	B
材料	3mm THK. ALUM. CLADDING	復核	-	-	日期	2021.03.21
顏色	UCT201498XL(A)-3	批准			圖號	J852-ACA-ACD-B107




美特鋁質 有限公司  
MIDI Aluminium Fabricator Ltd.

工程號 J852 地盤 亞答老街

組裝用

說明：——為噴塗面

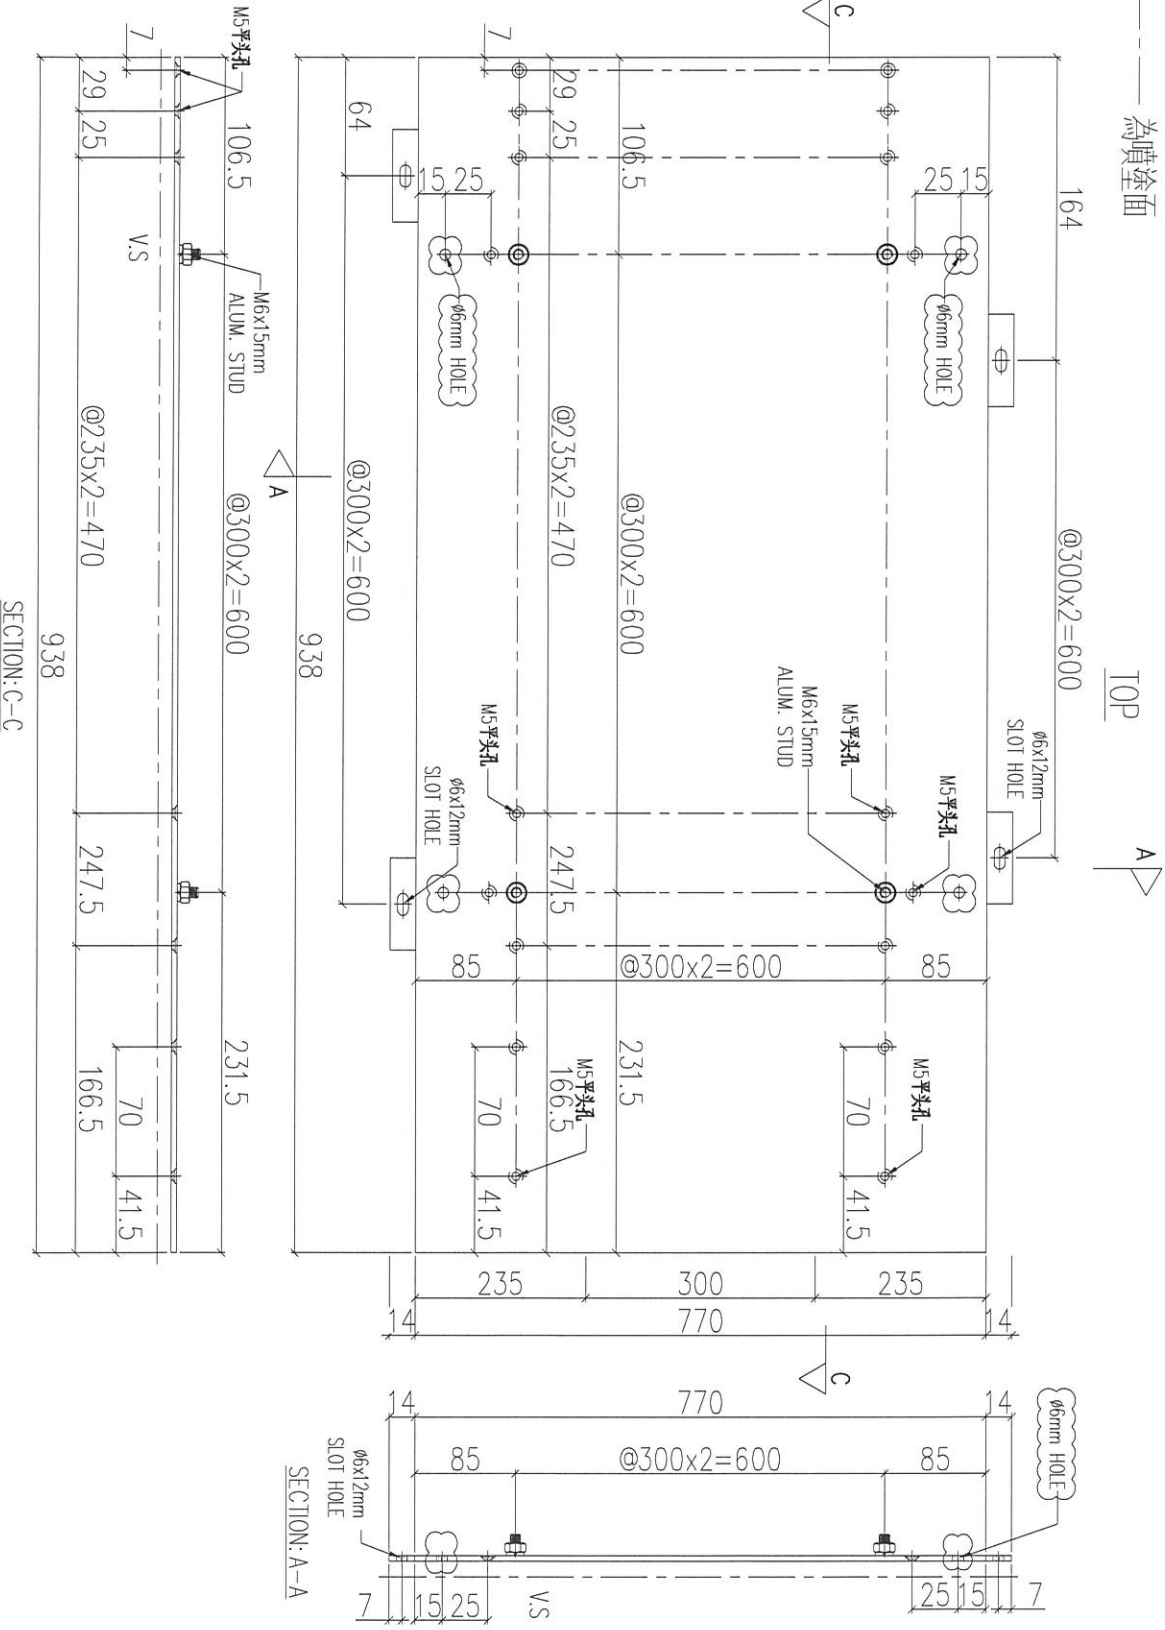

序號	物料編號	數量	使用位置	樓層
01	ACD-108	18	UNA-B08	3F~6F

名稱	鋁板加工圖	制圖	LHR	2020.12.27	修改	A	B
材料	3mm THK. ALUM. CLADDING	復核	-	-	日期	2021.02.24	2021.03.21
顏色	UCT201498XL(A)-3	批准			圖號	J852-ACA-ACD-B108	






美特鋁質 有限公司  
MIDI Aluminium Fabricator Ltd.

工程號	J852	地盤	亞答街
-----	------	----	-----

**組裝用**

說明：——為噴塗面

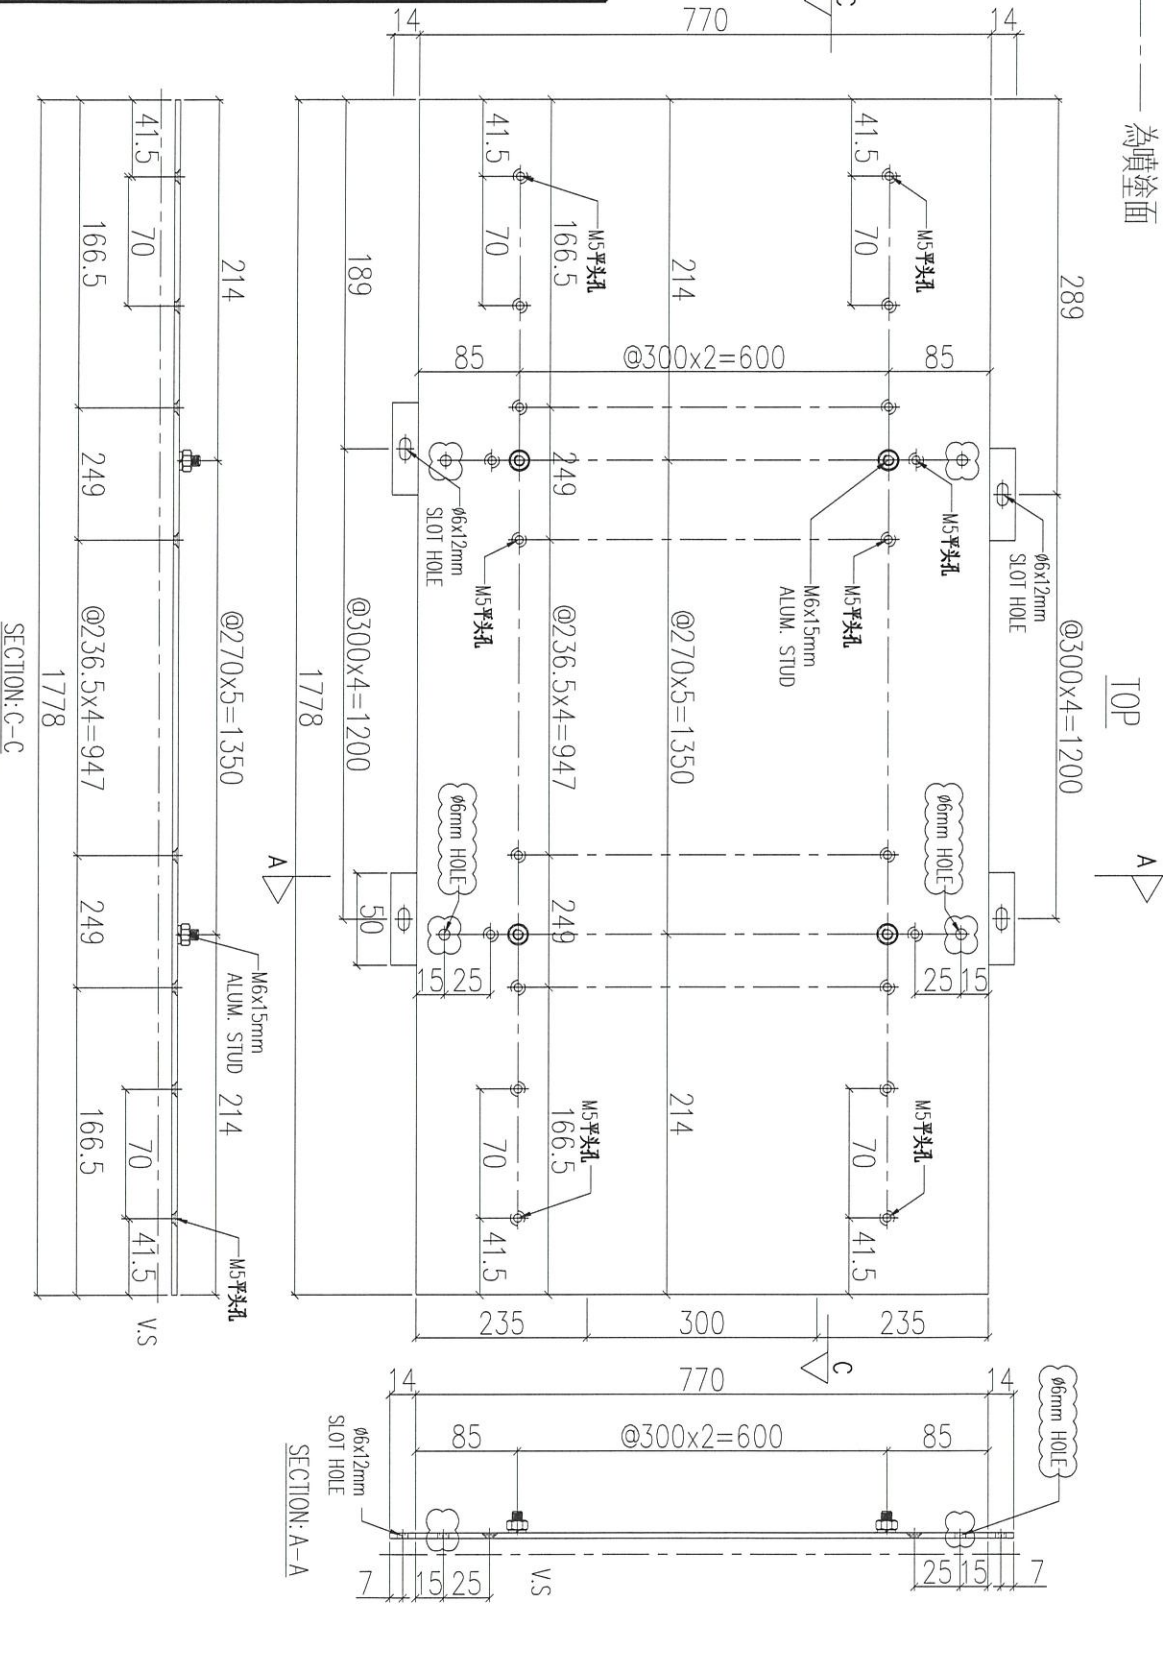

序號	物料編號	數量	使用位置	樓層
01	ACD-B110	6	UNA-B10	3F~6F

名稱	鋁板加工圖	制圖	LHR	2020.12.27	修改	A	B
材料	3mm THK. ALUM. CLADDING	復核	-	-	日期	2021.02.24	2021.03.21
顏色	UCT201498XL(A)-3	批准			圖號	J852-ACA-ACD-B110	




美特鋁質有限公司  
MIDI Aluminium Fabricator Ltd.

工程號	J852	地盤	亞皆老街
-----	------	----	------

**組裝用**

說明：——為噴塗面

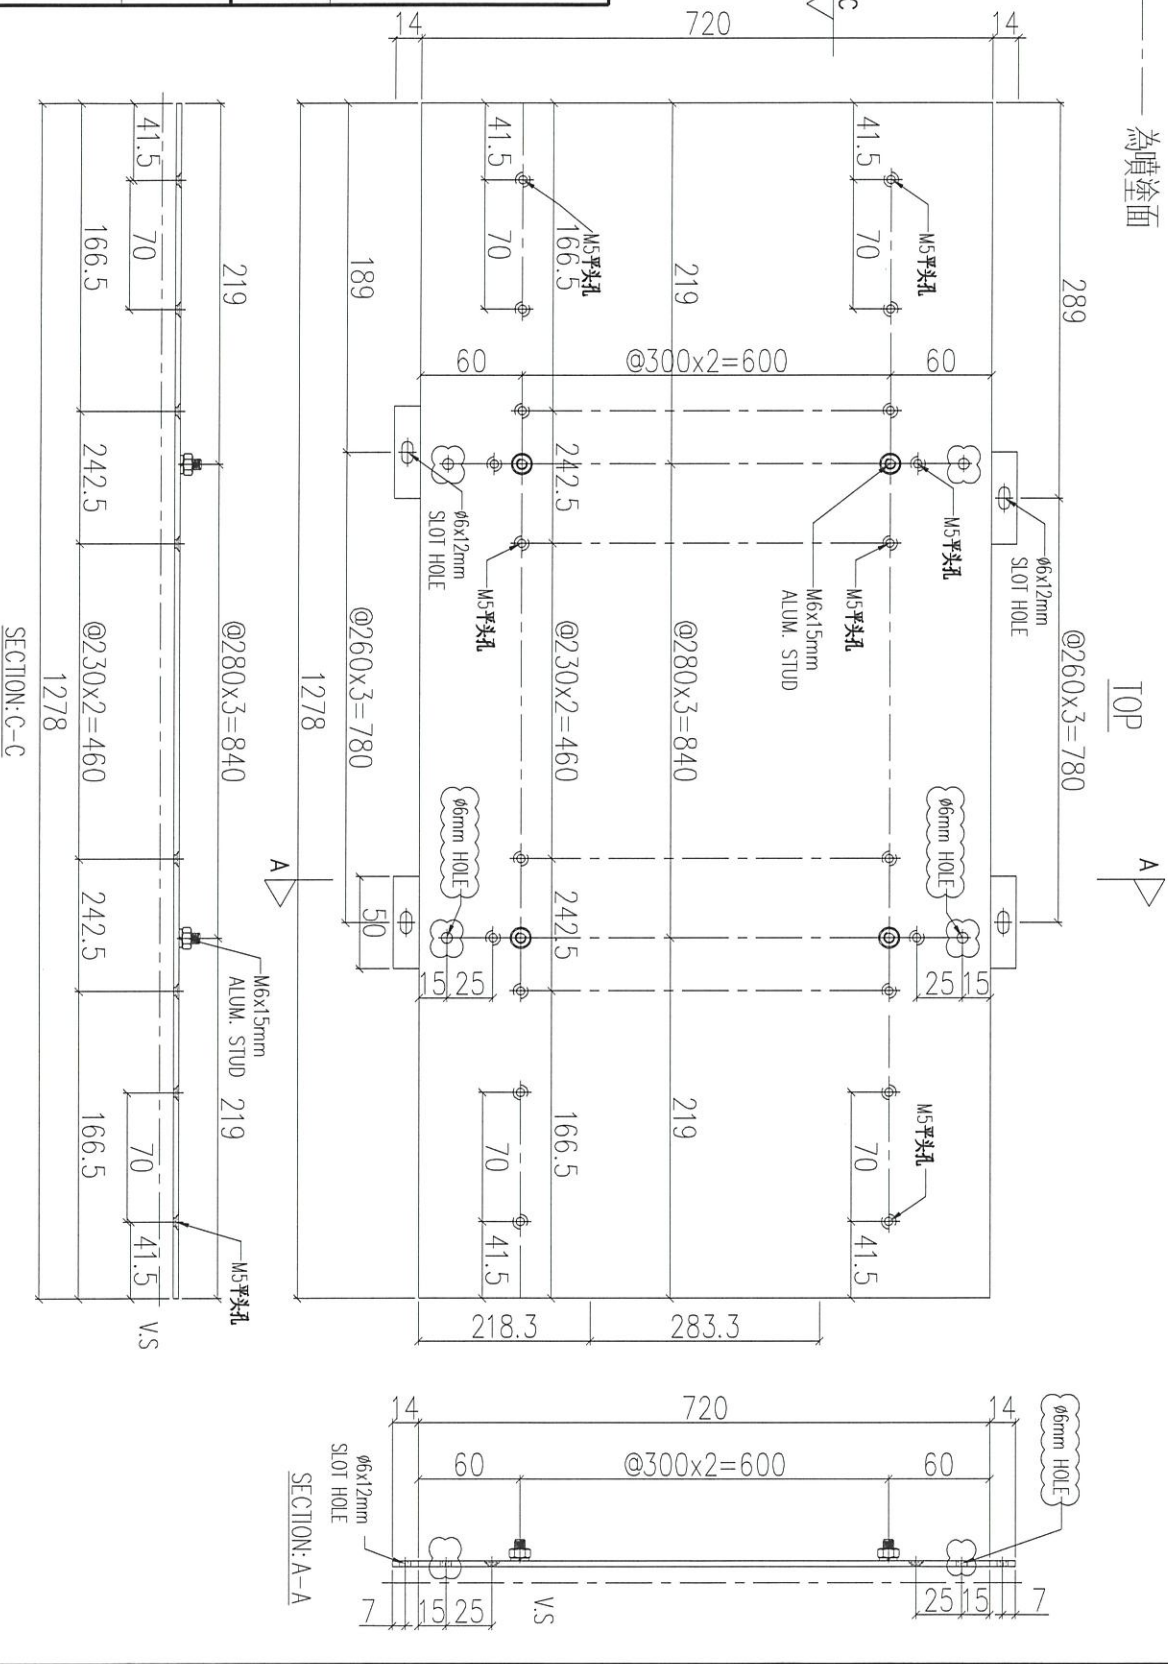

序號	物料編號	數量	使用位置	樓層
01	ACD-B111	4	UNA-B11	3F

名稱	鋁板加工圖	制圖	LHR	2020.12.27	修改	A	B
材料	3mm THK. ALUM. CLADDING	復核	-	-	日期	2021.02.24	2021.03.21
顏色	UCT201498XL(A)-3	批准			圖號	J852-ACA-ACD-B111	