

工程指示 / 要求簡箋(E.I.)

工程指示編號：EI / 3097 / 21

修改版次：F

工程編號：J - 852

工程名稱：亞皆老街中電

工程項目：外牆鋁板 (層間) 地盤用鋁板 (T1-T3) (3-6/F)

收件人：生統

發件人：Ant Yeung

日期：16/08/2021

要求提供 /  確認 事項：

- |                                    |                                     |                               |
|------------------------------------|-------------------------------------|-------------------------------|
| <input type="checkbox"/> 初步鋁料 B.M. | <input type="checkbox"/> 加工拆圖，然後生產  | <input type="checkbox"/> 尺寸表  |
| <input type="checkbox"/> 正式鋁料 B.M. | <input type="checkbox"/> 技術上資料 / 指示 | <input type="checkbox"/> 報價   |
| <input type="checkbox"/> 配件 B.M.   | <input type="checkbox"/> 樣辦或貨品說明書   | <input type="checkbox"/> 分判合約 |

內容：

F 版：已修改加工圖 ACD-B103/ 105: 新增孔位.

E 版：請先出貨 T1 鋁板，須與 EI3117 鋁料於廠一起組裝才送地盤。已完成的請跟下一車出貨。T1 鋁板可用於 T3 安裝用。 \*所有長孔要改為梗孔，顧問只接受梗孔。

E 版：已修改組裝圖 UNA-B03/ 04/ 05/ 06/ 07/ 08/ 09 及加工圖 ACD-B103/ 104/ 105/ 111.

D 版：按廠要求改螺絲收穿鋁角。

C 版：請留意 B 版要求不裝鋁料出貨只限 T3: 3-6/F, T1 及 T2 須在廠一起安裝鋁料才可出貨。

B 版：因鋁料未到廠，鋁料 X85921, X85923 及 X85924, 不用裝在鋁板上，鋁板優先出貨。

請按加工圖生產 T1-T3 (3, 5, 6/F) 層間外牆鋁板送地盤用 (恆豐收貨)。

請與 EI3117 鋁料於廠一起組裝，送地盤用。

請在 2021.08.19 前完成上列要求。

附：2 頁加工圖

以上項目為：

- 原合約工程包                       原合約工程加 / 減賬                       新工程報價

原因：-

分發東莞各部門：

- |  |  |  |   |
|--|--|--|---|
| <input type="checkbox"/> 生產技術總監 <input type="checkbox"/> 連附件 | <input type="checkbox"/> 技術部 <input type="checkbox"/> 連附件              | <input type="checkbox"/> 生產部 <input type="checkbox"/> 連附件    | <input type="checkbox"/> 機械設計部 <input type="checkbox"/> 連附件         |
| <input type="checkbox"/> 採購部 <input type="checkbox"/> 連附件    | <input checked="" type="checkbox"/> 生產統籌部 <input type="checkbox"/> 連附件 | <input type="checkbox"/> 小羅 & 清 <input type="checkbox"/> 連附件 |   |
| <input type="checkbox"/> 質檢部 <input type="checkbox"/> 連附件    | <input type="checkbox"/> 會計部 <input type="checkbox"/> 連附件              | <input type="checkbox"/> 報關組 <input type="checkbox"/> 連附件    | <input type="checkbox"/> 其他 <u>楊榮輝</u> <input type="checkbox"/> 連附件 |

分發其他分判：

- 水洪  連附件

分發香港各部門：

- |   |  |   |   |           |
|---|--|---|---|-----------|
| <input type="checkbox"/> 行政部 <input type="checkbox"/> 連附件 | <input type="checkbox"/> 會計部 <input type="checkbox"/> 連附件  | <input type="checkbox"/> 統籌部 <input type="checkbox"/> 連附件 | 林哥 <input checked="" type="checkbox"/> 工程部地盤科文 <input type="checkbox"/> 連附件 | <u>祥哥</u> |
| <input type="checkbox"/> 採購部 <input type="checkbox"/> 連附件 | <input type="checkbox"/> QS 部 <input type="checkbox"/> 連附件 | <input type="checkbox"/> 維修部 <input type="checkbox"/> 連附件 | <input type="checkbox"/> 其他 _____ <input type="checkbox"/> 連附件              |           |

傳遞編號：

HK 1619 / 21

發件人簽署：

項目經理簽署：


Y  
F.P.Y.


**美特鋁質** 有限公司  
 MIDI Aluminium Fabricator Ltd.

工程號	J852	地盤	亞答老街
-----	------	----	------

**組裝用**

說明：——為噴塗面

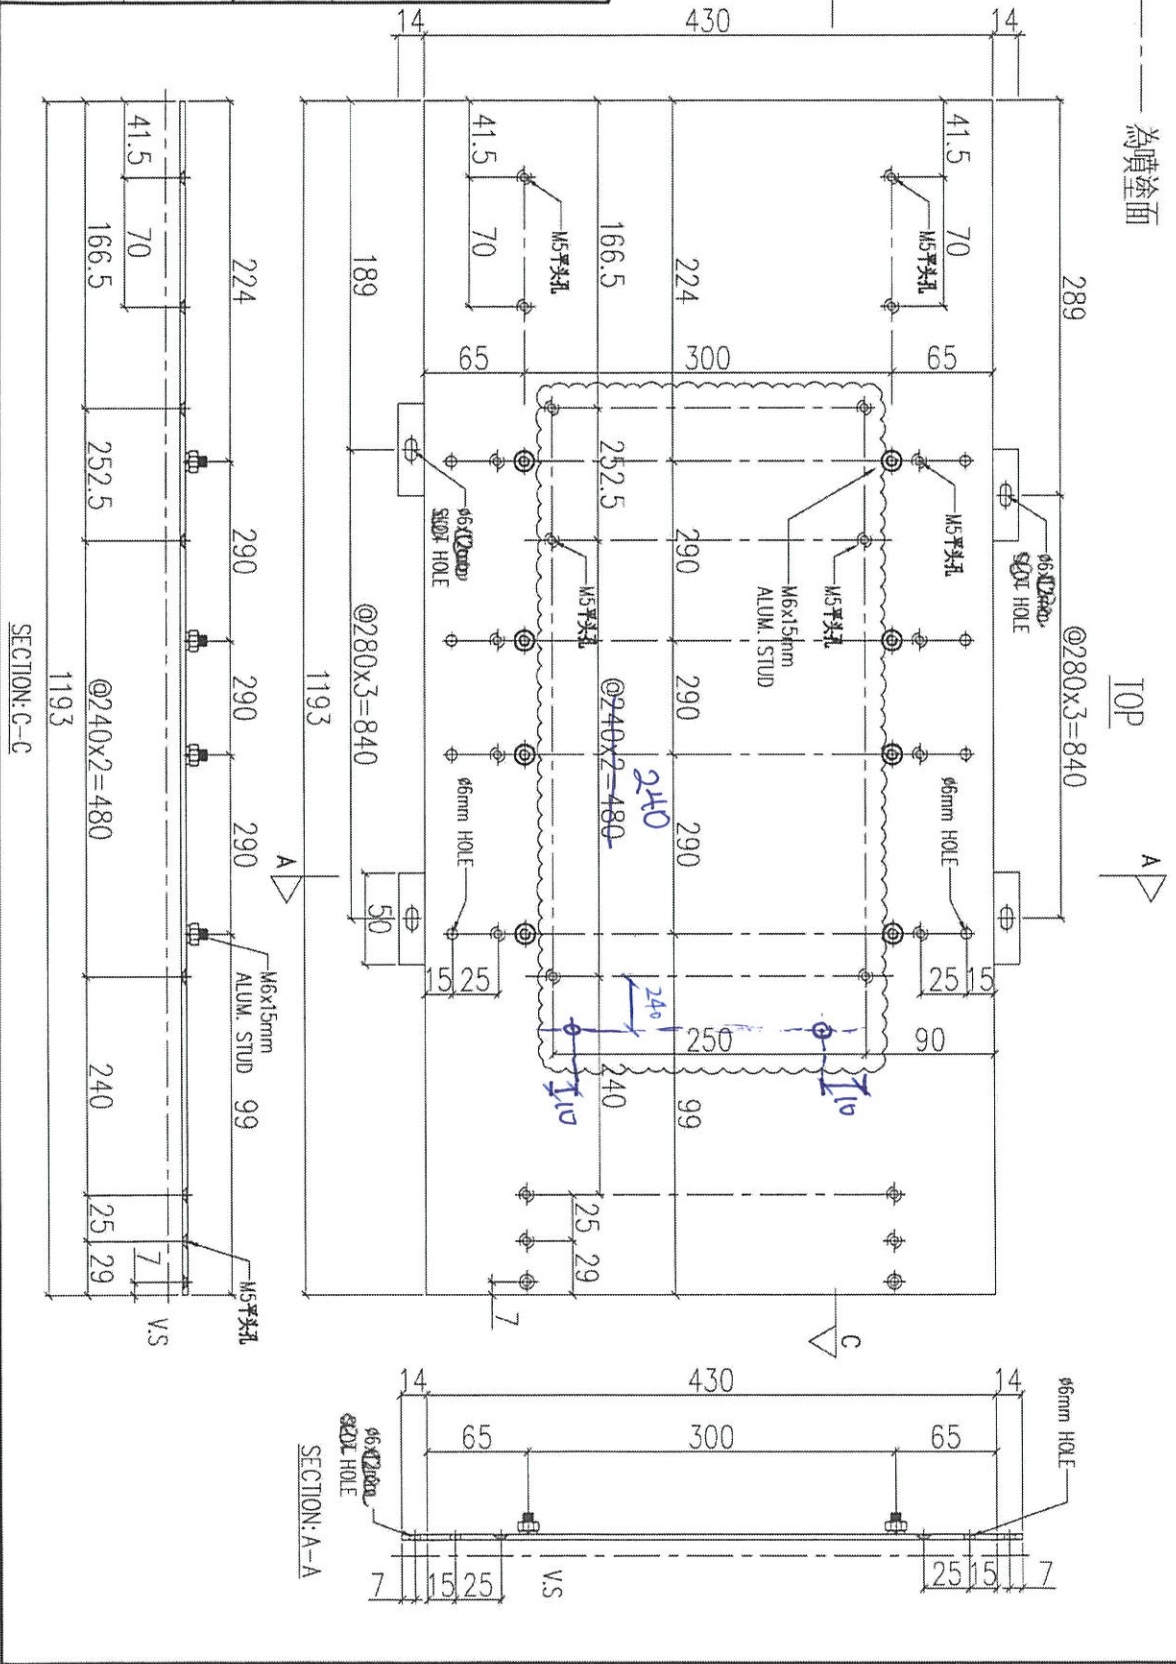


序號	物料編號	數量	使用位置	樓層
01	ACD-B103	9	UNA-B03	3F~6F

名稱	鋁板加工圖	制圖	LHR	2020.12.27	修改	A	B	C
材料	3mm THK. ALUM. CLADDING	復核	-	-	日期	2021.02.24	2021.03.21	2021.04.22
顏色	UCT201498XL(A)-3	批准			圖號	J852-ACA-ACD-B103		

**組裝用**

說明：----- 為噴塗面

 <b>美特鋁質</b> 有限公司 MIDI Aluminium Fabricator Ltd.			
工程號	J852	地盤	亞答街

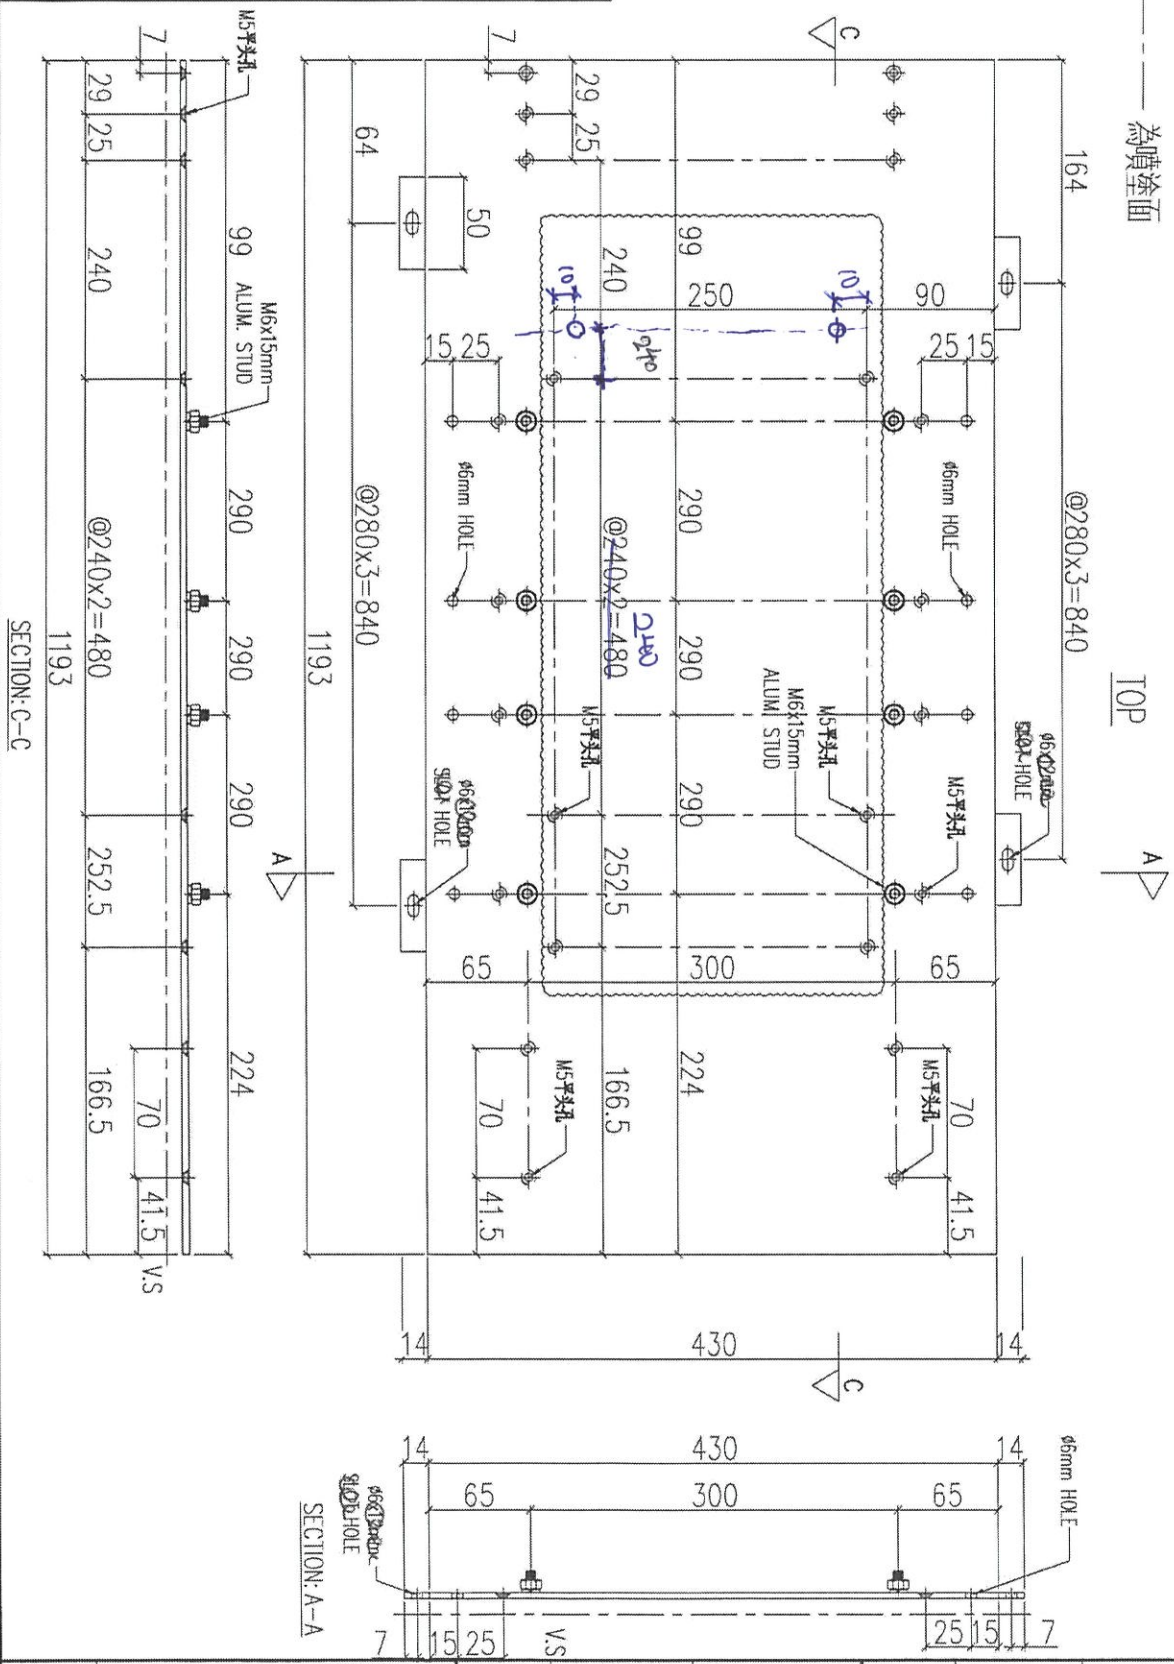

序號	物料編號	數量	使用位置	樓層
01	ACD-B105	9	UNA-B05	3F~6F

名稱	鋁板加工圖	制圖	LHR	2020.12.27	修改	A	B	C
材料	3mm THK. ALUM. CLADDING	復核	-	-	日期	2021.02.24	2021.03.21	2021.04.22
顏色	UCT201498XL(A)-3	批准			圖號	J852-ACA-ACD-B105		