



工程指示 / 要求簡箋(E.I.)

工程指示編號：EI / 3100 / 21 修改版次：-
 工程編號：J - 852 工程名稱：亞皆老街中電
 工程項目：AC Grille 地盆用鋁料 大貨 (T1-T3: 2-23/F) (B 單位) *(減去 T3: 3-6/F)*
 收件人：生統 發件人：Ant Yeung 日期：27/02/2021

要求提供 / 確認 事項：

- | | | |
|------------------------------------|-------------------------------------|-------------------------------|
| <input type="checkbox"/> 初步鋁料 B.M. | <input type="checkbox"/> 加工拆圖，然後生產 | <input type="checkbox"/> 尺寸表 |
| <input type="checkbox"/> 正式鋁料 B.M. | <input type="checkbox"/> 技術上資料 / 指示 | <input type="checkbox"/> 報價 |
| <input type="checkbox"/> 配件 B.M. | <input type="checkbox"/> 樣辦或貨品說明書 | <input type="checkbox"/> 分判合約 |

內容：

1. 請按加工圖生產 AC Grille 鋁柵格鋁料大貨供 (T1-T3: 2-23/F) (B 單位)地盤冷氣機台安裝
2. EI2699 及 EI2992 已生產及出貨 T3: 3-6/F 的 AC Grille, 此 EI 不用再次生產 T3 (3-6/F) 的數量 (加工圖已減數量)
3. EI2699 已生產及出貨此 EI 的 T1/2-ACG-G01, T1/2-ACG-06, T1/2-ACG-01, T1/2-ACG-G04, 此 EI 不用再次生產 T1-T2 (3-6/F) 的數量 (加工圖已減數量)
4. 按單位+分層打扎: 6 企 5 橫, 8 柵格玉

請在 2021.03.06 前完成上列要求。

附：1 頁 BM 用量表+ 3 頁派位圖+30 頁+ 18 頁開料單

以上項目為：

原合約工程包 原合約工程加 / 減賬 新工程報價

原因：-

分發東莞各部門：

- | | | | |
|--|--|--|--|
| <input type="checkbox"/> 生產技術總監 <input type="checkbox"/> 連附件 | <input type="checkbox"/> 技術部 <input type="checkbox"/> 連附件 | <input type="checkbox"/> 生產部 <input type="checkbox"/> 連附件 | <input type="checkbox"/> 機械設計部 <input type="checkbox"/> 連附件 |
| <input type="checkbox"/> 採購部 <input type="checkbox"/> 連附件 | <input checked="" type="checkbox"/> 生產統籌部 <input type="checkbox"/> 連附件 | <input type="checkbox"/> 小羅&清 <input type="checkbox"/> 連附件 | |
| <input type="checkbox"/> 質檢部 <input type="checkbox"/> 連附件 | <input type="checkbox"/> 會計部 <input type="checkbox"/> 連附件 | <input type="checkbox"/> 報關組 <input type="checkbox"/> 連附件 | <input type="checkbox"/> 其他 _____ <input type="checkbox"/> 連附件 |

分發其他分判：

(v) 水洪 連附件

分發香港各部門：


- | | | | |
|---|--|---|---|
| <input type="checkbox"/> 行政部 <input type="checkbox"/> 連附件 | <input type="checkbox"/> 會計部 <input type="checkbox"/> 連附件 | <input type="checkbox"/> 統籌部 <input type="checkbox"/> 連附件 | <input checked="" type="checkbox"/> 工程部地盤科文 <input type="checkbox"/> 連附件 祥哥 |
| <input type="checkbox"/> 採購部 <input type="checkbox"/> 連附件 | <input type="checkbox"/> QS 部 <input type="checkbox"/> 連附件 | <input type="checkbox"/> 維修部 <input type="checkbox"/> 連附件 | <input type="checkbox"/> 其他 _____ <input type="checkbox"/> 連附件 |

傳遞編號：

HK 373 / 21

發件人簽署：

項目經理簽署：

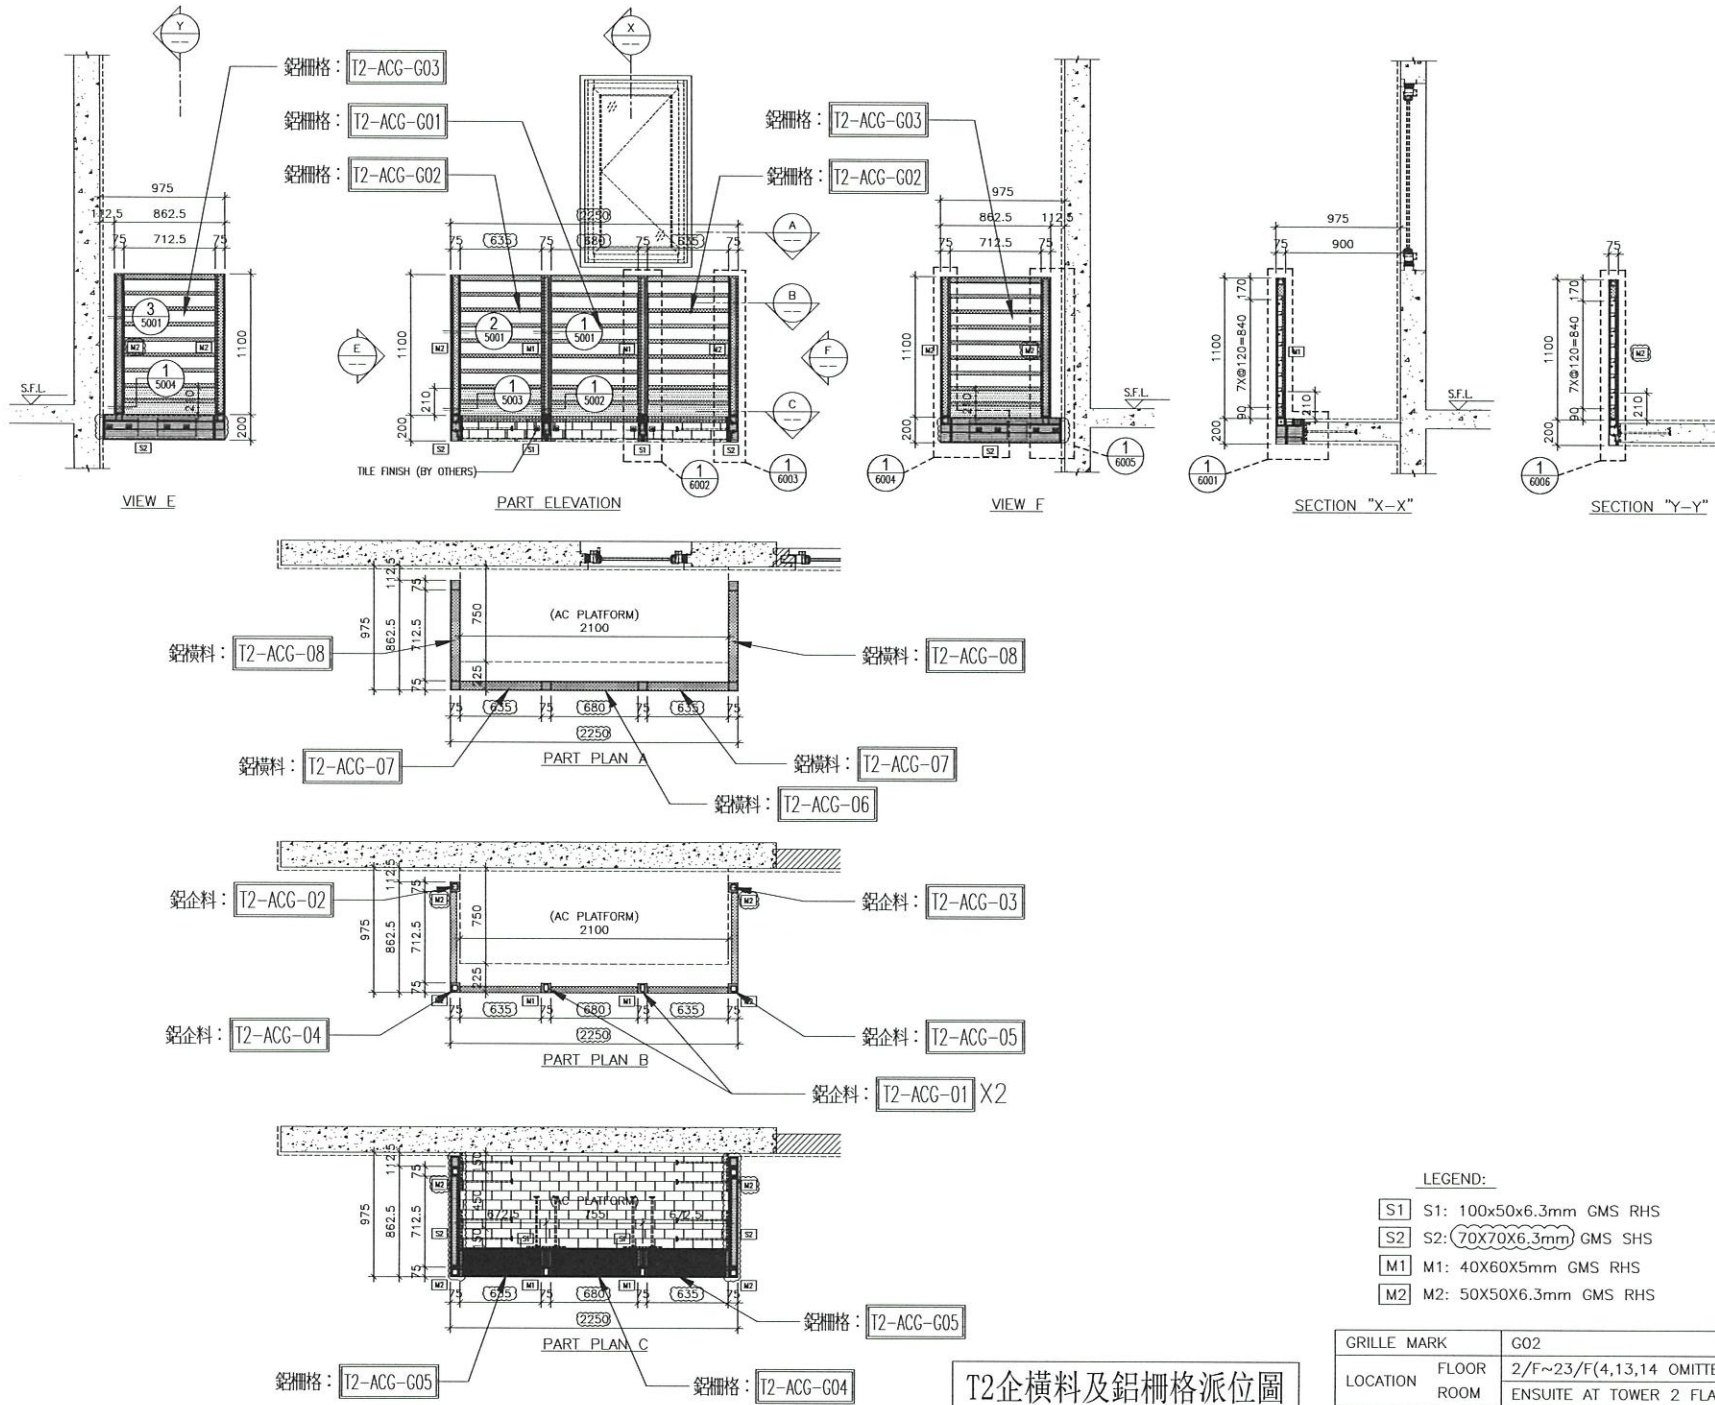

T2企橫料及鋁柵格派位圖

- LEGEND:
- [S1] S1: 100x50x6.3mm GMS RHS
 - [S2] S2: 70x70x6.3mm GMS SHS
 - [M1] M1: 40X60X5mm GMS RHS
 - [M2] M2: 50X50X6.3mm GMS RHS

GRILLE MARK	G02
LOCATION	FLOOR 2/F~23/F(4,13,14 OMITTED)
ROOM	ENSUITE AT TOWER 2 FLAT B
QUANTITY	19

B.D. REF :
T2

CLIENT :
ARCHITECT :
AGC DESIGN LTD
MAIN CONTRACTOR :
Gammon
STRUCTURAL ENGINEER :
ARUP
FACADE CONSULTANT :
MEINHARDT

NOTE:
1. ALL DIMENSIONS ARE IN mm.
2. ALL ELEVATIONS ARE VIEWED FROM OUTSIDE.
3. ALL DIMENSIONS TO BE VERIFIED ON SITE BEFORE FABRICATION.

LEGEND:
[X1] DETAIL MARK NO.
[X001] REFER SHEET NO.

1. F.F.L. --- FINISHED FLOOR LEVEL
2. S.F.L. --- STRUCTURAL FLOOR LEVEL
3. (R) --- REVERSED DETAIL


E	11-1-2021	REVISION SUBJECT TO COMMENTS	MN
E	6-11-2020	REVISION SUBJECT TO COMMENTS	MN
D	9-10-2020	REVISION SUBJECT TO COMMENTS	MN
C	21-08-2020	REVISION SUBJECT TO COMMENTS	MN
B	06-07-2020	REVISION SUBJECT TO COMMENTS	MN
A	18-04-2020	REVISION SUBJECT TO COMMENTS	MN
NO.	DATE	REVISION	BY

JOB NO. : J-852
PROJECT :
PROPOSED RESIDENTIAL DEVELOPMENT
AT 139 - 147 ARGYLE STREET,
NKIL 6005, 6035 R.P., 6036 R.P.,
6037 R.P. & 6038 R.P.

TITLE :
A.C GRILLE
FOR G02 OF ENSUITE
AT TOWER 2 FLAT B

DATE : 21-Feb-20 SCALE : 1:40
DRAWN BY : LHR CHECKED BY : DW

MIDI 美特鋁質有限公司
MIDI ALUMINIUM FABRICATOR LTD.
Units 6-8, Sunray Industrial Centre, 1/F
610 Cha Kwo Ling Road, Kowloon
Tel: 23489211-4 Fax: (852) 27727666
DWG NO. : J852-SD-ACG-4002 REV. : F

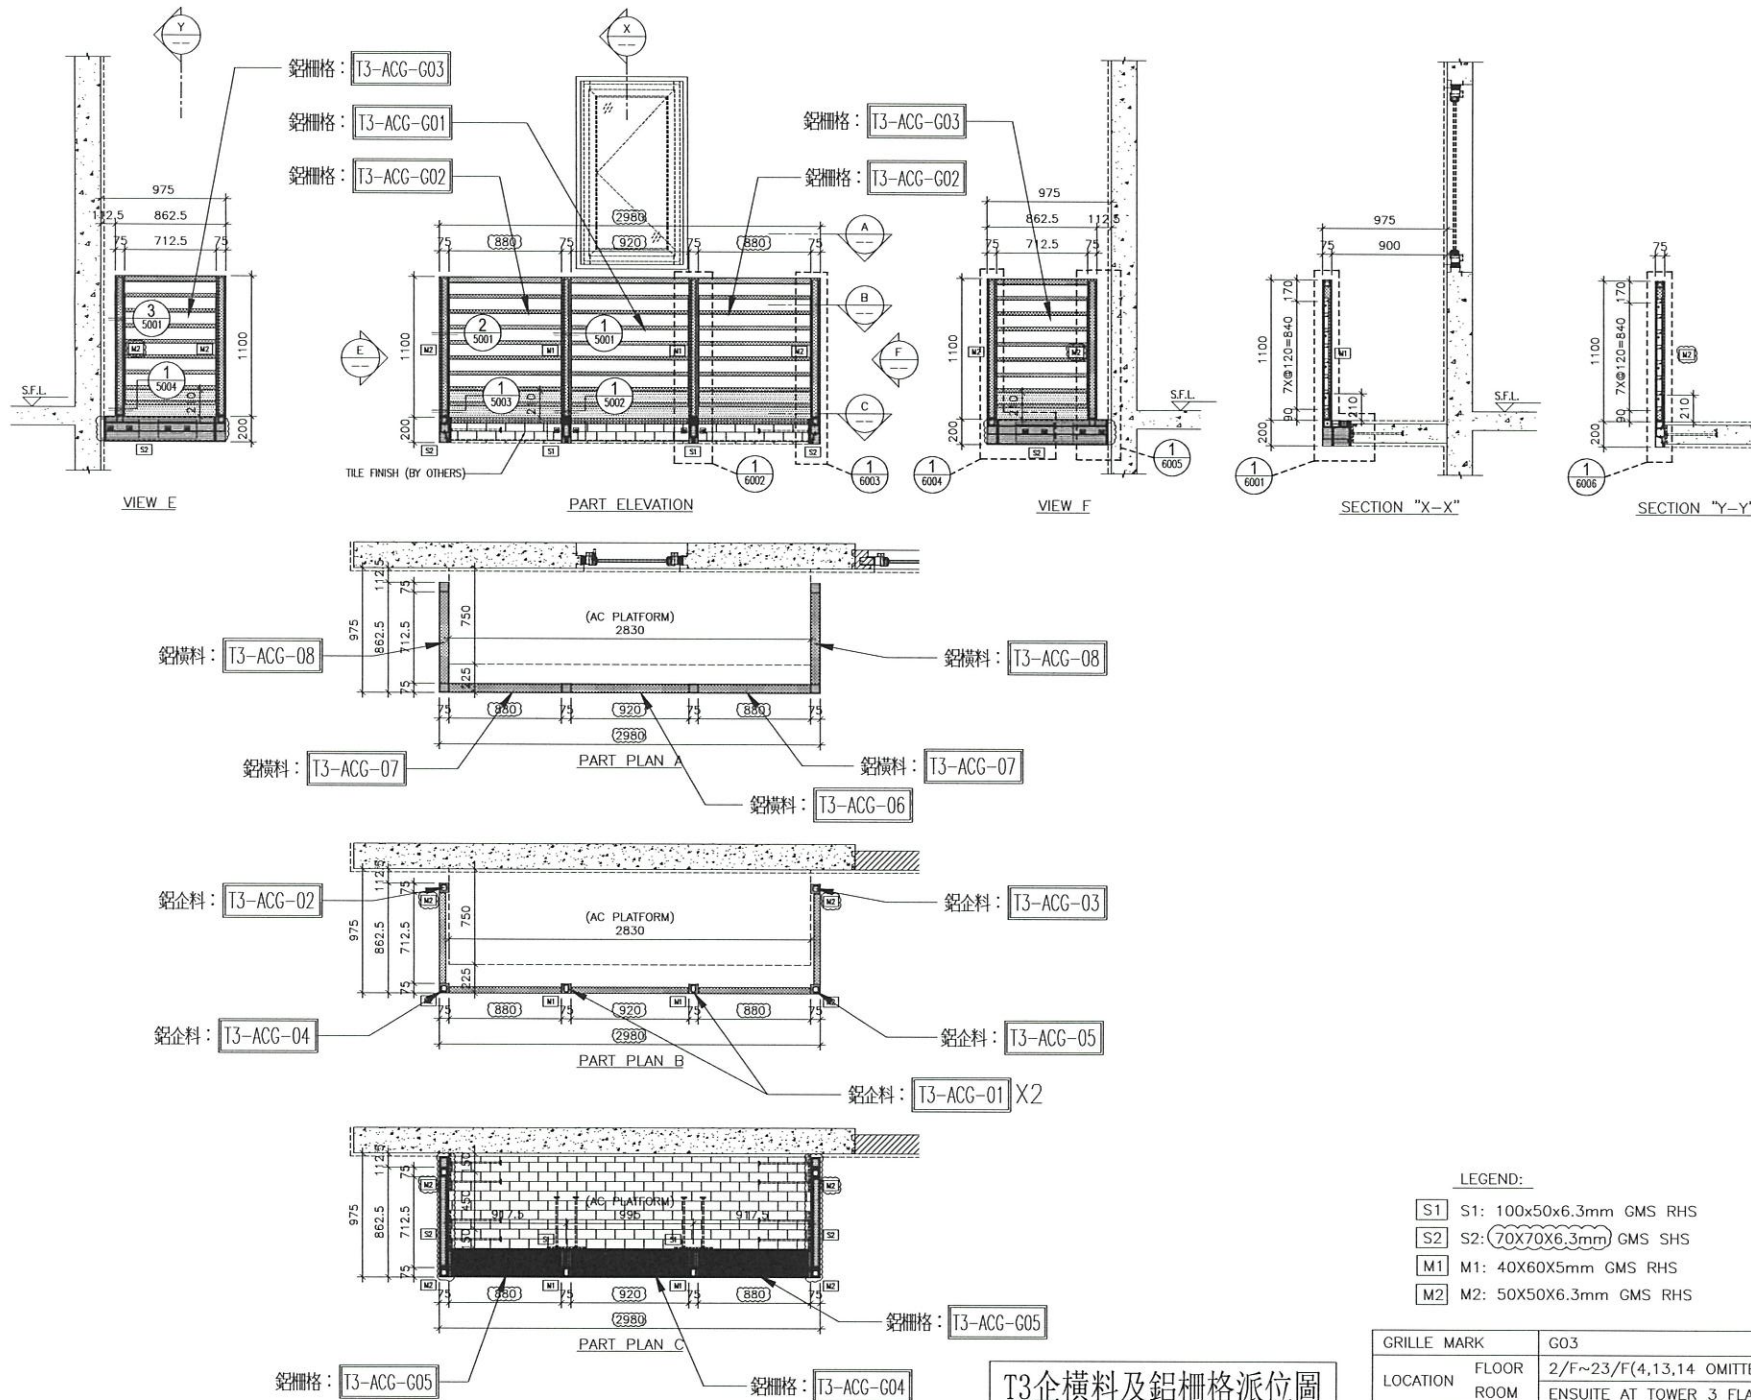

T3企橫料及鋁柵格派位圖

LEGEND:

- S1 S1: 100x50x6.3mm GMS RHS
- S2 S2: (70x70x6.3mm) GMS SHS
- M1 M1: 40x60x5mm GMS RHS
- M2 M2: 50x50x6.3mm GMS RHS

GRILLE MARK	G03
LOCATION	FLOOR 2/F~23/F(4,13,14 OMITTED)
ROOM	ENSUITE AT TOWER 3 FLAT B
QUANTITY	19

B.D. REF: T3

CLIENT:

ARCHITECT: **AGC DESIGN LTD**

MAIN CONTRACTOR: **Gammon**

STRUCTURAL ENGINEER: **ARUP**

FACADE CONSULTANT: **MEINHARDT**

NOTE:
 1. ALL DIMENSIONS ARE IN mm.
 2. ALL ELEVATIONS ARE VIEWED FROM OUTSIDE.
 3. ALL DIMENSIONS TO BE VERIFIED ON SITE BEFORE FABRICATION.

LEGEND:
 X1 -- DETAIL MARK NO.
 X004 -- REFER SHEET NO.
 1. F.F.L -- FINISHED FLOOR LEVEL
 2. S.F.L -- STRUCTURAL FLOOR LEVEL
 3. (R) -- REVERSED DETAIL

F	11-1-2021	REVISION SUBJECT TO COMMENTS	MM
E	6-11-2020	REVISION SUBJECT TO COMMENTS	MM
D	9-10-2020	REVISION SUBJECT TO COMMENTS	MM
C	21-08-2020	REVISION SUBJECT TO COMMENTS	MM
B	06-07-2020	REVISION SUBJECT TO COMMENTS	MM
A	18-04-2020	REVISION SUBJECT TO COMMENTS	MM
NO.	DATE	REMARK	BY

JOB NO.: J-852

PROJECT:
 PROPOSED RESIDENTIAL DEVELOPMENT
 AT 139 - 147 ARGYLE STREET,
 NKIL 6005, 6035 R.P., 6036 R.P.,
 6037 R.P. & 6038 R.P.


TITLE:
 A.C GRILLE
 FOR G03 OF ENSUITE
 AT TOWER 3 FLAT B

DATE: 21-Feb-20 SCALE: 1:40

DRAWN BY: LHR CHECKED BY: DW

美特鋁質有限公司
MIDI ALUMINIUM FABRICATOR LTD.
 Units 6-8, Sunray Industrial Centre, 1/F
 610 Cho Kwo Ling Road, Kowloon
 Tel:23489211-4 Fax:85227727866

DWG NO.: J852-SD-ACG-4003 REV.: F

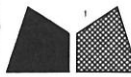


美特鋁質有限公司
MIDI Aluminium Fabricator Ltd.

序號	物料編號	數量	樓層
01	X85909-01	114	2~23/F (T1&2)


工程號	J852	地盤	亞皆老街
-----	------	----	------

(108) 2,7-23/F (T3)


工廠用

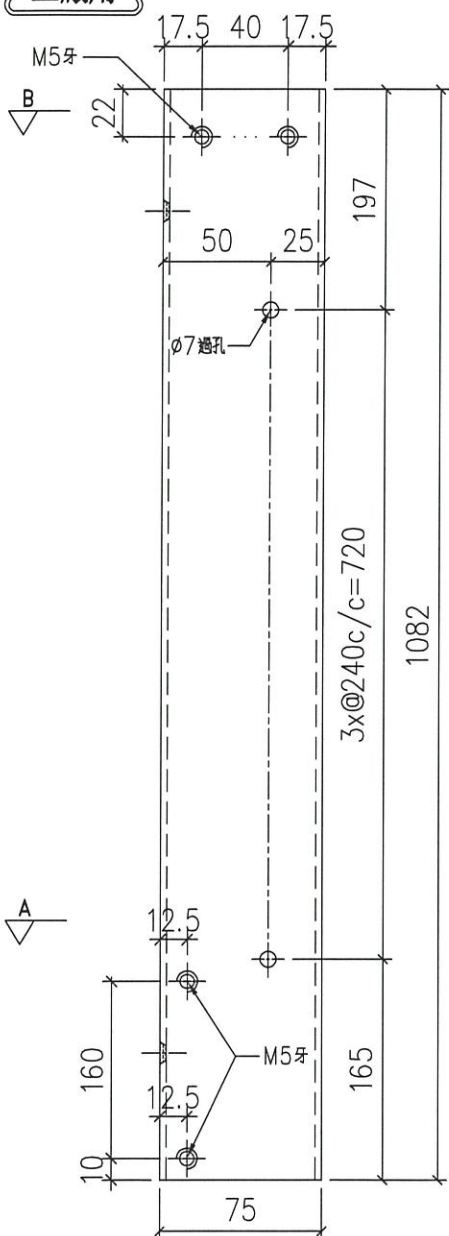


外左

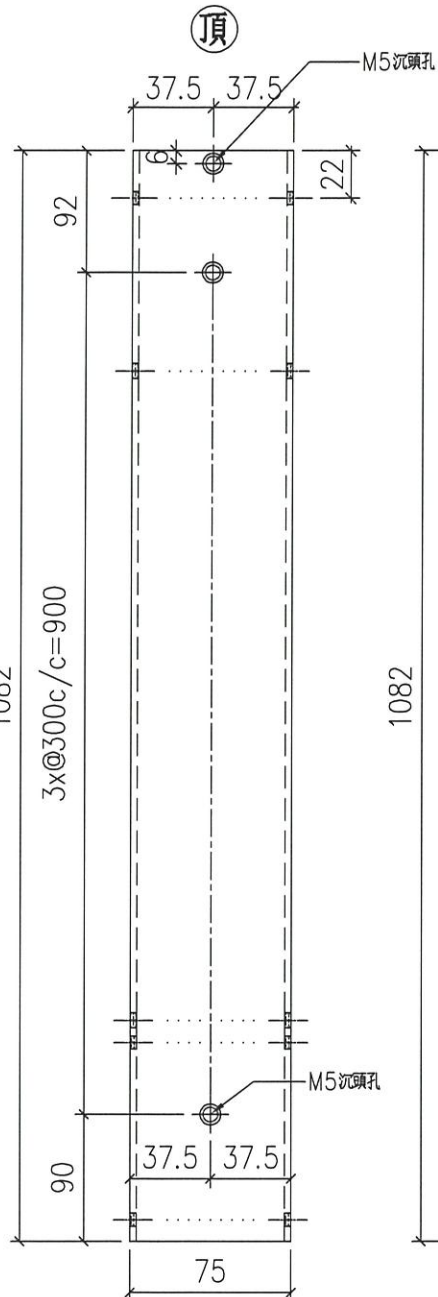


正面

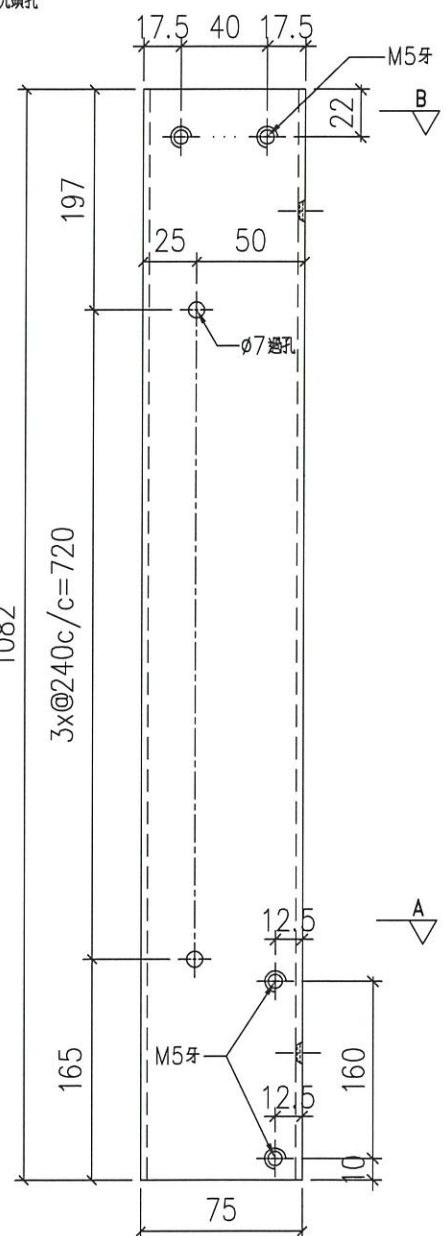

外右

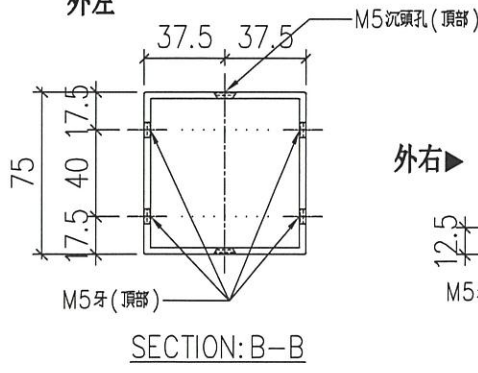


SECTION: B-B

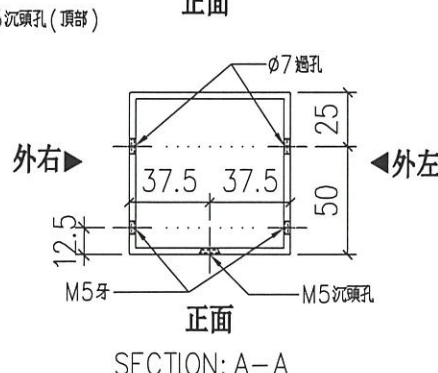

SECTION: A-A

名稱	75X75X3 鋁通	制圖	LHR	2021,1,22	修改	-		
材料	PE00E3021	復核	-	-	日期	-		
顏色	UCT806812XL-3	批准			圖號	J852-ACG-FAB-01		

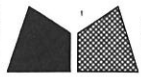


美特鋁質有限公司
MIDI Aluminium Fabricator Ltd.

序號	物料編號	數量	樓層
01	X85909-03	57	2~23/F (T1&2)
		(54)	2,7-23/F (T3)

工程號	J852	地盤	亞皆老街
-----	------	----	------

工廠用

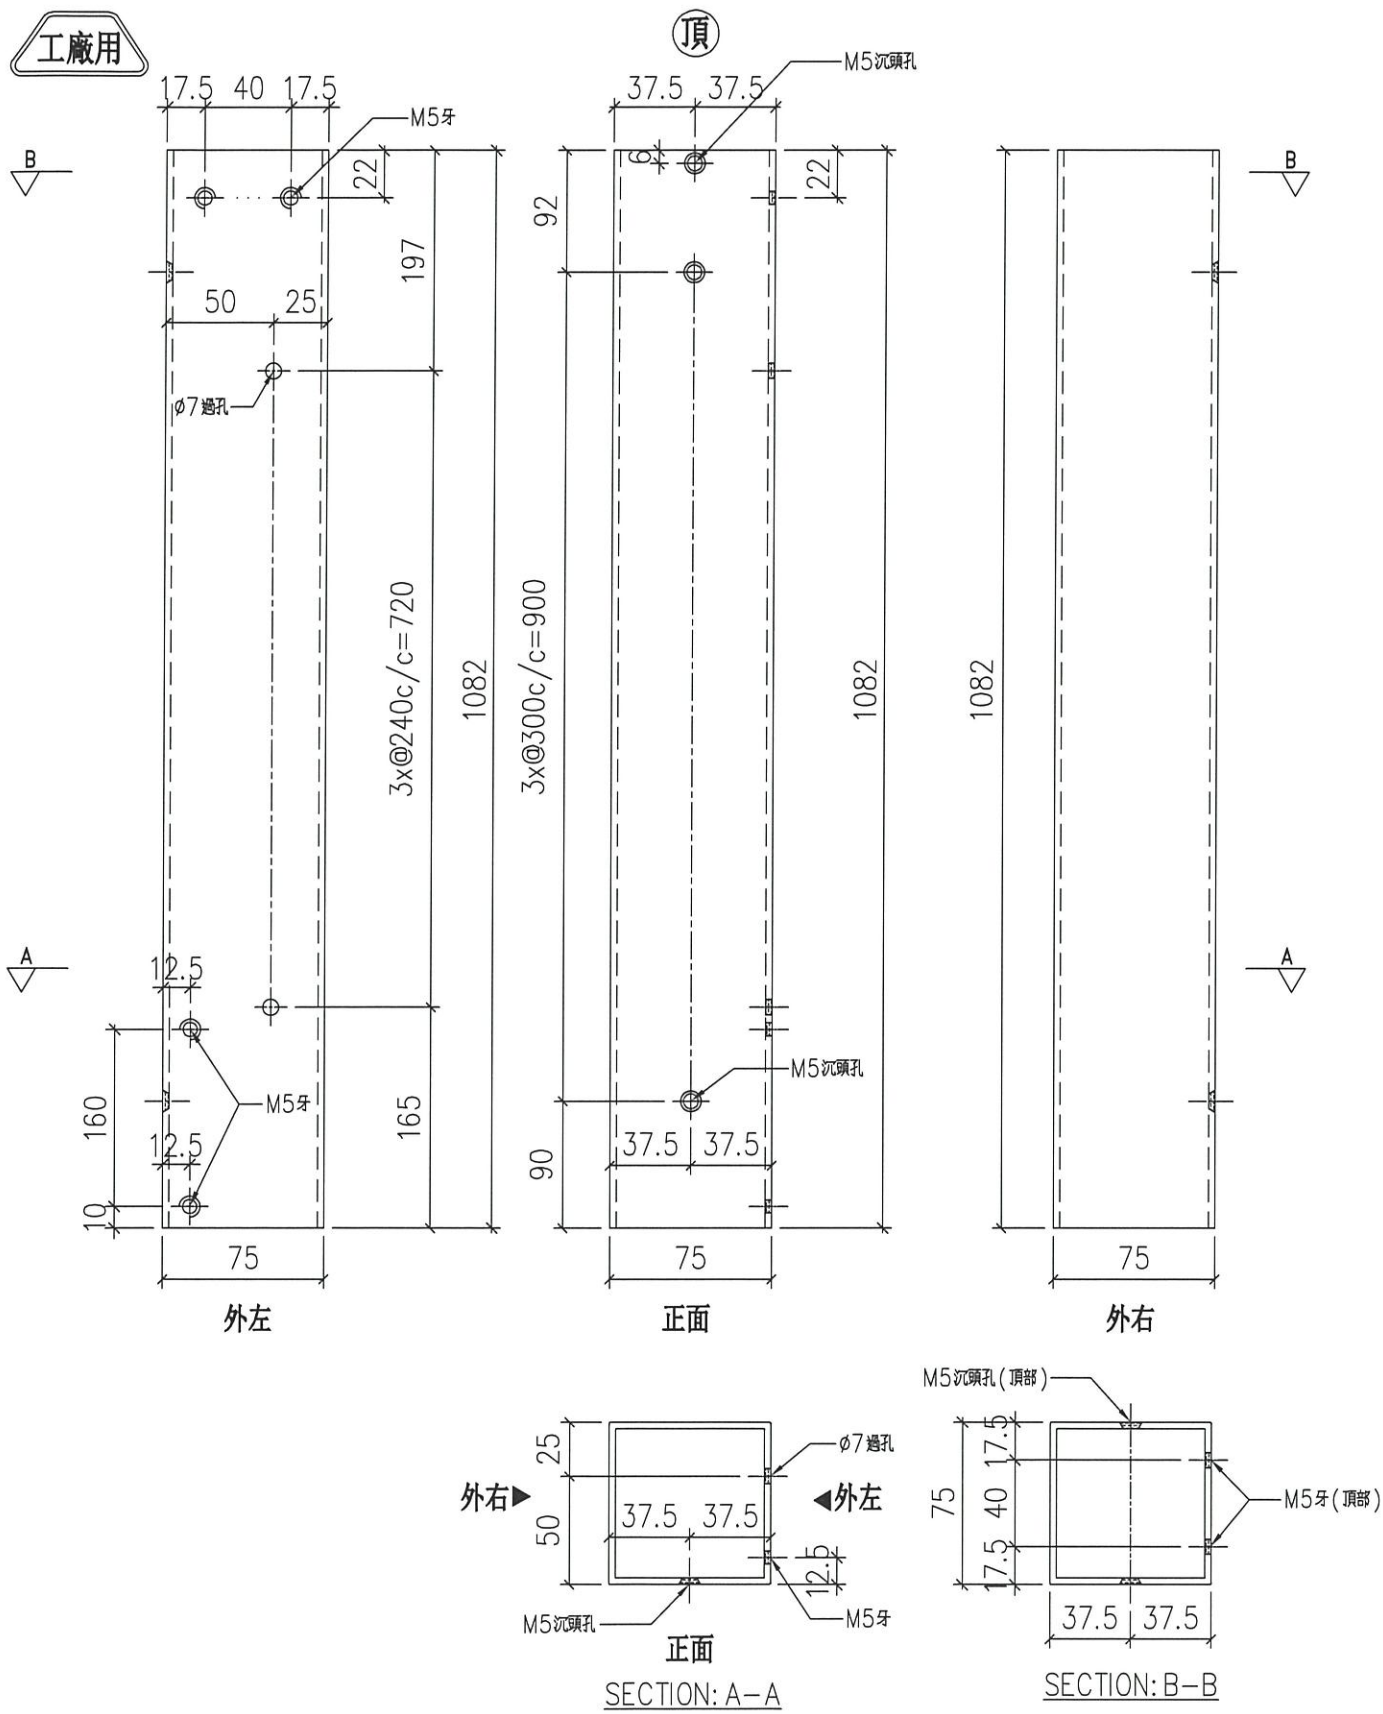



名稱	75X75X3 鋁通	制圖	LHR	2021,1,22	修改	-		
材料	PE00E3021	復核	-	-	日期	-		
顏色	UCT806812XL-3	批準			圖號	J852-ACG-FAB-03		



美特鋁質有限公司
MIDI Aluminium Fabricator Ltd.

序號	物料編號	數量	樓層
01	X85909-05	57	2~23/F (T1&2)
		(54)	2,7-23/F (T3)

工程號	J852	地盤	亞皆老街
-----	------	----	------

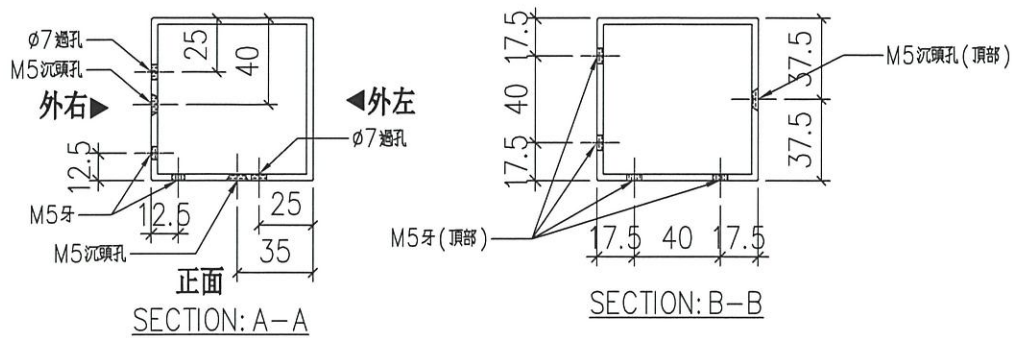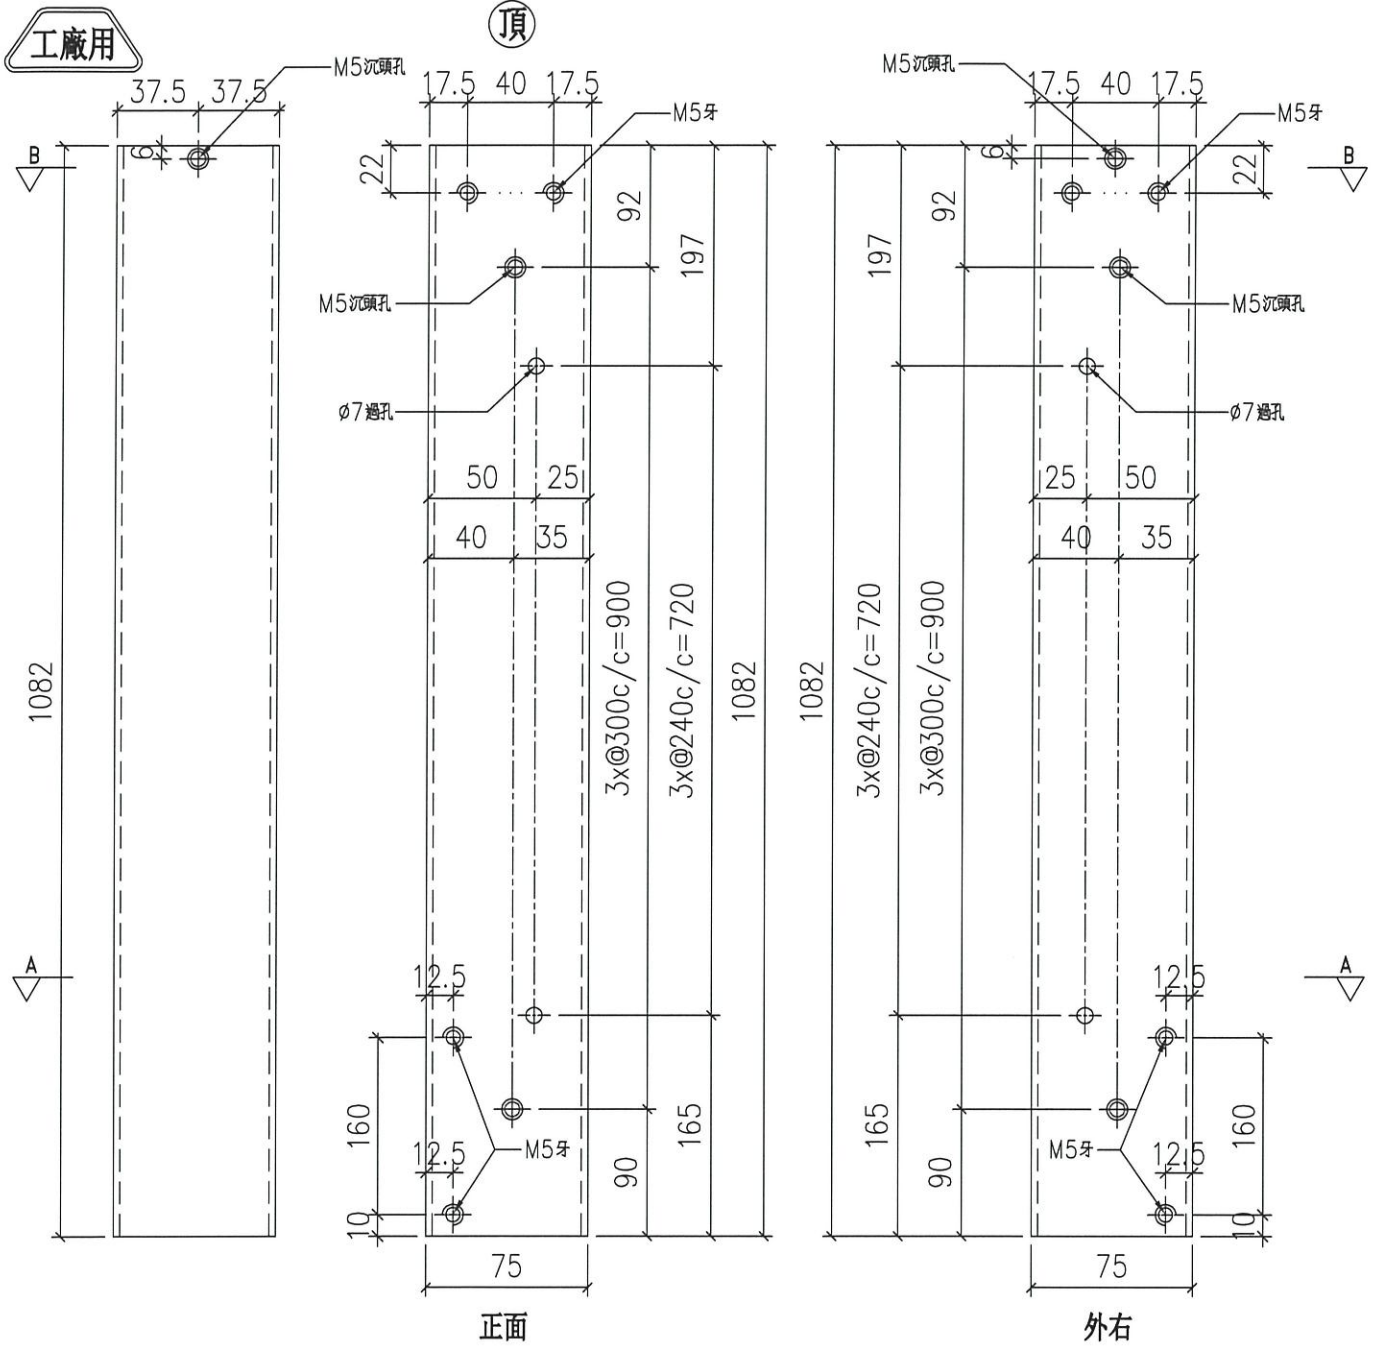

名稱	75X75X3 鋁通	制圖	LHR	2021,1,22	修改	-	
材料	PE00E3021	復核	-	-	日期	-	
顏色	UCT806812XL-3	批准			圖號	J852-ACG-FAB-05	




美特鋁質有限公司
MIDI Aluminium Fabricator Ltd.

序號	物料編號	數量	樓層
01	E4010-01	285	2~23/F (T1&2)
		270	2,7-23/F (T3)

工程號	J852	地盤	亞皆老街
-----	------	----	------



室外

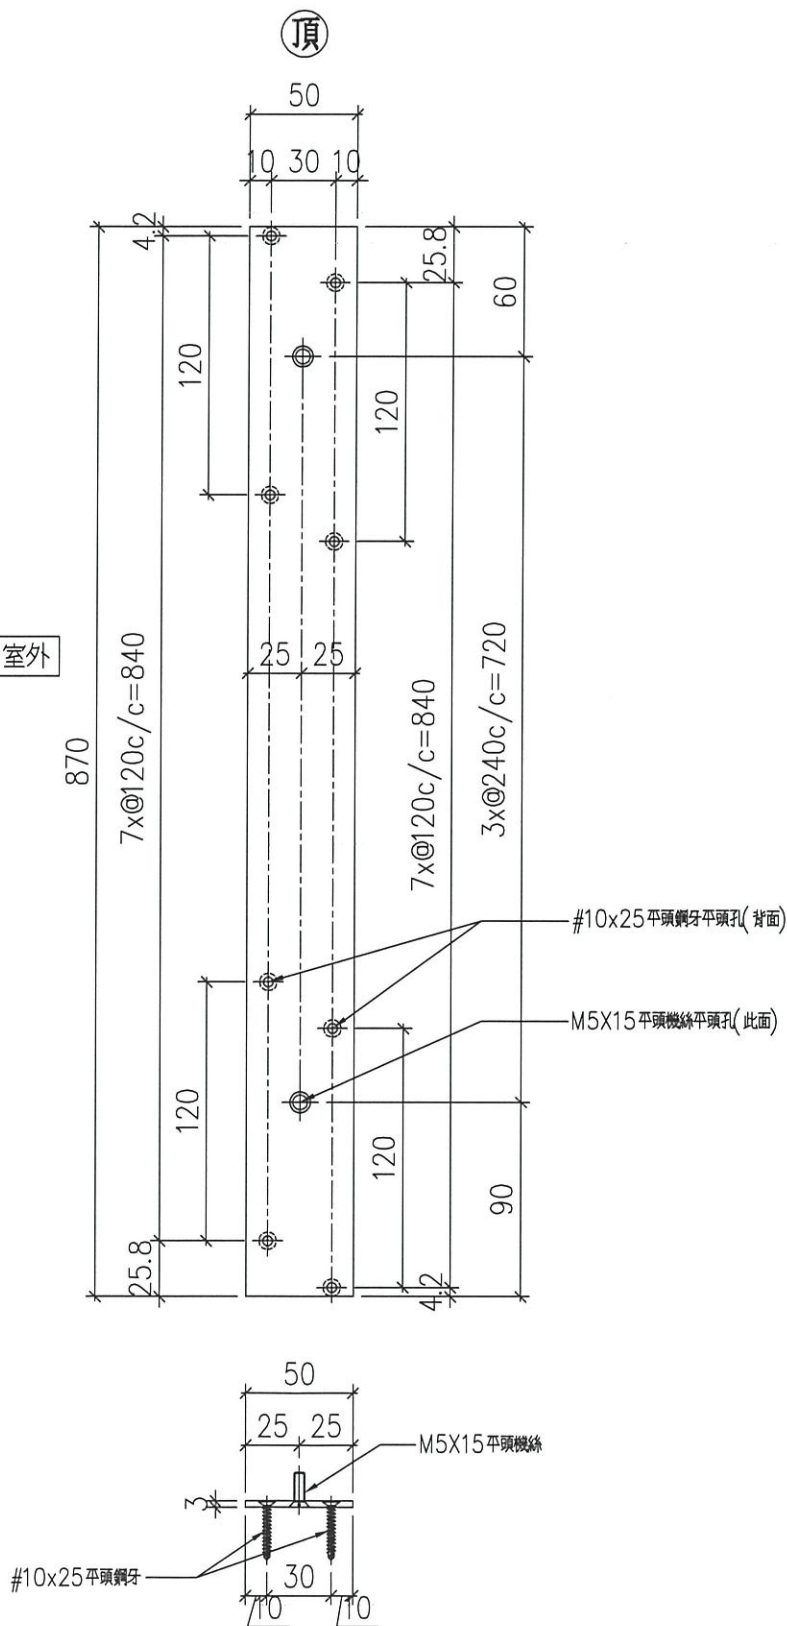

名稱	50X3鋁巴	制圖	LHR	2020.10.27	修改	-		
材料	PE00E4010	復核	-	-	日期	-		
顏色	UCT806812XL-3	批准			圖號	J852-ACG-FAB-06		



美特鋁質 有限公司
MIDI Aluminium Fabricator Ltd.


工程號

J852

地盤

亞皆老街

序號	物料編號	數量	樓層
01	E4010-02	285 <u>270</u>	2~23/F (T1&2) 2,7-23/F (T3)

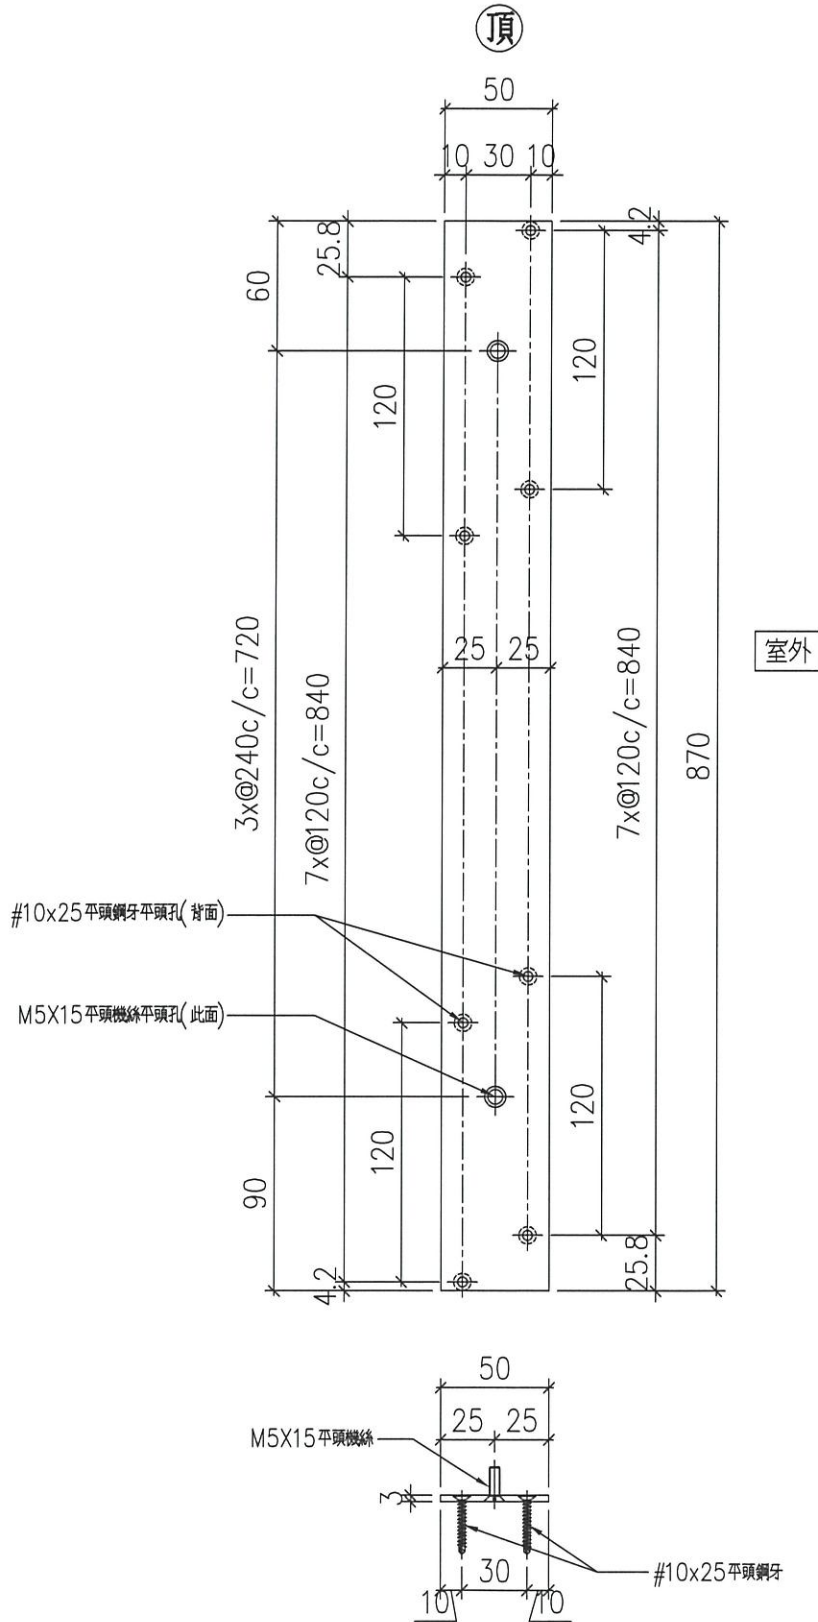

名稱	50X3鋁巴	制圖	LHR	2020.10.27	修改	-		
材料	PE00E4010	復核	-	-	日期	-		
顏色	UCT806812XL-3	批准			圖號	J852-ACG-FAB-07		



美特鋁質 有限公司
MIDI Aluminium Fabricator Ltd.

工程號



J852

地盤


亞皆老街

序號	物料編號	數量	樓層
01	E4010-03	171	2~23/F

(162) 2, 7-23/F (T3)

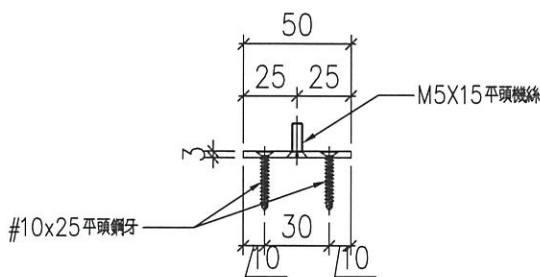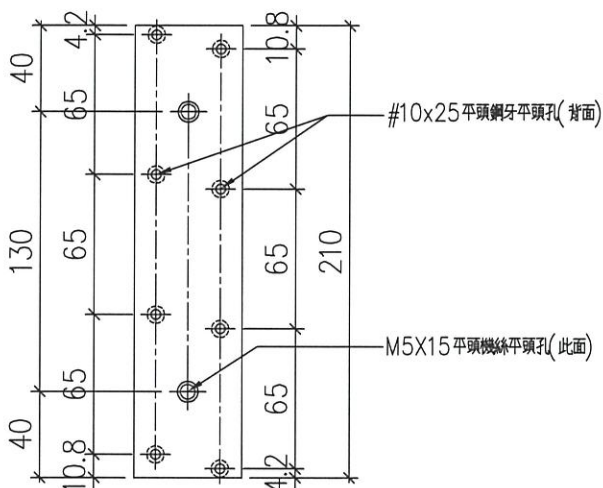



名稱	50X3 鋁巴	制圖	LHR	2020.10.27	修改	-		
材料	PE00E4010	復核	-	-	日期	-		
顏色	UCT806812XL-3	批準			圖號	J852-ACG-FAB-08		

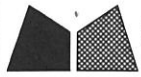


美特鋁質 有限公司
MIDI Aluminium Fabricator Ltd.

工程號 J852 地盤 亞皆老街

序號	物料編號	數量	樓層
01	E4010-04	171 (162)	2~23/F (T1&2) 2,7-23/F (T3)

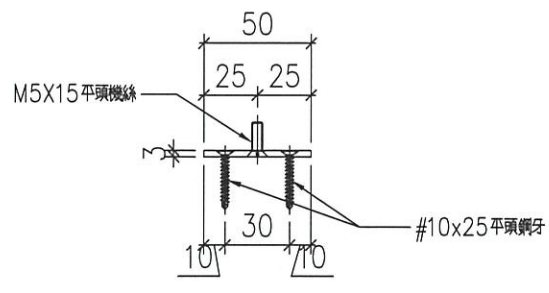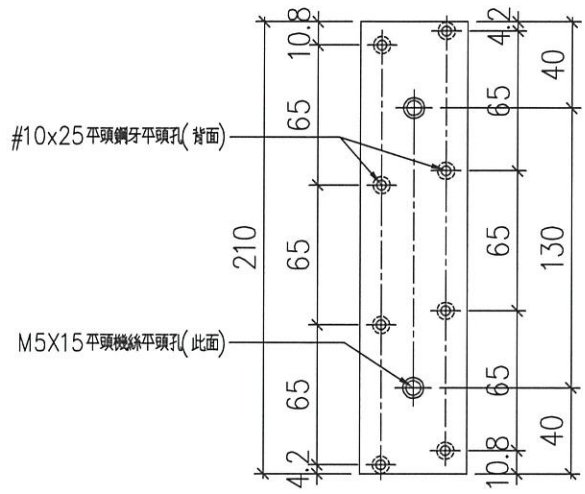

名稱	50X3 鋁巴	制圖	LHR	2020.10.27	修改	-	
材料	PE00E4010	復核	-	-	日期	-	
顏色	UCT806812XL-3	批准			圖號	J852-ACG-FAB-09	

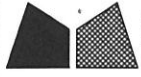

美特鋁質有限公司
MIDI Aluminium Fabricator Ltd.


工程號

J852

地盤

亞皆老街


送工地

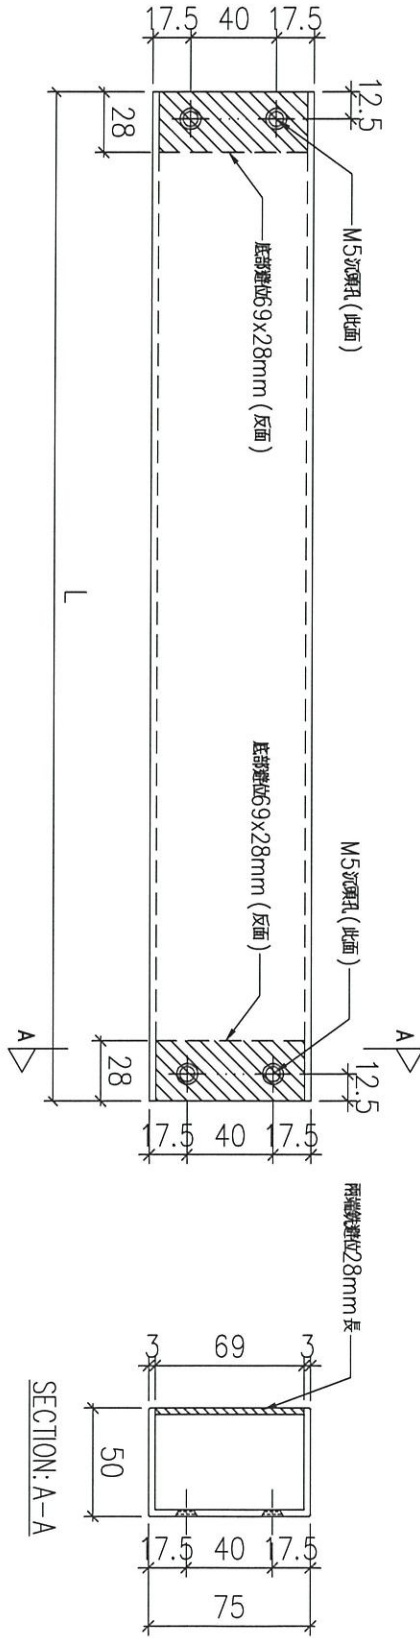

序號	物料編號	分格尺寸	L	數量	使用位置	樓層
01	T1-ACG-06	920	920	1619	見派位圖	2~23/F
02	T1-ACG-07	880	880	38	見派位圖	2~23/F
03	T1-ACG-08	712.5	712.5	38	見派位圖	2~23/F
04	T2-ACG-06	680	680	1619	見派位圖	2~23/F
05	T2-ACG-07	635	635	38	見派位圖	2~23/F
06	T2-ACG-08	712.5	712.5	38	見派位圖	2~23/F
07	T3-ACG-06	920	920	1619	見派位圖	2~23/F
08	T3-ACG-07	880	880	3238	見派位圖	2~23/F
09	T3-ACG-08	712.5	712.5	3238	見派位圖	2~23/F

2, 7-23/F

名稱	75X50X3鋁通	制圖	LHR	2021,1,22	修改	-
材料	ME0000565	復核	-	-	日期	-
顏色	UCT806812XL-3	批准			圖號	J852-ACG-FAB-10

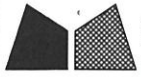

美特鋁質 有限公司



MIDI Aluminium Fabricator Ltd.

工程號

J852

地盤


亞皆老街

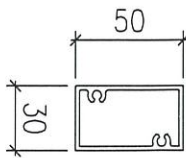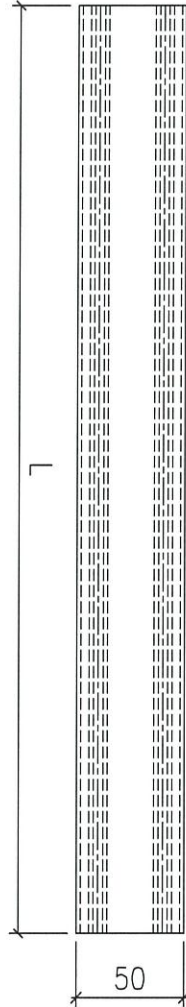

序號	物料編號	分格尺寸	L	數量	樓層
01	X85906-01	920	912	304	2~23/F
02	X85906-02	880	872	608	2~23/F
03	X85906-03	712.5	705	912	2~23/F
04	X85906-04	680	672	52	2~23/F
05	X85906-05	635	627	304	2~23/F

T1&T3: 2, 7-23/F
 T3: 2, 7-23/F
 T3: 2, 7-23/F
 T2: 2, 7-23/F

名稱	50X30 鋁柵格	制圖	LHR	2021,1,22	修改	-
材料	X85906	復核	-	-	日期	-
顏色	UCT806812XL-3	批准			圖號	J852-ACG-FAB-11

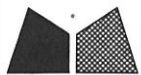

美特鋁質 有限公司


MIDI Aluminium Fabricator Ltd.

工程號

J852

地盤

亞皆老街

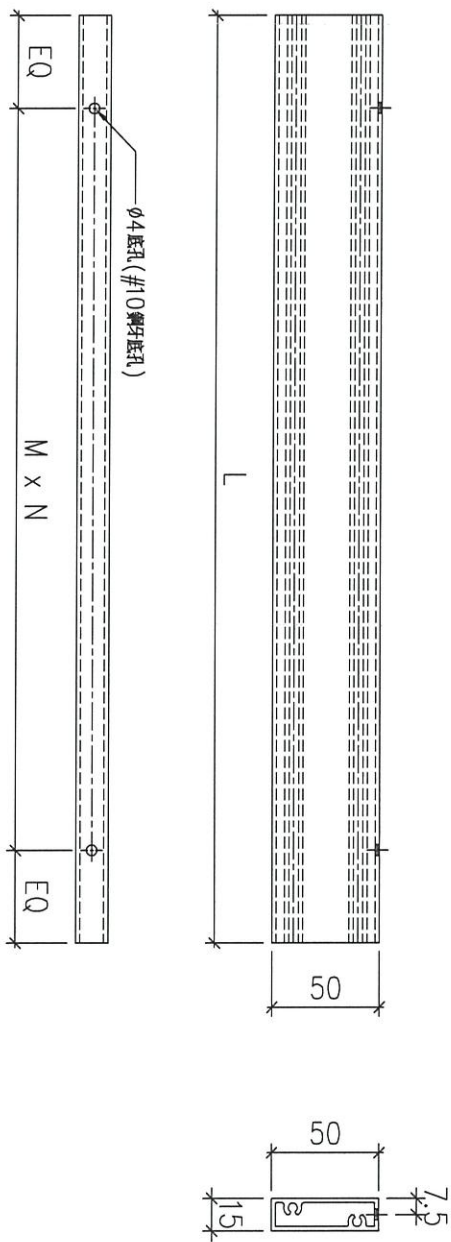

T1 + T3: 2, 7-23/F
T2: 2, 7-23/F

序號	物料編號	分格尺寸	L	M x N	EQ	數量	樓層
01	X85907-01	920	912	@250x3	81	152	2~23/F
02	X85907-02	880	857	@250x3	53.5	304	2~23/F
03	X85907-03	680	672	@250x2	86	176	2~23/F
04	X85907-04	635	612	@250x2	56	152	2~23/F

名稱	50X15 鋁柵格	制圖	LHR	2021,1,22	修改	-
材料	X85907	復核	-	-	日期	-
顏色	UCT806812XL-3	批准			圖號	J852-ACG-FAB-12




美特鋁質 有限公司
MIDI Aluminium Fabricator Ltd.

序号	物料編號	數量	位置	樓層
01	LJ-C01	570	修鋁橫料用	2~23/F
		540		

工程號	J852	地盤	亞皆老街
-----	------	----	------

工廠用

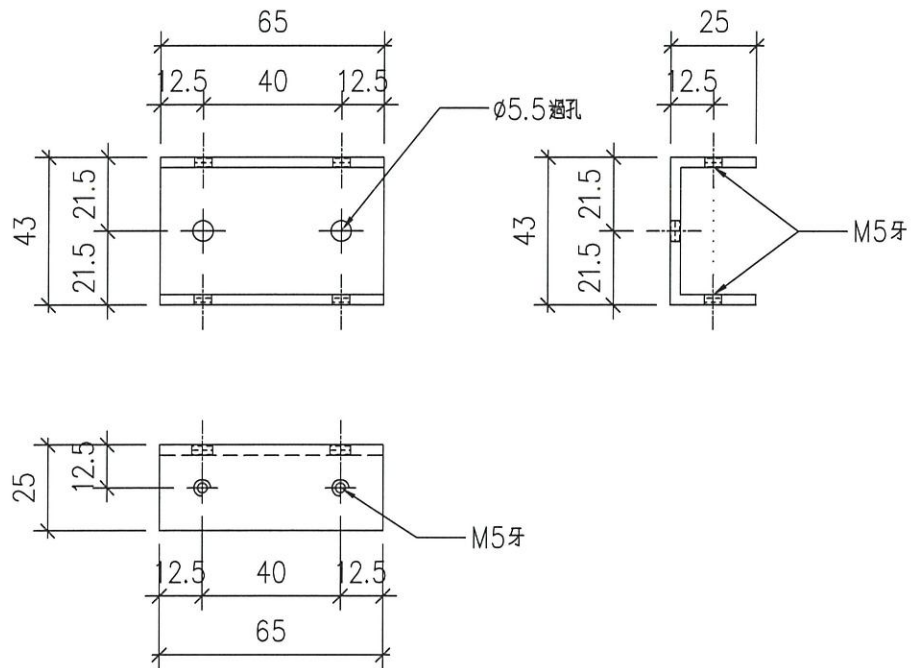

名稱	鋁槽加工圖	制圖	LHR	2020.10.27	修改	-		
材料	25*43*25*3mm 厚鋁槽	復核	-	-	日期	-		
顏色	MILL	批准			圖號	J852-ACG-LJ01		





美特鋁質 有限公司
MIDI Aluminium Fabricator Ltd.


序号	物料編號	數量	位置	樓層
01	LJ-C02	342	LJ-D01	2~23/F
		324		

工程號	J852	地盤	亞皆老街
-----	------	----	------

工廠用

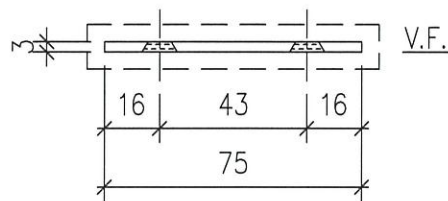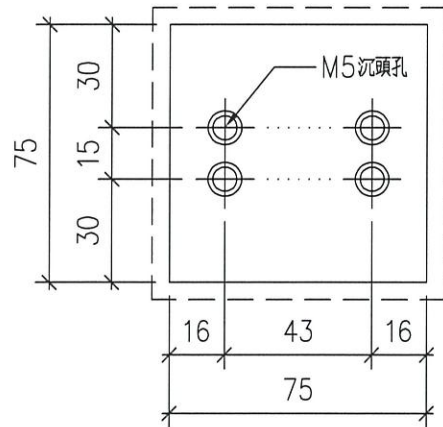

名稱	鋁巴加工圖	制圖	LHR	2020.10.27	修改	-		
材料	3mm厚鋁巴	復核	-	-	日期	-		
顏色	UCT806812XL-3	批准			圖號	J852-ACG-LJ02		

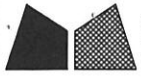


美特鋁質 有限公司
MIDI Aluminium Fabricator Ltd.

序号	物料編號	數量	位置	樓層
01	LJ-C03	684	LJ-D01	2~23/F
		648		

工程號	J852	地盤	亞皆老街
-----	------	----	------

工廠用

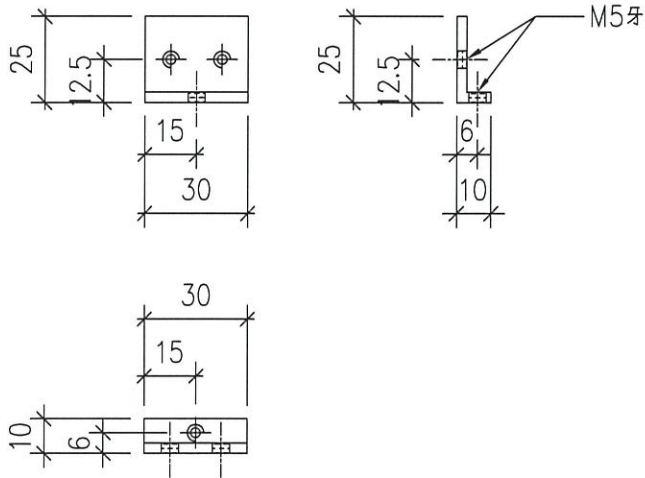

名稱	鋁角加工圖	制圖	LHR	2020.10.27	修改	-		
材料	25*10*3mm厚鋁角(用廢料)	復核	-	-	日期	-		
顏色	MILL	批准			圖號	J852-ACG-LJ03		



美特鋁質有限公司
MIDI Aluminium Fabricator Ltd.

工程號

J852


地盤

亞皆老街

序号	物料編號	數量	位置	樓層
01	LJ-D01	342	鋁橫料頂封口片	2~23/F
		324		

工廠用

組裝圖

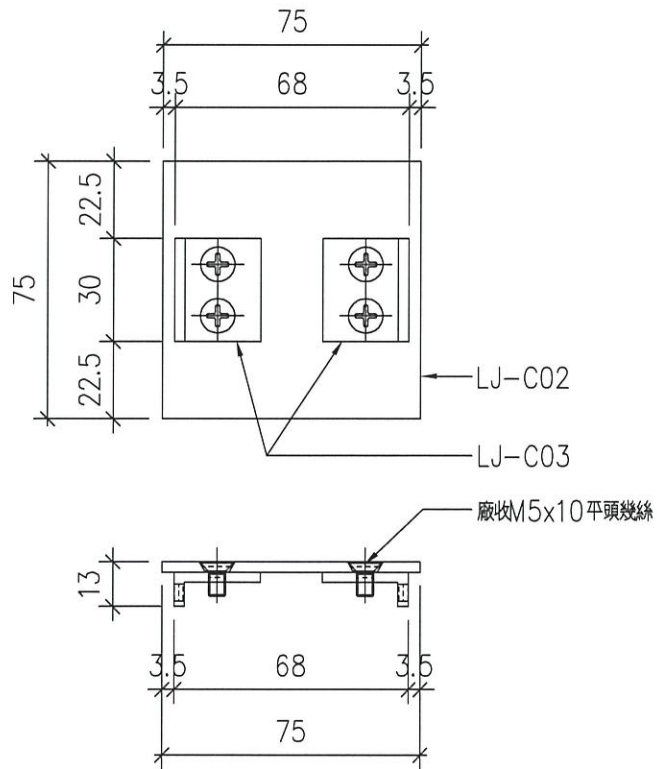

名稱	封口片組裝圖	制圖	LHR	2020.10.27	修改	-		
材料	-	復核	-	-	日期	-		
顏色	-	批准			圖號	J852-ACG-LJ04		



美特鋁質有限公司
MIDI Aluminium Fabricator Ltd.

工程號

J852

地盤


亞皆老街

序號	物料編號	數量	使用位置	樓層
01	T1-ACG-01	3832	見派位圖	2~23/F
02	T2-ACG-01	3832	見派位圖	2~23/F
03	T3-ACG-01	3832	見派位圖	2~23/F

2,7-23/F

送工地

組裝圖

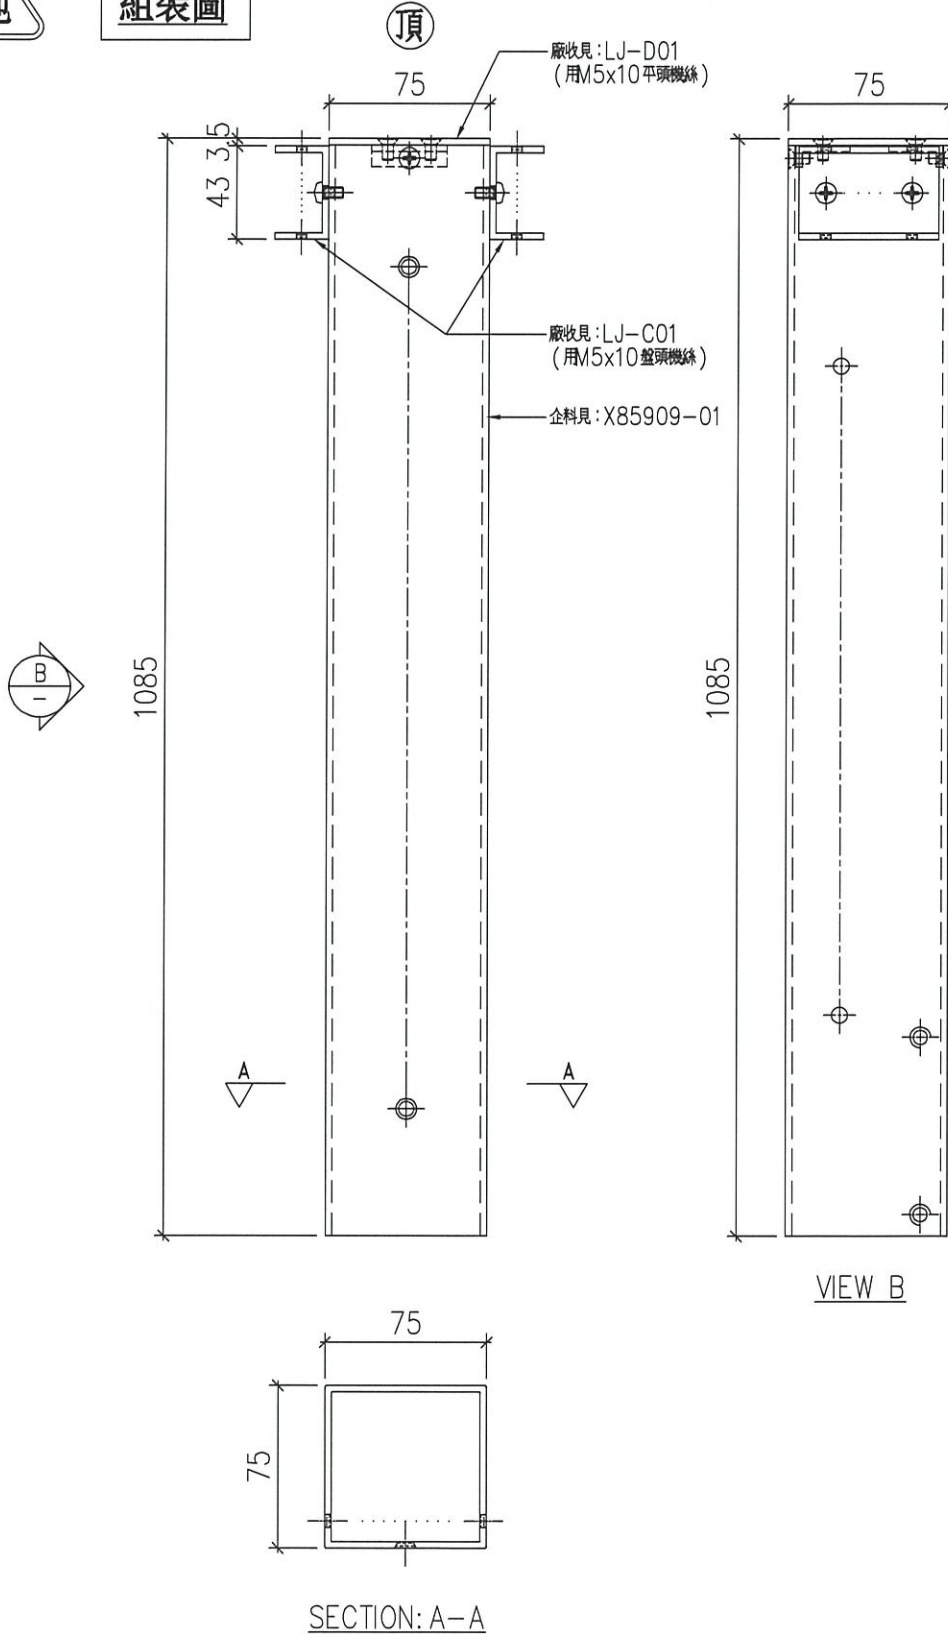

名稱	企料組裝圖	制圖	LHR	2021,1,22	修改	-		
材料	-	復核	-	-	日期	-		
顏色	UCT806812XL-3	批准			圖號	J852-ACG-ASS1-01		



美特鋁質有限公司
MIDI Aluminium Fabricator Ltd.

工程號

J852

地盤

亞皆老街


序號	物料編號	數量	使用位置	樓層
01	T1-ACG-02	19	見派位圖	2~23/F
02	T2-ACG-02	19	見派位圖	2~23/F
03	T3-ACG-02	19	見派位圖	2~23/F

16


2,7-23/F



組裝圖

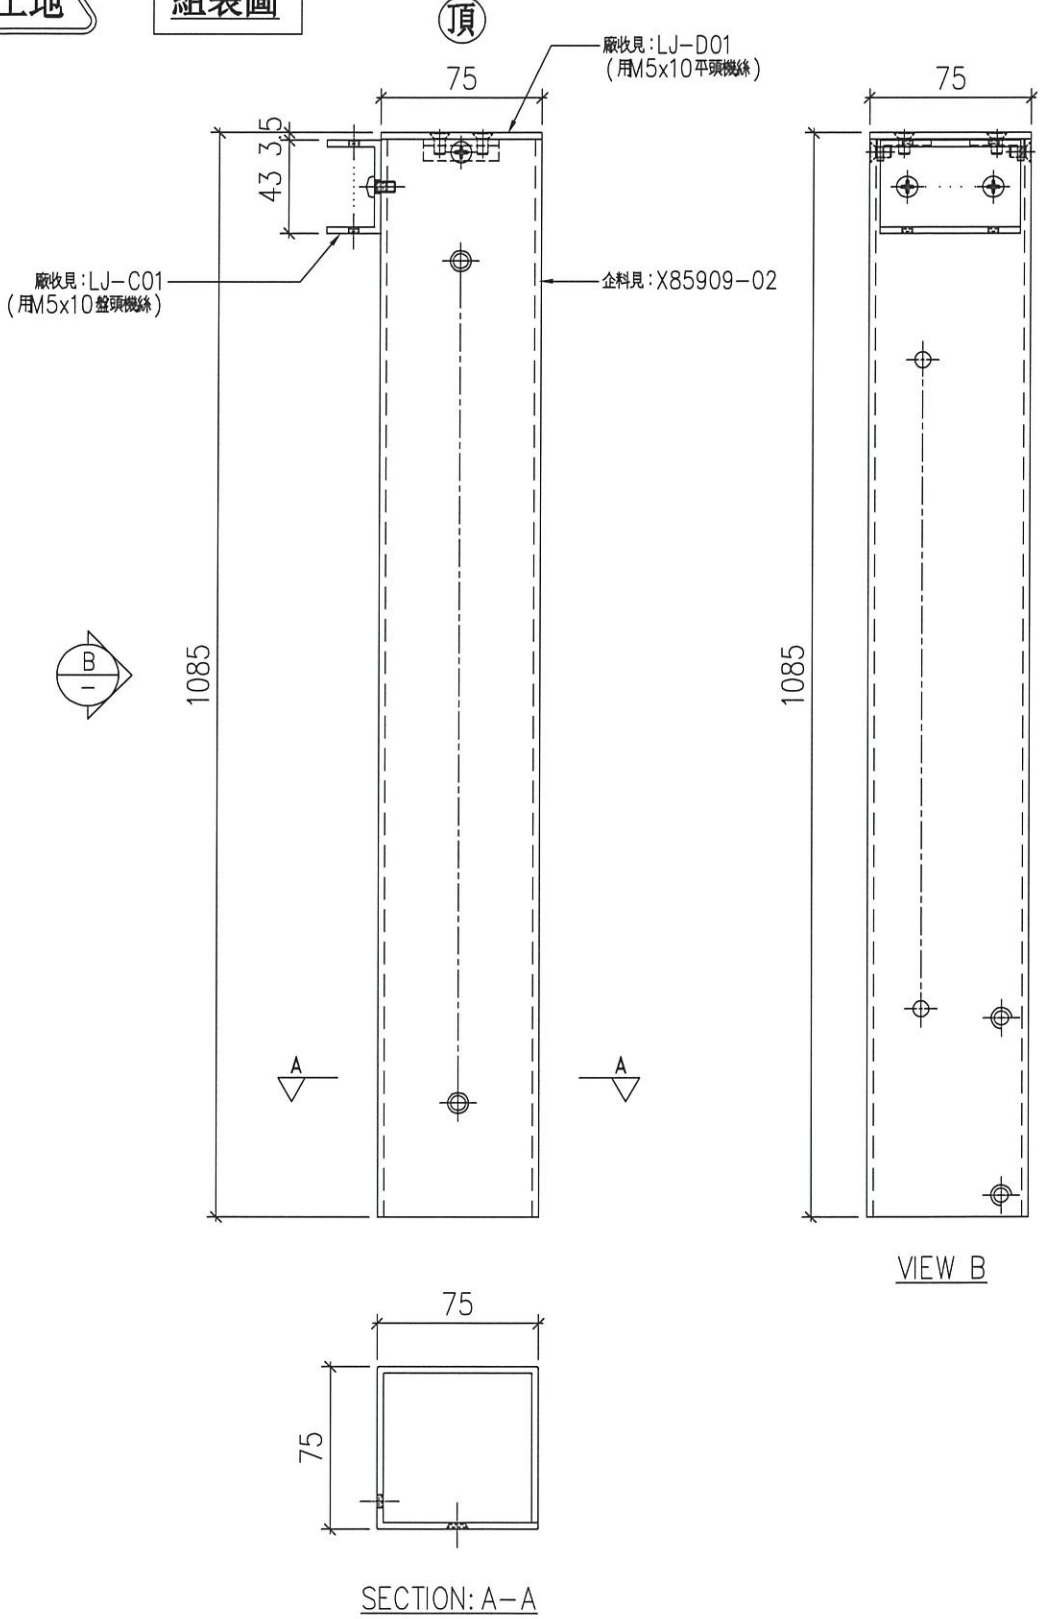

名稱	企料組裝圖	制圖	LHR	2021,1,22	修改	-		
材料	-	復核	-	-	日期	-		
顏色	UCT806812XL-3	批准			圖號	J852-ACG-ASS1-02		

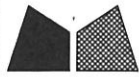

美特鋁質有限公司
MIDI Aluminium Fabricator Ltd.

工程號

J852

地盤


亞皆老街

序號	物料編號	數量	使用位置	樓層
01	T1-ACG-03	19	見派位圖	2~23/F
02	T2-ACG-03	19	見派位圖	2~23/F
03	T3-ACG-03	1916	見派位圖	2~23/F

2,7-23/F




組裝圖

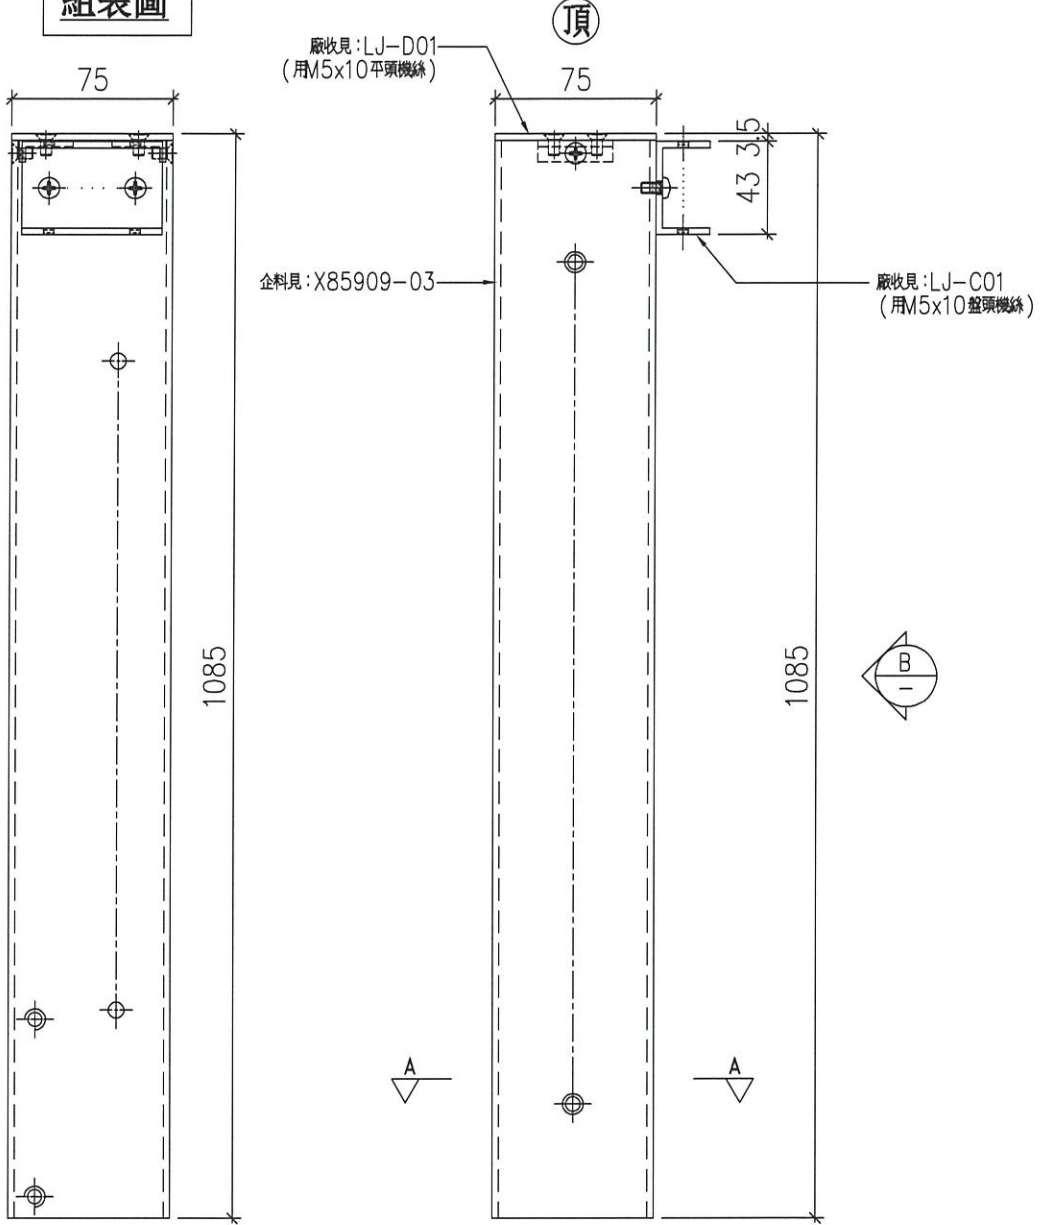

VIEW B

SECTION: A-A

名稱	企料組裝圖	制圖	LHR	2021,1,22	修改	-		
材料	-	復核	-	-	日期	-		
顏色	UCT806812XL-3	批准			圖號	J852-ACG-ASS1-03		

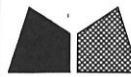

美特鋁質有限公司
MIDI Aluminium Fabricator Ltd.

工程號

J852

地盤

亞皆老街


序號	物料編號	數量	使用位置	樓層
01	T1-ACG-04	19	見派位圖	2~23/F
02	T2-ACG-04	19	見派位圖	2~23/F
03	T3-ACG-04	19	見派位圖	2~23/F

16

2, 7-23/F

送工地

組裝圖

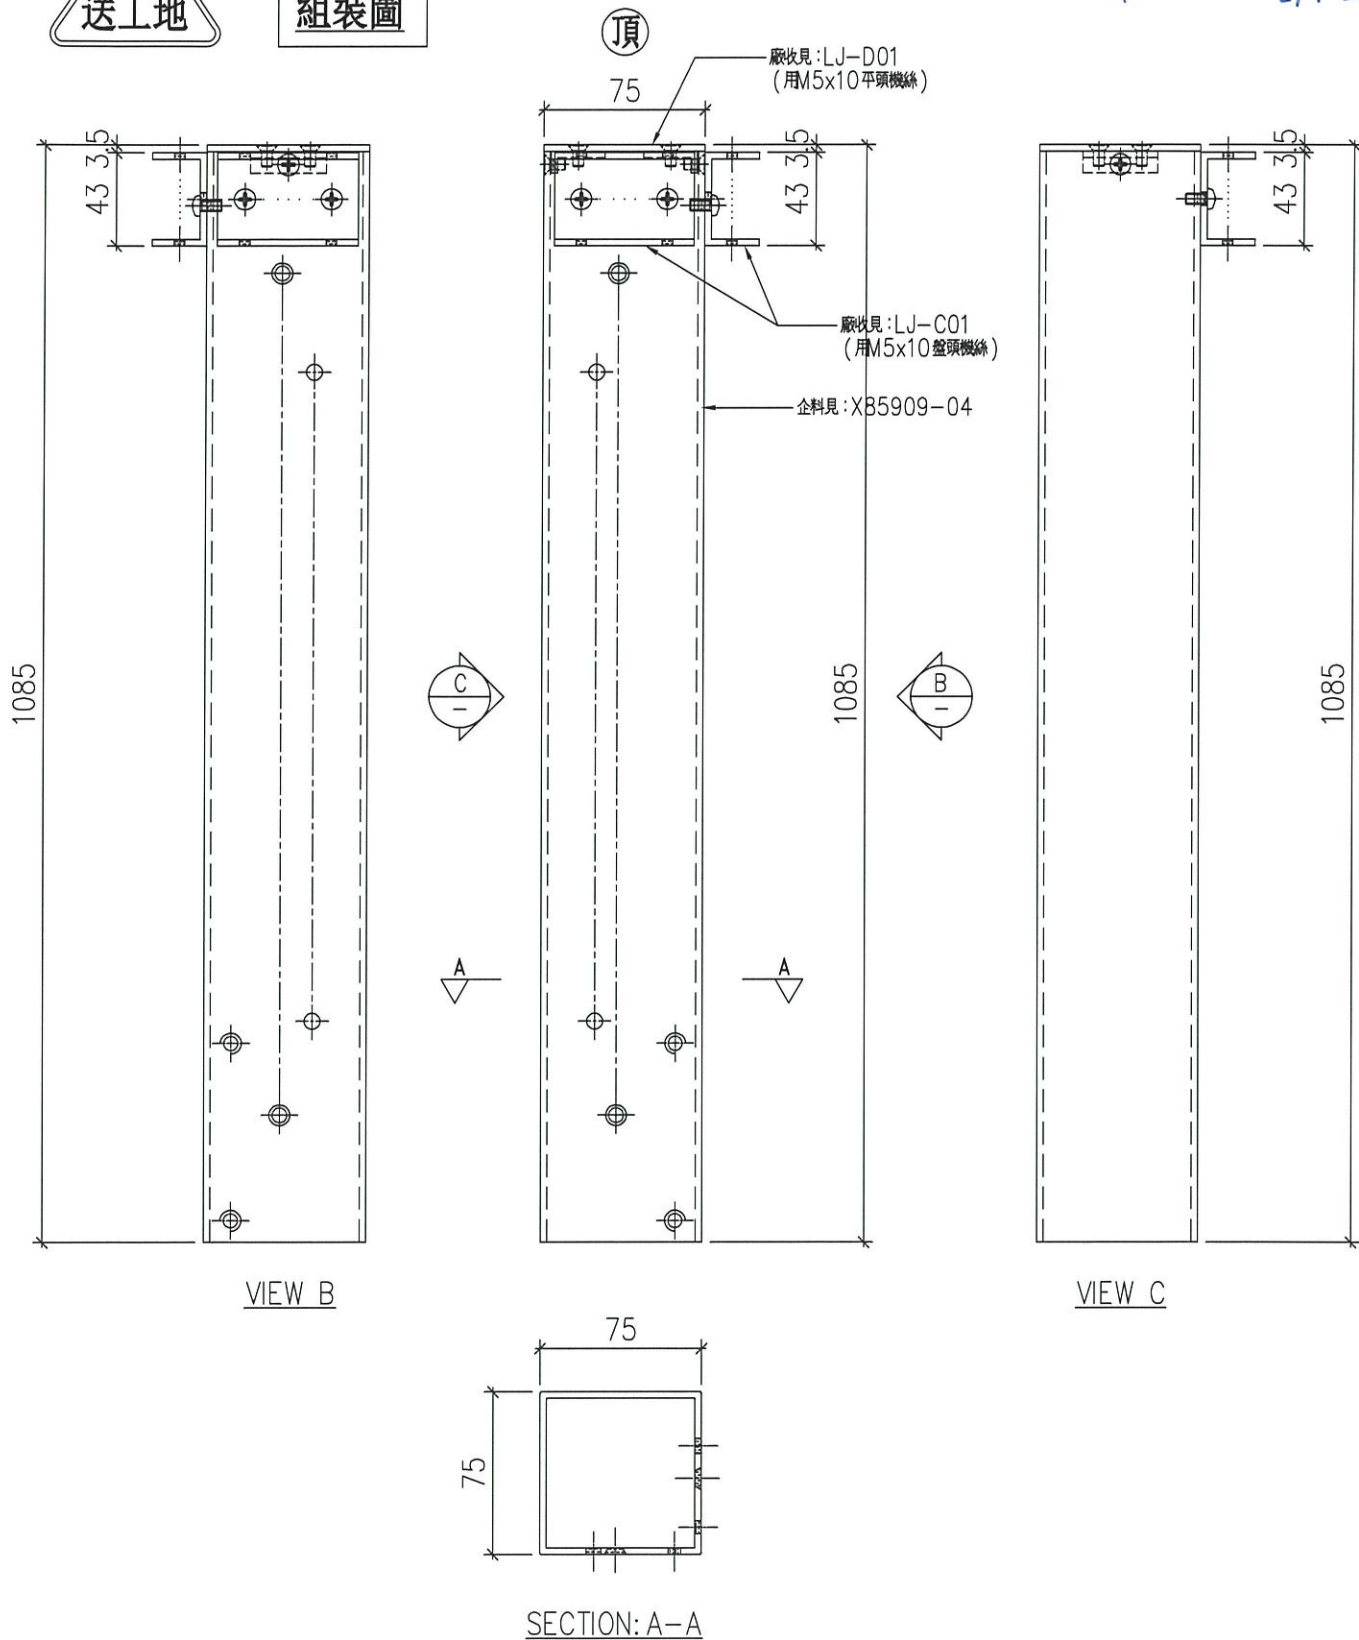

名稱	企料組裝圖	制圖	LHR	2021,1,22	修改	-		
材料	-	復核	-	-	日期	-		
顏色	UCT806812XL-3	批准			圖號	J852-ACG-ASS1-04		



美特鋁質有限公司
MIDI Aluminium Fabricator Ltd.

工程號

J852

地盤

亞皆老街


序號	物料編號	數量	使用位置	樓層
01	T1-ACG-05	19	見派位圖	2~23/F
02	T2-ACG-05	19	見派位圖	2~23/F
03	T3-ACG-05	19	見派位圖	2~23/F

16

2, 7-23/F

送工地

組裝圖

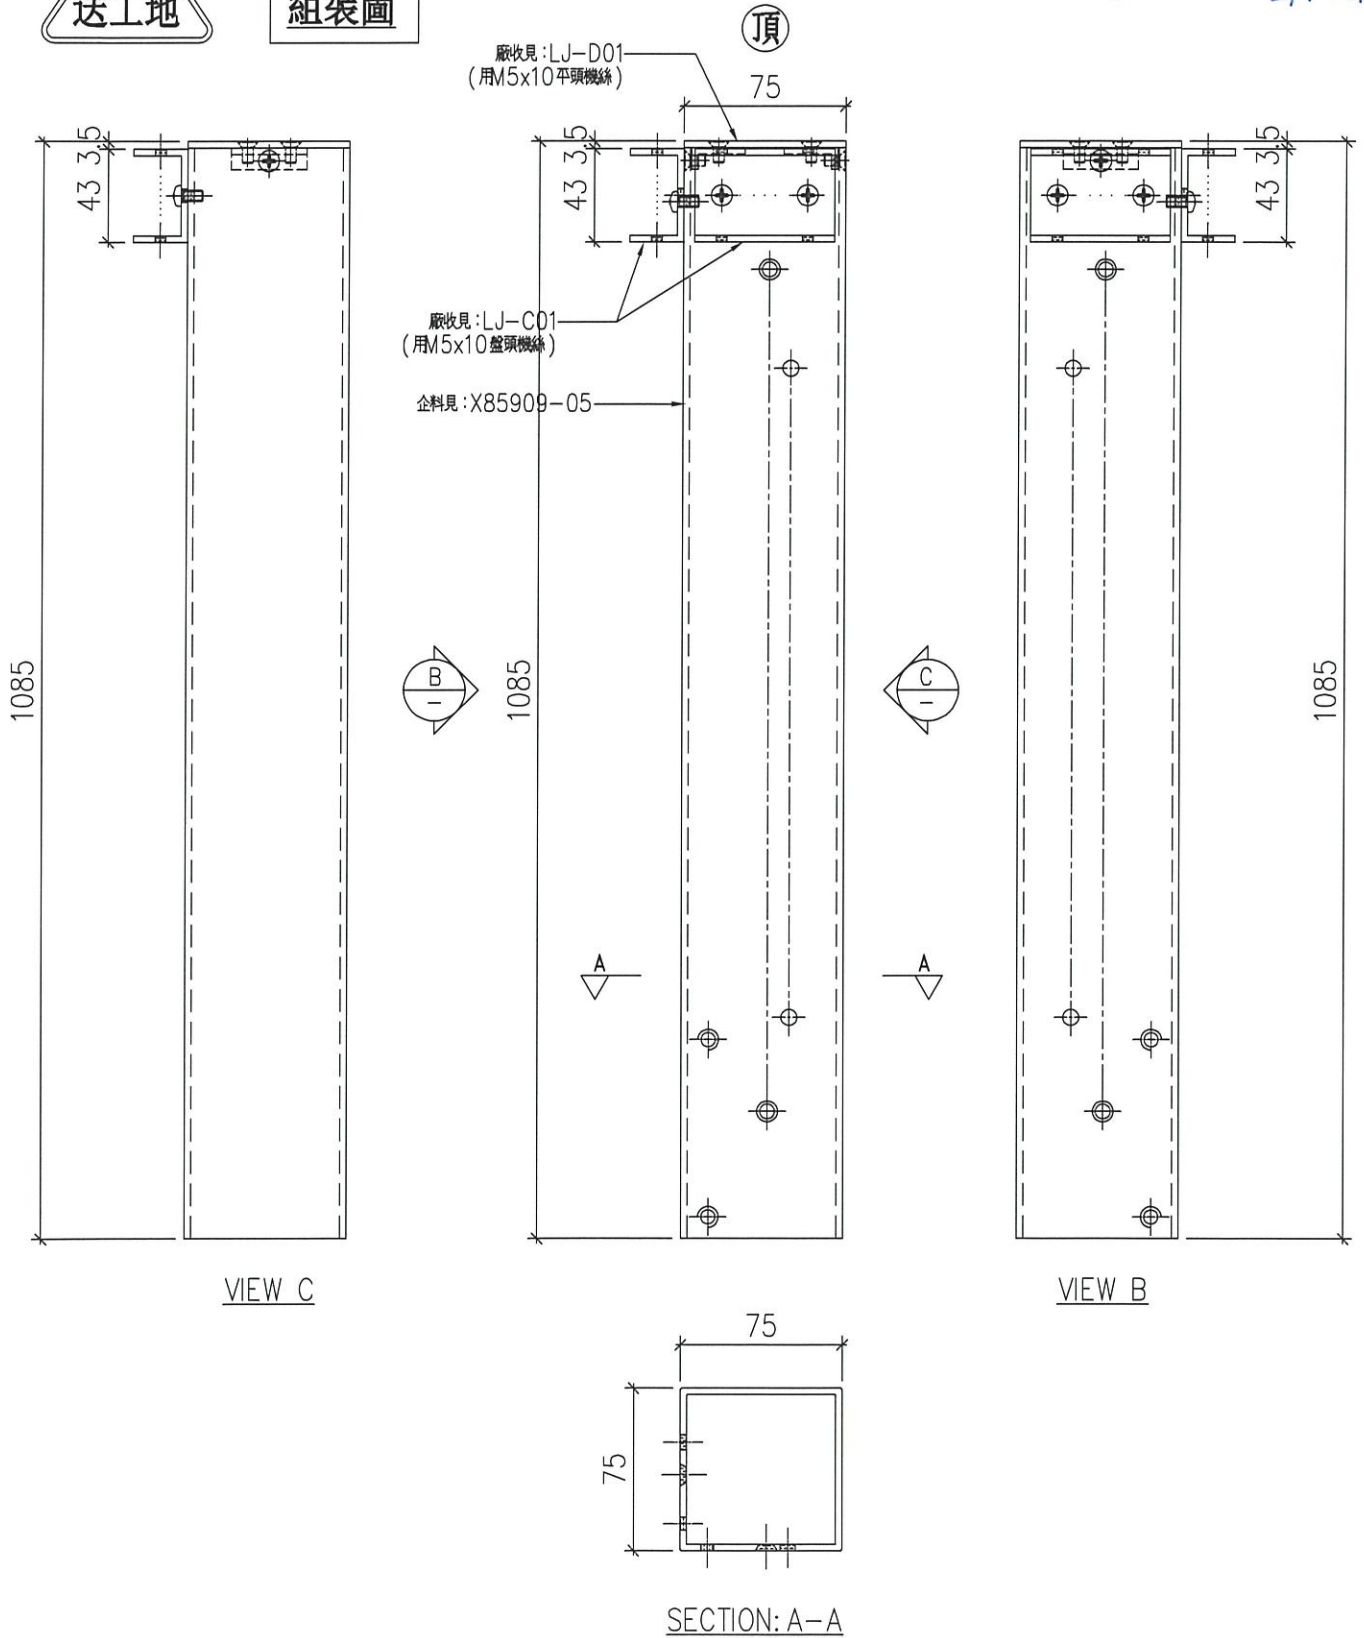

名稱	企料組裝圖	制圖	LHR	2021,1,22	修改	-		
材料	-	復核	-	-	日期	-		
顏色	UCT806812XL-3	批準			圖號	J852-ACG-ASS1-05		



美特鋁質 有限公司
MIDI Aluminium Fabricator Ltd.

工程號

J852

地盤

亞皆老街


序號	物料編號	數量	使用位置	樓層
01	T1-ACG-G01	1916	見派位圖	2~23/F
02	T3-ACG-G01	1916	見派位圖	2~23/F

2,7-23/F


送工地

組裝圖

室外

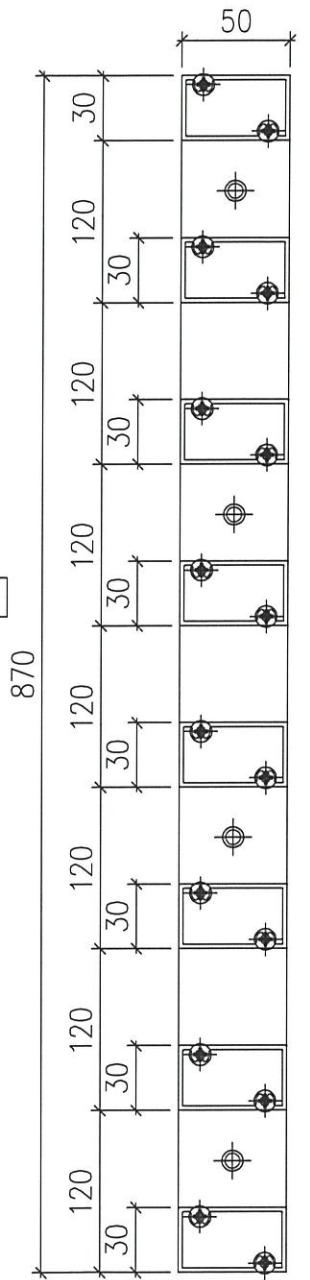

SECTION: B-B

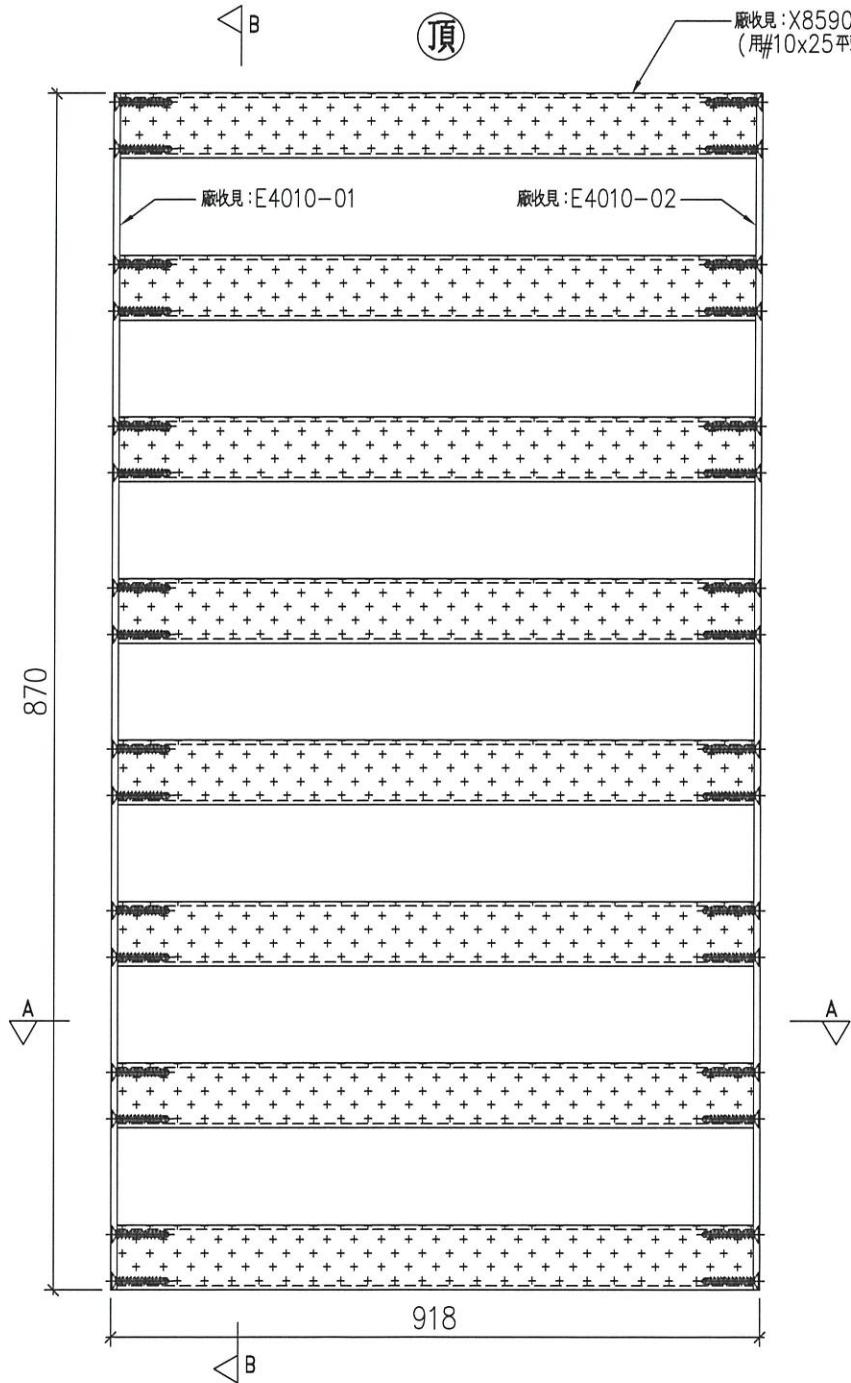

SECTION: A-A

名稱	鋁柵格玉組裝圖	制圖	LHR	2021,1,22	修改	-		
材料	-	復核	-	-	日期	-		
顏色	UCT806812XL-3	批準			圖號	J852-ACG-ASS1-06		



美特鋁質有限公司
MIDI Aluminium Fabricator Ltd.

工程號

J852

地盤


亞皆老街

序號	物料編號	數量	使用位置	樓層
01	T1-ACG-G02	38	見派位圖	2~23/F
02	T3-ACG-G02	38	見派位圖	2~23/F

2, 7-23/F

送工地

組裝圖

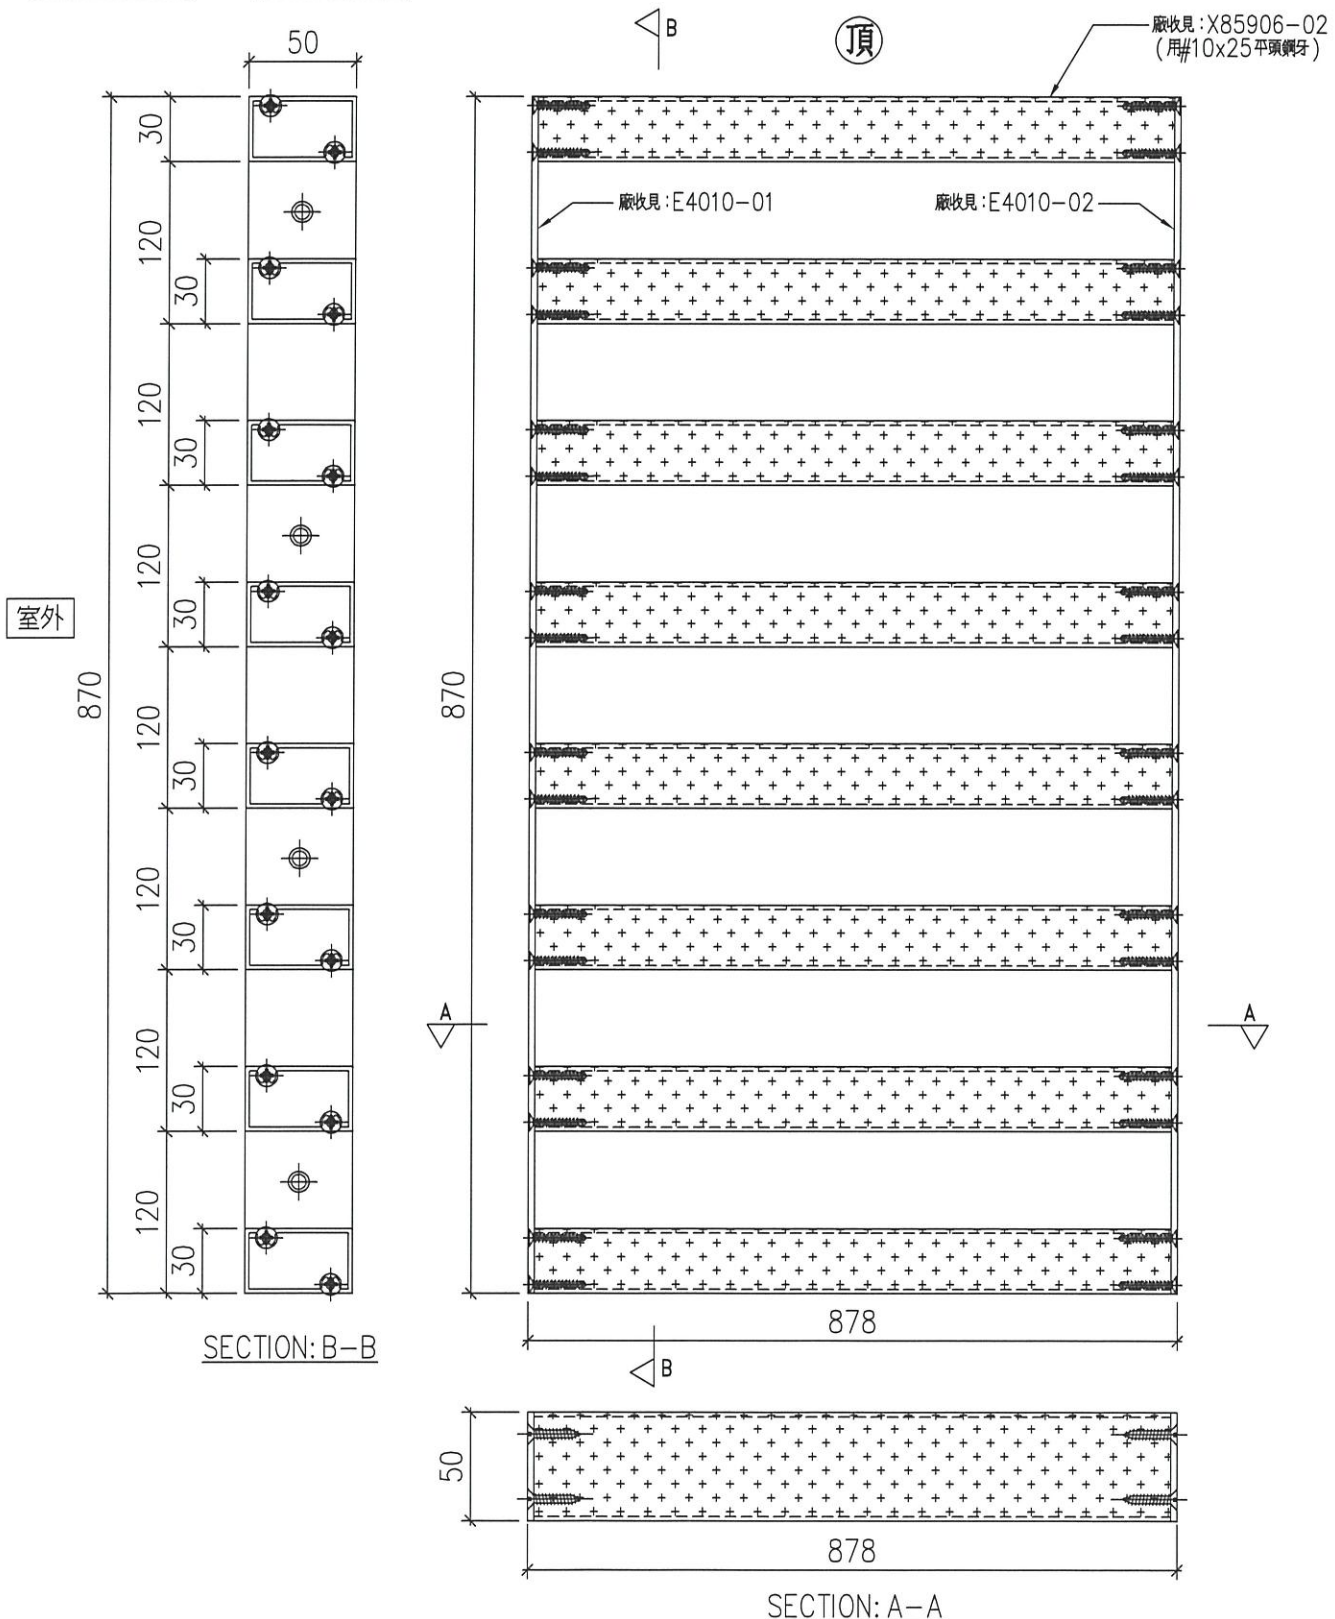

室外

SECTION: B-B

SECTION: A-A

名稱	鋁柵格玉組裝圖	制圖	LHR	2021,1,22	修改	-		
材料	-	復核	-	-	日期	-		
顏色	UCT806812XL-3	批准			圖號	J852-ACG-ASS1-07		



美特鋁質有限公司
MIDI Aluminium Fabricator Ltd.

序號	物料編號	數量	使用位置	樓層
01	T2-ACG-G01	19	見派位圖	2~23/F

工程號	J852	地盤	亞皆老街
-----	------	----	------

16


2,7-23/F

送工地


組裝圖

廠收見: X85906-04
(用#10x25平頭螺牙)

室外

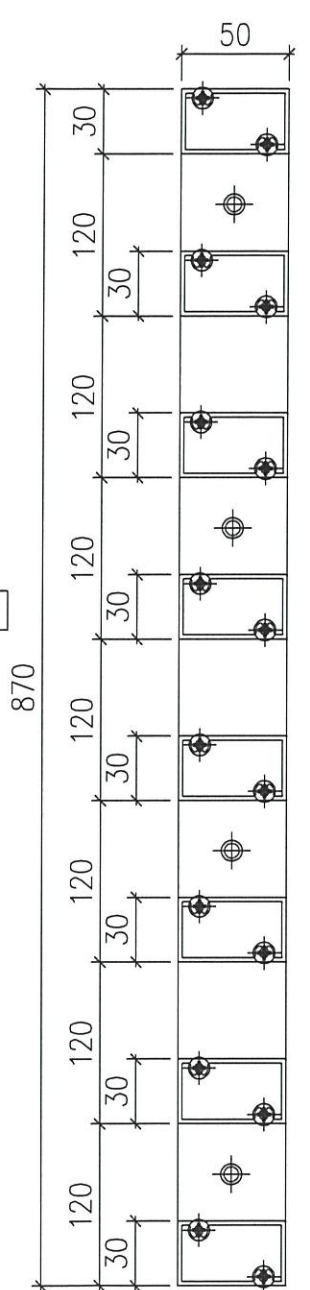

SECTION: B-B

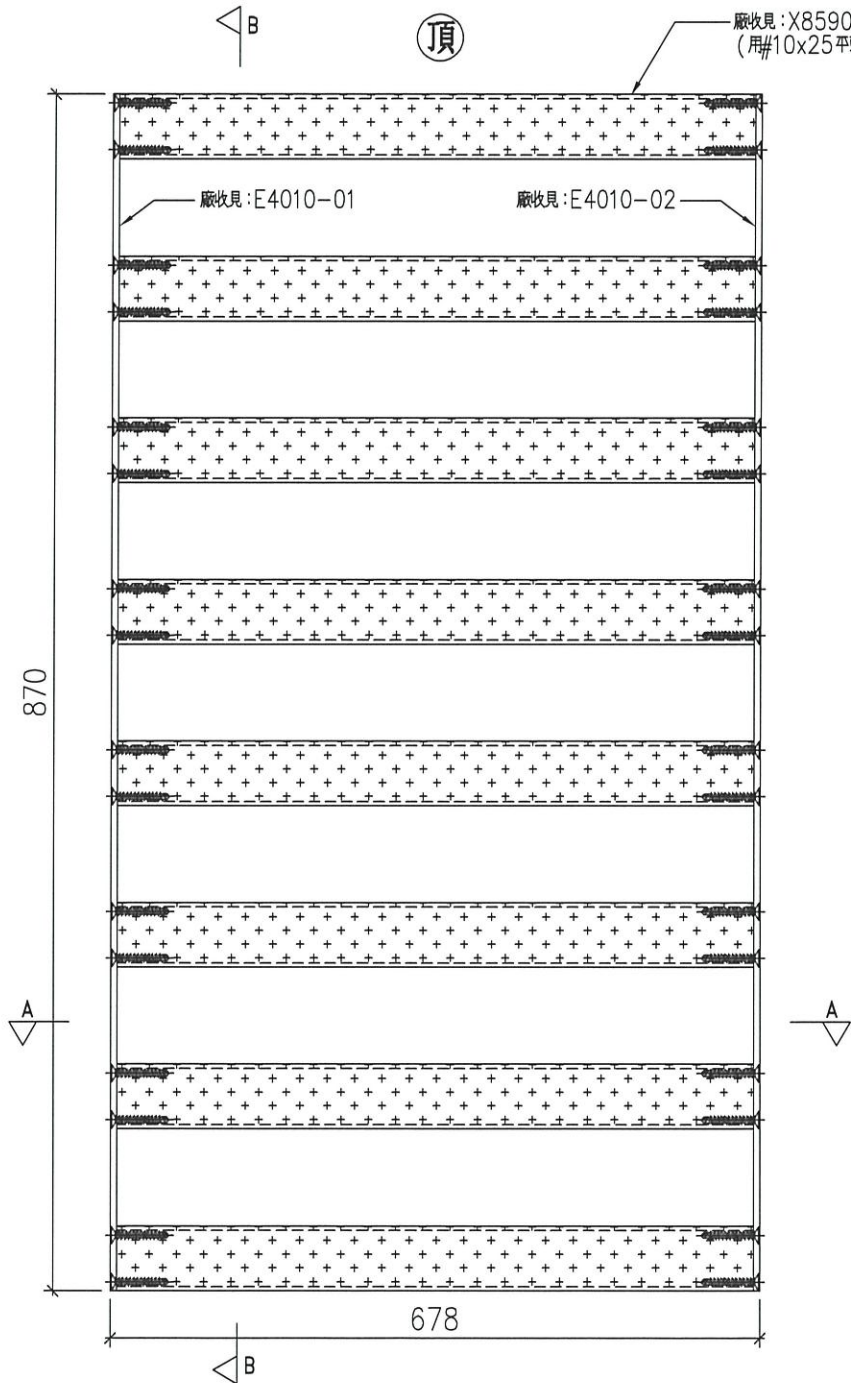

SECTION: A-A

名稱	鋁柵格玉組裝圖	制圖	LHR	2021,1,22	修改	-		
材料	-	復核	-	-	日期	-		
顏色	UCT806812XL-3	批准			圖號	J852-ACG-ASS1-08		





美特鋁質有限公司
MIDI Aluminium Fabricator Ltd.

序號	物料編號	數量	使用位置	樓層
01	T2-ACG-G02	38	見派位圖	2~23/F

工程號	J852	地盤	亞皆老街
-----	------	----	------

送工地

組裝圖

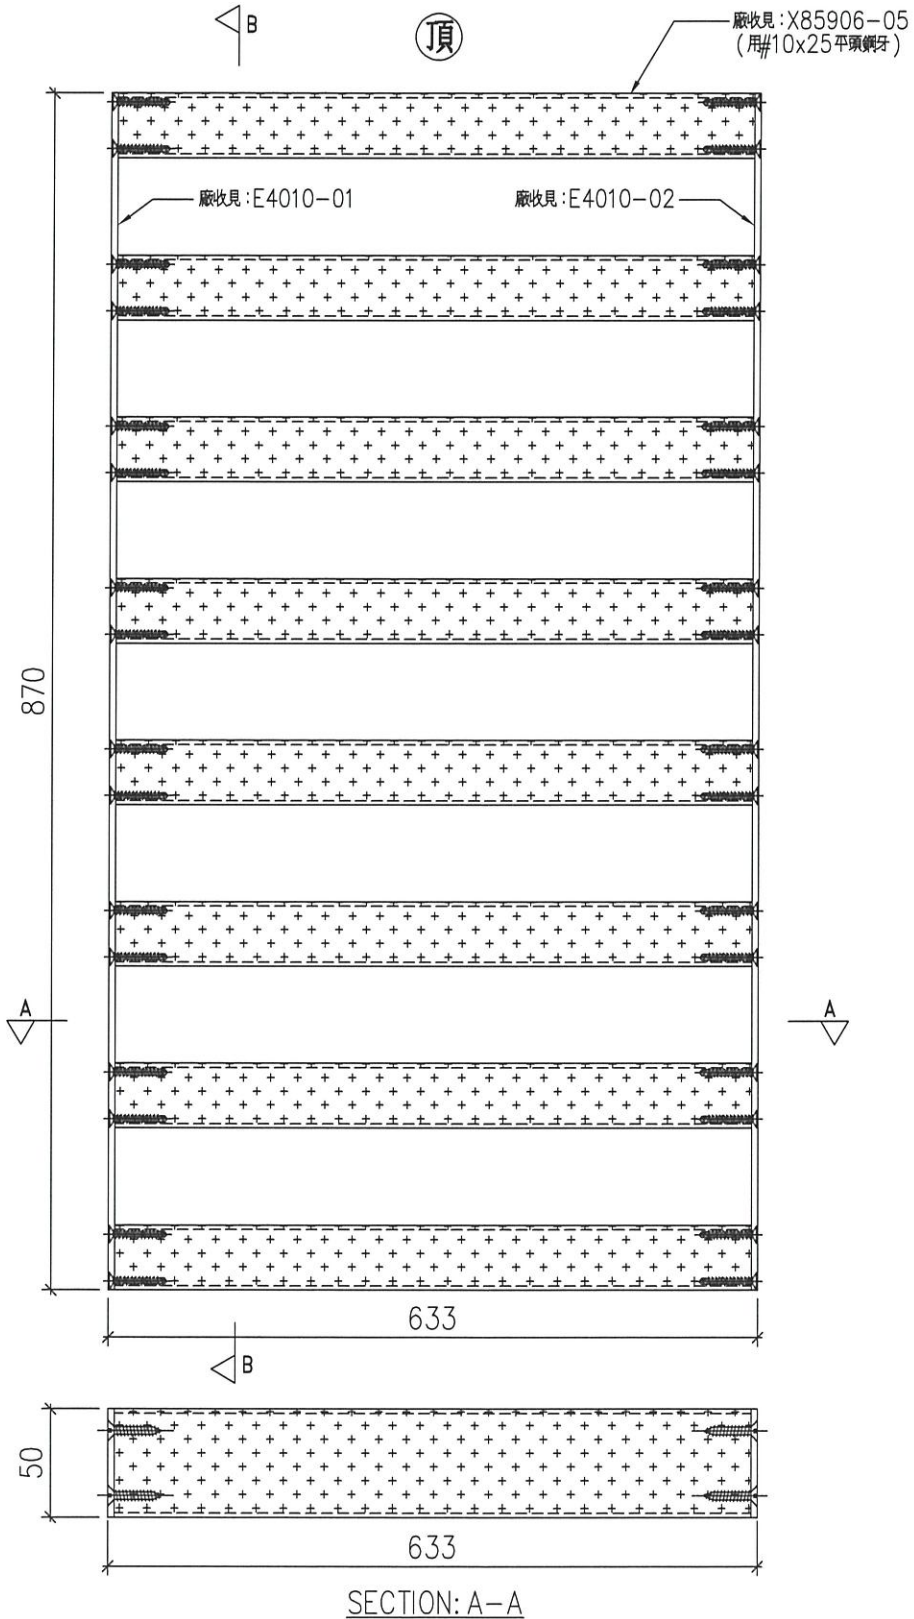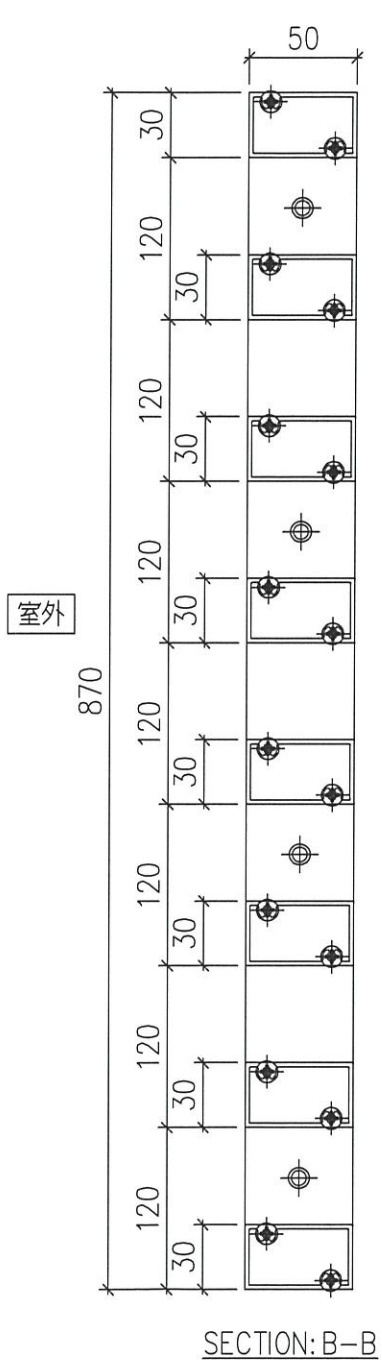

名稱	鋁柵格玉組裝圖	制圖	LHR	2021,1,22	修改	-		
材料	-	復核	-	-	日期	-		
顏色	UCT806812XL-3	批準			圖號	J852-ACG-ASS1-09		



美特鋁質有限公司
MIDI Aluminium Fabricator Ltd.

工程號 J852 地盤 亞皆老街

序號	物料編號	數量	使用位置	樓層
01	T1-ACG-G03	38	見派位圖	2~23/F
02	T2-ACG-G03	38	見派位圖	2~23/F
03	T3-ACG-G03	38	見派位圖	2~23/F

32




2,3-23/F

送工地

組裝圖

廠收見: X85906-03
(用#10x25平頭鋼牙)

室外

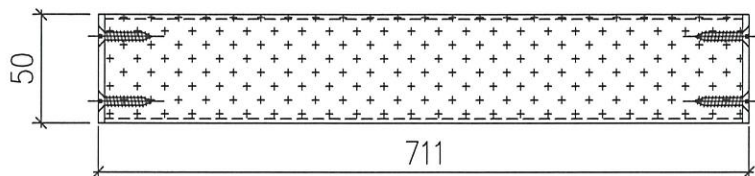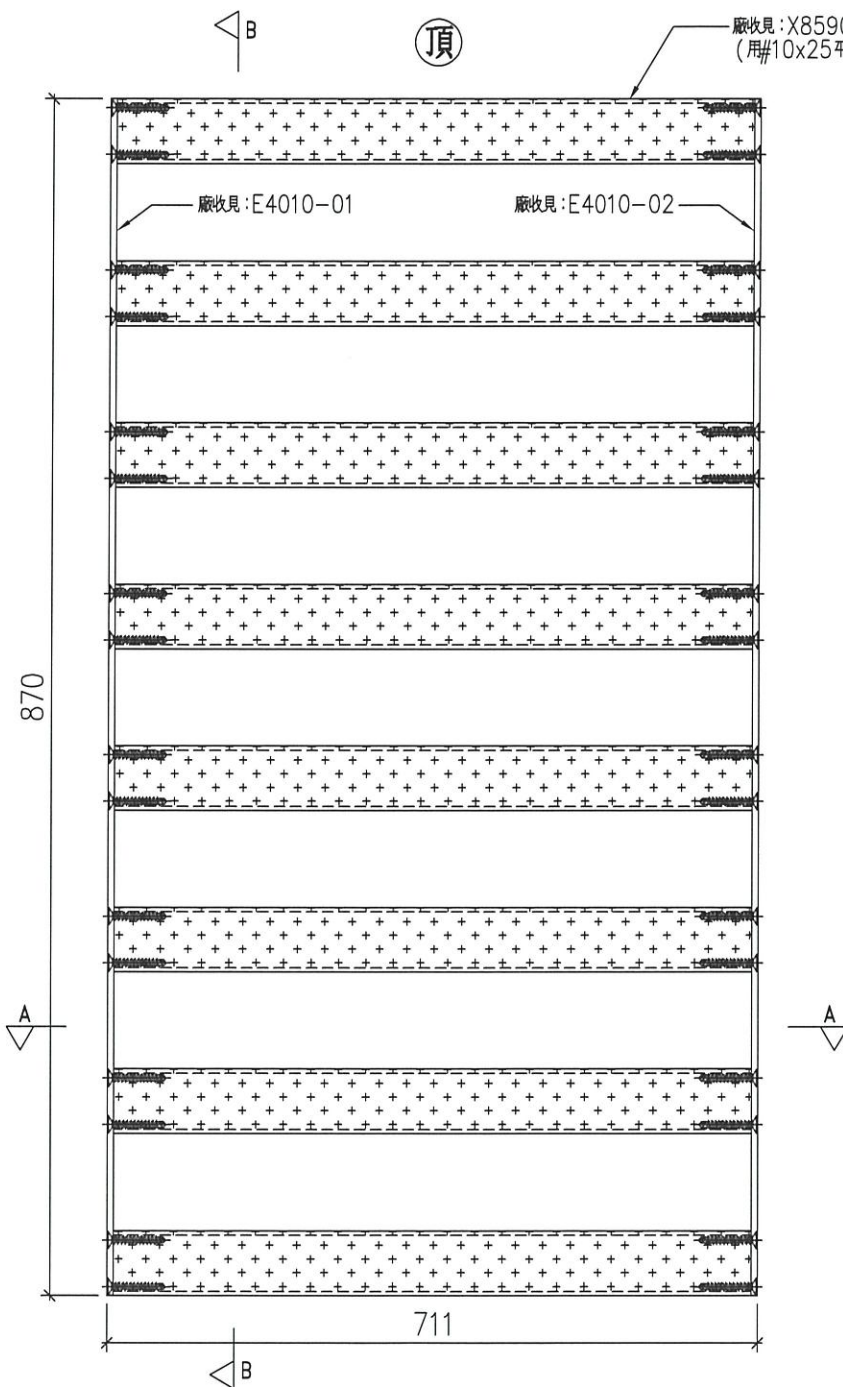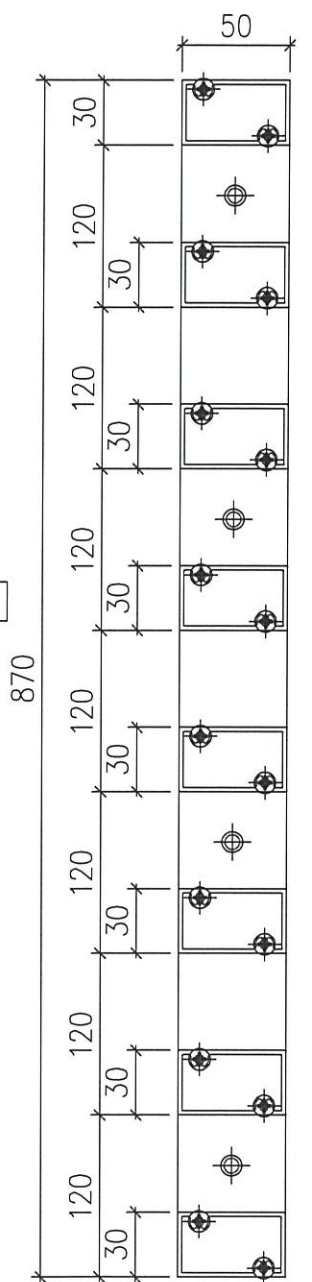

名稱	鋁柵格玉組裝圖	制圖	LHR	2021,1,22	修改	-		
材料	-	復核	-	-	日期	-		
顏色	UCT806812XL-3	批準			圖號	J852-ACG-ASS1-10		



美特鋁質 有限公司
MIDI Aluminium Fabricator Ltd.

工程號



J852

地盤

亞皆老街

序號	物料編號	數量	使用位置	樓層
01	T1-ACG-G04	1916	見派位圖	2~23/F
02	T3-ACG-G04	1916	見派位圖	2~23/F

2,7-23/F

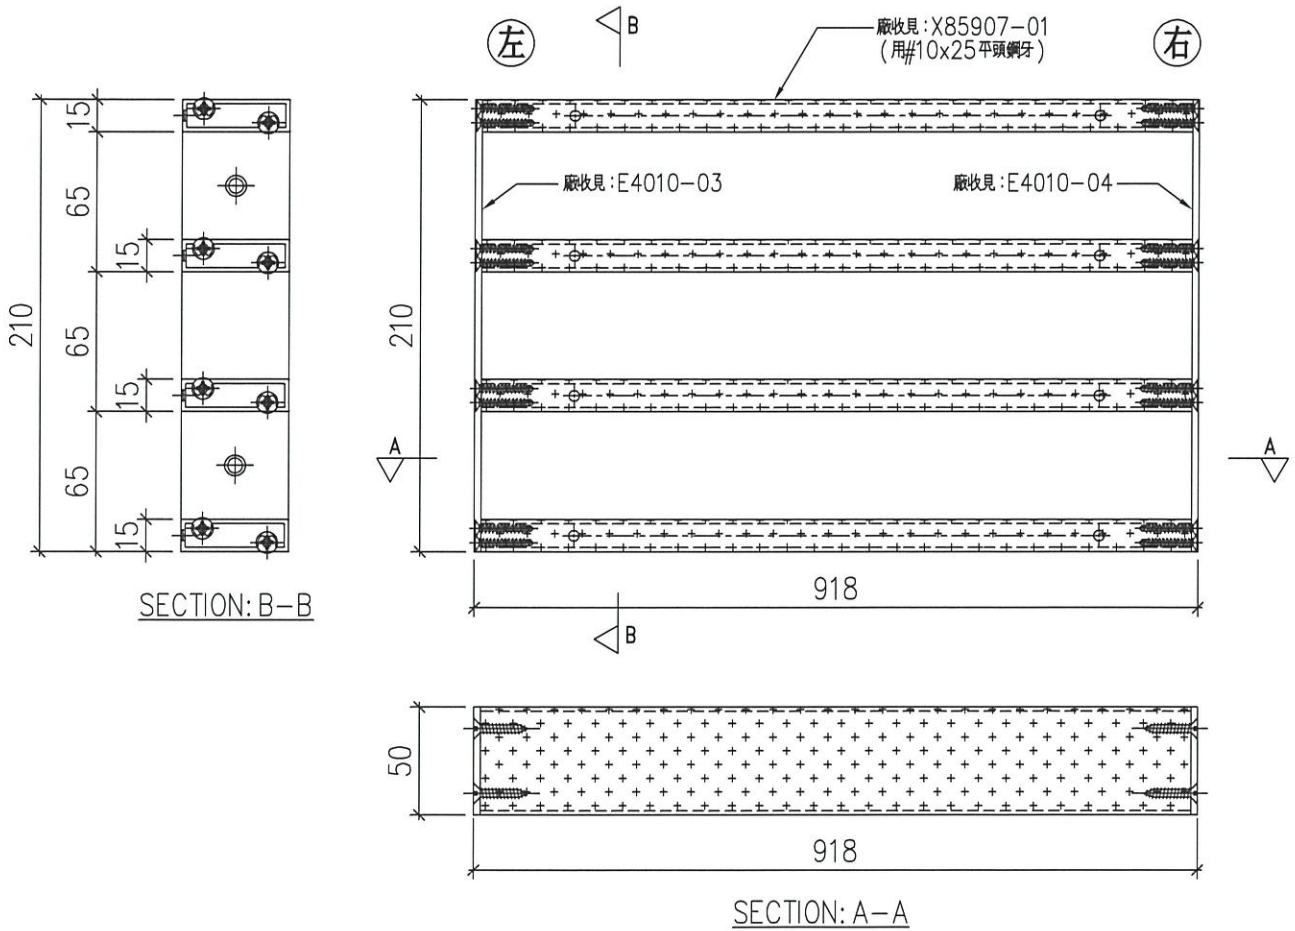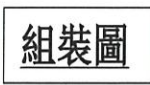

名稱	鋁柵格玉組裝圖	制圖	LHR	2021,1,22	修改	-		
材料	-	復核	-	-	日期	-		
顏色	UCT806812XL-3	批准			圖號	J852-ACG-ASS1-11		



美特鋁質 有限公司

MIDI Aluminium Fabricator Ltd.

工程號

J852



地盤

亞皆老街

序號	物料編號	數量	使用位置	樓層
01	T1-ACG-G05	38	見派位圖	2~23/F
02	T3-ACG-G05	38	見派位圖	2~23/F

32

2, 7-23/F

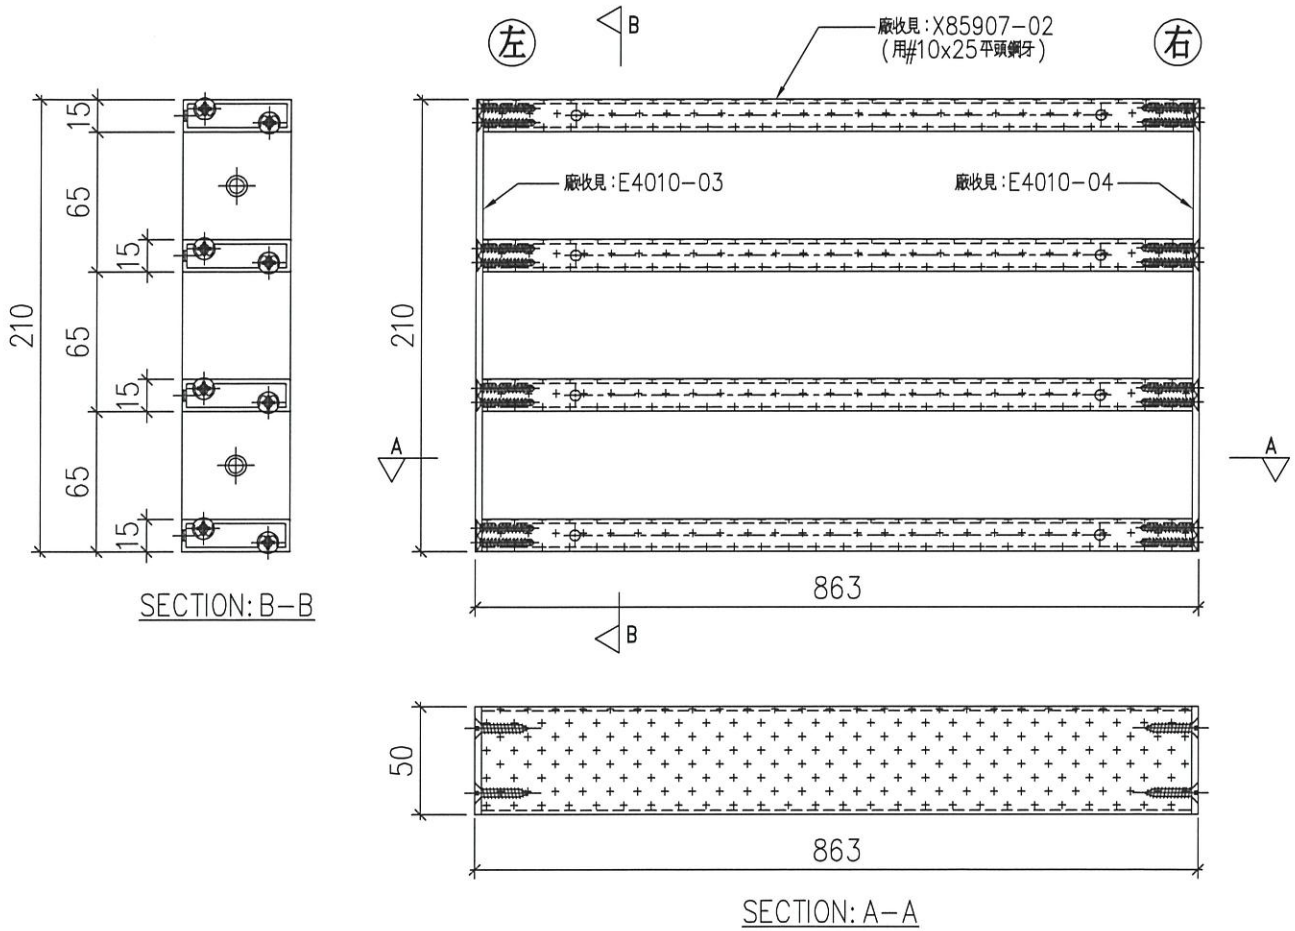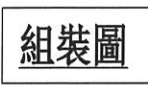

名稱	鋁柵格玉組裝圖	制圖	LHR	2021,1,22	修改	-		
材料	-	復核	-	-	日期	-		
顏色	UCT806812XL-3	批准			圖號	J852-ACG-ASS1-12		




美特鋁質 有限公司
MIDI Aluminium Fabricator Ltd.

序號	物料編號	數量	使用位置	樓層
01	T2-ACG-G04	19 16	見派位圖	2~23/F 2, 7-23/F

工程號	J852	地盤	亞皆老街
-----	------	----	------

送工地

組裝圖

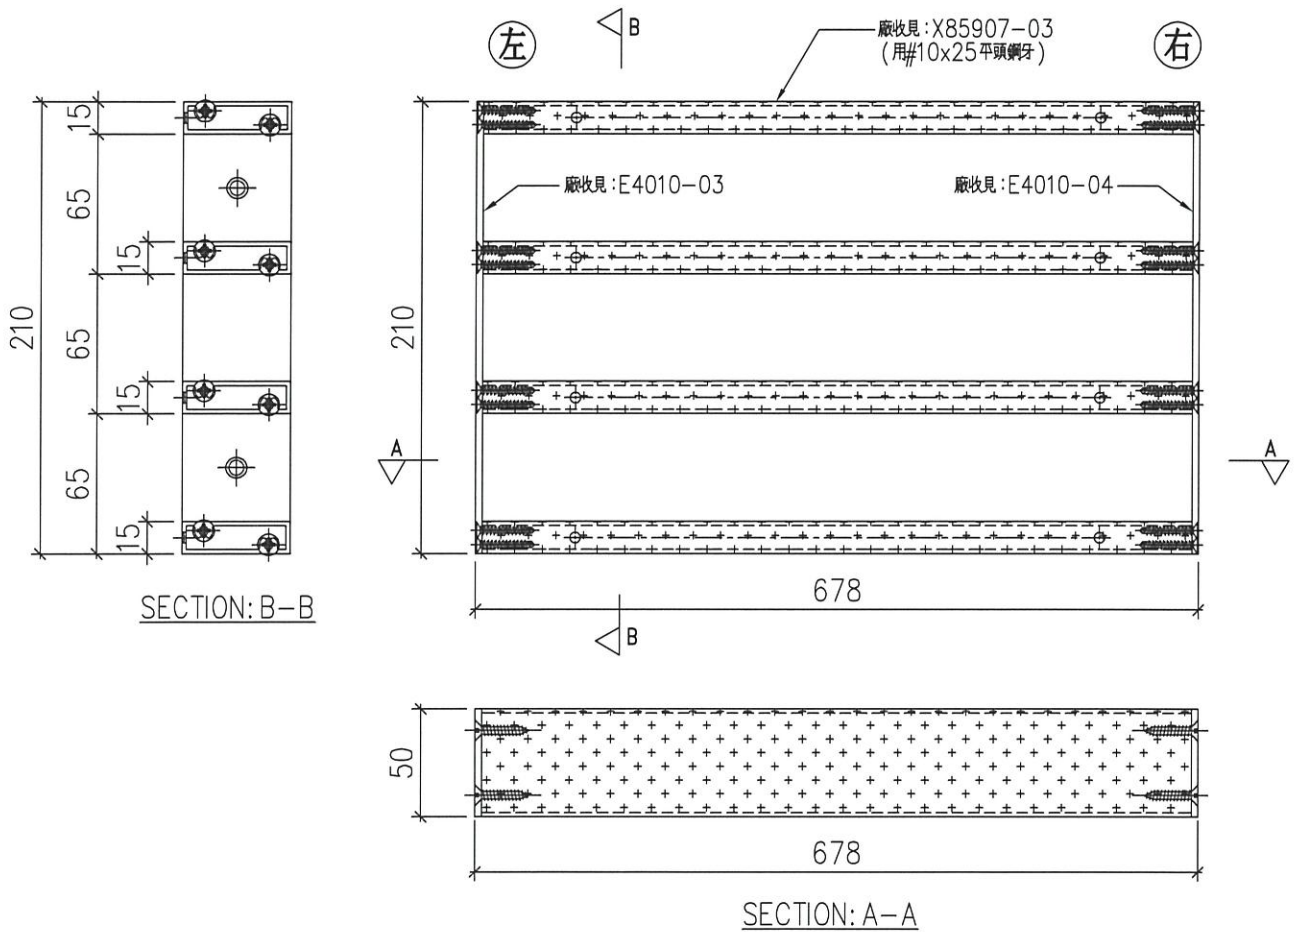

名稱	鋁柵格玉組裝圖	制圖	LHR	2021,1,22	修改	-	
材料	-	復核	-	-	日期	-	
顏色	UCT806812XL-3	批准			圖號	J852-ACG-ASS1-13	




美特鋁質有限公司
MIDI Aluminium Fabricator Ltd.

序號	物料編號	數量	使用位置	樓層
01	T2-ACG-G05	38	見派位圖	2~23/F

工程號	J852	地盤	亞皆老街
-----	------	----	------

送工地

組裝圖

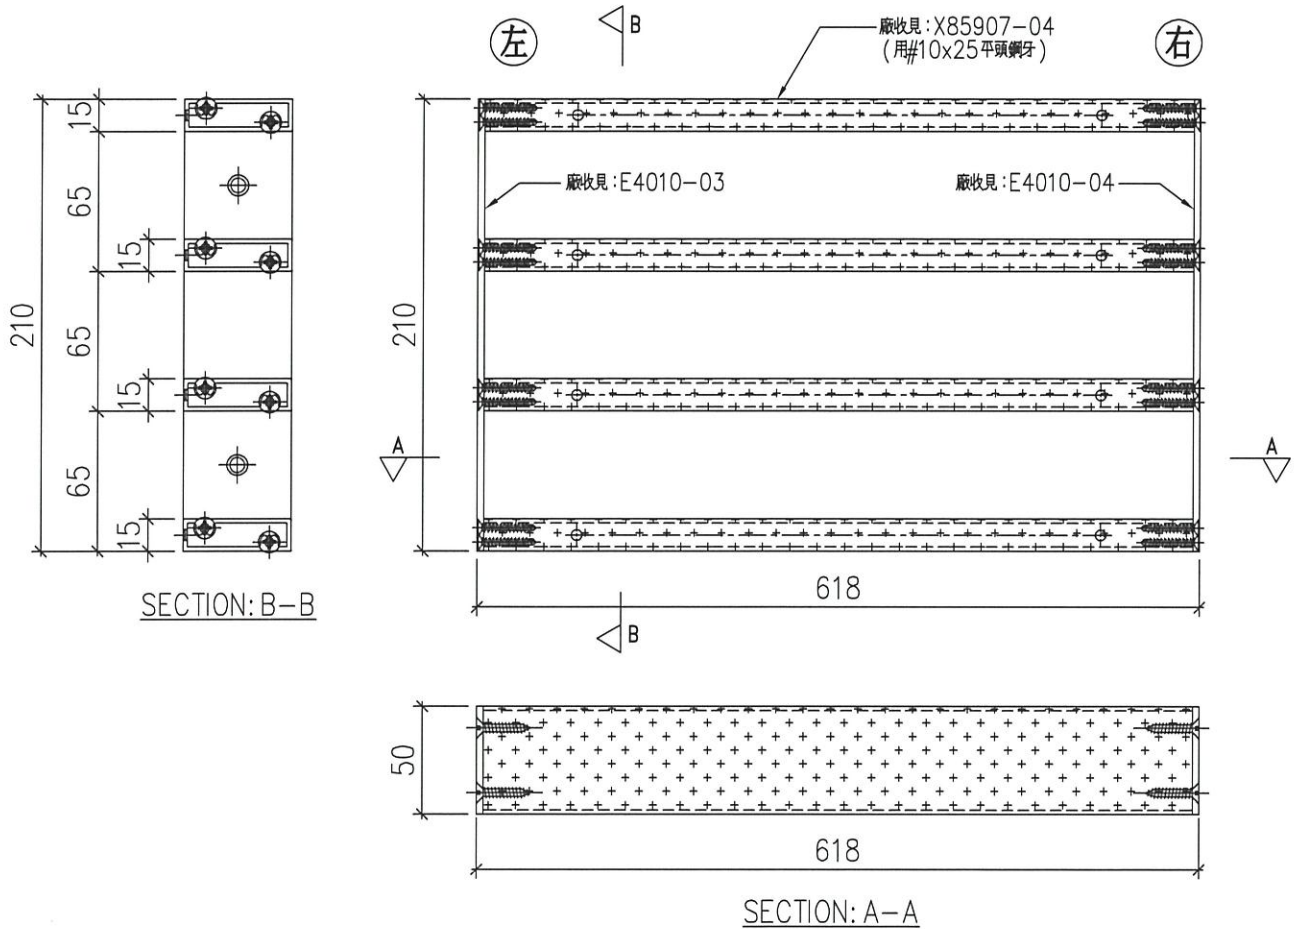

名稱	鋁柵格玉組裝圖	制圖	LHR	2021,1,22	修改	-		
材料	-	復核	-	-	日期	-		
顏色	UCT806812XL-3	批准			圖號	J852-ACG-ASS1-14		

鋁材開料總表

工程號碼: J852 工程名稱: MO1(1F~12F, 不包T3樣辦層)

序號	鋁料編號	名稱	表面處理		開料長度	實用長料總數量		浪費率(%)
			顏色	層厚		支數	長度	
1	X85906				5800	154	893200	4.50
2	X85907				5800	50	290000	7.29
3	25x10x3鋁角	用25*25*3角削			4000	3	12000	2.05
4	25x43x25x3槽	用30*43*30*3槽 削			5800	4	23200	16.85
5	50x3鋁巴				5800	48	278400	1.96
6	75x3鋁巴				5000	3	15000	11.52
7	75x50x3鋁通				5800	20	116000	7.14
8	75x75x3鋁通				5800	33	191400	7.39

送至: _____

由: _____

日期: _____

簡短說明: _____

共9頁 第1頁

打印日期: 26/2/2021 打印時間: 13:57

工程號碼: J852, 工程名稱: M01(1F~12F, 不包T3樣辦層)

開料長度: 5800, 總長料支數: 33, 總開料支數: 162

鋸片厚度(mm): 6, 料頭尾總切除(mm): 30, 浪費率(%): 7.39

鋁材開料清單 75x75x3鋁通

窗號	編號(用料狀況)	實用長度(長料開數)	需要 支數	開料 支數	長料 支數	餘料 支數	編號(剩餘長度)
X85909-01, X85909-02, X85909-03, X85909-04, X85909-05, X85909-02, X85909-03, X85909-04	1-33, 11, 17, 22	1082.0	162	162	33	3	1-10@(330)x10 11@(1418)x1 12-16@(330)x5 17@(4682)x1 18-21@(330)x4 22@(2506)x1 23-32@(330)x10 33@(3594)x1 11@(330)x1 17@(330)x1 22@(330)x1

工程號碼: J852, 工程名稱: M01(1F~12F, 不包T3樣辦層)

開料長度: 5800, 總長料支數: 20, 總開料支數: 138

鋸片厚度(mm): 6, 料頭尾總切除(mm): 30, 浪費率(%): 7.14

鋁材開料清單 75x50x3鋁通

窗號	編號(用料狀況)	實用長度(長料開數)	需要 支數	開料 支數	長料 支數	餘料 支數	編號(剩餘長度)
T1-ACG-06, T3-ACG-06	1-4	920.0	20	18	4	0	1@(214)x1 2@(2066)x1 3@(214)x1 4@(3918)x1
T3-ACG-06	(餘料)2	920.0		2	0	1	2@(214)x1
T1-ACG-07, T3-ACG-08	5-9	880.0	34	28	5	0	5-6@(454)x2 7@(2226)x1 8-9@(454)x2
T1-ACG-07, T3-ACG-08	(餘料)4, 7	880.0		6	0	2	4@(374)x1 7@(454)x1
T1-ACG-08, T2-ACG-08, T3-ACG-07	10-16	712.5	54	50	7	0	10-11@(22)x2 12@(2896)x1 13-15@(22)x3 16@(1459)x1
T2-ACG-08	(餘料)12	712.5		4	0	1	12@(22)x1
T2-ACG-06	17	680.0	10	8	1	0	17@(282)x1
T2-ACG-06	(餘料)16	680.0		2	0	1	16@(87)x1
T2-ACG-07	18-20	635.0	20	20	3	0	18-19@(1)x2 20@(4488)x1

工程號碼: J852, 工程名稱: M01(1F~12F, 不包T3樣辦層)

開料長度: 5000, 總長料支數: 3, 總開料支數: 162

鋸片厚度(mm): 6, 料頭尾總切除(mm): 50, 浪費率(%): 11.52

鋁材開料清單 75x3鋁巴

窗號	編號(用料狀況)	實用長度(長料開數)	需要 支數	開料 支數	長料 支數	餘料 支數	編號(剩餘長度)
LJ-C02	1-3	75.0	162	162	3	0	1-2@(9)x2 3@(1710)x1

工程號碼: J852, 工程名稱: M01(1F~12F, 不包T3樣辦層)

開料長度: 5800, 總長料支數: 48, 總開料支數: 432

鋸片厚度(mm): 6, 料頭尾總切除(mm): 30, 浪費率(%): 1.96

鋁材開料清單 50x3鋁巴

窗號	編號(用料狀況)	實用長度(長料開數)	需要 支數	開料 支數	長料 支數	餘料 支數	編號(剩餘長度)
E4010-01, E4010-02	1-45	870.0	270	267	45	0	1-22@(514)x22 23@(3142)x1 24-45@(514)x22
E4010-02	(餘料)23	870.0		3	0	1	23@(514)x1
E4010-04	46-48	210.0	162	72	3	0	46-47@(154)x2 48@(1450)x1
E4010-03, E4010-04	(餘料)1-41, 41-45	210.0		90	0	46	1-40@(82)x40 41@(298)x1 41-45@(82)x5

工程號碼: J852, 工程名稱: M01(1F~12F, 不包T3樣辦層)

開料長度: 5800, 總長料支數: 4, 總開料支數: 270

鋸片厚度(mm): 6, 料頭尾總切除(mm): 30, 浪費率(%): 16.85

鋁材開料清單 25x43x25x3槽

窗號	編號(用料狀況)	實用長度(長料開數)	需要 支數	開料 支數	長料 支數	餘料 支數	編號(剩餘長度)
LJ-C01	1-4	65.0	270	270	4	0	1-3@(19)x3 4@(3853)x1

工程號碼: J852, 工程名稱: M01(1F~12F, 不包T3樣辦層)

開料長度: 4000, 總長料支數: 3, 總開料支數: 324

鋸片厚度(mm): 6, 料頭尾總切除(mm): 30, 浪費率(%): 2.05

鋁材開料清單 25x10x3鋁角

窗號	編號(用料狀況)	實用長度(長料開數)	需要 支數	開料 支數	長料 支數	餘料 支數	編號(剩餘長度)
LJ-C03	1-3	30.0	324	324	3	0	1-2@(10)x2 3@(226)x1

工程號碼: J852, 工程名稱: M01(1F~12F, 不包T3樣辦層)

開料長度: 5800, 總長料支數: 50, 總開料支數: 336

鋸片厚度(mm): 6, 料頭尾總切除(mm): 30, 浪費率(%): 7.29

鋁材開料清單 X85907

窗號	編號(用料狀況)	實用長度(長料開數)	需要 支數	開料 支數	長料 支數	餘料 支數	編號(剩餘長度)
X85907-01	1-14	912.0	80	80	14	0	1-13@(262)x13 14@(3934)x1
X85907-02	15-36	857.0	136	132	22	0	15-36@(592)x22
X85907-02	(餘料)14	857.0		4	0	1	14@(482)x1
X85907-03	37-41	672.0	40	40	5	0	37-41@(346)x5
X85907-04	42-50	612.0	80	80	9	0	42-49@(208)x8 50@(826)x1

工程號碼: J852, 工程名稱: M01(1F~12F, 不包T3樣辦層)
開料長度: 5800, 總長料支數: 154, 總開料支數: 1104
鋸片厚度(mm): 6, 料頭尾總切除(mm): 30, 浪費率(%): 4.5

鋁材開料清單 X85906

窗號	編號(用料狀況)	實用長度(長料開數)	需要 支數	開料 支數	長料 支數	餘料 支數	編號(剩餘長度)
X85906-01	1-27	912.0	160	160	27	0	1-26@(262)x26 27@(2098)x1
X85906-02	28-72	872.0	272	270	45	0	28-72@(502)x45
X85906-02	(餘料)27	872.0		2	0	1	27@(342)x1
X85906-03	73-126	705.0	432	432	54	0	73-126@(82)x54
X85906-04	127-136	672.0	80	80	10	0	127-136@(346)x10
X85906-05	137-154	627.0	160	160	18	0	137-153@(73)x17 154@(1339)x1

鋁材開料總表

工程號碼: J852 工程名稱: MO2 (15F~23F)

序號	鋁料編號	名稱	表面處理		開料長度	實用長料總數量		浪費率(%)
			顏色	層厚		支數	長度	
1	X85906				5800	151	875800	4.46
2	X85907				5800	49	284200	8.25
3	25x10x3鋁角	用25*25*3角削			4000	3	12000	2.05
4	25x43x25x3槽	用30*43*30*3槽 削			5800	4	23200	16.85
5	50x3鋁巴				5800	48	278400	1.96
6	75x3鋁巴				5000	3	15000	11.52
7	75x50x3鋁通				5800	19	110200	4.13
8	75x75x3鋁通				5800	33	191400	7.39

送至: _____

由: _____

日期: _____

簡短說明: _____

共9頁 第1頁

打印日期: 26/2/2021 打印時間: 14:03

工程號碼:J852, 工程名稱:M02 (15F~23F)

開料長度:5800, 總長料支數:33, 總開料支數:162

鋸片厚度(mm):6, 料頭尾總切除(mm):30, 浪費率(%):7.39

鋁材開料清單 75x75x3鋁通

窗號	編號(用料狀況)	實用長度(長料開數)	需要支數	開料支數	長料支數	餘料支數	編號(剩餘長度)
X85909-01, X85909-02, X85909-03, X85909-04, X85909-05, X85909-02, X85909-03, X85909-04	1-33, 11, 17, 22	1082.0	162	162	33	3	1-10@(330)x10 11@(1418)x1 12-16@(330)x5 17@(4682)x1 18-21@(330)x4 22@(2506)x1 23-32@(330)x10 33@(3594)x1 11@(330)x1 17@(330)x1 22@(330)x1

工程號碼:J852, 工程名稱:MO2 (15F~23F)

開料長度:5800, 總長料支數:19, 總開料支數:135

鋸片厚度(mm):6, 料頭尾總切除(mm):30, 浪費率(%):4.13

鋁材開料清單 75x50x3鋁通

窗號	編號(用料狀況)	實用長度(長料開數)	需要支數	開料支數	長料支數	餘料支數	編號(剩餘長度)
T1-ACG-06, T3-ACG-06	1-3	920.0	18	15	3	0	1@(214)x1 2@(2992)x1 3@(214)x1
T3-ACG-06	(餘料)2	920.0		3	0	1	2@(214)x1
T1-ACG-07, T3-ACG-08	4-9	880.0	36	36	6	0	4-9@(454)x6
T1-ACG-08, T2-ACG-08, T3-ACG-07	10-16	712.5	54	44	7	0	10-11@(22)x2 12@(4333)x1 13@(22)x1 14@(2896)x1 15@(22)x1 16@(1459)x1
T2-ACG-08, T3-ACG-07	(餘料)12, 14	712.5		10	0	2	12@(22)x1 14@(22)x1
T2-ACG-06	17	680.0	9	7	1	0	17@(968)x1
T2-ACG-06	(餘料)16	680.0		2	0	1	16@(87)x1
T2-ACG-07	18-19	635.0	18	17	2	0	18@(1)x1 19@(642)x1
T2-ACG-07	(餘料)17	635.0		1	0	1	17@(327)x1

工程號碼:J852, 工程名稱:M02 (15F~23F)

開料長度:5000, 總長料支數:3, 總開料支數:162

鋸片厚度(mm):6, 料頭尾總切除(mm):50, 浪費率(%):11.52

鋁材開料清單 75x3鋁巴

窗號	編號(用料狀況)	實用長度(長料開數)	需要 支數	開料 支數	長料 支數	餘料 支數	編號(剩餘長度)
LJ-C02	1-3	75.0	162	162	3	0	1-2@(9)x2 3@(1710)x1

工程號碼:J852, 工程名稱:M02 (15F~23F)

開料長度:5800, 總長料支數:48, 總開料支數:432

鋸片厚度(mm):6, 料頭尾總切除(mm):30, 浪費率(%):1.96

鋁材開料清單 50x3鋁巴

窗號	編號(用料狀況)	實用長度(長料開數)	需要 支數	開料 支數	長料 支數	餘料 支數	編號(剩餘長度)
E4010-01, E4010-02	1-45	870.0	270	267	45	0	1-22@(514)x22 23@(3142)x1 24-45@(514)x22
E4010-02	(餘料)23	870.0		3	0	1	23@(514)x1
E4010-04	46-48	210.0	162	72	3	0	46-47@(154)x2 48@(1450)x1
E4010-03, E4010-04	(餘料)1-41, 41-45	210.0		90	0	46	1-40@(82)x40 41@(298)x1 41-45@(82)x5

工程號碼:J852, 工程名稱:MO2 (15F~23F)

開料長度:5800, 總長料支數:4, 總開料支數:270

鋸片厚度(mm):6, 料頭尾總切除(mm):30, 浪費率(%):16.85

鋁材開料清單 25x43x25x3槽

窗號	編號(用料狀況)	實用長度(長料開數)	需要 支數	開料 支數	長料 支數	餘料 支數	編號(剩餘長度)
LJ-C01	1-4	65.0	270	270	4	0	1-3@(19)x3 4@(3853)x1

工程號碼:J852, 工程名稱:MO2 (15F~23F)

開料長度:4000, 總長料支數:3, 總開料支數:324

鋸片厚度(mm):6, 料頭尾總切除(mm):30, 浪費率(%):2.05

鋁材開料清單 25x10x3鋁角

窗號	編號(用料狀況)	實用長度(長料開數)	需要 支數	開料 支數	長料 支數	餘料 支數	編號(剩餘長度)
LJ-C03	1-3	30.0	324	324	3	0	1-2@(10)x2 3@(226)x1

工程號碼:J852, 工程名稱:M02 (15F~23F)

開料長度:5800, 總長料支數:49, 總開料支數:324

鋸片厚度(mm):6, 料頭尾總切除(mm):30, 浪費率(%):8.25

鋁材開料清單 X85907

窗號	編號(用料狀況)	實用長度(長料開數)	需要 支數	開料 支數	長料 支數	餘料 支數	編號(剩餘長度)
X85907-01	1-12	912.0	72	72	12	0	1-12@(262)x12
X85907-02	13-36	857.0	144	144	24	0	13-36@(592)x24
X85907-03	37-41	672.0	36	36	5	0	37-40@(346)x4 41@(3058)x1
X85907-04	42-49, 41	612.0	72	72	8	1	42-48@(208)x7 49@(2680)x1 41@(586)x1

工程號碼:J852, 工程名稱:MO2 (15F~23F)

開料長度:5800, 總長料支數:151, 總開料支數:1080

鋸片厚度(mm):6, 料頭尾總切除(mm):30, 浪費率(%):4.46

鋁材開料清單 X85906

窗號	編號(用料狀況)	實用長度(長料開數)	需要 支數	開料 支數	長料 支數	餘料 支數	編號(剩餘長度)
X85906-01	1-24	912.0	144	144	24	0	1-24@(262)x24
X85906-02	25-72	872.0	288	288	48	0	25-72@(502)x48
X85906-03	73-126	705.0	432	432	54	0	73-126@(82)x54
X85906-04	127-135	672.0	72	72	9	0	127-135@(346)x9
X85906-05	136-151	627.0	144	144	16	0	136-151@(73)x16