

## 工程指示 / 要求簡箋(E.I.)

工程指示編號：EI / 3101 / 21

修改版次：D

工程編號：J - 852

工程名稱：亞皆老街中電

工程項目：Glass Cladding - 鋁料大貨 (T1-T3: 1-21/F)

收件人：生統

發件人：Ant Yeung

日期：18/06/2021

□要求提供 / □確認 事項：

- |                                    |                                     |                               |
|------------------------------------|-------------------------------------|-------------------------------|
| <input type="checkbox"/> 初步鋁料 B.M. | <input type="checkbox"/> 加工拆圖，然後生產  | <input type="checkbox"/> 尺寸表  |
| <input type="checkbox"/> 正式鋁料 B.M. | <input type="checkbox"/> 技術上資料 / 指示 | <input type="checkbox"/> 報價   |
| <input type="checkbox"/> 配件 B.M.   | <input type="checkbox"/> 樣辦或貨品說明書   | <input type="checkbox"/> 分判合約 |
| <input type="checkbox"/> 其他：_____  |                                     |                               |

內容：

**D 版：修改 ZK-J03 組裝圖的物料編號****C 版：補回組裝圖上的背板及玻璃編號**請在 2021.06.22 前完成上列要求。

附：1 頁組裝圖

以上項目為：

- |                                 |                                      |                                |
|---------------------------------|--------------------------------------|--------------------------------|
| <input type="checkbox"/> 原合約工程包 | <input type="checkbox"/> 原合約工程加 / 減賬 | <input type="checkbox"/> 新工程報價 |
|---------------------------------|--------------------------------------|--------------------------------|

原因：-\_\_\_\_\_

分發東莞各部門：

- |                                 |                              |   |   |                               |                              |                                |   |
|---------------------------------|------------------------------|---|---|-------------------------------|------------------------------|--------------------------------|---|
| <input type="checkbox"/> 生產技術總監 | <input type="checkbox"/> 連附件 | <input type="checkbox"/> 技術部              | <input type="checkbox"/> 連附件            | <input type="checkbox"/> 生產部  | <input type="checkbox"/> 連附件 | <input type="checkbox"/> 機械設計部 | <input type="checkbox"/> 連附件            |
| <input type="checkbox"/> 採購部    | <input type="checkbox"/> 連附件 | <input checked="" type="checkbox"/> 生產統籌部 | <input checked="" type="checkbox"/> 連附件 | <input type="checkbox"/> 小羅&清 | <input type="checkbox"/> 連附件 |                                |   |
| <input type="checkbox"/> 質檢部    | <input type="checkbox"/> 連附件 | <input type="checkbox"/> 會計部              | <input type="checkbox"/> 連附件            | <input type="checkbox"/> 報關組  | <input type="checkbox"/> 連附件 | <input type="checkbox"/> 其他    | <u>楊榮輝</u> <input type="checkbox"/> 連附件 |

分發其他分判：

- |  |   |
|--|---|
| <input checked="" type="checkbox"/> (v) 水洪 | <input checked="" type="checkbox"/> 連附件 |
|--|---|

分發香港各部門：

- |                              |                              |                               |                              |                              |                              |                                  |                              |                              |
|------------------------------|------------------------------|-------------------------------|------------------------------|------------------------------|------------------------------|----------------------------------|------------------------------|------------------------------|
| <input type="checkbox"/> 行政部 | <input type="checkbox"/> 連附件 | <input type="checkbox"/> 會計部  | <input type="checkbox"/> 連附件 | <input type="checkbox"/> 統籌部 | <input type="checkbox"/> 連附件 | <input type="checkbox"/> 工程部地盤科文 | <input type="checkbox"/> 連附件 | 祥哥                           |
| <input type="checkbox"/> 採購部 | <input type="checkbox"/> 連附件 | <input type="checkbox"/> QS 部 | <input type="checkbox"/> 連附件 | <input type="checkbox"/> 維修部 | <input type="checkbox"/> 連附件 | <input type="checkbox"/> 其他      | _____                        | <input type="checkbox"/> 連附件 |

傳遞編號：

HK 1311 / 21

發件人簽署：

項目經理簽署：




美特鋁質 有限公司

MIDI Aluminium Fabricator Ltd.

| 序號 | 物料編號      | 數量 | 使用位置            | 樓層               |
|----|-----------|----|-----------------|------------------|
| 01 | 43-ZK-J03 | 15 | J852-SD-SG-4003 | T3(1F.2F.7F~21F) |

|     |       |    |                      |
|-----|-------|----|----------------------|
| 工程號 | J-852 | 地盤 | 亞皆老街 /GLASS CLADDING |
|-----|-------|----|----------------------|

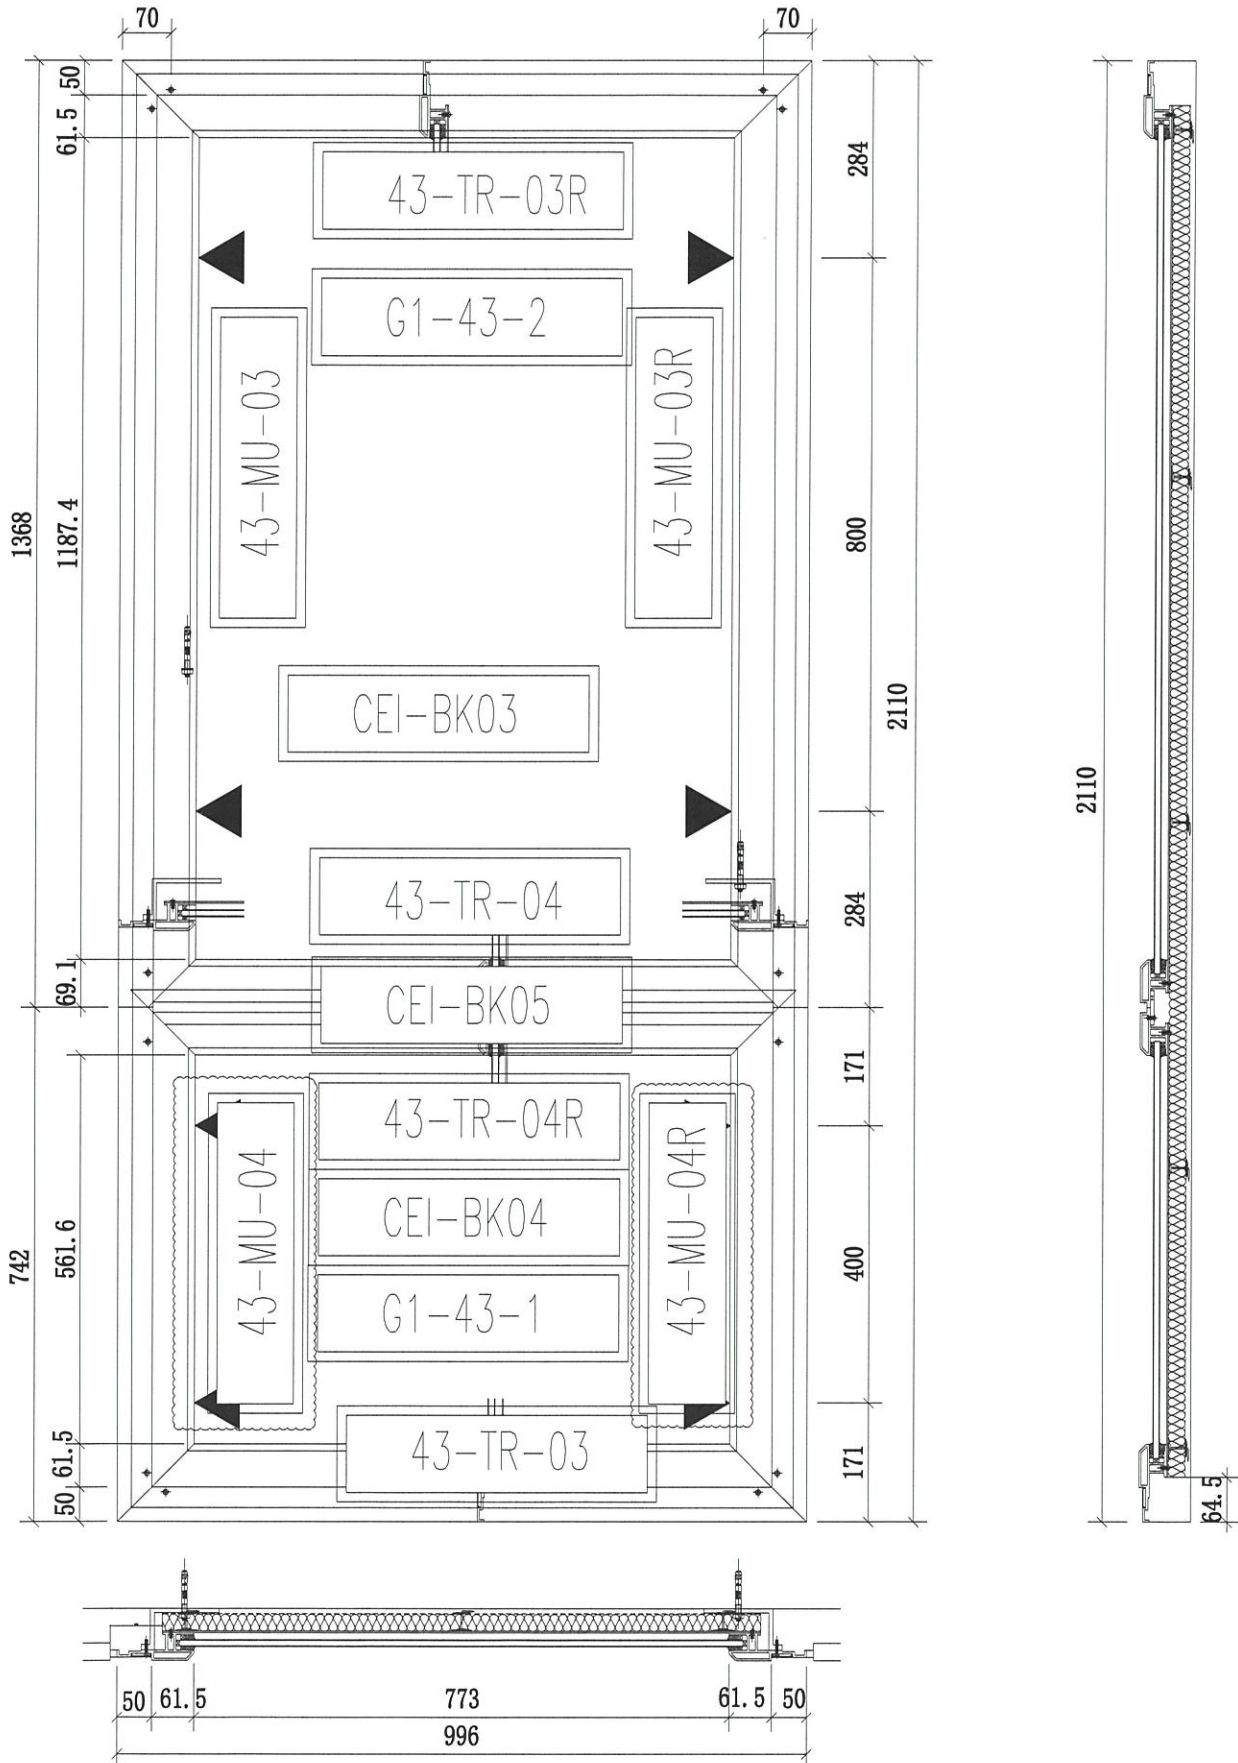

|    |                         |    |      |           |    |            |            |
|----|-------------------------|----|------|-----------|----|------------|------------|
| 名稱 | GLASS CLADDING 4003 細裝圖 | 制圖 | CJM  | 2020.9.10 | 修改 | A          | B          |
| 材料 | X85910,85911;85912      | 復核 | SHUI | 2020.9.15 | 日期 | 2021.03.10 | 2021.06.18 |
| 顏色 |                         | 批准 |      |           | 圖號 | 43-ZK-J03  |            |