

工程指示 / 要求簡箋(E.I.)

工程指示編號：EI / 3106 / 21

修改版次：-

工程編號：J - 852

工程名稱：亞皆老街中電

工程項目：百葉 大樓百葉用防水片(電機房)(樣板)

收件人：生統

發件人：Ant Yeung

日期：01/03/2021

□要求提供 / □確認 事項：

- | | | |
|---------------|----------------|----------|
| () 初步鋁料 B.M. | () 加工拆圖，然後生產 | () 尺寸表 |
| () 正式鋁料 B.M. | () 技術上資料 / 指示 | () 報價 |
| () 配件 B.M. | () 樣辦或貨品說明書 | () 分判合約 |
| () 其他：_____ | | |

內容：

請按加工圖生產防水片送地盤安裝用
 因舊防水片會撞 CLADDING，及按現場覆數，現修改款式送現場試板
 謝謝。

附：1 頁加工圖，1 頁

請在2021/03/06前完成上列要求

以上項目為：

- | | | |
|---------------------------------|--------------------------------------|--------------------------------|
| <input type="checkbox"/> 原合約工程包 | <input type="checkbox"/> 原合約工程加 / 減賬 | <input type="checkbox"/> 新工程報價 |
|---------------------------------|--------------------------------------|--------------------------------|

原因：-

分發東莞各部門：

- | | | | |
|-----------------|----------------|---------------|------------------------|
| () 生產技術總監 □連附件 | () 技術部 □連附件 | () 生產部 □連附件 | () 機械設計部 □連附件 |
| () 採購部 □連附件 | () 生產統籌部 □連附件 | () 小羅&清 □連附件 | |
| () 質檢部 □連附件 | () 會計部 □連附件 | () 報關組 □連附件 | () 其他 <u>楊榮輝</u> □連附件 |

分發其他分判：

- | |
|-------------|
| (v) 水洪 □連附件 |
|-------------|

分發香港各部門：

- | | | | | |
|--------------|---------------|--------------|-------------------|-----------|
| () 行政部 □連附件 | () 會計部 □連附件 | () 統籌部 □連附件 | () 工程部地盤科文 □連附件 | <u>祥哥</u> |
| () 採購部 □連附件 | () QS 部 □連附件 | () 維修部 □連附件 | () 其他 _____ □連附件 | |

傳遞編號：


HK 0384 / 21

發件人簽署：

項目經理簽署：

2021.3-1

From site inspection

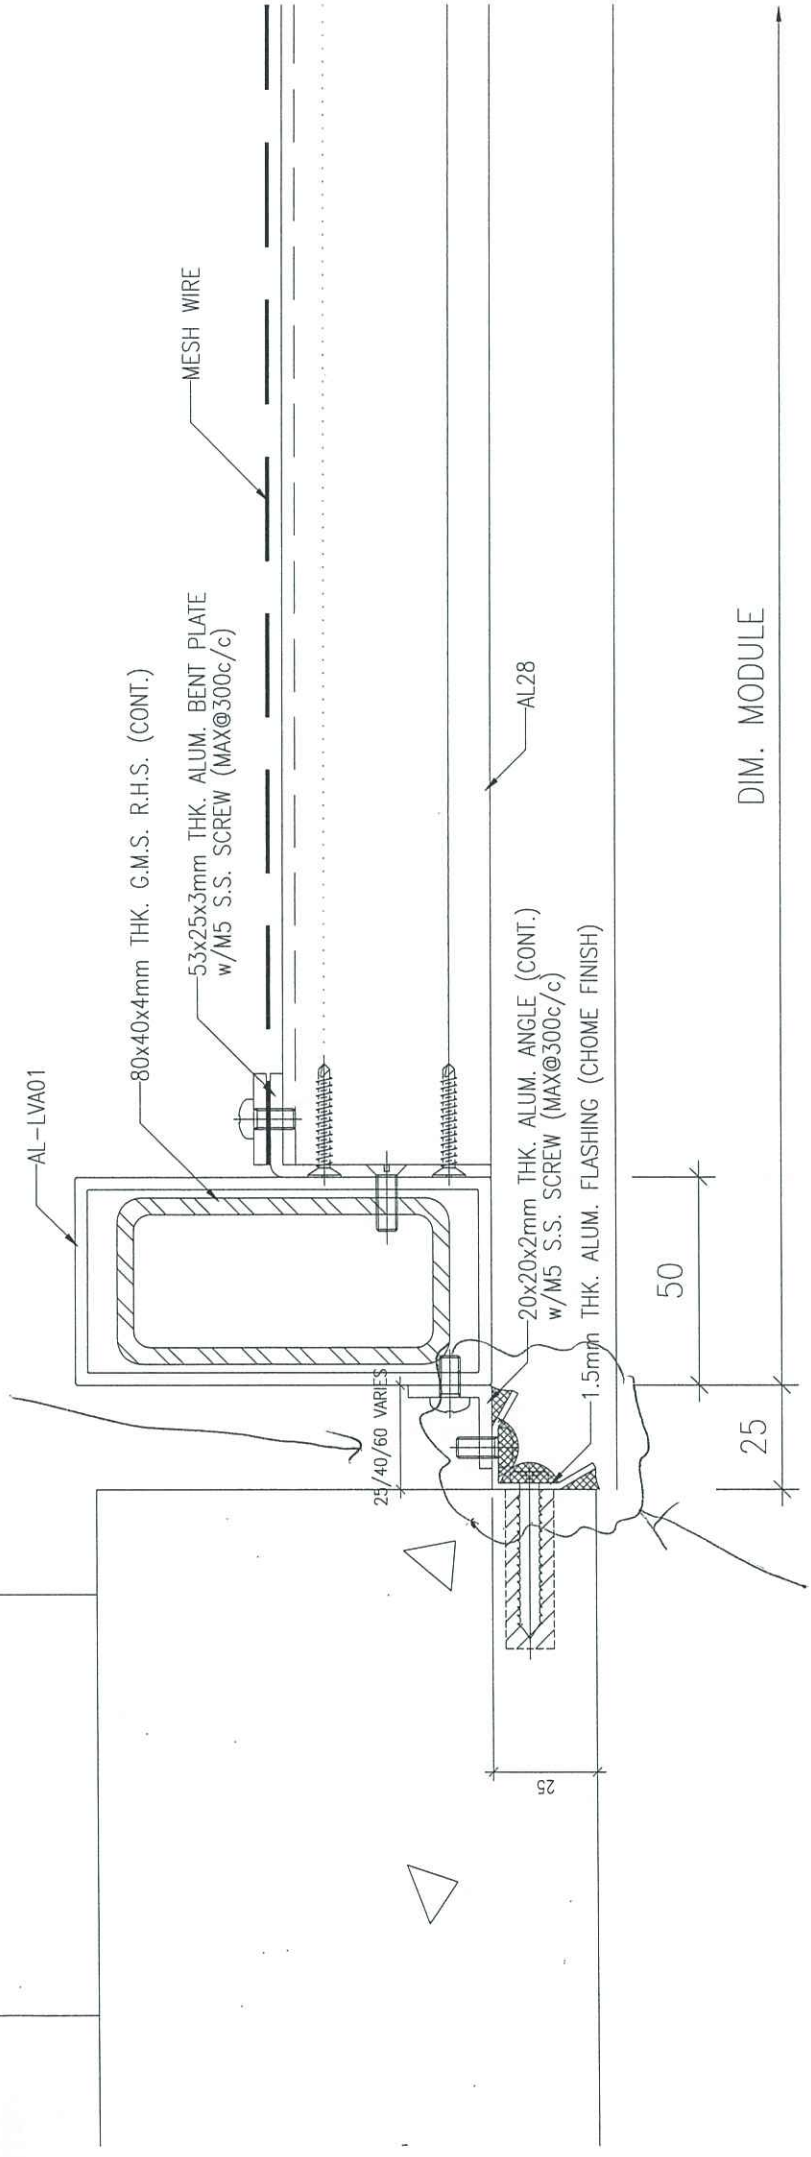

Revised flashing detail to avoid crushing to cladding and improve the performance for waterproofing.