

工程指示 / 要求簡箋(E.I.)

工程指示編號：EI / 3116 / 21

修改版次：B

工程編號：J - 852

工程名稱：亞皆老街中電

工程項目：露台鋁板 C 單位 廠用鋁料 (T1-T3) (3-6/F)

收件人：生統

發件人：Ant Yeung

日期：08/04/2021

要求提供 / 確認 事項：

- | | | |
|------------------------------------|-------------------------------------|-------------------------------|
| <input type="checkbox"/> 初步鋁料 B.M. | <input type="checkbox"/> 加工拆圖，然後生產 | <input type="checkbox"/> 尺寸表 |
| <input type="checkbox"/> 正式鋁料 B.M. | <input type="checkbox"/> 技術上資料 / 指示 | <input type="checkbox"/> 報價 |
| <input type="checkbox"/> 配件 B.M. | <input type="checkbox"/> 樣辦或貨品說明書 | <input type="checkbox"/> 分判合約 |
| <input type="checkbox"/> 其他：_____ | | |

內容：

B 版：所有長孔要改為梗孔。顧問只接受梗孔。已修改加工圖 AA-C02/3

A 版：按廠要求改螺絲修穿鋁角

請按加工圖生產 T1-T3: 3-6/F 樣板層 C 單位露台鋁料-裝飾條。 T3 優先

請與 EI3002+ EI3002A 的鋁板於廠一起組裝，送地盤用。

請在 2021.04.10 前完成上列要求。

附：2 頁加工圖

以上項目為：

- 原合約工程包 原合約工程加 / 減賬 新工程報價

原因：-

分發東莞各部門：

- () 生產技術總監 連附件 () 技術部 連附件 () 生產部 連附件 () 機械設計部 連附件
 () 採購部 連附件 (/) 生產統籌部 連附件 梅 () 小羅 & 清 連附件
 () 質檢部 連附件 () 會計部 連附件 () 報關組 連附件 () 其他 楊榮輝 連附件

分發其他分判：

- (v) 水洪 連附件

分發香港各部門：

- () 行政部 連附件 () 會計部 連附件 () 統籌部 連附件 () 工程部地盤科文 連附件 祥哥
 () 採購部 連附件 () QS 部 連附件 () 維修部 連附件 () 其他 _____ 連附件


傳遞編號：

HK 3117 / 21

發件人簽署：

項目經理簽署：
Ant Yeung


組裝用

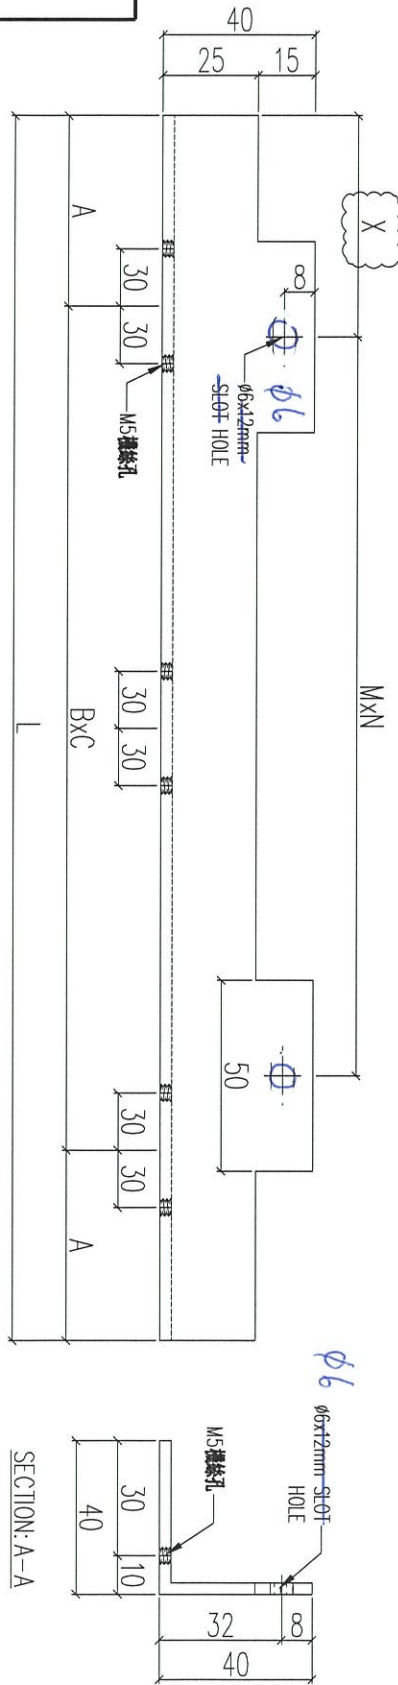

序號	物料編號	L(mm)	X(mm)	A(mm)	BxC	MxN	數量	使用位置
01	AA-C02-01	840	90	120	@300x2	@300x2	9	見組裝圖
02	AA-C02-02	1280	90	80	@280x4	@300x3	9	見組裝圖
03	AA-C02-03	1140	100	120	@300x3	@300x3	9	見組裝圖
04	AA-C02-04	2815	90	107.5	@260x10	@300x9	9	見組裝圖
05	AA-C02-05	790	100	95	@300x2	@300x2	9	見組裝圖

名稱	鋁角加工圖	制圖	LHR	2020.12.27	修改	A	B	C
材料	40x40x3mm 厚鋁角	復核	-	-	日期	2021.03.19	2021.03.21	2021.04.06
顏色	MILL	批准			圖號	J852-ACA-AA-C02		

組裝用

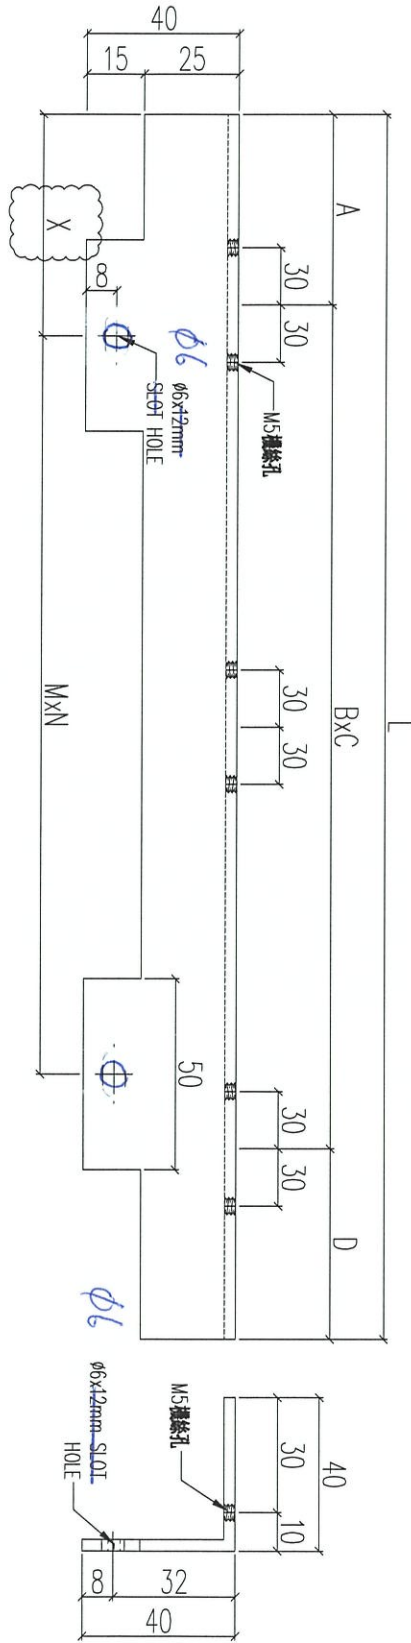

序號	物料編號	L(mm)	X(mm)	A(mm)	BxC	MxN	數量	使用位置
01	AA-C03-01	840	90	120	@300x2	@300x2	9	見組裝圖
02	AA-C03-02	1280	90	80	@280x4	@300x3	9	見組裝圖
03	AA-C03-03	1140	100	120	@300x3	@300x3	9	見組裝圖
04	AA-C03-04	2815	90	107.5	@260x10	@300x9	9	見組裝圖
05	AA-C03-05	790	100	95	@300x2	@300x2	9	見組裝圖

名稱	鋁角加工圖	制圖	LHR	2020.12.27	修改	A	B	C
材料	40x40x3mm 厚鋁角	復核	-	-	日期	2021.03.19	2021.03.21	2021.04.06
顏色	MILL	批准			圖號	J852-ACA-AA-C03		