

工程指示 / 要求簡箋(E.I.)

工程指示編號：EI / 3116 / 21

修改版次：C

工程編號：J - 852

工程名稱：亞皆老街中電

工程項目：露台鋁板 C 單位 廠用鋁料 (T1-T3) (3-6/F)

收件人：生統

發件人：Ant Yeung

日期：28/04/2021

要求提供 / 確認 事項：

- | | | |
|------------------------------------|-------------------------------------|-------------------------------|
| <input type="checkbox"/> 初步鋁料 B.M. | <input type="checkbox"/> 加工拆圖，然後生產 | <input type="checkbox"/> 尺寸表 |
| <input type="checkbox"/> 正式鋁料 B.M. | <input type="checkbox"/> 技術上資料 / 指示 | <input type="checkbox"/> 報價 |
| <input type="checkbox"/> 配件 B.M. | <input type="checkbox"/> 樣辦或貨品說明書 | <input type="checkbox"/> 分判合約 |
| <input type="checkbox"/> 其他：_____ | | |

內容：

C 版：裝飾條已削角及修改孔位。

B 版：所有長孔要改為梗孔。顧問只接受梗孔。已修改加工圖 AA-C02/ 3

A 版：按廠要求改螺絲修穿鋁角

請按加工圖生產 T1-T3: 3-6/F 樣板層 C 單位露台鋁料-裝飾條。 T3 優先

請與 EI3002+ EI3333 的鋁板於廠一起組裝，送地盤用。

請在 2021.05.08 前完成上列要求。

附：1 頁加工圖

以上項目為：

- 原合約工程包 原合約工程加 / 減賬 新工程報價

原因：-_____

分發東莞各部門：

- () 生產技術總監 連附件 () 技術部 連附件 () 生產部 連附件 () 機械設計部 連附件
 () 採購部 連附件 生產統籌部 連附件 () 小羅&清 連附件
 () 質檢部 連附件 () 會計部 連附件 () 報關組 連附件 () 其他 楊榮輝 連附件

分發其他分判：

- (v) 水洪 連附件

分發香港各部門：

- () 行政部 連附件 () 會計部 連附件 () 統籌部 連附件 () 工程部地盤科文 連附件 祥哥
 () 採購部 連附件 () QS 部 連附件 () 維修部 連附件 () 其他 _____ 連附件

傳遞編號：

HK 910 / 21

發件人簽署：

項目經理簽署：



美特鋁質 有限公司
MIDI Aluminium Fabricator Ltd.

工程號




J852

地盤

亞皆老街

組裝用

說明：—— 為噴塗面

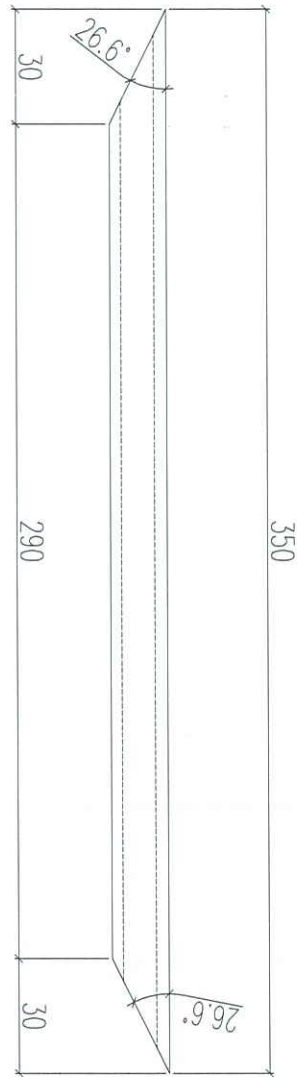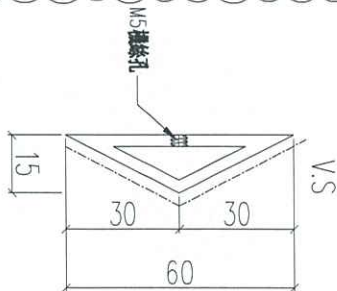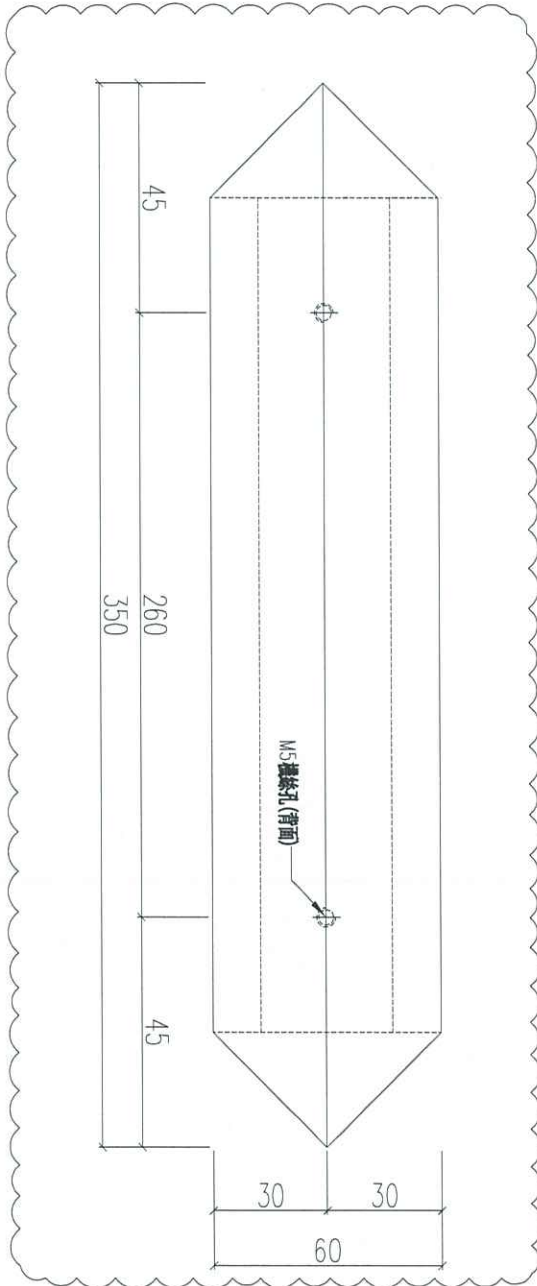

序號	物料編號	數量	使用位置
01	AF-C01	189	見組裝圖

名稱	三角裝飾條	制圖	LHR	2020.12.27	修改	A	B
材料	X85924	復核	-	-	日期	2021.03.01	2021.04.22
顏色	UCT806812XL-3	批准			圖號	J852-ACA-AF-C01	