

工程指示 / 要求簡箋(E.I.)

工程指示編號：EI / 3117 / 21 修改版次：B
 工程編號 ：J - 852 工程名稱 ：亞皆老街中電
 工程項目 ：外牆鋁板 (層間) 廠用鋁料 (T1-T3) (3-6/F)
 收件人 ：生統 發件人 ：Ant Yeung 日期：07/04/2021

要求提供 / 確認 事項：

- | | | |
|------------------------------------|-------------------------------------|-------------------------------|
| <input type="checkbox"/> 初步鋁料 B.M. | <input type="checkbox"/> 加工拆圖，然後生產 | <input type="checkbox"/> 尺寸表 |
| <input type="checkbox"/> 正式鋁料 B.M. | <input type="checkbox"/> 技術上資料 / 指示 | <input type="checkbox"/> 報價 |
| <input type="checkbox"/> 配件 B.M. | <input type="checkbox"/> 樣辦或貨品說明書 | <input type="checkbox"/> 分判合約 |
| <input type="checkbox"/> 其他：_____ | | |

內容：

B 版：已修改加工圖 AA-B03/B04. *全部只開梗孔

A 版：按廠要求改螺絲修穿鋁角

請按加工圖生產 T1-T3: 3-6/F 樣板層 外牆層間鋁料-裝飾條. T3: 5/F 優先

請與 EI3097 的鋁板於廠一起組裝，送地盤用。

請在 2021.04.10 前完成上列要求。

附：3頁圖登 + 2頁加工圖

以上項目為：

- 原合約工程包 原合約工程加 / 減賬 新工程報價

原因：-

分發東莞各部門：

- | | | | |
|--|---|--|---|
| <input type="checkbox"/> 生產技術總監 <input type="checkbox"/> 連附件 | <input type="checkbox"/> 技術部 <input type="checkbox"/> 連附件 | <input type="checkbox"/> 生產部 <input type="checkbox"/> 連附件 | <input type="checkbox"/> 機械設計部 <input type="checkbox"/> 連附件 |
| <input type="checkbox"/> 採購部 <input type="checkbox"/> 連附件 | <input checked="" type="checkbox"/> 生產統籌部 <input checked="" type="checkbox"/> 連附件 | <input type="checkbox"/> 小羅&清 <input type="checkbox"/> 連附件 | |
| <input type="checkbox"/> 質檢部 <input type="checkbox"/> 連附件 | <input type="checkbox"/> 會計部 <input type="checkbox"/> 連附件 | <input type="checkbox"/> 報關組 <input type="checkbox"/> 連附件 | <input type="checkbox"/> 其他 <u>楊榮輝</u> <input type="checkbox"/> 連附件 |

分發其他分判：

- 水洪 連附件

分發香港各部門：

- | | | | | |
|---|--|---|---|------------------------------|
| <input type="checkbox"/> 行政部 <input type="checkbox"/> 連附件 | <input type="checkbox"/> 會計部 <input type="checkbox"/> 連附件 | <input type="checkbox"/> 統籌部 <input type="checkbox"/> 連附件 | <input type="checkbox"/> 工程部地盤科文 <input type="checkbox"/> 連附件 | 祥哥 |
| <input type="checkbox"/> 採購部 <input type="checkbox"/> 連附件 | <input type="checkbox"/> QS 部 <input type="checkbox"/> 連附件 | <input type="checkbox"/> 維修部 <input type="checkbox"/> 連附件 | <input type="checkbox"/> 其他 _____ | <input type="checkbox"/> 連附件 |

傳遞編號：

HK 310 / 21

發件人簽署：

項目經理簽署：

EL3117B

美特鋁質有限公司
MIDI Aluminium Fabricator Ltd.

QF005/8

圖則登記表
DRAWING REGISTER


		接收日期 Receiving Date (適用於客戶圖則)									
工程名稱 Project Title:	亞畢老街	年									
大樓層間樣板地盤用鋁板加工圖		月									
工程編號 Project No:	J-852	日									
分發予 Distributed To		發出日期 Issued Date									
		年	21	21	21	21	21				
		月	01	02	03	03	04				
		日	20	24	08	21	06				
圖則編號 Drg. No.	圖則名稱 Drawing Title	修訂編號 Revision No.									
	圖則登記表	1	-								
	鋁板BM表	2	-								
	派位圖	3	-								
J852-ACA-ACD-B01	鋁板加工圖	4	-		A						
J852-ACA-ACD-B02	鋁板加工圖	5	-	A	B						
J852-ACA-ACD-B03	鋁板加工圖	6	-		A						
J852-ACA-ACD-B04	鋁板加工圖	7	-		A						
J852-ACA-ACD-B05	鋁板加工圖	8	-		A						
J852-ACA-UNA-B01	鋁板組裝圖	9	-	A		B					
J852-ACA-UNA-B02	鋁板組裝圖	10	-	A		B					
J852-ACA-UNA-B03	鋁板組裝圖	11	-	A		B					
J852-ACA-UNA-B04	鋁板組裝圖	12	-	A		B					
J852-ACA-UNA-B05	鋁板組裝圖	13	-	A		B					
J852-ACA-UNA-B06	鋁板組裝圖	14	-	A		B					
J852-ACA-UNA-B07	鋁板組裝圖	15	-	A		B					
J852-ACA-UNA-B08	鋁板組裝圖	16	-	A		B					
J852-ACA-UNA-B09	鋁板組裝圖	17	-	A		B					
J852-ACA-UNA-B10	鋁板組裝圖	18	-	A		B					
J852-ACA-UNA-B11	鋁板組裝圖	19	-	A		B					
J852-ACA-ACD-B51	鋁板加工圖	20	-	A							
J852-ACA-ACD-B52	鋁板加工圖	21	-	A							
J852-ACA-ACD-B53	鋁板加工圖	22	-								
J852-ACA-ACD-B54	鋁板加工圖	23	-	A							
J852-ACA-ACD-B71	鋁板加工圖	24	-	A							
J852-ACA-ACD-B72	鋁板加工圖	25	-	A							
J852-ACA-ACD-B101	鋁板加工圖	26	-	A		B					

Received on 7/4/2021 (9:49)
Wechat: Ant

圖則登記表
DRAWING REGISTER

		接收日期 Receiving Date (適用於客戶圖則)									
工程名稱 Project Title:	亞畢老街	年									
	大樓層間樣板地盤用鋁板加工圖	月									
工程編號 Project No:	J-852	日									
分發予 Distributed To		發出日期 Issued Date									
		年	21	21	21	21	21				
		月	01	02	03	03	04				
		日	20	24	08	21	06				
圖則編號 Drg. No.	圖則名稱 Drawing Title		修訂編號 Revision No.								
J852-ACA-ACD-B102	鋁板加工圖	27	-	A		B					
J852-ACA-ACD-B103	鋁板加工圖	28	-	A		B					
J852-ACA-ACD-B104	鋁板加工圖	29	-			B					
J852-ACA-ACD-B105	鋁板加工圖	30	-	A		B					
J852-ACA-ACD-B106	鋁板加工圖	31	-	A		B					
J852-ACA-ACD-B107	鋁板加工圖	32	-			B					
J852-ACA-ACD-B108	鋁板加工圖	33	-	A		B					
J852-ACA-ACD-B109	鋁板加工圖	34	-			B					
J852-ACA-ACD-B110	鋁板加工圖	35	-	A		B					
J852-ACA-ACD-B111	鋁板加工圖	36	-	A		B					
J852-ACA-ACD-B130	鋁板加工圖	37	-	A							
J852-ACA-ACD-B131	鋁板加工圖	38	-	A							
J852-ACA-ACD-B132	鋁板加工圖	39	-								
J852-ACA-ACD-B133	鋁板加工圖	40	-	A							
J852-ACA-AF-B01	鋁板加工圖	41	-								
J852-ACA-AF-B11	鋁板加工圖	42	-	A							
J852-ACA-AF-B21	鋁板加工圖	43	-								
J852-ACA-AF-B22	鋁板加工圖	44	-								
J852-ACA-AF-B23	鋁板加工圖	45	-								
J852-ACA-AF-B24	鋁板加工圖	46	-								
J852-ACA-AF-B25	鋁板加工圖	47	-								
J852-ACA-AF-B26	鋁板加工圖	48	-								
J852-ACA-AA-B01	鋁角加工圖	49	-								
J852-ACA-AA-B02	鋁角加工圖	50	-								
J852-ACA-AA-B03	鋁角加工圖	51	-	A		B	C				
J852-ACA-AA-B04	鋁角加工圖	52	-	A		B	C				


組裝用

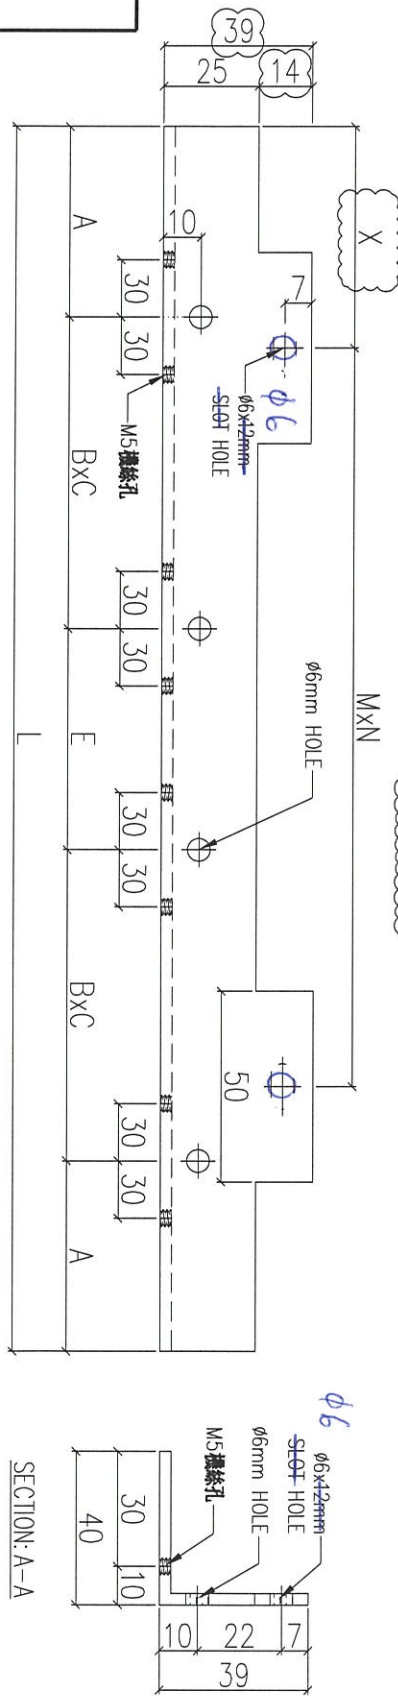


序號	物料編號	L(mm)	X(mm)	A(mm)	BxC	E(mm)	MxN	數量	使用位置
01	AA-B03-01	2150	150	95	@280x3	280	@280x7	12	見組裝圖
02	AA-B03-02	1500	150	100	@250x2	300	@300x4	6	見組裝圖
03	AA-B03-03	1055	150	92.5	@290x1	290	@280x3	18	見組裝圖
04	AA-B03-04	970	150	80	@270x1	270	@260x3	9	見組裝圖
05	AA-B03-05	785	150	92.5	@300x1	-	@300x2	36	見組裝圖
06	AA-B03-06	1330	136	90	@230x2	230	@270x4	6	見組裝圖
07	AA-B03-07	930	136	90	@250x1	250	@300x2	12	見組裝圖
08	AA-B03-08	1500	150	75	@270x2	270	@300x4	6	見組裝圖
09	AA-B03-09	1000	150	80	@280x1	280	@260x3	4	見組裝圖

名稱	鋁角加工圖	制圖	LHR	2020.12.27	修改	A	B	C
材料	40x40x3mm 厚鋁角	復核	-	-	日期	2021.02.24	2021.03.21	2021.04.06
顏色	-	批准			圖號	J852-ACA-AA-B03		

組裝用

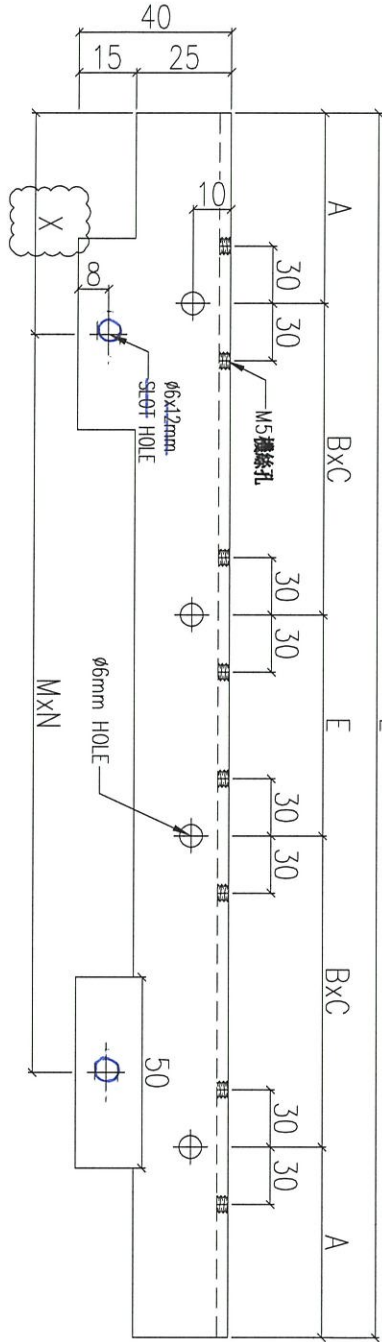

序號	物料編號	L(mm)	X(mm)	A(mm)	BxC	E(mm)	MxN	數量	使用位置
01	AA-B04-01	2150	50	95	@280x3	280	@280x7	12	見組裝圖
02	AA-B04-02	1500	50	100	@250x2	300	@300x4	6	見組裝圖
03	AA-B04-03	1055	50	92.5	@290x1	300	@280x3	18	見組裝圖
04	AA-B04-04	970	50	80	@270x1	270	@260x3	9	見組裝圖
05	AA-B04-05	785	50	92.5	@300x1	-	@300x2	36	見組裝圖
06	AA-B04-06	1330	36	90	@230x2	230	@270x4	6	見組裝圖
07	AA-B04-07	930	36	90	@250x1	250	@300x2	12	見組裝圖
08	AA-B04-08	1500	50	75	@270x2	270	@300x4	6	見組裝圖
09	AA-B04-09	1000	50	80	@280x1	280	@260x3	4	見組裝圖

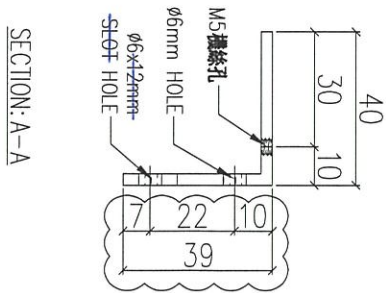

名稱	鋁角加工圖	制圖	LHR	2020.12.27	修改	A	B	C
材料	40x40x3mm 厚鋁角	復核	-	-	日期	2021.02.24	2021.03.21	2021.04.06
顏色	-	批准			圖號	J852-ACA-AA-B04		