

工程指示 / 要求簡箋(E.I.)

工程指示編號：EI / 3128 / 21

修改版次：B

工程編號：J - 855

工程名稱：西沙路 VMU(大欖)

工程項目：VMU 65 窗仔(5 幅)+FD 門(1 幅)

收件人：生統

發件人：Eric Liu

日期：22/03/2021

要求提供 / 確認 事項：

- |                                    |                                     |                               |
|------------------------------------|-------------------------------------|-------------------------------|
| <input type="checkbox"/> 初步鋁料 B.M. | <input type="checkbox"/> 加工拆圖，然後生產  | <input type="checkbox"/> 尺寸表  |
| <input type="checkbox"/> 正式鋁料 B.M. | <input type="checkbox"/> 技術上資料 / 指示 | <input type="checkbox"/> 報價   |
| <input type="checkbox"/> 配件 B.M.   | <input type="checkbox"/> 樣辦或貨品說明書   | <input type="checkbox"/> 分判合約 |
| <input type="checkbox"/> 其他：_____  |                                     |                               |

內容：

B 版：放行 1AR/WA 窗仔生產

☆☆請館，優先去排咁，3月31前完成出貨

A 版：因則師修改，暫停 1AR/WA 及 9E-2WA 窗生產

請按加工圖生產 65 窗仔送大欖 VMU 場安裝 (共 5 幅 65 窗+1 幅 FD 門)

詳細地址見附圖

顏色：所有鋁料顏色，按 EI3104 顏色編號 210211 款式，樣板已送廠，由紫東噴色

先送料到紫東噴塗後再加工

先取用倉存料，稍後補訂料

謝謝

請在 2021.3.31 前完成上列要求。

附：1 頁加工圖

以上項目為：

- 原合約工程包                       原合約工程加 / 減賬                       新工程報價

原因：-

分發東莞各部門：

- ( ) 生產技術總監  連附件    ( ) 技術部     連附件    ( ) 生產部     連附件    ( ) 機械設計部  連附件  
 ( ) 採購部     連附件    ( ) 生產統籌部  連附件  楊    ( ) 小羅&清     連附件  
 ( ) 質檢部     連附件    ( ) 會計部     連附件    ( ) 報關組     連附件    ( ) 其他 楊榮輝  連附件

分發其他分判：

- (v) 水洪     連附件

分發香港各部門：


- ( ) 行政部  連附件    ( ) 會計部  連附件    ( ) 統籌部  連附件    ( ) 工程部地盤科文  連附件 祥哥  
 ( ) 採購部  連附件    ( ) QS 部  連附件    ( ) 維修部  連附件    ( ) 其他 \_\_\_\_\_  連附件


傳遞編號：

發件人簽署：

HK0580/21

項目經理簽署：

 美特鋁質有限公司 MIDI Aluminium Fabricator Ltd.	工程號	J855	拆圖	HHQ	2021.2.26
	地盤	西沙路	復核	WLQ	2021.2.26
名稱	西沙路	顏色	CW1-灰色	批准	--

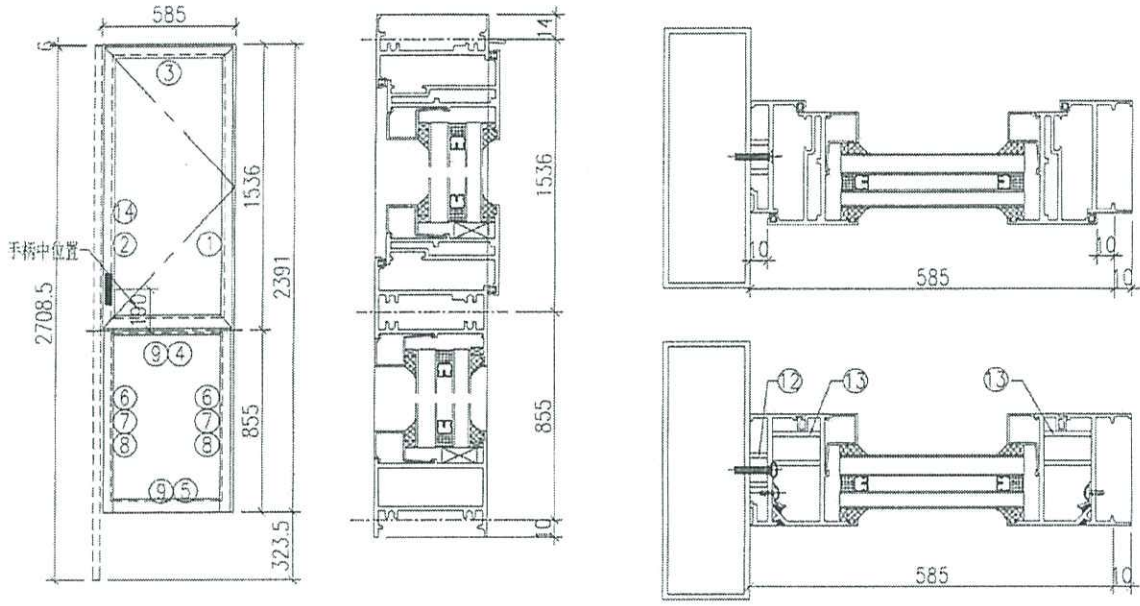

序號	料號	名稱	出筭	長度	支/幅	加工說明	加工細則
1	X85679	生邊企	直口	2415	1	加工圖見J855-W1-BQ1R	頂底留 - mm
2	X85683	生夾企	直口	2415	1	加工圖見J855-W1-JQ1L	頂底留 - mm
3	X85685	生頂橫	避位	571	1	加工圖見J855-W1-SDH1R	企料底部開避位 - mm
4	X85689	上生下梗中橫	避位	559	1	加工圖見J855-W1-ZH1R	底橫料防水巴鋸去 - mm
5	X85754	梗底橫-空腔	避位	559	1	加工圖見J855-W1-GDH1R	水線孔在企料——頂底
6	X85681	反拍線	避位	803.5	2	加工圖見J855-W1-PX1	安裝扣碼
7	X84545	反拍線擋膠角	直口	803.5	2	加工圖見J855-W1-DJ1	
8	X85693	玻璃線-企	直口	803.5	2		多點鎖芯型號:
9	X85693	玻璃線-橫	直口	461	2		手柄型號:
10		55X5mm不銹鋼巴	直口	390	1	扇撐加力巴(855-LM5)中橫料用	限位撐型號:
11		25X5mm不銹鋼巴	直口	25	10	扇撐加力巴(1855-LM06)框用	T窗最大開度:
12		20x20x3熱通	直口	10.5	7	圖見J855-FT01-02	窗玉搭位數: 6mm
13		20x20x3熱通	直口	27.5	6	圖見J855-FT01-03	
14		150x50x3方通	直口	2708.5	1	圖見J855-TM-JT1R	

窗玉用料

序號	料號	名稱	出筭	長度	支/幅	加工說明	窗款	寬度 (mm)	高度 (mm)	只/幅	撐長
1	X85680	窗玉企	45°	1520.5	2						
2	X85680	窗玉橫	45°	565	2						
3	X85693	玻璃線-企	直口	1448.5	2						
4	X85693	玻璃線-橫	直口	461	2						
5		15X5mm不銹鋼巴	直口	220	2	扇撐加力巴(855-JL2)玉用					

注意:

1. 玻璃線橫碰企
2. 窗玉搭位6mm
3. 滴水線比窗玉每頭長3mm
4. 窗玉需裝16"扇撐
5. 生窗底部需開去水孔
6. 裝4組扣碼

~~暫停~~

B放行

大圖版次	本圖版	-	--
-	日期	-	--
窗	號	數量	
	IAR/WA	1	幅
-	-	-	幅
-	-	-	幅
-	-	-	幅
圖號	IAR/WA		