

工程指示 / 要求簡箋(E.I.)

工程指示編號：EI / 3190 / 21

修改版次：B

工程編號：J - 852

工程名稱：亞皆老街中電

工程項目：欄河 地盤用玻璃 B.M. 大貨 (T1-T3: 1-23/F, R/F) (600 件)

收件人：Maggie

發件人：Ant Yeung

日期：21/04/2021

要求提供 / 確認 事項：

- | | | |
|------------------------------------|-------------------------------------|-------------------------------|
| <input type="checkbox"/> 初步鋁料 B.M. | <input type="checkbox"/> 加工拆圖，然後生產 | <input type="checkbox"/> 尺寸表 |
| <input type="checkbox"/> 正式鋁料 B.M. | <input type="checkbox"/> 技術上資料 / 指示 | <input type="checkbox"/> 報價 |
| <input type="checkbox"/> 配件 B.M. | <input type="checkbox"/> 樣辦或貨品說明書 | <input type="checkbox"/> 分判合約 |
| <input type="checkbox"/> 其他：_____ | | |

內容：

B 版 所有 Tempered Glass 及 Lamiated Glass 都是 Low Iron ② T3 6/1 縮 20, 按現場要求尺寸修改

A 版: 本司和判頭也已同意確認包箱方法，無位置暫存，必須是分座分層(附上分窗表參考，不重覆訂購)

A 版: 22-23/F 優先生產. 保護按 EI3234.

請按 BM 訂購 T1-T3: 1-23/F, R/F 欄河玻璃 (共 600 件) (T1:210 件, T2: 192 件, T3:198 件)直送地盤.

包裝要分座分層 (包箱). * T3 優先出貨, T1/ T2 同步生產.

玻璃要做熱浸.

請留意玻璃加工時不要固定的鋼化及熱浸標籤. 玻璃出貨時需加上"可移除" 標籤.

LAM 片: 標籤在室內外面 (注明半鋼化/ 鋼化)

請在 2021.06.05 前完成上列要求。

附：3 頁 BM + 1 頁加工圖

以上項目為：

- 原合約工程包 原合約工程加 / 減賬 新工程報價

原因：- _____

分發東莞各部門：

- | | | | |
|--------------------------------------|--------------------------------------|---------------------------------------|---------------------------------------------|
| <input type="checkbox"/> 生產技術總監口連附件 | <input type="checkbox"/> 技術部 口連附件 | <input type="checkbox"/> 生產部 口連附件 | <input type="checkbox"/> 機械設計部口連附件 |
| <input type="checkbox"/> 採購部 口連附件 | <input type="checkbox"/> 生產統籌部口連附件 | <input type="checkbox"/> 小羅&清 口連附件 | |
| <input type="checkbox"/> 質檢部 口連附件 | <input type="checkbox"/> 會計部 口連附件 | <input type="checkbox"/> 報關組 口連附件 | <input type="checkbox"/> 其他 <u>楊榮輝</u> 口連附件 |

分發其他分判：

- (v) 水洪 口連附件

分發香港各部門：

- | | | | | |
|---------------------------------------------|---------------------------------------|----------------------------------|-------------------------------------------------|----------------------------------------|
| <input type="checkbox"/> 行政部口連附件 | <input type="checkbox"/> 會計部口連附件 | <input type="checkbox"/> 統籌部口連附件 | <input checked="" type="checkbox"/> 工程部地盤科文口連附件 | <input checked="" type="checkbox"/> 祥哥 |
| <input checked="" type="checkbox"/> 採購部口連附件 | <input type="checkbox"/> QS 部 口連附件 | <input type="checkbox"/> 維修部口連附件 | <input type="checkbox"/> 其他 _____ 口連附件 | |

傳遞編號：


發件人簽署：

HK / 21


項目經理簽署：

LEGEND:

☉ : 10mmT + 1.52mm PVB + 10mmT CLEAR LAM. GLASS

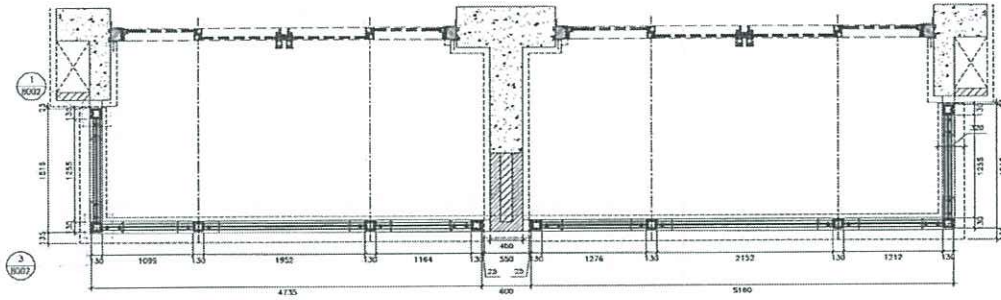

① TYPICAL PART PLAN FOR
T3 FLAT A & B BALCONY
3/F-19/F TYPICAL FLOOR

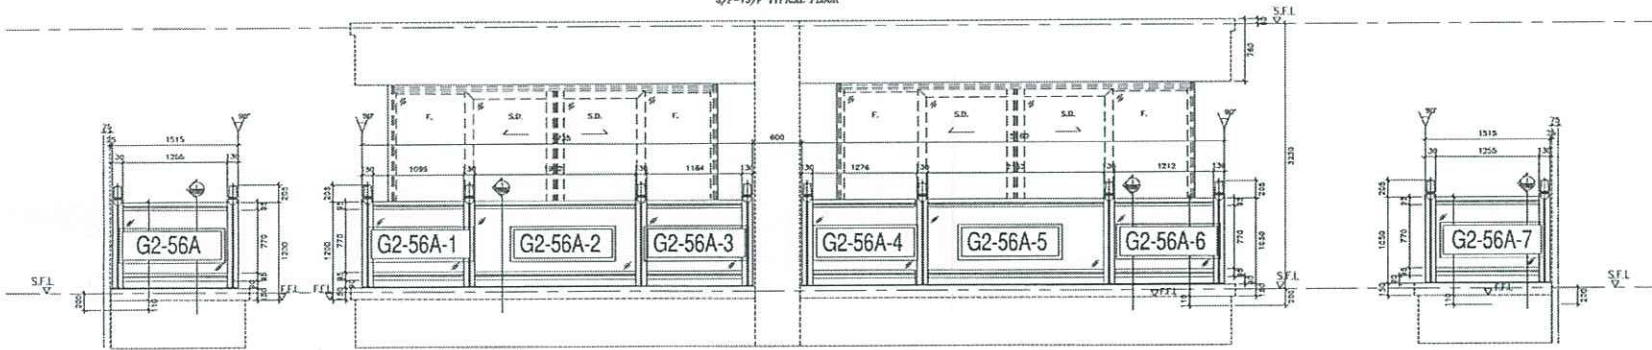

② TYPICAL PART ELEV (SIDE) FOR
T3 FLAT A & B BALCONY
3/F-19/F TYPICAL FLOOR

③ TYPICAL PART ELEV (SIDE) FOR
T3 FLAT A & B BALCONY
3/F-19/F TYPICAL FLOOR



④ TYPICAL PART ELEV (SIDE) FOR
T3 FLAT A & B BALCONY
3/F-19/F TYPICAL FLOOR

G2-5006A-玻璃位置圖
其中：5006A=13樁
3F、6F-19F

T3 = 3, 7-19/F
AB BAL
~~T3 = 3, 6-19/F~~

B.D. REF :			
CLIENT :			
ARCHITECT : AGC DESIGN LTD			
MAIN CONTRACTOR : Gammon			
STRUCTURAL ENGINEER : ARUP			
FACADE CONSULTANT: MEINHARDT			
NOTE: 1. ALL DIMENSIONS ARE IN mm. 2. ALL ELEVATIONS ARE VIEWED FROM OUTSIDE. 3. ALL DIMENSIONS TO BE VERIFIED ON SITE BEFORE FABRICATION.			
LEGEND: ☉ -- DETAIL MARK NO. ☉ -- REFER SHEET NO.			
1. F.F.L. -- FINISHED FLOOR LEVEL 2. S.F.L. -- STRUCTURAL FLOOR LEVEL 3. ☉ -- REVERSED DETAIL			
NO.	DATE	REVISED	BY
JOB NO. : J-852			
PROJECT : PROPOSED RESIDENTIAL DEVELOPMENT AT 139 - 147 ARGYLE STREET, NKIL 6005, 6035 R.P., 6036 R.P., 6037 R.P. & 6038 R.P.			
TITLE : TYPICAL P.P.LAN & P.ELEV T3 FLAT A & B BALCONY 3/F-19/F TYP FL			
DATE : 14-FEB-20		SCALE : 1:60	
DRAWN BY : CF		CHECKED BY : DW	
美特銘質有限公司 MIDEL ALUMINIUM FABRICATOR LTD. Units 6-8, Sunny Industrial Centre, 1/F 610 Cho Kwo Ling Road, Kowloon Tel: 23489211-4 Fax: (852) 2722666			
DWG NO. : J852-S0-G0-5006A REV. : -			

 美特鋁質 MIDI Aluminium Fabricator Ltd.	類別	物料號		
	制圖 CJM	2020.09.04	圖號 G2	
修改		復核	數量	見BOM表
日期		批准	位置	

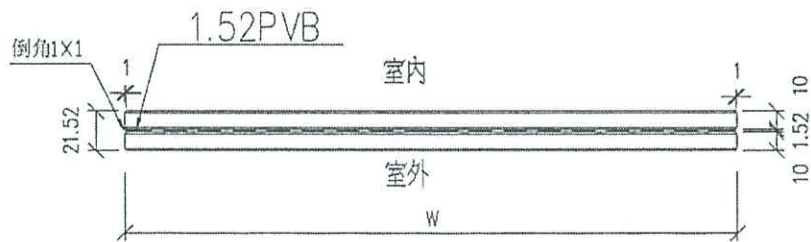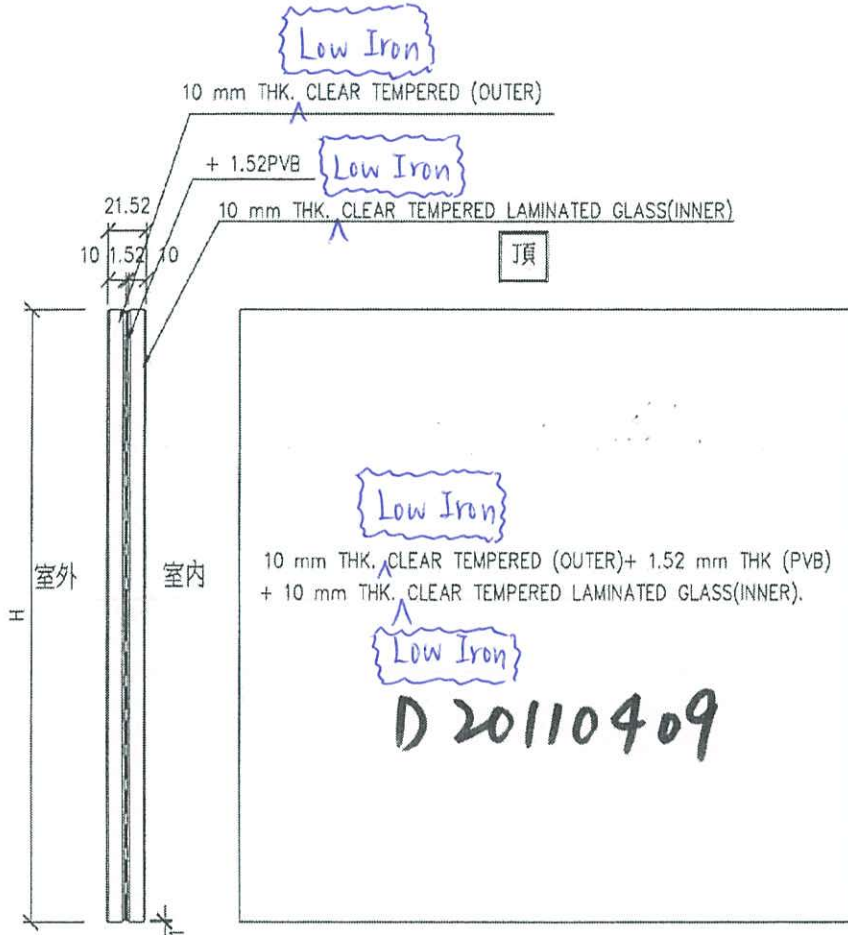

工程號	J-852	地盤	亞皆老街	採 用 地 盤 工 廠	附 件 <div style="border: 1px solid black; border-radius: 50%; width: 30px; height: 30px; display: flex; align-items: center; justify-content: center;">2</div>
名稱	玻璃加工圖				
材 料					
顏 色	10T+1.52PVB+10T夾膠玻璃				