

工程指示 / 要求簡箋(E.I.)

工程指示編號：EI / 3191 / 21

修改版次：-

工程編號：J - 852

工程名稱：亞皆老街中電

工程項目：Pipe Duct 地盆用鐵角

收件人：Maggie

發件人：Ant Yeung

日期：22/03/2021

要求提供 / 確認 事項：

- | | | |
|------------------------------------|-------------------------------------|-------------------------------|
| <input type="checkbox"/> 初步鋁料 B.M. | <input type="checkbox"/> 加工拆圖，然後生產 | <input type="checkbox"/> 尺寸表 |
| <input type="checkbox"/> 正式鋁料 B.M. | <input type="checkbox"/> 技術上資料 / 指示 | <input type="checkbox"/> 報價 |
| <input type="checkbox"/> 配件 B.M. | <input type="checkbox"/> 樣辦或貨品說明書 | <input type="checkbox"/> 分判合約 |

內容：

請按加工圖生產 160 件 50X50X5mm (L:200mm) 鐵角送地盤用。

請在 2021.04.1 前完成上列要求。(pipe duct 修屋/修屋通用)

附：2 頁

以上項目為：

- 原合約工程包 原合約工程加 / 減賬 新工程報價

原因：-

分發東莞各部門：

- () 生產技術總監 連附件 () 技術部 連附件 () 生產部 連附件 () 機械設計部 連附件
 () 採購部 連附件 () 生產統籌部 連附件 () 小羅 & 清 連附件
 () 質檢部 連附件 () 會計部 連附件 () 報關組 連附件 () 其他 _____ 連附件

分發其他分判：

- (v) 水洪 連附件

分發香港各部門：

- () 行政部 連附件 () 會計部 連附件 () 統籌部 連附件 () 工程地盤科文 連附件 祥哥
 () 採購部 連附件 () QS 部 連附件 () 維修部 連附件 () 其他 _____ 連附件


傳遞編號：

HK / 21

發件人簽署：

項目經理簽署：

鋼 pipe deck 鐵角

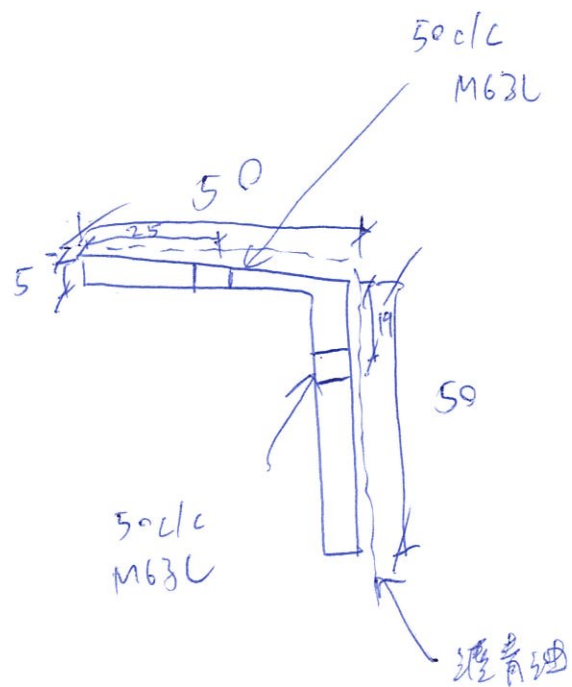

L = 200 mm


數量 = 160件

處理 = 熱浸鍍 + 瀝青油

圖號 = 852-PDA-01

39x50x5 mm 鐵角

大圖參考
修改設計供現場安裝

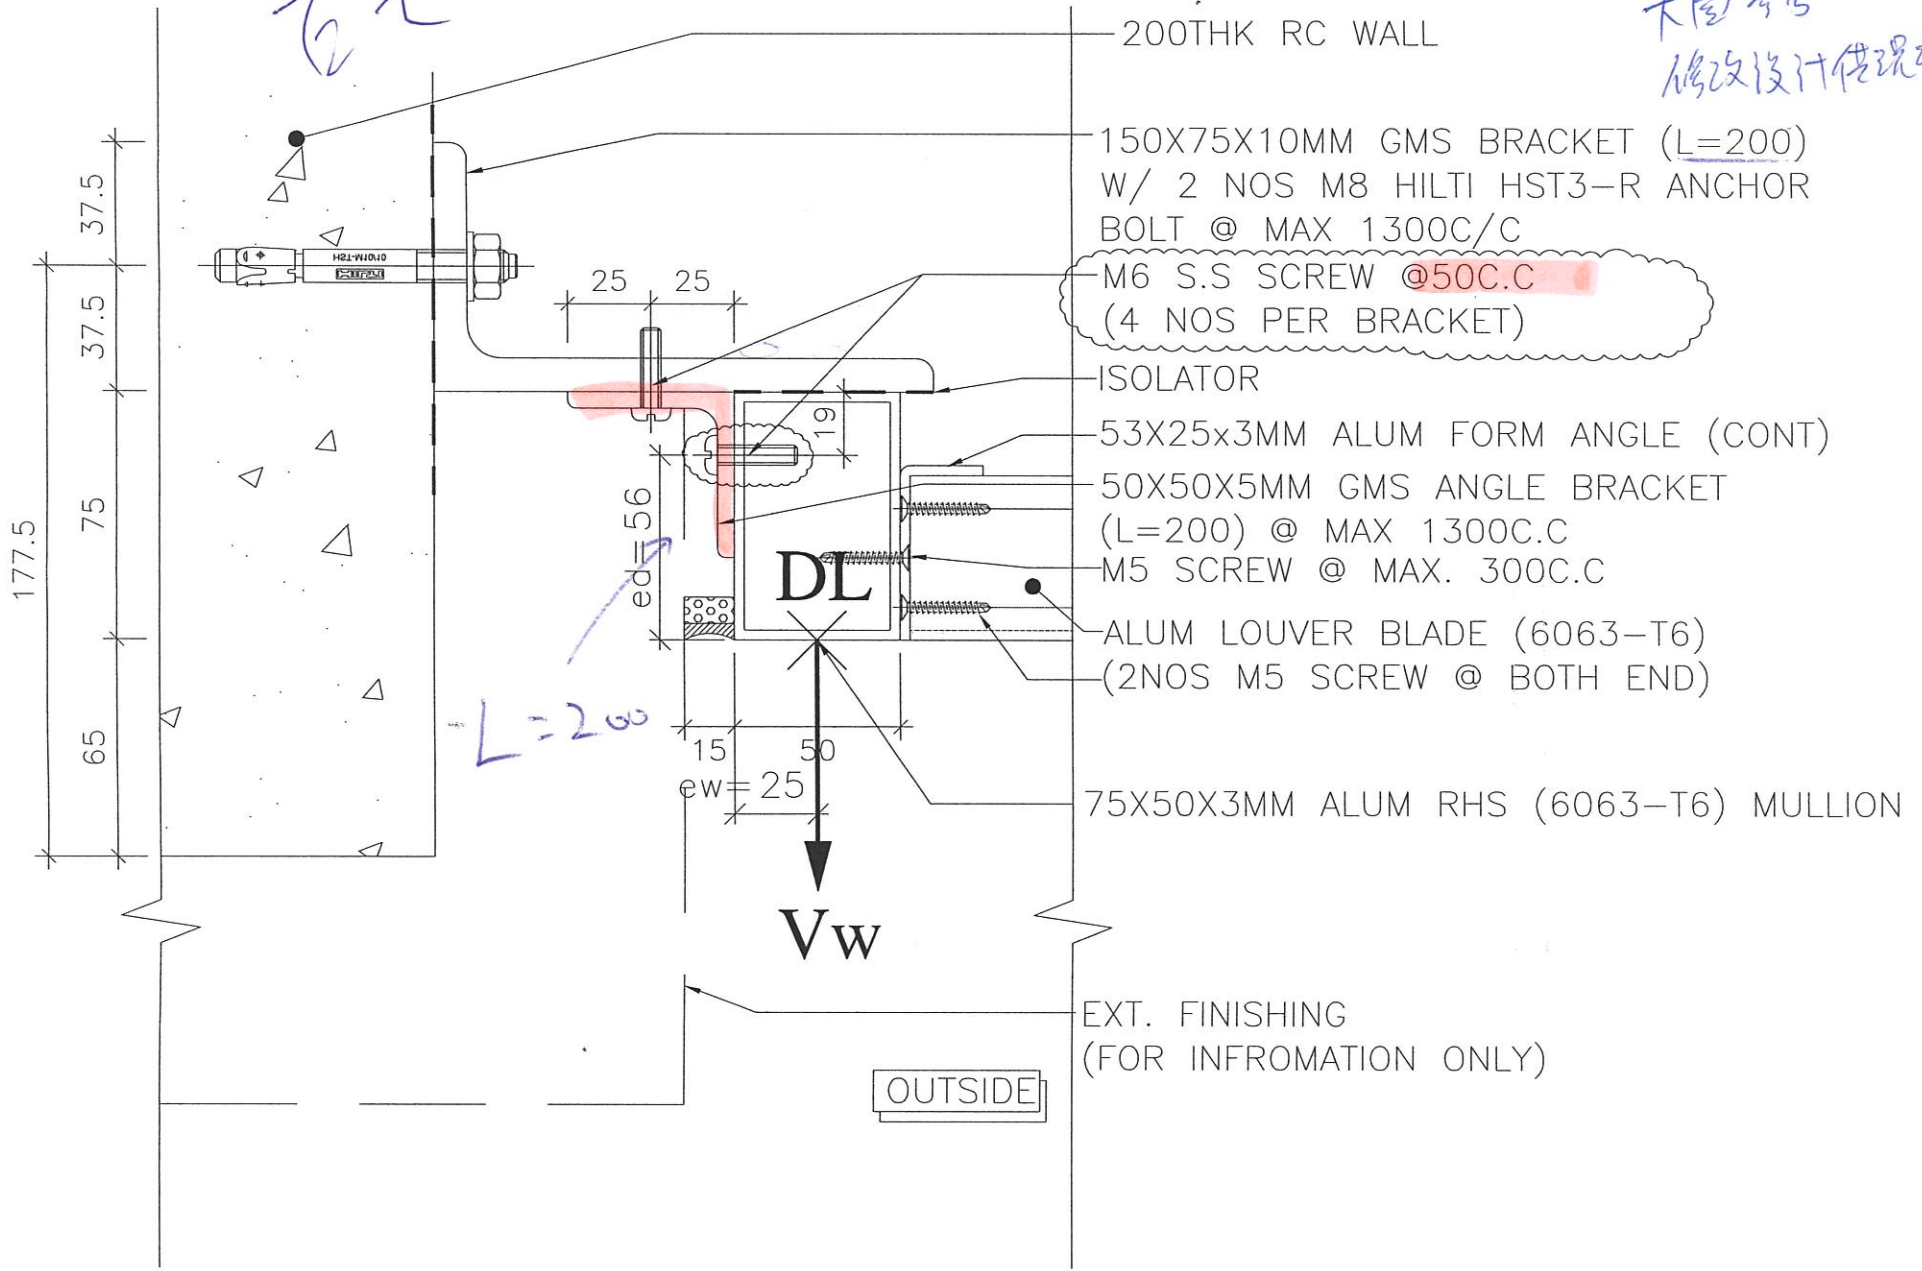

- 200THK RC WALL
- 150X75X10MM GMS BRACKET (L=200)
W/ 2 NOS M8 HILTI HST3-R ANCHOR
BOLT @ MAX 1300C/C
- M6 S.S SCREW @50C.C
(4 NOS PER BRACKET)
- ISOLATOR
- 53X25x3MM ALUM FORM ANGLE (CONT)
- 50X50X5MM GMS ANGLE BRACKET
(L=200) @ MAX 1300C.C
- M5 SCREW @ MAX. 300C.C
- ALUM LOUVER BLADE (6063-T6)
(2NOS M5 SCREW @ BOTH END)
- 75X50X3MM ALUM RHS (6063-T6) MULLION
- EXT. FINISHING
(FOR INFROMATION ONLY)

OUTSIDE