



工程指示 / 要求簡箋(E.I.)

工程指示編號：EI / 3193 / 21

修改版次：

工程編號：J - 852

工程名稱：亞皆老街中電

工程項目：Acoustic Fins 地盤用石紋色鋁板 (C UP) (T3) (5/F) 重訂

收件人：生統

發件人：Bessie Lau

日期：23/03/2021

要求提供 / 確認 事項：

- | | | |
|------------------------------------|-------------------------------------|-------------------------------|
| <input type="checkbox"/> 初步鋁料 B.M. | <input type="checkbox"/> 加工拆圖，然後生產 | <input type="checkbox"/> 尺寸表 |
| <input type="checkbox"/> 正式鋁料 B.M. | <input type="checkbox"/> 技術上資料 / 指示 | <input type="checkbox"/> 報價 |
| <input type="checkbox"/> 配件 B.M. | <input type="checkbox"/> 樣辦或貨品說明書 | <input type="checkbox"/> 分判合約 |

內容：

(因之前急做辦房，來料沒有噴石紋色，現重新下單訂購已噴色的鋁板，原 EI2977A)

請按加工圖生產 T3 (5/F) Acoustic Fins (C UP)有孔鋁板 送地盤用

顏色編號: FN090M; 顏色: Granite Pattern

請在 2021.04.05 前完成上列要求。

附：1 頁 BM+ 1 頁位置圖+ 18 頁

以上項目為：

- 原合約工程包 原合約工程加 / 減賬 新工程報價

原因：-

分發東莞各部門：

- | | | | |
|--|---|--|---|
| <input type="checkbox"/> 生產技術總監 <input type="checkbox"/> 連附件 | <input type="checkbox"/> 技術部 <input type="checkbox"/> 連附件 | <input type="checkbox"/> 生產部 <input type="checkbox"/> 連附件 | <input type="checkbox"/> 機械設計部 <input type="checkbox"/> 連附件 |
| <input type="checkbox"/> 採購部 <input type="checkbox"/> 連附件 | <input checked="" type="checkbox"/> 生產統籌部 <input checked="" type="checkbox"/> 連附件 | <input checked="" type="checkbox"/> 小羅 & 清 <input checked="" type="checkbox"/> 連附件 | |
| <input type="checkbox"/> 質檢部 <input type="checkbox"/> 連附件 | <input type="checkbox"/> 會計部 <input type="checkbox"/> 連附件 | <input type="checkbox"/> 報關組 <input type="checkbox"/> 連附件 | <input type="checkbox"/> 其他 <u>楊榮輝</u> <input type="checkbox"/> 連附件 |

分發其他分判：

- 水洪 連附件

分發香港各部門：

- | | | | | |
|---|--|---|---|----|
| <input type="checkbox"/> 行政部 <input type="checkbox"/> 連附件 | <input type="checkbox"/> 會計部 <input type="checkbox"/> 連附件 | <input type="checkbox"/> 統籌部 <input type="checkbox"/> 連附件 | 林哥 <input checked="" type="checkbox"/> 工程部地盤科文 <input type="checkbox"/> 連附件 | 祥哥 |
| <input type="checkbox"/> 採購部 <input type="checkbox"/> 連附件 | <input type="checkbox"/> QS 部 <input type="checkbox"/> 連附件 | <input type="checkbox"/> 維修部 <input type="checkbox"/> 連附件 | <input type="checkbox"/> 其他 _____ <input type="checkbox"/> 連附件 | |

傳遞編號：


HK 0584 / 21

發件人簽署：

項目經理簽署：

BM編號:		工程號:		計算:		日期:		送呈:						
MIDI Aluminium Fabricator Ltd.		J852		sdc		20/01/2021		20/01/2021						
地盤用鋁板B.M.表		地盤名稱:		核對:		日期:		副本:						
項目類別: T3(3F~6F) C單位樣辦層牆身鋁板		A/C Code:		總V.F.:		5.11		總重量: 84.78						
修改版次:		顏色		總展開面積		總V.F.:		此BM依據**拆圖資料計算						
序號	修改內容	鋁板圖號	鋁板名稱	顏色	實用	後備	總數	總重量	單件展開面積	總展開面積	單件V.F.	總V.F.	備註	位置
平方米														
1		T3-ACD-A01	3.0mm厚穿孔鋁板	FN090M/白色	1	0	1	3.594	0.442	0.442	0.341	0.341		見位置圖
2		T3-ACD-A02	3.0mm厚穿孔鋁板	FN090M/白色	2	0	2	9.797	0.603	1.205	0.485	0.969		見位置圖
3		T3-ACD-A03	3.0mm厚穿孔鋁板	FN090M/白色	1	0	1	4.930	0.606	0.606	0.488	0.488		見位置圖
4		T3-ACD-A04	3.0mm厚穿孔鋁板	FN090M/白色	1	0	1	4.294	0.528	0.528	0.418	0.418		見位置圖
5		T3-ACD-A05	3.0mm厚穿孔鋁板 (轉角)	FN090M/白色	1	0	1	4.784	0.588	0.588	0.445	0.445		見位置圖
6		T3-ACD-A06	3.0mm厚穿孔鋁板 (轉角)	FN090M/白色	2	0	2	13.040	0.802	1.604	0.633	1.266		見位置圖
7		T3-ACD-A07	3.0mm厚穿孔鋁板 (轉角)	FN090M/白色	1	0	1	6.562	0.807	0.807	0.638	0.638		見位置圖
8		T3-ACD-A08	3.0mm厚穿孔鋁板 (轉角)	FN090M/白色	1	0	1	5.715	0.703	0.703	0.546	0.546		見位置圖
9		T3-ACD-A11	3.0mm厚穿孔鋁板	FN090M/白色	0	0	0	0.000	0.497	0.000	0.372	0.000		見位置圖
10		T3-ACD-A12	3.0mm厚穿孔鋁板	FN090M/白色	0	0	0	0.000	0.951	0.000	0.797	0.000		見位置圖
11		T3-ACD-A13	3.0mm厚穿孔鋁板	FN090M/白色	0	0	0	0.000	0.957	0.000	0.803	0.000		見位置圖
12		T3-ACD-A14	3.0mm厚穿孔鋁板	FN090M/白色	0	0	0	0.000	1.059	0.000	0.898	0.000		見位置圖
13		AC-A01	3.0mm厚鋁板/加力骨	MILL	5	0	5	4.884	0.120	0.601	0.000	0.000		工廠組裝用
14		AC-A02	3.0mm厚鋁板/加力骨	MILL	5	0	5	4.290	0.106	0.528	0.000	0.000		工廠組裝用
15		AC-A03	3.0mm厚鋁板/加力骨	MILL	45	0	45	21.580	0.059	2.654	0.000	0.000		工廠組裝用
16		AC-A04	3.0mm厚鋁板/加力骨	MILL	0	0	0	0.000	0.199	0.000	0.000	0.000		工廠組裝用
17		ACA-AA-A01	3.0mm厚鋁板/鋁碼	MILL	40	0	40	0.650	0.002	0.080	0.000	0.000		工廠組裝用
18		ACA-AA-A02	3.0mm厚鋁板/鋁碼	MILL	10	0	10	0.163	0.002	0.020	0.000	0.000		工廠組裝用
19		ACA-AB-A01	3.0mm厚鋁板/鋁碼	MILL	10	0	10	0.457	0.006	0.056	0.000	0.000		工廠組裝用
20		ACA-AB-A02	3.0mm厚鋁板/鋁碼	MILL	12	0	12	0.039	0.000	0.005	0.000	0.000		工廠組裝用
21														

總計: 137 84.78 10.43 5.11

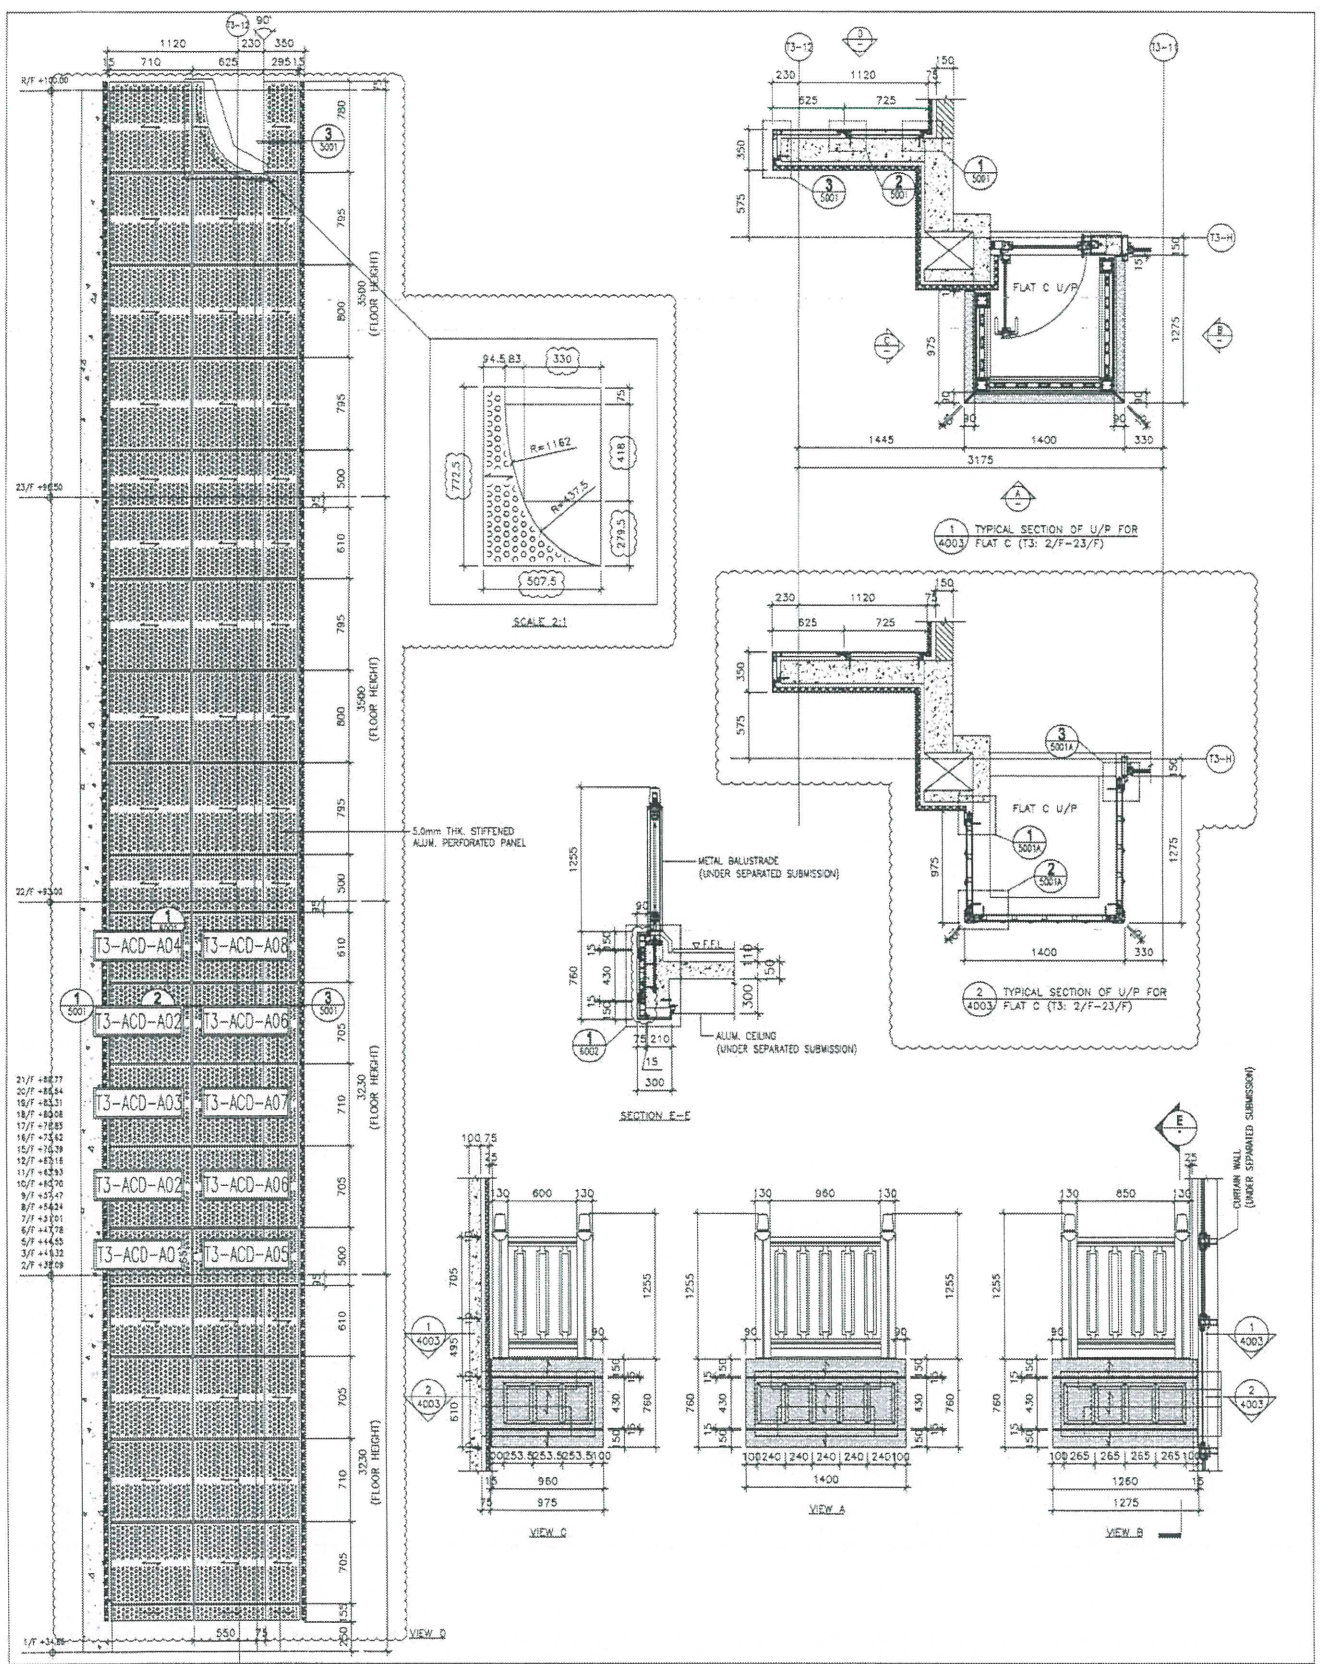

PROJ. NO. : J-4552 PROJECT : PHOENIX RESIDENTIAL DEVELOPMENT AT 139 - 147 ANGLE STREET, NHD, 6005, 6036 R.F., 6038 R.F., 6037 R.F. & 6038 R.F. TITLE : ELEVATION, PLAN & SECTION OF ALUM. & ACOUSTIC GLAZING FOR TOWER 3 FLAT C U/P		DATE : 12-MAY-20 SCALE : 1:40 DRAWN BY : LHR CHECKED BY : DW	

MEINHARDT

ARUP

Gammon

STRUCTURAL ENGINEER :

ARCHITECT :

CLIENT :




美特鋁質 有限公司
MIDI Aluminium Fabricator Ltd.

工程號 J852 地盤 亞答老街

送地盤

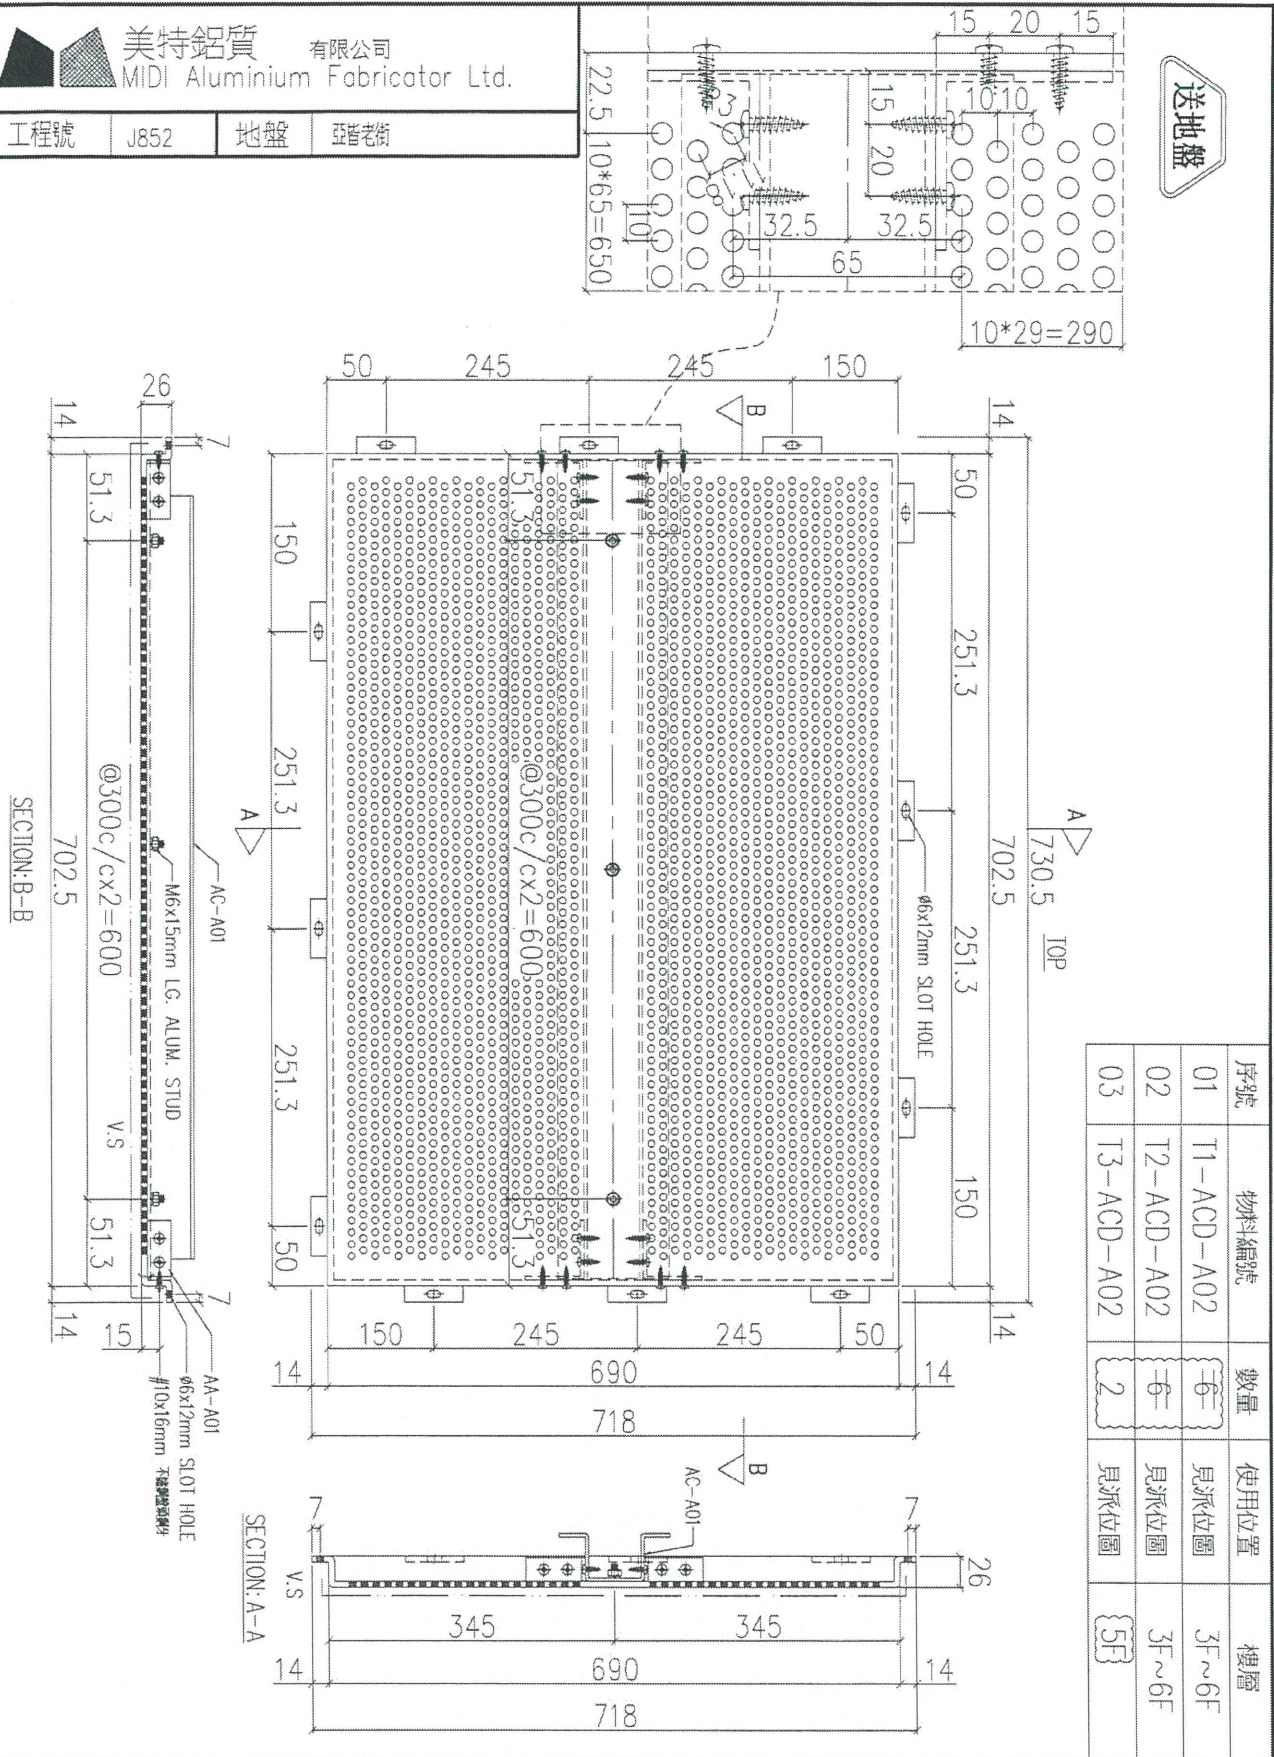



序號	物料編號	數量	使用位置	樓層
01	T1-ACD-A02	6	見派位圖	3F~6F
02	T2-ACD-A02	6	見派位圖	3F~6F
03	T3-ACD-A02	2	見派位圖	5F

名稱	鋁板加工圖	制圖	LHR	2020.12.27	修改	A
材料	5mm THK. ALUM. CLADDING	復核	-	-	日期	2021.01.21
顏色	FN090M	批准			圖號	J852-ACA-ACD-A02




美特鋁質 有限公司
MIDI Aluminium Fabricator Ltd.

工程號 J852 地盤 亞答街

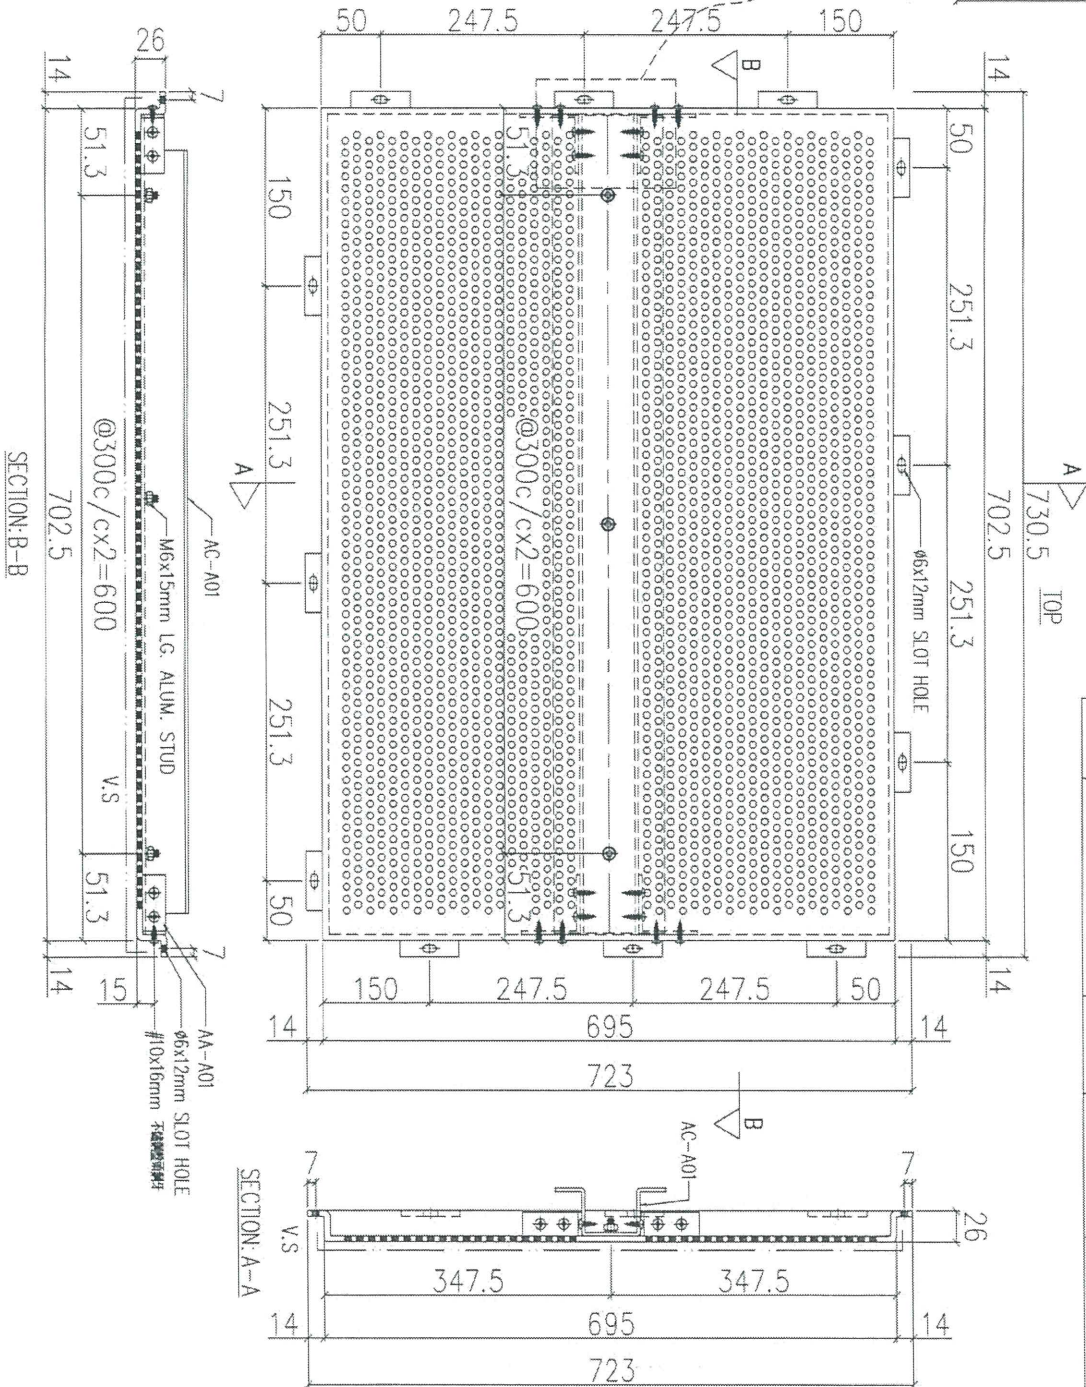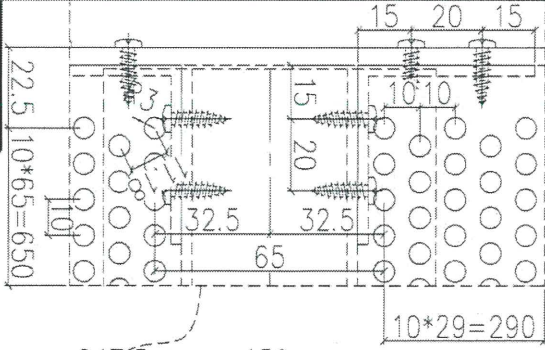

序號	物料編號	數量	使用位置	樓層
01	T1-ACD-A03	3	見派位圖	3F~6F
02	T2-ACD-A03	3	見派位圖	3F~6F
03	T3-ACD-A03	1	見派位圖	5F


名稱	鋁板加工圖	制圖	LHR	2020.12.27	修改	A
材料	5mm THK. ALUM. CLADDING	復核	-	-	日期	2021.01.21
顏色	FN090M	批准			圖號	J852-ACA-ACD-A03

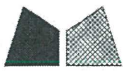

美特鋁質 有限公司
MIDI Aluminium Fabricator Ltd.


工程號 J852 地盤 亞答老街

送地盤

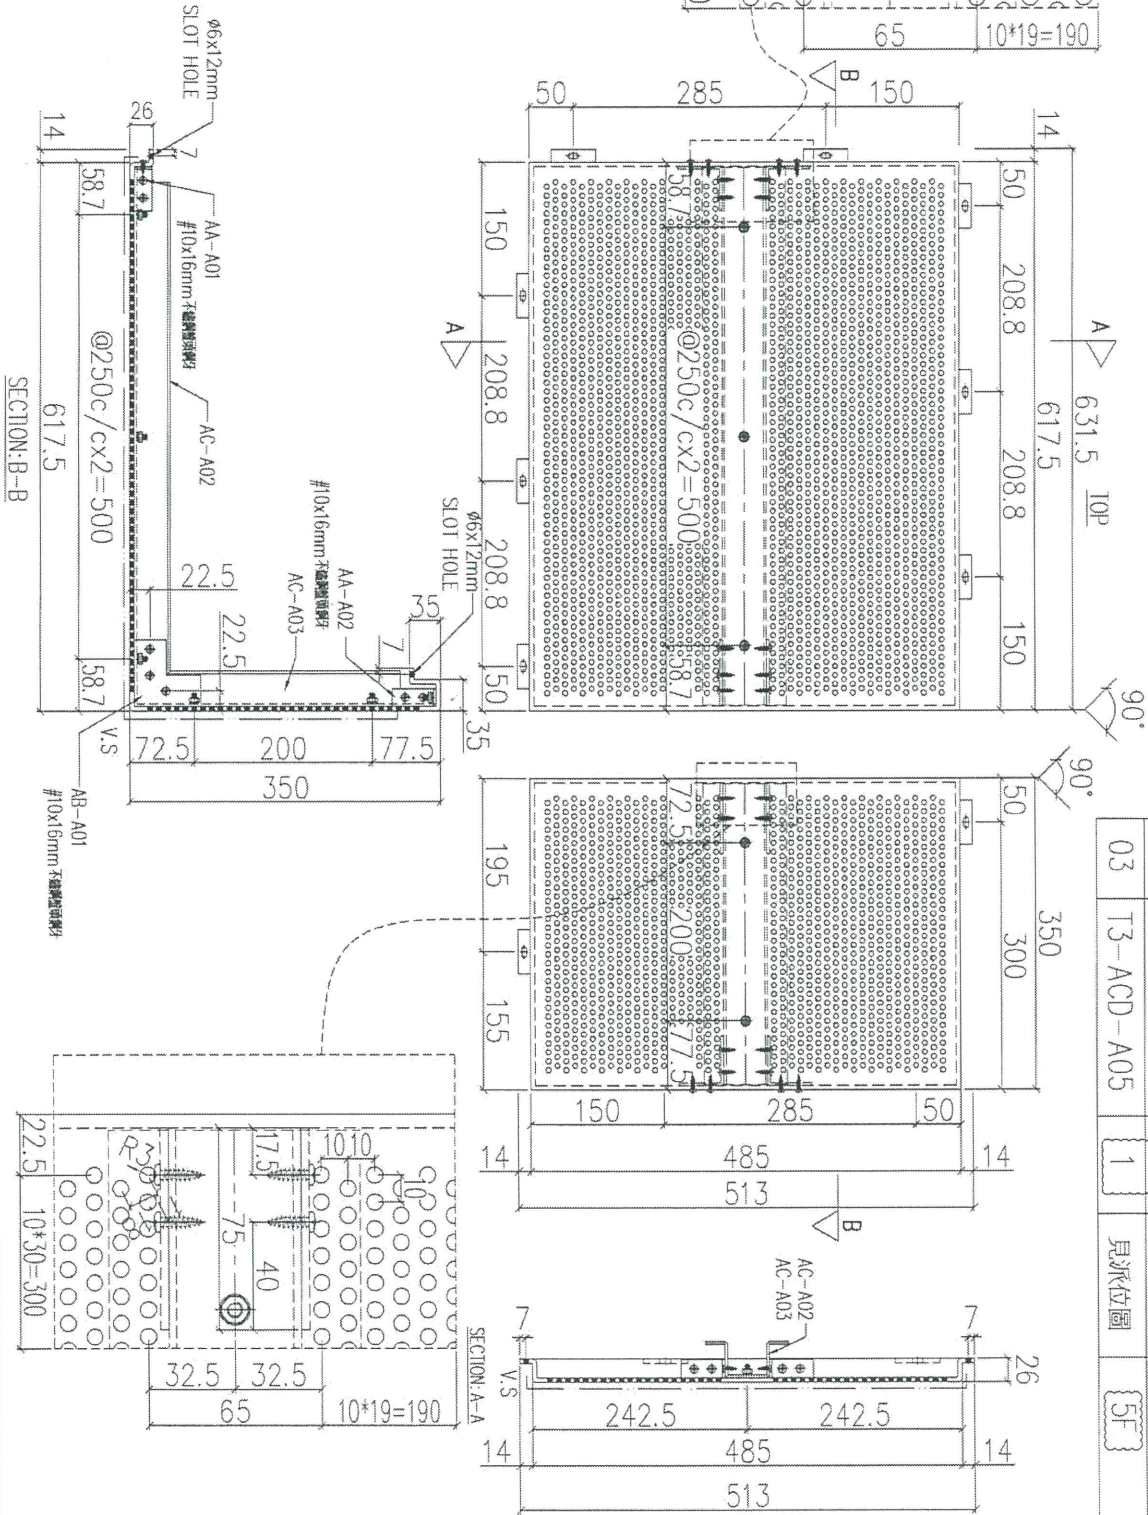

序號	物料編號	數量	使用位置	樓層
01	T1-ACD-A05	1	見派位圖	3F~6F
02	T2-ACD-A05	1	見派位圖	3F~6F
03	T3-ACD-A05	1	見派位圖	5F


名稱	鋁板加工圖	制圖	LHR	2020.12.27	修改	A
材料	5mm THK. ALUM. CLADDING	復核	-	-	日期	2021.01.21
顏色	FN090M	批准			圖號	J852-ACA-ACD-A05

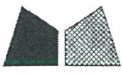

美特鋁質 有限公司
MIDI Aluminium Fabricator Ltd.

工程號 J852 地盤 亞答街

送地盤

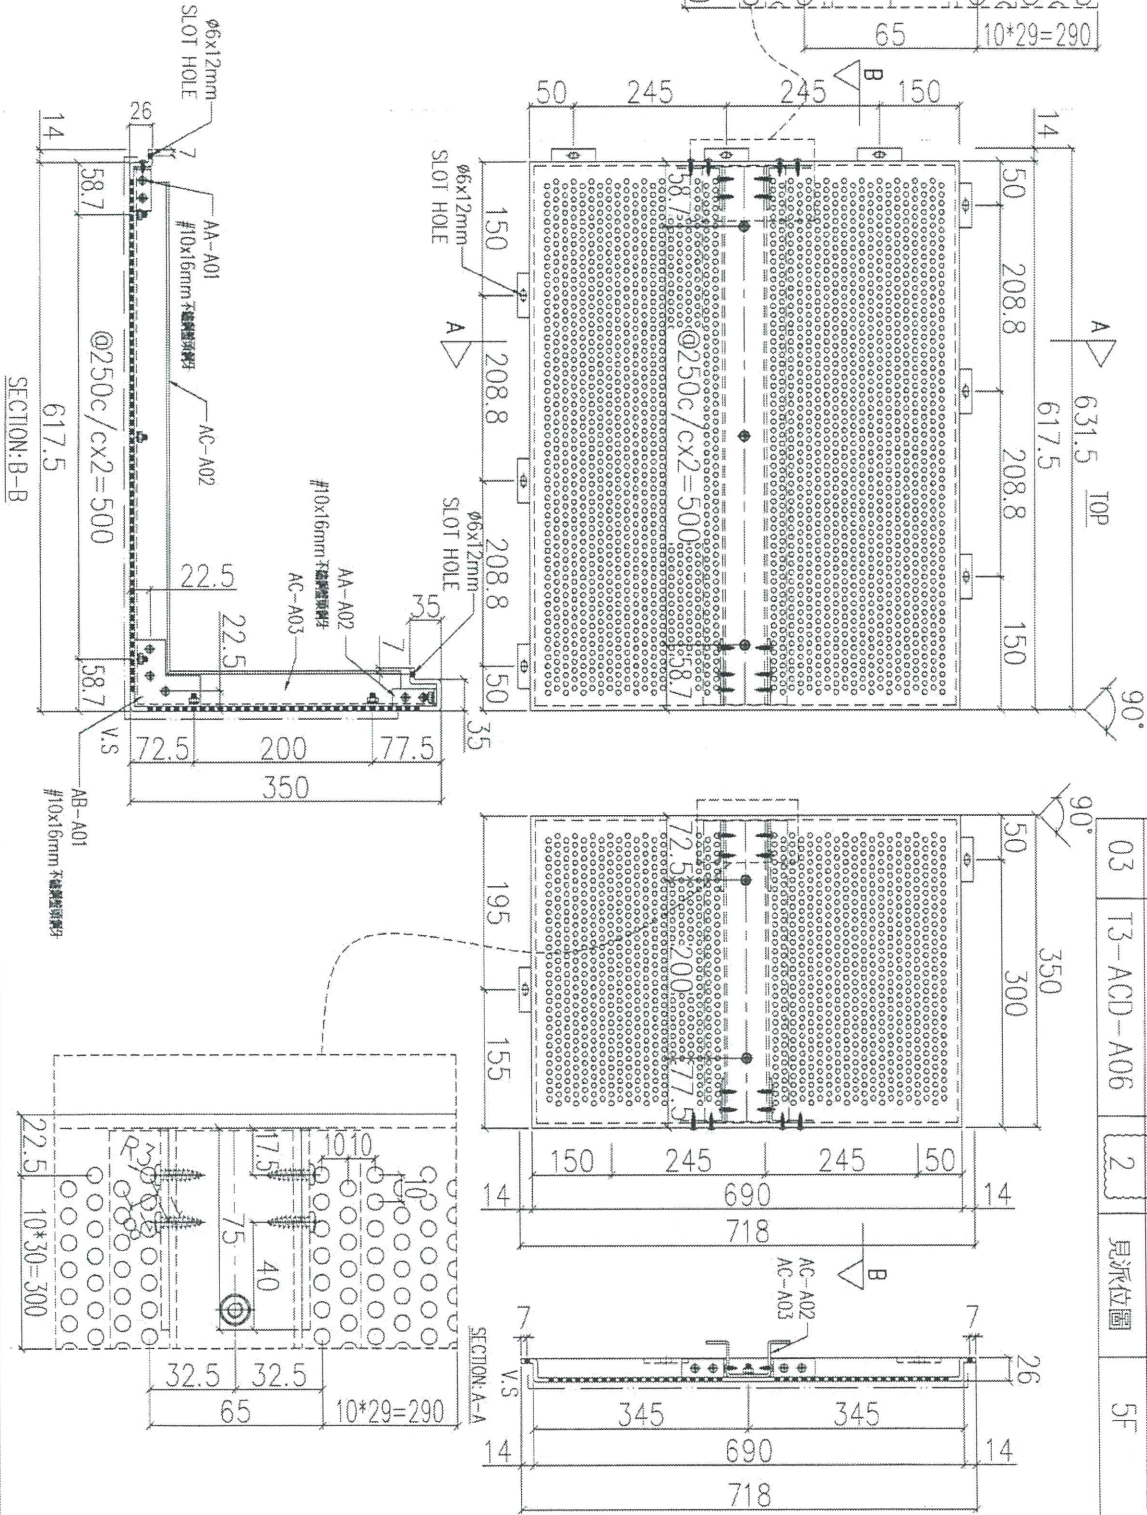


序號	物料編號	數量	使用位置	樓層
01	T1-ACD-A06	在	見派位圖	3F~6F
02	T2-ACD-A06	在	見派位圖	3F~6F
03	T3-ACD-A06	2	見派位圖	5F

名稱	鋁板加工圖	制圖	LHR	2020.12.27	修改	A
材料	5mm THK. ALUM. CLADDING	復核	-	-	日期	2021.01.21
顏色	FNO90M	批准			圖號	J852-ACA-ACD-A06



工程號 J852 地盤 亞皆老街

送地盤

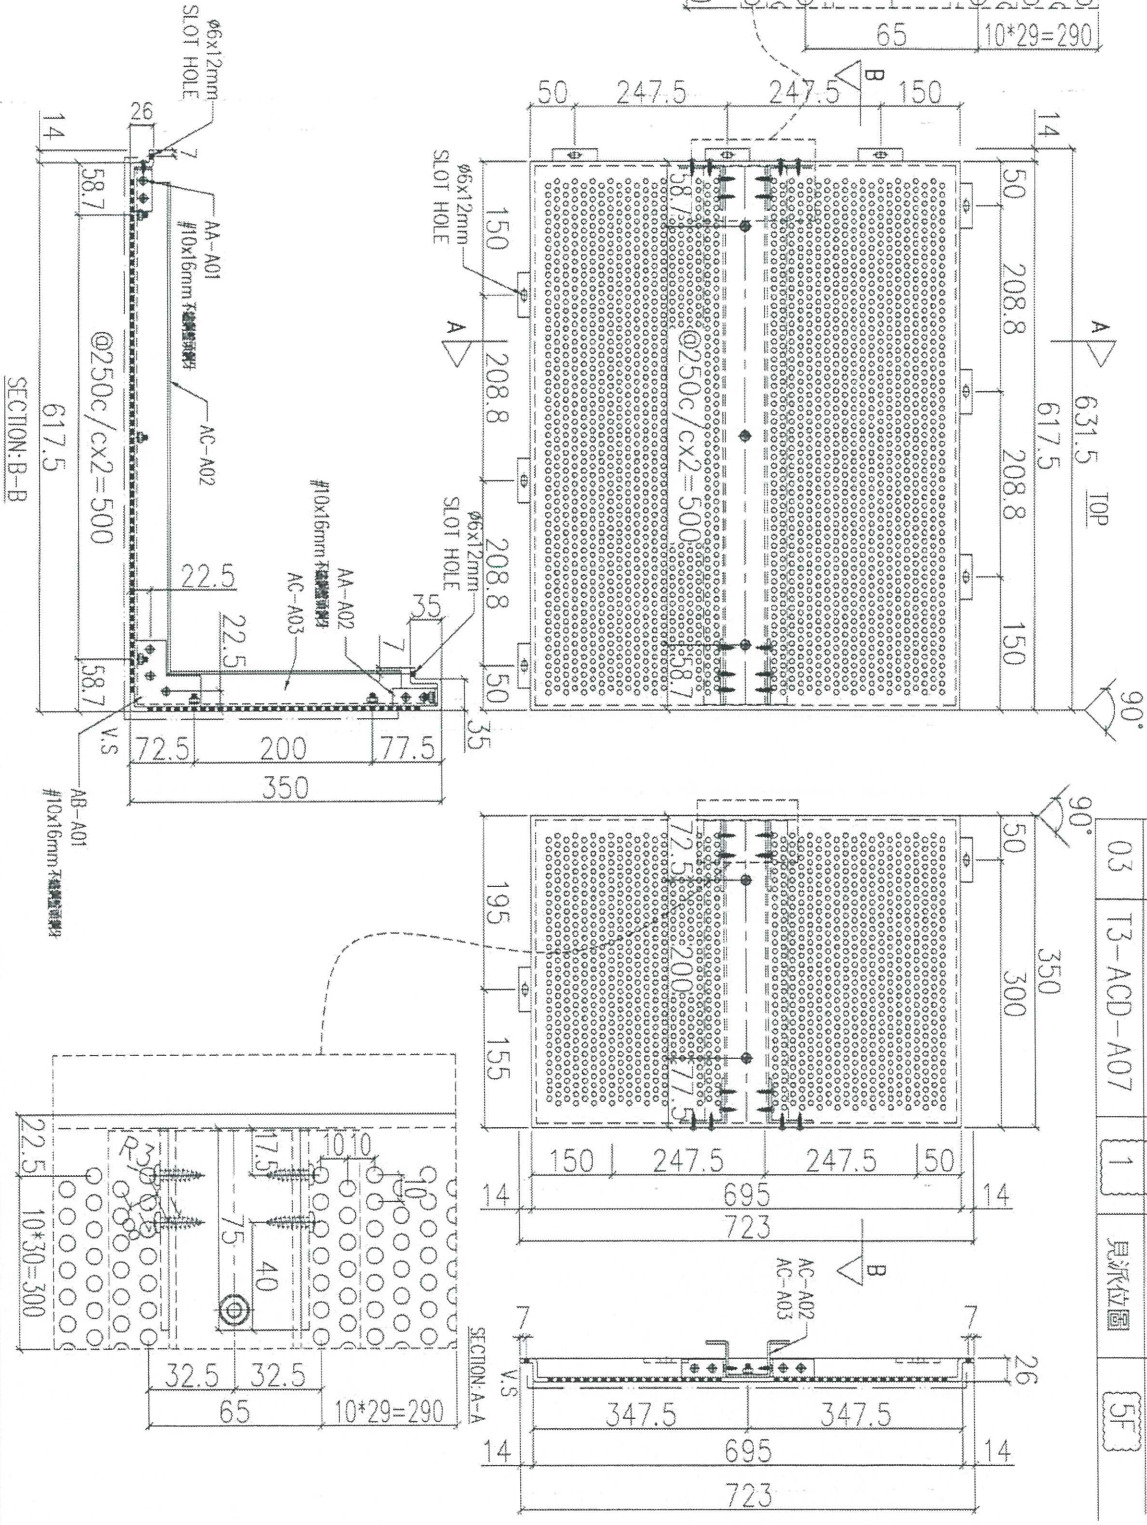

序號	物料編號	數量	使用位置	樓層
01	T1-ACD-A07	3	見派位圖	3F~6F
02	T2-ACD-A07	5	見派位圖	3F~6F
03	T3-ACD-A07	1	見派位圖	5F


名稱	鋁板加工圖	制圖	LHR	2020.12.27	修改	A
材料	5mm THK. ALUM. CLADDING	復核	-	-	日期	2021.01.21
顏色	FN090M	批准			圖號	J852-ACA-ACD-A07



美特鋁質 有限公司
MIDI Aluminium Fabricator Ltd.

工程號 J852 地盤 亞答老街

送地盤

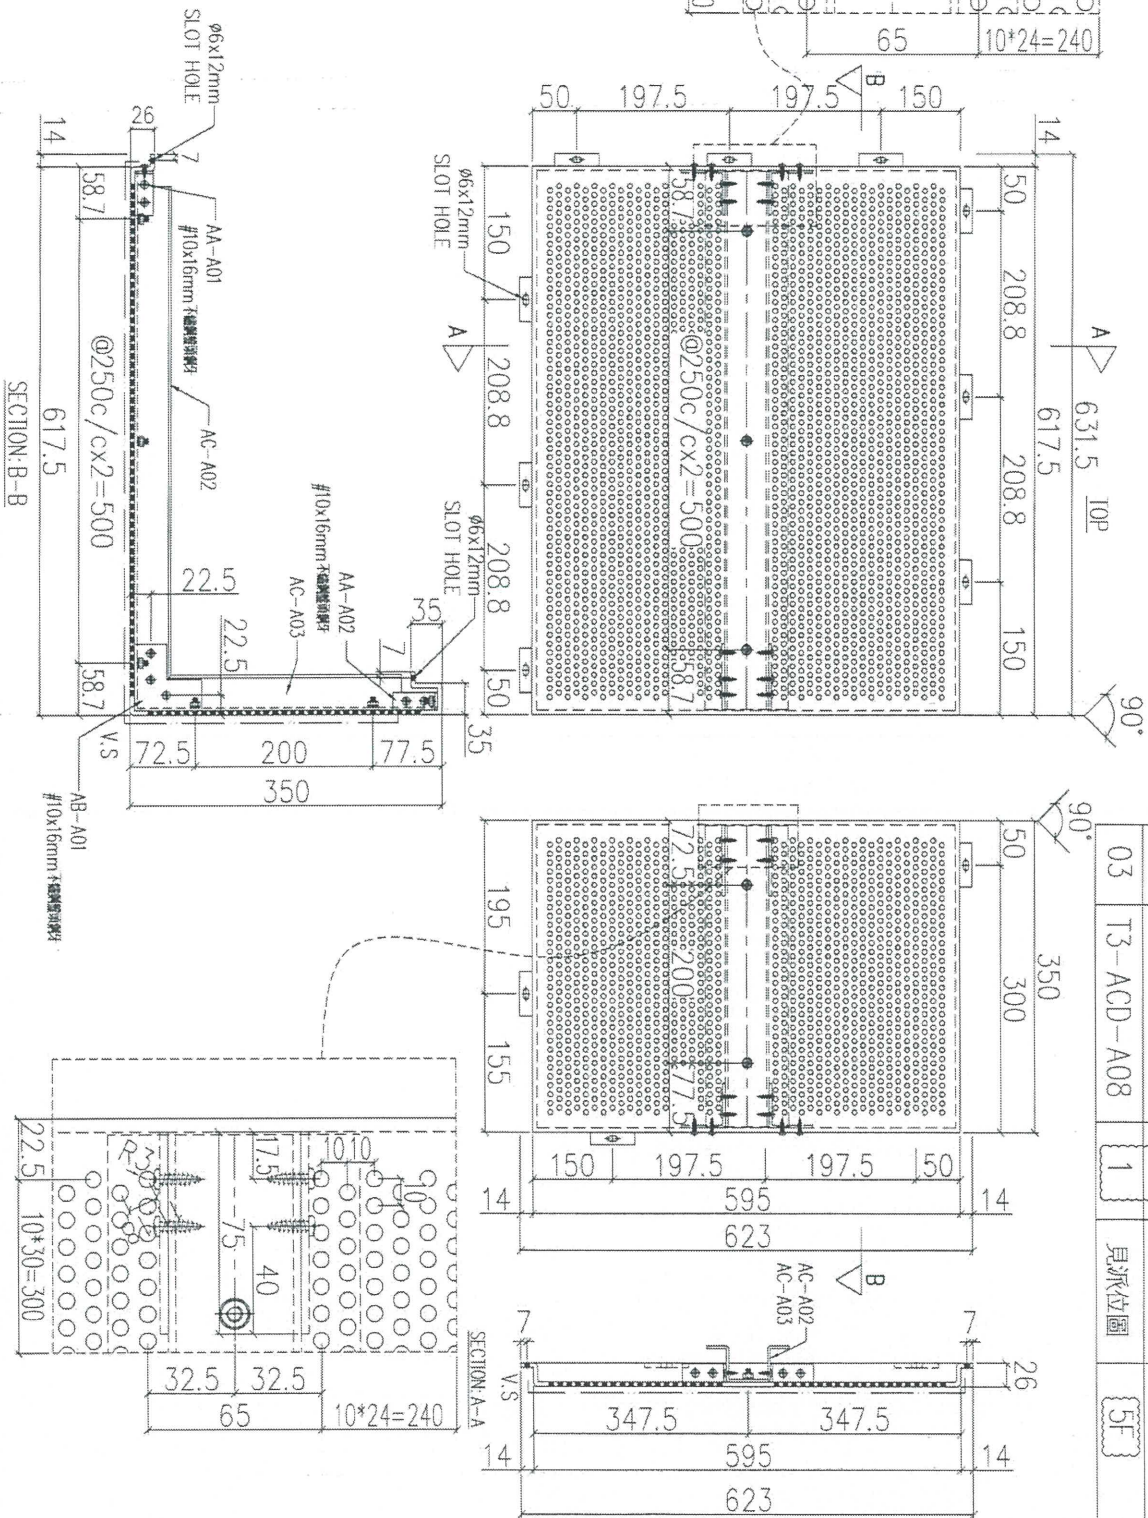

序號	物料編號	數量	使用位置	樓層
01	T1-ACD-A08	3	見派位圖	3F~6F
02	T2-ACD-A08	3	見派位圖	3F~6F
03	T3-ACD-A08	1	見派位圖	5F

名稱	鋁板加工圖	制圖	LHR	2020.12.27	修改	A
材料	5mm THK. ALUM. CLADDING	復核	-	-	日期	2021.01.21
顏色	FN090M	批准			圖號	J852-ACA-ACD-A08


EG-DWG3



美特鋁質 有限公司
MIDI Aluminium Fabricator Ltd.

工程號 J852 地盤 亞皆老街

組裝用

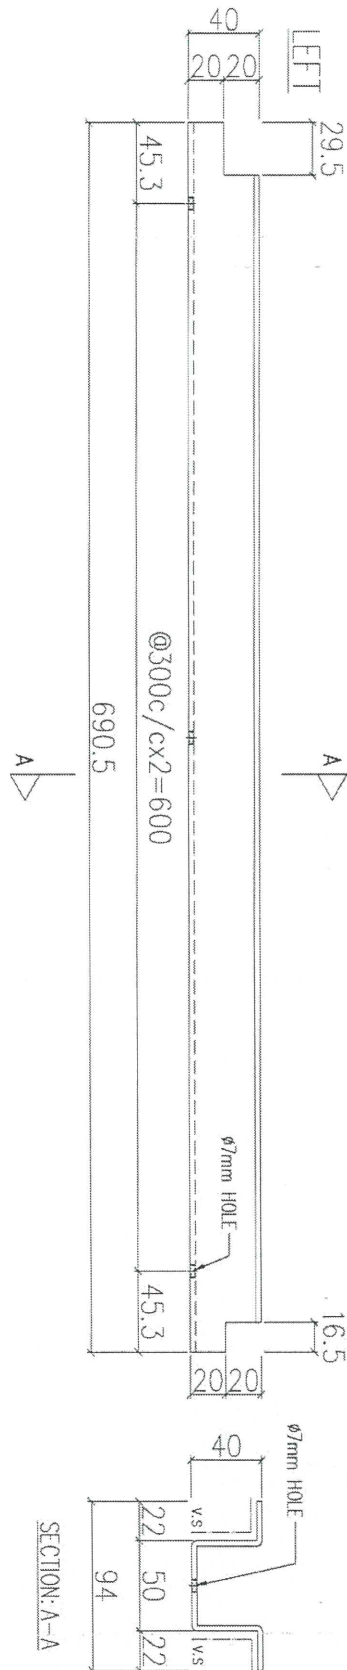



序號	物料編號	數量	使用位置	樓層
01	AC-A01	5	ACD-A06~08	5F

名稱	鋁板加工圖	制圖	LHR	2020.12.27	修改	A
材料	3mm厚鋁板	復核	-	-	日期	2021.01.21
顏色	FN090M	批准			圖號	J852-ACA-AC-A01



美特鋁質 有限公司
MIDI Aluminium Fabricator Ltd.

工程號	J852	地盤	亞答街
-----	------	----	-----

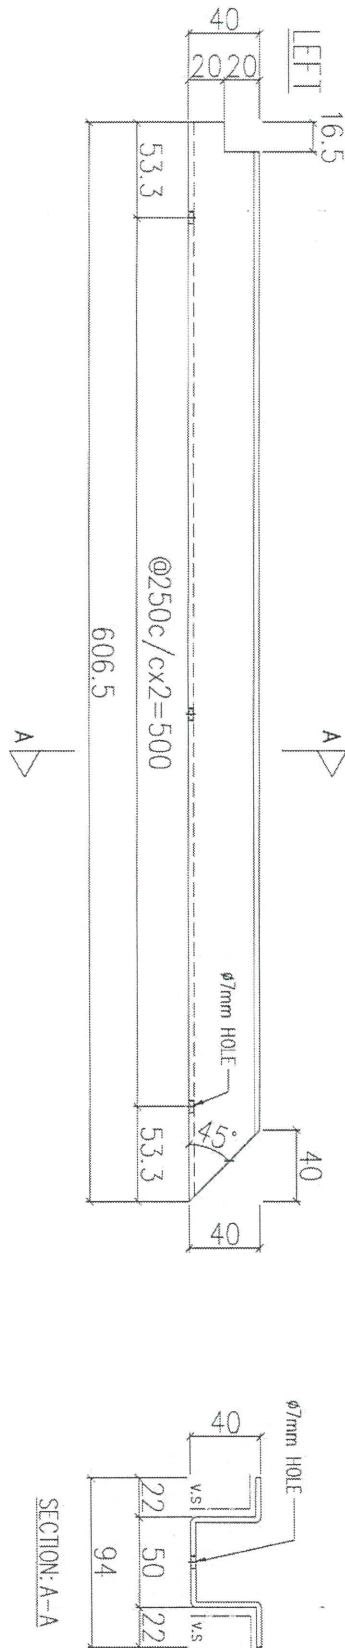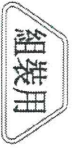

序號	物料編號	數量	使用位置	樓層
01	AC-A02	5	ACD-A05~08	T3_5F

名稱	鋁板加工圖	制圖	LHR	2020.12.27	修改	A
材料	3mm厚鋁板	復核	-	-	日期	2021.01.21
顏色	-	批准			圖號	J852-ACA-AC-A02

EG-DWG3



美特鋁質 有限公司
MIDI Aluminium Fabricator Ltd.



工程號

J852

地盤


亞答老街

組裝用

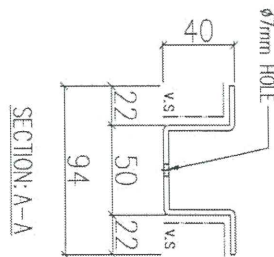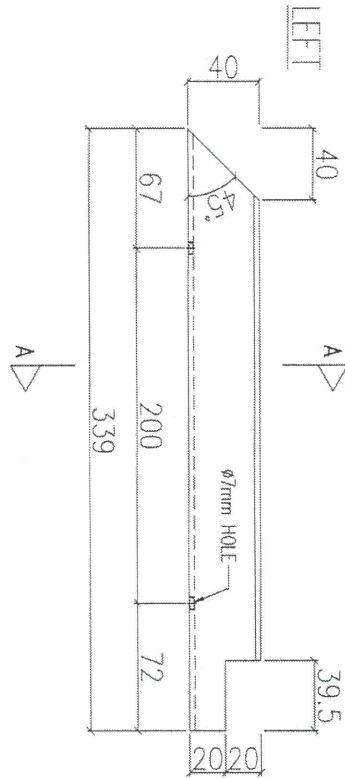


序號	物料編號	數量	使用位置	樓層
01	AC-A03	45	ACD-A05~08	

名稱	鋁板加工圖	制圖	LHR	2020.12.27	修改	A	
材料	3mm 厚鋁板	復核	-	-	日期	2021.01.21	
顏色	-	批准			圖號	J852-ACA-AC-A03	

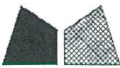
美特鋁質 有限公司
 MIDI Aluminium Fabricator Ltd.

工程號 J852 地盤 亞答老街


組裝用

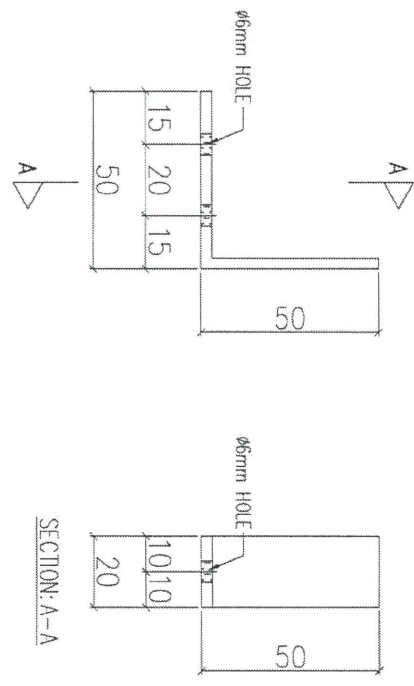

序號	物料編號	數量	使用位置	樓層
01	AA-A01	40	ACD-A01~A08	T3-5/F

名稱	鋁角加工圖	制圖	LHR	2020.12.27	修改	A
材料	50x50x3mm厚鋁角	復核	-	-	日期	2021.01.21
顏色	-	批准			圖號	J852-ACA-AA-A01


EG-DWG3

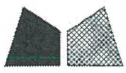

美特鋁質 有限公司
MIDI Aluminium Fabricator Ltd.

工程號 J852 地盤 亞皆老街

組裝用

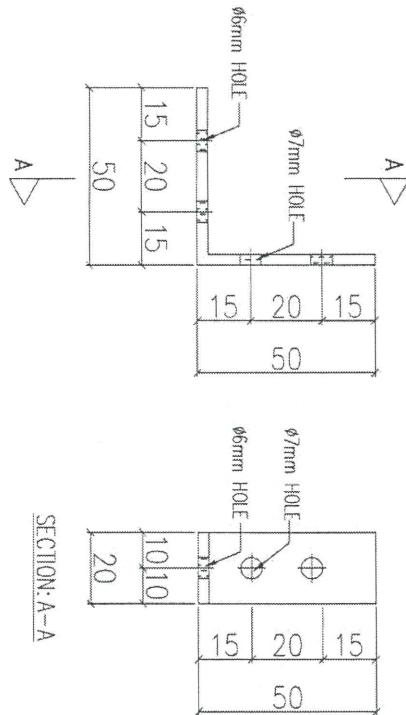

序號	物料編號	數量	使用位置	樓層
01	AA-A02	10	ACD-A05~08	

新增



名稱	鋁角加工圖	制圖	LHR	2020.12.27	修改		
材料	50x50x3mm 厚鋁角	復核	-	-	日期		
顏色	-	批准			圖號	J852-ACA-AA- A01 A02	



美特鋁質 有限公司
MIDI Aluminium Fabricator Ltd.

工程號 J852 地盤 亞答老街

組裝用

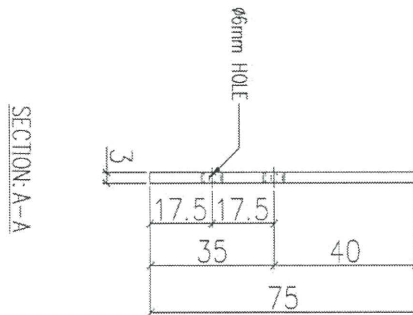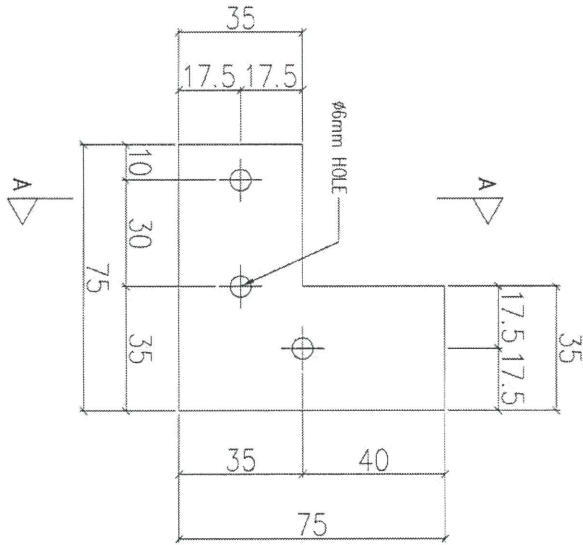

01	序號	AB-A01	物料編號	10	數量	ACD-A05~08	使用位置	5F	樓層
----	----	--------	------	----	----	------------	------	----	----

名稱	鋁角加工圖	制圖	LHR	2020.12.27	修改	A		
材料	50x50x3mm厚鋁角	復核	-	-	日期	2021.01.21		
顏色	-	批准			圖號	J852-ACA-AB-A01		

EG-DWG3



美特鋁質 有限公司
MIDI Aluminium Fabricator Ltd.


工程號

J852

地盤

亞答街

組裝用

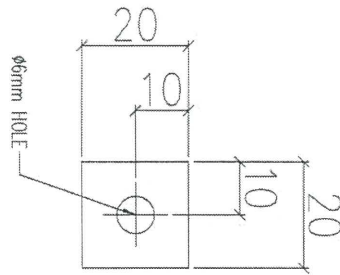


FRMS 轉角位加墊用

新增

序號	物料編號	數量	使用位置	樓層
01	AB-A02	12	ACD-A05~08	5F

名稱	鋁角加工圖	制圖	LHR	2020.12.27	修改		
材料	4mm 厚鋁角	復核	-	-	日期		
顏色	-	批准			圖號	J852-ACA-AB-A02	

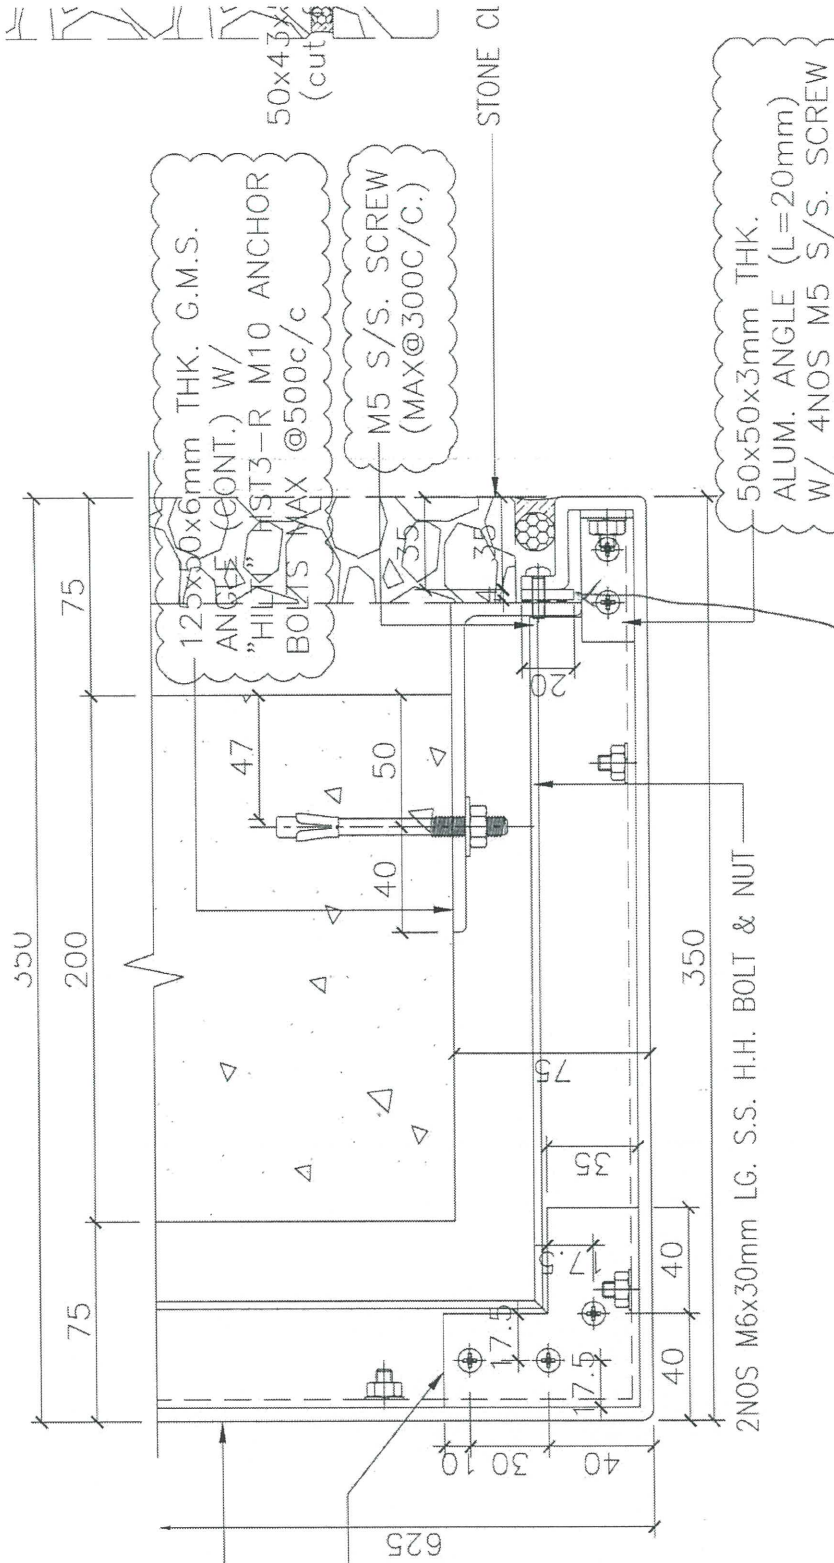

5mm THK. PERFORATED ALUM. CLADDING

x35x3mm THK. ALUM. PLATE W/ 3NOS M5 S/S. SCREW

OUTSIDE

HORIZONTAL DETAIL
SCALE 1:4

125x50x6mm THK. G.M.S. ANGLE (CONT.) W/ "HILTI" MST3-R M10 ANCHOR BOLTS MAX @500c/c

M5 S/S. SCREW (MAX@300C/C.)

STONE CL

50x50x3mm THK. ALUM. ANGLE (L=20mm) W/ 4NOS M5 S/S. SCREW

4mm(子)鋁墊板
AB-A02

2NOS M6x30mm LG. S.S. H.H. BOLT & NUT

50x43mm (cut)

350

200

75

47

50

40

75

350

17.5

17.5

30

40

40

40

625

35

35

4

20

4

4

