

工程指示 / 要求簡箋(E.I.)

工程指示編號：EI / 3197 / 21 修改版次：E
 工程編號：J - 852 工程名稱：亞皆老街中電
 工程項目：露台鋁板 C 單位 地盤用鋁板 大貨 (T1-T3) (2-23/F)
 收件人：生統 發件人：Ant Yeung 日期：22/04/2021

要求提供 / 確認 事項：

- | | | |
|------------------------------------|-------------------------------------|-------------------------------|
| <input type="checkbox"/> 初步鋁料 B.M. | <input type="checkbox"/> 加工拆圖，然後生產 | <input type="checkbox"/> 尺寸表 |
| <input type="checkbox"/> 正式鋁料 B.M. | <input type="checkbox"/> 技術上資料 / 指示 | <input type="checkbox"/> 報價 |
| <input type="checkbox"/> 配件 B.M. | <input type="checkbox"/> 樣辦或貨品說明書 | <input type="checkbox"/> 分判合約 |

內容：

E 版: 補回修鋁料平頭孔放樣, 不撞加力骨.

D 版: 附上派位表

C 版: 按生產要求, 40x40x3 鋁角 (AA-C52/ C53) 現改用鋁板摺. D 版: 此鋁角不在派位表內

B 版: 已修改加工圖 ACD-C64

A 版: 所有長孔要改為梗孔. 顧問只接受梗孔

請按加工圖生產 T1-T3: 2-23/F 的露台鋁板 (C 單位). T3 優先出貨, 10 層一批生產

請與 EI3198 的鋁料於廠一起組裝, 送地盤用. 軒仔收

EI3002-3002E 已生產 T1-T3: 3-6/F 的數量

請在 2021.04.27 前完成上列要求。

附：6 頁

以上項目為：

- 原合約工程包 原合約工程加 / 減賬 新工程報價

原因：-

分發東莞各部門：

- | | | | |
|--|--|--|--|
| <input type="checkbox"/> 生產技術總監 <input type="checkbox"/> 連附件 | <input type="checkbox"/> 技術部 <input type="checkbox"/> 連附件 | <input type="checkbox"/> 生產部 <input type="checkbox"/> 連附件 | <input type="checkbox"/> 機械設計部 <input type="checkbox"/> 連附件 |
| <input type="checkbox"/> 採購部 <input type="checkbox"/> 連附件 | <input checked="" type="checkbox"/> 生產統籌部 <input type="checkbox"/> 連附件 | <input type="checkbox"/> 小羅 & 清 <input type="checkbox"/> 連附件 | |
| <input type="checkbox"/> 質檢部 <input type="checkbox"/> 連附件 | <input type="checkbox"/> 會計部 <input type="checkbox"/> 連附件 | <input type="checkbox"/> 報關組 <input type="checkbox"/> 連附件 | <input type="checkbox"/> 其他 楊榮輝 <input type="checkbox"/> 連附件 |

分發其他分判：

- (v) 水洪 連附件

分發香港各部門：

- | | | | |
|---|--|--|--|
| <input type="checkbox"/> 行政部 <input type="checkbox"/> 連附件 | <input type="checkbox"/> 會計部 <input type="checkbox"/> 連附件 | <input type="checkbox"/> 統籌部 <input type="checkbox"/> 連附件 林哥 | <input type="checkbox"/> 工程部地盤科文 <input type="checkbox"/> 連附件 祥哥 |
| <input type="checkbox"/> 採購部 <input type="checkbox"/> 連附件 | <input type="checkbox"/> QS 部 <input type="checkbox"/> 連附件 | <input type="checkbox"/> 維修部 <input type="checkbox"/> 連附件 | <input type="checkbox"/> 其他 _____ <input type="checkbox"/> 連附件 |

傳遞編號：

HK 863 / 21

發件人簽署：

項目經理簽署：


圖則登記表 DRAWING REGISTER										
工程名稱 Project Title:		亞畢老街		接收日期 Receiving Date (適用於客戶圖則)						
工程編號 Project No:		J-852		年						
分發予 Distributed To		大樓C單元地盤用鋁板加工圖		月						
發出日期 Issued Date				日						
				年	21	21	21	21	21	
				月	03	03	03	04	04	
				日	08	19	21	06	22	
圖則編號 Drg. No.	圖則名稱 Drawing Title	修訂編號 Revision No.								
	圖則登記表	1	-							
	鋁板BM表	2	-							
	派位圖	3	-							
J852-ACA-ACD-C51	鋁板加工圖	4	-	A						
J852-ACA-ACD-C52	鋁板加工圖	5	-	A						
J852-ACA-ACD-C53	鋁板加工圖	6	-	A						
J852-ACA-ACD-C54	鋁板加工圖	7	-	A						
J852-ACA-ACD-C55	鋁板加工圖	8	-	A						
J852-ACA-ACD-C56	鋁板加工圖	9	-							
J852-ACA-ACD-C57	鋁板加工圖	10	-							
J852-ACA-ACD-C58	鋁板加工圖	11	-							
J852-ACA-ACD-C59	鋁板加工圖	12	-							
J852-ACA-ACD-C60	鋁板加工圖	13	-							
J852-ACA-ACD-C61	鋁板加工圖	20	-							
J852-ACA-ACD-C62	鋁板加工圖	21	-							
J852-ACA-ACD-C63	鋁板加工圖	22	-							
J852-ACA-ACD-C64	鋁板加工圖	23	-			A				
J852-ACA-ACD-C65	鋁板加工圖	24	-							
J852-ACA-ACD-C66	鋁板加工圖	25	-							
J852-ACA-UNA-C51	鋁板組裝圖	26	-	A						
J852-ACA-UNA-C52	鋁板組裝圖	27	-	A						
J852-ACA-UNA-C53	鋁板組裝圖	28	-	A						
J852-ACA-UNA-C54	鋁板組裝圖	29	-	A						
J852-ACA-UNA-C55	鋁板組裝圖	30	-	A						
J852-ACA-ACB-C51	鋁板加工圖	31	-	A			B			
J852-ACA-ACB-C52	鋁板加工圖	32	-	A			B			
J852-ACA-ACB-C53	鋁板加工圖	33	-	A			B			
J852-ACA-ACB-C54	鋁板加工圖	34	-	A			B			
J852-ACA-ACB-C55	鋁板加工圖	35	-	A			B			
J852-ACA-AF-C51	鋁板加工圖	36	-				A			
J852-ACA-AF-C52	鋁板加工圖	37	-							
J852-ACA-AF-C53	鋁板加工圖	38	-							
J852-ACA-AA-C51	鋁角加工圖	39	-							
J852-ACA-AA-C52	鋁角加工圖	40	-	A	B	C				
J852-ACA-AA-C53	鋁角加工圖	41	-	A	B	C				
J852-ACA-AC-C51	鋁槽加工圖	42	-							



工程號 J852 地盤 亞皆老街

組裝用

說明：-----為噴塗面

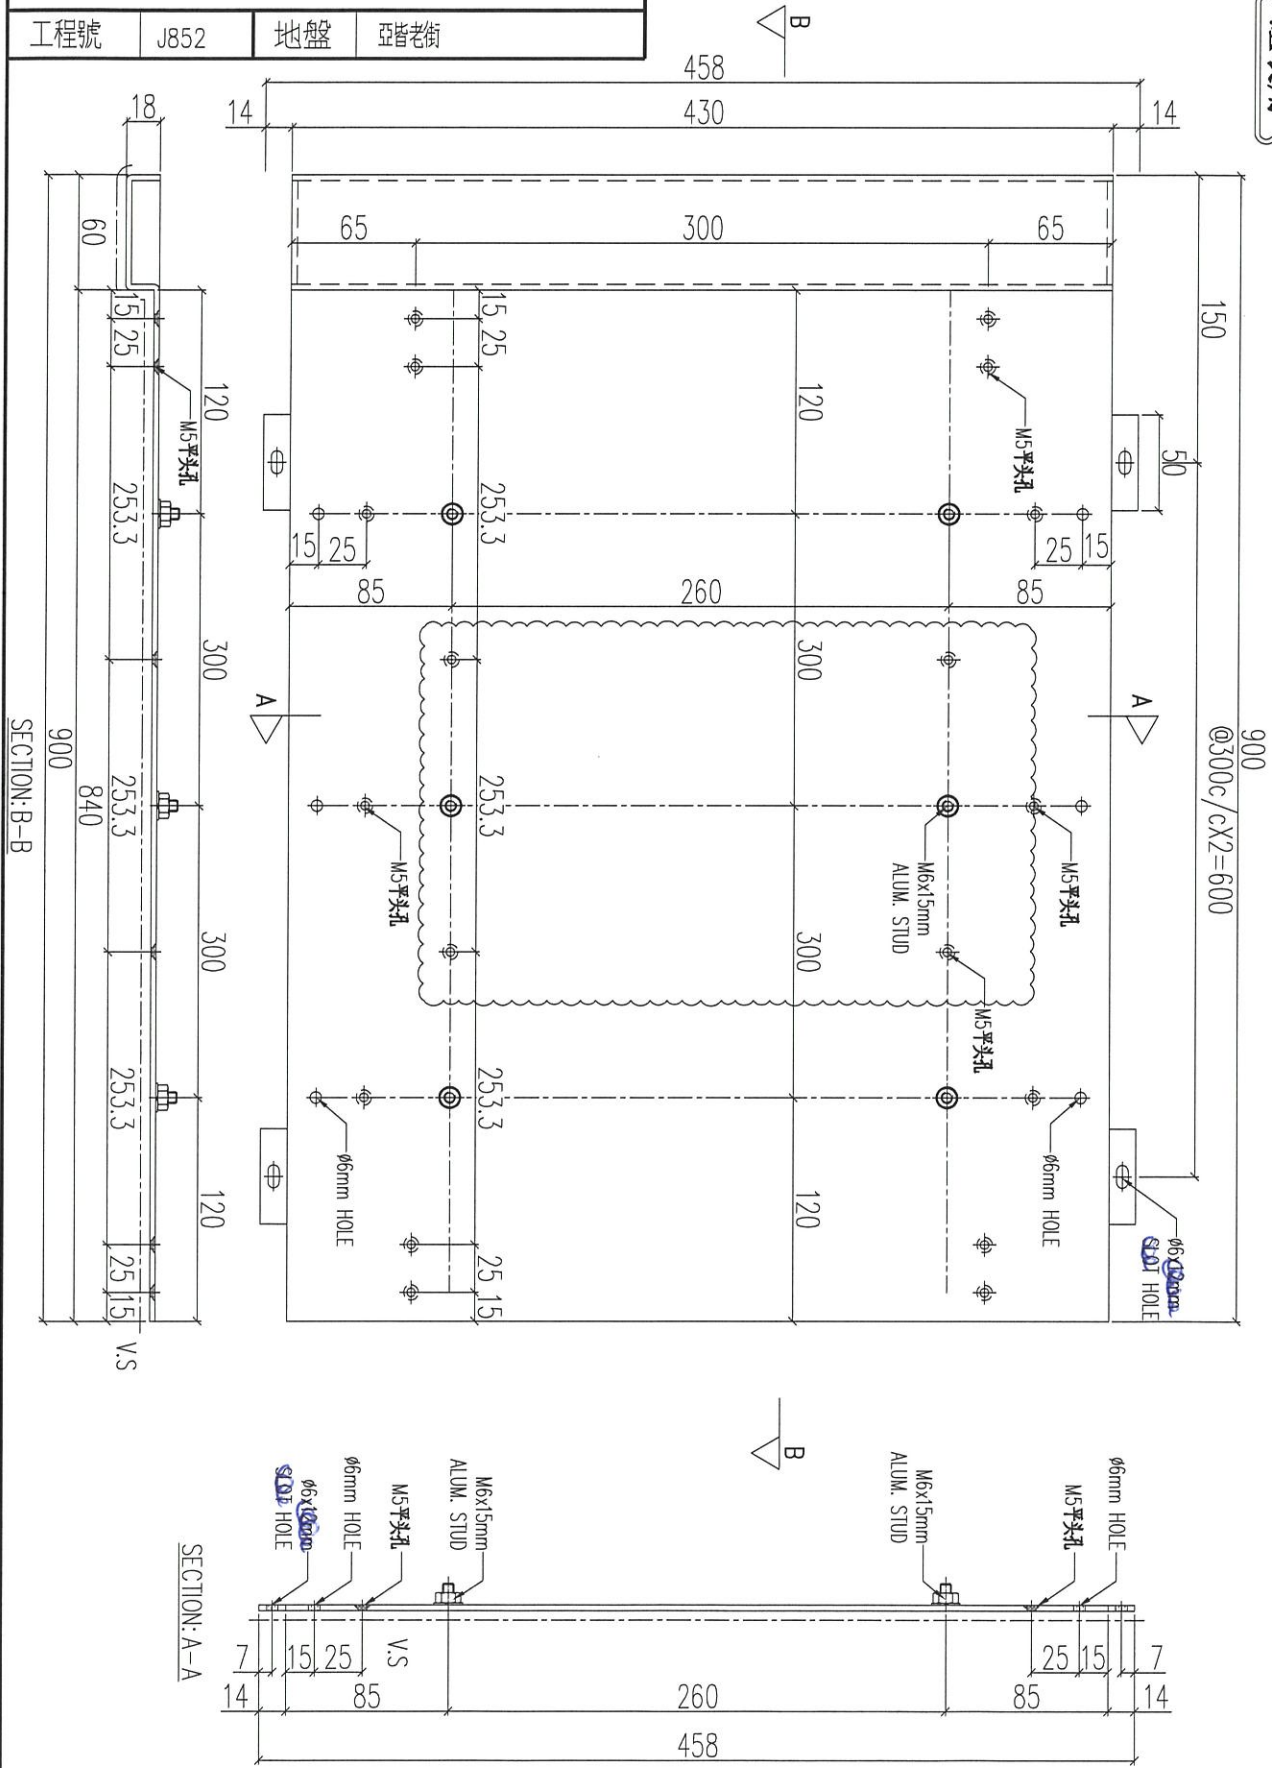

序號	物料編號	數量	使用位置	樓層
01	ACD-C51	48	UNA-C51	


名稱	鋁板加工圖	制圖	LHR	2021.03.8	修改	A	B
材料	3mm THK. ALUM. CLADDING	復核	-	-	日期	2021.03.19	2021.04.22
顏色	UCT201498XL(A)-3	批准			圖號	J852-ACA-ACB-C51	



工程號	J852	地盤	亞皆老街
-----	------	----	------

組裝用

說明：-----為噴塗面

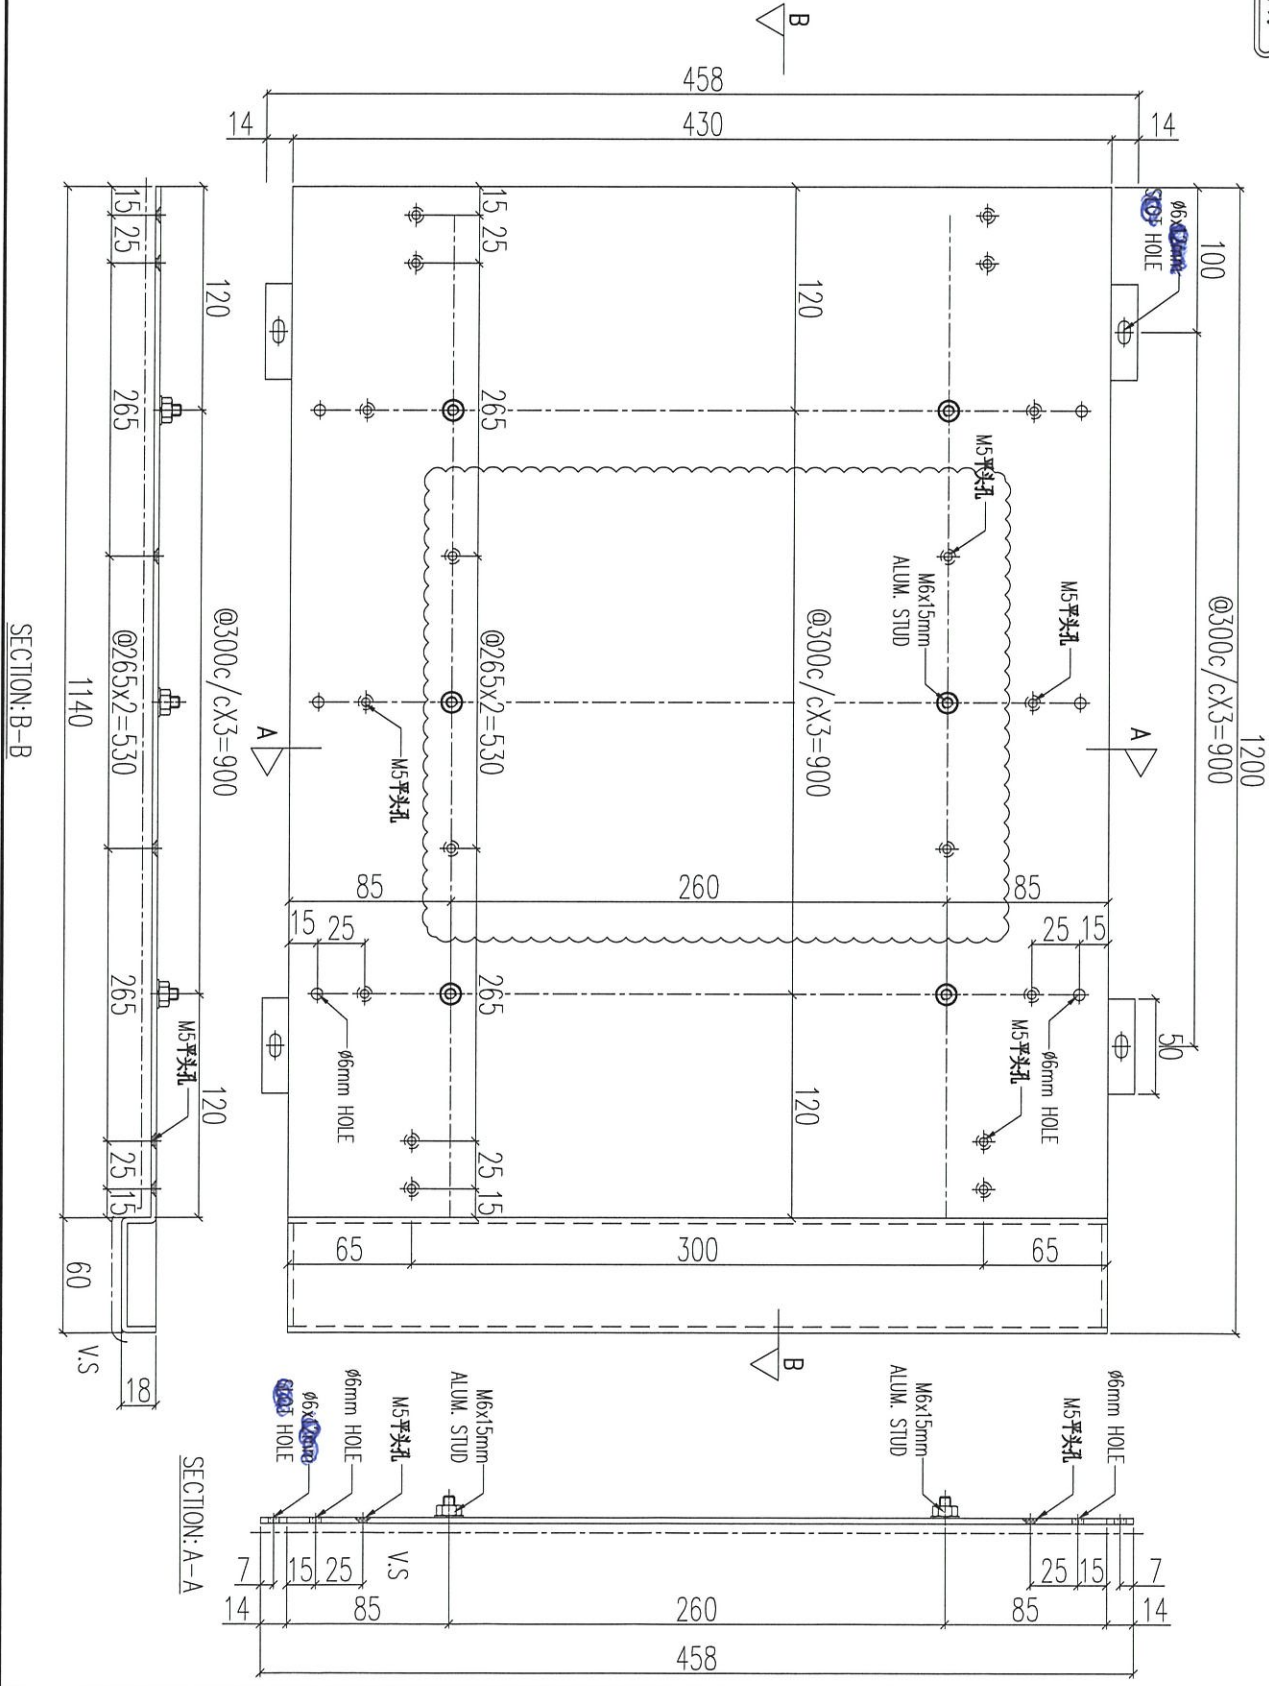

序號	物料編號	數量	使用位置	樓層
01	ACD-C53	48	UNA-C53	


名稱	鋁板加工圖	制圖	LHR	2021.03.8	修改	A	B
材料	3mm THK. ALUM. CLADDING	復核	-	-	日期	2021.03.19	2021.04.22
顏色	UCT201498XL(A)-3	批准			圖號	J852-ACA-ACB-C53	



工程號 J852 地盤 亞皆老街

組裝用

說明：-----為噴塗面

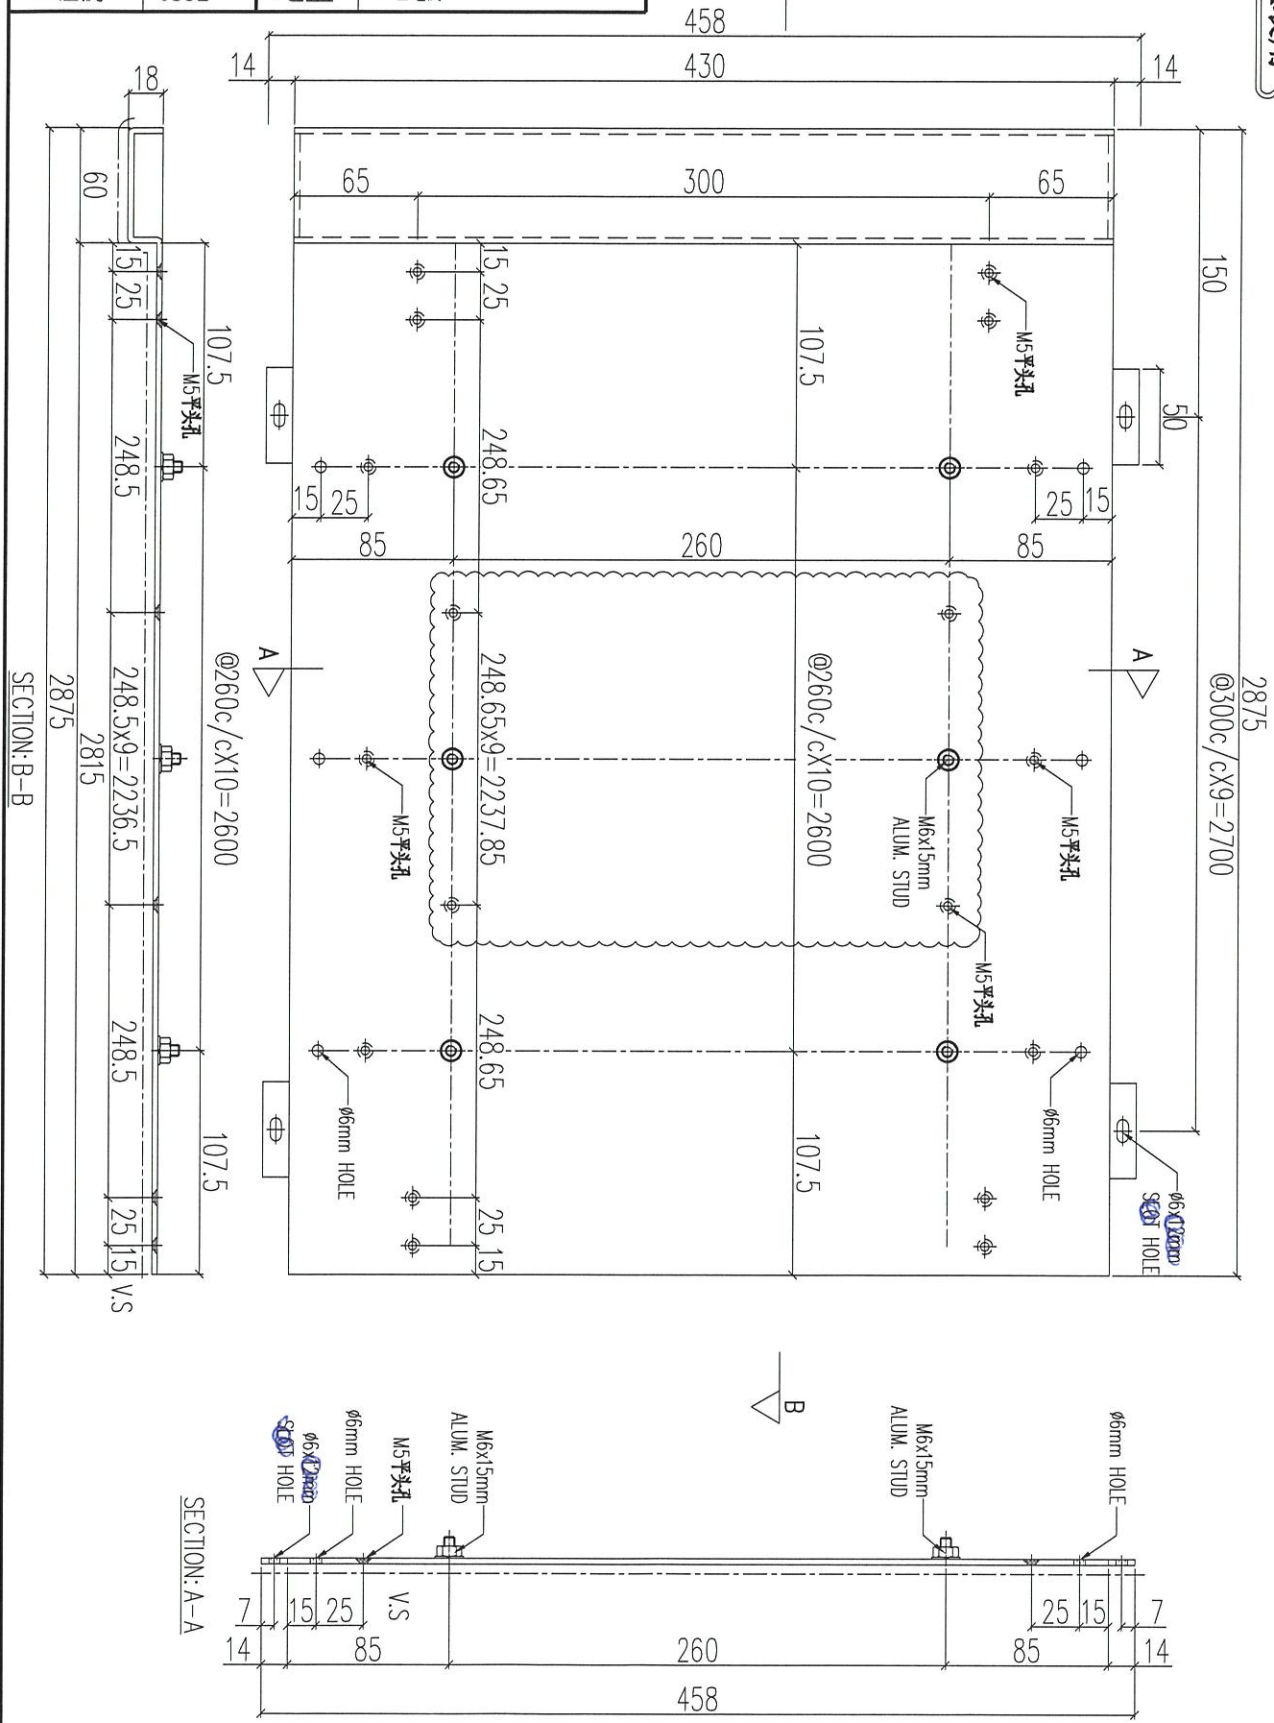

序號	物料編號	數量	使用位置	樓層
01	ACD-C54	48	UNA-C54	

名稱	鋁板加工圖	制圖	LHR	2021.03.8	修改	A	B
材料	3mm THK. ALUM. CLADDING	復核	-	-	日期	2021.03.19	2021.04.22
顏色	UCT201498XL(A)-3	批准			圖號	J852-ACA-ACB-C54	




美特鋁質 有限公司
MIDI Aluminium Fabricator Ltd.

工程號	J852	地盤	亞皆老街
-----	------	----	------

組裝用

說明：-----為噴塗面

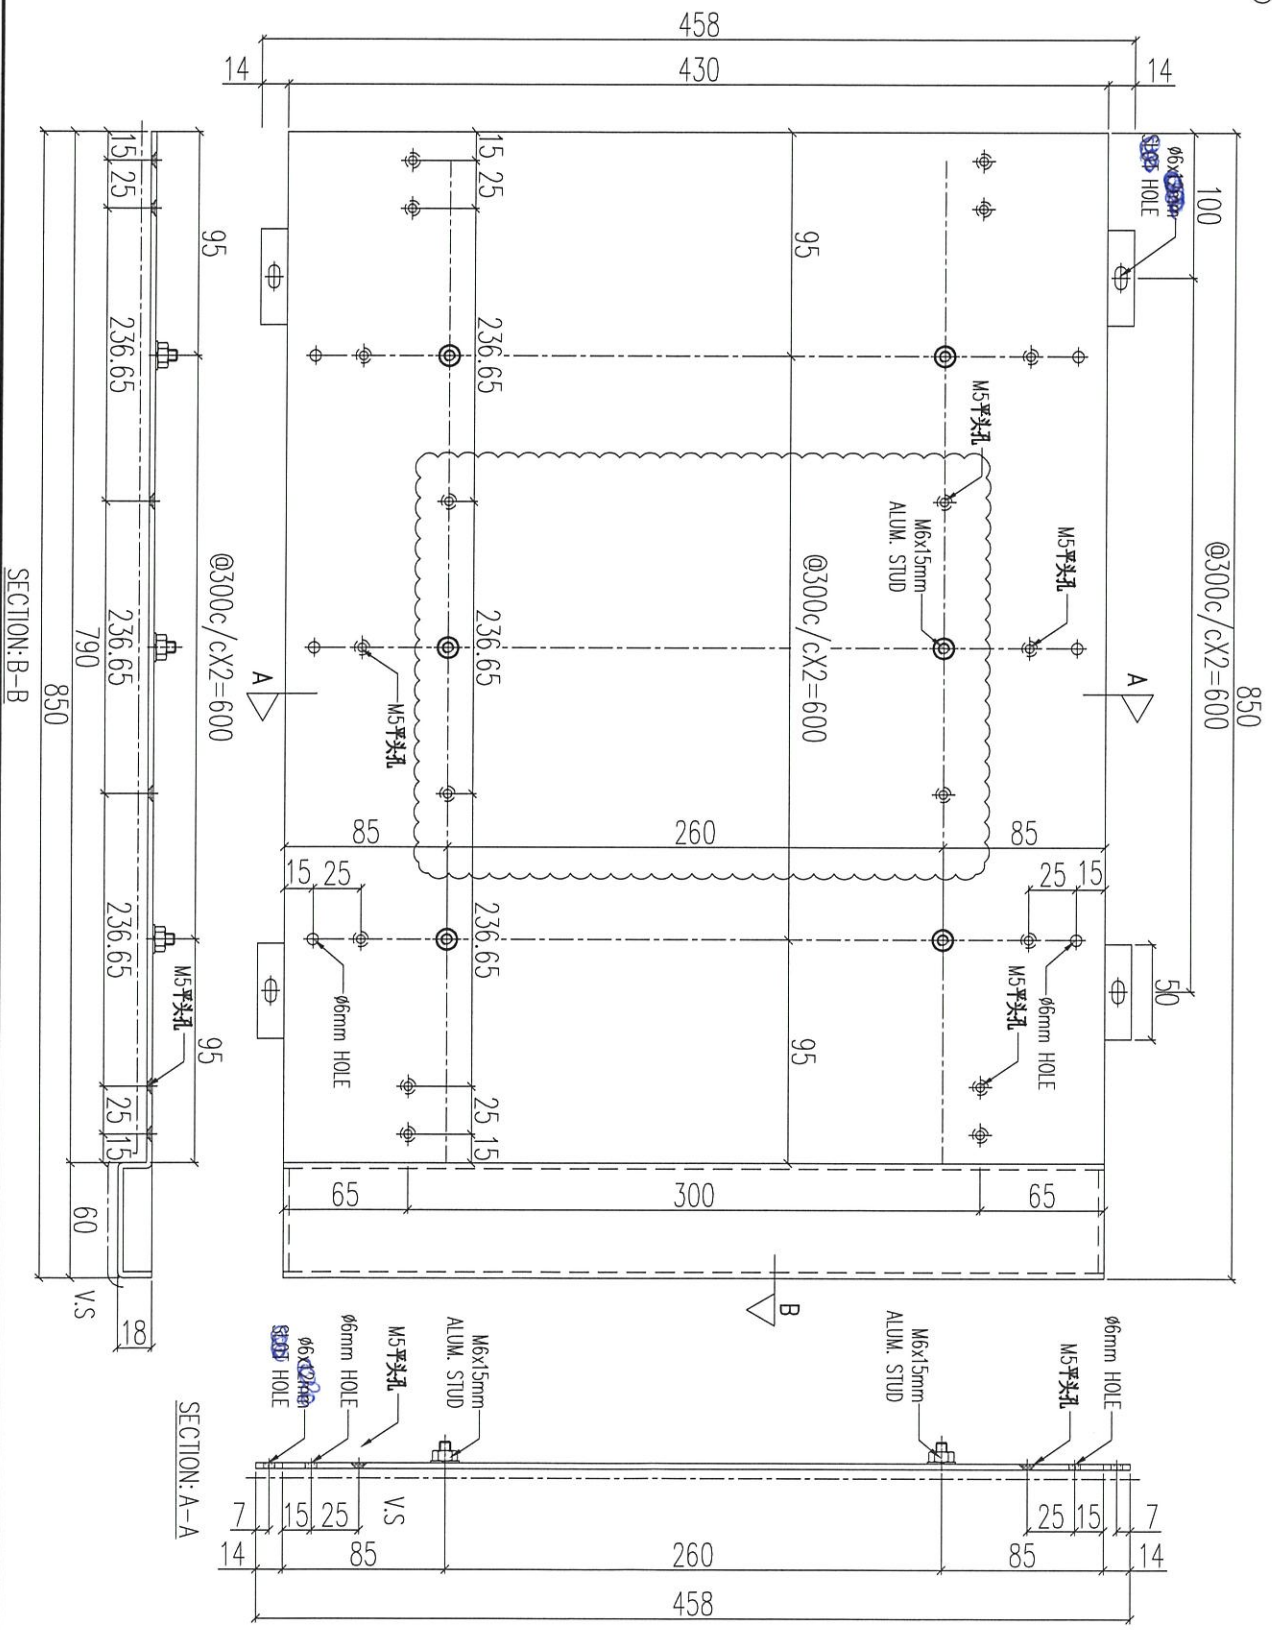

序號	物料編號	數量	使用位置	樓層
01	ACD-C55	48	UNA-C55	

名稱	鋁板加工圖	制圖	LHR	2021.03.8	修改	A	B
材料	3mm THK. ALUM. CLADDING	復核	-	-	日期	2021.03.19	2021.04.22
顏色	UCT201498XL(A)-3	批准			圖號	J852-ACA-ACB-C55	