

工程指示 / 要求簡箋(E.I.)

工程指示編號：EI / 3198 / 21

修改版次：A

工程編號：J - 852

工程名稱：亞皆老街中電

工程項目：露台鋁板 C 單位 廠用鋁料 大貨 (T1-T3) (2-23/F)

收件人：生統

發件人：Ant Yeung

日期：25/03/2021

要求提供 / 確認 事項：

- () 初步鋁料 B.M. () 加工拆圖，然後生產 () 尺寸表
- () 正式鋁料 B.M. () 技術上資料 / 指示 () 報價
- () 配件 B.M. () 樣辦或貨品說明書 () 分判合約
- () 其他：_____

內容：

A 版: 所有長孔要改為梗孔. 顧問只接受梗孔

請按加工圖生產 T1-T3: 2-23/F C 單位露台鋁料. T3 優先出貨, 10 層一批生產

請與 EI3197 的鋁板於廠一起組裝, 送地盤用.

EI3116, EI3116A 已生產 T1-T3: 3-6/F 的數量

請在 2021.04.04 前完成上列要求。

附：2 頁加工圖

以上項目為：

- 原合約工程包 原合約工程加 / 減賬 新工程報價

原因：-_____

分發東莞各部門：

- () 生產技術總監 連附件 () 技術部 連附件 () 生產部 連附件 () 機械設計部 連附件
- () 採購部 連附件 () 生產統籌部 連附件 () 小羅&清 連附件
- () 質檢部 連附件 () 會計部 連附件 () 報關組 連附件 () 其他 楊榮輝 連附件

分發其他分判：

- (v) 水洪 連附件


分發香港各部門：

- () 行政部 連附件 () 會計部 連附件 () 統籌部 連附件 () 工程部地盤科文 連附件 祥哥
- () 採購部 連附件 () QS 部 連附件 () 維修部 連附件 () 其他 _____ 連附件

傳遞編號：

發件人簽署：

HK 621 / 21


項目經理簽署：




美特鋁質 有限公司
MIDI Aluminium Fabricator Ltd.

工程號 J852 地盤 亞答街

組裝用

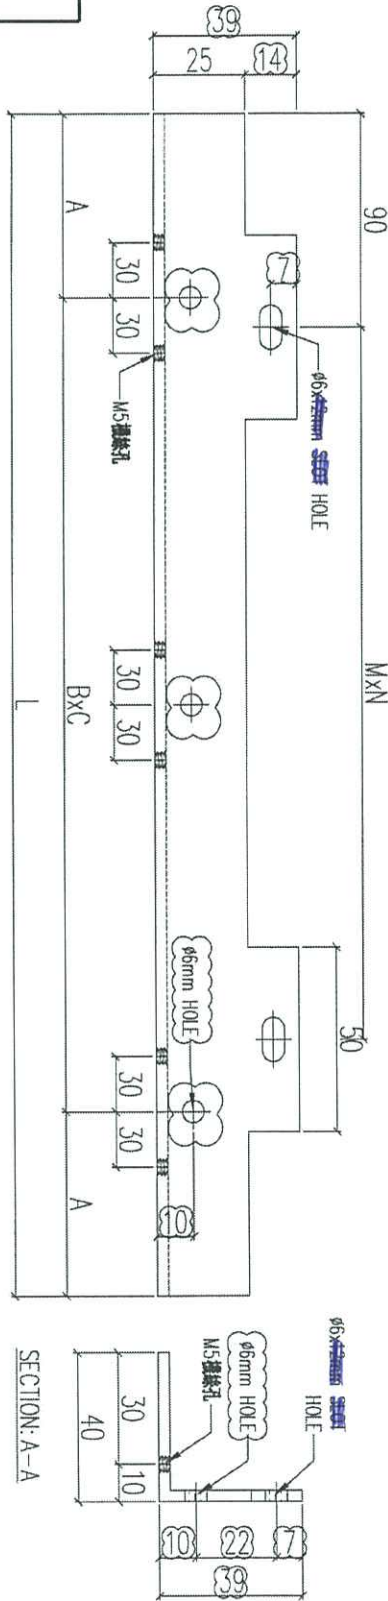

序號	物料編號	L(mm)	A(mm)	BxC	MxN	數量	使用位置
01	AA-C52-01	840	120	@300x2	@300x2	48	見組裝圖
02	AA-C52-02	1280	80	@280x4	@300x3	48	見組裝圖
03	AA-C52-03	1140	120	@300x3	@300x3	48	見組裝圖
04	AA-C52-04	2815	107.5	@260x10	@300x9	48	見組裝圖
05	AA-C52-05	790	95	@300x2	@300x2	48	見組裝圖

名稱	鋁角加工圖	制圖	LHR	2021.03.8	修改	A	B
材料	40x40x3mm 厚鋁角	復核	-	-	日期	2021.03.19	2021.03.21
顏色	-	批准			圖號	J852-ACA-AA-C52	